

都市モノレール県庁前駅建設工事（建築）  
（那覇市久茂地地内）

完 成 図


平成 1 4 年 8 月

沖縄土木建築部 都市モノレール建設室

施工業者：（株）國場組・丸善建設（株）特定建設工事共同企業体

## 図 面 目 録

| 図 面 番 号       | 図 面 名 称      | 備 考 |
|---------------|--------------|-----|
| 1 1 葉 中 1 葉   | 路線図、案内図      |     |
| 1 1 葉 中 2 葉   | 床面積求積図       |     |
| 1 1 葉 中 3 葉   | 仕上表          |     |
| 1 1 葉 中 4 葉   | 工事区分表        |     |
| 1 1 葉 中 5 葉   | コンコース階平面図    |     |
| 1 1 葉 中 6 葉   | 軌道床階平面図      |     |
| 1 1 葉 中 7 葉   | プラットフォーム階平面図 |     |
| 1 1 葉 中 8 葉   | 屋根伏図         |     |
| 1 1 葉 中 9 葉   | 立面図（1）       |     |
| 1 1 葉 中 1 0 葉 | 立面図（2）       |     |
| 1 1 葉 中 1 1 葉 | 断面図          |     |

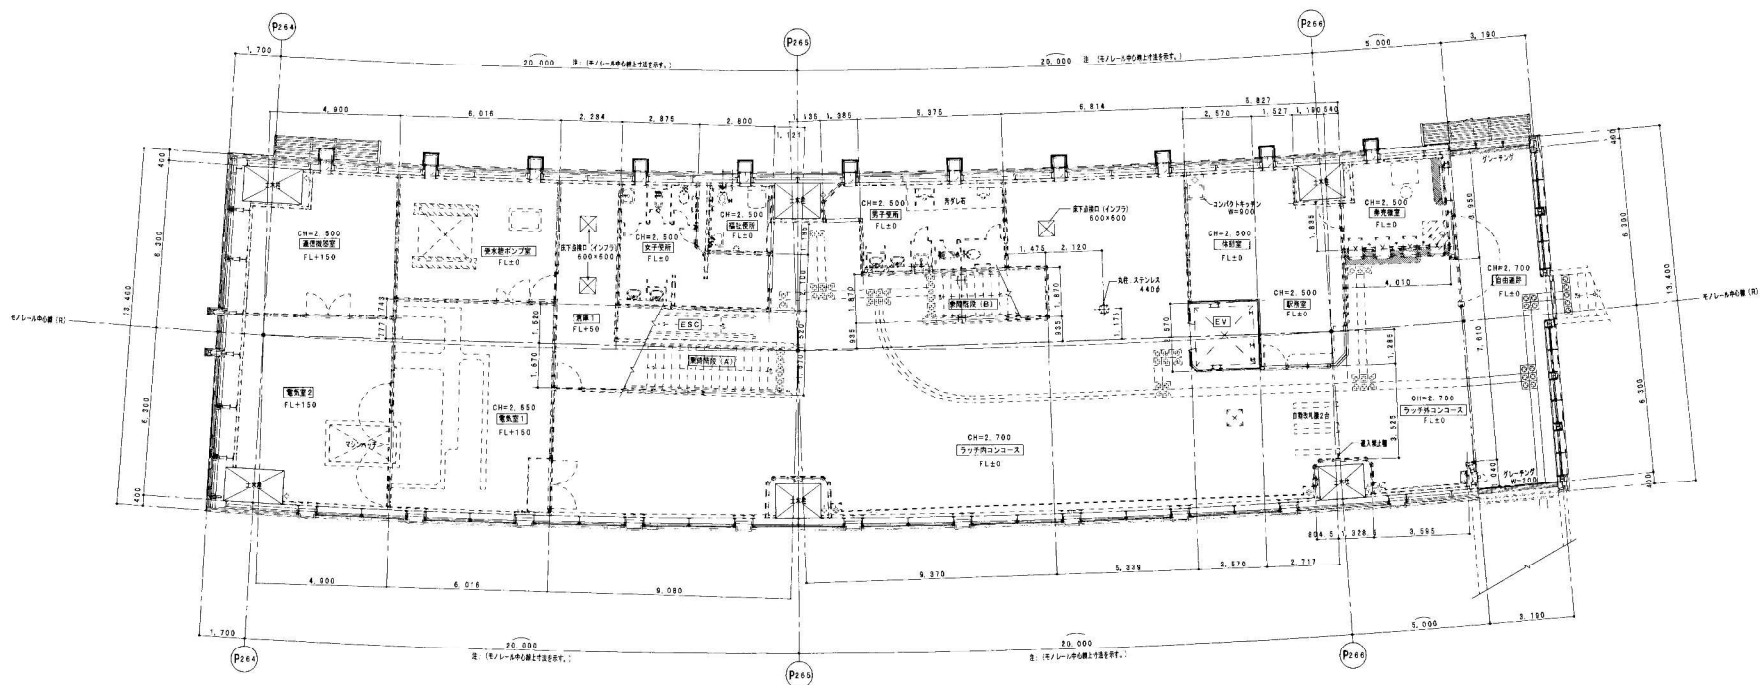


|         |                           |
|---------|---------------------------|
| 工事場所    | 久 産 地 地 内                 |
| 施 工 業 者 | （株）國場組・丸善建設（株）特定建設工事共同企業体 |
| 工 期     | 平成13年8月30日～平成14年8月30日     |
| 図面の種類   | コンコース階 平面図                |
| 縮 尺     | 1/100                     |
| 図面番号    | 11重中5重                    |
| 完成年月日   | 平成14年8月30日                |

沖縄県土木建築部 都市モノレール建設室







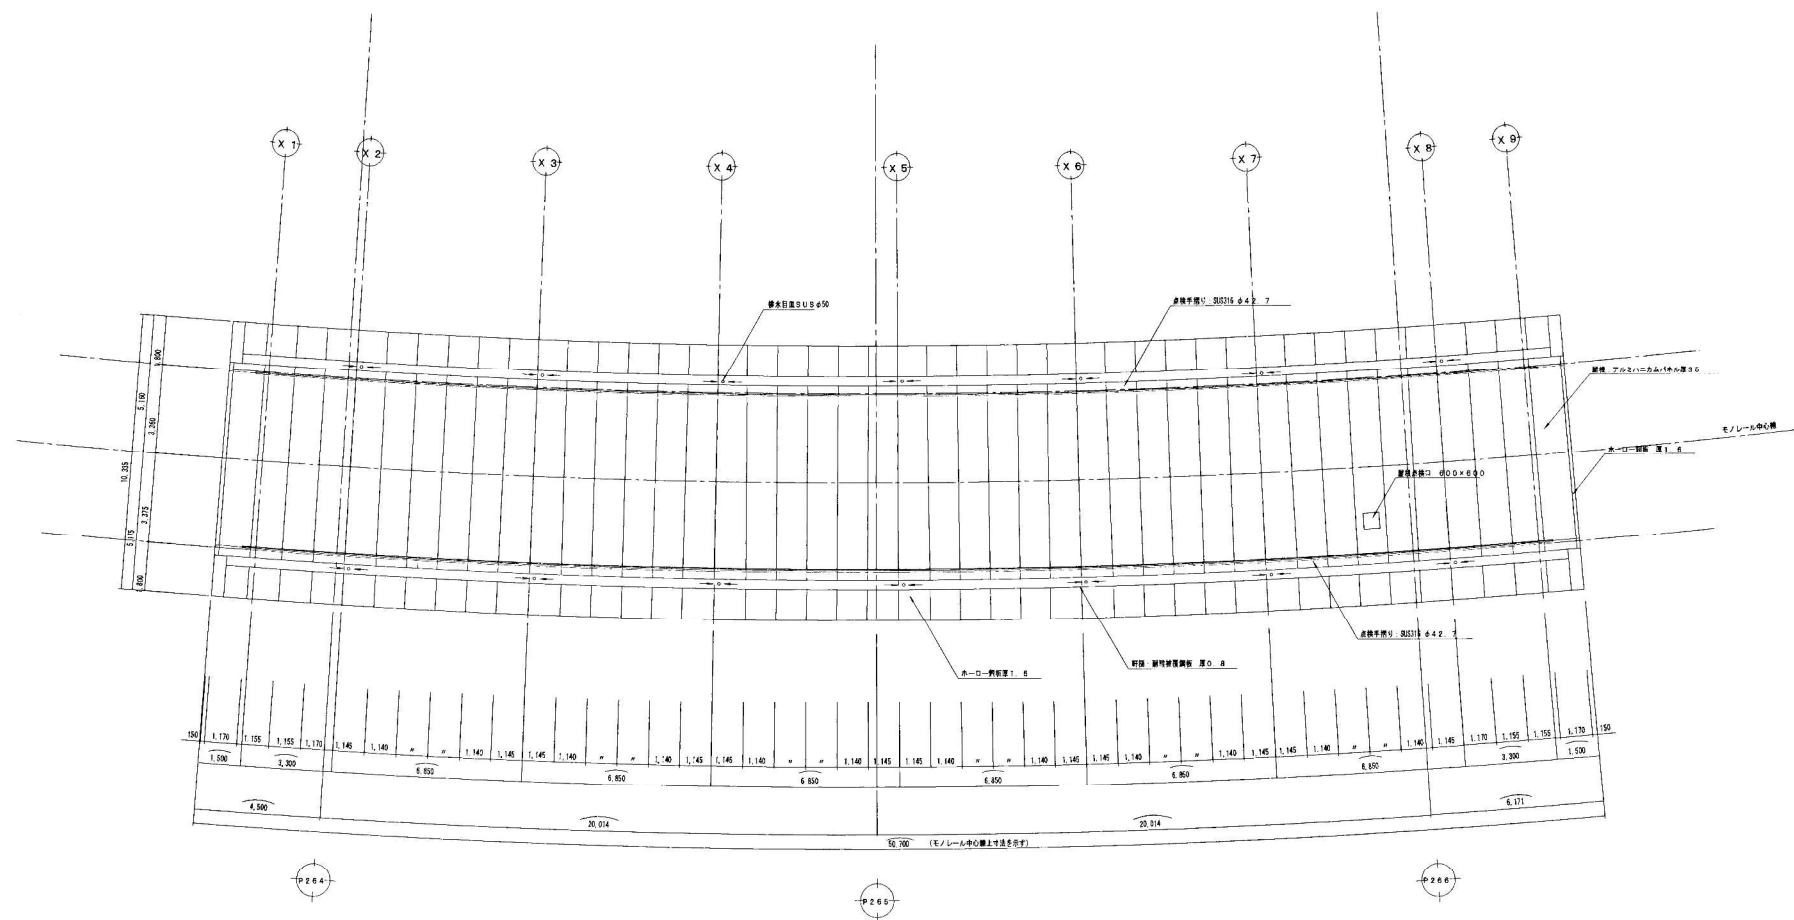


屋根伏図 S = 1/100


完成図

|                     |                             |      |          |
|---------------------|-----------------------------|------|----------|
| 縮 尺                 | 1/100                       | 図面番号 | 1.1 車庫中層 |
| 完成年月日               | 平成14年 8月 30日                |      |          |
| 沖縄県土木建設部 都市モノレール建設課 |                             |      |          |



| 記号 | 仕上                                            |
|----|-----------------------------------------------|
| ④  | ホーロー鋼板 ⑦ 1. 6                                 |
| ⑤  | アルミハニカンパネル ⑦ 3.5 フッ素樹脂塗装                      |
| ⑥  | ステンレス 316 パフ仕上                                |
| ⑦  | アルミサッシ                                        |
| ⑧  | 押出成形セメント板 ⑦ 6.0 両面 フッ素樹脂塗装                    |
| ⑨  | ステンレス ⑦ 0. 4 (奥池付) リエチレン ⑦ 4 (裏貼) 特殊カン合式平頭瓦葺き |
| ⑩  | 新緑：耐熱反射鋼板                                     |
| ⑪  | コンクリート打ち放しの不透水性コンクリート保護剤塗布                    |
| ⑫  | 瓦木：アルミ ⑦ 2. 0 フッ素樹脂塗付塗装                       |
| ⑬  | アルミパネル ⑦ 2. 0 フッ素樹脂塗付塗装                       |
| ⑭  | アルミパネル ⑦ 3. 0 フッ素樹脂塗付塗装                       |
| ⑮  | 配管取付金物：L=75×75×9 L=1, 200 フッ素樹脂塗装             |

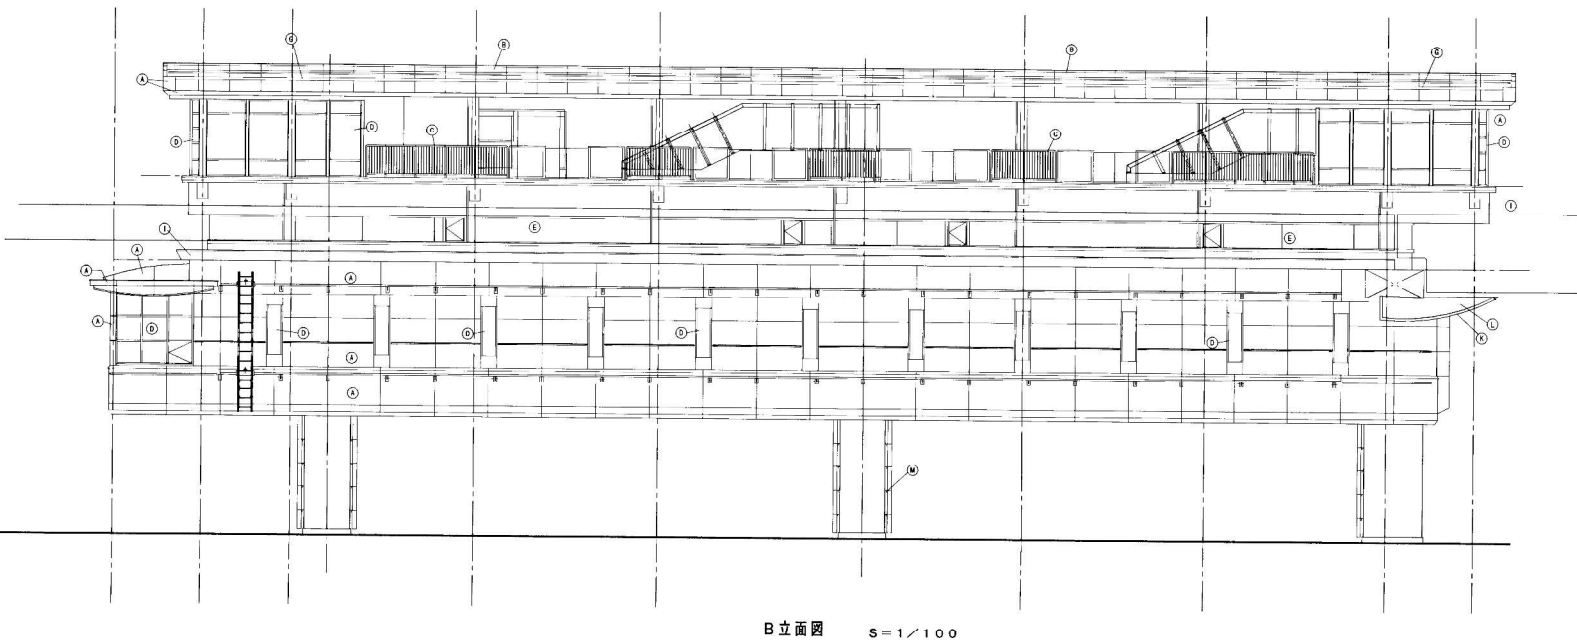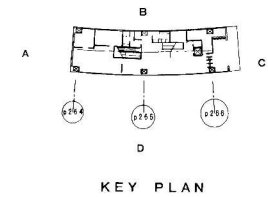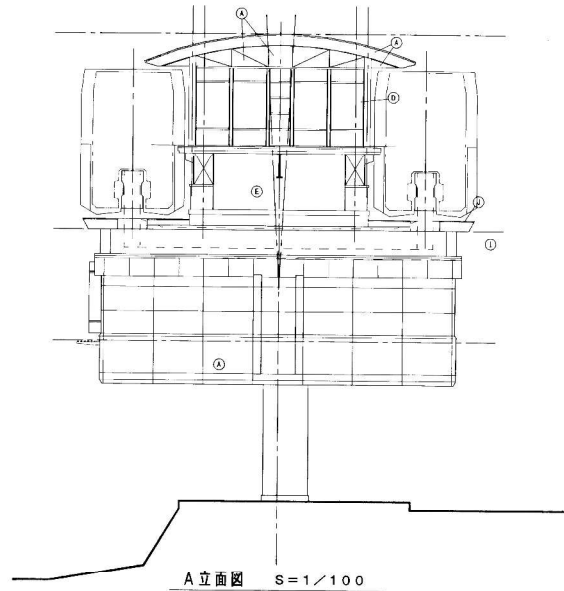


| 完 成 図               |                             |         |          |
|---------------------|-----------------------------|---------|----------|
| 工 期                 | 平成13年 8月 30日 ~ 平成14年 8月 30日 |         |          |
| 図面の種類               | 立 面 図 ( 1 )                 |         |          |
| 配 尺                 | 1/100                       | 図 面 番 号 | 11 第 9 号 |
| 完成年月日               | 平成14年 8月 30日                |         |          |
| 沖縄県土木建築部 熊市モノレール建設室 |                             |         |          |

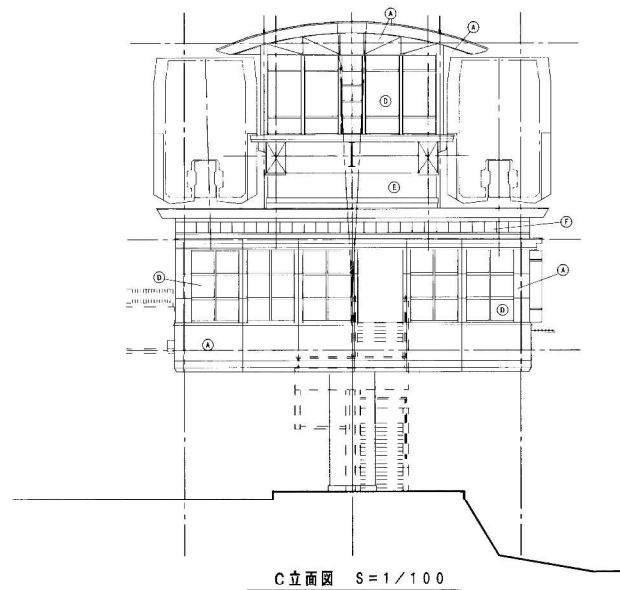


| 記号 | 仕上                                           |
|----|----------------------------------------------|
| ④  | ホーロー鋼板 ⑦ 1. 6                                |
| ⑤  | アルミハニカムパネル ⑦ 3.5 フッ素樹脂塗装                     |
| ⑥  | ステンレス316 パワセ上                                |
| ⑦  | アルミサッシ                                       |
| ⑧  | 押出成形セメント板 ⑦ 6.0 珪藻土 フッ素樹脂塗装                  |
| ⑨  | ステンレス ⑦ 0. 4 (無垢ホ) リエチン ⑦ 4 珪藻土 特殊カン合式平滑反弾塗き |
| ⑩  | 軒樋: 鋼板反弾鋼板                                   |
| ⑪  | コンクリート打ち放しの上浸透性コンクリート保護剤塗布                   |
| ⑫  | 基本: アルミ ⑦ 2. 0 フッ素樹脂塗付塗装                     |
| ⑬  | アルミパネル ⑦ 2. 0 フッ素樹脂塗付塗装                      |
| ⑭  | アルミパネル ⑦ 3. 0 フッ素樹脂塗付塗装                      |
| ⑮  | 配管取付金物: L=75×75×9 L=1. 200 フッ素樹脂塗装           |

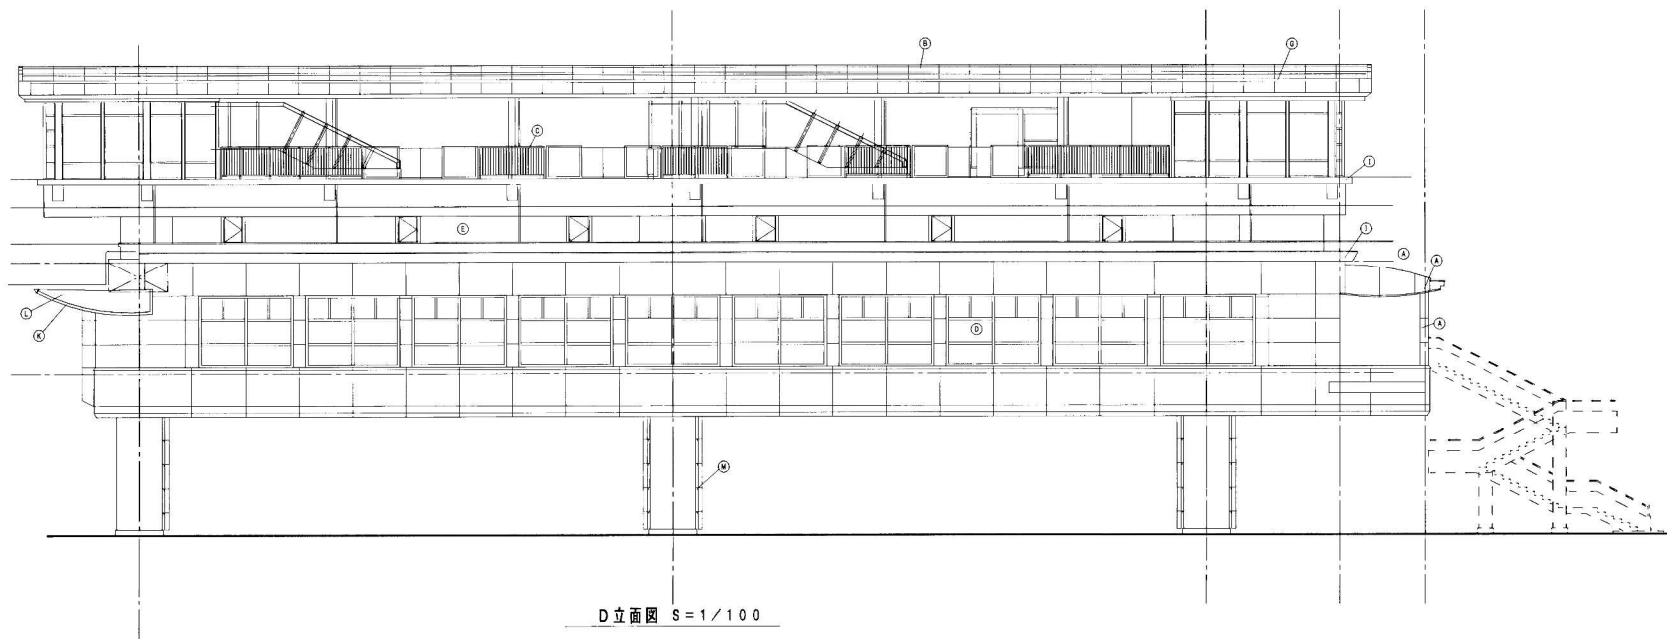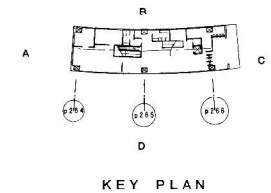


| 完 成 図               |                              |
|---------------------|------------------------------|
| 工 期                 | 平成13年 8月 30日 ~ 平成14年 8月 30日  |
| 図面の種類               | 立 面 図 (2)                    |
| 縮 尺                 | 1/100                        |
| 図 面 番 号             | 1.1 東中10層                    |
| 完成年月日               | 平成14年 8月 30日                 |
| 沖縄県土木建築部 都市モノレール建設室 |                              |

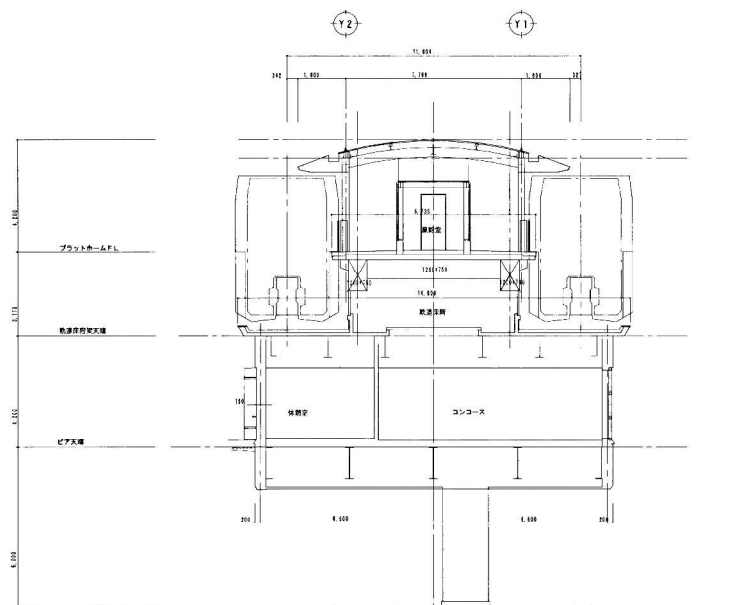


A断面図 S=1/100

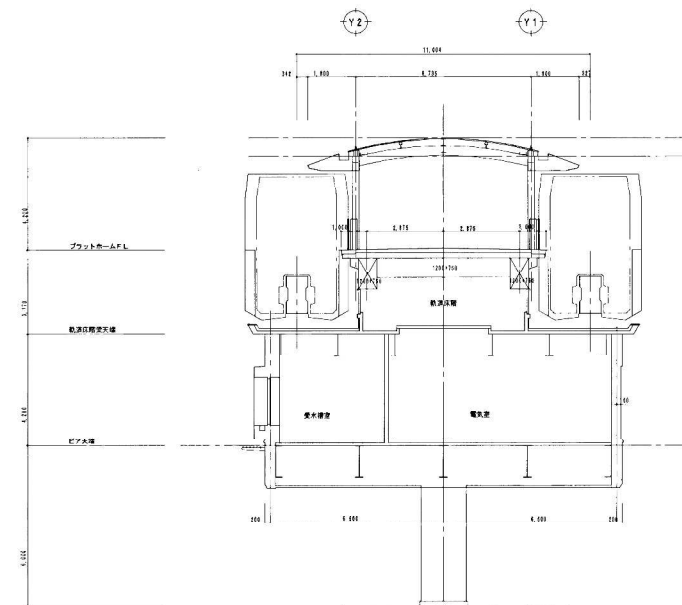

B断面図 S=1/100

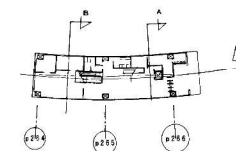

KEY PLAN

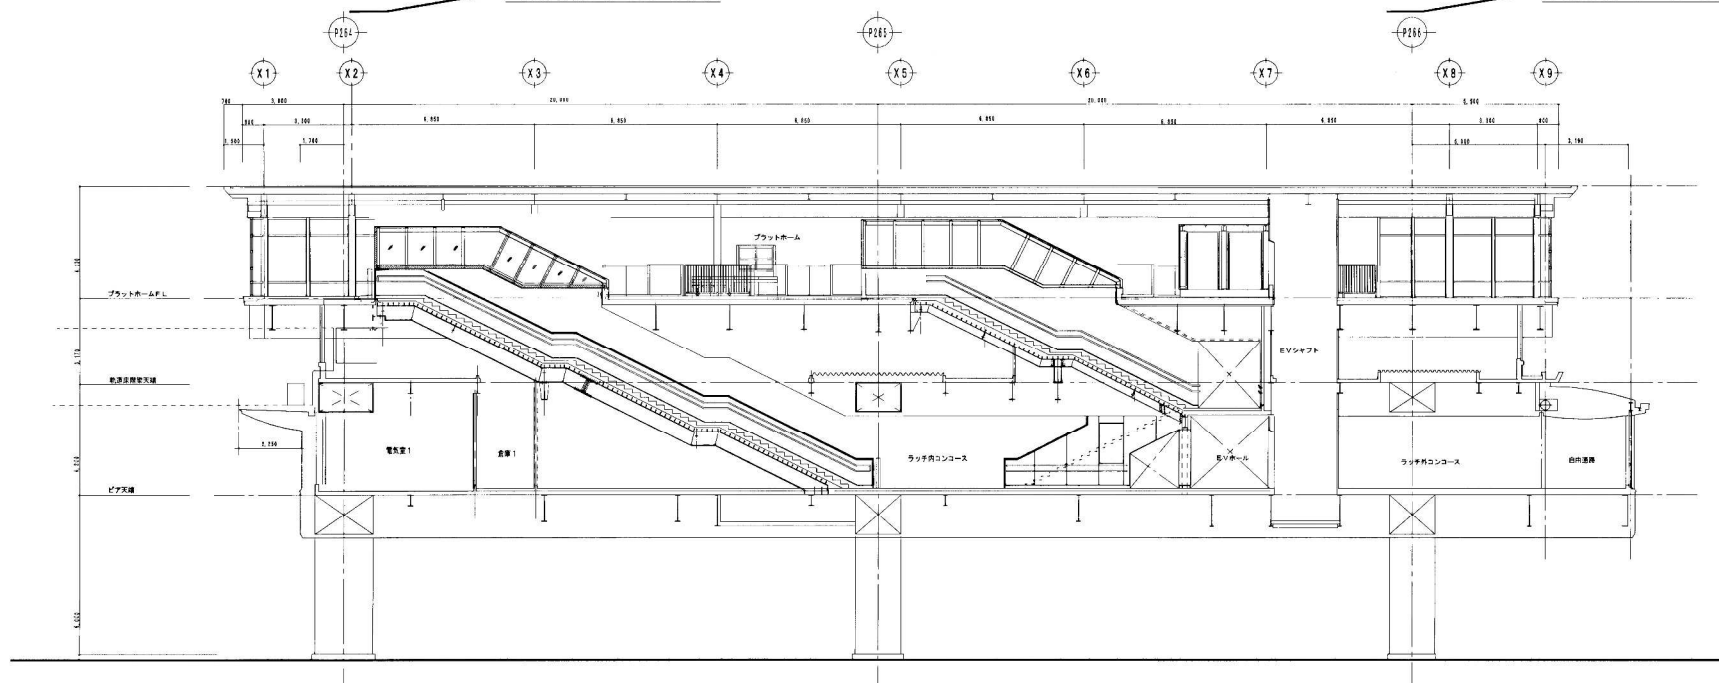

C断面図 S=1/100

完成図

|                     |                                 |
|---------------------|---------------------------------|
| 工 期                 | 平成13年 8 月 30 日 ～ 平成14年 8 月 30 日 |
| 図面の種類               | 断 面 図                           |
| 縮 尺                 | 1/100                           |
| 図 面 番 号             | 11-11-1                         |
| 完成年月日               | 平成14年 8 月 30 日                  |
| 沖縄県土木建築部 都市モノレール建設課 |                                 |