

都市モノレール美栄橋駅建設工事(建築)
(那覇市久茂地地内)


完 成 図

平成 13 年 8 月

施工者名:株金城キク開発・株野原建設特定建設工事共同企業体
沖縄県土木建築部都市モノレール建設室

図 面 目 録



図 面 番 号	図 面 名 称	備 考
1 5 葉 中 1 葉	位 置 図	
1 5 葉 中 2 葉	床 面 積 求 積 図 (1)	
1 5 葉 中 3 葉	床 面 積 求 積 図 (2)	
1 5 葉 中 4 葉	仕 上 表	
1 5 葉 中 5 葉	工 事 区 分 表	
1 5 葉 中 6 葉	軒 天 井 伏 図	
1 5 葉 中 7 葉	コ ン コ ー ス 階 平 面 図	
1 5 葉 中 8 葉	軌 道 床 階 平 面 図	
1 5 葉 中 9 葉	プ ラ ッ ト ホ ー ム 階 平 面 図	
1 5 葉 中 1 0 葉	屋 根 伏 図	
1 5 葉 中 1 1 葉	矩 計 図	
1 5 葉 中 1 2 葉	立 面 図 (1)	
1 5 葉 中 1 3 葉	立 面 図 (2)	
1 5 葉 中 1 4 葉	断 面 図 (1)	
1 5 葉 中 1 5 葉	断 面 図 (2)	

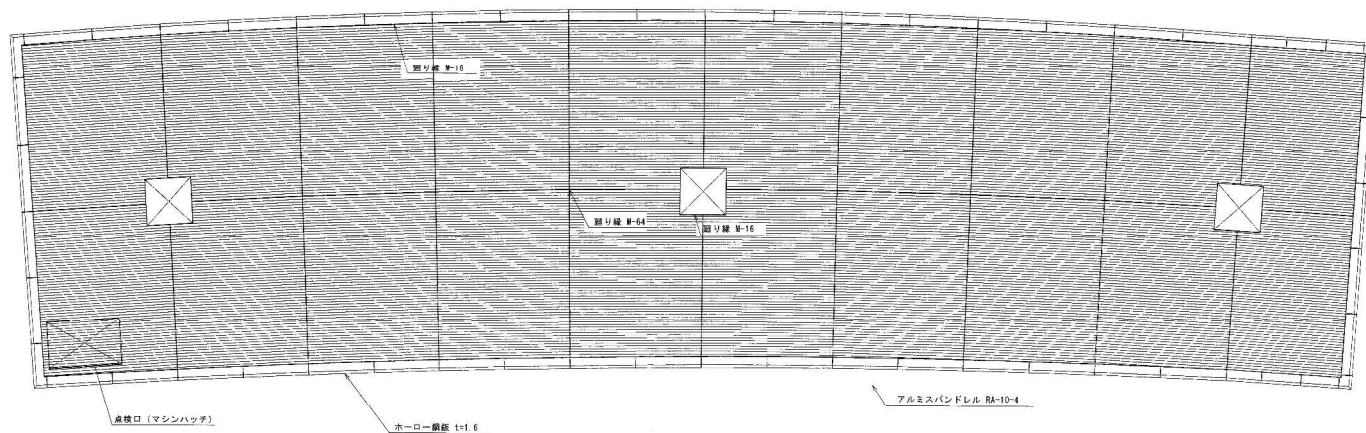

軒天井伏図 S=1/100


完 成 図

工 事 名	都市モノレール実業構設建設工事 (建設)		
工 事 場 所	那 覇 市 久 茂 地 内		
施 工 業 者	(株)金城キョー開発・(株)野島建設 特定建設工事共同企業体		
工 期	平成12年 9月 26日 ~ 平成13年 8月 31日		
図面の種類	軒 天 井 伏 図		
縮 尺	1/100	図 庫 番 号	15-6
完 成 年 月 日	平成13年 8月 31日		
沖縄県土木建築部都市モノレール建設課			

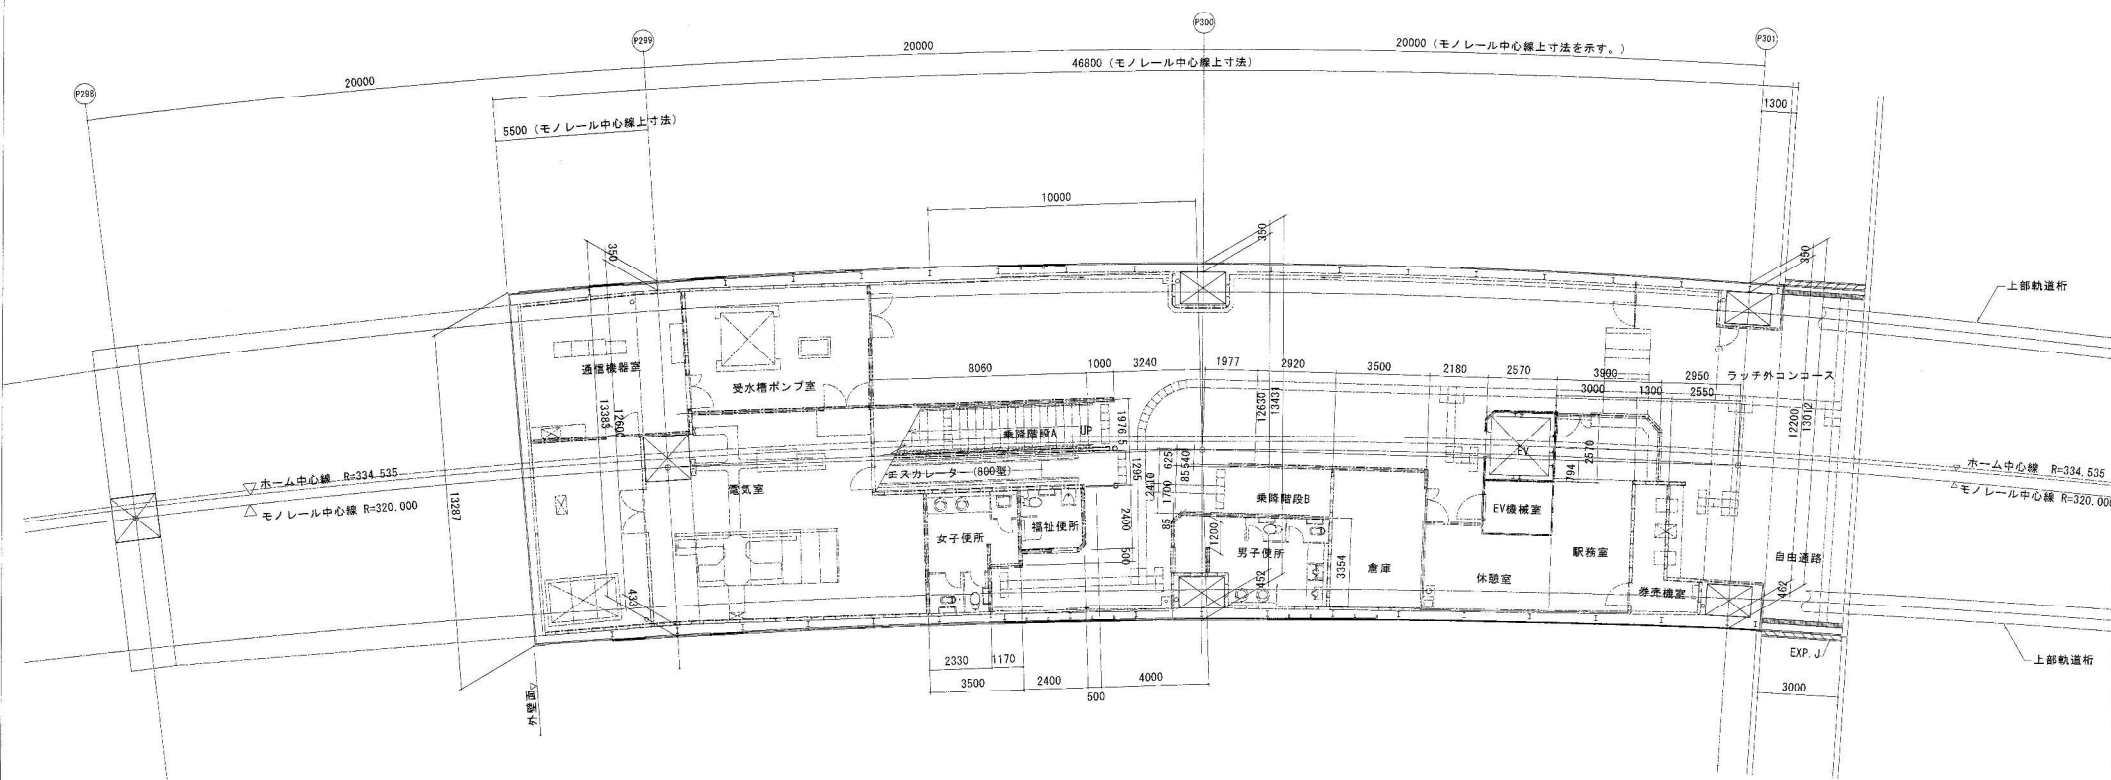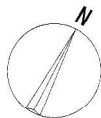


完 成 図

工 事 名	都市モノレール美空線駅建設工事（建築）		
工 事 場 所	那 覇 市 久 茂 地 地 内		
施 行 業 者	（株）金城キウ開発・（株）野展建設 特定建設工事共同企業体		
工 期	平成12年 9月 26日 ～ 平成13年 8月 31日		
縮 尺	1/100	図 面 番 号	15-7
完 成 年 月 日	平成13年 8月 31日		
沖縄県土木建築部都市モノレール建設室			

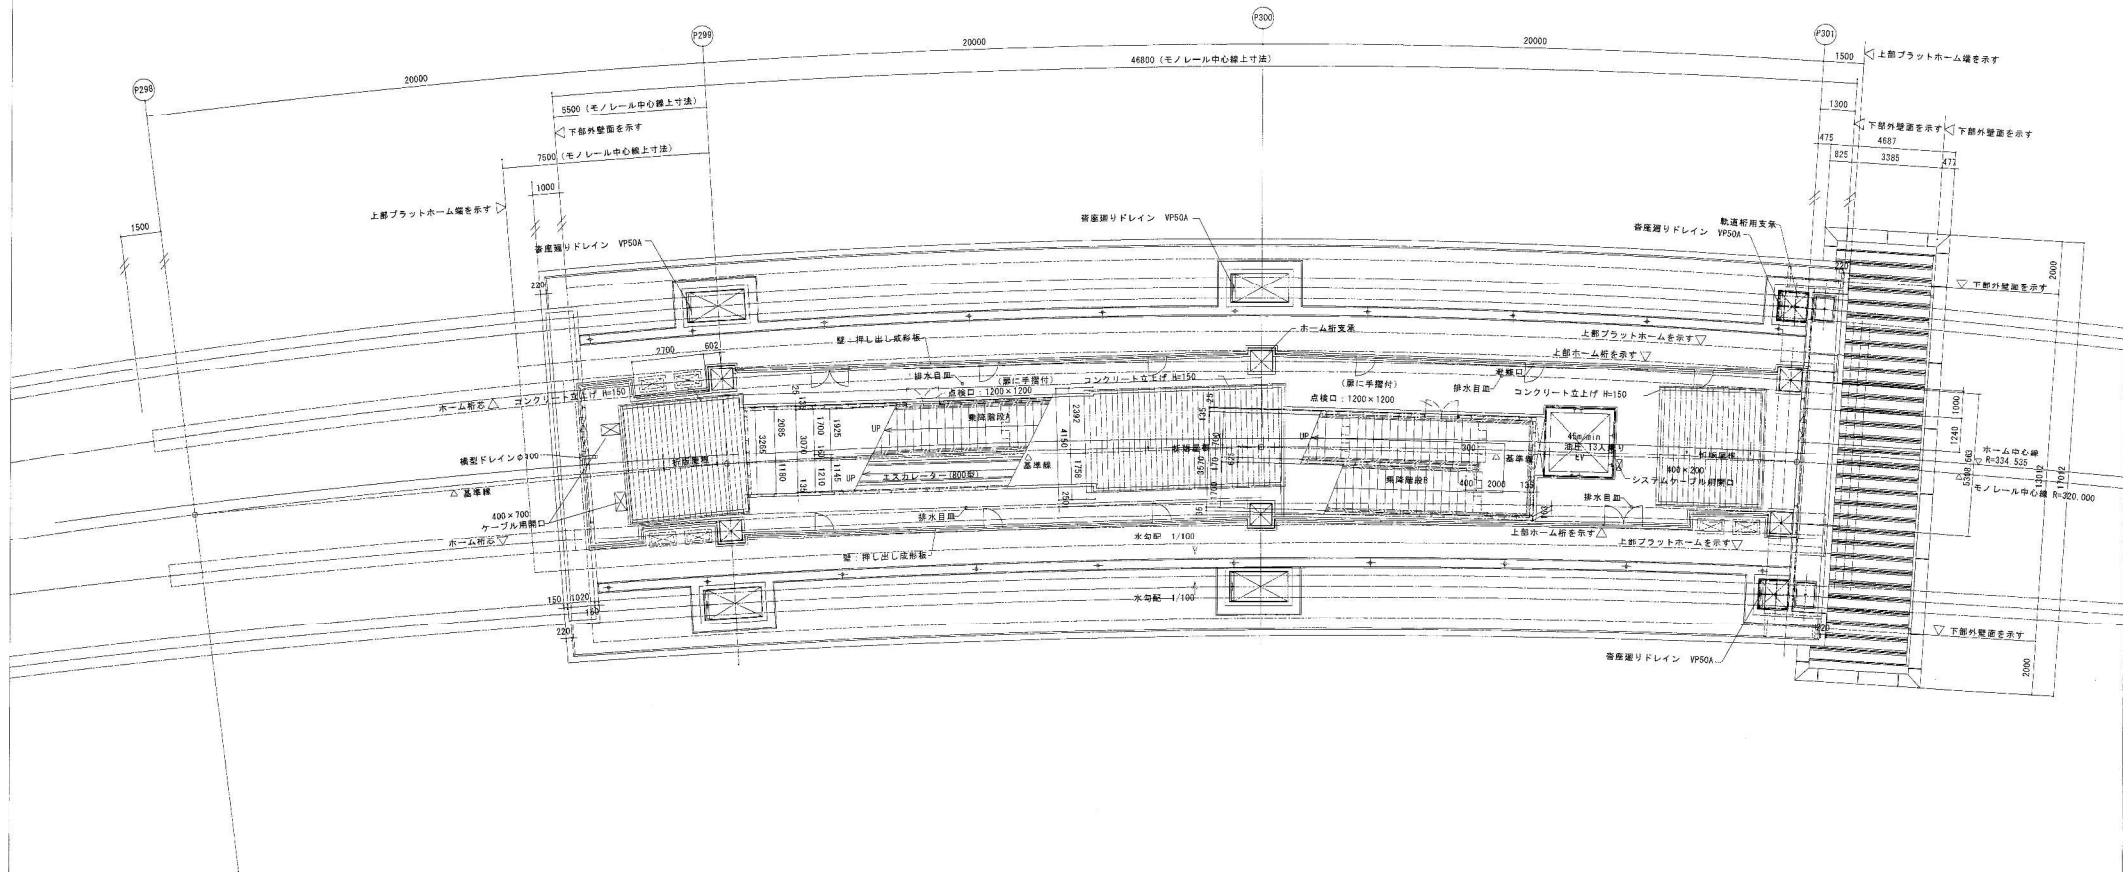

完 成 図


工 事 名	都市モノレール美栄橋駅建設工事（建築）		
工 事 場 所	那 覇 市 久 茂 地 地 内		
施 工 業 者	（株）金城キョー開発・（株）野原建設 特定建設工事共同企業体		
工 期	平成12年 9月 26日 ～ 平成13年 8月 31日		
図面の種類	軌 道 平 面 図		
縮 尺	1/100	図 面 番 号	15-8
完 成 年 月 日	平成13年 8月 31日		

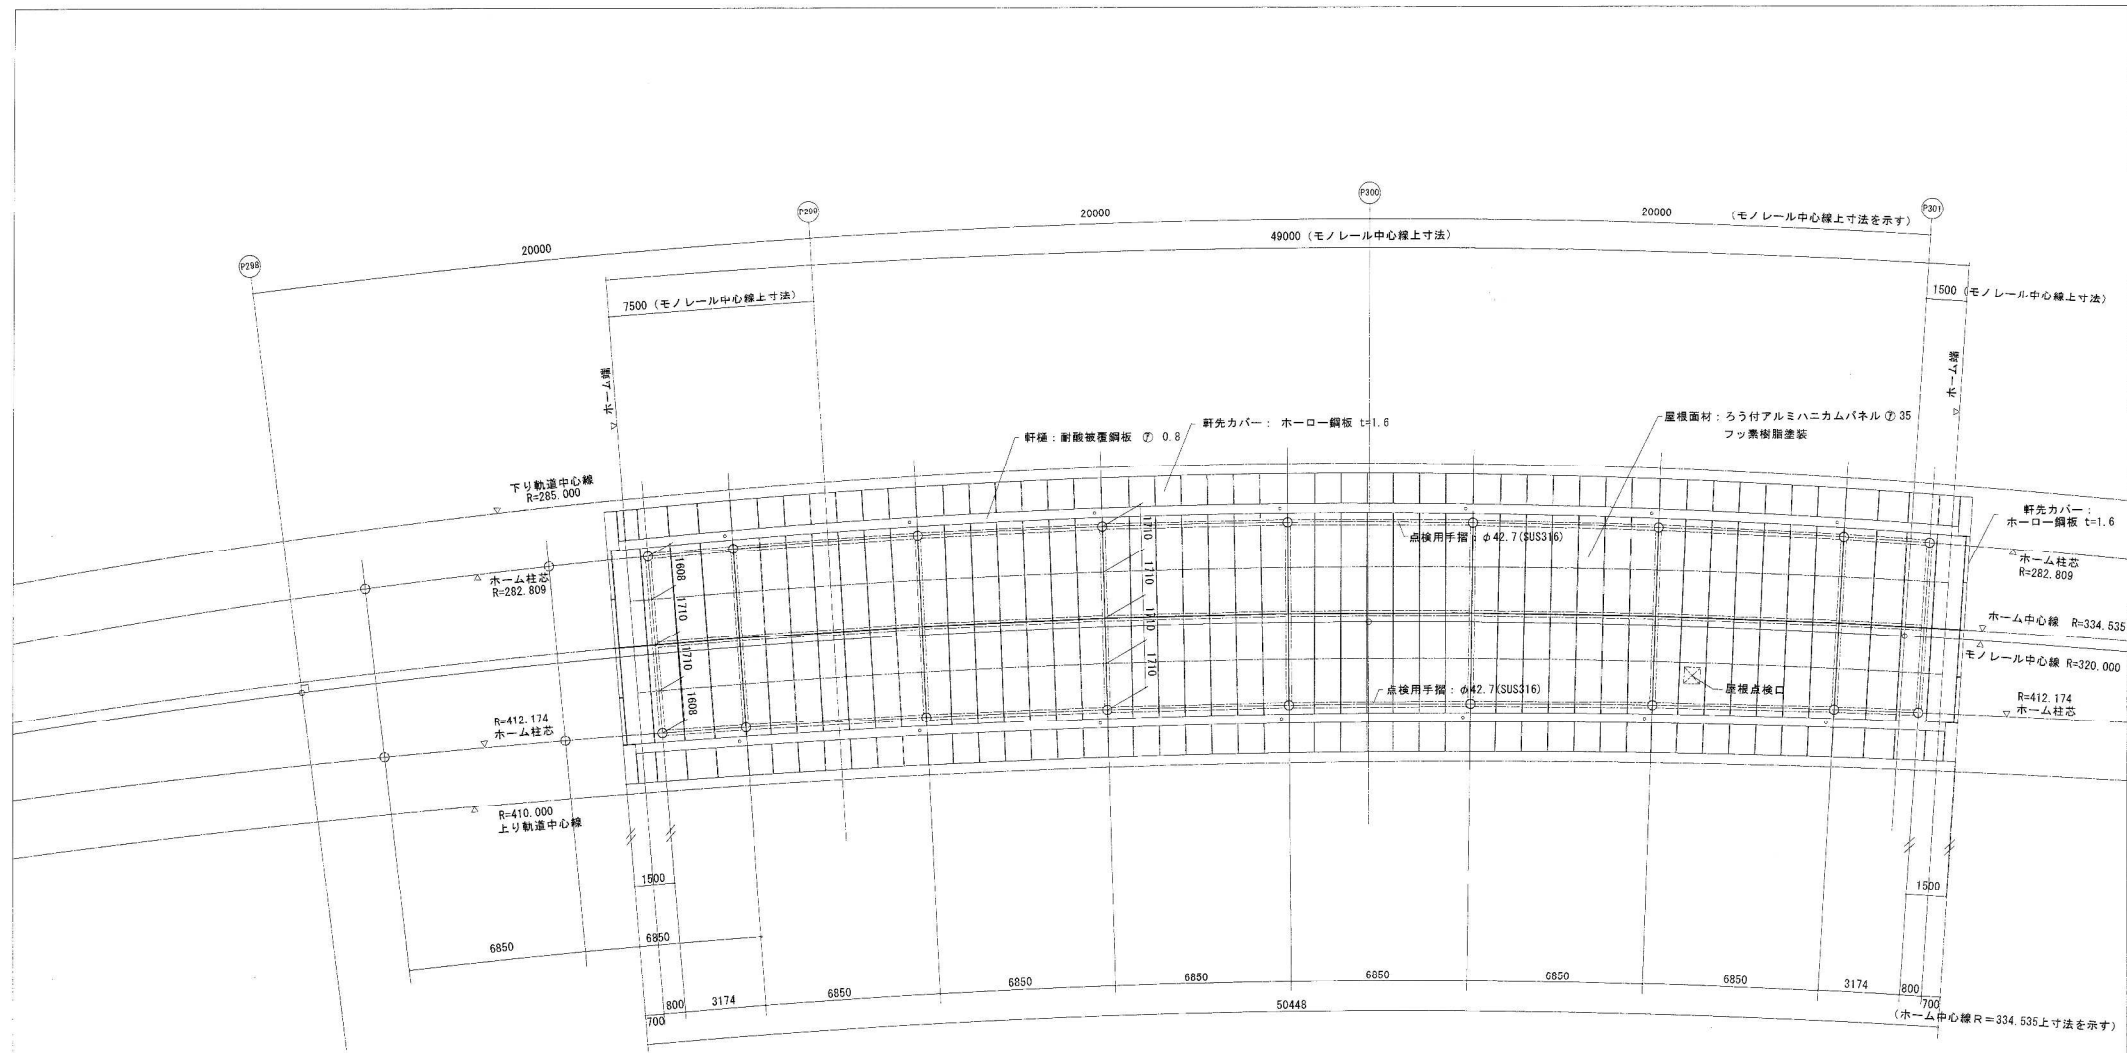

ホ-A屋根伏図 S=1/100

製 成 図

工 事 名	都市モノレール豊泉橋駅建設工事 (建屋)		
工 事 場 所	那 覇 市 久 茂 地 地 内		
施 行 業 者	(株)金城キョー開発・(株)野原建設 特定建設工事共同企業体		
工 期	平成12年 9月 26日 ~ 平成13年 8月 31日		
図面の種類	屋 根 伏 図		
縮 尺	1/100	図 面 番 号	15-10
完 成 年 月 日	平成13年 8月 31日		
沖縄県土木建築部都市モノレール建設室			

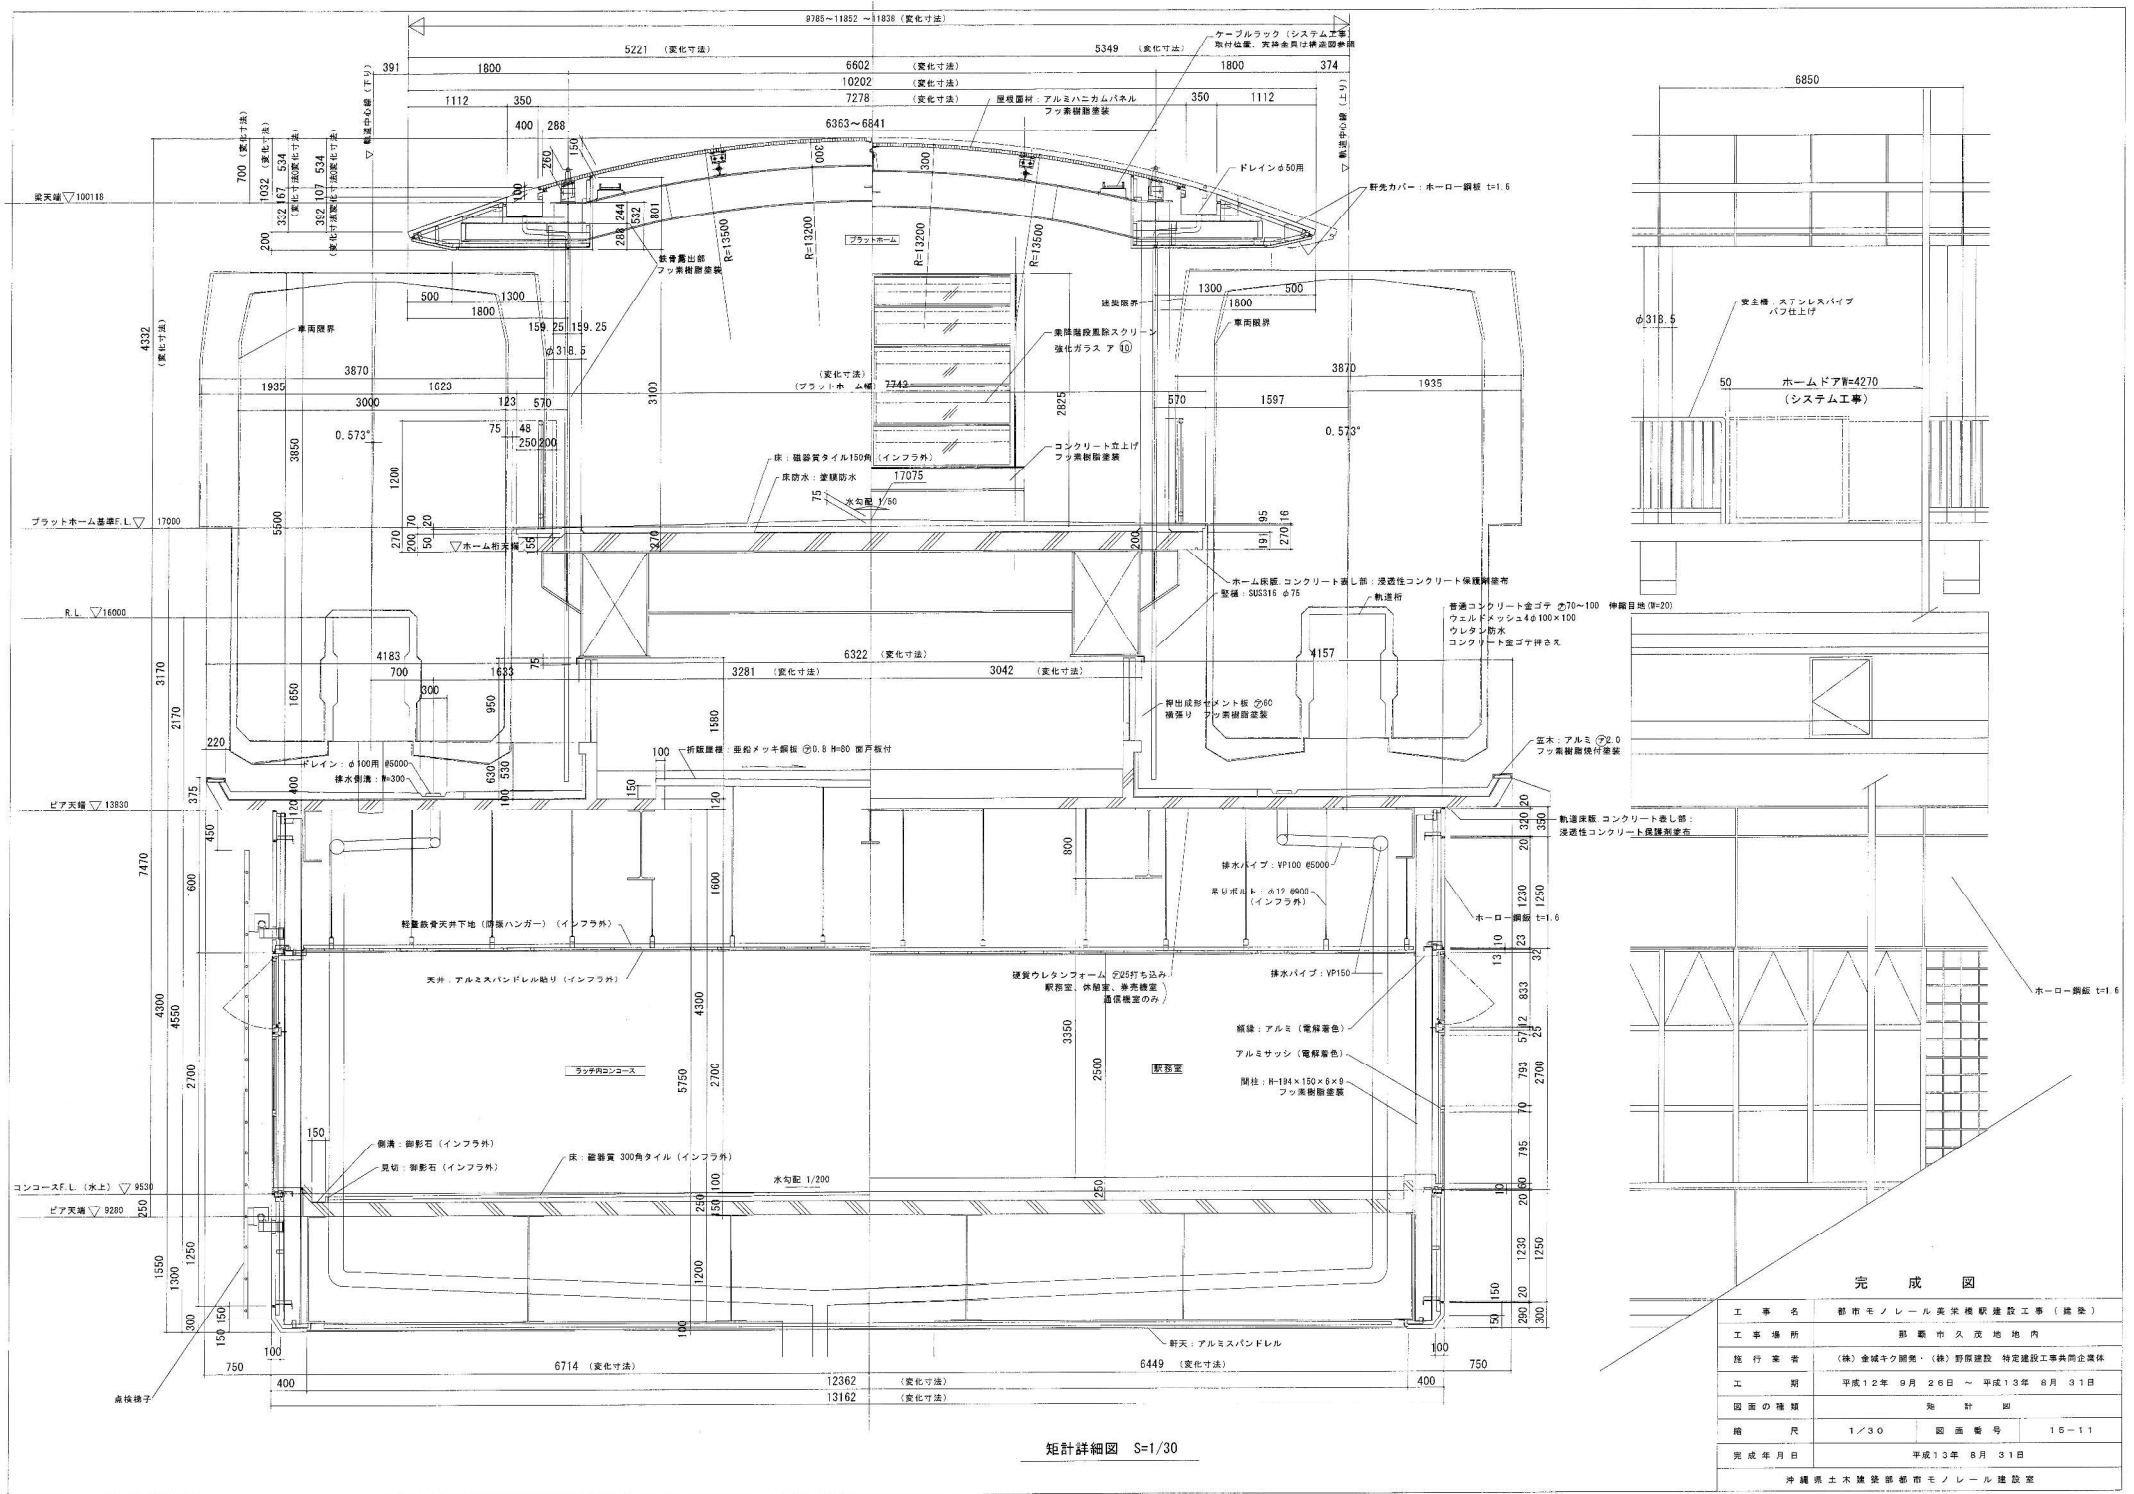


完成図


工事名	都市モノレール東栄橋駅建設工事（建設）		
工事場所	那覇市久茂地内		
施行業者	（株）金城キョウ開発・（株）野原建設 特定建設工事共同企業体		
工期	平成12年 9月 26日 ～ 平成13年 8月 31日		
図面の種類	発 計 図		
縮 尺	1/30	図面番号	15-11
完成年月日	平成13年 8月 31日		

沖縄県土木建築部都市モノレール建設室


矩計詳細図 S=1/30

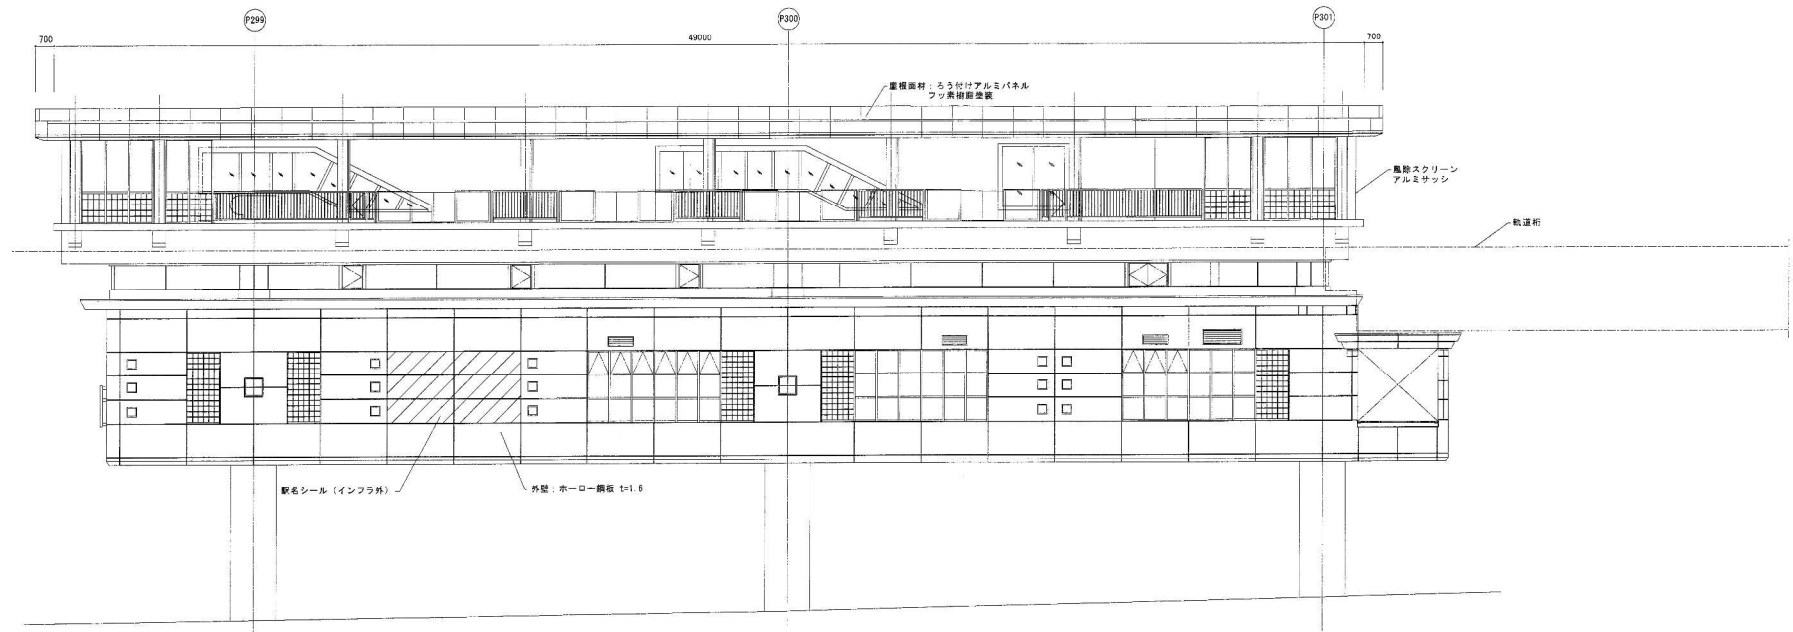

A 立面図 S=1/100

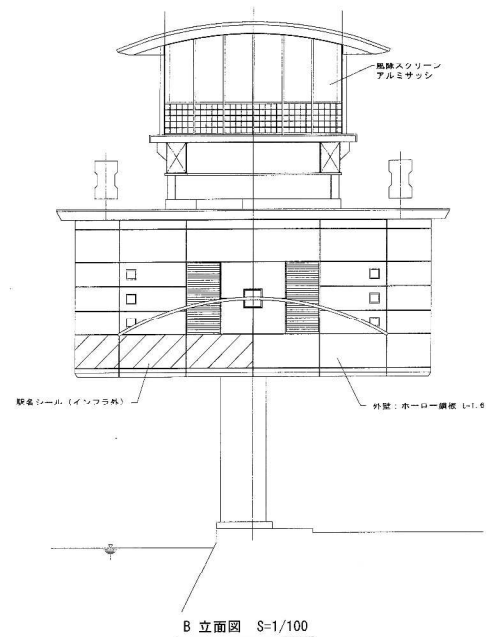


B 立面図 S=1/100

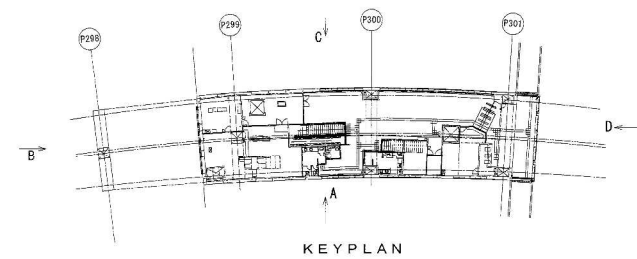


KEYPLAN

完成図


工 事 場 所	那 覇 市 久 保 地 内		
施 行 業 者	（株）金城キク開発、（株）野原建設 特定建設工事共同企業体		
工 期	平成12年 9 月 26 日 ～ 平成13年 8 月 31 日		
図面の種類	立 面 図（1）		
縮 尺	1／100	図 面 番 号	15-12
完成年月日	平成13年 8 月 31 日		
沖縄県土木建築部都市モノレール建設室			

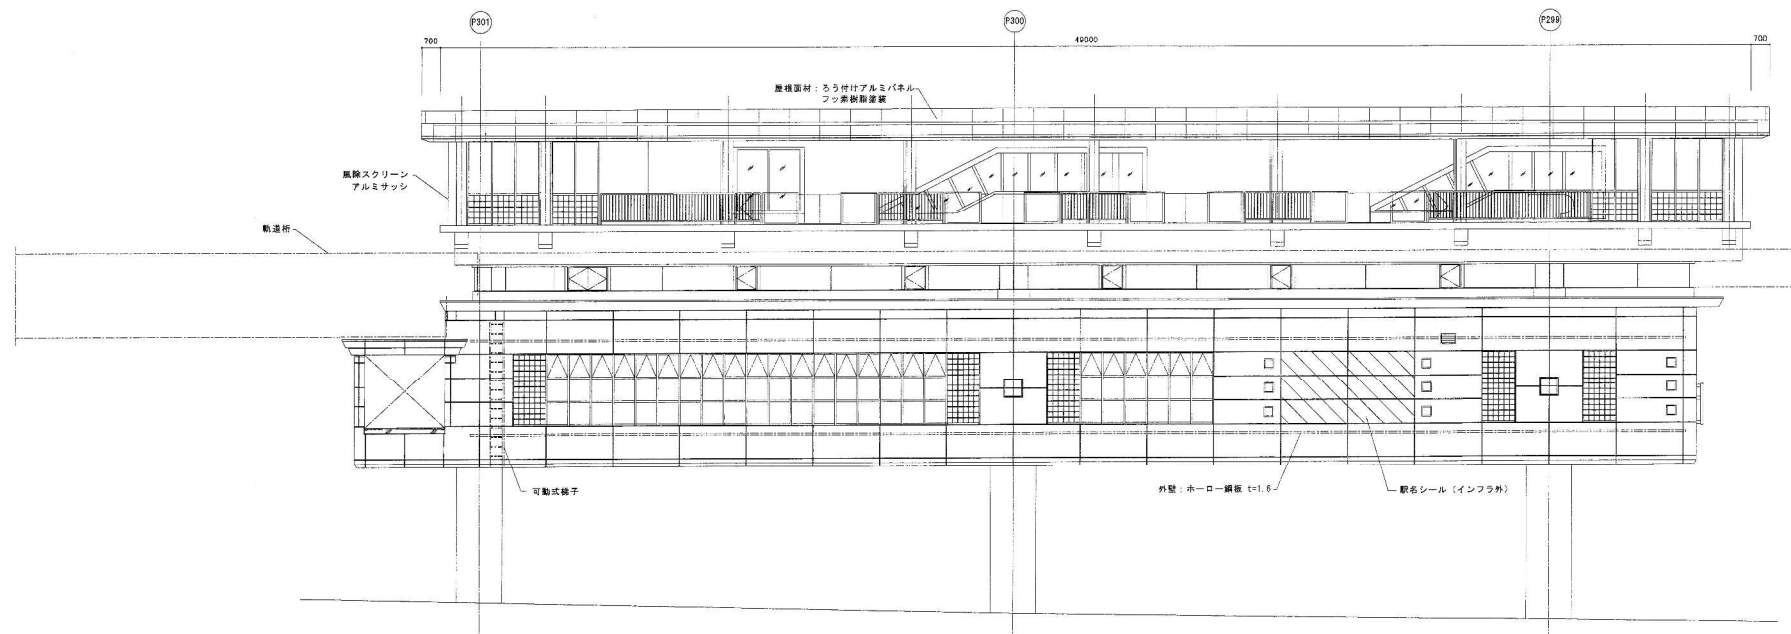

C 立面図 S=1/100


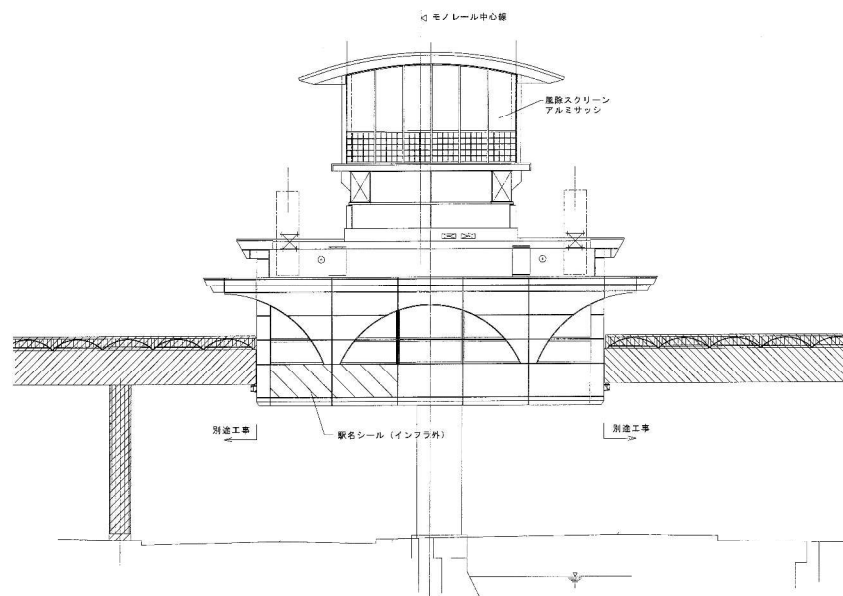


D 立面図 S=1/100

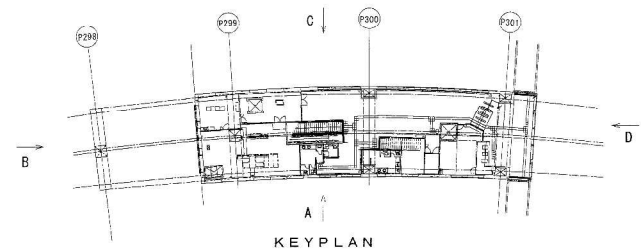

完 成 図


工 事 名	那 覇 モ ノ レ ー ル 美 栄 橋 新 設 工 事 (建 築)		
工 事 場 所	那 覇 市 久 茂 地 地 区 内		
施 行 業 者	(株) 金 城 キ ュ ー 開 発 ・ (株) 野 原 建 設 特 定 設 計 工 事 共 済 会 全 体		
工 期	平 成 1 2 年 9 月 2 6 日 ~ 平 成 1 3 年 8 月 3 1 日		
図 面 の 種 別	立 面 図 (2)		
縮 尺	1 / 1 0 0	図 面 番 号	1 5 - 1 3
完 成 年 月 日	平 成 1 3 年 8 月 3 1 日		
沖 縄 県 土 木 建 築 部 那 覇 市 モ ノ レ ー ル 建 設 室			

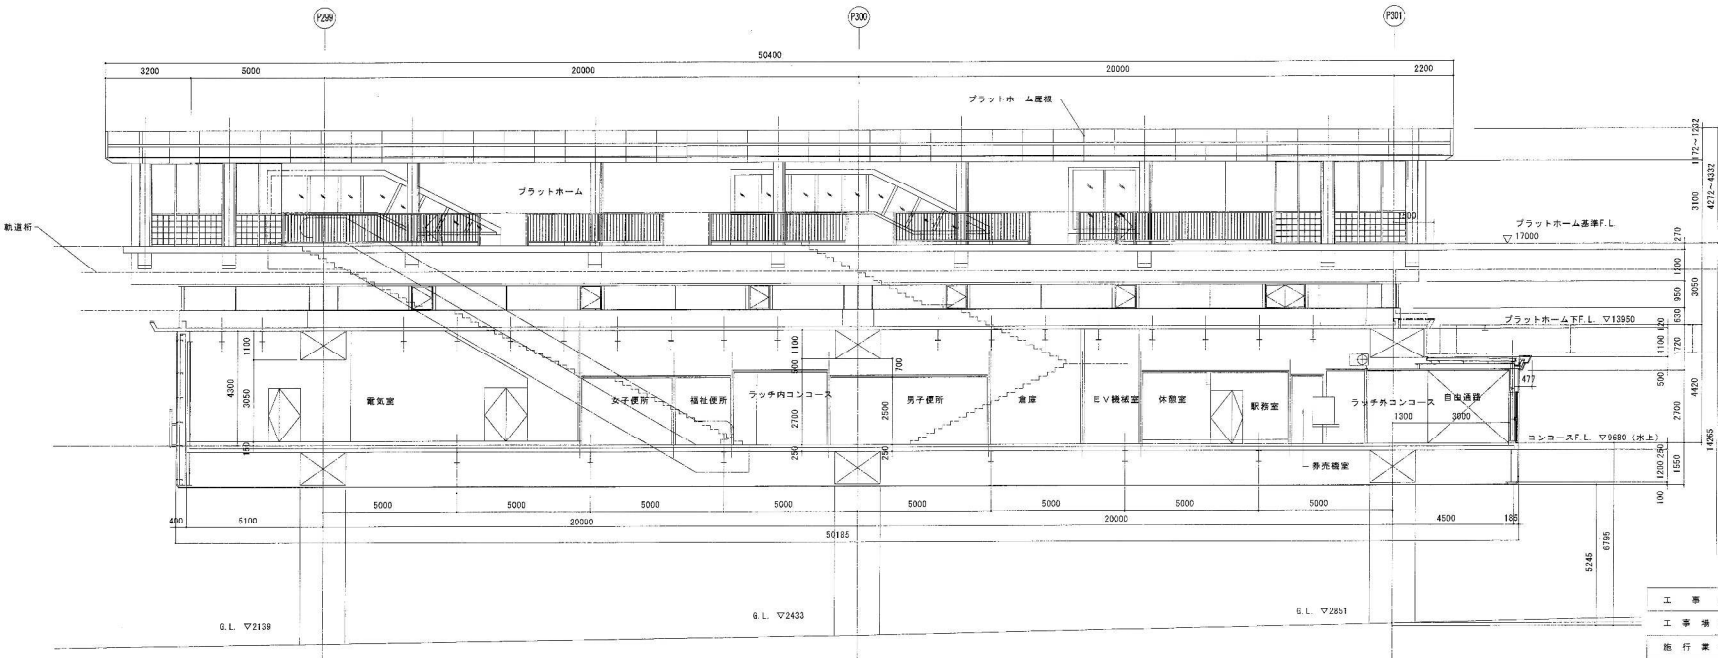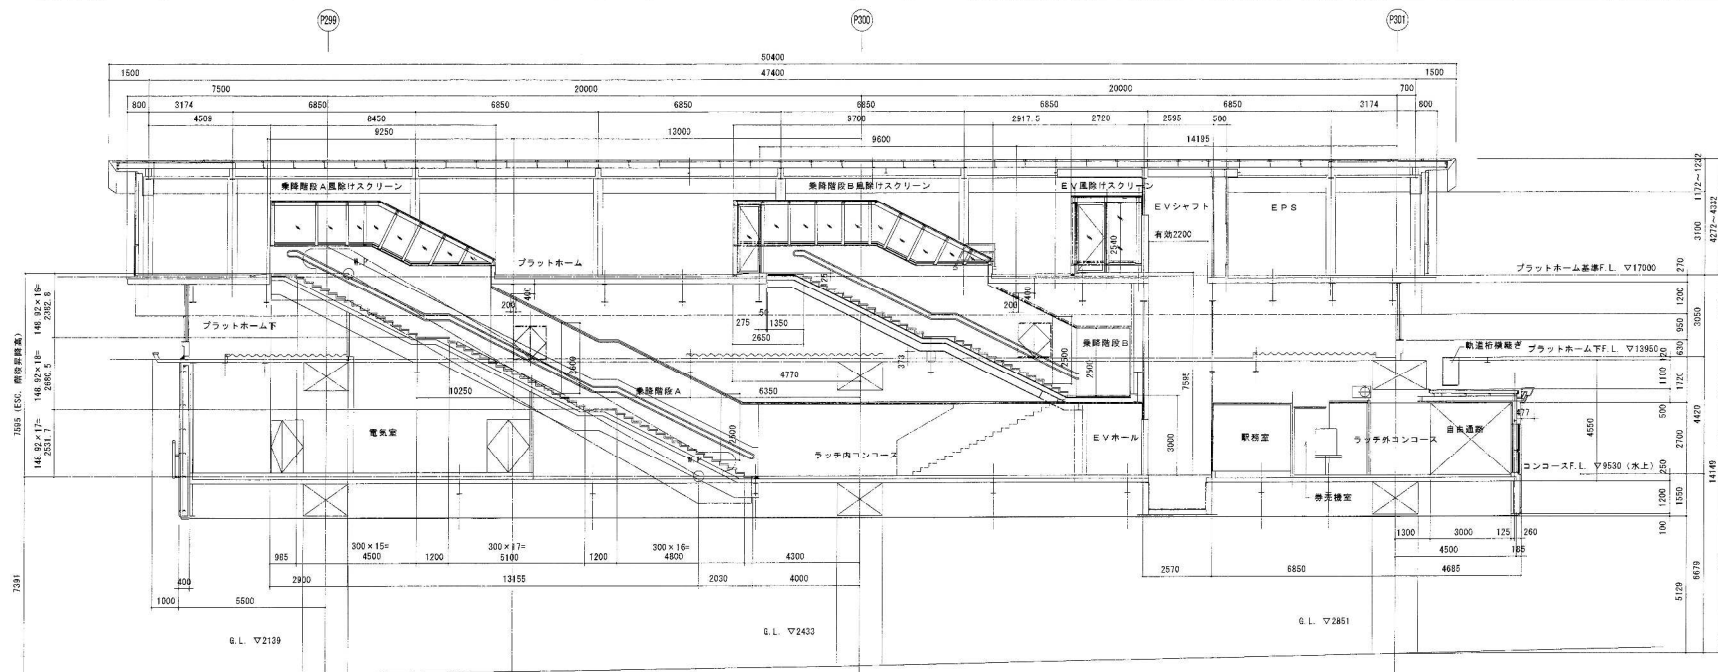


完成図

施工業者	（株）金城キヤンパル（株）野田建設 特定建設工事共同企業体		
工期	平成12年 9月 26日 ～ 平成13年 8月 31日		
図面の種類	断面図（1）		
縮尺	1/100	図面番号	15-14
完成年月日	平成13年 8月 31日		



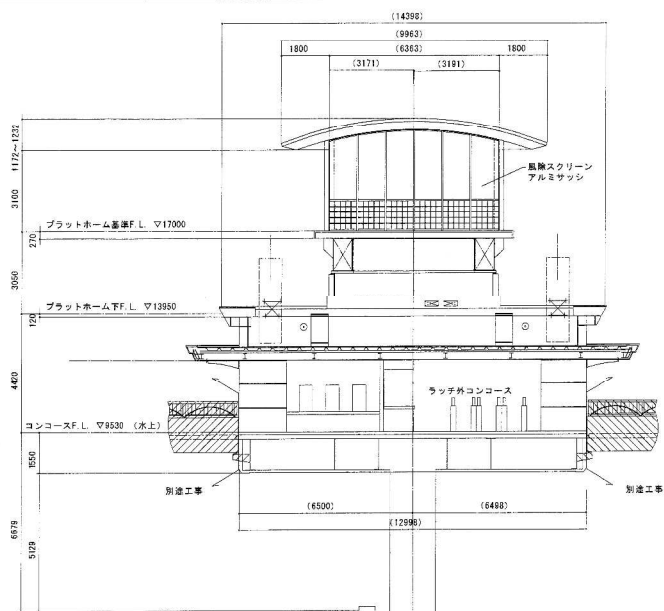


C部断面図

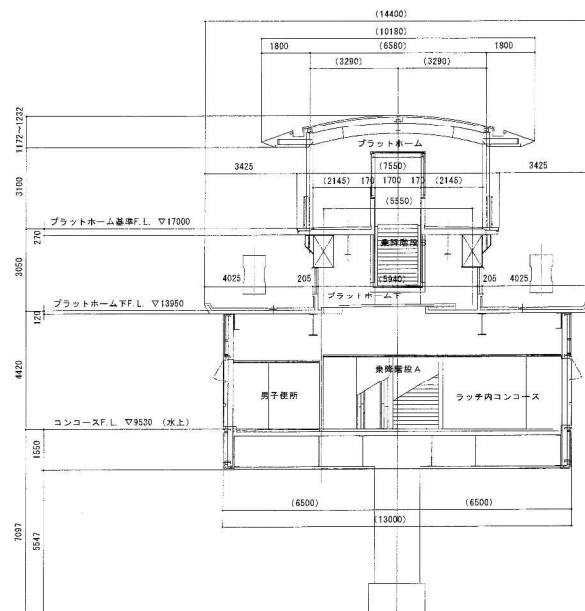

B部断面図

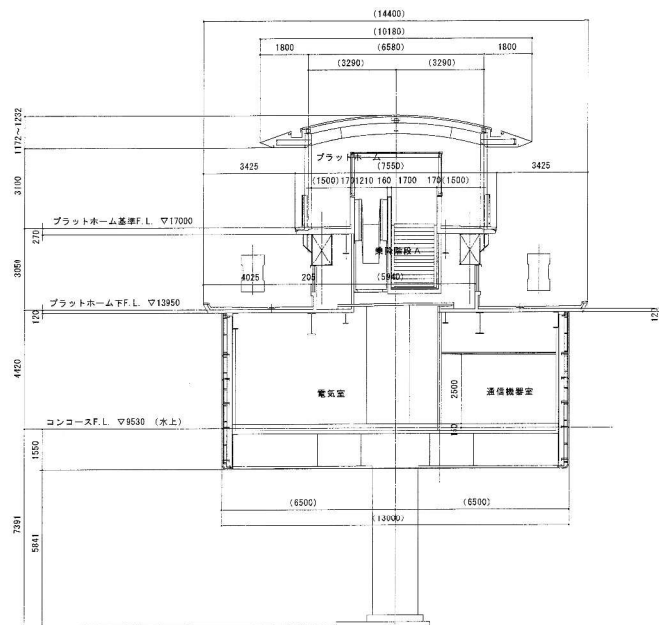

A部断面図

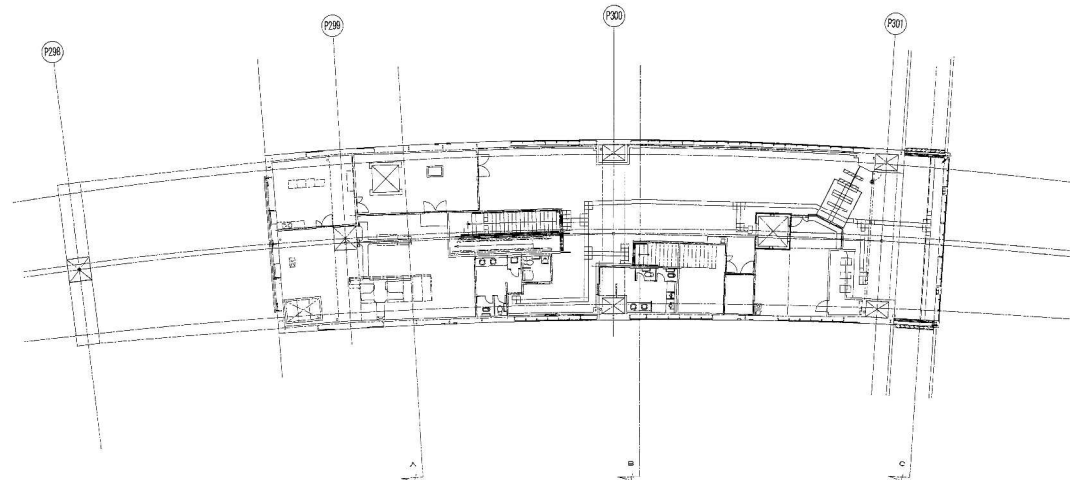

KEYPLAN

注記: () 内寸法は、実寸法を示す。

完成図

工 事 名	都 市 モ ノ レ ー ル 美 栄 橋 駅 建 設 工 事 (建 築)		
工 事 場 所	那 覇 市 久 西 地 区 内		
施 行 業 者	(株) 金 城 キ ャ ン 開 発 ・ (株) 野 村 建 設 特 定 建 設 工 事 共 同 企 業 体		
工 期	平 成 1 2 年 9 月 2 6 日 ~ 平 成 1 3 年 8 月 3 1 日		
図 面 の 種 類	断 面 図 (2)		
縮 尺	1 / 1 0 0	図 面 番 号	1 5 - 1 5
完 成 年 月 日	平 成 1 3 年 8 月 3 1 日		
沖 縄 県 土 木 建 築 部 都 市 モ ノ レ ー ル 建 設 室			