

都市モノレール牧志駅(仮称)建設工事(建築)
(那 覇 市 字 牧 志 地 内)


完 成 図

平成 12 年 9 月

施工業者: (株)稲福建設・(株)信吉組特定建設工事共同企業体
沖縄県土木建築部都市モノレール建設室

図 面 目 次

図 面 番 号	図 面 説 明	縮 尺
13葉中 1葉	位 置 図	1 / 12, 500
13葉中 2葉	床 面 積 求 積 図 (1)	1 / 200
13葉中 3葉	床 面 積 求 積 図 (2)	1 / 200
13葉中 4葉	仕 上 表	——
13葉中 5葉	工 事 区 分 表	——
13葉中 6葉	コ ン コ ー ス 階 平 面 図	1 / 100
13葉中 7葉	プ ラ ッ ト ホ ー ム 下 階 平 面 図	1 / 100
13葉中 8葉	プ ラ ッ ト ホ ー ム 階 平 面 図	1 / 100
13葉中 9葉	屋 根 伏 図 ・ 軒 天 井 伏 図	1 / 100
13葉中10葉	立 面 図 (1)	1 / 100
13葉中11葉	立 面 図 (2)	1 / 100
13葉中12葉	断 面 図 (1)	1 / 100
13葉中13葉	断 面 図 (2)	1 / 100

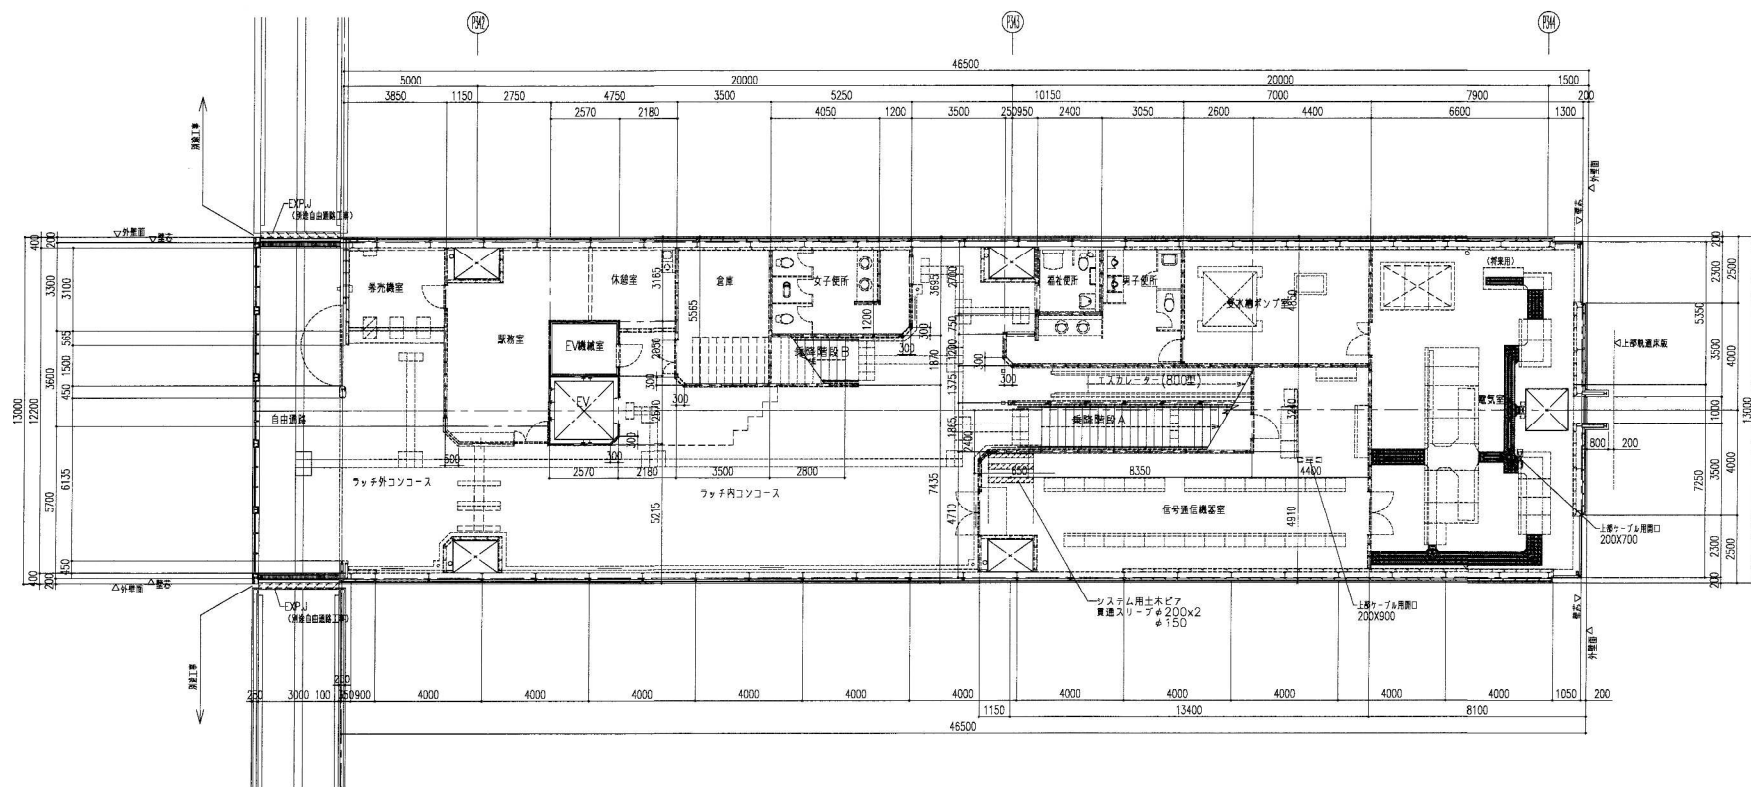


コンコース階平面図 S=1/100

完 成 图

工 事 名	都市モノレール牧志駅（仮称）建設工事（建築）		
工事場所	那 郡 市 牧 志 地 内		
施 工 業 者	（株）経路建設・（株）信託総合建設工事共同企業体		
工 期	平成11年9月7日～平成12年2月9日		
図面の種類	コンコース階平面図		
縮 尺	1/100	図面番号	13葉中6葉
完成年月	平成12年9月30日		



沖縄県土木建築部都市モノレール建設室

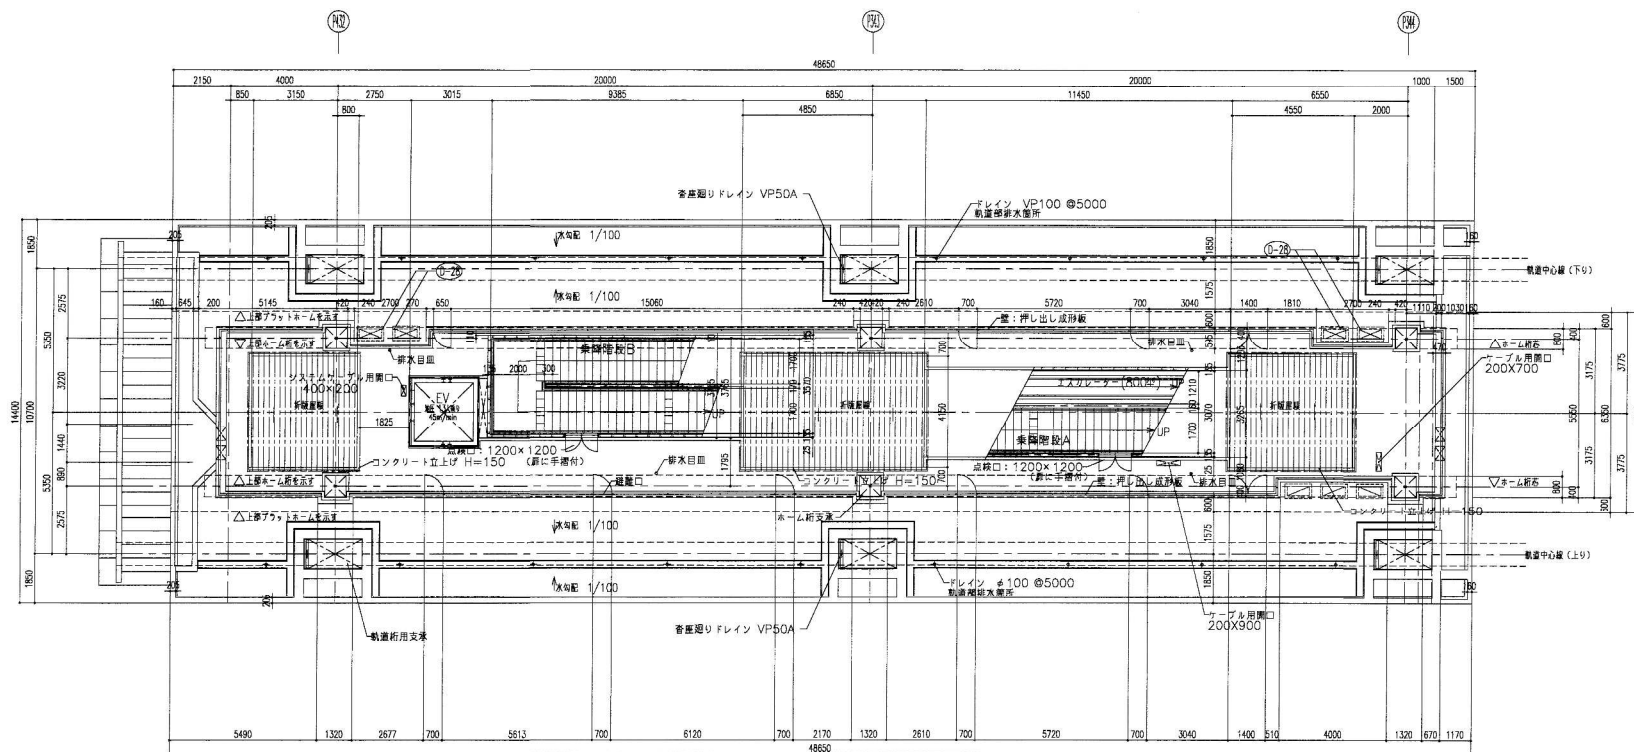

- ・内部コンクリート立上げ部分、特記以外は、 $H=100$ とする
- ・システムケーブル用開口部(3ヶ所)廻りは、コンクリート $H=100$ 立上げとする。

工 事 場 所	那 覇 市 牧 志 地 内		
施 工 業 者	（株）橋本建設、（株）信吉特定建設工事共同企業体		
工 期	平成11年9月7日～平成12年2月9日		
図面の種類	プラットフォーム階平面図		
縮 尺	1/100	図面番号	13 中7葉
完成年月	平成12年9月3日		


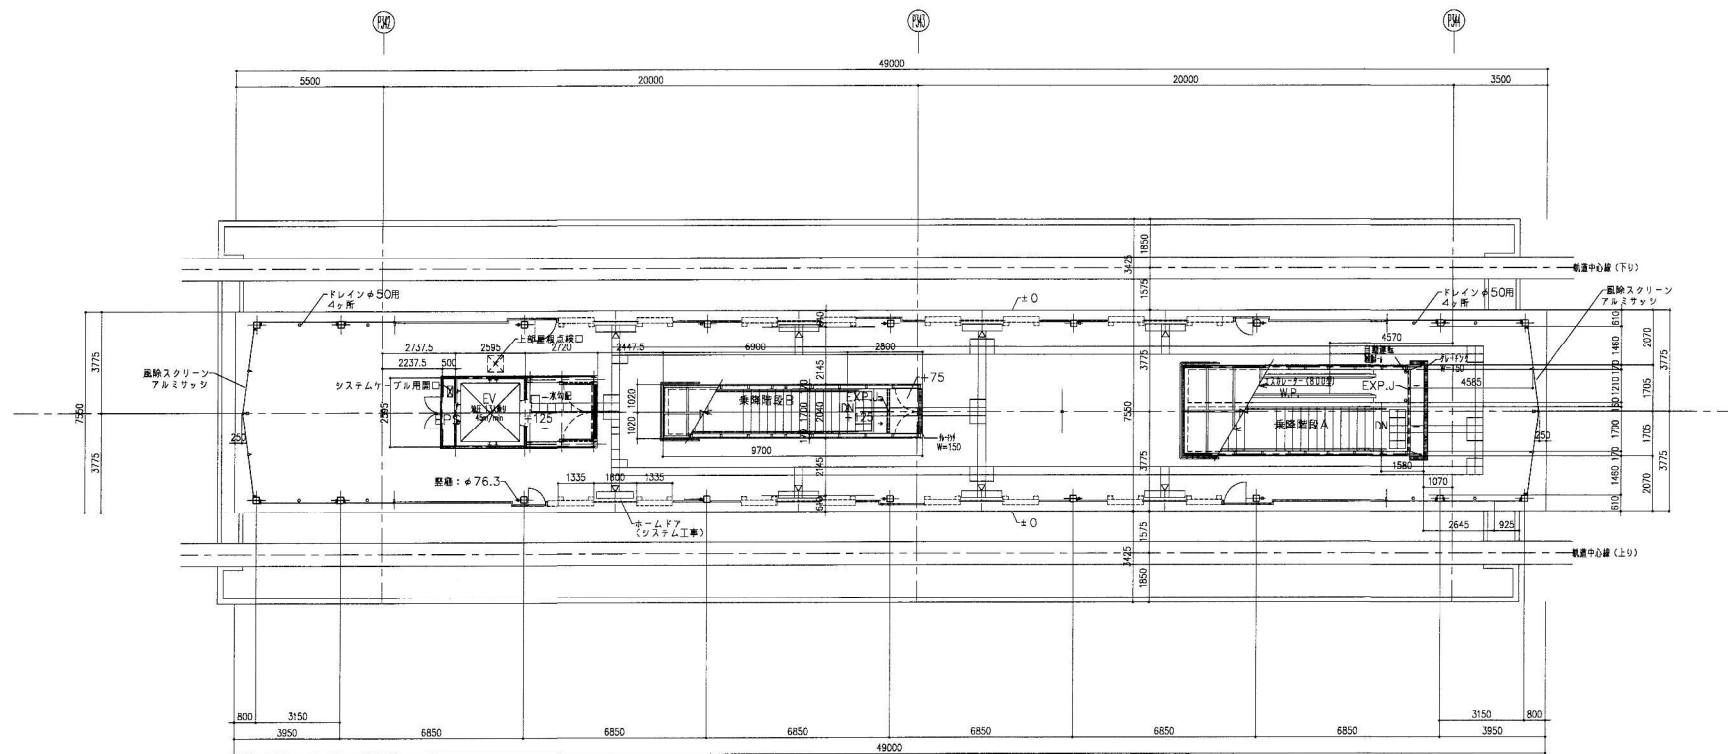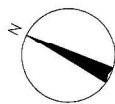


注記：ホーム先頭及び柱、手摺、ホームドアの位置は、ホーム先頭切欠図 1～3 (A-46～48) を参照のこと。


プラットフォームホーム階平面図 S=1/100

完 成 図

工 事 名	都市モノレール牧志駅（仮称）建設工事（建築）		
工 事 場 所	那 覇 市 牧 志 地 内		
施 工 業 者	（株）総福建設・（株）信吉組特定建設工事共同企業体		
工 期	平成11年9月7日～平成12年9月30日		
図面の種類	プラットフォーム階平面図		
縮 尺	1/100	図面番号	13葉中8葉
完成年月日	平成12年9月30日		
沖縄県土木建築部都市モノレール建設室			

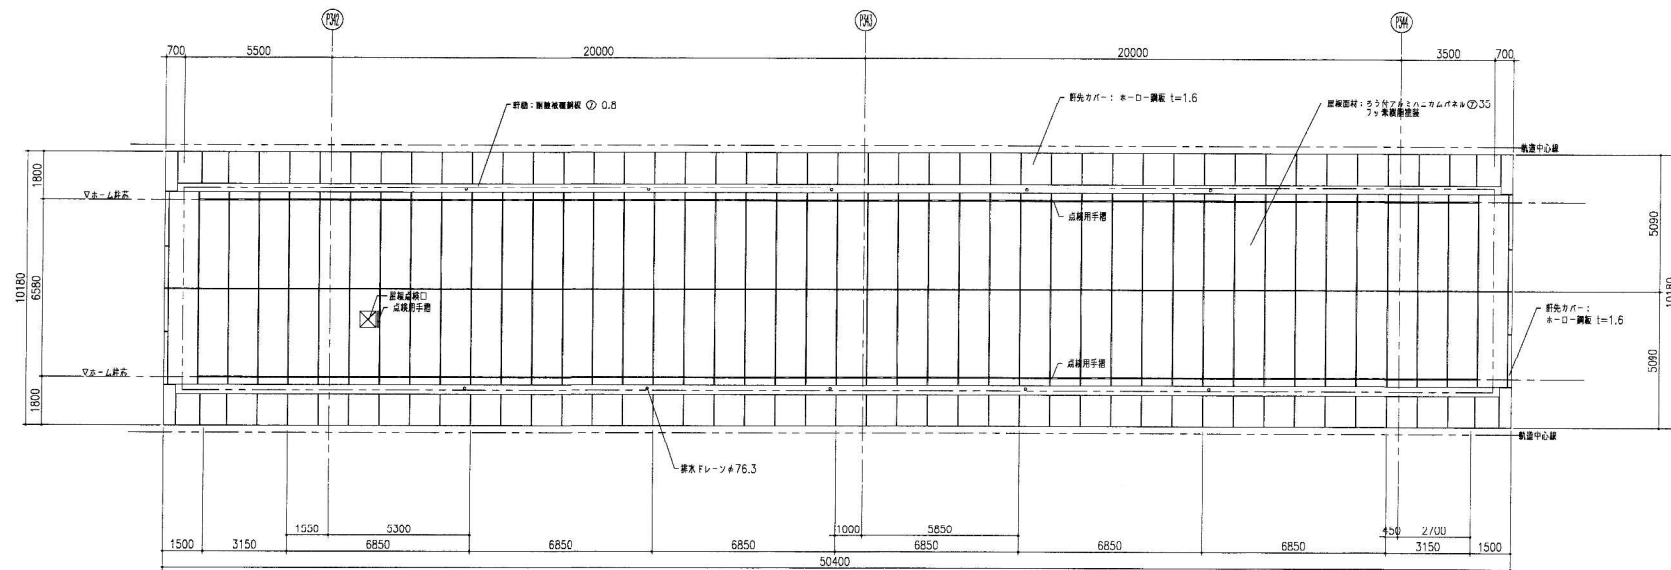



屋根伏図 S=1/100

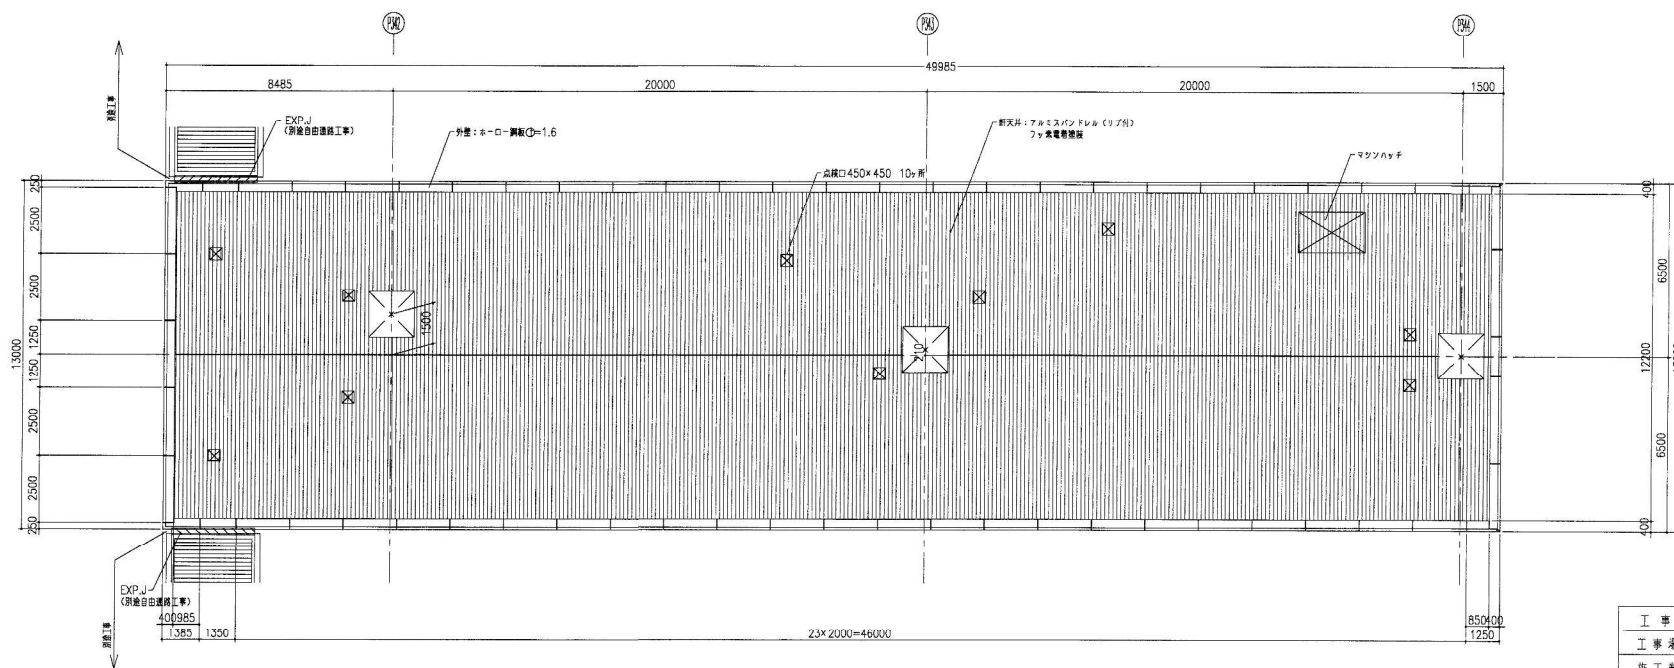




軒天井伏図 S=1/100

完成図

工 事 名	都市モノレール牧志駅(仮称)建設工事(建築)		
工 事 場 所	那 覇 市 牧 志 地 区 内		
施 工 業 者	(株)船橋建設・(株)信吉組特定建設工事共同企業体		
工 期	平成11年9月7日～平成12年9月30日		
図面の種類	屋根伏図・軒天井伏図		
縮 尺	1/100	図面番号	13葉中9葉
完成年月日	平成12年9月30日		
沖縄県土木建築部都市モノレール建設室			

  


完 成 図		
工 事 名	都市モノレール牧志駅（仮称）建設工事（建築）	
工事場所	那 覇 市 牧 志 地 内	
施 工 業 者	（株）紹徳建設（株） 信託総務建設工事共同企業体	
工 期	平成11年9月7日～平成12年9月30日	
図面の種類	立 面 図（1）	
縮 尺	1/100	図番番号 13業中10業
完成年月日	平成12年9月30日	
沖縄県土木建築部都市モノレール建設室		

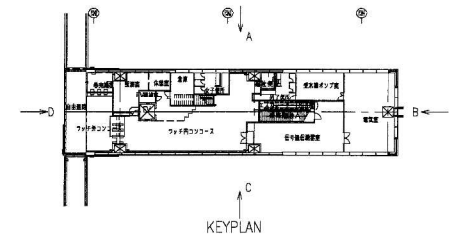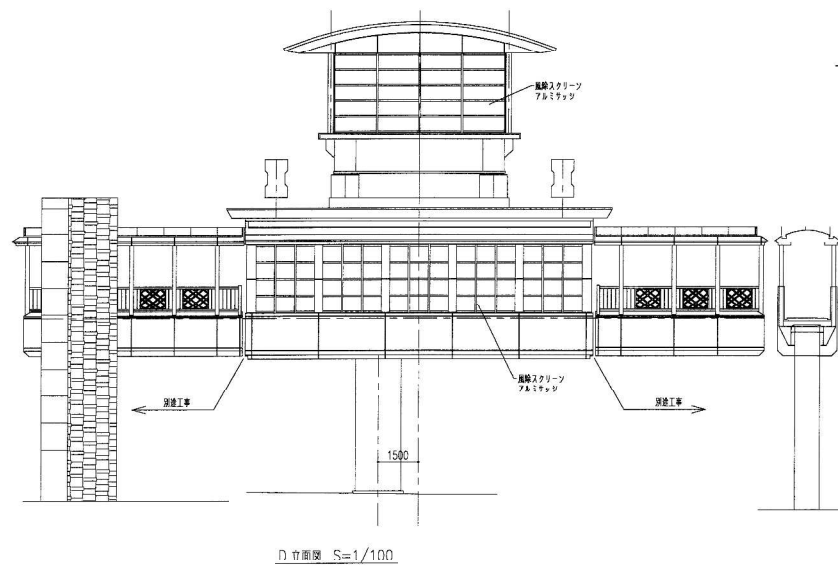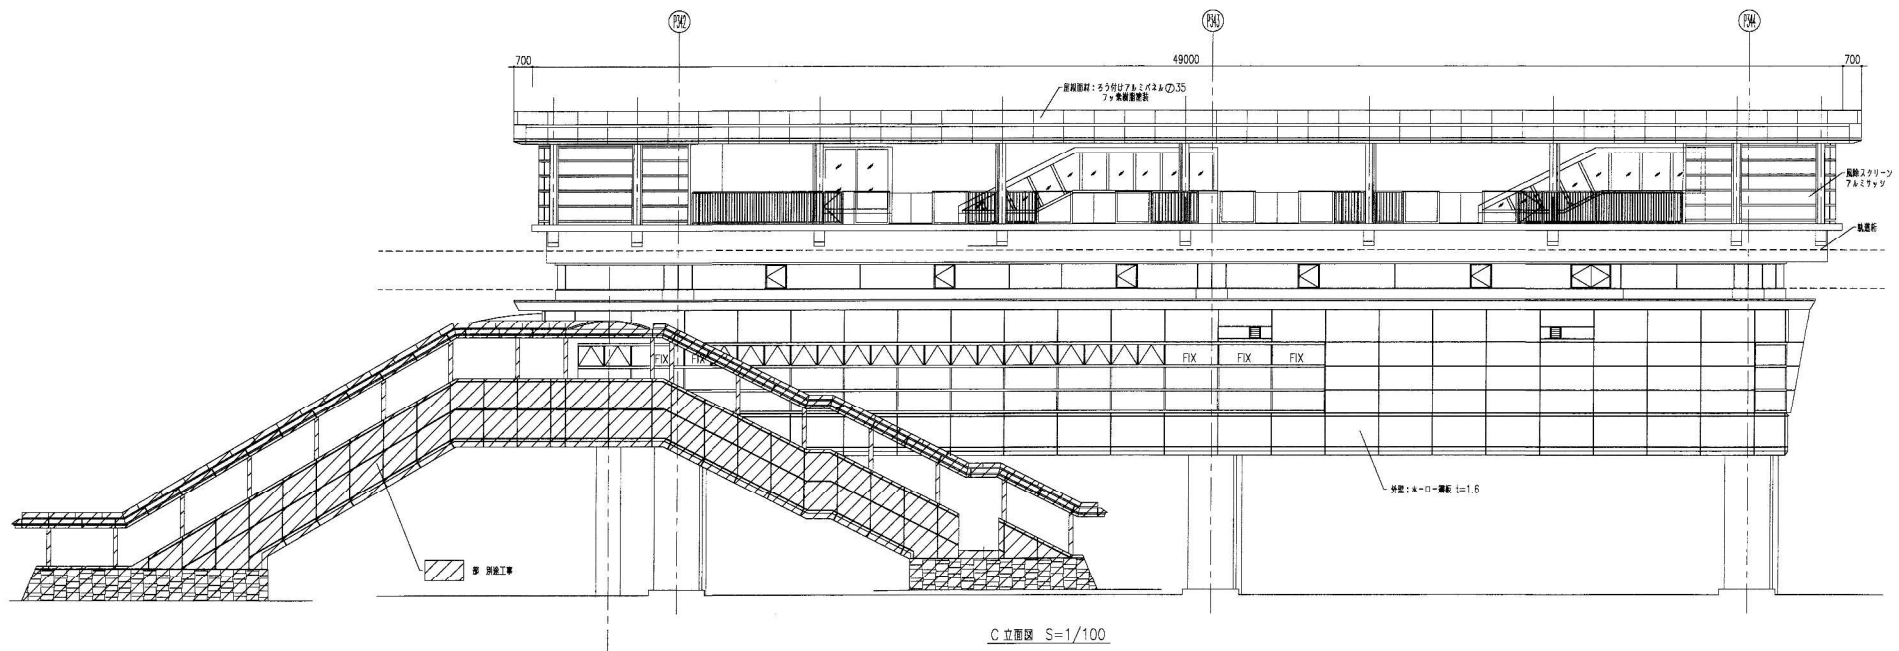


完 成 図

工 事 名	都市モノレール牧志駅(仮称)建設工事(建築)		
工 事 場 所	那 覇 市 牧 志 地 内		
施 工 業 者	(株)経緯建設・(株)信吉組特定建設工事共同企業体		
工 期	平成11年9月7日~平成12年9月30日		
図面の種類	立 面 図 (2)		
縮 尺	1/100	図面番号	13葉中11葉
完成年月日	平成12年9月30日		
沖縄県土木建築部都市モノレール建設室			

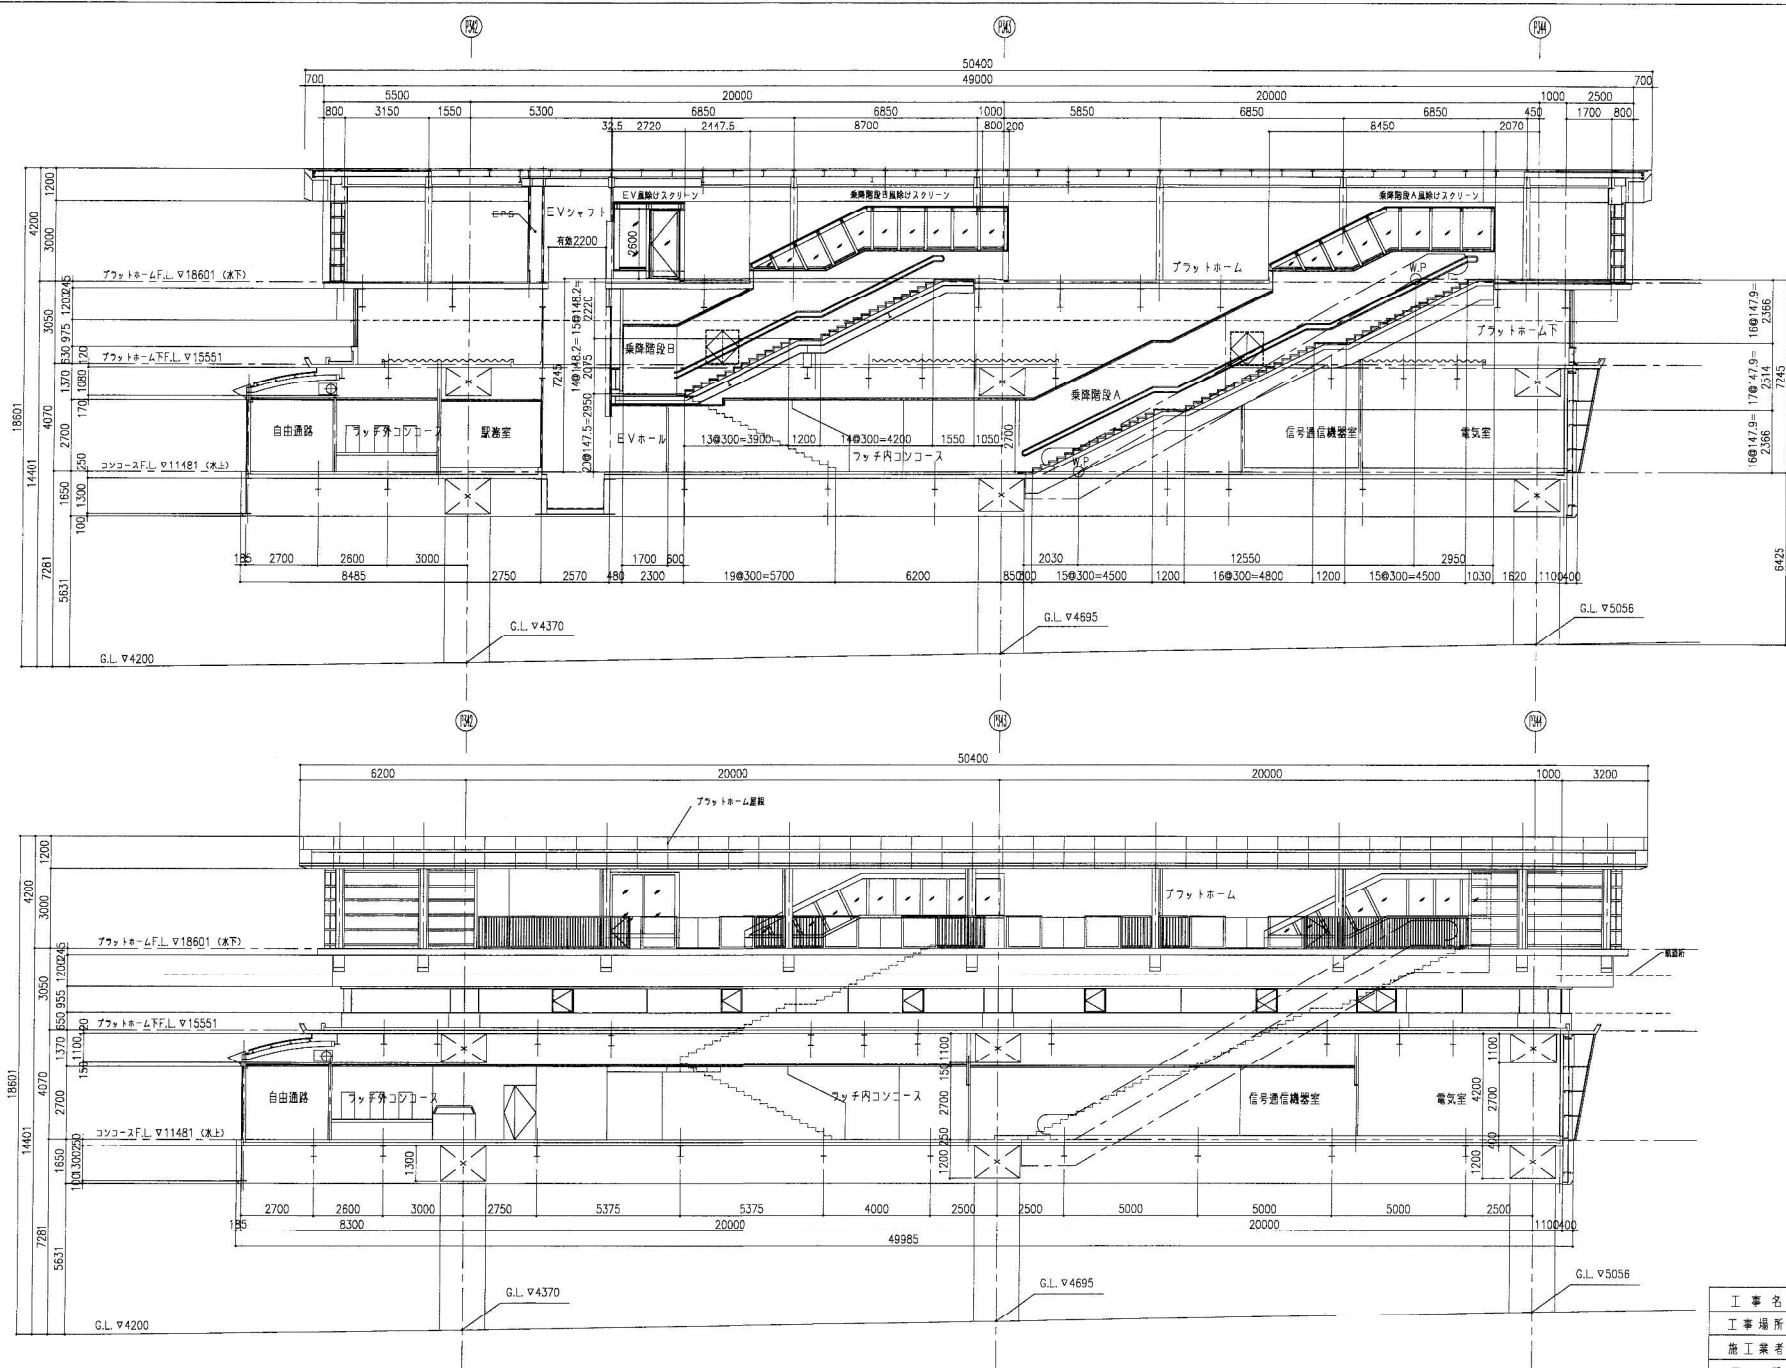


完 成 図


工 事 名	都市モノレール牧志駅（仮称）建設工事（建築）		
工 事 場 所	那 覇 市 牧 志 地 内		
工 期	平成11年9月7日～平成12年9月30日		
図面の種類	断 面 図（1）		
縮 尺	1/100	図面番号	13集中12業
完成年月日	平成12年9月30日		
沖縄県土木建築部都市モノレール建設室			

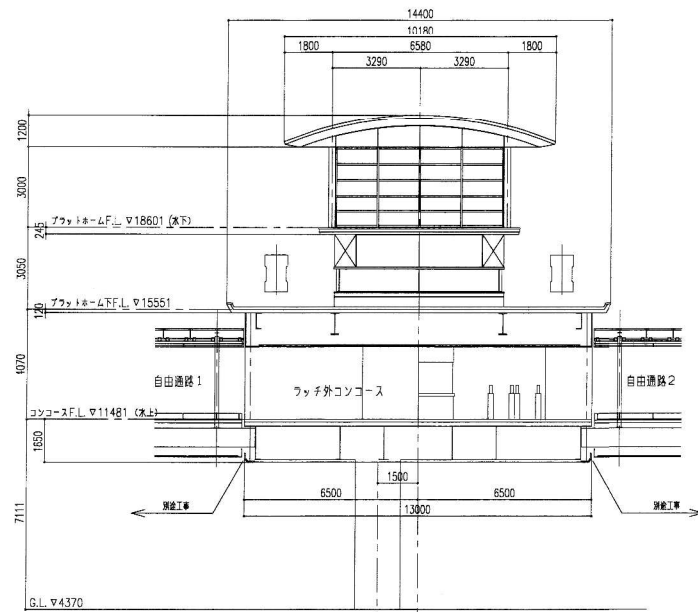


A部断面図

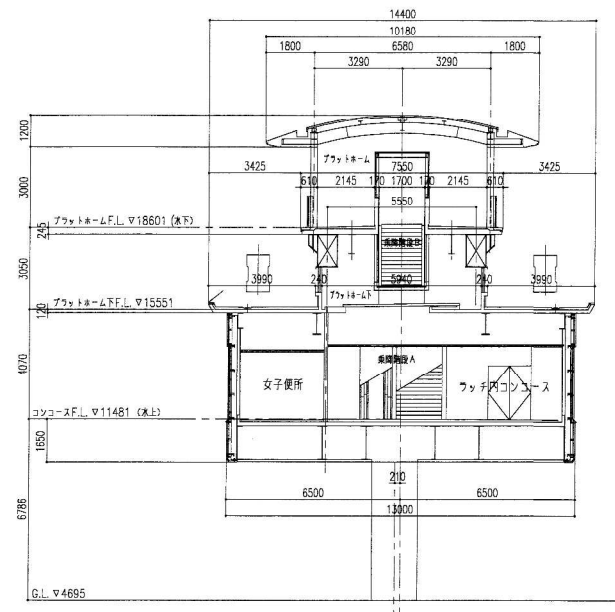

B部断面図

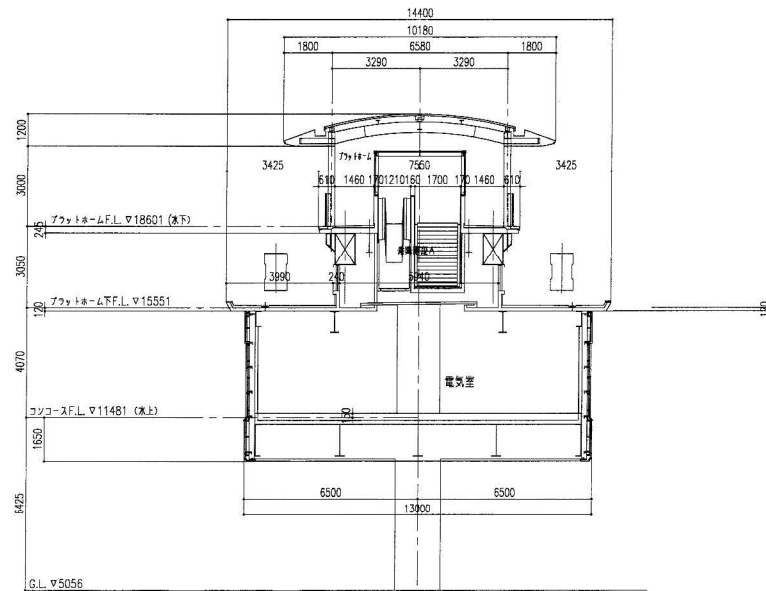

C部断面図

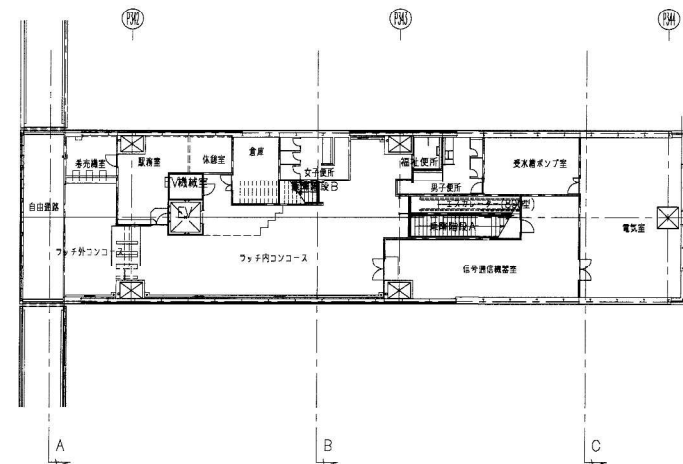

完 成 図

工 事 名	都市モノレール牧志駅（仮称）建設工事（建築）		
工 事 場 所	那 覇 市 牧 志 地 内		
施 工 業 者	（株）橋本建設・（株）信吉組特定建設工事共同企業体		
工 期	平成11年9月7日～平成12年9月30日		
図面の種類	断 面 図（2）		
縮 尺	1/100	図面番号	13葉中13葉
完成年月日	平成12年9月30日		
沖縄県土木建築部都市モノレール建設室			