


# 参考資料 新都心公園地下埋設物図

新都心公園（花のみち南側～A2橋台側） 地下埋設物図(1) 1:1000  
 那覇市おもろまち2丁目4番1

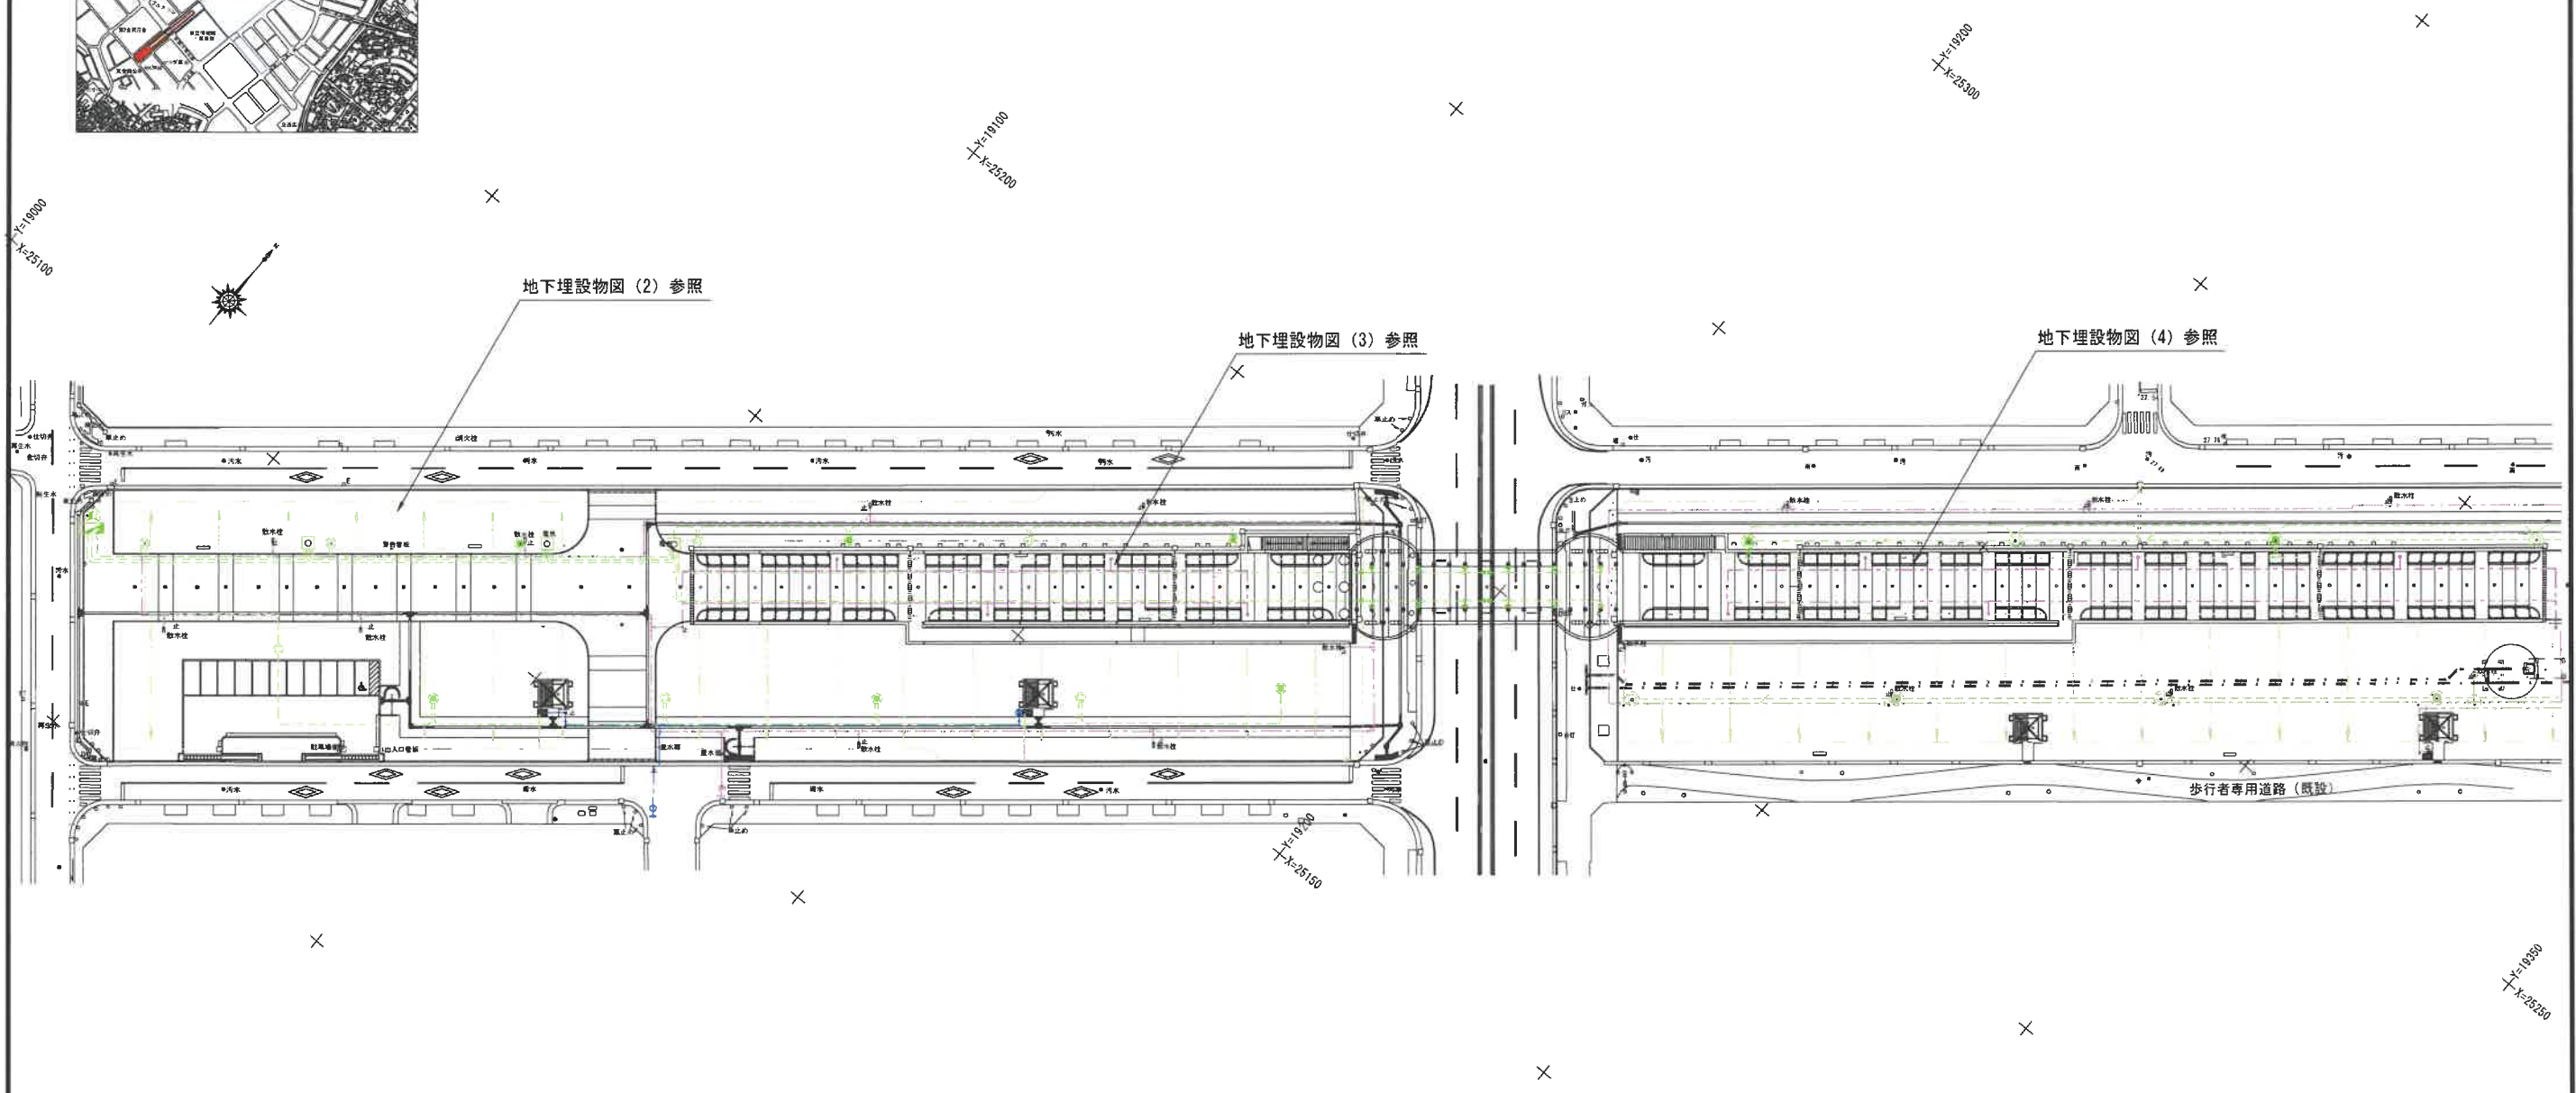

凡例

	上水道
	再生水
	雨水
	電気

※ 竣工図を基に作成(推定ライン)

那覇市建設管理部 公園管理室

新都心公園（花のみち南側） 地下埋設物図（2） 1:600

那覇市おもろまち2丁目4番1

位置図 S=1/10000





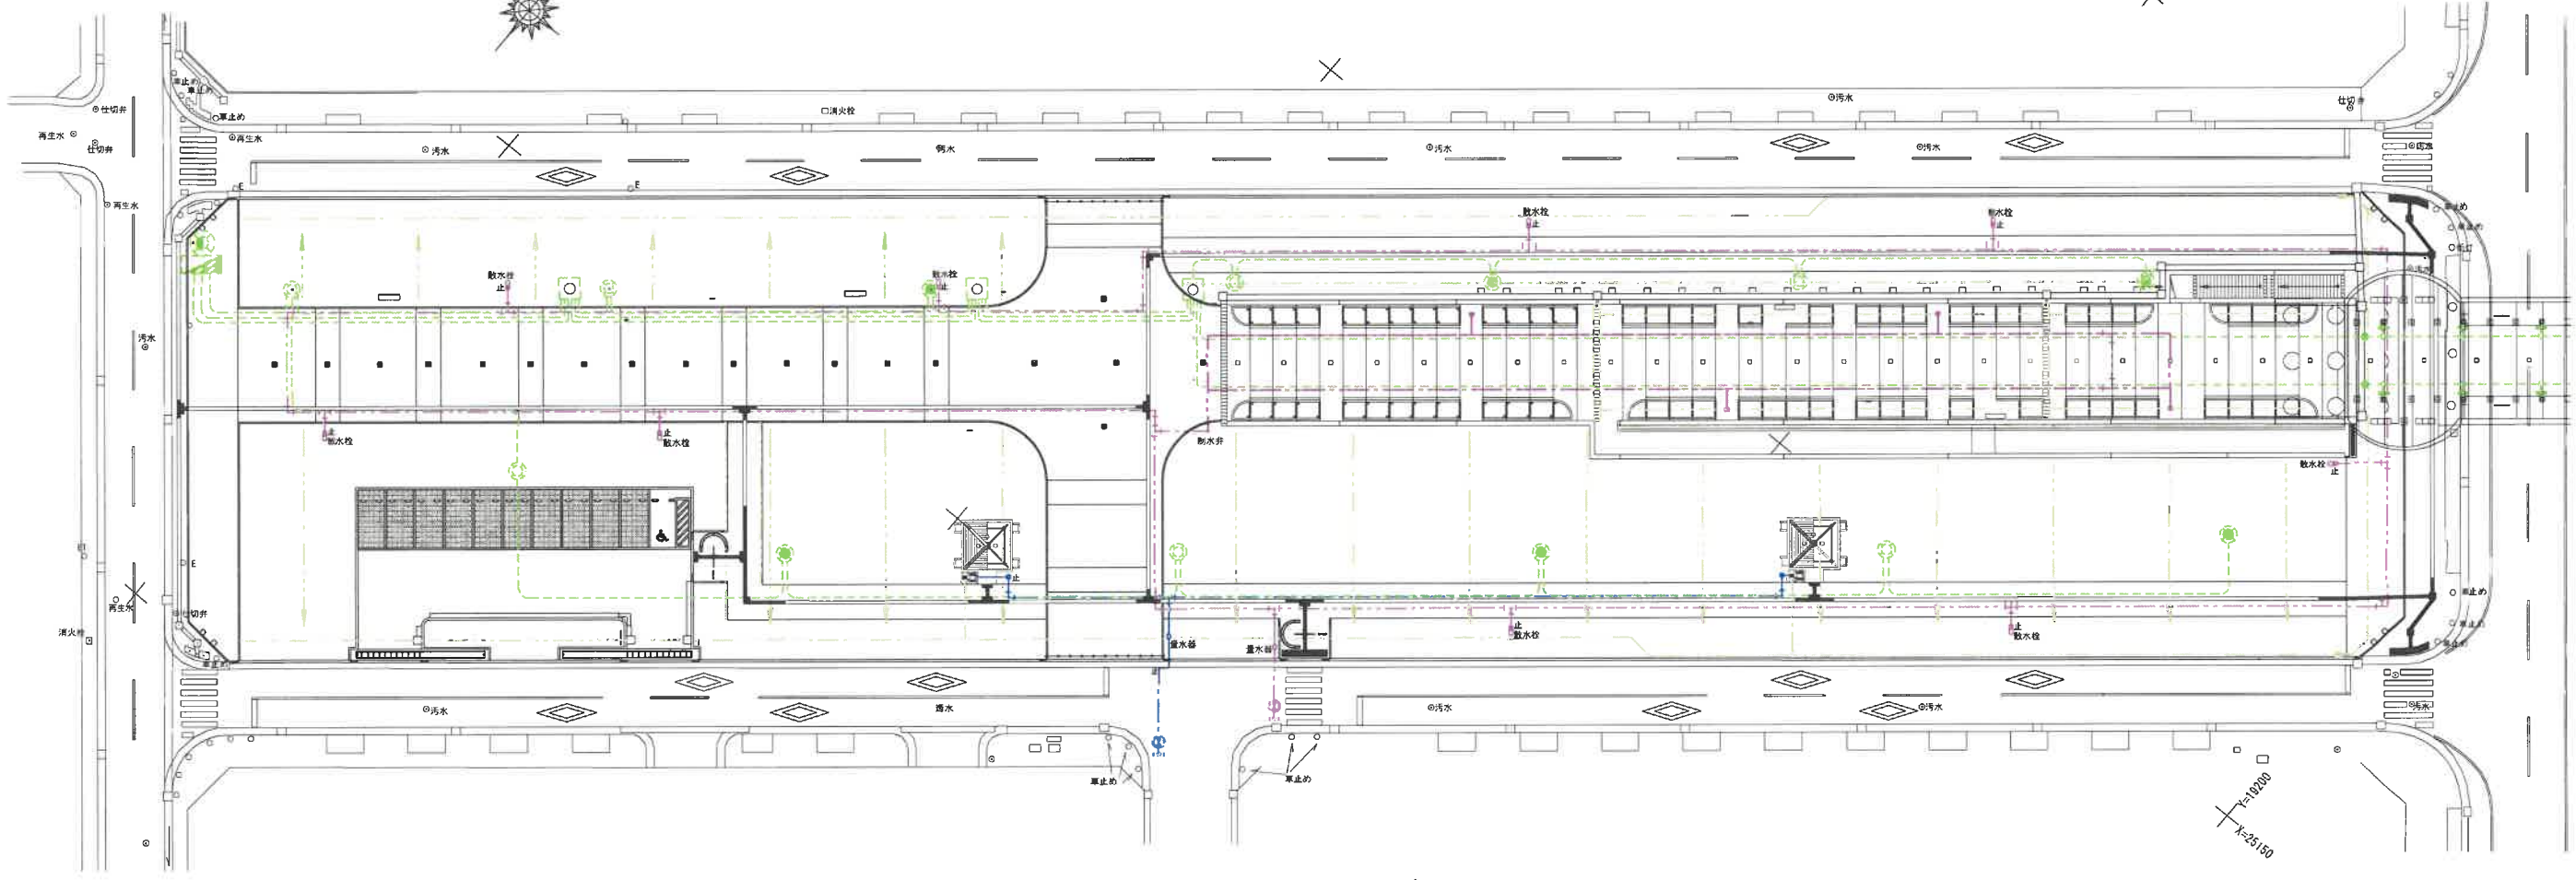

凡例

	上水道
	再生水
	雨水
	電気

※ 竣工図を基に作成(推定ライン)




新都心公園（花のみちA1橋台、橋梁側）地下埋設物図（3） 1:400

那覇市おもろまち2丁目4番1

位置図


S=1/10000

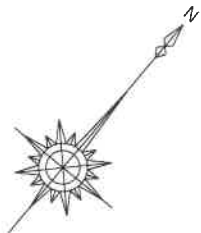

凡例

	上水道
	再生水
	雨水
	電気



※ 竣工図を基に作成(推定ライン)

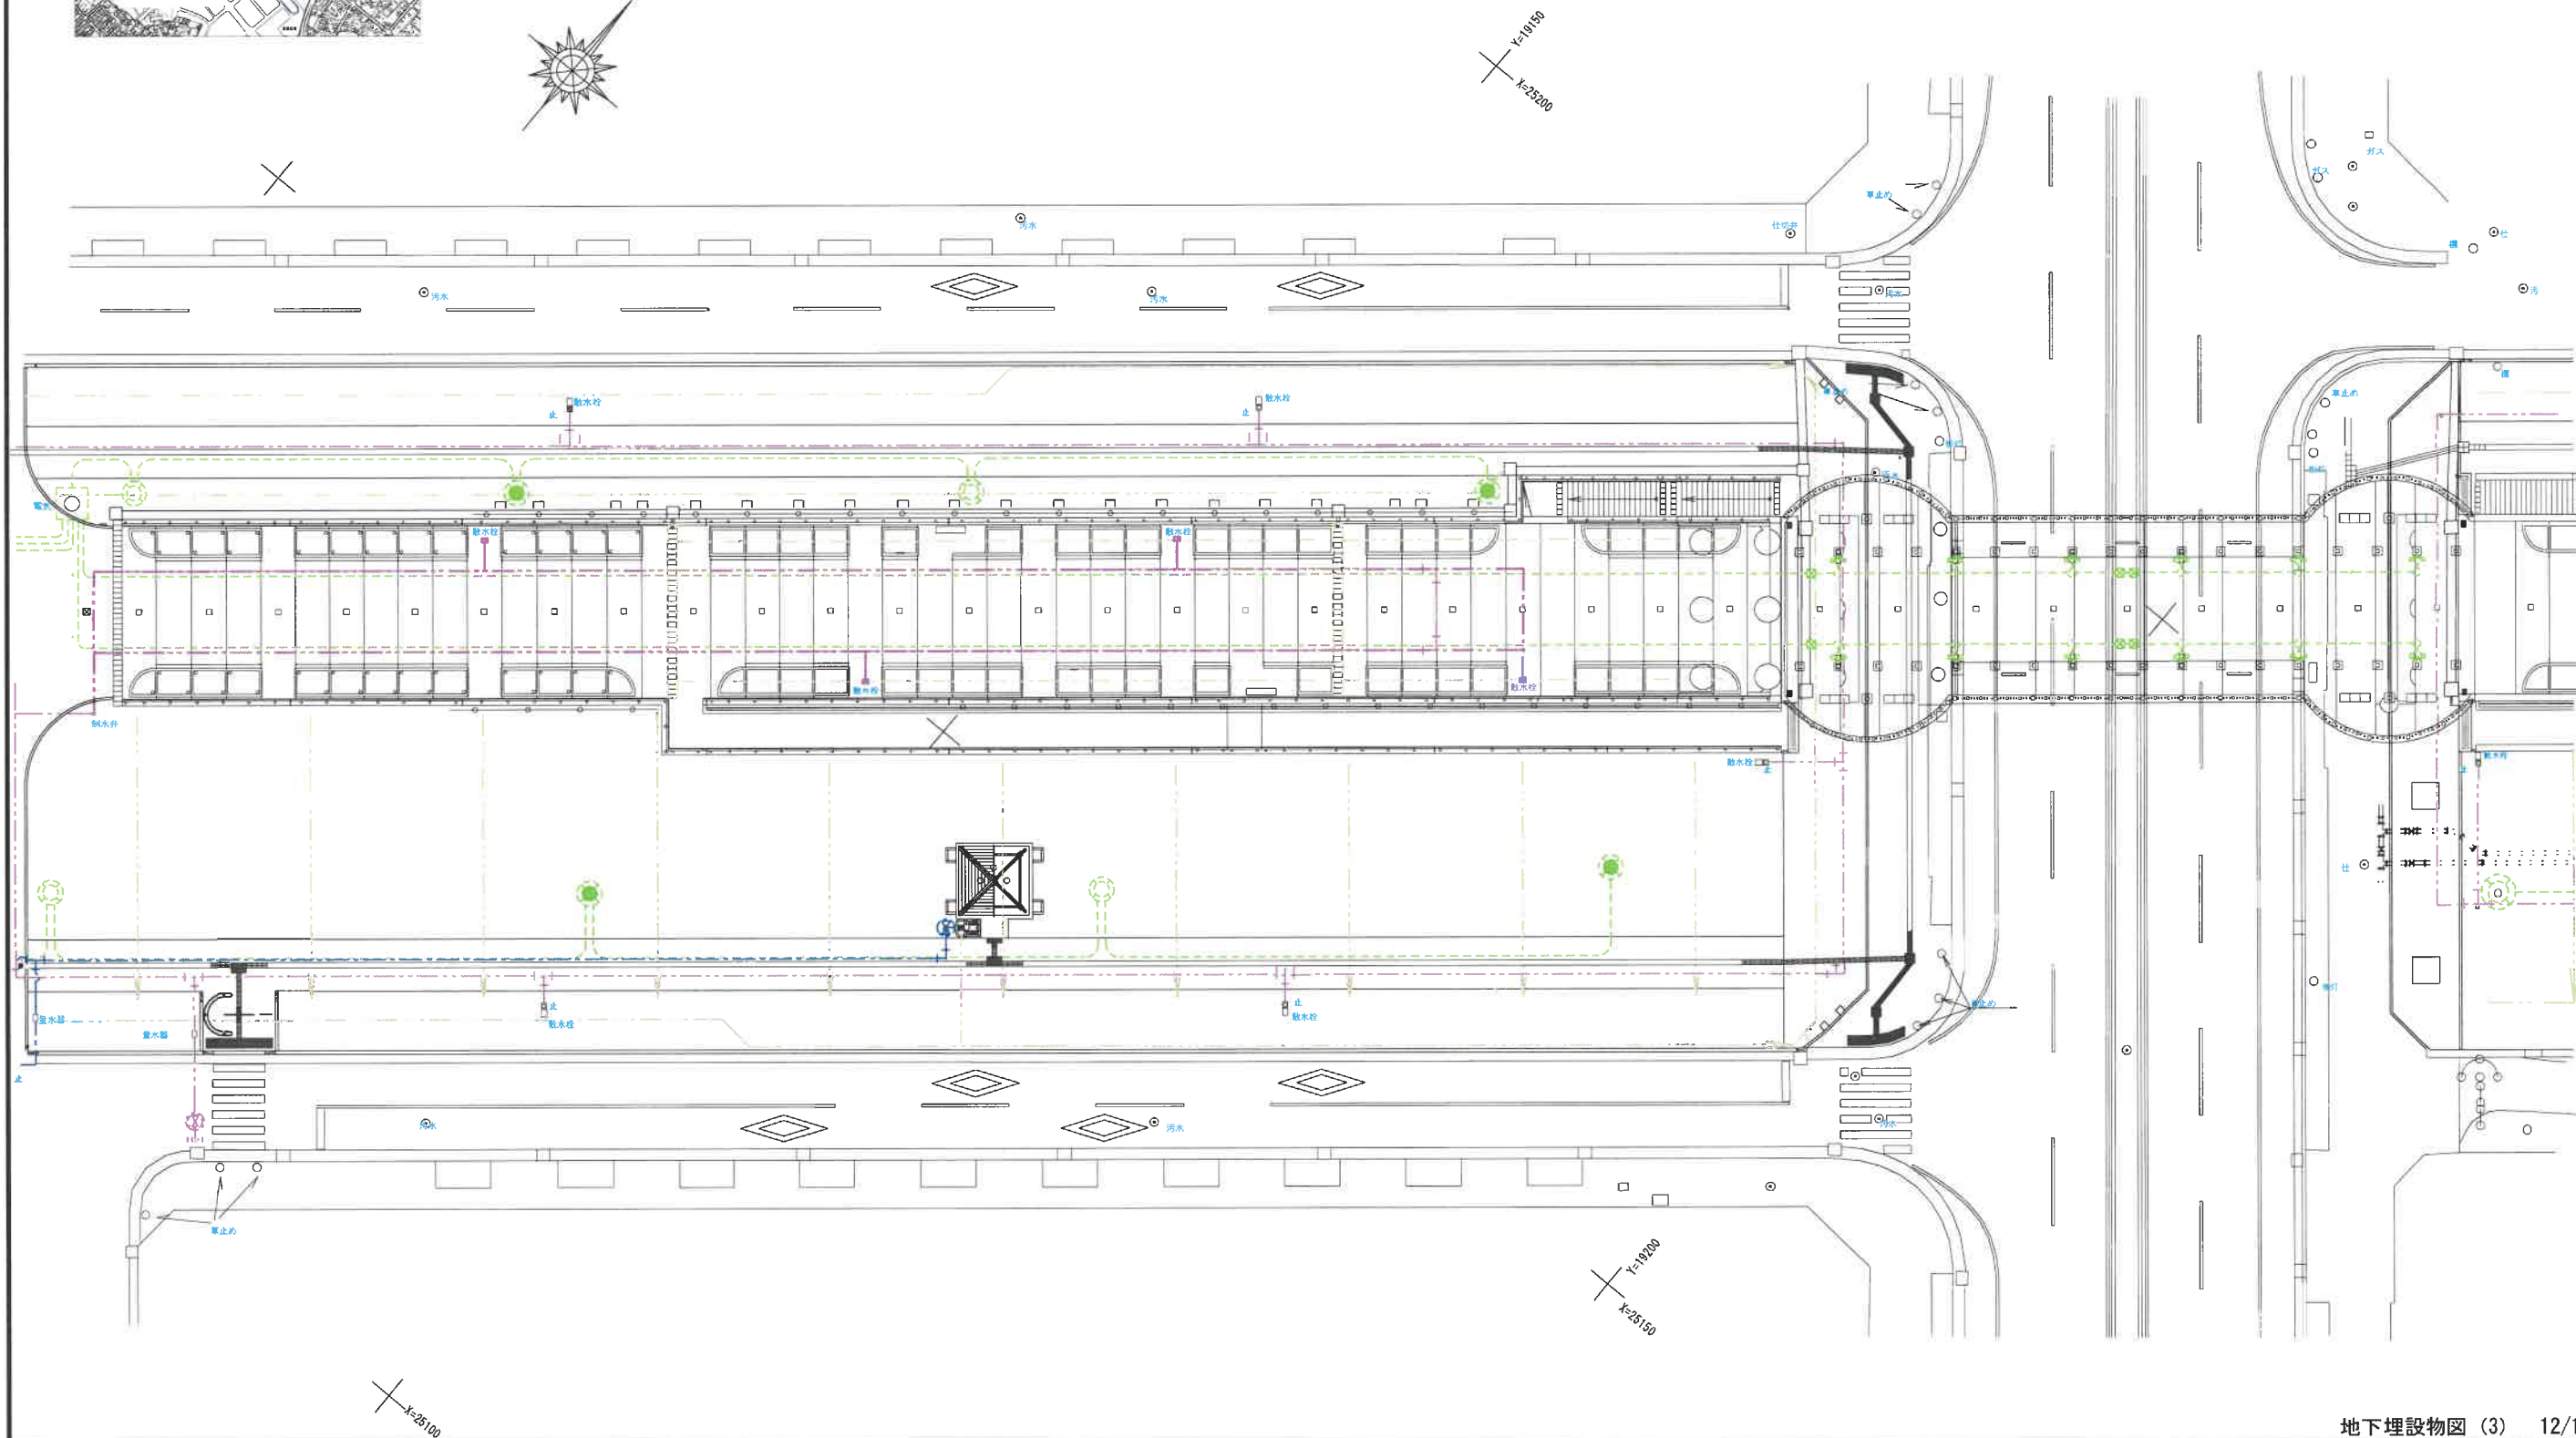

新都心公園（花のみちA2橋台側） 地下埋設物図（4） 1:400

那覇市おもろまち2丁目4番1


位置図 S=1/10000

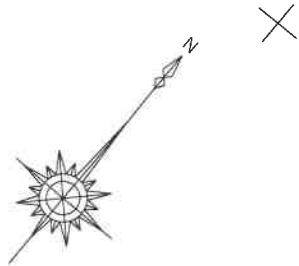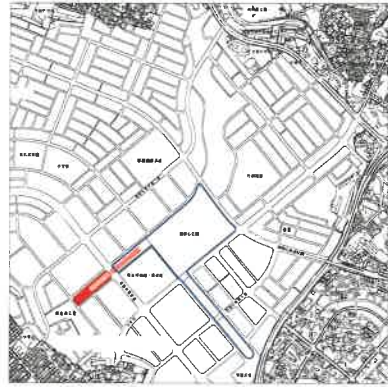

Y=19750  
X=25300

凡 例	
	再生水
	雨水

※ 竣工図を基に作成(推定ライン)

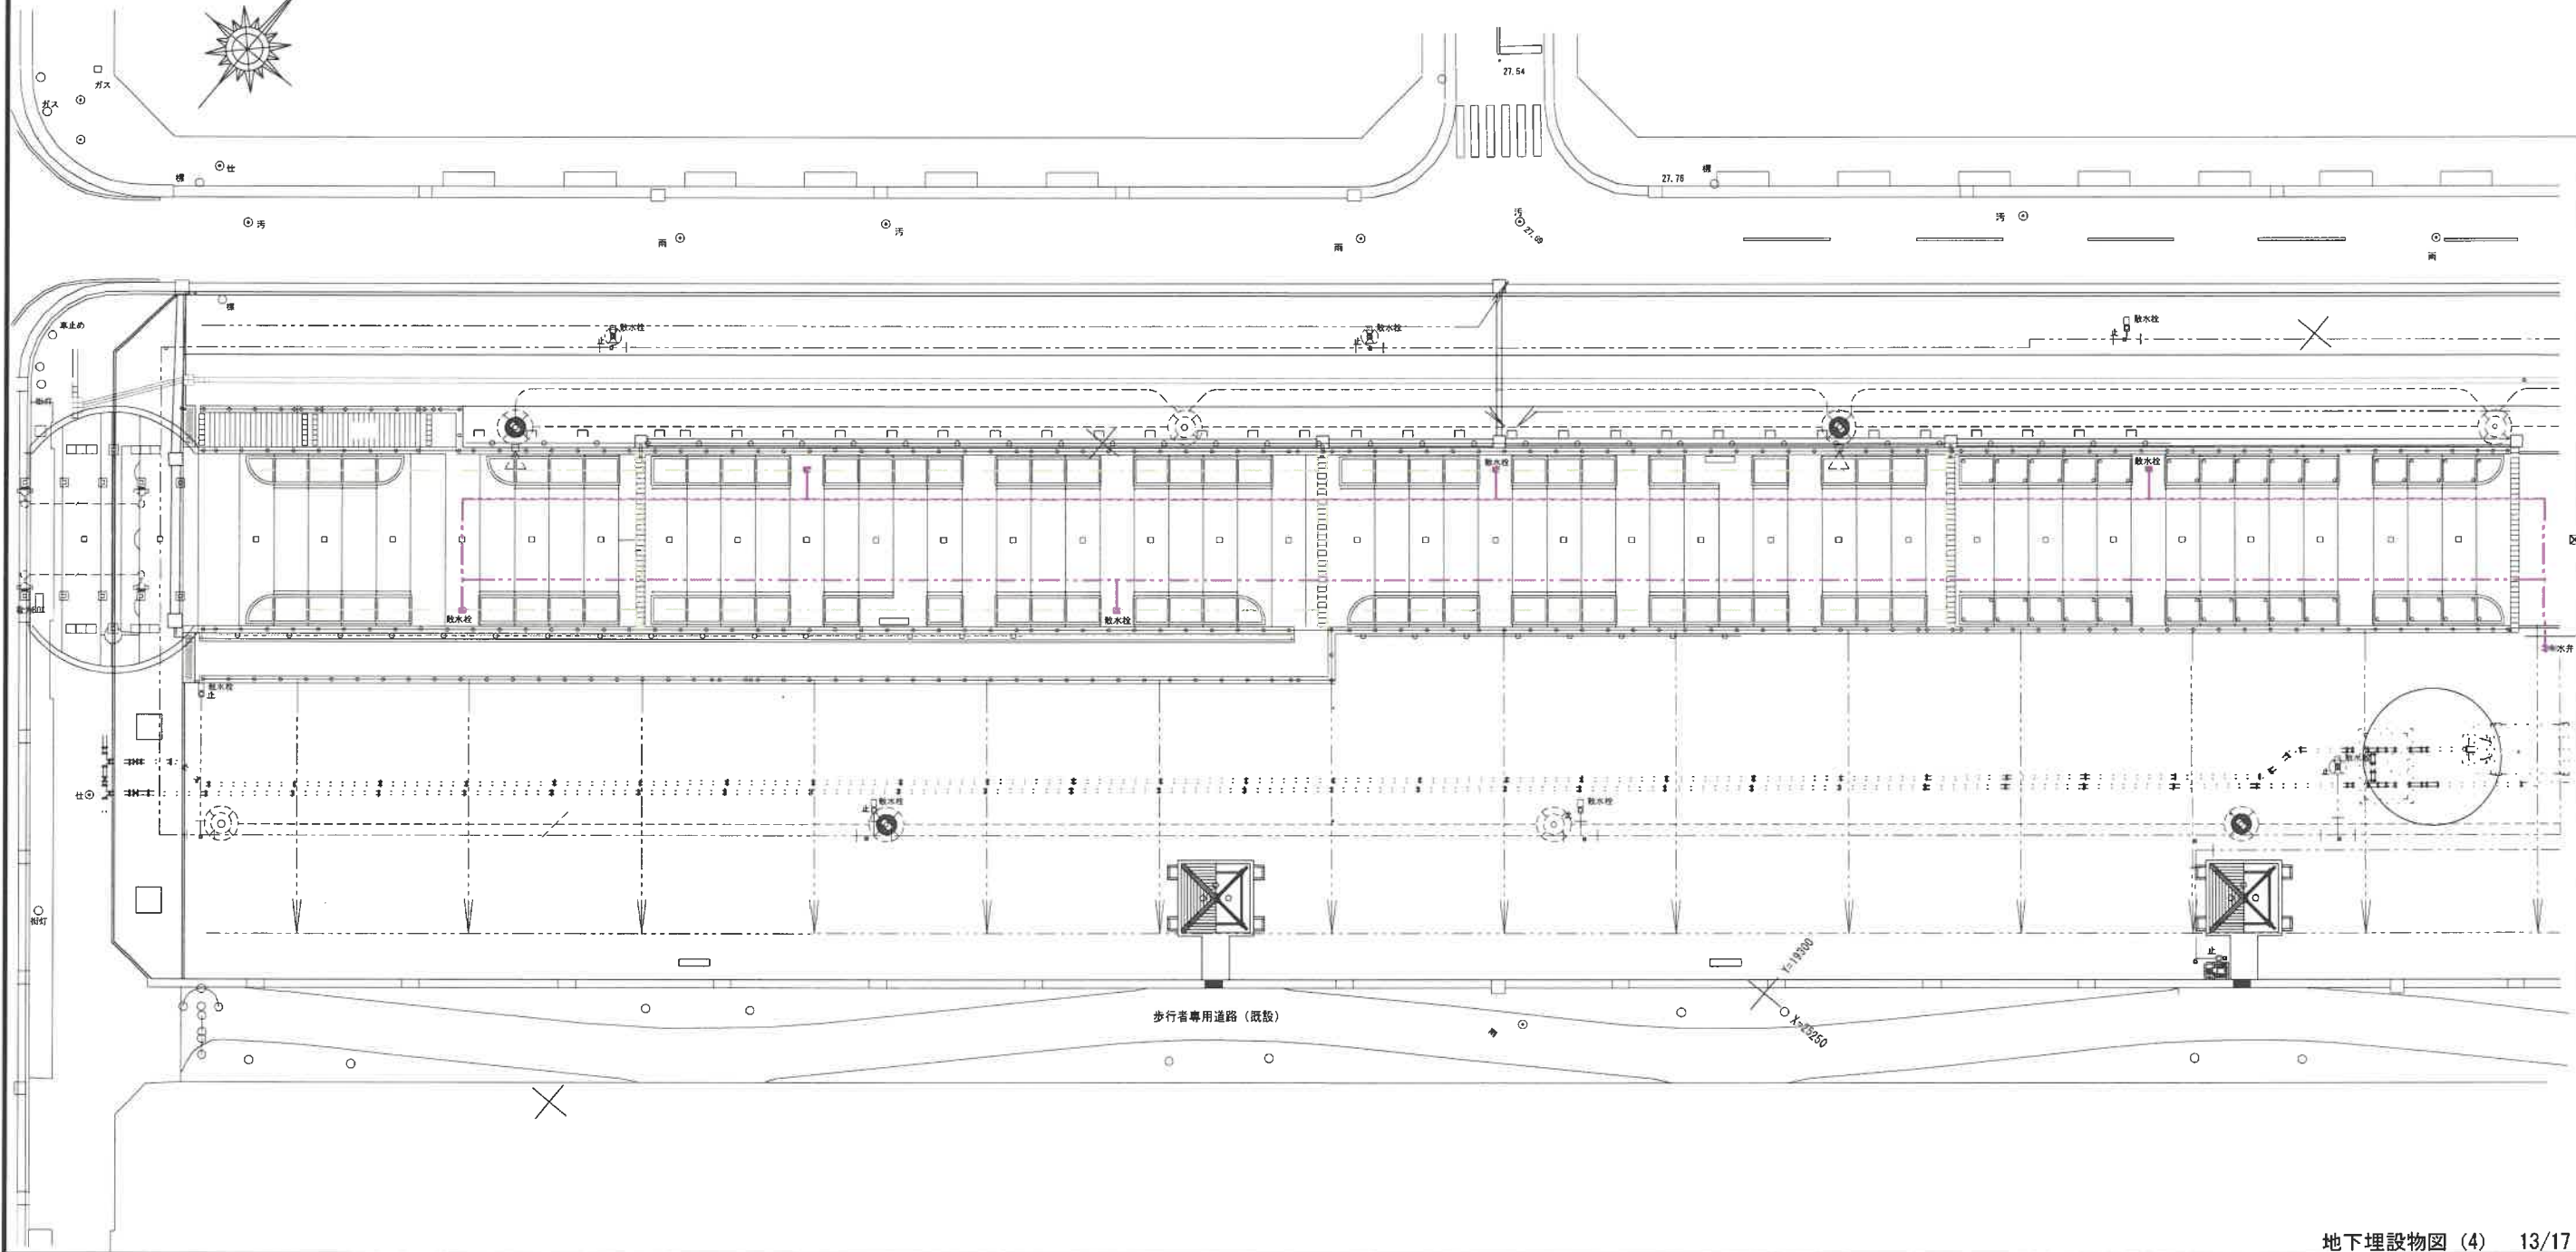





新都心公園（中央広場） 地下埋設物図（1） 1:600

那覇市おもろまち3丁目2番1

位置図 S=1/20000

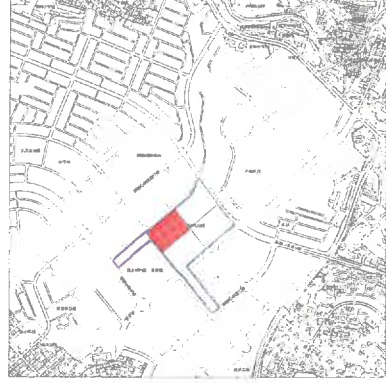



配置図

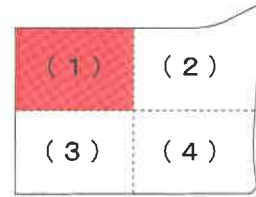

凡例

	上水道
	下水道
	再生水
	雨水
	電気
	電気(弱電)

※ 竣工図を基に作成(推定ライン)

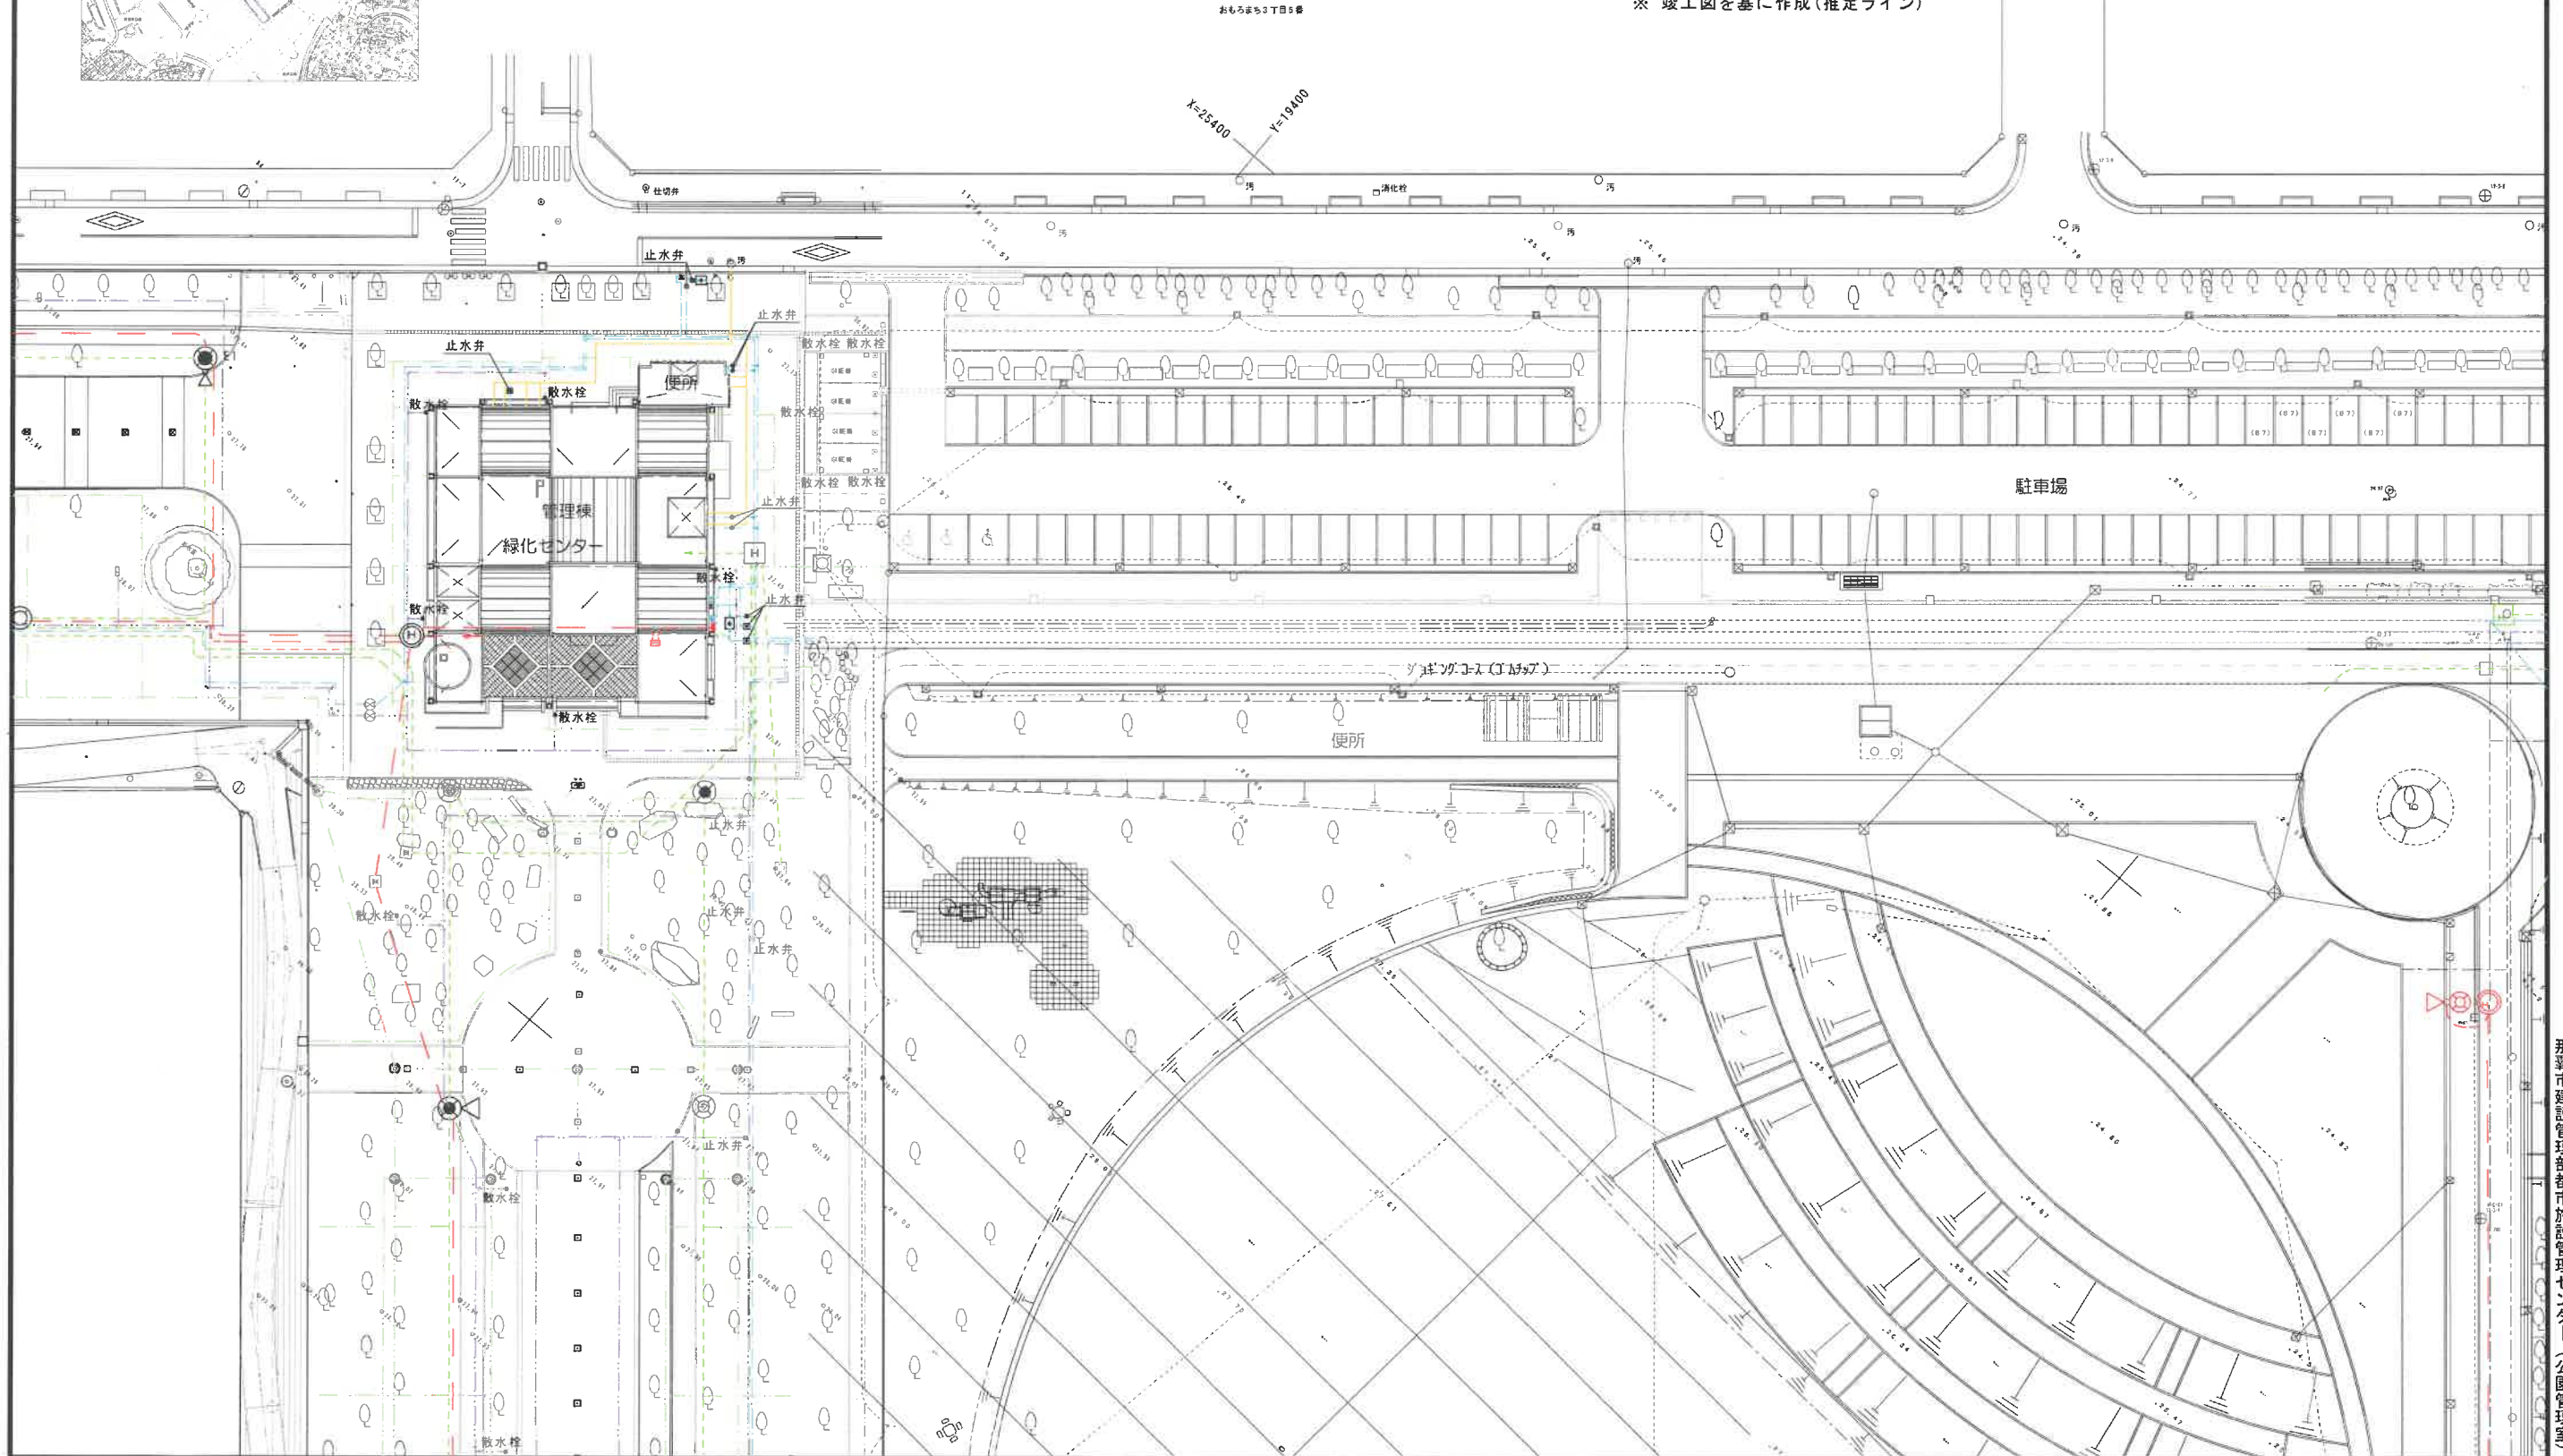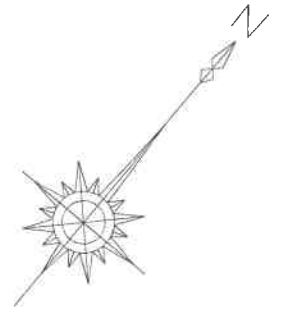

那覇市建設管理部都市施設管理センター(公園管理室)




新都心公園（中央広場） 地下埋設物図（2） 1:600

那覇市おもろまち3丁目2番1


位置図 S=1/20000



配置図

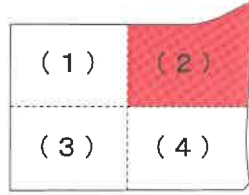


おもしろまち3丁目6番

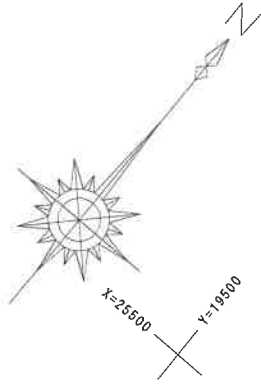

凡例

	上水道
	下水道
	再生水
	雨水
	電気
	電気(弱電)

※ 竣工図を基に作成(推定ライン)

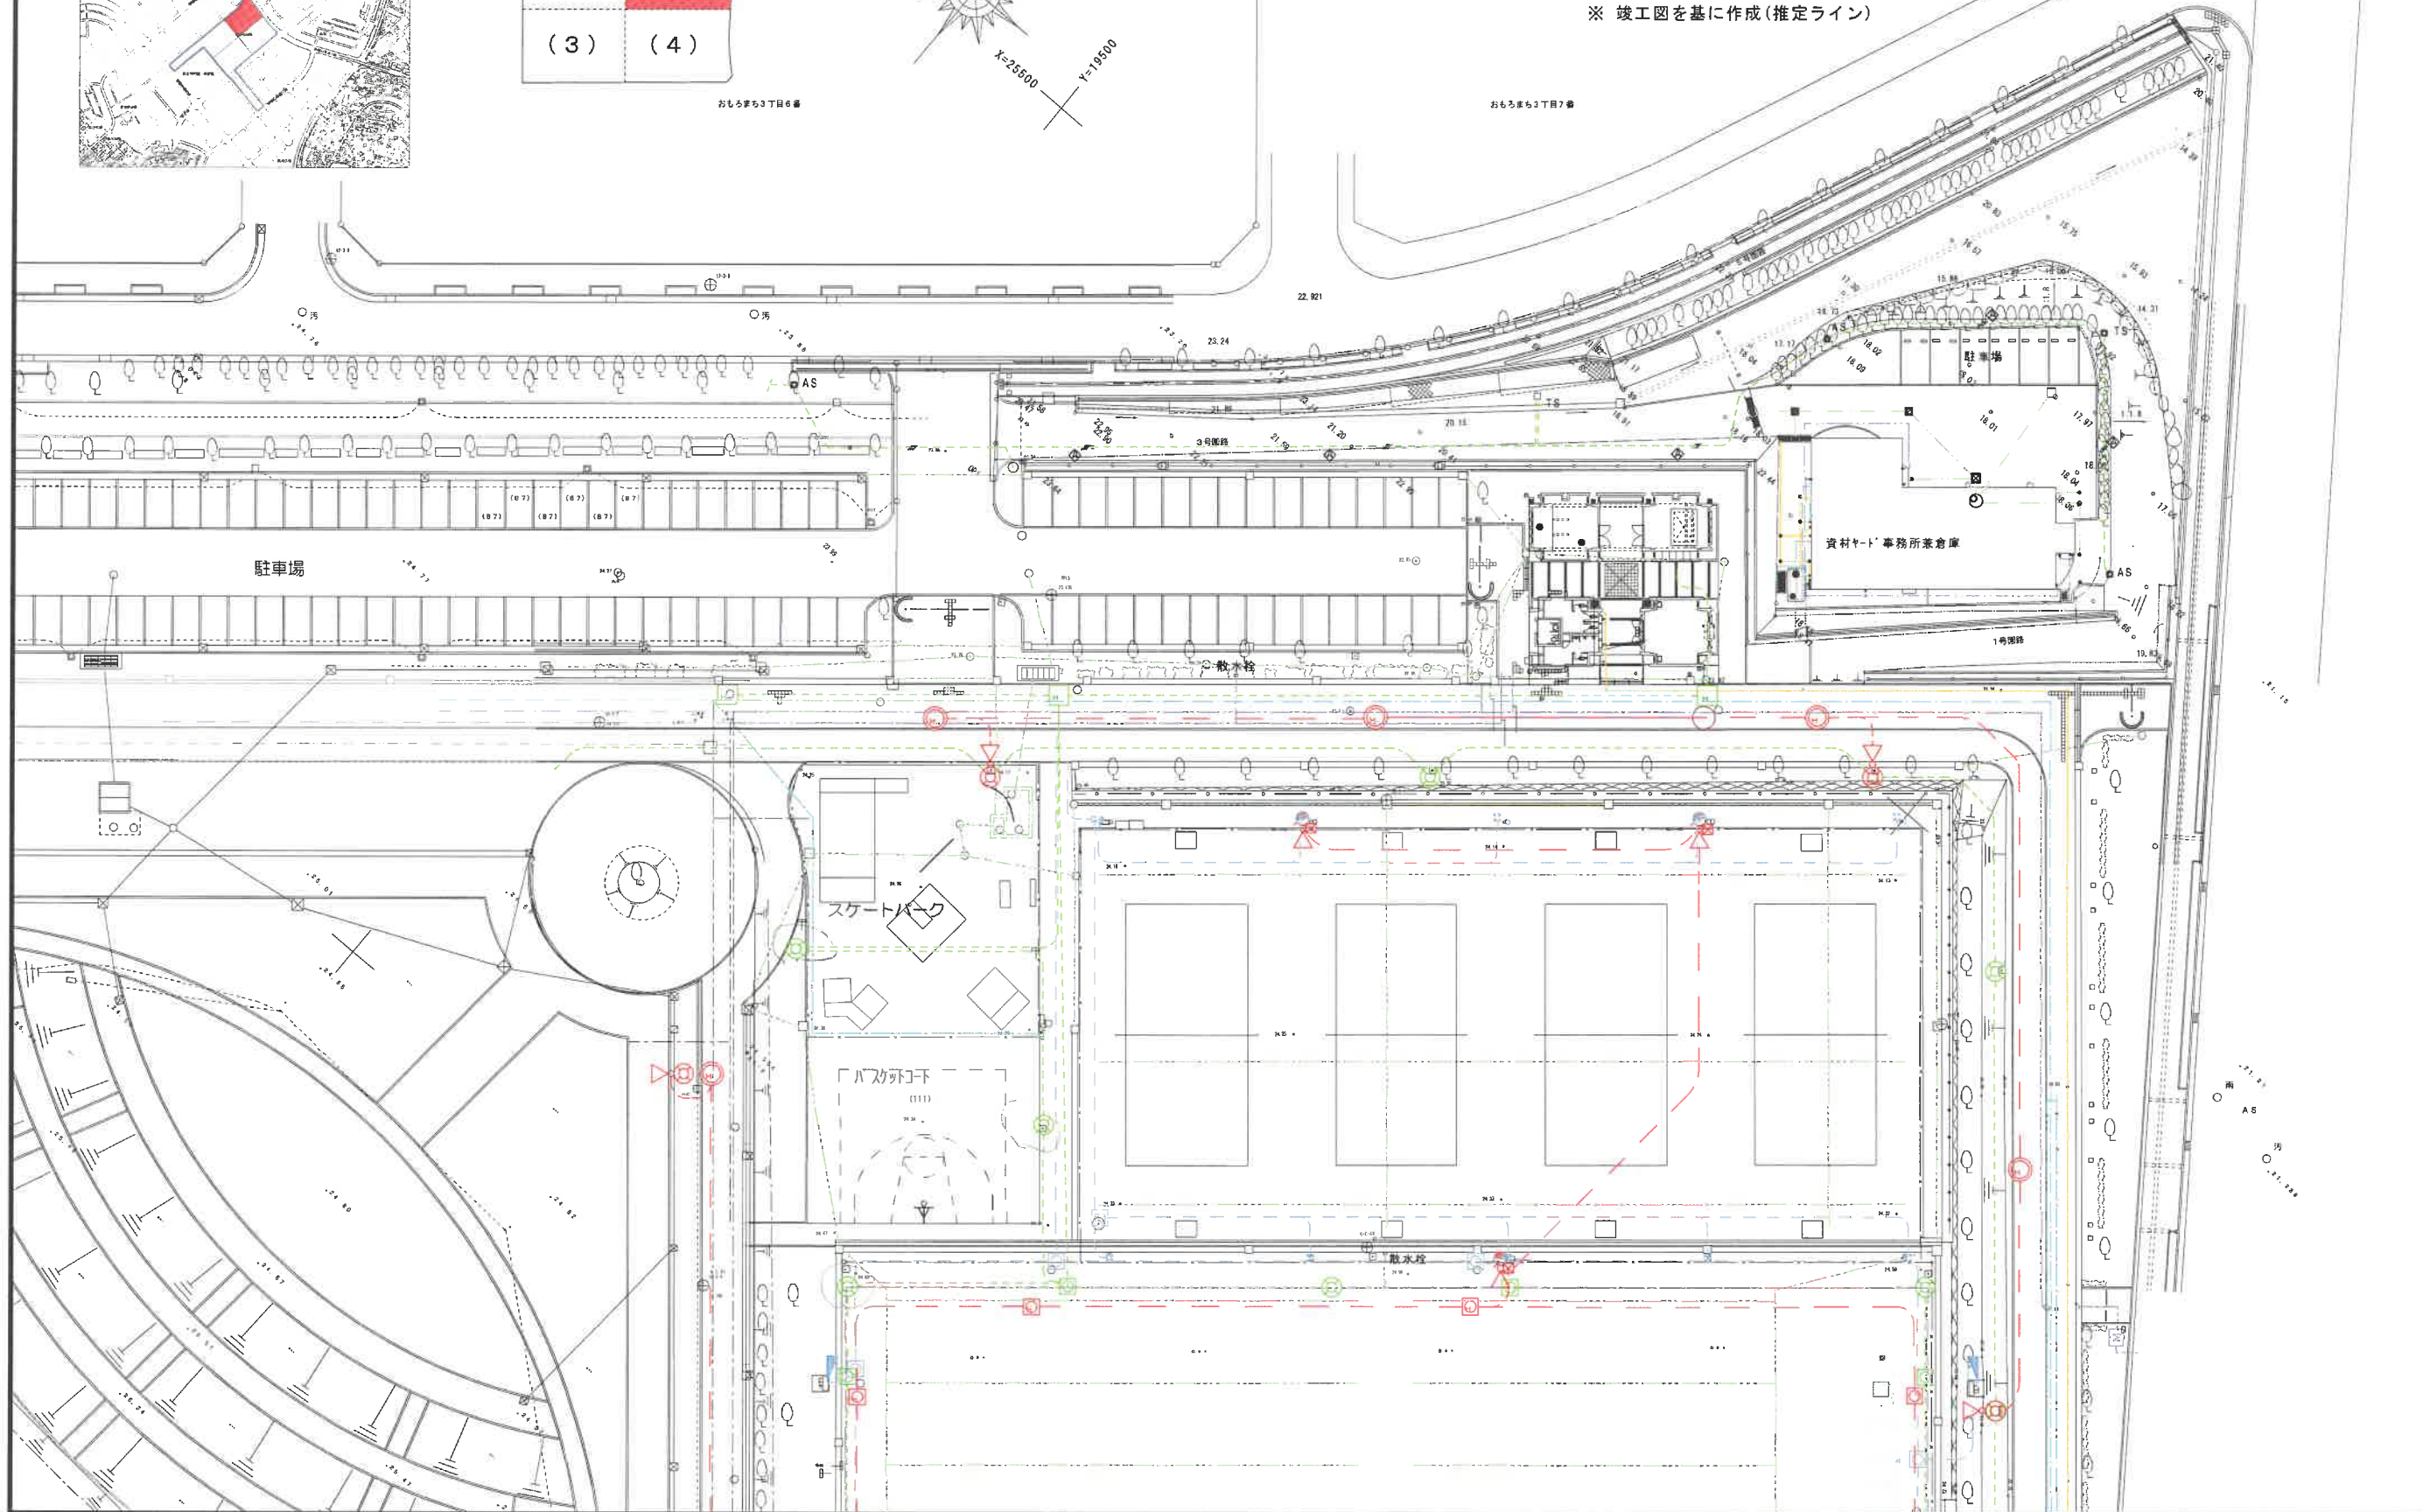

21.243

那覇市建設管理部都市施設管理センター(公園管理室)



新都心公園（中央広場）



地下埋設物図（3）

1:600


那覇市おもろまち3丁目2番1

位置図

S=1/20000

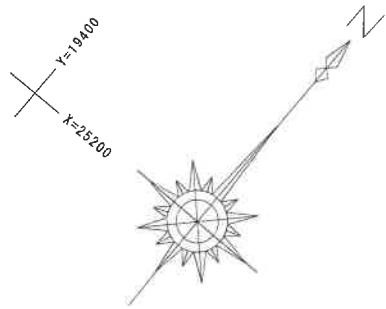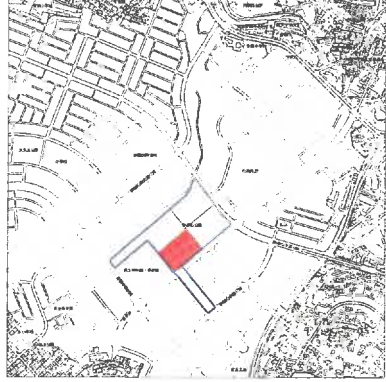


配置図

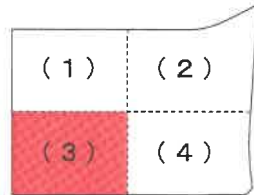

凡例

	上水道
	下水道
	再生水
	雨水
	電気
	電気(弱電)

※ 竣工図を基に作成(推定ライン)

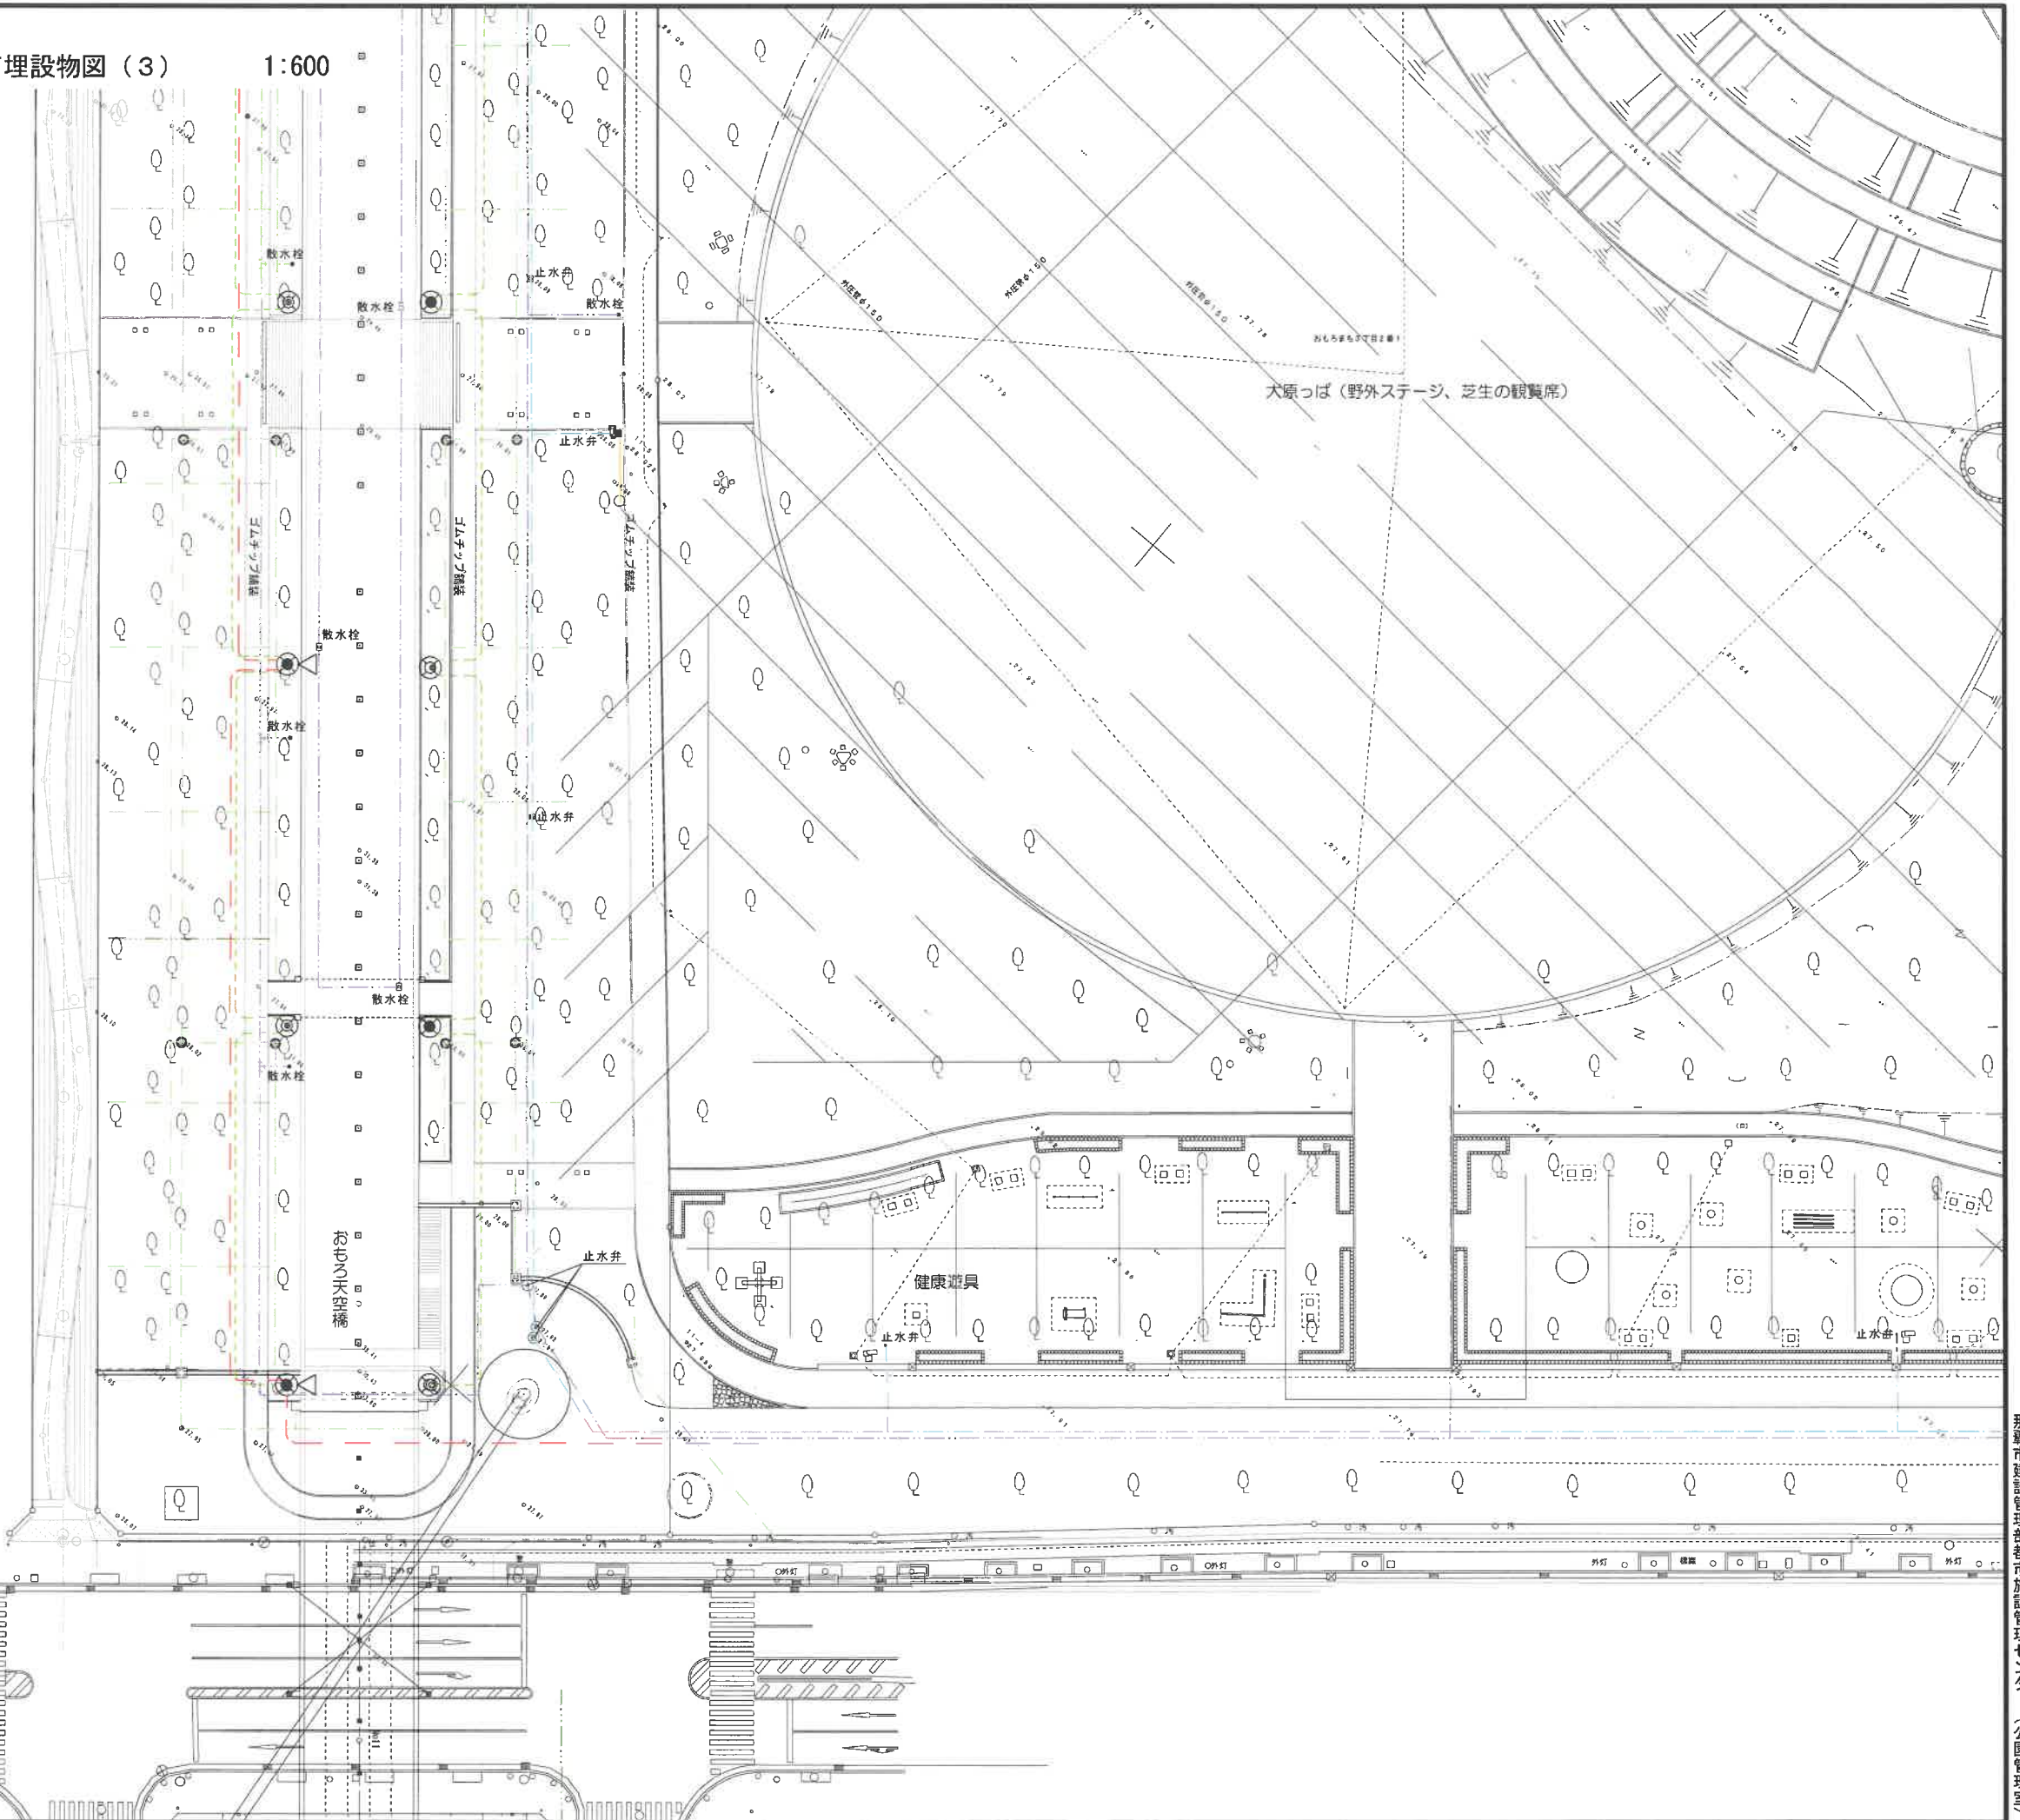

那覇市建設管理部都市施設管理センター(公園管理室)




新都心公園（中央広場） 地下埋設物図（4）


1:600

那覇市おもろまち3丁目2番1

位置図 S=1/20000

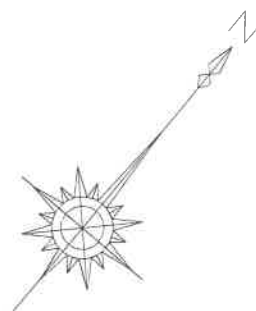

配置図

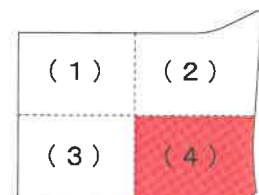

凡例

	上水道
	下水道
	再生水
	雨水
	電気
	電気(弱電)

※ 竣工図を基に作成(推定ライン)

