


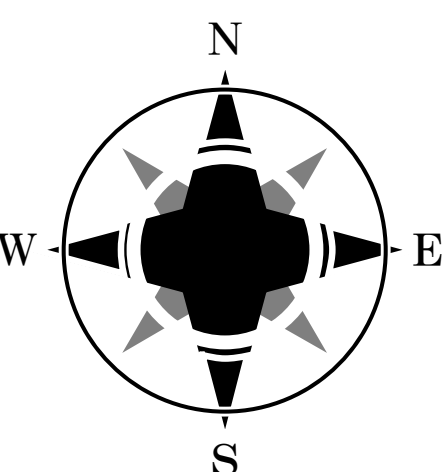


泊・新港臨港地区(12号岸壁及び背後用地) 3.5ha

泊・新港臨港地区(11号岸壁背後用地) 4.8ha



凡 例	
	既計画決定区域
	変更計画決定区域
	変更区域

那覇広域都市計画下水道の変更
(那覇市決定)
那覇市公共下水道(雨水)
総 括 図
SCALE 1:15,000(A1) / 1:30,000(A3)

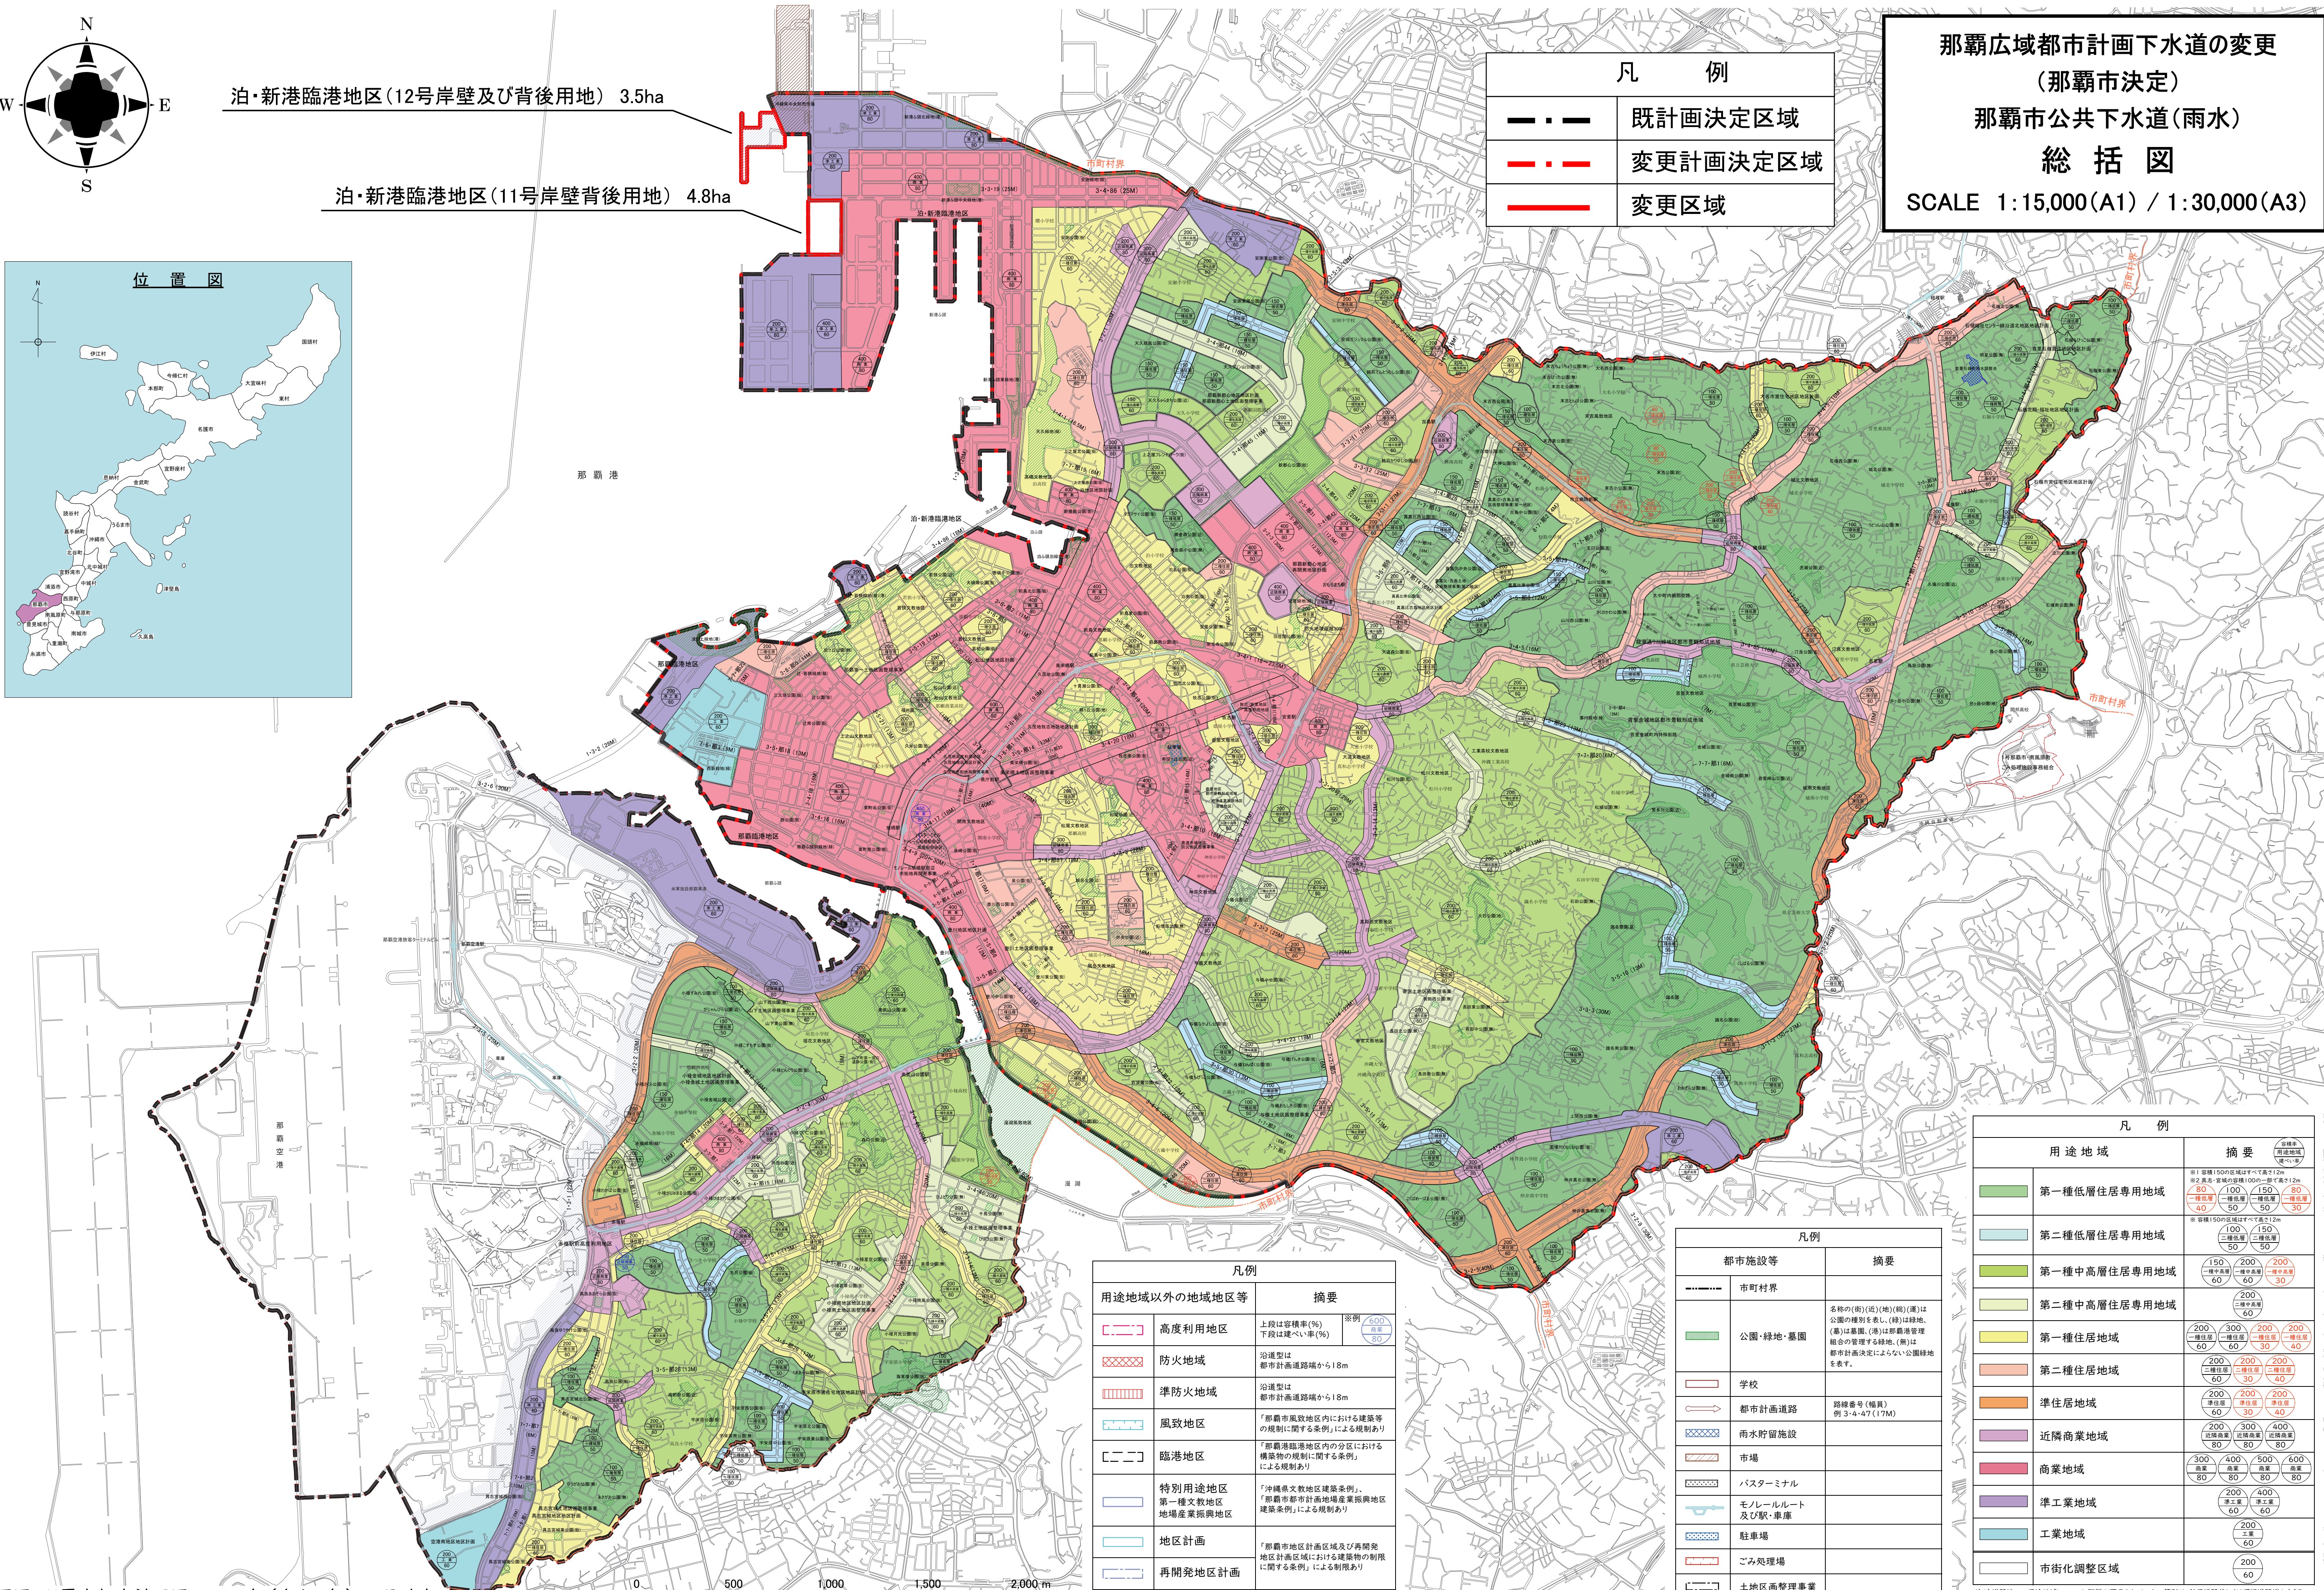

凡例	
用途地域以外の地域地区等	摘要
	高度利用地区 上段は容積率(%) 下段は建ぺい率(%)
	防火地域 沿道型は 都市計画道路路端から18m
	準防火地域 沿道型は 都市計画道路路端から18m
	風致地区 「那覇市風致地区内における建築等の規制に関する条例」による規制あり
	臨港地区 「那覇港臨港地区内の区分における構築物の規制に関する条例」による規制あり
	特別用途地区 第一種文教地区 地場産業振興地区
	地区計画 「那覇市地区計画区域及び再開発地区計画区域における建築物の制限に関する条例」による制限あり
	再開発地区計画
	都市景観形成地域 「那覇市都市景観条例」による都市景観形成基準あり

凡例	
都市施設等	摘要
	市町村界
	公園・緑地・墓園
	学校
	都市計画道路 路線番号(幅員) 例 3-4-47(17M)
	雨水貯留施設
	市場
	バスターミナル
	モノレールルート 及び駅・車庫
	駐車場
	ごみ処理場
	土地区画整理事業
	市街地再開発事業

凡 例	
用 途 地 域	摘 要

原図:那覇市都市計画図 2024年(令和6年)12月時点
那覇市都市みらい部 都市計画課 作成

注1) 道路沿いの用途地域について、距離が図示されていない箇所は、計画道路若しくは環状道路端から25m、又は地形地物で境界である。
注2) 赤書きの容積率及び建ぺい率については、「風致地区」における制限とする。
注3) 建築基準法第54条に規定する外壁の後面距離の限度は定めなし。