
換　地　図

縮尺　５００分の１

所 在　　那覇市字大道下大道原

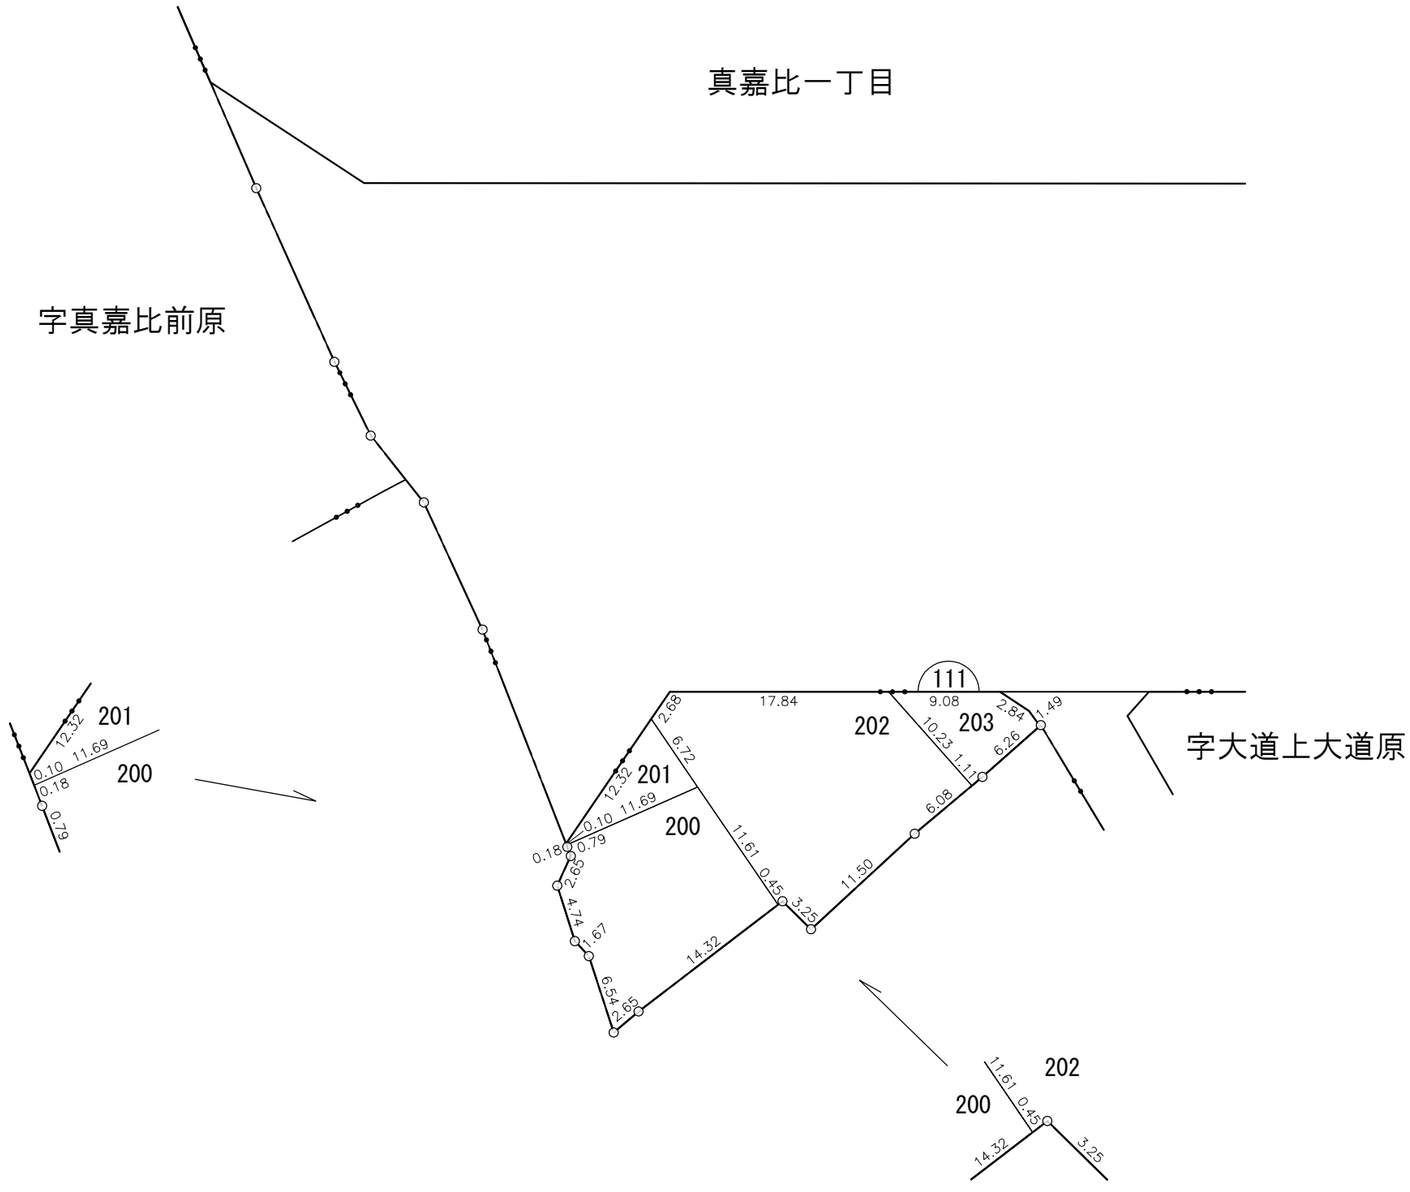


凡例	施行地区界	町界	丁目界	5-1 地番	換地	

那覇広域都市計画事業真嘉比古島第二土地区画整理事業

画地出来形確認測量原図　１１１街区

S=1/500

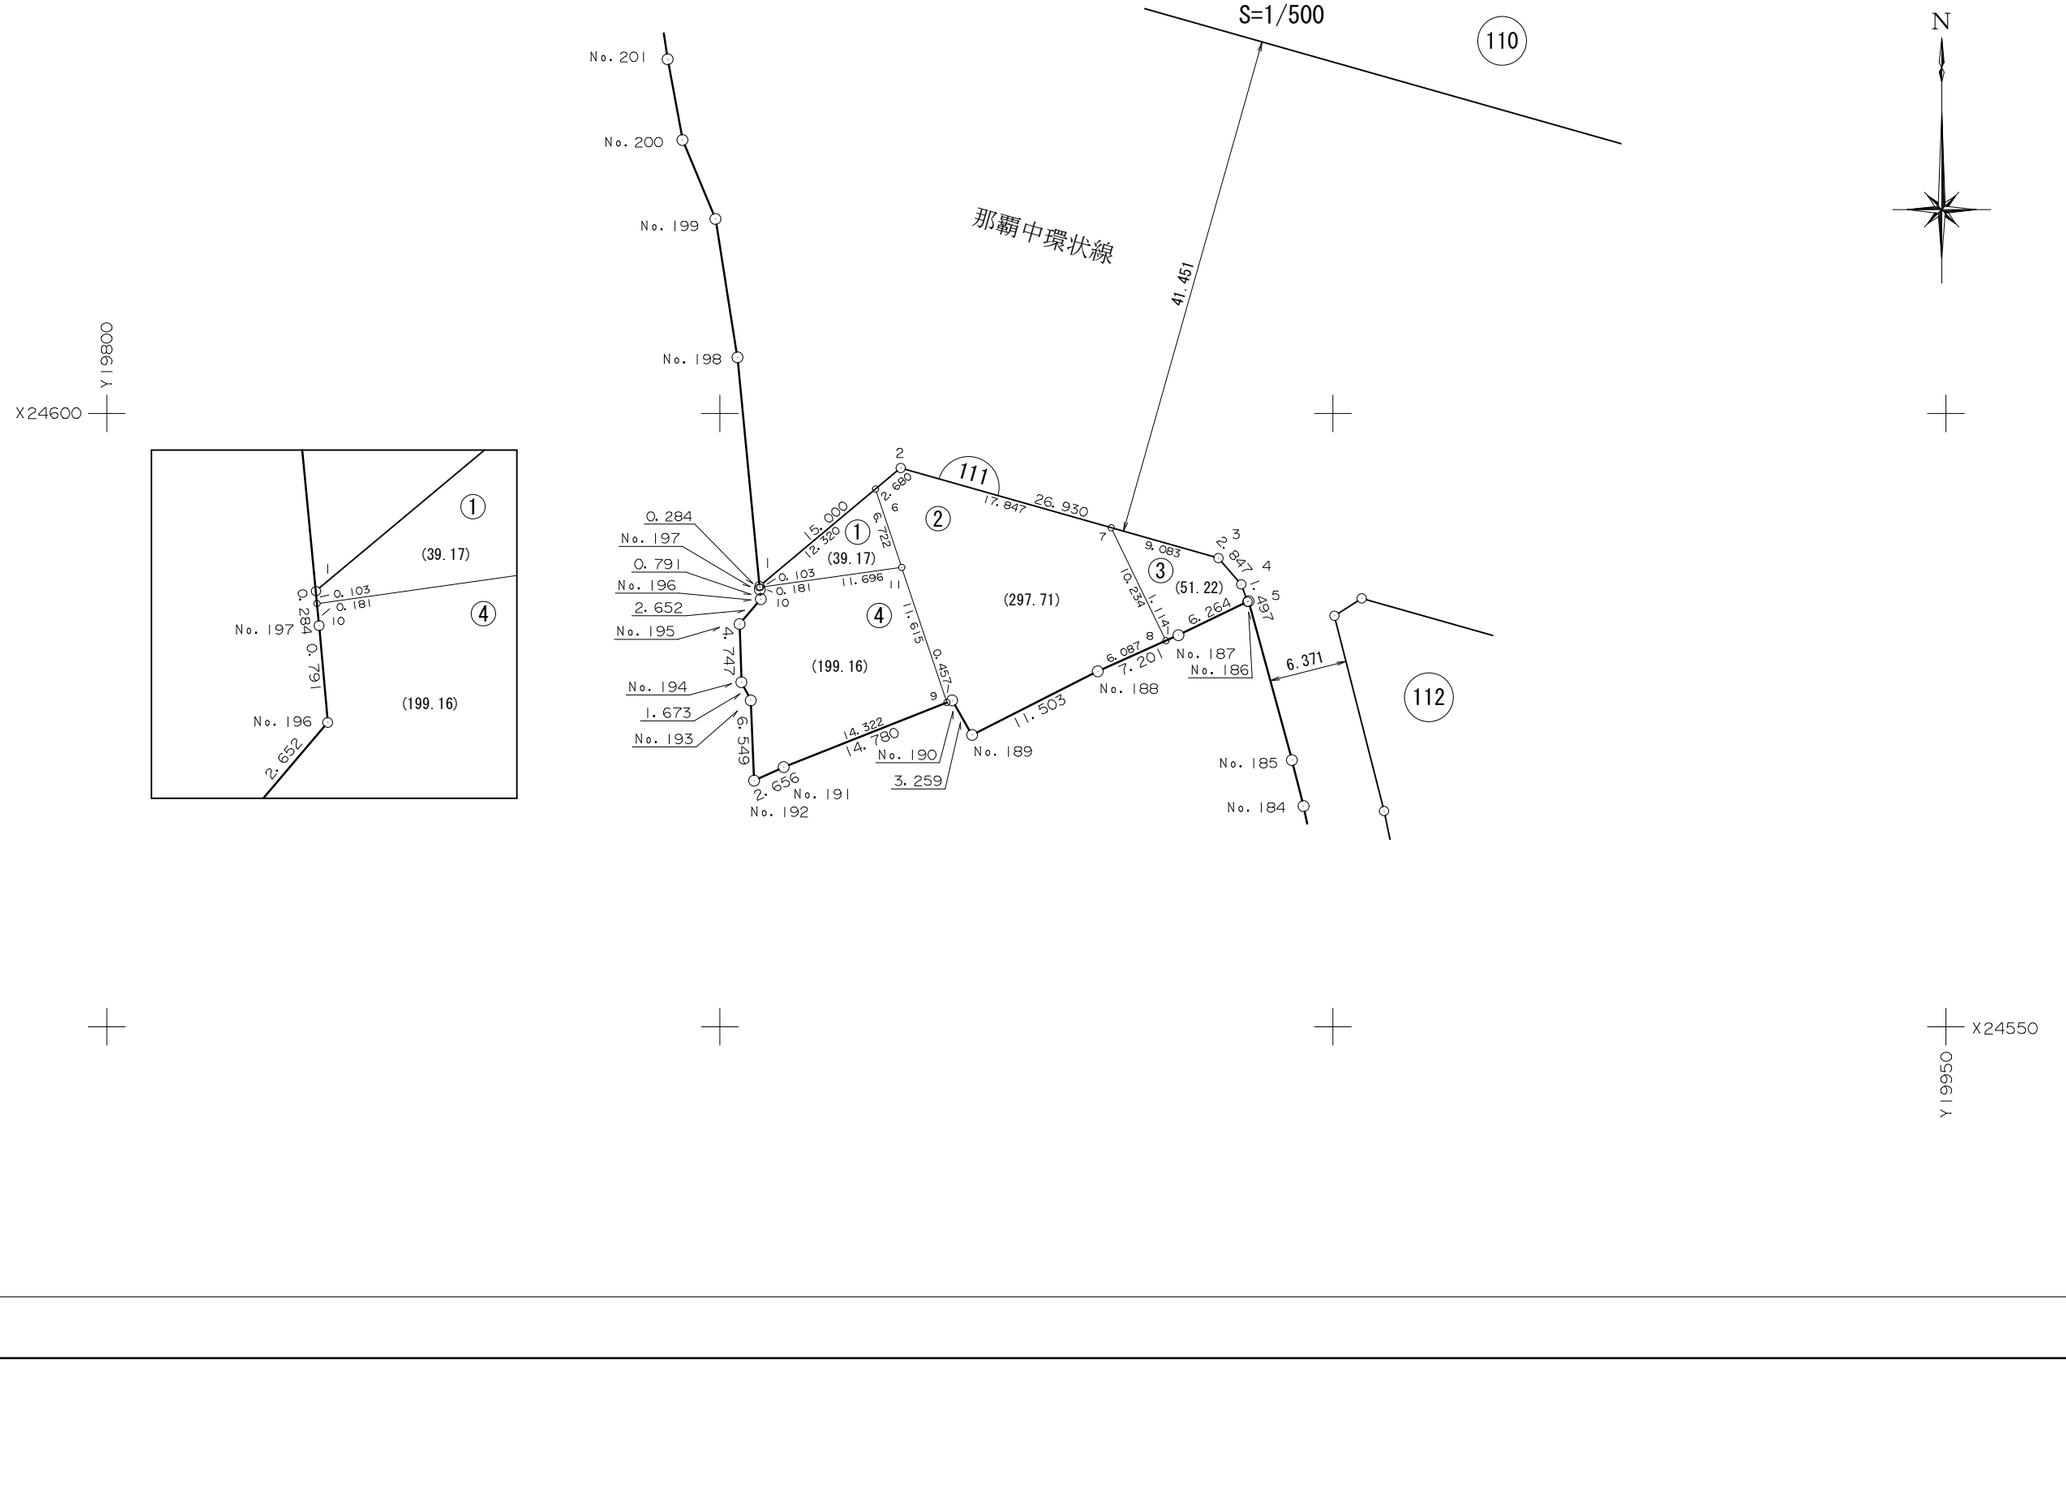

面　積　一　覧　表

種　　別	地　　番	地　　目	面　　積	地　　積	備　　考
	11101:111-1		39.1719835	39.17	
	11102:111-2		297.7114420	297.71	
	11103:111-3		51.2213225	51.22	
	11104:111-4		199.1664420	199.16	
			587.2711900	587.26	
			587.2711900	587.26	

座　標　リ　ス　ト

測　　点	X　座　標	Y　座　標
11101:111-1	24585.932	19853.243
11102:111-2	24595.548	19864.755
11103:111-3	24588.213	19890.667
11104:111-4	24586.058	19892.528
11105:111-5	24584.652	19893.042
11106:111-6	24593.830	19862.698
11107:111-7	24590.686	19881.927
11108:111-8	24581.474	19886.384
11109:111-9	24576.444	19868.527
11110:111-10	24585.829	19853.253
11111:111-11	24587.457	19864.835
19188:No.188	24578.981	19880.831
19189:No.189	24573.784	19870.569
19190:No.190	24576.613	19868.952
19191:No.191	24571.163	19855.214
19192:No.192	24570.064	19852.796
19193:No.193	24576.608	19852.537
19194:No.194	24578.096	19851.772
19195:No.195	24582.841	19851.621
19196:No.196	24584.861	19853.340
19197:No.197	24585.649	19853.270


測　　点	X　座　標	Y　座　標

測　　点	X　座　標	Y　座　標

座 標 面 積 計 算 書

地 番	111-1	地 目	

筆 界 点	X	Y	辺長	方向角	備　考
111-10	24585.829	19853.253	11.696	261-59-56	
111-1	24585.932	19853.243	0.103	354-27-17	
111-6	24593.830	19862.698	12.320	50-07-38	
111-11	24587.457	19864.835	6.722	161-27-45	

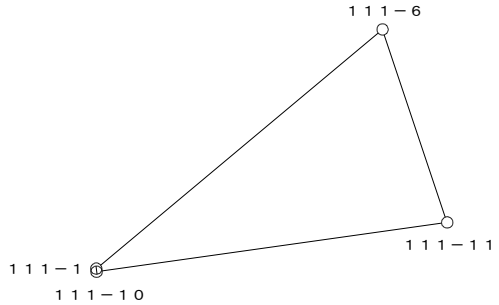


○：筆界点

面積算出公式	倍 面 積　２Ａ	78.343967	土 地 の 所 在			
Ａ＝ 1／2 ΣXn(Y(n+1)－Y(n-1))	面　　積　　Ａ	39.1719835	土地 の 所有者		縮 尺	1／　250

座 標 面 積 計 算 書

地 番	111-2	地 目	

筆 界 点	X	Y	辺長	方向角	備　考
111-6	24593.830	19862.698	6.722	341-27-45	
111-2	24595.548	19864.755	2.680	50-07-53	
111-7	24590.686	19881.927	17.847	105-48-31	
111-8	24581.474	19886.384	10.234	154-10-52	
No.188	24578.981	19880.831	6.087	245-49-21	
No.189	24573.784	19870.569	11.503	243-08-27	
No.190	24576.613	19868.952	3.259	330-14-55	
111-9	24576.444	19868.527	0.457	248-18-54	
111-11	24587.457	19864.835	11.615	341-28-00	

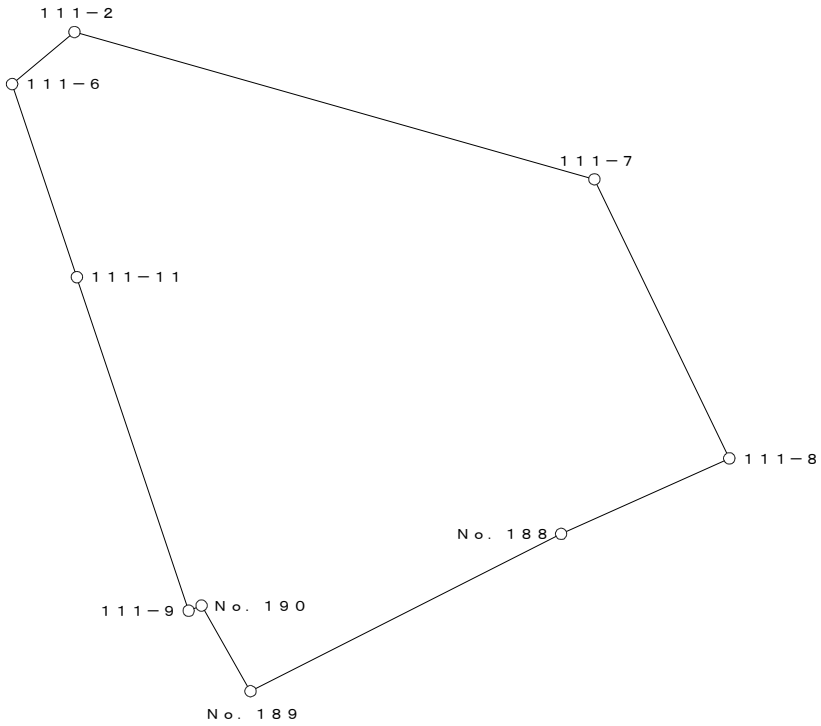


○：筆界点

面積算出公式	倍 面 積　２Ａ	595.422884	土 地 の 所 在			
Ａ＝ 1／2 ΣXn(Y(n+1)－Y(n-1))	面　　積　　Ａ	297.7114420	土地 の 所有者		縮 尺	1／　250

座 標 面 積 計 算 書

地 番	111-3	地 目	

筆 界 点	X	Y	辺長	方向角	備　考
111-7	24590.686	19881.927	10.234	334-10-52	
111-3	24588.213	19890.667	9.083	105-47-56	
111-4	24586.058	19892.528	2.847	139-11-13	
111-5	24584.652	19893.042	1.497	159-55-08	
No.187	24581.931	19887.400	6.264	244-15-11	
111-8	24581.474	19886.384	1.114	245-46-54	

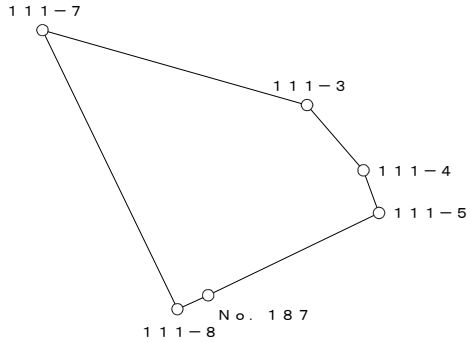


○：筆界点

面積算出公式	倍 面 積　２Ａ　102.442645	土 地 の 所 在			
Ａ＝ 1／2 ΣXn(Y(n+1)－Y(n-1))	面　積　Ａ　51.2213225	土地 の 所有者		縮 尺	1／　250

座 標 面 積 計 算 書

地 番	111-4	地 目	

筆 界 点	X	Y	辺長	方向角	備　考
111-10	24585.829	19853.253	0.181	354-36-17	
111-11	24587.457	19864.835	11.696	81-59-56	
111-9	24576.444	19868.527	11.615	161-28-00	
No.191	24571.163	19855.214	14.322	248-21-46	
No.192	24570.064	19852.796	2.656	245-33-28	
No.193	24576.608	19852.537	6.549	357-44-01	
No.194	24578.096	19851.772	1.673	332-47-30	
No.195	24582.841	19851.621	4.747	358-10-38	
No.196	24584.861	19853.340	2.652	40-23-51	
No.197	24585.649	19853.270	0.791	354-55-25	

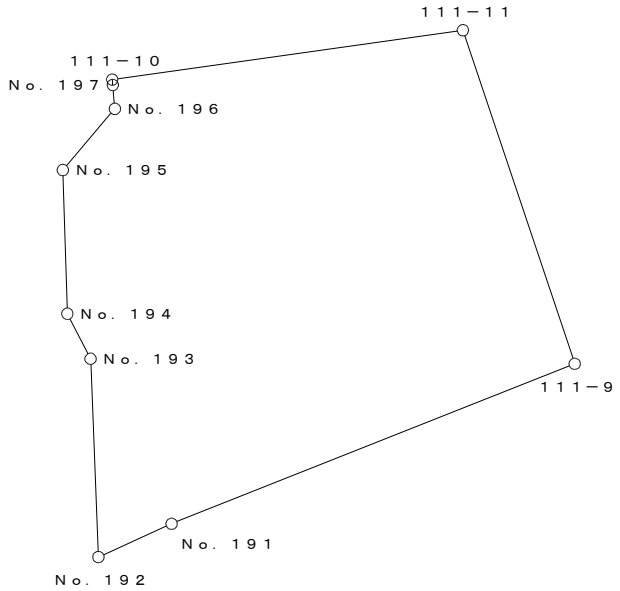

○：筆界点

面積算出公式	倍 面 積　２Ａ	398.332884	土 地 の 所 在			
Ａ＝ １／２ ΣＸｎ(Ｙ(ｎ+1)－Ｙ(ｎ-1))	面　　積　　Ａ	199.1664420	土地 の 所有者		縮 尺	1／　250