
換　地　図

縮尺　５００分の１

所 在　那覇市字大道上大道原

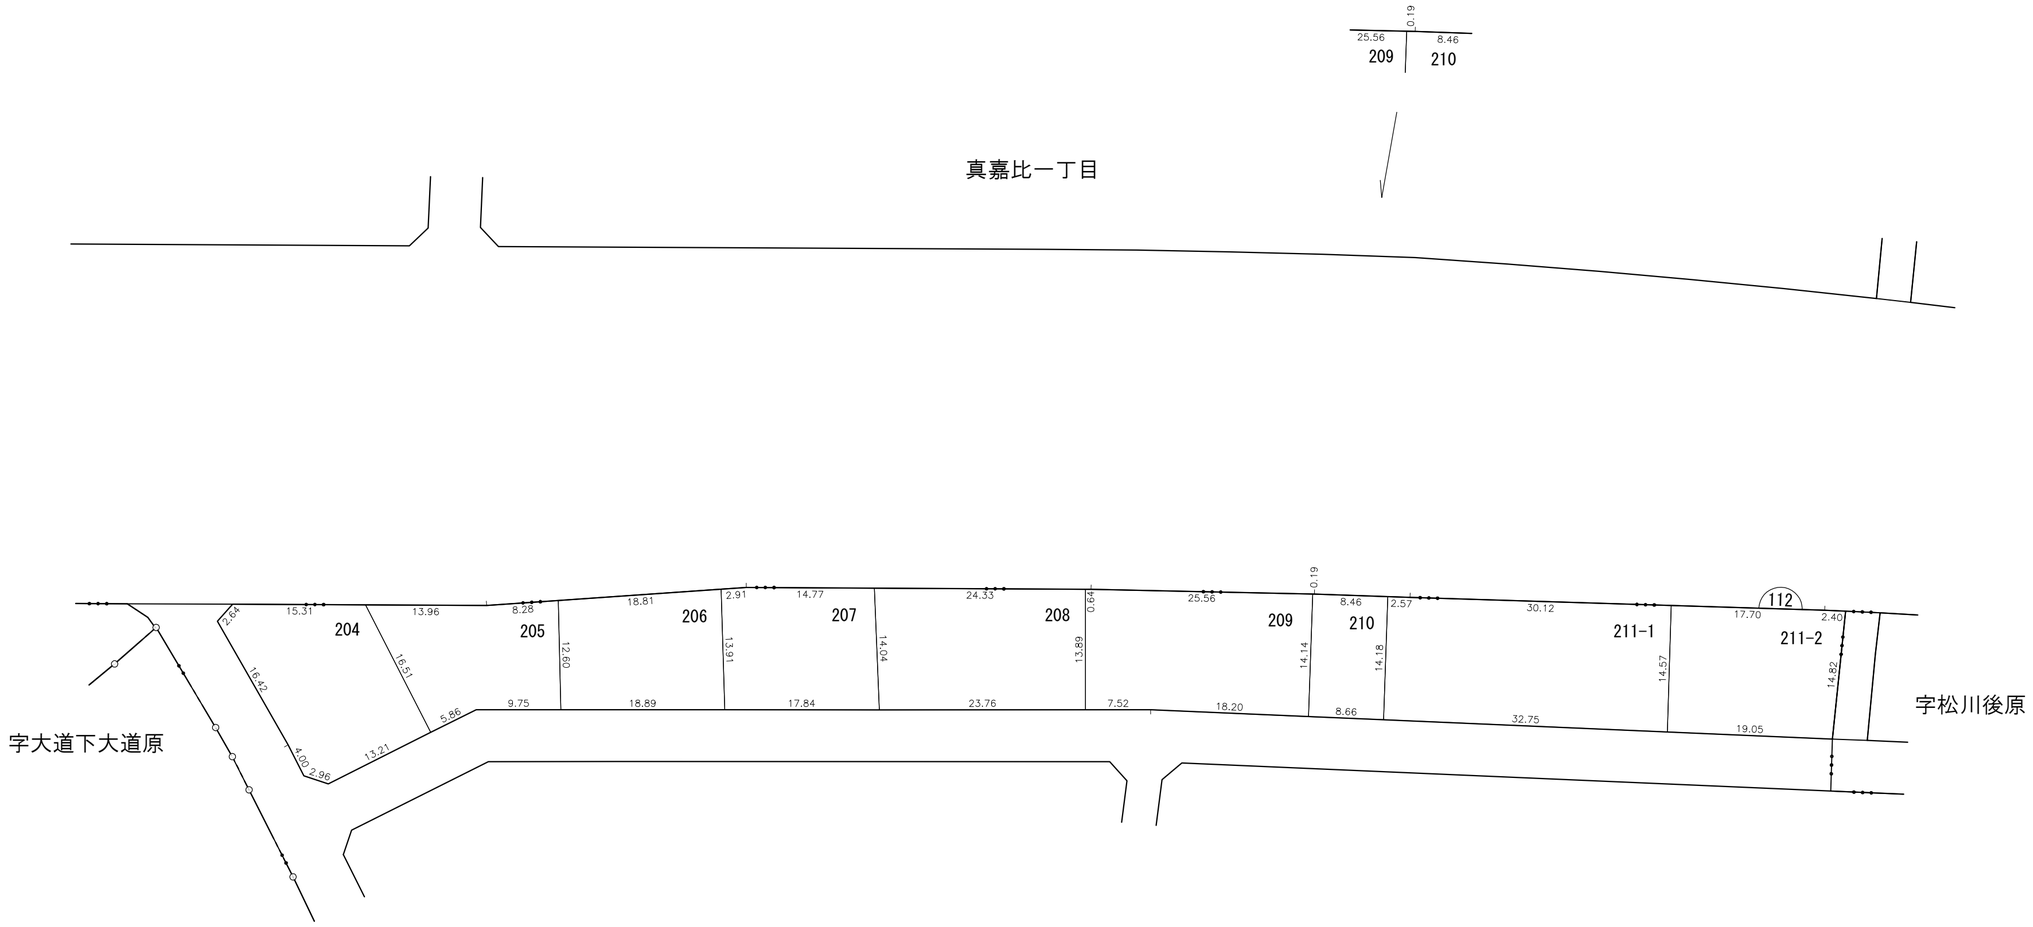


凡例

施行地区界　町界　丁目界　地番　換地

那覇広域都市計画事業真嘉比古島第二土地区画整理事業

画地出来形確認測量原図　112街区

S=1/500

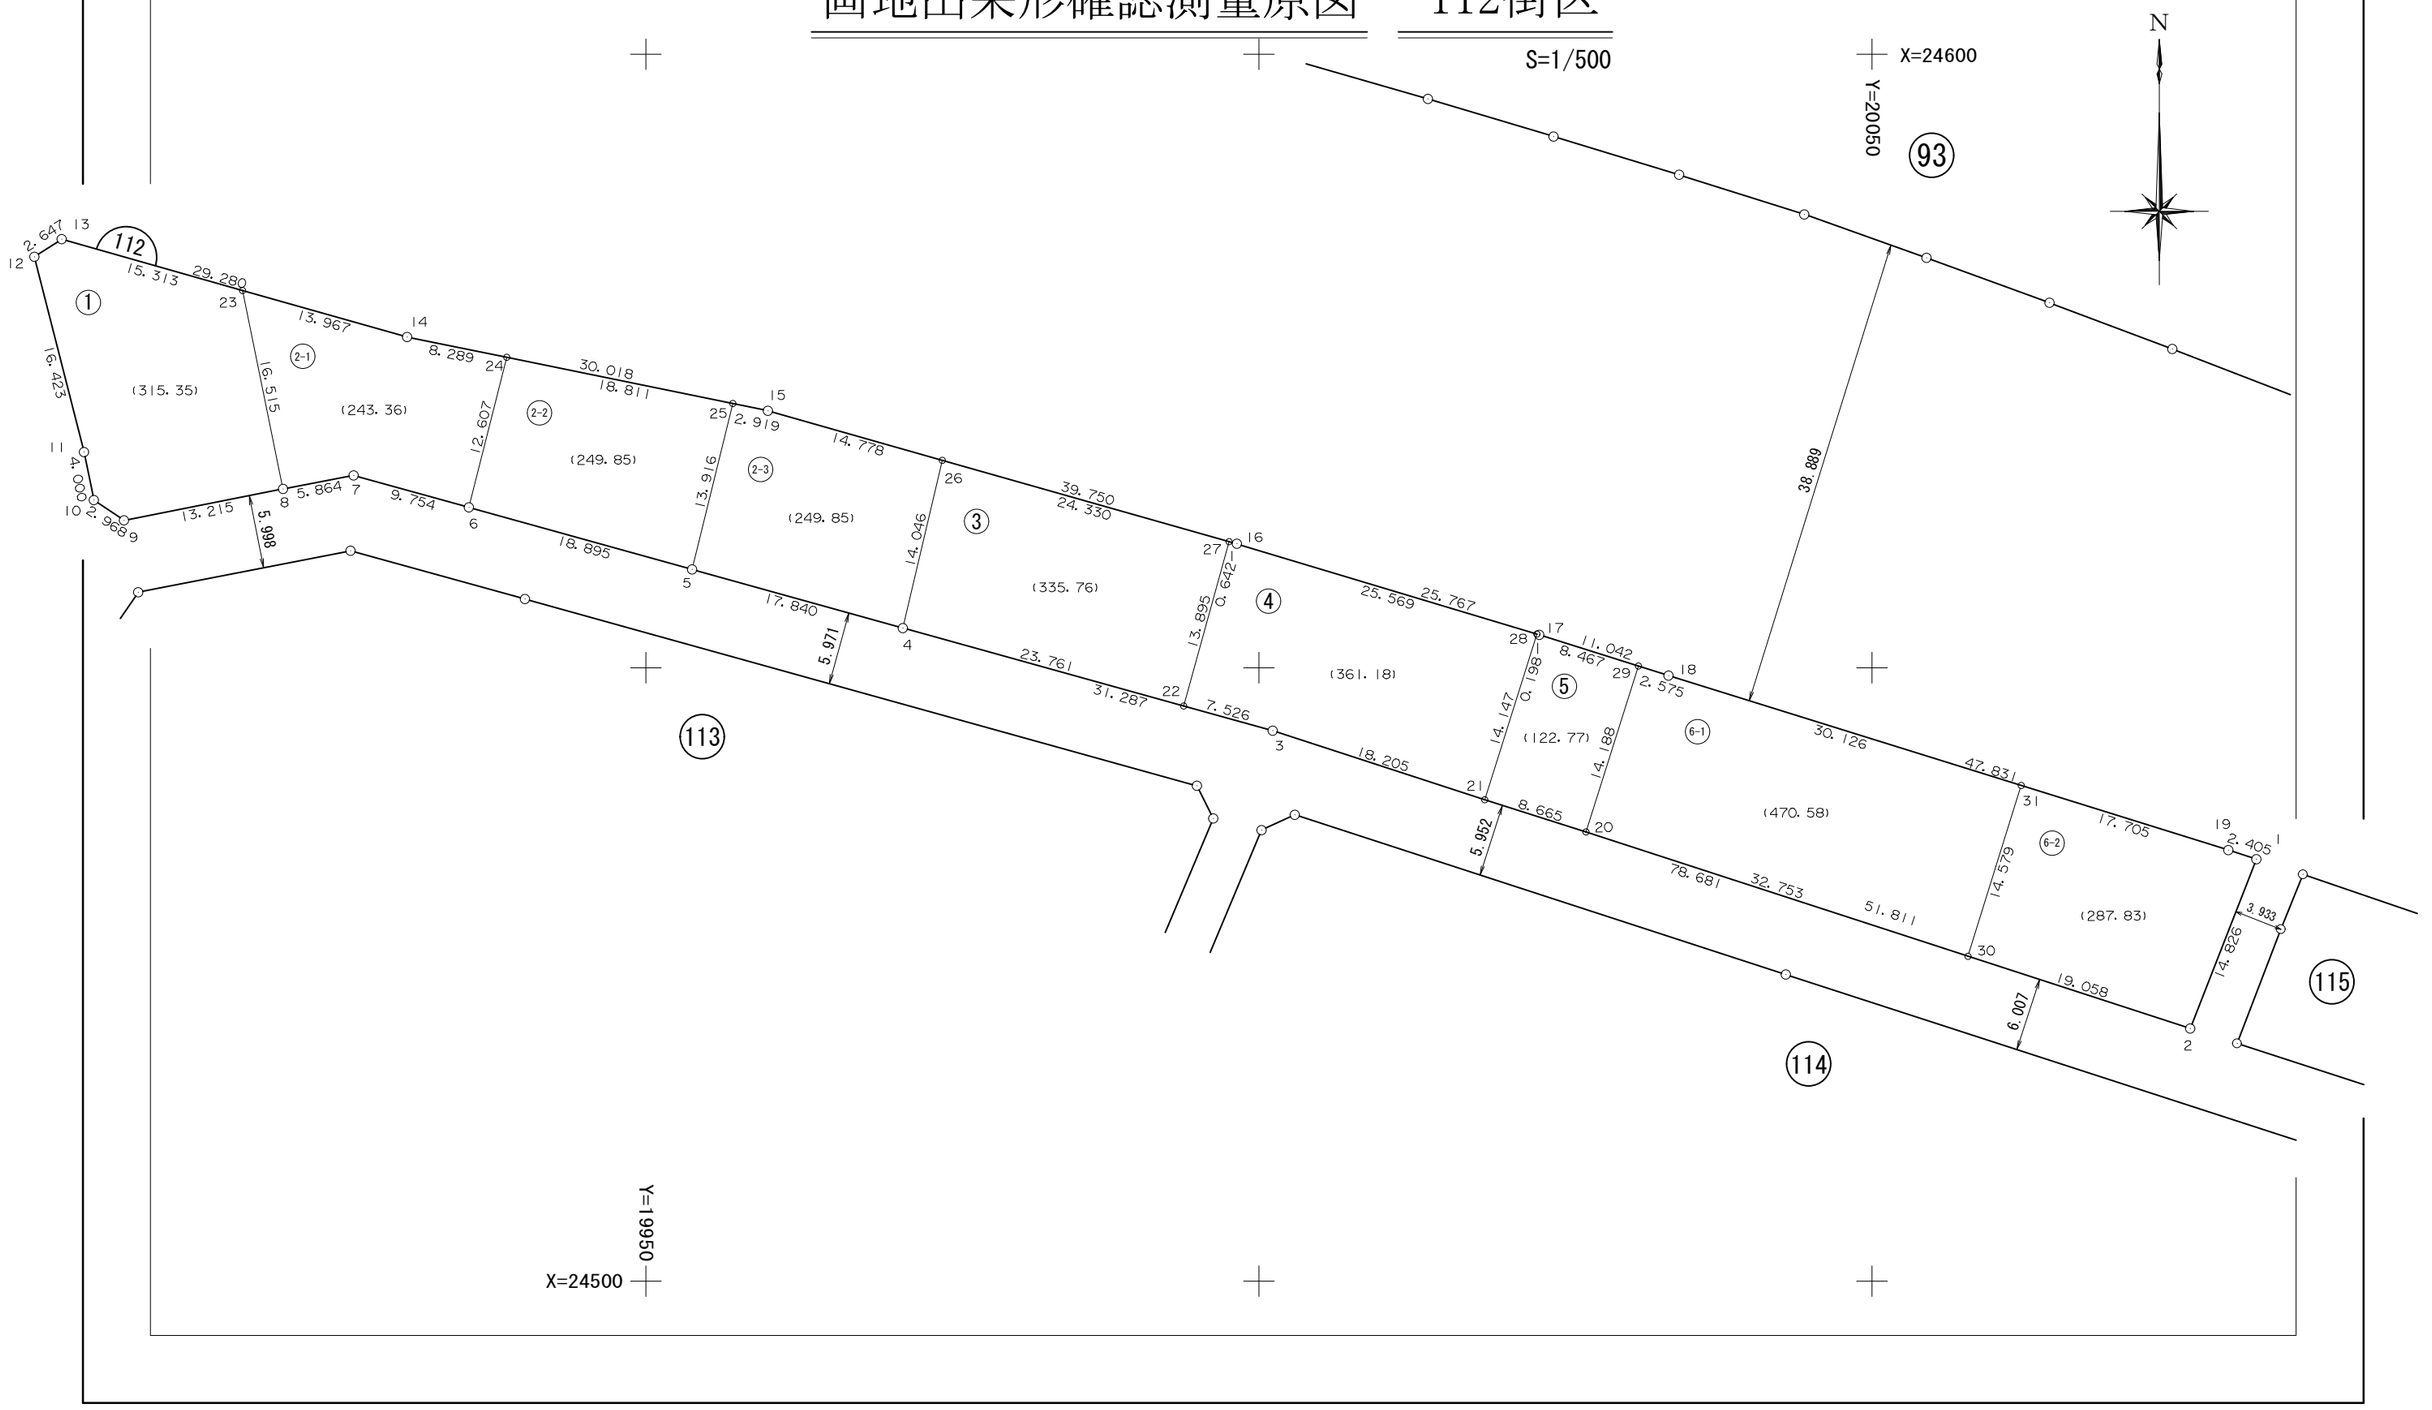

面　積　一　覧　表

種　　別	地　　番	地　　目	面　　積	地　　積	備　　考
	11201:112-1		315.3509755	315.35	
	11202:112-2-1		243.3633110	243.36	
	11203:112-2-2		249.8509890	249.85	
	11204:112-2-3		249.8566875	249.85	
	11205:112-3		335.7689155	335.76	
	11206:112-4		361.1821130	361.18	
	11207:112-5		122.7733480	122.77	
	11208:112-6		758.4124345	758.41	
			2636.5587740	2636.53	
			2636.5587740	2636.53	

座　標　リ　ス　ト

測　　点	X　座　標	Y　座　標
11201:112-1	24534.398	20081.350
11202:112-2	24520.592	20075.947
11203:112-3	24544.871	20001.106
11204:112-4	24553.234	19970.957
11205:112-5	24558.011	19953.768
11206:112-6	24563.069	19935.563
11207:112-7	24565.675	19926.164
11208:112-8	24564.573	19920.404
11209:112-9	24562.011	19907.440
11210:112-10	24563.665	19904.976
11211:112-11	24567.585	19904.178
11212:112-12	24583.500	19900.126
11213:112-13	24584.922	19902.359
11214:112-14	24576.950	19930.533
11215:112-15	24570.942	19959.944
11216:112-16	24560.097	19998.186
11217:112-17	24552.681	20022.863
11218:112-18	24549.360	20033.394
11219:112-19	24535.136	20079.061
11220:112-20	24536.603	20026.672
11221:112-21	24539.245	20018.420
11222:112-22	24546.883	19993.854
11223:112-23	24580.753	19917.094
11224:112-24	24575.291	19938.654
11225:112-25	24571.526	19957.084
11226:112-26	24566.910	19974.161
11227:112-27	24560.272	19997.568
11228:112-28	24552.738	20022.673
11229:112-29	24550.134	20030.938


測　　点	X　座　標	Y　座　標

測　　点	X　座　標	Y　座　標

座 標 面 積 計 算 書

地 番	112-1	地 目	

筆 界 点	X	Y	辺長	方向角	備 考
112-13	24584.922	19902.359	15.313	285-47-52	
112-12	24583.500	19900.126	2.647	237-30-38	
112-11	24567.585	19904.178	16.423	165-42-57	
112-10	24563.665	19904.976	4.000	168-29-36	
112-9	24562.011	19907.440	2.968	123-52-20	
112-8	24564.573	19920.404	13.215	78-49-16	
112-23	24580.753	19917.094	16.515	348-26-18	

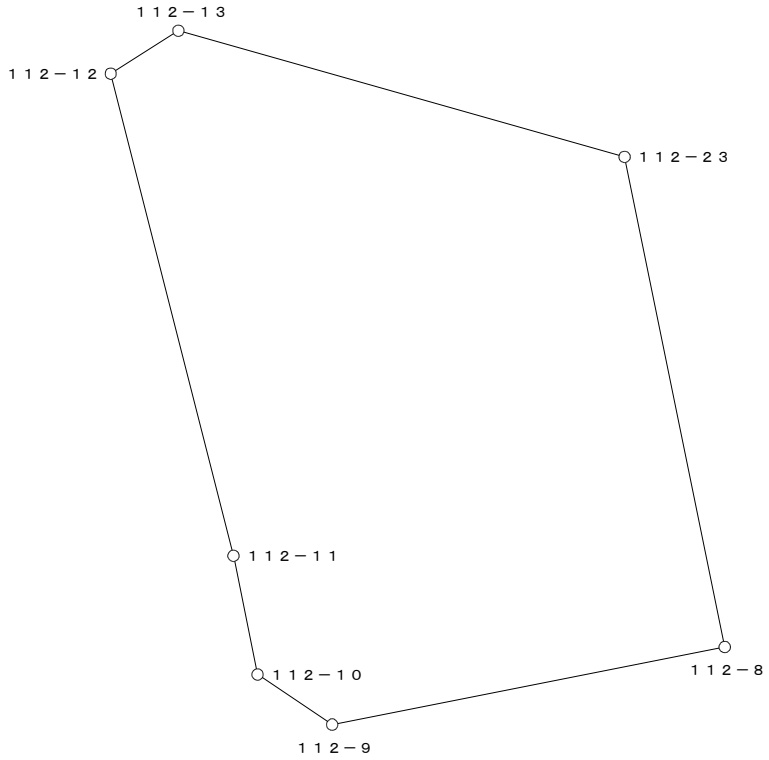


○：筆界点

面積算出公式	倍 面 積 ２Ａ	630.701951	土 地 の 所 在			
Ａ＝ 1／2 ΣXn(Y(n+1)－Y(n-1))	面 積 Ａ	315.3509755	土地 の 所有者		縮 尺	1／ 250

座 標 面 積 計 算 書

地 番	112-2-1	地 目	

筆 界 点	X	Y	辺長	方向角	備　考
112-23	24580.753	19917.094	13.967	285-48-02	
112-8	24564.573	19920.404	16.515	168-26-18	
112-7	24565.675	19926.164	5.864	79-10-09	
112-6	24563.069	19935.563	9.754	105-29-48	
112-24	24575.291	19938.654	12.607	14-11-34	
112-14	24576.950	19930.533	8.289	281-32-45	

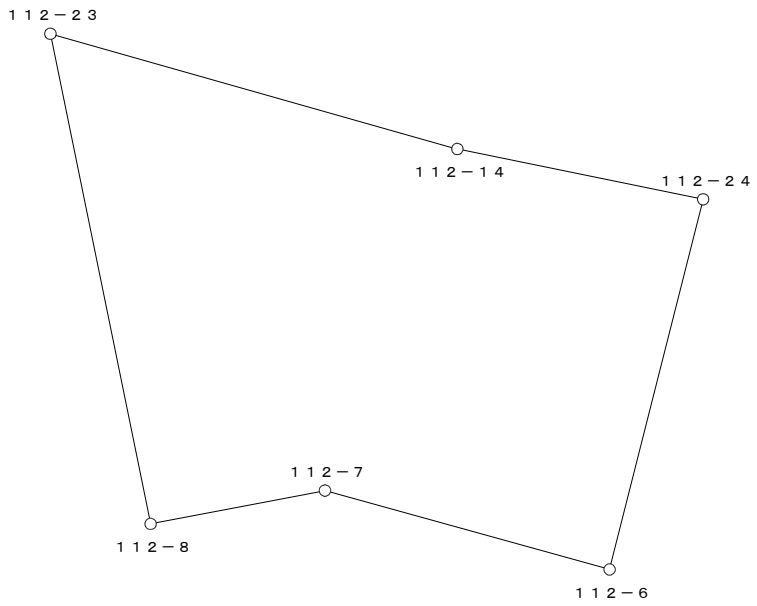


○：筆界点

面積算出公式	倍 面 積　２Ａ	486.726622	土 地 の 所 在			
Ａ＝ 1／2 ΣXn(Y(n+1)－Y(n-1))	面　　積　　Ａ	243.3633110	土地 の 所有者		縮 尺	1／　250

座 標 面 積 計 算 書

地 番	112-2-2	地 目	

筆 界 点	X	Y	辺長	方向角	備　考
112-24	24575.291	19938.654	18.811	281-32-45	
112-6	24563.069	19935.563	12.607	194-11-34	
112-5	24558.011	19953.768	18.895	105-31-38	
112-25	24571.526	19957.084	13.916	13-47-08	

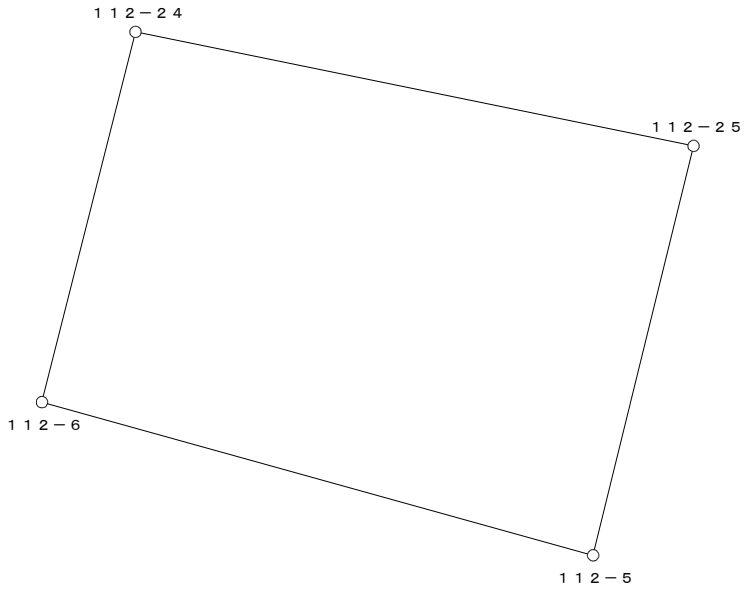


○：筆界点

面積算出公式	倍 面 積　２Ａ	499.701978	土 地 の 所 在			
Ａ＝ 1／2 ΣXn(Y(n+1)－Y(n-1))	面　　積　　Ａ	249.8509890	土地 の 所有者		縮 尺	1／　250

座 標 面 積 計 算 書

地 番	112-2-3	地 目	

筆 界 点	X	Y	辺長	方向角	備　考
112-25	24571.526	19957.084	2.919	281-32-27	
112-5	24558.011	19953.768	13.916	193-47-08	
112-4	24553.234	19970.957	17.840	105-31-52	
112-26	24566.910	19974.161	14.046	13-11-07	
112-15	24570.942	19959.944	14.778	285-50-01	

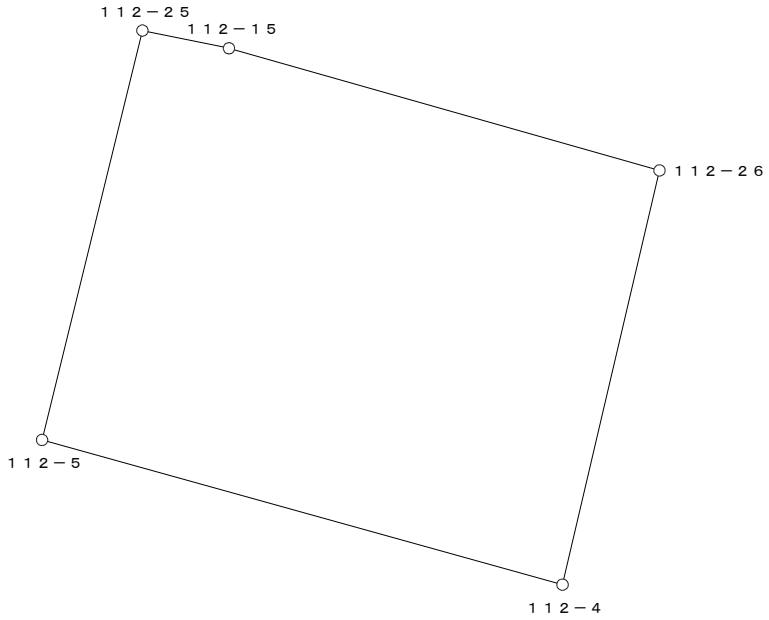


○：筆界点

面積算出公式	倍 面 積　２Ａ	499.713375	土 地 の 所 在			
Ａ＝ 1／2 ΣXn(Y(n+1)－Y(n-1))	面　　積　　Ａ	249.8566875	土地 の 所有者		縮 尺	1／　250

座 標 面 積 計 算 書

地 番	112-3	地 目	

筆 界 点	X	Y	辺長	方向角	備　考
112-26	24566.910	19974.161	24.330	285-49-58	
112-4	24553.234	19970.957	14.046	193-11-07	
112-22	24546.883	19993.854	23.761	105-30-09	
112-27	24560.272	19997.568	13.895	15-30-13	

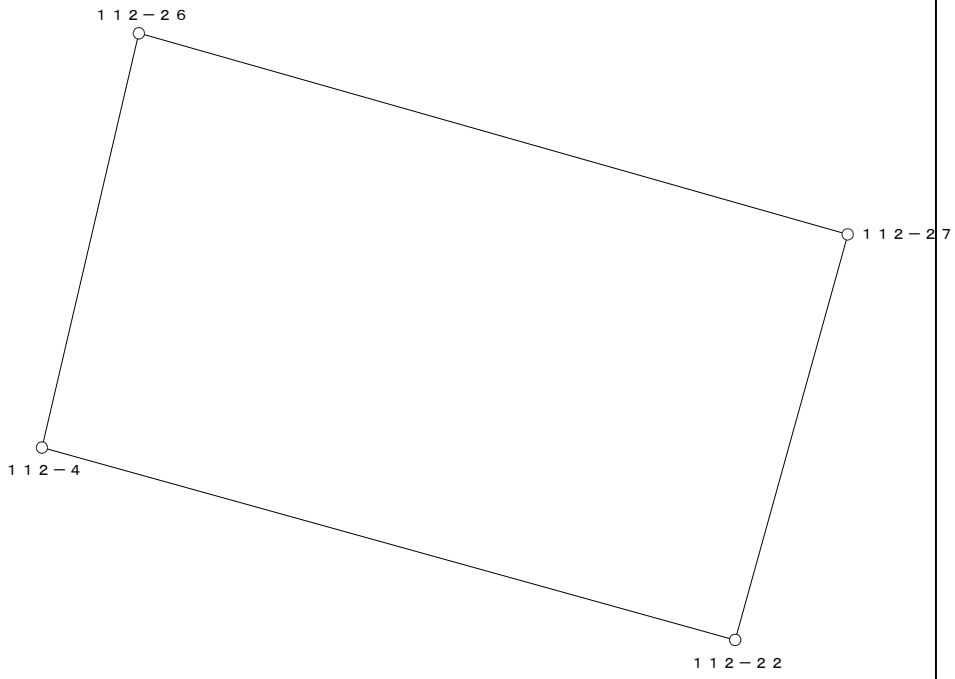


○：筆界点

面積算出公式	倍 面 積　２Ａ	671.537831	土 地 の 所 在			
Ａ＝ 1／2 ΣXn(Y(n+1)－Y(n-1))	面　　積　　Ａ	335.7689155	土地 の 所有者		縮 尺	1／　250

座 標 面 積 計 算 書

地 番	112-4	地 目	

筆 界 点	X	Y	辺長	方向角	備　考
112-27	24560.272	19997.568	0.642	285-48-38	
112-22	24546.883	19993.854	13.895	195-30-13	
112-3	24544.871	20001.106	7.526	105-30-22	
112-21	24539.245	20018.420	18.205	108-00-04	
112-28	24552.738	20022.673	14.147	17-29-42	
112-16	24560.097	19998.186	25.569	286-43-37	

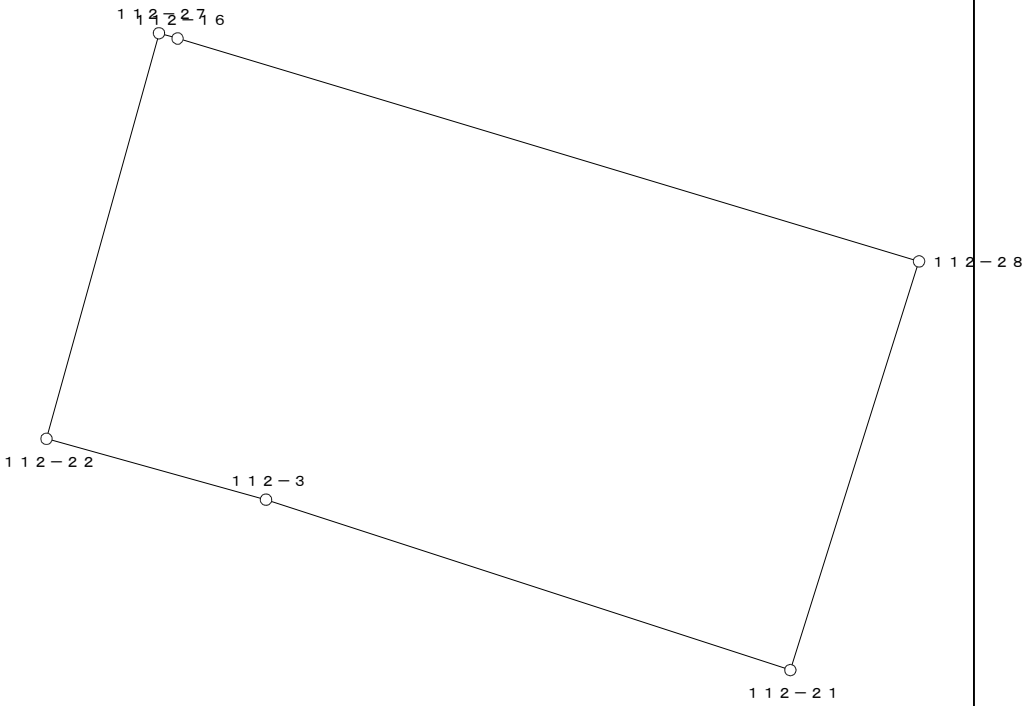


○：筆界点

面積算出公式	倍 面 積　２Ａ	722.364226	土 地 の 所 在			
Ａ＝ 1／2 ΣXn(Y(n+1)－Y(n-1))	面　　積　　Ａ	361.1821130	土地 の 所有者		縮 尺	1／　250

座 標 面 積 計 算 書

地 番	112-5	地 目	

筆 界 点	X	Y	辺長	方向角	備　考
112-28	24552.738	20022.673	0.198	286-41-57	
112-21	24539.245	20018.420	14.147	197-29-42	
112-20	24536.603	20026.672	8.665	107-45-12	
112-29	24550.134	20030.938	14.188	17-29-56	
112-17	24552.681	20022.863	8.467	287-30-22	

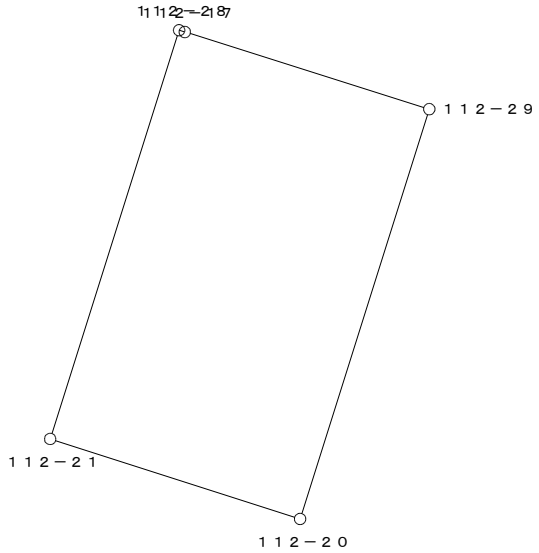


○：筆界点

面積算出公式	倍 面 積　2A	245.546696	土 地 の 所 在			
A＝ 1／2 ΣXn(Y(n+1)－Y(n-1))	面　積　A	122.7733480	土地 の 所有者		縮 尺	1／　250

座 標 面 積 計 算 書

地 番	112-6	地 目	

筆 界 点	X	Y	辺長	方向角	備　考
112-29	24550.134	20030.938	2.575	287-29-31	
112-20	24536.603	20026.672	14.188	197-29-56	
112-2	24520.592	20075.947	51.811	108-00-02	
112-1	24534.398	20081.350	14.826	21-22-23	
112-19	24535.136	20079.061	2.405	287-52-12	
112-18	24549.360	20033.394	47.831	287-18-01	

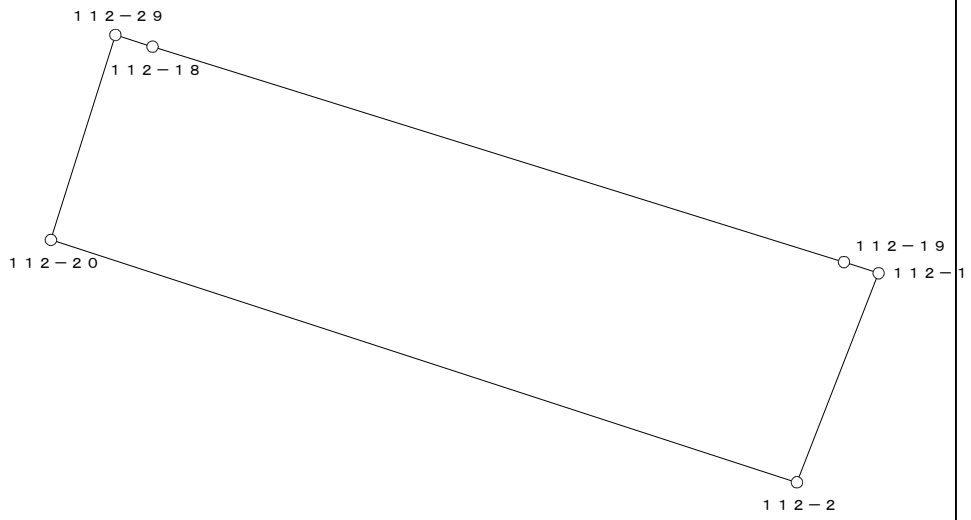

○：筆界点

面積算出公式	倍 面 積　２Ａ　1516.824869	土 地 の 所 在			
Ａ＝ 1／2 ΣXn(Y(n+1)－Y(n-1))	面　積　Ａ　758.4124345	土地 の 所有者		縮 尺	1／　500