
換　地　図

縮尺　５００分の１

所 在　　那覇市字大道上大道原

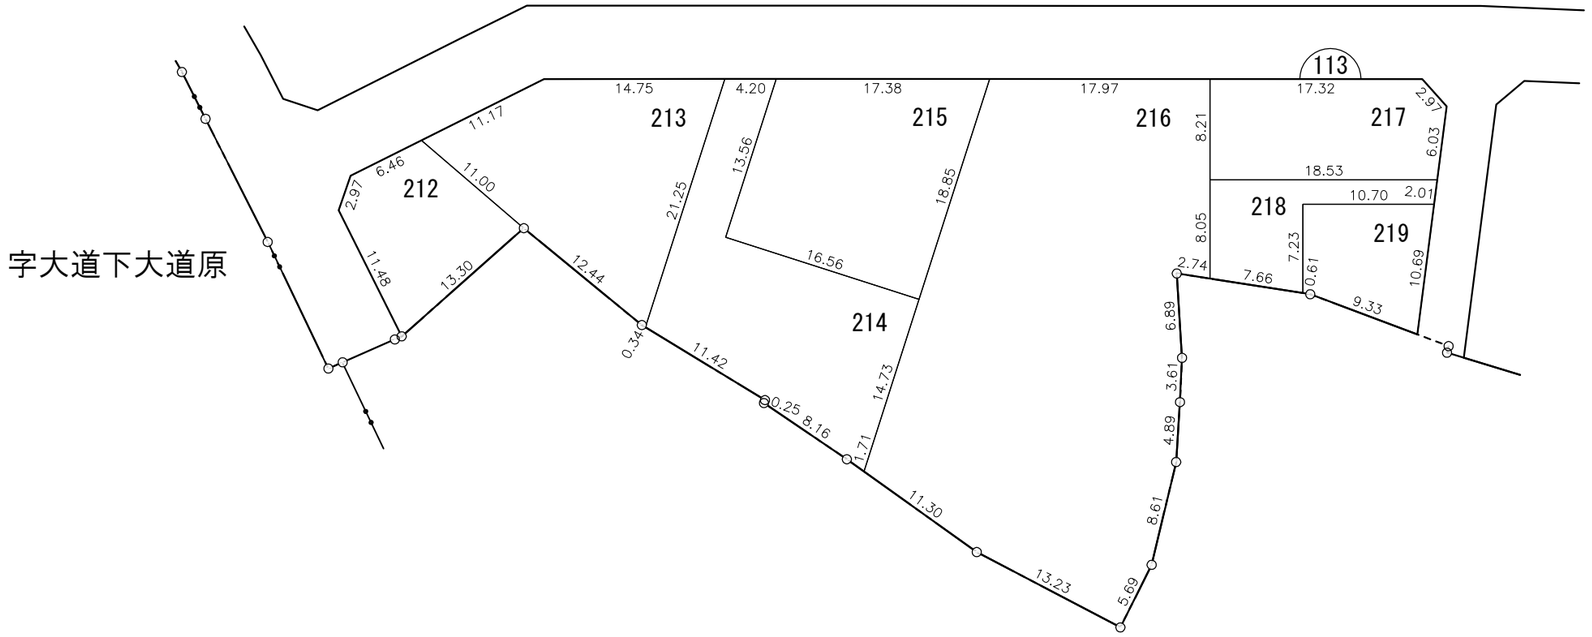


凡例	
	施行地区界
	町界
	丁目界
5-1	地番
	換地

那覇広域都市計画事業真嘉比古島第二土地区画整理事業

画地出来形確認測量原図　１１３街区

S=1/500

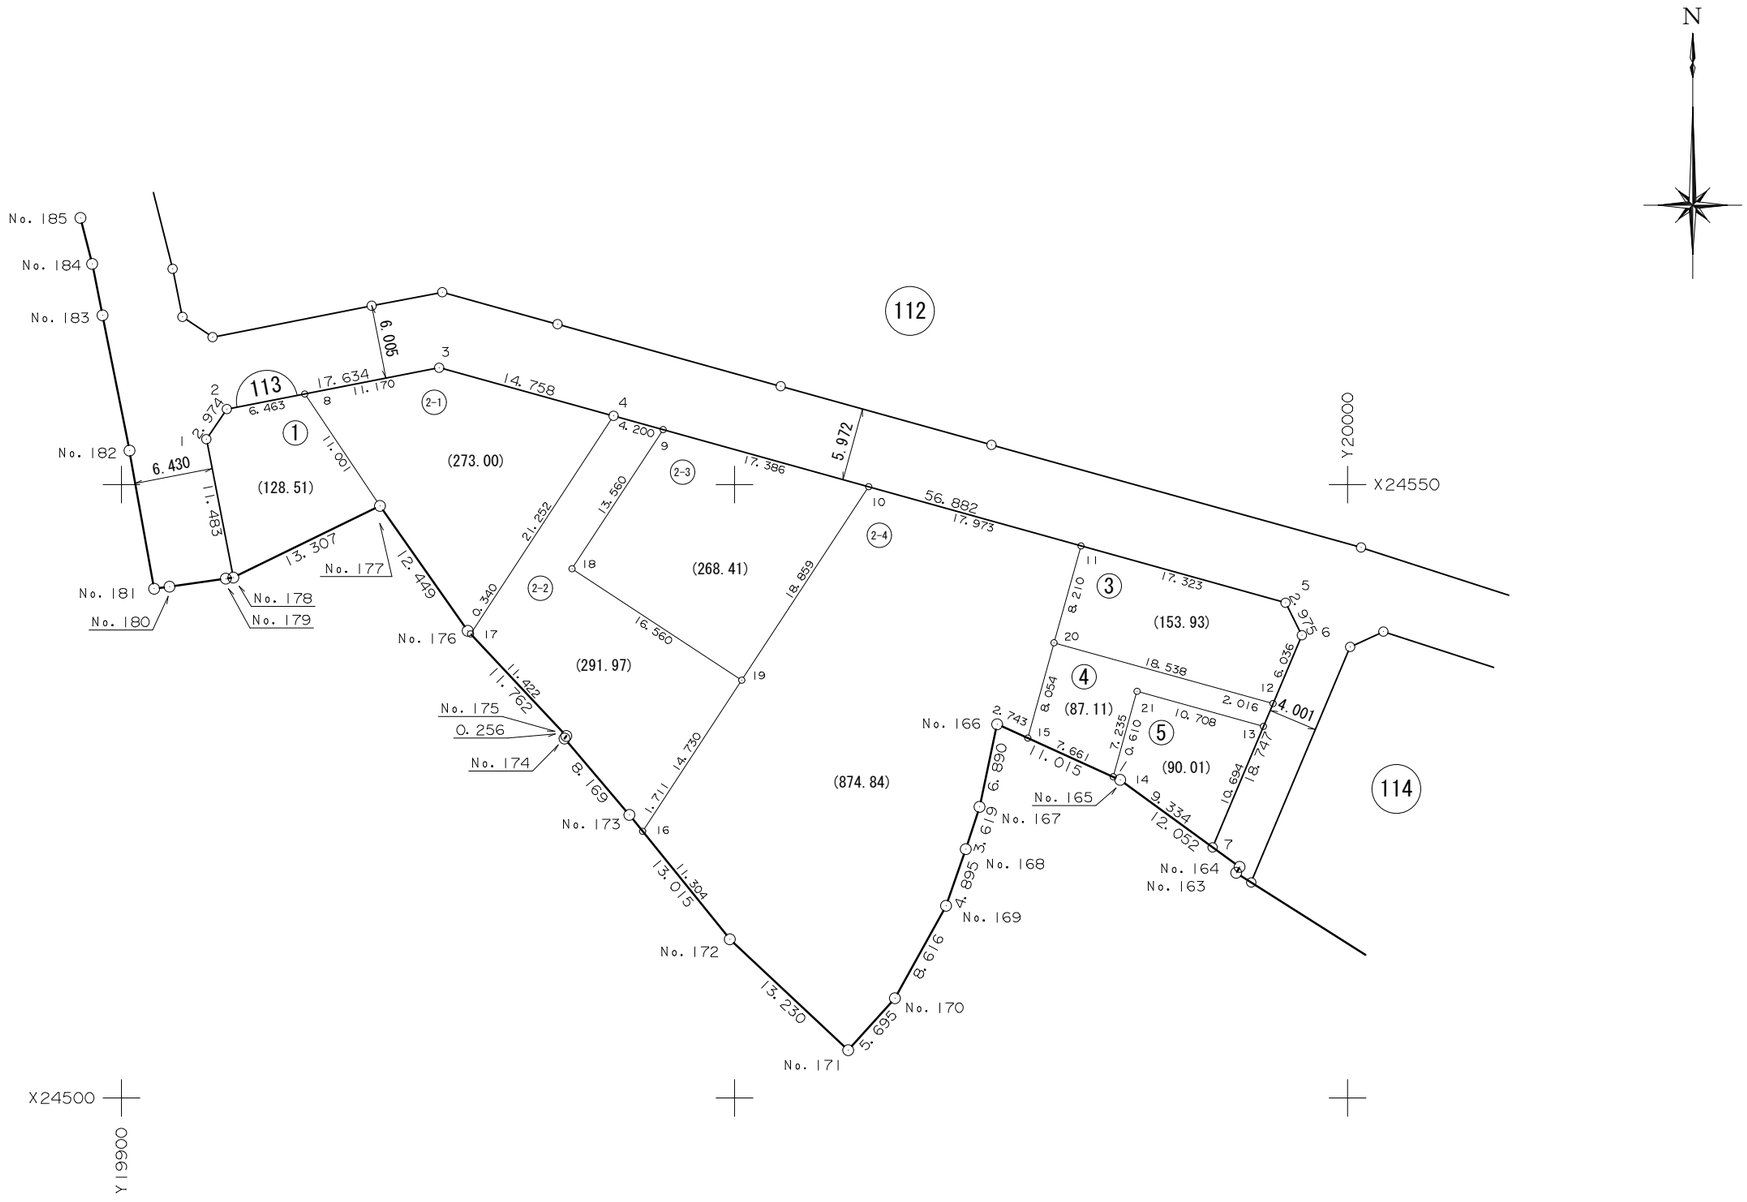

面　積　一　覧　表

種　　別	地　　番	地　　目	面　　積	地　　積	備　　考
	11301:113-1		128.5128565	128.51	
	11302:113-2-1		273.0049990	273.00	
	11303:113-2-2		291.9707310	291.97	
	11304:113-2-3		268.4199500	268.41	
	11305:113-2-4		874.8473455	874.84	
	11306:113-3		153.9345645	153.93	
	11307:113-4		87.1153865	87.11	
	11308:113-5		90.0127665	90.01	
			2167.8185995	2167.78	
			2167.8185995	2167.78	

座　標　リ　ス　ト

測　　点	X　座　標	Y　座　標
11301:113-1	24553.697	19906.928
11302:113-2	24556.155	19908.603
11303:113-3	24559.528	19925.911
11304:113-4	24555.599	19940.136
11305:113-5	24540.374	19994.943
11306:113-6	24537.709	19996.266
11307:113-7	24520.432	19988.989
11308:113-8	24557.391	19914.947
11309:113-9	24554.475	19944.183
11310:113-10	24549.821	19960.935
11311:113-11	24545.011	19978.252
11312:113-12	24532.146	19993.923
11313:113-13	24530.288	19993.140
11314:113-14	24526.177	19980.887
11315:113-15	24529.338	19973.908
11316:113-16	24521.737	19942.508
11317:113-17	24537.830	19928.478
11318:113-18	24543.138	19936.744
11319:113-19	24534.053	19950.589
11320:113-20	24537.099	19976.059
11321:113-21	24533.149	19982.821
19165:No.165	24525.925	19981.443
19166:No.166	24530.470	19971.409
19167:No.167	24523.728	19969.987
19168:No.168	24520.290	19968.857
19169:No.169	24515.665	19967.253
19170:No.170	24508.126	19963.082
19171:No.171	24503.897	19959.267
19172:No.172	24512.947	19949.616
19173:No.173	24523.067	19941.432
19174:No.174	24529.291	19936.141


測　　点	X　座　標	Y　座　標
19175:No.175	24529.498	19936.291
19176:No.176	24538.078	19928.246
19177:No.177	24548.261	19921.085
19178:No.178	24542.426	19909.126

測　　点	X　座　標	Y　座　標

座 標 面 積 計 算 書

地 番	113-1	地 目	

筆 界 点	X	Y	辺長	方向角	備　考
113-1	24553.697	19906.928	11.483	348-57-54	
113-2	24556.155	19908.603	2.974	34-16-21	
113-8	24557.391	19914.947	6.463	78-58-31	
No.177	24548.261	19921.085	11.001	146-05-15	
No.178	24542.426	19909.126	13.307	243-59-29	

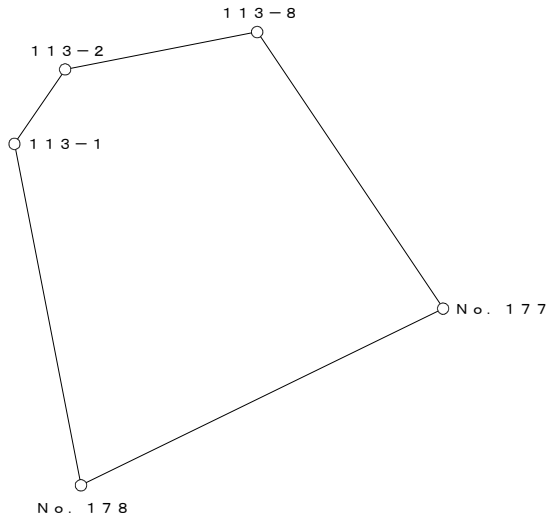


○：筆界点

面積算出公式	倍 面 積　２Ａ	257.025713	土 地 の 所 在			
Ａ＝ 1／2 ΣXn(Y(n+1)－Y(n-1))	面　　積　　Ａ	128.5128565	土地 の 所有者		縮 尺	1／　250

座 標 面 積 計 算 書

地 番	113-2-1	地 目	

筆 界 点	X	Y	辺長	方向角	備　考
113-8	24557.391	19914.947	11.001	326-05-15	
113-3	24559.528	19925.911	11.170	78-58-15	
113-4	24555.599	19940.136	14.758	105-26-25	
113-17	24537.830	19928.478	21.252	213-16-06	
No.176	24538.078	19928.246	0.340	316-54-33	
No.177	24548.261	19921.085	12.449	324-53-02	

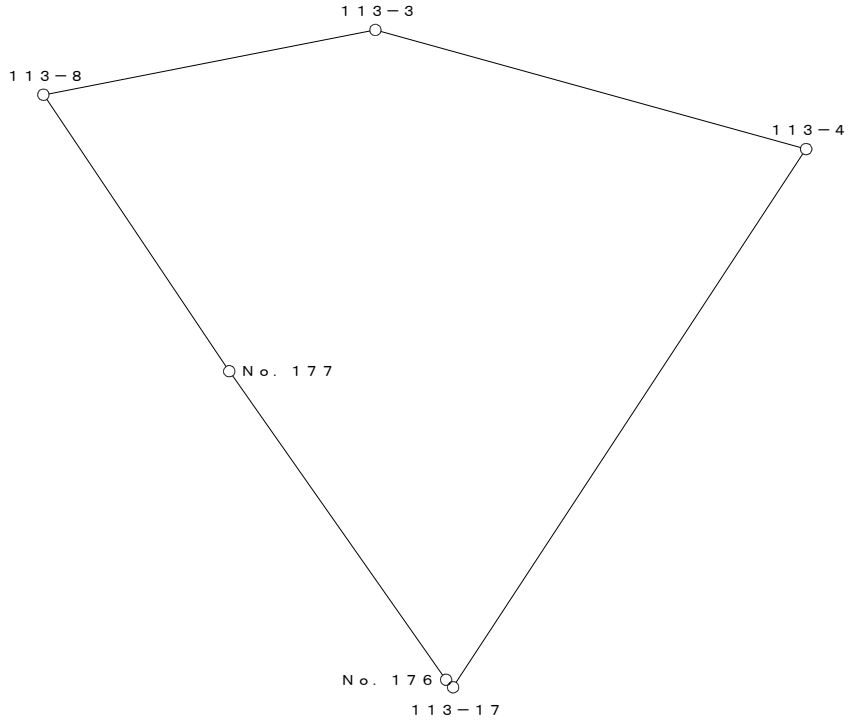


○：筆界点

面積算出公式	倍 面 積　２Ａ	546.009998	土 地 の 所 在			
Ａ＝ 1／2 ΣXn(Y(n+1)－Y(n-1))	面　　積　　Ａ	273.0049990	土地 の 所有者		縮 尺	1／　250

座 標 面 積 計 算 書

地 番	113-2-2	地 目	

筆 界 点	X	Y	辺長	方向角	備　考
113-4	24555.599	19940.136	21.252	33-16-06	
113-9	24554.475	19944.183	4.200	105-31-19	
113-18	24543.138	19936.744	13.560	213-16-18	
113-19	24534.053	19950.589	16.560	123-16-21	
113-16	24521.737	19942.508	14.730	213-16-13	
No.173	24523.067	19941.432	1.711	321-01-35	
No.174	24529.291	19936.141	8.169	319-37-56	
No.175	24529.498	19936.291	0.256	35-55-43	
113-17	24537.830	19928.478	11.422	316-50-28	

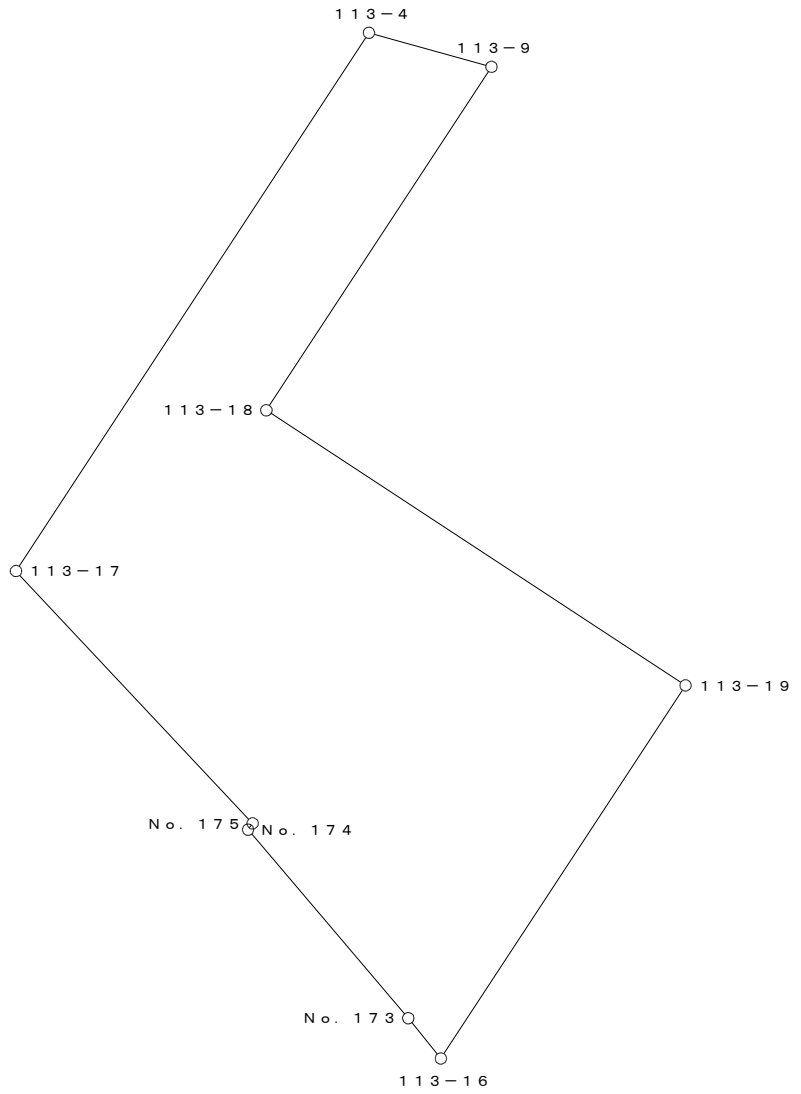


○：筆界点

面積算出公式	倍 面 積　２Ａ	583.941462	土 地 の 所 在			
Ａ＝ 1／2 ΣXn(Y(n+1)－Y(n-1))	面　　積　　Ａ	291.9707310	土地 の 所有者		縮 尺	1／　250

座 標 面 積 計 算 書

地 番	113-2-3	地 目	

筆 界 点	X	Y	辺長	方向角	備　考
113-9	24554.475	19944.183	13.560	33-16-18	
113-10	24549.821	19960.935	17.386	105-31-34	
113-19	24534.053	19950.589	18.859	213-16-14	
113-18	24543.138	19936.744	16.560	303-16-21	

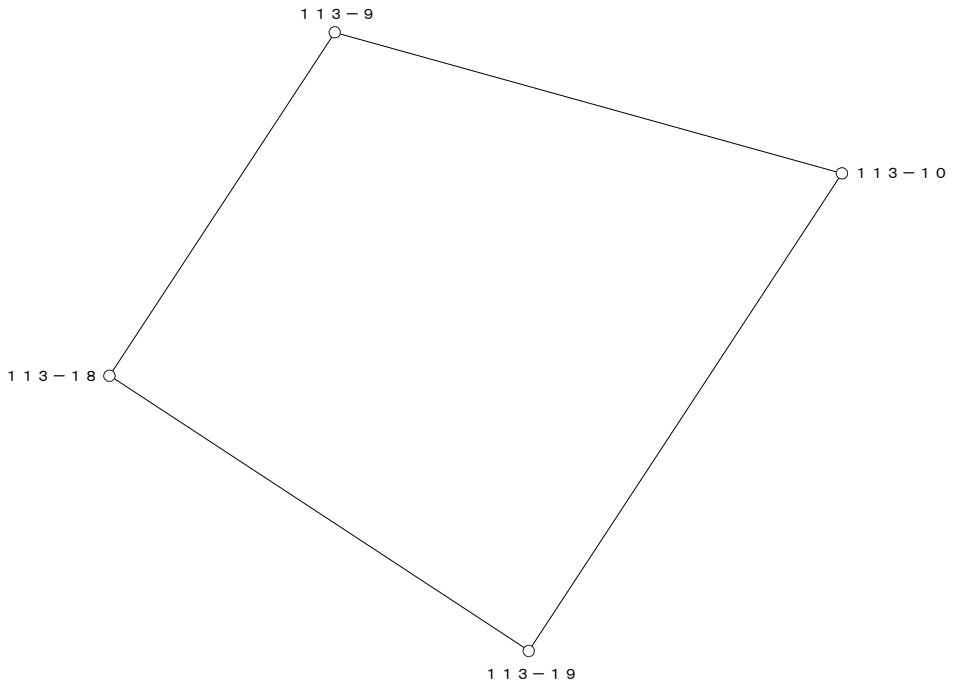


○：筆界点

面積算出公式	倍 面 積　２Ａ	536.839900	土 地 の 所 在			
Ａ＝ 1／2 ΣXn(Y(n+1)－Y(n-1))	面　　積　　Ａ	268.4199500	土地 の 所有者		縮 尺	1／　250

座 標 面 積 計 算 書

地 番	113-2-4	地 目	

筆 界 点	X	Y	辺長	方向角	備　考
113-10	24549.821	19960.935	18.859	33-16-14	
113-11	24545.011	19978.252	17.973	105-31-24	
113-20	24537.099	19976.059	8.210	195-29-31	
113-15	24529.338	19973.908	8.054	195-29-28	
No.166	24530.470	19971.409	2.743	294-22-11	
No.167	24523.728	19969.987	6.890	191-54-36	
No.168	24520.290	19968.857	3.619	198-11-41	
No.169	24515.665	19967.253	4.895	199-07-38	
No.170	24508.126	19963.082	8.616	208-57-14	
No.171	24503.897	19959.267	5.695	222-03-14	
No.172	24512.947	19949.616	13.230	313-09-33	
113-16	24521.737	19942.508	11.304	321-02-22	
113-19	24534.053	19950.589	14.730	33-16-13	

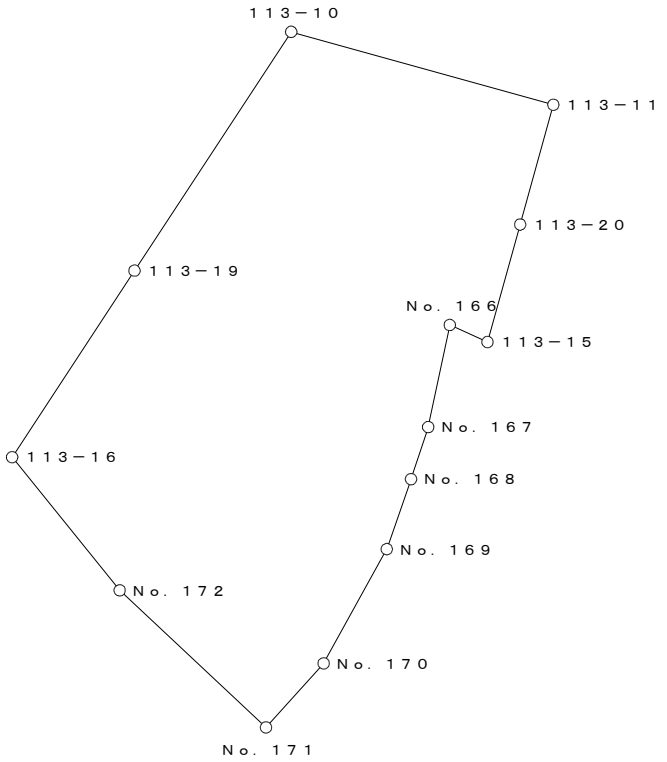


○：筆界点

面積算出公式	倍 面 積　２Ａ　1749.694691	土 地 の 所 在			
Ａ＝ 1／2 ΣXn(Y(n+1)－Y(n-1))	面　積　Ａ　874.8473455	土地 の 所有者		縮 尺	1／　500

座 標 面 積 計 算 書

地 番	113-3	地 目	

筆 界 点	X	Y	辺長	方向角	備　考
113-11	24545.011	19978.252	8.210	15-29-31	
113-5	24540.374	19994.943	17.323	105-31-34	
113-6	24537.709	19996.266	2.975	153-35-55	
113-12	24532.146	19993.923	6.036	202-50-23	
113-20	24537.099	19976.059	18.538	285-29-48	

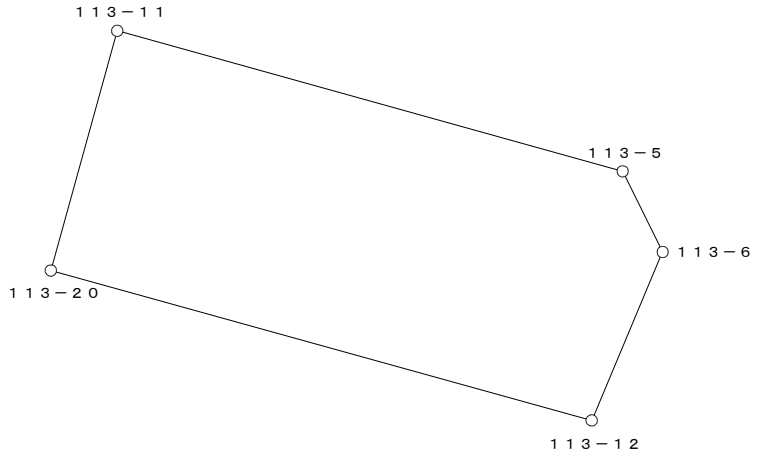


○：筆界点

面積算出公式	倍 面 積　２Ａ	307.869129	土 地 の 所 在			
Ａ＝ 1／2 ΣXn(Y(n+1)－Y(n-1))	面　　積　　Ａ	153.9345645	土地 の 所有者		縮 尺	1／　250

座 標 面 積 計 算 書

地 番	113-4	地 目	

筆 界 点	X	Y	辺長	方向角	備 考
113-12	24532.146	19993.923	18.538	105-29-48	
113-13	24530.288	19993.140	2.016	202-51-06	
113-21	24533.149	19982.821	10.708	285-29-47	
113-14	24526.177	19980.887	7.235	195-30-14	
113-15	24529.338	19973.908	7.661	294-22-02	
113-20	24537.099	19976.059	8.054	15-29-28	

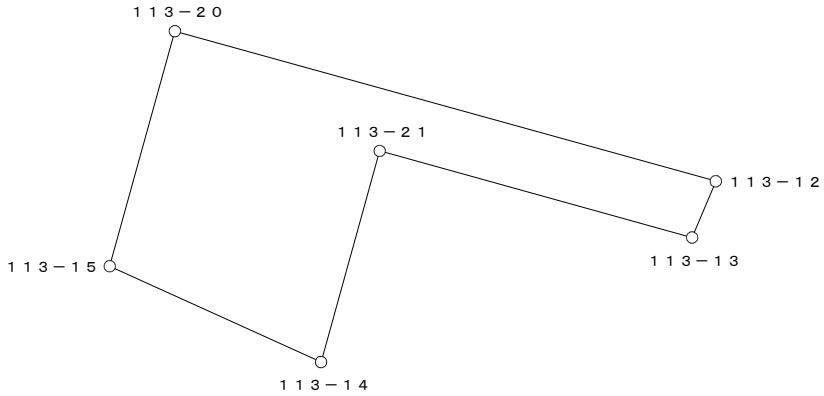


○：筆界点

面積算出公式	倍 面 積　２Ａ　174.230773	土 地 の 所 在			
Ａ＝ 1／2 ΣXn(Y(n+1)－Y(n-1))	面　積　Ａ　87.1153865	土地 の 所有者		縮 尺	1／　250

座 標 面 積 計 算 書

地 番	113-5	地 目	

筆 界 点	X	Y	辺長	方向角	備　考
113-13	24530.288	19993.140	10.708	105-29-47	
113-7	24520.432	19988.989	10.694	202-50-21	
No.165	24525.925	19981.443	9.334	306-03-08	
113-14	24526.177	19980.887	0.610	294-22-55	
113-21	24533.149	19982.821	7.235	15-30-14	

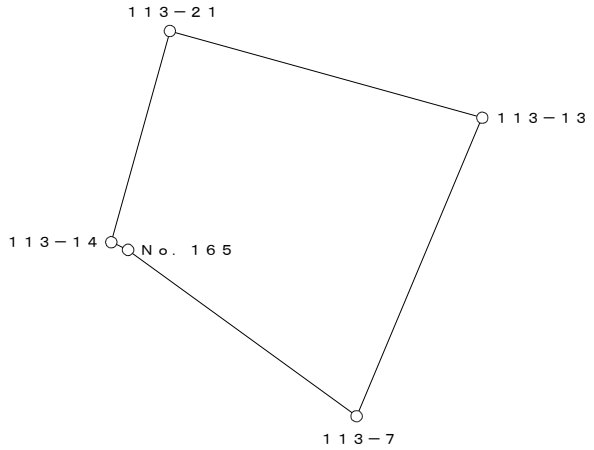

○：筆界点

面積算出公式	倍 面 積　２Ａ	180.025533	土 地 の 所 在			
Ａ＝ 1／2 ΣXn(Y(n+1)－Y(n-1))	面　　積　　Ａ	90.0127665	土地 の 所有者		縮 尺	1／　250