
換　地　図

縮尺　５００分の１

所 在　　那覇市字松川後原

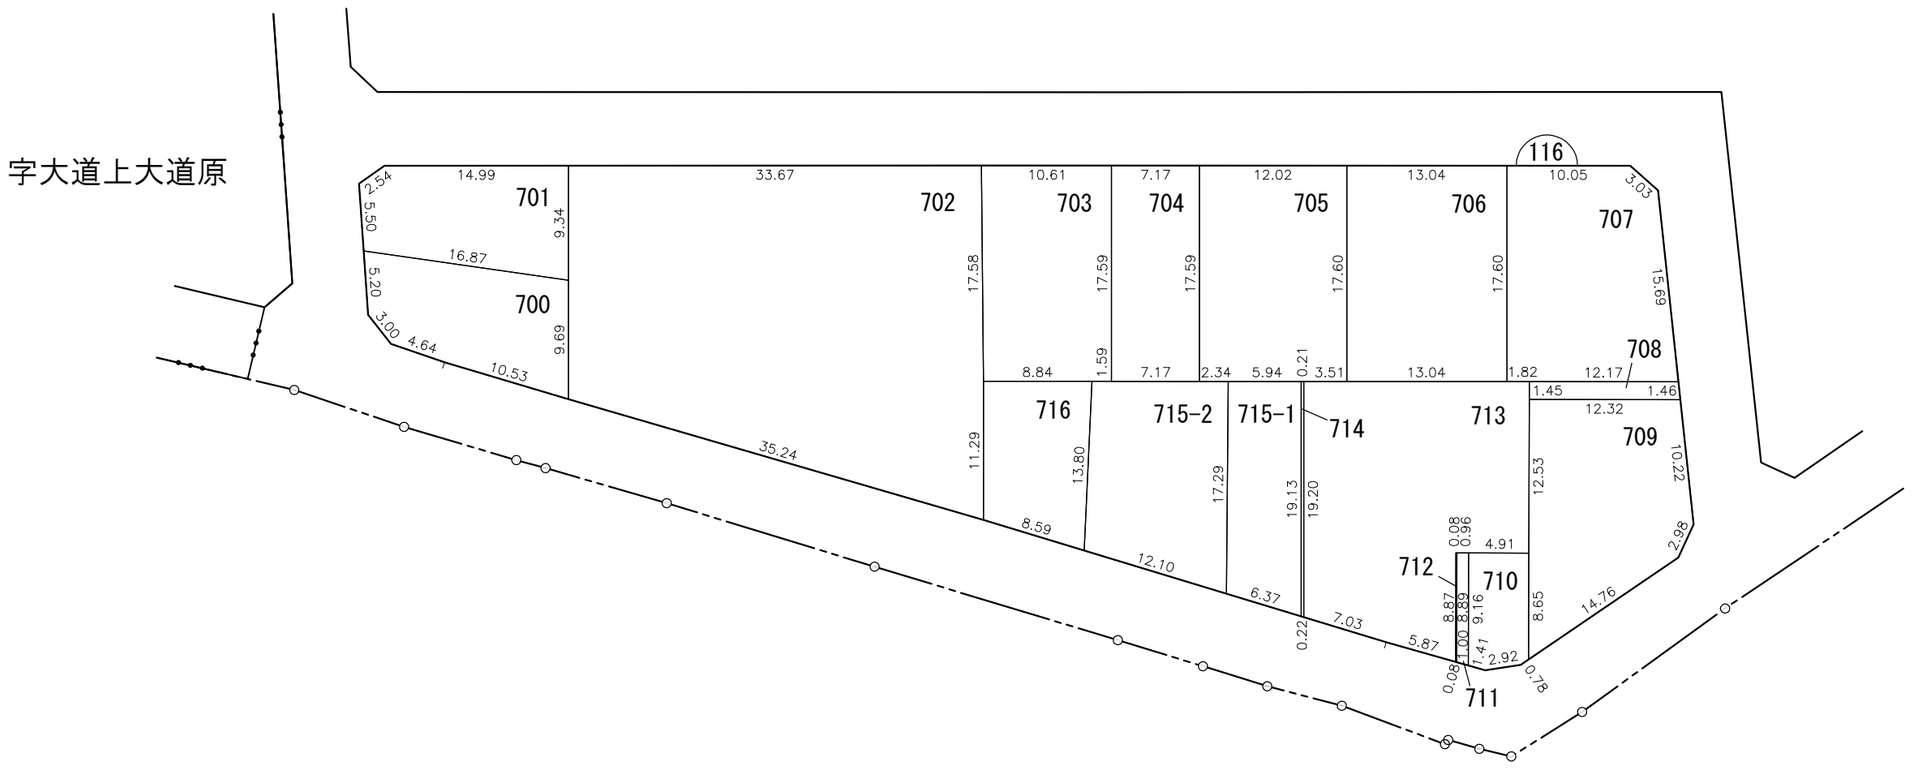

凡例	施行地区界	町界	丁目界	地番	換地	
				5-1		

那覇広域都市計画事業真嘉比古島第二土地区画整理事業

画地出来形確認測量原図　１１６街区

S=1/500



面　積　一　覧　表

種　　別	地　　番	地　　目	面　　積	地　　積	備　　考
	11601:116-1-1		136.2490705	136.24	
	11602:116-1-2		136.2376920	136.23	
	11603:116-2		809.6097910	809.60	
	11604:116-3-1		185.2450820	185.24	
	11605:116-3-2		107.4808965	107.48	
	11606:116-4		126.3112595	126.31	
	11607:116-5		211.6209895	211.62	
	11608:116-6		229.7218770	229.72	
	11609:116-7		227.7852170	227.78	
	11610:116-8		17.8020850	17.80	
	11611:116-9		216.4235390	216.42	
	11612:116-10		45.5422380	45.54	
	11613:116-11		8.7305280	8.73	
	11614:116-12		0.7603920	0.76	
	11615:116-13		344.6062355	344.60	
	11616:116-14-1		4.1143835	4.11	
	11617:116-14-2		286.8117395	286.81	
			3095.0530155	3094.99	
			3095.0530155	3094.99	

座　標　リ　ス　ト

測　　点	X　座　標	Y　座　標
11601:116-1	24477.572	20103.746
11602:116-2	24478.009	20106.255
11603:116-3	24457.315	20150.311
11604:116-4	24434.794	20198.197
11605:116-5	24432.007	20199.399
11606:116-6	24406.130	20190.441
11607:116-7	24404.202	20188.160
11608:116-8	24401.769	20172.802
11609:116-9	24402.599	20169.996
11610:116-10	24408.101	20163.665
11611:116-11	24431.101	20138.176
11612:116-12	24454.393	20111.731
11613:116-13	24461.405	20103.871
11614:116-14	24464.649	20100.541
11615:116-15	24467.583	20099.873
11616:116-16	24471.632	20119.831
11617:116-17	24452.796	20159.918
11618:116-18	24449.741	20166.414
11619:116-19	24444.625	20177.293
11620:116-20	24439.072	20189.101
11621:116-21	24417.175	20194.265
11622:116-22	24415.794	20193.787
11623:116-23	24401.892	20173.581
11624:116-24	24403.530	20168.925
11625:116-25	24404.189	20168.167
11626:116-26	24404.248	20168.100
11627:116-27	24412.815	20158.442
11628:116-28	24412.965	20158.275
11629:116-29	24425.341	20144.559
11630:116-30×	24431.101	20138.176
11631:116-31×	24454.399	20111.732


測　　点	X　座　標	Y　座　標
11632:116-32	24437.555	20150.987
11633:116-33	24436.875	20152.431
11634:116-34	24433.815	20158.924
11635:116-35	24430.282	20166.422
11636:116-36	24430.191	20166.616
11637:116-37	24428.694	20169.800
11638:116-38	24423.141	20181.608
11639:116-39	24422.364	20183.255
11640:116-40	24421.050	20182.634
11641:116-41	24409.720	20177.280
11642:116-42	24411.818	20172.841
11643:116-43	24412.231	20171.967
11644:116-44	24412.268	20171.890
11645:116-45	24472.437	20101.755
11646:116-46	24463.171	20115.854
11647:116-47	24441.326	20142.982

測　　点	X　座　標	Y　座　標

座 標 面 積 計 算 書

地 番	116-1-1	地 目	

筆 界 点	X	Y	辺長	方向角	備　考
116-45	24472.437	20101.755	16.871	303-18-48	
116-1	24477.572	20103.746	5.507	21-11-34	
116-2	24478.009	20106.255	2.547	80-07-11	
116-16	24471.632	20119.831	14.999	115-09-38	
116-46	24463.171	20115.854	9.349	205-10-31	

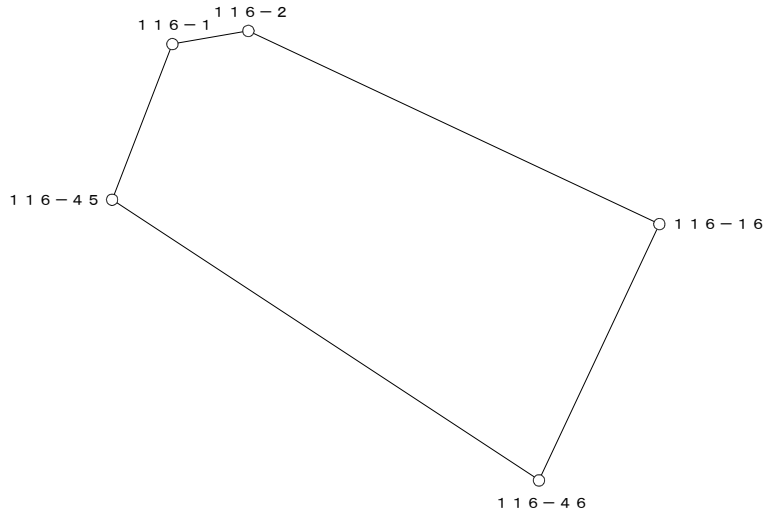


○：筆界点

面積算出公式	倍 面 積　２Ａ	272.498141	土 地 の 所 在			
Ａ＝ 1／2 ΣXn(Y(n+1)－Y(n-1))	面　　積　　Ａ	136.2490705	土地 の 所有者		縮 尺	1／　250

座 標 面 積 計 算 書

地 番	116-1-2	地 目	

筆 界 点	X	Y	辺長	方向角	備　考
116-12	24454.393	20111.731	9.698	205-09-33	
116-13	24461.405	20103.871	10.533	311-44-12	
116-14	24464.649	20100.541	4.649	314-15-02	
116-15	24467.583	20099.873	3.009	347-10-26	
116-45	24472.437	20101.755	5.206	21-11-33	
116-46	24463.171	20115.854	16.871	123-18-48	

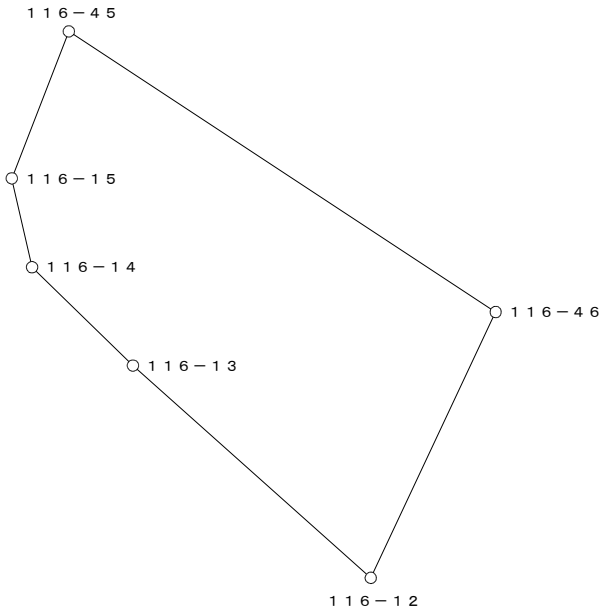


○：筆界点

面積算出公式	倍 面 積　２Ａ	272.475384	土 地 の 所 在			
Ａ＝ 1／2 ΣXn(Y(n+1)－Y(n-1))	面　　積　　Ａ	136.2376920	土地 の 所有者		縮 尺	1／　250

座 標 面 積 計 算 書

地 番	116-2	地 目	

筆 界 点	X	Y	辺長	方向角	備　考
116-11	24431.101	20138.176	11.298	205-10-29	
116-12	24454.393	20111.731	35.240	311-22-22	
116-46	24463.171	20115.854	9.698	25-09-33	
116-16	24471.632	20119.831	9.349	25-10-31	
116-3	24457.315	20150.311	33.675	115-09-37	
116-47	24441.326	20142.982	17.589	204-37-32	

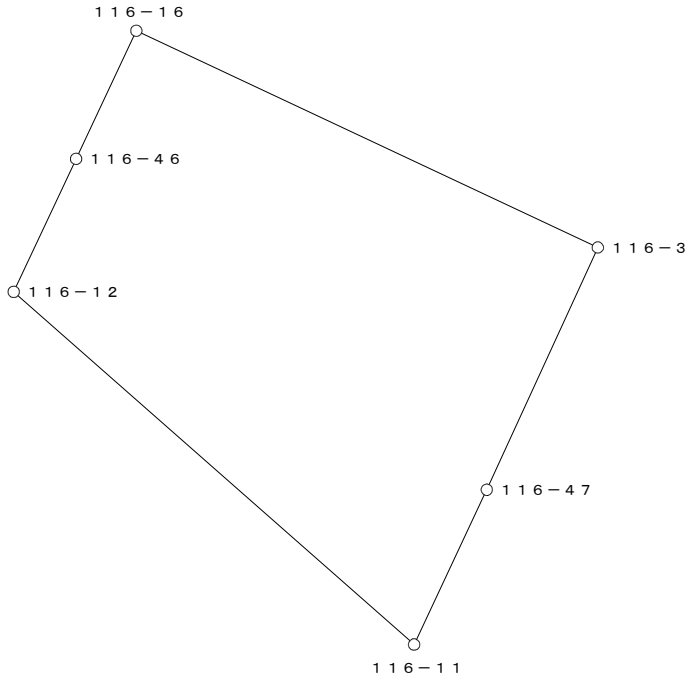


○：筆界点

面積算出公式	倍 面 積　２Ａ	1619.219582	土 地 の 所 在			
Ａ＝ 1／2 ΣXn(Y(n+1)－Y(n-1))	面　積　Ａ	809.6097910	土地 の 所有者	那覇市	縮 尺	1／　500

座 標 面 積 計 算 書

地 番	116-3-1	地 目	

筆 界 点	X	Y	辺長	方向角	備　考
116-3	24457.315	20150.311	17.589	24-37-32	
116-17	24452.796	20159.918	10.617	115-11-30	
116-33	24436.875	20152.431	17.594	205-11-09	
116-32	24437.555	20150.987	1.596	295-12-59	
116-47	24441.326	20142.982	8.849	295-13-27	

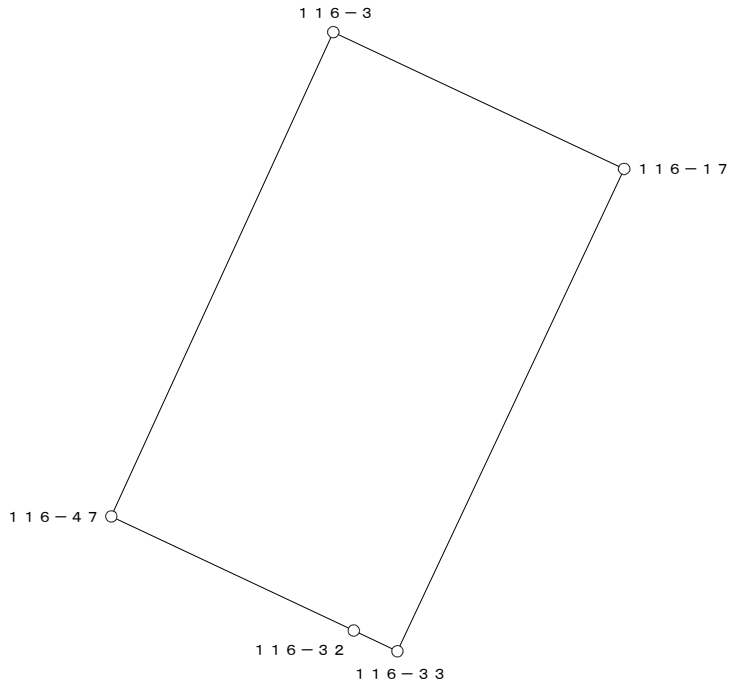


○：筆界点

面積算出公式	倍 面 積　２Ａ	370.490164	土 地 の 所 在			
Ａ＝ 1／2 ΣXn(Y(n+1)－Y(n-1))	面　　積　　Ａ	185.2450820	土地 の 所有者		縮 尺	1／　250

座 標 面 積 計 算 書

地 番	116-3-2	地 目	

筆 界 点	X	Y	辺長	方向角	備　考
116-29	24425.341	20144.559	13.802	207-45-25	
116-11	24431.101	20138.176	8.598	312-03-47	
116-47	24441.326	20142.982	11.298	25-10-29	
116-32	24437.555	20150.987	8.849	115-13-27	

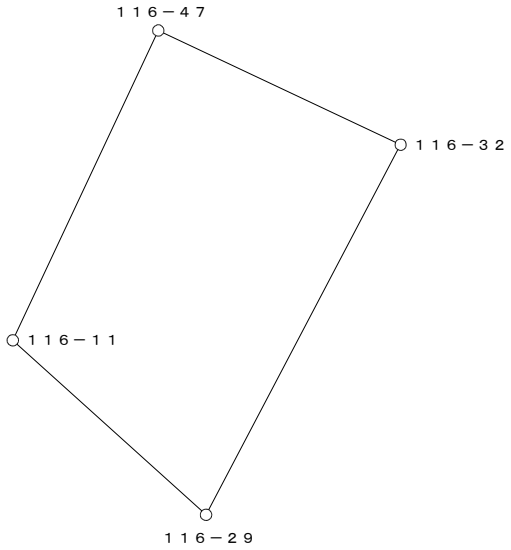


○：筆界点

面積算出公式	倍 面 積　２Ａ	214.961793	土 地 の 所 在			
Ａ＝ 1／2 ΣXn(Y(n+1)－Y(n-1))	面　　積　　Ａ	107.4808965	土地 の 所有者		縮 尺	1／　250

座 標 面 積 計 算 書

地 番	116-4	地 目	

筆 界 点	X	Y	辺長	方向角	備　考
116-17	24452.796	20159.918	17.594	25-11-09	
116-18	24449.741	20166.414	7.179	115-11-14	
116-34	24433.815	20158.924	17.599	205-11-15	
116-33	24436.875	20152.431	7.178	295-14-00	

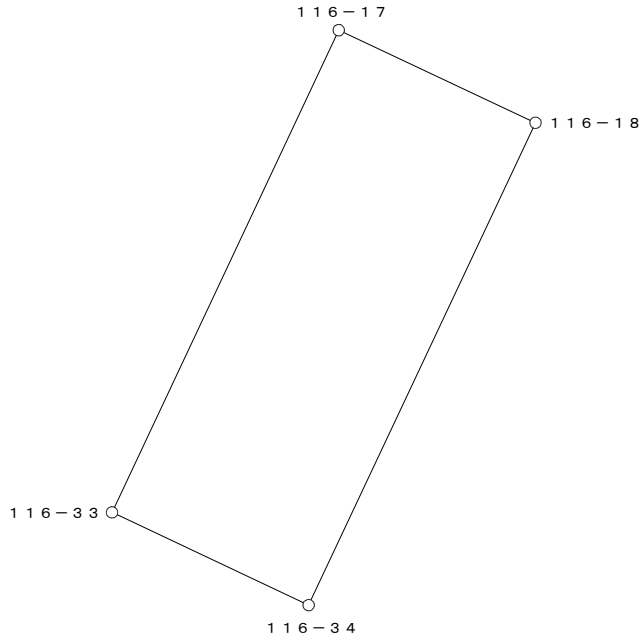


○：筆界点

面積算出公式	倍 面 積　２Ａ	252.622519	土 地 の 所 在			
Ａ＝ 1／2 ΣXn(Y(n+1)－Y(n-1))	面　　積　　Ａ	126.3112595	土地 の 所有者	那覇市	縮 尺	1／　250

座 標 面 積 計 算 書

地 番	116-5	地 目	

筆 界 点	X	Y	辺長	方向角	備　考
116-18	24449.741	20166.414	17.599	25-11-15	
116-19	24444.625	20177.293	12.022	115-11-09	
116-37	24428.694	20169.800	17.605	205-11-22	
116-36	24430.191	20166.616	3.518	295-10-52	
116-35	24430.282	20166.422	0.214	295-07-48	
116-34	24433.815	20158.924	8.289	295-13-46	

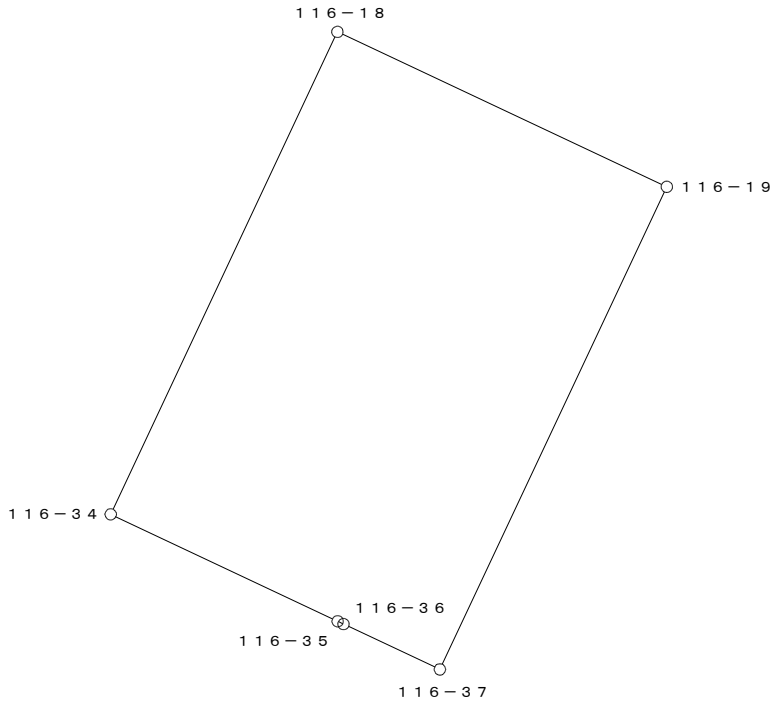


○：筆界点

面積算出公式	倍 面 積　２Ａ	423.241979	土 地 の 所 在			
Ａ＝ 1／2 ΣXn(Y(n+1)－Y(n-1))	面　　積　　Ａ	211.6209895	土地 の 所有者	那覇市	縮 尺	1／　250

座 標 面 積 計 算 書

地 番	116-6	地 目	

筆 界 点	X	Y	辺長	方向角	備　考
116-19	24444.625	20177.293	17.605	25-11-22	
116-20	24439.072	20189.101	13.049	115-11-11	
116-38	24423.141	20181.608	17.605	205-11-22	
116-37	24428.694	20169.800	13.049	295-11-11	

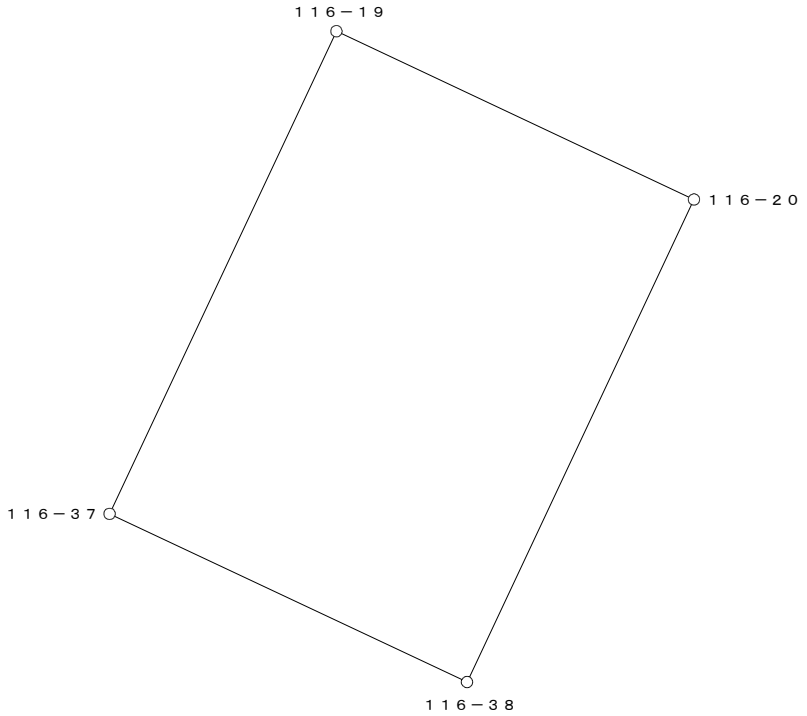


○：筆界点

面積算出公式	倍 面 積　２Ａ　459.443754	土 地 の 所 在			
Ａ＝ 1／2 ΣXn(Y(n+1)－Y(n-1))	面　積　Ａ　229.7218770	土地 の 所有者	那覇市	縮 尺	1／　250

座 標 面 積 計 算 書

地 番	116-7	地 目	

筆 界 点	X	Y	辺長	方向角	備　考
116-20	24439.072	20189.101	17.605	25-11-22	
116-4	24434.794	20198.197	10.052	115-11-18	
116-5	24432.007	20199.399	3.035	156-40-12	
116-21	24417.175	20194.265	15.695	199-05-35	
116-39	24422.364	20183.255	12.172	295-14-04	
116-38	24423.141	20181.608	1.821	295-15-23	

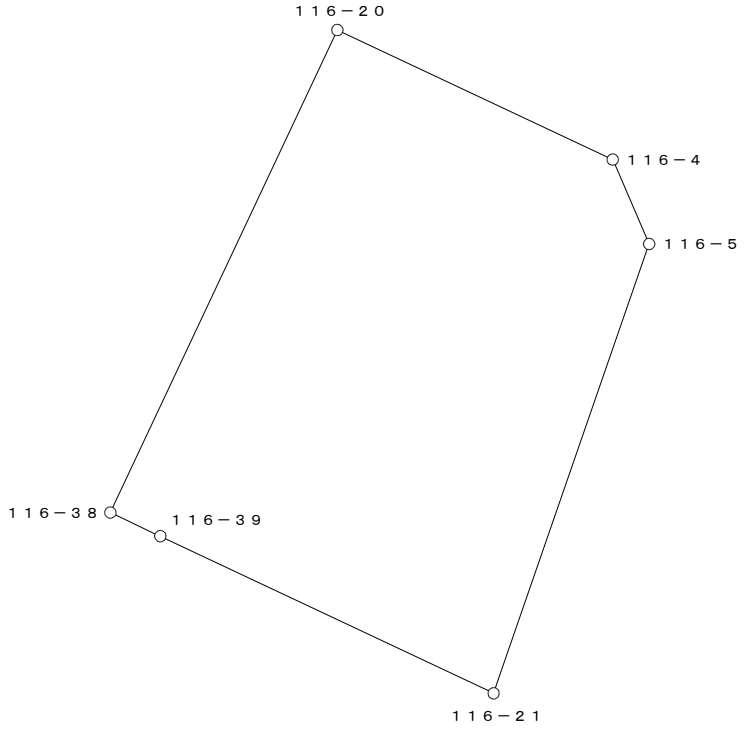


○：筆界点

面積算出公式	倍 面 積　２Ａ	455.570434	土 地 の 所 在			
Ａ＝ １／２ ΣＸｎ(Ｙ(ｎ+1)－Ｙ(ｎ-1))	面　　積　　Ａ	227.7852170	土地 の 所有者	那覇市	縮 尺	1／　250

座 標 面 積 計 算 書

地 番	116-8	地 目	

筆 界 点	X	Y	辺長	方向角	備　考
116-21	24417.175	20194.265	12.172	115-14-04	
116-22	24415.794	20193.787	1.461	199-05-31	
116-40	24421.050	20182.634	12.329	295-13-58	
116-39	24422.364	20183.255	1.453	25-17-44	

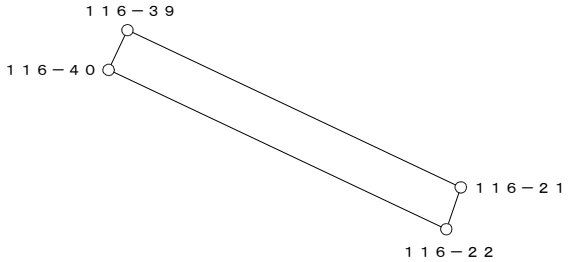


○：筆界点

面積算出公式	倍 面 積　２Ａ	35.604170	土 地 の 所 在			
Ａ＝ 1／2 ΣXn(Y(n+1)－Y(n-1))	面　　積　　Ａ	17.8020850	土地 の 所有者	那覇市	縮 尺	1／　250

座 標 面 積 計 算 書

地 番	116-9	地 目	

筆 界 点	X	Y	辺長	方向角	備　考
116-22	24415.794	20193.787	12.329	115-13-58	
116-6	24406.130	20190.441	10.227	199-05-51	
116-7	24404.202	20188.160	2.987	229-47-39	
116-23	24401.892	20173.581	14.761	260-59-47	
116-41	24409.720	20177.280	8.658	25-17-32	
116-40	24421.050	20182.634	12.531	25-17-35	

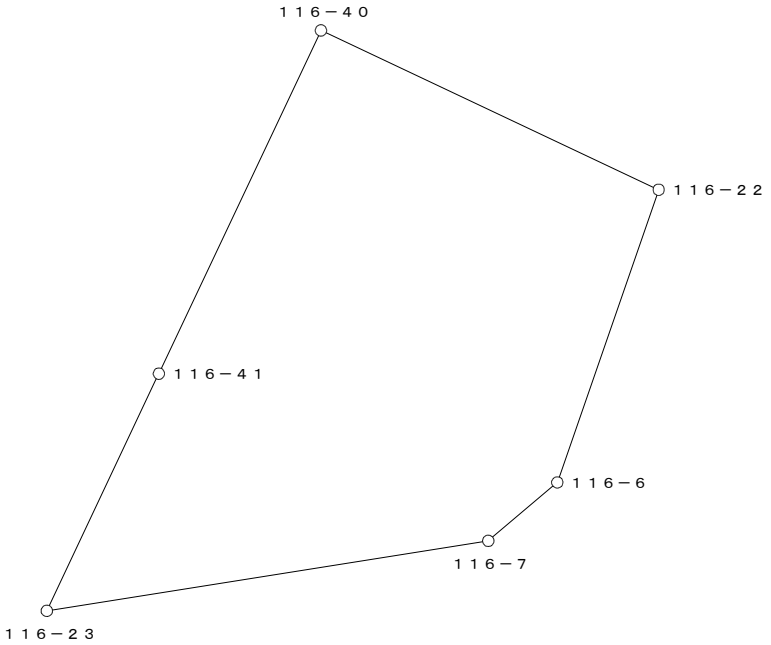


○：筆界点

面積算出公式	倍 面 積　２Ａ	432.847078	土 地 の 所 在			
Ａ＝ 1／2 ΣXn(Y(n+1)－Y(n-1))	面　　積　　Ａ	216.4235390	土地 の 所有者	那覇市	縮 尺	1／　250

座 標 面 積 計 算 書

地 番	116-10	地 目	

筆 界 点	X	Y	辺長	方向角	備　考
116-23	24401.892	20173.581	8.658	205-17-32	
116-8	24401.769	20172.802	0.789	261-01-39	
116-9	24402.599	20169.996	2.926	286-28-41	
116-24	24403.530	20168.925	1.419	310-59-59	
116-42	24411.818	20172.841	9.167	25-17-25	
116-41	24409.720	20177.280	4.910	115-17-48	

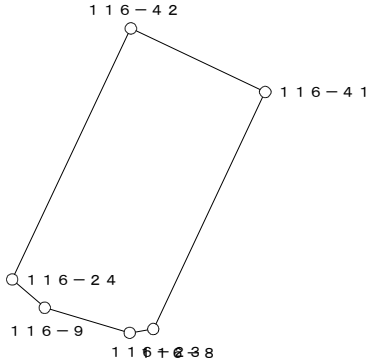


○：筆界点

面積算出公式	倍 面 積　２Ａ	91.084476	土 地 の 所 在			
Ａ＝ 1／2 ΣXn(Y(n+1)－Y(n-1))	面　　積　　Ａ	45.5422380	土地 の 所有者	那覇市	縮 尺	1／　250

座 標 面 積 計 算 書

地 番	116-11	地 目	

筆 界 点	X	Y	辺長	方向角	備　考
116-24	24403.530	20168.925	9.167	205-17-25	
116-25	24404.189	20168.167	1.004	311-00-13	
116-43	24412.231	20171.967	8.895	25-17-30	
116-42	24411.818	20172.841	0.967	115-17-33	

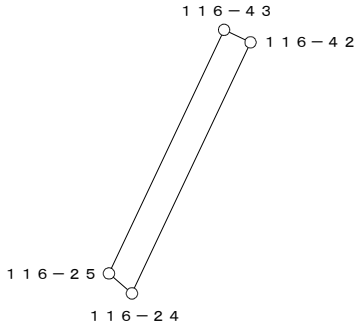


○：筆界点

面積算出公式	倍 面 積　２Ａ	17.461056	土 地 の 所 在			
Ａ＝ 1／2 ΣXn(Y(n+1)－Y(n-1))	面　　積　　Ａ	8.7305280	土地 の 所有者	那覇市	縮 尺	1／　250

座 標 面 積 計 算 書

地 番	116-12	地 目	

筆 界 点	X	Y	辺長	方向角	備　考
116-25	24404.189	20168.167	8.895	205-17-30	
116-26	24404.248	20168.100	0.089	311-22-01	
116-44	24412.268	20171.890	8.870	25-17-38	
116-43	24412.231	20171.967	0.085	115-39-55	

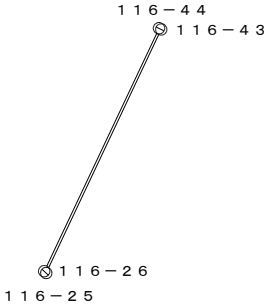


○：筆界点

面積算出公式	倍 面 積　２Ａ	1.520784	土 地 の 所 在			
Ａ＝ 1／2 ΣXn(Y(n+1)－Y(n-1))	面　　積　　Ａ	0.7603920	土地 の 所有者	那覇市	縮 尺	1／　250

座 標 面 積 計 算 書

地 番	116-13	地 目	

筆 界 点	X	Y	辺長	方向角	備　考
116-26	24404.248	20168.100	8.870	205-17-38	
116-10	24408.101	20163.665	5.875	310-58-59	
116-27	24412.815	20158.442	7.036	312-04-04	
116-36	24430.191	20166.616	19.203	25-11-35	
116-37	24428.694	20169.800	3.518	115-10-52	
116-38	24423.141	20181.608	13.049	115-11-11	
116-39	24422.364	20183.255	1.821	115-15-23	
116-40	24421.050	20182.634	1.453	205-17-44	
116-41	24409.720	20177.280	12.531	205-17-35	
116-42	24411.818	20172.841	4.910	295-17-48	
116-43	24412.231	20171.967	0.967	295-17-33	
116-44	24412.268	20171.890	0.085	295-39-55	

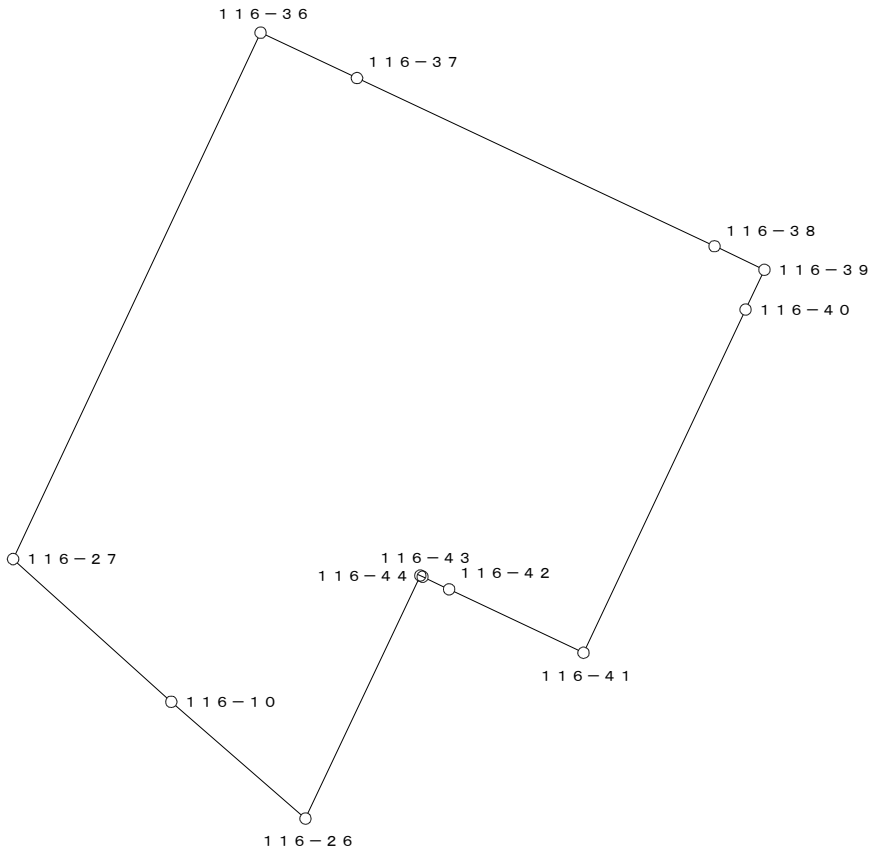


○：筆界点

面積算出公式	倍 面 積　２Ａ	689.212471	土 地 の 所 在			
Ａ＝ 1／2 ΣXn(Y(n+1)－Y(n-1))	面　　積　　Ａ	344.6062355	土地 の 所有者	那覇市	縮 尺	1／　250

座 標 面 積 計 算 書

地 番	116-14-1	地 目	

筆 界 点	X	Y	辺長	方向角	備　考
116-27	24412.815	20158.442	19.203	205-11-35	
116-28	24412.965	20158.275	0.224	311-55-49	
116-35	24430.282	20166.422	19.138	25-11-43	
116-36	24430.191	20166.616	0.214	115-07-48	

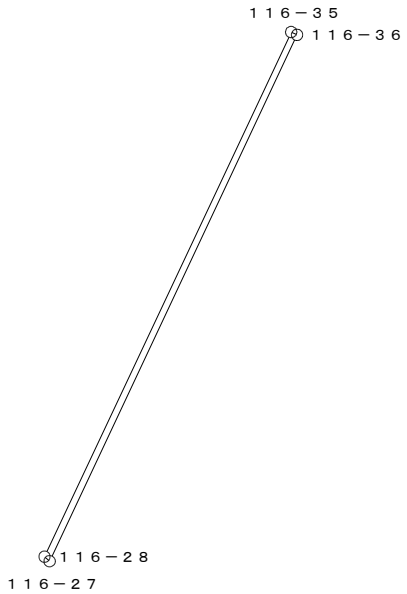


○：筆界点

面積算出公式	倍 面 積　２Ａ	8.228767	土 地 の 所 在			
Ａ＝ 1／2 ΣXn(Y(n+1)－Y(n-1))	面　　積　　Ａ	4.1143835	土地 の 所有者	那覇市	縮 尺	1／　250

座 標 面 積 計 算 書

地 番	116-14-2	地 目	

筆 界 点	X	Y	辺長	方向角	備　考
116-28	24412.965	20158.275	19.138	205-11-43	
116-29	24425.341	20144.559	18.474	312-03-36	
116-32	24437.555	20150.987	13.802	27-45-25	
116-33	24436.875	20152.431	1.596	115-12-59	
116-34	24433.815	20158.924	7.178	115-14-00	
116-35	24430.282	20166.422	8.289	115-13-46	

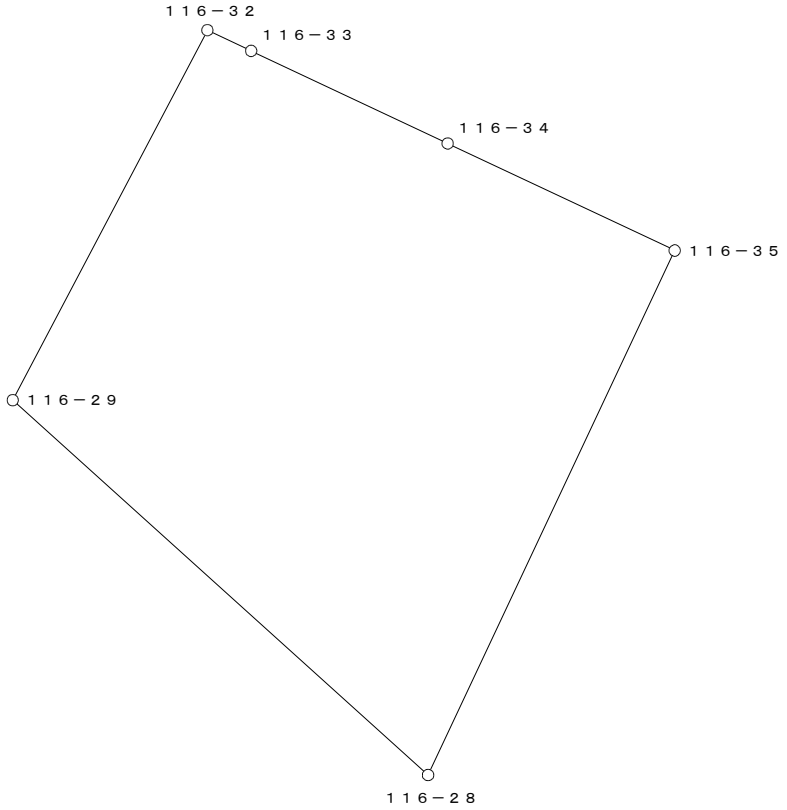

○：筆界点

面積算出公式	倍 面 積　２Ａ	573.623479	土 地 の 所 在			
Ａ＝ 1／2 ΣXn(Y(n+1)－Y(n-1))	面　　積　　Ａ	286.8117395	土地 の 所有者	那覇市	縮 尺	1／　250