換　地　図

縮尺　５００分の１

所 在　那覇市字松川後原

真嘉比一丁目

松島一丁目

字大道上大道原

719 720 721 717 727 728 733 734 736 731 737 730 741 718 726 729 740 722 725 723 724 732 735 738 739 751 750 752 749 753 754 761 748 762 747 742 765 743 764 744 763 745 746 760 759 758 757 756 755 788 784 783 782 787 786 785 766 767 768 769 115 770 771 772 773 774 775 776 777 778 781 780 779

凡例

- 施行地区界
- 町界
- 丁目界
- 5-1 地番
- 換地

別図


換　地　図

縮尺　１００分の１


所 在　那覇市字松川後原



真嘉比一丁目

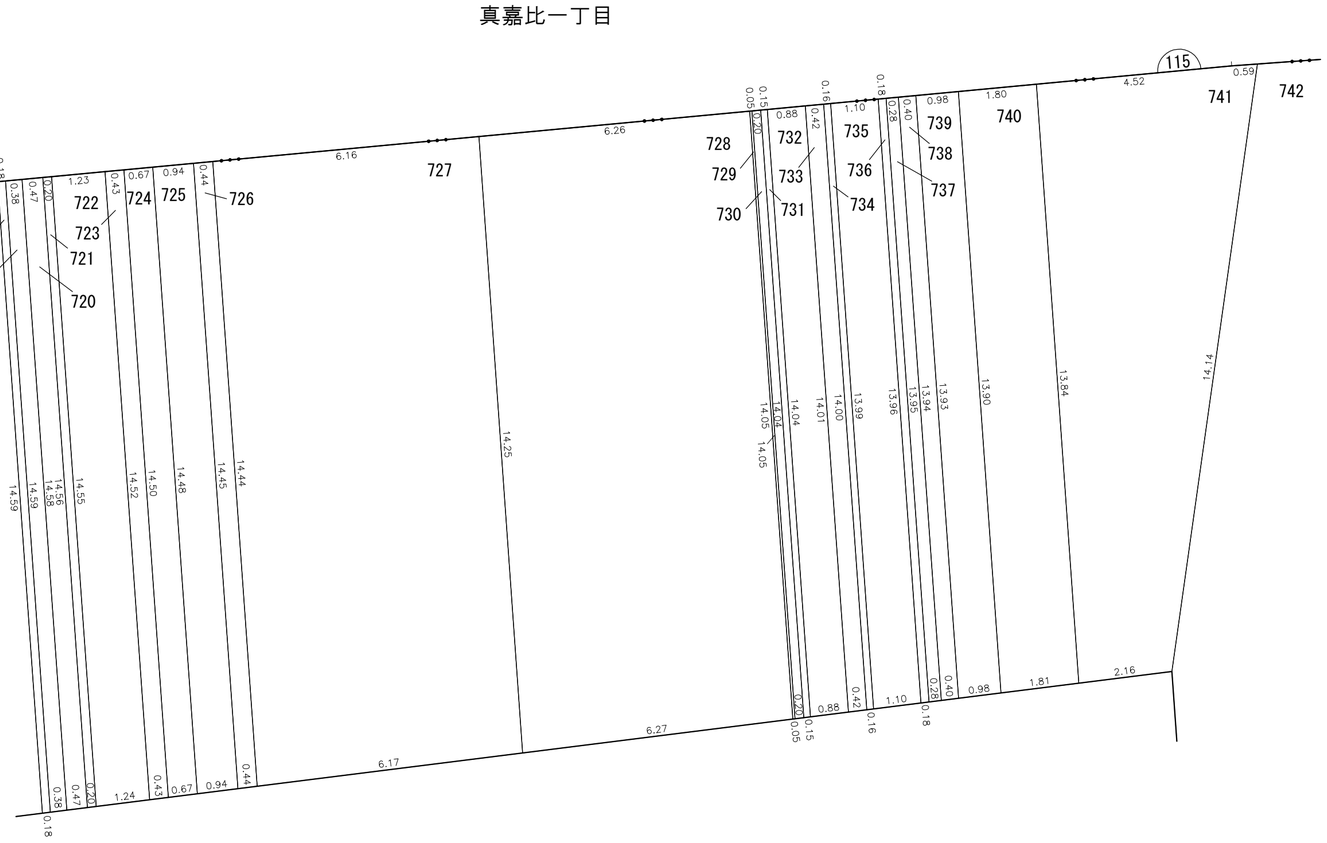

真嘉比一丁目

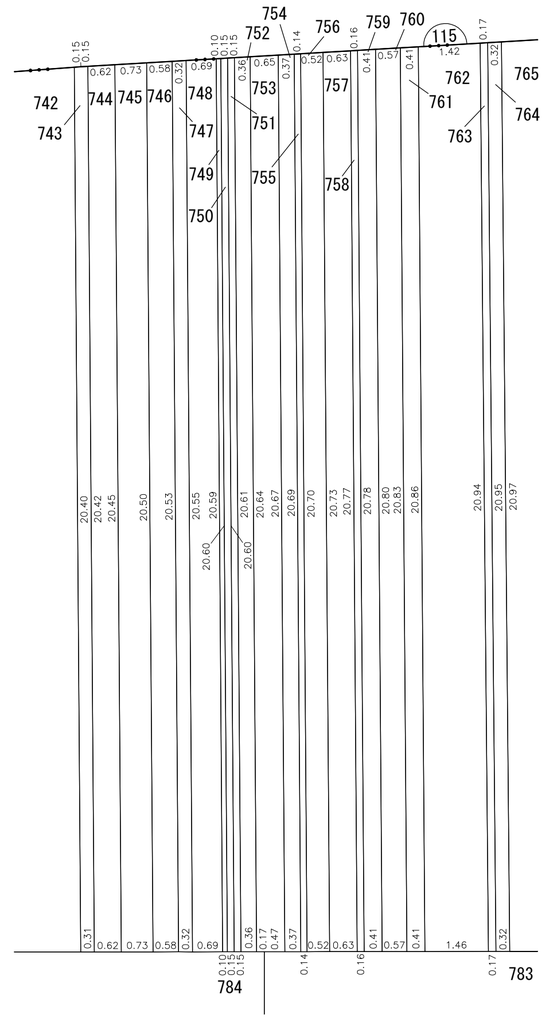

凡例

施行地区界	
町界	
丁目界	
地番	5-1
換地	

那覇広域都市計画事業真嘉比古島第二土地区画整理事業

画地出来形確認測量原図　１１５街区（１/３）

S=1/500

N

X=24500

Y=20250

X=24450

Y=20100

No. 116

No. 117

No. 118

115

114

116

81

①

②～㉚

別紙参照

(163.97)

(429.32)

32

33～60

61

62

63

(6.71)

(73.90)

79 (37.00)

78 (13.77)

77-2 (90.91)

77-1 (87.71)

76

(284.55)

75

(338.32)

74

(610.69)

64-1

64-4

64-2

64-3

(887.64)

(400.68)

(443.80)

(887.62)

65 (201.02)

65-1 (43.34)

66 (11.00)

67 (110.72)

68 (80.10)

69 (48.03)

70 (4.27)

71 (208.37)

72-1 (147.75)

72-2 (35.33)


73 (276.86)

那覇広域都市計画事業真嘉比古島第二土地区画整理事業

画地出来形確認測量原図　１１５街区（２／３）

（２～３０）

S=1/100

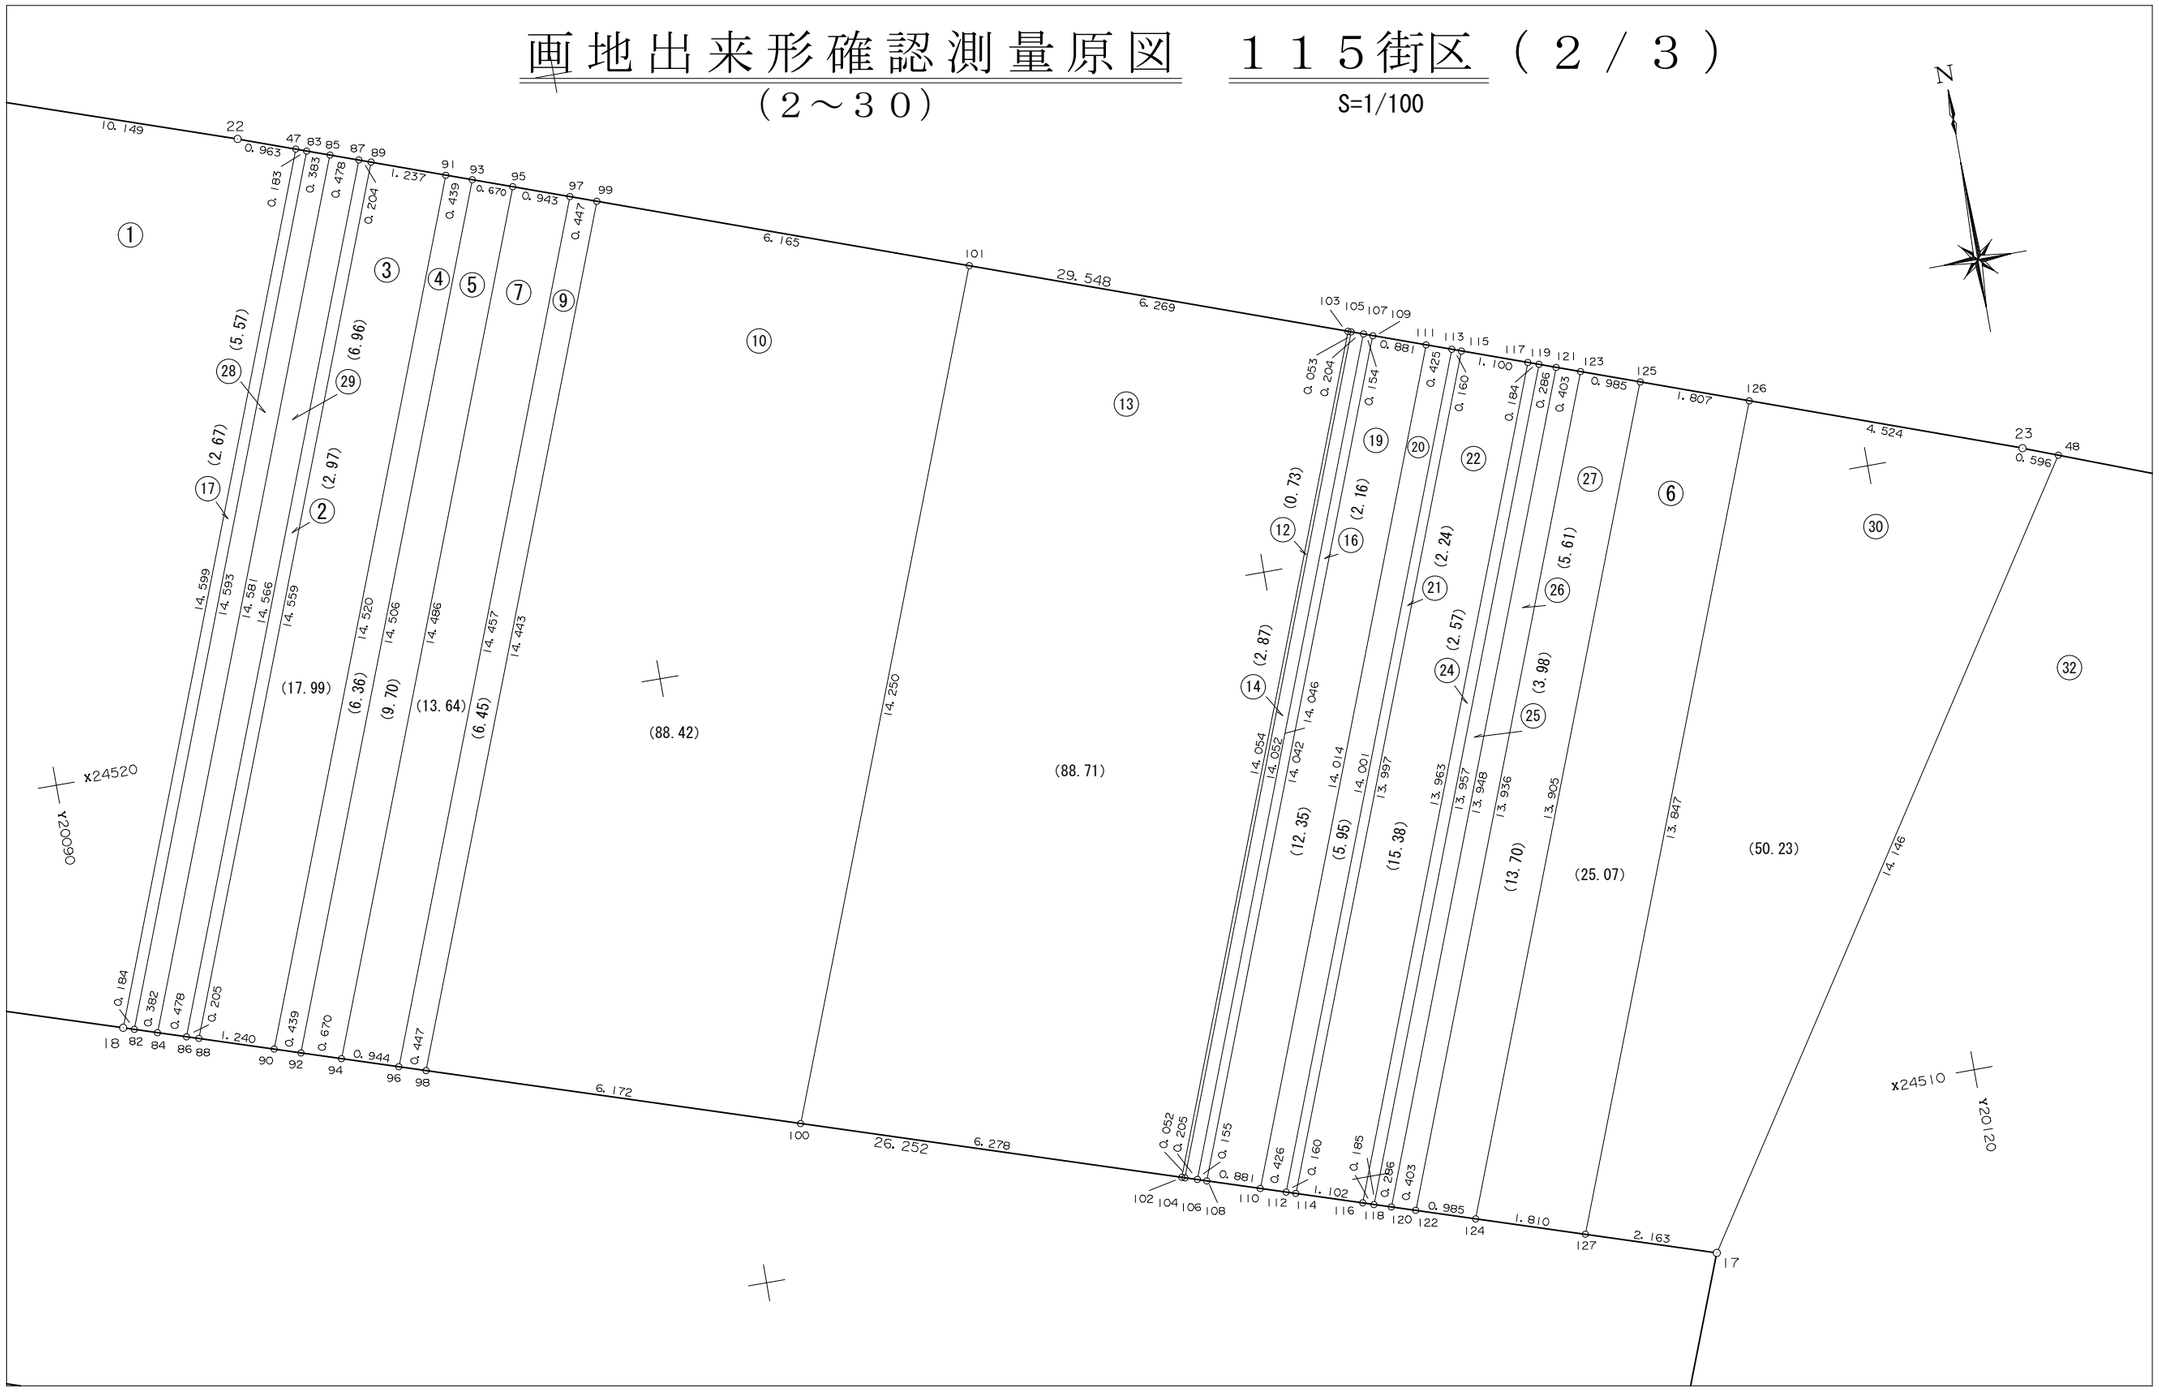


那覇広域都市計画事業真嘉比古島第二土地区画整理事業

画地出来形確認測量原図　１１５街区（３／３）

（３３～６０）

S=1/100

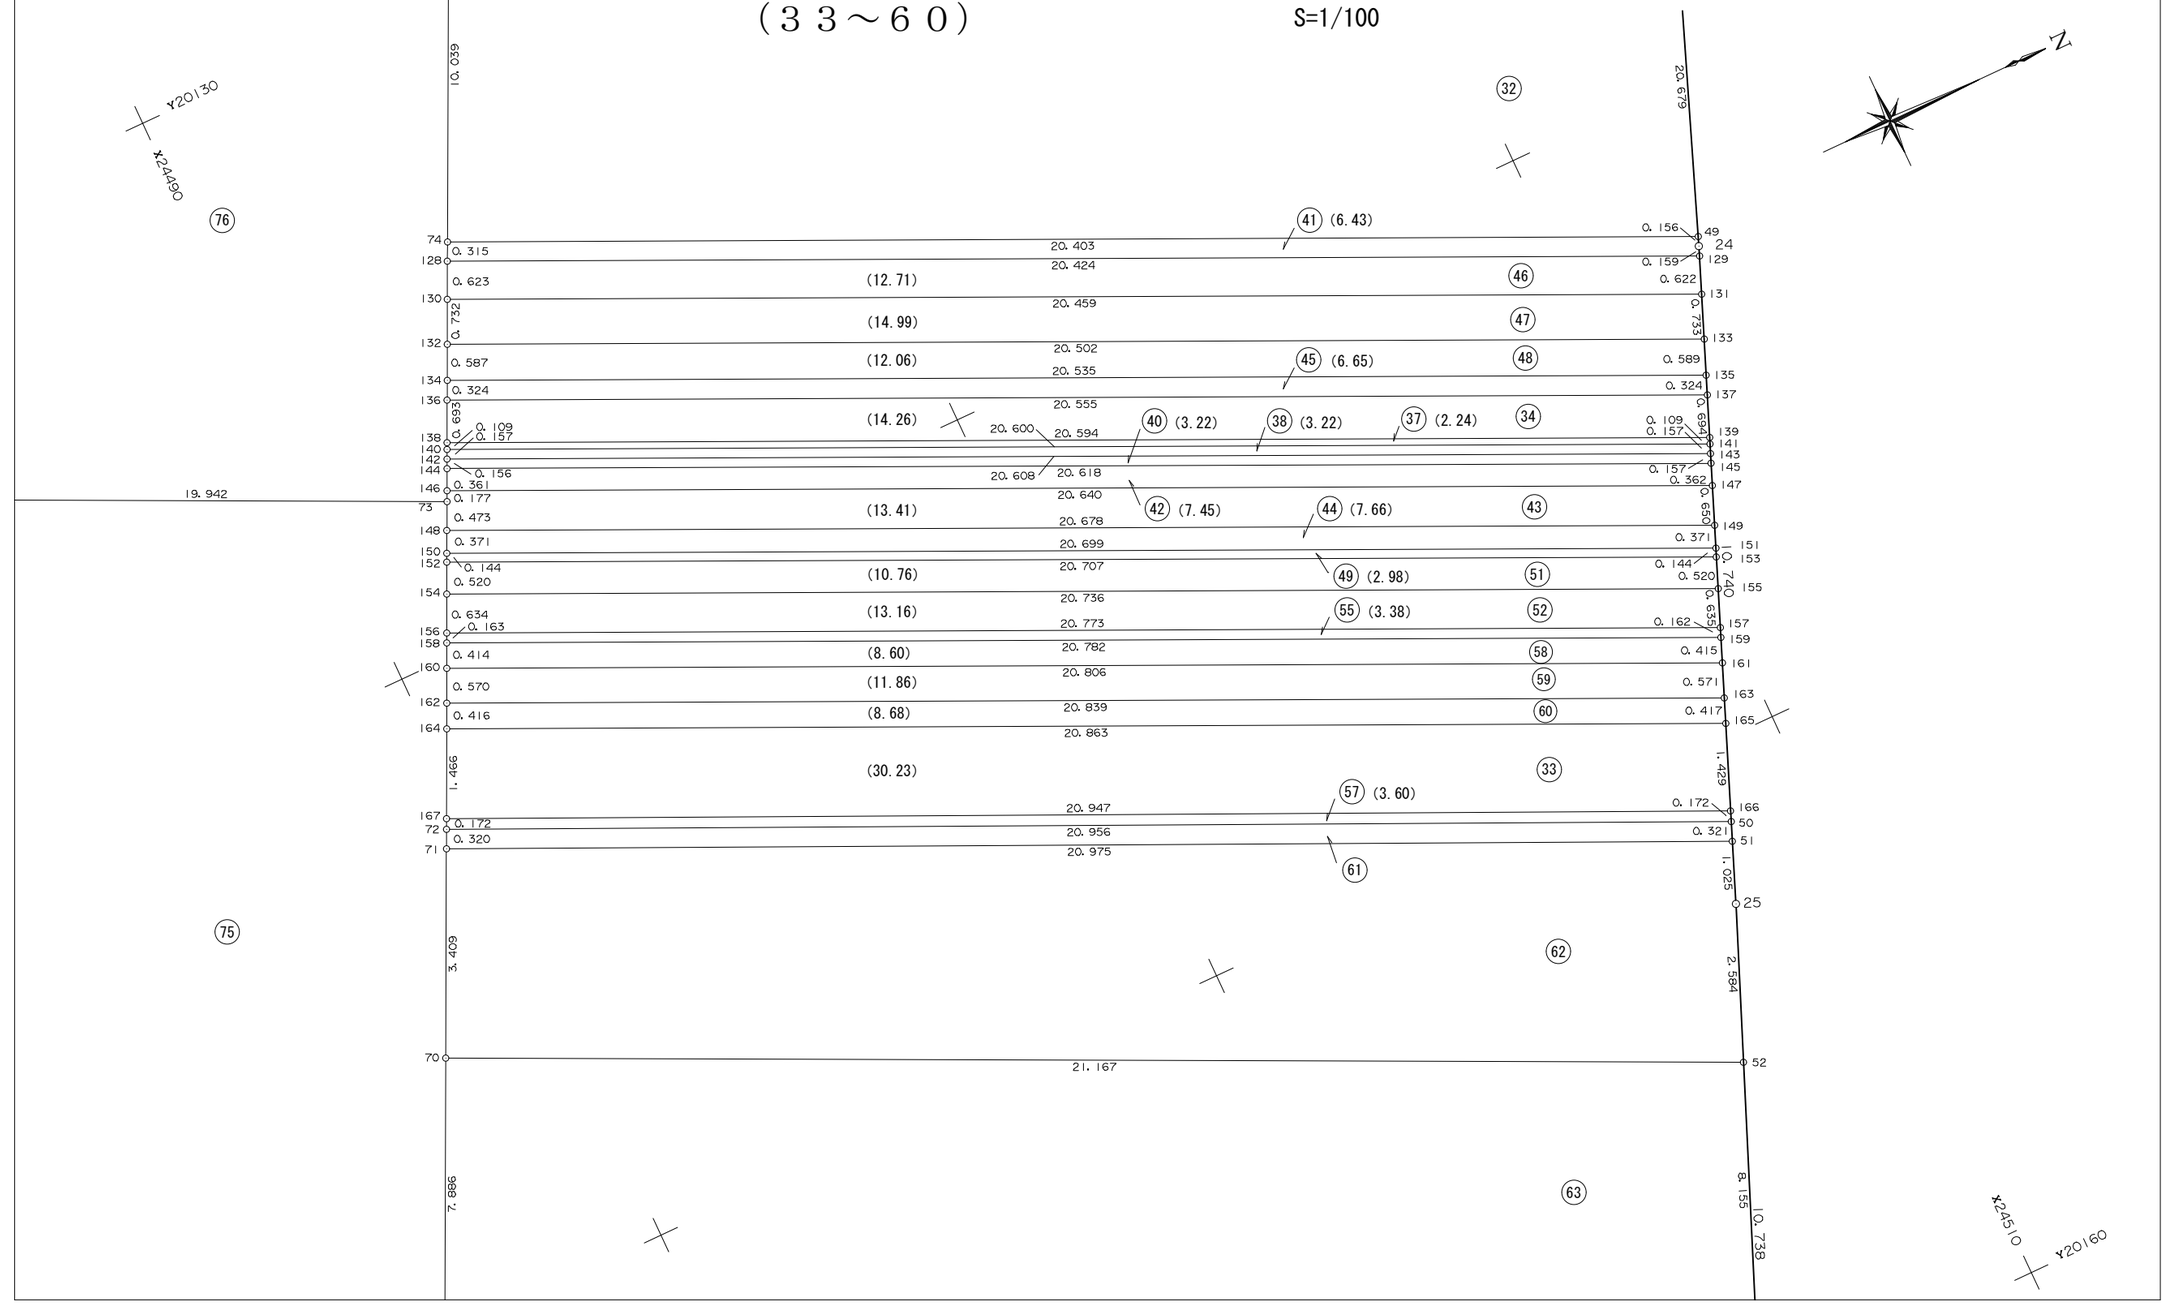

面　積　一　覧　表

種　　別	地　　番	地　　目	面　　積	地　　積	備　　考
	11501:115-1		163.9751130	163.97	
	11502:115-2		2.9748390	2.97	
	11503:115-3		17.9949315	17.99	
	11504:115-4		6.3636100	6.36	
	11505:115-5		9.7026150	9.70	
	11506:115-6		25.0760055	25.07	
	11507:115-7		13.6413335	13.64	
	11509:115-9		6.4526345	6.45	
	11510:115-10		88.4221135	88.42	
	11512:115-12		0.7349750	0.73	
	11513:115-13		88.7116165	88.71	
	11514:115-14		2.8725705	2.87	
	11516:115-16		2.1657460	2.16	
	11517:115-17		2.6751700	2.67	
	11519:115-19		12.3527680	12.35	
	11520:115-20		5.9560225	5.95	
	11521:115-21		2.2407525	2.24	
	11522:115-22		15.3805890	15.38	
	11524:115-24		2.5716815	2.57	
	11525:115-25		3.9856440	3.98	
	11526:115-26		5.6105970	5.61	
	11527:115-27		13.7050980	13.70	
	11528:115-28		5.5706125	5.57	
	11529:115-29		6.9652675	6.96	
	11530:115-30		50.2345875	50.23	
	11531:115-32		429.3285555	429.32	
	11532:115-33		30.2341450	30.23	
			1015.8995940	1015.80	

面　積　一　覧　表

種　　別	地　　番	地　　目	面　　積	地　　積	備　　考
	11533:115-34		14.2606800	14.26	
	11536:115-37		2.2455810	2.24	
	11537:115-38		3.2292380	3.22	
	11539:115-40		3.2213100	3.22	
	11540:115-41		6.4308925	6.43	
	11541:115-42		7.4538900	7.45	
	11542:115-43		13.4174325	13.41	
	11543:115-44		7.6654975	7.66	
	11544:115-45		6.6508770	6.65	
	11545:115-46		12.7180350	12.71	
	11546:115-47		14.9937630	14.99	
	11547:115-48		12.0628430	12.06	
	11548:115-49		2.9801165	2.98	
	11550:115-51		10.7676840	10.76	
	11551:115-52		13.1636455	13.16	
	11554:115-55		3.3820025	3.38	
	11556:115-57		3.6072470	3.60	
	11557:115-58		8.6079805	8.60	
	11558:115-59		11.8685510	11.86	
	11559:115-60		8.6824660	8.68	
	11560:115-61		6.7171380	6.71	
	11561:115-62		73.9030350	73.90	
	11562:115-63		610.6950025	610.69	
	11563:115-64-1		887.6442755	887.64	
	11564:115-64-2		443.8033270	443.80	
	11565:115-64-3		887.6298210	887.62	
	11566:115-64-4		443.8092340	443.80	
			3521.6115655	3521.48	

面　積　一　覧　表

種　　別	地　　番	地　　目	面　　積	地　　積	備　　考
	11567:115-65		201.0286305	201.02	
	11568:115-65-1		43.3473200	43.34	
	11569:115-66		11.0048785	11.00	
	11570:115-67		110.7264560	110.72	
	11571:115-68		80.1069930	80.10	
	11572:115-69		48.0343210	48.03	
	11573:115-70		4.2777660	4.27	
	11574:115-71		208.3797140	208.37	
	11575:115-72-1		147.7560415	147.75	
	11576:115-72-2		35.3310275	35.33	
	11577:115-73		276.8651085	276.86	
	11578:115-74		400.6866030	400.68	
	11579:115-75		338.3200005	338.32	
	11580:115-76		284.5538945	284.55	
	11581:115-77-1		87.7159115	87.71	
	11582:115-77-2		90.9102385	90.91	
	11583:115-78		13.7771560	13.77	
	11584:115-79		37.0067935	37.00	
			2419.8288540	2419.73	
			6957.3400135	6957.01	

座　標　リ　ス　ト

測　　点	X　座　標	Y　座　標
11501:115-1	24468.168	20237.166
11502:115-2	24451.405	20243.705
11503:115-3	24432.324	20237.126
11504:115-4	24419.952	20232.897
11505:115-5	24412.761	20230.552
11506:115-6	24410.794	20228.288
11507:115-7	24408.695	20215.451
11508:115-8	24406.053	20199.492
11509:115-9	24408.348	20197.559
11510:115-10	24420.383	20201.719
11511:115-11	24437.060	20207.476
11512:115-12	24444.641	20191.347
11513:115-13	24458.077	20162.714
11514:115-14	24483.685	20108.294
11515:115-15	24486.469	20107.190
11516:115-16	24503.229	20113.580
11517:115-17	24507.790	20115.349
11518:115-18	24515.916	20090.386
11519:115-19	24519.373	20079.773
11520:115-20	24528.682	20083.336
11521:115-21	24533.155	20085.140
11522:115-22	24529.861	20094.740
11523:115-23	24519.842	20122.538
11524:115-24	24512.159	20142.545
11525:115-25	24508.173	20152.518
11526:115-26	24504.105	20162.456
11527:115-27	24499.947	20172.357
11528:115-28	24495.727	20182.173
11529:115-29	24490.435	20193.266
11530:115-30	24485.037	20204.321
11531:115-31	24479.531	20215.317

測　　点	X　座　標	Y　座　標
11532:115-32	24473.918	20226.258
11533:115-33	24443.503	20240.981
11534:115-34	24439.612	20239.639
11535:115-35	24438.847	20239.376
11536:115-36	24431.340	20236.790
11537:115-37	24426.099	20234.998
11538:115-38	24423.043	20233.954
11539:115-39	24422.780	20233.864
11540:115-40	24440.151	20200.900
11541:115-41	24449.143	20181.754
11542:115-42	24466.627	20144.542
11543:115-43	24473.847	20129.199
11544:115-44	24479.926	20116.283
11545:115-45	24499.331	20112.094
11546:115-46	24500.398	20112.501
11547:115-47	24529.534	20095.646
11548:115-48	24519.628	20123.094
11549:115-49	24512.215	20142.399
11550:115-50	24508.672	20151.268
11551:115-51	24508.553	20151.566
11552:115-52	24507.194	20154.909
11553:115-53	24496.321	20180.791
11554:115-54	24487.311	20199.664
11555:115-55	24482.653	20209.081
11556:115-56	24477.839	20218.615
11557:115-57	24447.638	20231.433
11558:115-58	24443.872	20229.802
11559:115-59	24445.023	20227.142
11560:115-60	24444.284	20226.822
11561:115-61	24437.017	20223.675
11562:115-62	24431.952	20221.481

測　　点	X　座　標	Y　座　標
11563:115-63	24430.722	20220.949
11564:115-64	24428.974	20220.189
11565:115-65	24428.713	20220.075
11566:115-66	24427.839	20222.085
11567:115-67	24414.902	20217.618
11568:115-68	24476.140	20171.203
11569:115-69	24484.682	20153.037
11570:115-70	24488.039	20145.901
11571:115-71	24489.490	20142.816
11572:115-72	24489.626	20142.526
11573:115-73	24491.892	20137.688
11574:115-74	24493.688	20133.854
11575:115-75	24497.962	20124.770
11576:115-76	24495.230	20123.484
11577:115-77	24494.199	20122.999
11578:115-78	24418.397	20201.033
11579:115-79	24412.918	20216.925
11580:115-80	24492.087	20109.332
11581:115-81	24487.204	20119.708
11582:115-82	24515.859	20090.561
11583:115-83	24529.472	20095.818
11584:115-84	24515.741	20090.924
11585:115-85	24529.342	20096.178
11586:115-86	24515.593	20091.379
11587:115-87	24529.180	20096.628
11588:115-88	24515.530	20091.574
11589:115-89	24529.111	20096.820
11590:115-90	24515.146	20092.753
11591:115-91	24528.691	20097.984
11592:115-92	24515.010	20093.170
11593:115-93	24528.542	20098.397

座　標　リ　ス　ト

測　　点	X　座　標	Y　座　標
11594:115-94	24514.802	20093.807
11595:115-95	24528.315	20099.027
11596:115-96	24514.510	20094.705
11597:115-97	24527.996	20099.914
11598:115-98	24514.371	20095.130
11599:115-99	24527.844	20100.334
12400:115-100	24512.461	20100.999
12401:115-101	24525.754	20106.134
12402:115-102	24510.518	20106.969
12403:115-103	24523.628	20112.032
12404:115-104	24510.502	20107.018
12405:115-105	24523.610	20112.082
12406:115-106	24510.438	20107.213
12407:115-107	24523.541	20112.274
12408:115-108	24510.390	20107.360
12409:115-109	24523.489	20112.419
12410:115-110	24510.117	20108.198
12411:115-111	24523.190	20113.248
12412:115-112	24509.985	20108.603
12413:115-113	24523.046	20113.648
12414:115-114	24509.935	20108.755
12415:115-115	24522.992	20113.799
12416:115-116	24509.594	20109.803
12417:115-117	24522.619	20114.834
12418:115-118	24509.537	20109.979
12419:115-119	24522.557	20115.007
12420:115-120	24509.449	20110.251
12421:115-121	24522.460	20115.276
12422:115-122	24509.324	20110.634
12423:115-123	24522.324	20115.655
12424:115-124	24509.019	20111.571


測　　点	X　座　標	Y　座　標
12425:115-125	24521.990	20116.582
12426:115-126	24521.376	20118.282
12427:115-127	24508.459	20113.292
12428:115-128	24493.554	20134.139
12429:115-129	24512.100	20142.693
12430:115-130	24493.290	20134.703
12431:115-131	24511.869	20143.271
12432:115-132	24492.980	20135.366
12433:115-133	24511.597	20143.952
12434:115-134	24492.731	20135.898
12435:115-135	24511.378	20144.499
12436:115-136	24492.593	20136.191
12437:115-137	24511.258	20144.800
12438:115-138	24492.299	20136.819
12439:115-139	24511.000	20145.444
12440:115-140	24492.253	20136.918
12441:115-141	24510.959	20145.545
12442:115-142	24492.187	20137.060
12443:115-143	24510.901	20145.691
12444:115-144	24492.121	20137.201
12445:115-145	24510.843	20145.837
12446:115-146	24491.967	20137.528
12447:115-147	24510.709	20146.173
12448:115-148	24491.691	20138.116
12449:115-149	24510.468	20146.777
12450:115-150	24491.534	20138.452
12451:115-151	24510.330	20147.121
12452:115-152	24491.473	20138.582
12453:115-153	24510.276	20147.255
12454:115-154	24491.253	20139.053
12455:115-155	24510.083	20147.738

測　　点	X　座　標	Y　座　標
12456:115-156	24490.984	20139.627
12457:115-157	24509.847	20148.328
12458:115-158	24490.915	20139.775
12459:115-159	24509.787	20148.479
12460:115-160	24490.740	20140.150
12461:115-161	24509.633	20148.864
12462:115-162	24490.498	20140.666
12463:115-163	24509.421	20149.394
12464:115-164	24490.321	20141.043
12465:115-165	24509.266	20149.781
12466:115-166	24508.736	20151.108
12467:115-167	24489.699	20142.370
12468:115-168	24492.449	20136.498
12469:115-169	24511.132	20145.115
12470:115-170	24526.383	20104.389
12471:115-171	24513.036	20099.234
12472:115-172	24526.501	20104.060
12473:115-173	24513.145	20098.900

座 標 面 積 計 算 書

地 番	115-1	地 目	

筆 界 点	X	Y	辺長	方向角	備 考
115-21	24533.155	20085.140	10.149	288-56-18	
115-20	24528.682	20083.336	4.823	201-57-53	
115-19	24519.373	20079.773	9.968	200-56-39	
115-18	24515.916	20090.386	11.162	108-02-32	
115-47	24529.534	20095.646	14.599	21-07-09	
115-22	24529.861	20094.740	0.963	289-50-45	

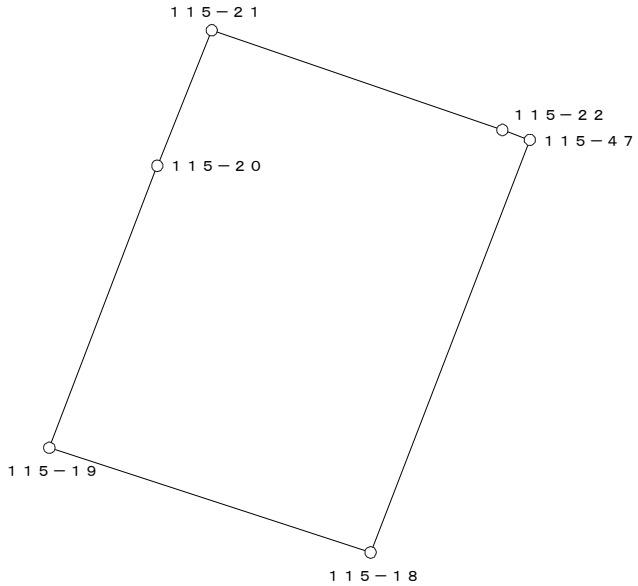


○：筆界点

面積算出公式	倍 面 積 ２Ａ	327.950226	土 地 の 所 在			
Ａ＝ 1／2 ΣXn(Y(n+1)－Y(n-1))	面 積 Ａ	163.9751130	土地 の 所有者		縮 尺	1／ 250

座 標 面 積 計 算 書

地 番	115-2	地 目	

筆 界 点	X	Y	辺長	方向角	備　考
115-86	24515.593	20091.379	14.566	201-07-22	
115-88	24515.530	20091.574	0.205	107-54-16	
115-89	24529.111	20096.820	14.559	21-07-13	
115-87	24529.180	20096.628	0.204	289-46-02	

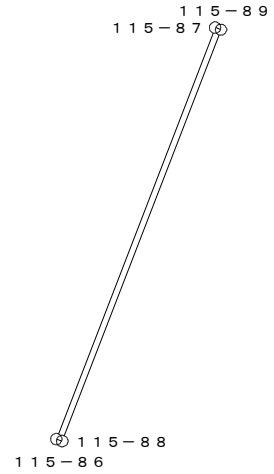


○：筆界点

面積算出公式	倍 面 積　２Ａ	5.949678	土 地 の 所 在			
Ａ＝ 1／2 ΣXn(Y(n+1)－Y(n-1))	面　　積　　Ａ	2.9748390	土地 の 所有者		縮 尺	1／　250

座 標 面 積 計 算 書

地 番	115-3	地 目	

筆 界 点	X	Y	辺長	方向角	備　考
115-88	24515.530	20091.574	14.559	201-07-13	
115-90	24515.146	20092.753	1.240	108-02-25	
115-91	24528.691	20097.984	14.520	21-06-59	
115-89	24529.111	20096.820	1.237	289-50-27	

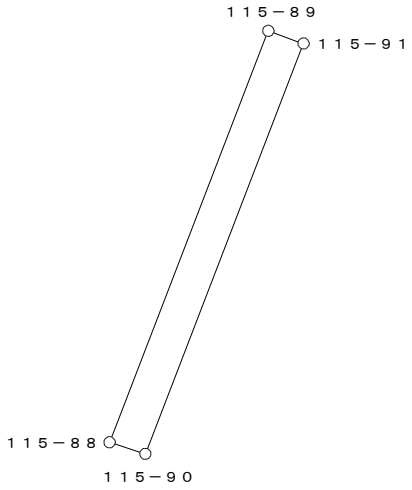


○：筆界点

面積算出公式	倍 面 積　２Ａ	35.989863	土 地 の 所 在			
Ａ＝ 1／2 ΣXn(Y(n+1)－Y(n-1))	面　　積　　Ａ	17.9949315	土地 の 所有者		縮 尺	1／　250

座 標 面 積 計 算 書

地 番	115-4	地 目	

筆 界 点	X	Y	辺長	方向角	備 考
115-91	24528.691	20097.984	0.439	289-50-17	
115-90	24515.146	20092.753	14.520	201-06-59	
115-92	24515.010	20093.170	0.439	108-03-47	
115-93	24528.542	20098.397	14.506	21-07-12	

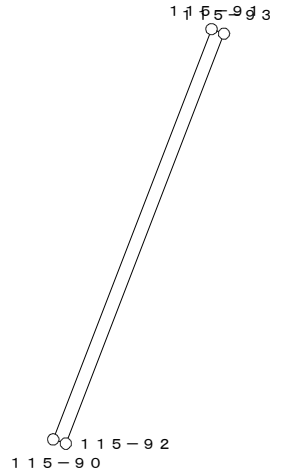


○：筆界点

面積算出公式	倍 面 積 ２Ａ	12.727220	土 地 の 所 在			
Ａ＝ 1／2 ΣXn(Y(n+1)－Y(n-1))	面 積 Ａ	6.3636100	土地 の 所有者		縮 尺	1／ 250

座 標 面 積 計 算 書

地 番	115-5	地 目	

筆 界 点	X	Y	辺長	方向角	備　考
115-92	24515.010	20093.170	14.506	201-07-12	
115-94	24514.802	20093.807	0.670	108-05-00	
115-95	24528.315	20099.027	14.486	21-07-17	
115-93	24528.542	20098.397	0.670	289-48-54	

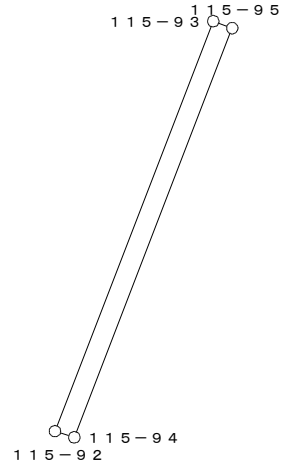


○：筆界点

面積算出公式	倍 面 積　２Ａ	19.405230	土 地 の 所 在			
Ａ＝ 1／2 ΣXn(Y(n+1)－Y(n-1))	面　　積　　Ａ	9.7026150	土地 の 所有者		縮 尺	1／　250

座 標 面 積 計 算 書

地 番	115-6	地 目	

筆 界 点	X	Y	辺長	方向角	備　考
115-126	24521.376	20118.282	13.847	21-07-20	
115-125	24521.990	20116.582	1.807	289-51-31	
115-124	24509.019	20111.571	13.905	201-07-22	
115-127	24508.459	20113.292	1.810	108-01-28	

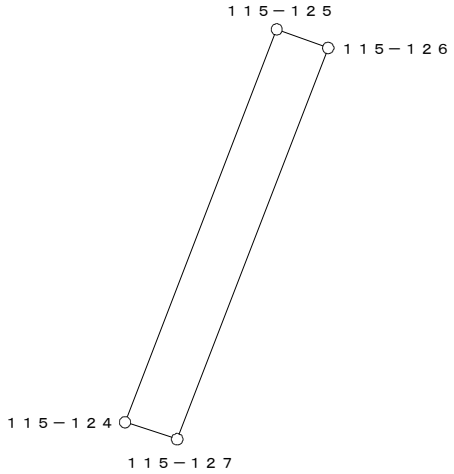


○：筆界点

面積算出公式	倍 面 積　２Ａ	50.152011	土 地 の 所 在			
Ａ＝ 1／2 ΣXn(Y(n+1)－Y(n-1))	面　　積　　Ａ	25.0760055	土地 の 所有者		縮 尺	1／　250

座 標 面 積 計 算 書

地 番	115-7	地 目	

筆 界 点	X	Y	辺長	方向角	備　考
115-94	24514.802	20093.807	14.486	201-07-17	
115-96	24514.510	20094.705	0.944	108-00-46	
115-97	24527.996	20099.914	14.457	21-07-09	
115-95	24528.315	20099.027	0.943	289-46-50	

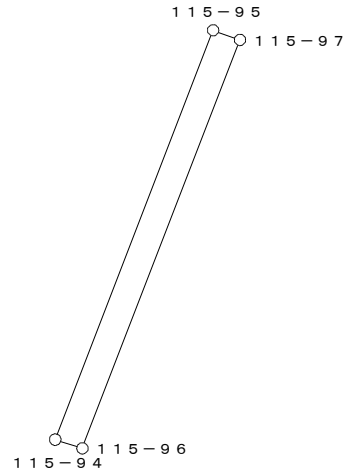


○：筆界点

面積算出公式	倍 面 積　２Ａ	27.282667	土 地 の 所 在			
Ａ＝ 1／2 Σ Xn(Y(n+1)－Y(n-1))	面　　積　　Ａ	13.6413335	土地 の 所有者		縮 尺	1／　250

座 標 面 積 計 算 書

地 番	115-9	地 目	

筆 界 点	X	Y	辺長	方向角	備　考
115-97	24527.996	20099.914	0.447	289-53-44	
115-96	24514.510	20094.705	14.457	201-07-09	
115-98	24514.371	20095.130	0.447	108-06-39	
115-99	24527.844	20100.334	14.443	21-07-09	

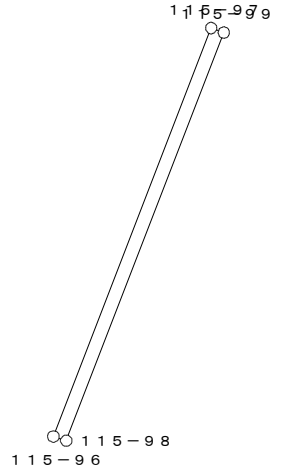


○：筆界点

面積算出公式	倍 面 積　２Ａ	12.905269	土 地 の 所 在			
Ａ＝ 1／2 ΣXn(Y(n+1)－Y(n-1))	面　　積　　Ａ	6.4526345	土地 の 所有者		縮 尺	1／　250

座 標 面 積 計 算 書

地 番	115-10	地 目	

筆 界 点	X	Y	辺長	方向角	備　考
115-98	24514.371	20095.130	14.443	201-07-09	
115-100	24512.461	20100.999	6.172	108-01-37	
115-101	24525.754	20106.134	14.250	21-07-16	
115-99	24527.844	20100.334	6.165	289-48-59	

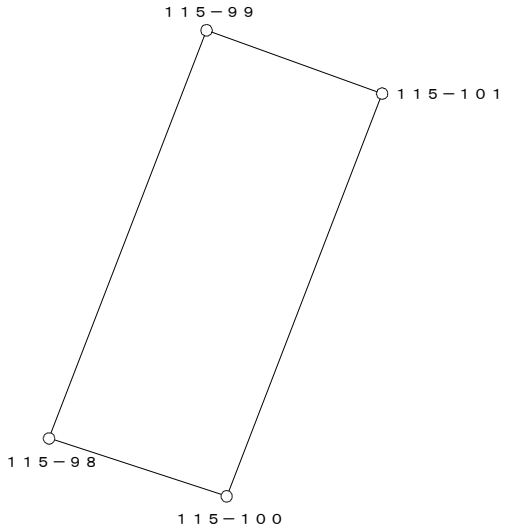


○：筆界点

面積算出公式	倍 面 積　２Ａ	176.844227	土 地 の 所 在			
Ａ＝ 1／2 ΣXn(Y(n+1)－Y(n-1))	面　　積　　Ａ	88.4221135	土地 の 所有者		縮 尺	1／　250

座 標 面 積 計 算 書

地 番	115-12	地 目	

筆 界 点	X	Y	辺長	方向角	備　考
115-103	24523.628	20112.032	0.053	289-47-56	
115-102	24510.518	20106.969	14.054	201-06-58	
115-104	24510.502	20107.018	0.052	108-05-00	
115-105	24523.610	20112.082	14.052	21-07-23	

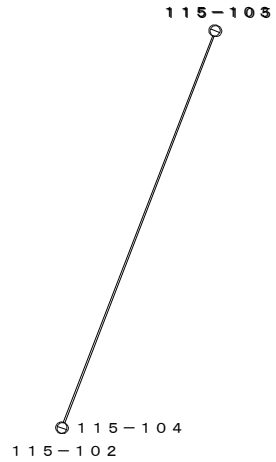


○：筆界点

面積算出公式	倍 面 積　２Ａ	1.469950	土 地 の 所 在			
Ａ＝ 1／2 ΣXn(Y(n+1)－Y(n-1))	面　　積　　Ａ	0.7349750	土地 の 所有者		縮 尺	1／　250

座 標 面 積 計 算 書

地 番	115-13	地 目	

筆 界 点	X	Y	辺長	方向角	備　考
115-100	24512.461	20100.999	14.250	201-07-16	
115-102	24510.518	20106.969	6.278	108-01-41	
115-103	24523.628	20112.032	14.054	21-06-58	
115-101	24525.754	20106.134	6.269	289-49-20	

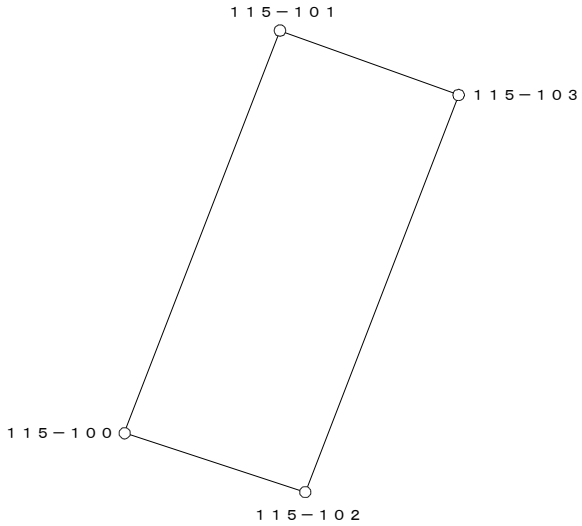


○：筆界点

面積算出公式	倍 面 積　２Ａ　177.423233	土 地 の 所 在			
Ａ＝ 1／2 ΣXn(Y(n+1)－Y(n-1))	面　積　Ａ　88.7116165	土地 の 所有者		縮 尺	1／　250

座 標 面 積 計 算 書

地 番	115-14	地 目	

筆 界 点	X	Y	辺長	方向角	備 考
115-104	24510.502	20107.018	14.052	201-07-23	
115-106	24510.438	20107.213	0.205	108-10-12	
115-107	24523.541	20112.274	14.046	21-07-08	
115-105	24523.610	20112.082	0.204	289-46-02	

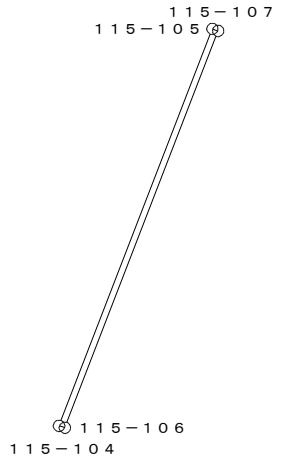


○：筆界点

面積算出公式	倍 面 積 ２Ａ	5.745141	土 地 の 所 在			
Ａ＝ 1／2 ΣXn(Y(n+1)－Y(n-1))	面 積 Ａ	2.8725705	土地 の 所有者		縮 尺	1／ 250

座 標 面 積 計 算 書

地 番	115-16	地 目	

筆 界 点	X	Y	辺長	方向角	備　考
115-107	24523.541	20112.274	0.154	289-43-44	
115-106	24510.438	20107.213	14.046	201-07-08	
115-108	24510.390	20107.360	0.155	108-05-00	
115-109	24523.489	20112.419	14.042	21-07-02	

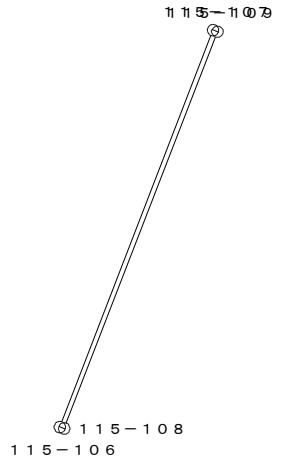


○：筆界点

面積算出公式	倍 面 積　２Ａ	4.331492	土 地 の 所 在			
Ａ＝ 1／2 ΣXn(Y(n+1)－Y(n-1))	面　　積　　Ａ	2.1657460	土地 の 所有者		縮 尺	1／　250

座 標 面 積 計 算 書

地 番	115-17	地 目	

筆 界 点	X	Y	辺長	方向角	備　考
115-18	24515.916	20090.386	14.599	201-07-09	
115-82	24515.859	20090.561	0.184	108-02-28	
115-83	24529.472	20095.818	14.593	21-06-55	
115-47	24529.534	20095.646	0.183	289-49-21	

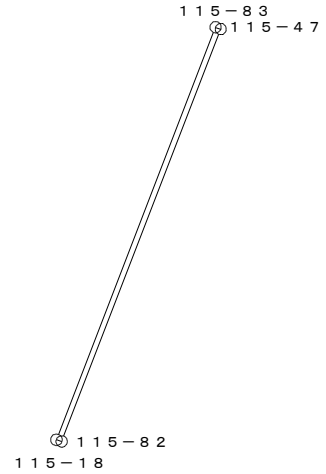


○：筆界点

面積算出公式	倍 面 積　２Ａ	5.350340	土 地 の 所 在			
Ａ＝ 1／2 ΣXn(Y(n+1)－Y(n-1))	面　　積　　Ａ	2.6751700	土地 の 所有者		縮 尺	1／　250

座 標 面 積 計 算 書

地 番	115-19	地 目	

筆 界 点	X	Y	辺長	方向角	備　考
115-109	24523.489	20112.419	0.881	289-49-59	
115-108	24510.390	20107.360	14.042	201-07-02	
115-110	24510.117	20108.198	0.881	108-02-40	
115-111	24523.190	20113.248	14.014	21-07-16	

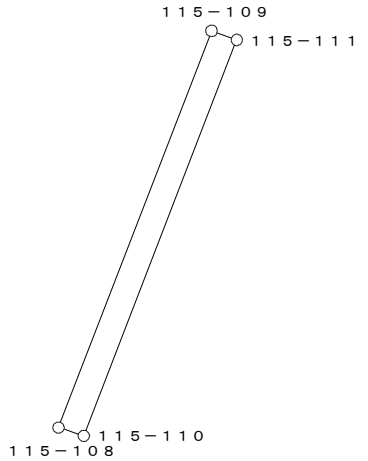


○：筆界点

面積算出公式	倍 面 積　２Ａ　24.705536	土 地 の 所 在			
Ａ＝ 1／2 ΣXn(Y(n+1)－Y(n-1))	面　積　Ａ　12.3527680	土地 の 所有者		縮 尺	1／　250

座 標 面 積 計 算 書

地 番	115-20	地 目	

筆 界 点	X	Y	辺長	方向角	備　考
115-110	24510.117	20108.198	14.014	201-07-16	
115-112	24509.985	20108.603	0.426	108-03-08	
115-113	24523.046	20113.648	14.001	21-07-11	
115-111	24523.190	20113.248	0.425	289-47-56	

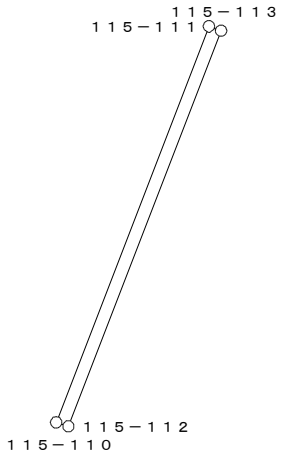


○：筆界点

面積算出公式	倍 面 積　２Ａ	11.912045	土 地 の 所 在			
Ａ＝ 1／2 ΣXn(Y(n+1)－Y(n-1))	面　　積　　Ａ	5.9560225	土地 の 所有者		縮 尺	1／　250

座 標 面 積 計 算 書

地 番	115-21	地 目	

筆 界 点	X	Y	辺長	方向角	備 考
115-112	24509.985	20108.603	14.001	201-07-11	
115-114	24509.935	20108.755	0.160	108-12-31	
115-115	24522.992	20113.799	13.997	21-07-19	
115-113	24523.046	20113.648	0.160	289-40-40	

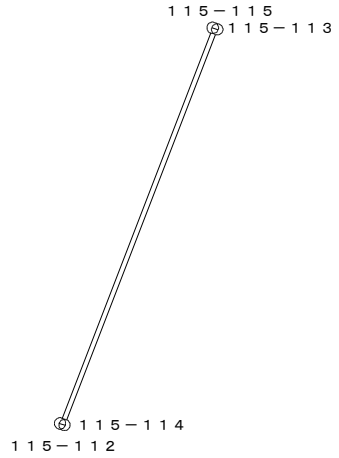


○：筆界点

面積算出公式	倍 面 積 ２Ａ	4.481505	土 地 の 所 在			
Ａ＝ 1／2 ΣXn(Y(n+1)－Y(n-1))	面 積 Ａ	2.2407525	土地 の 所有者		縮 尺	1／ 250

座 標 面 積 計 算 書

地 番	115-22	地 目	

筆 界 点	X	Y	辺長	方向角	備　考
115-114	24509.935	20108.755	13.997	201-07-19	
115-116	24509.594	20109.803	1.102	108-01-26	
115-117	24522.619	20114.834	13.963	21-07-10	
115-115	24522.992	20113.799	1.100	289-49-07	

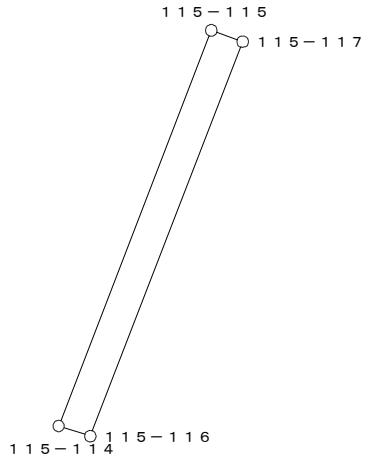


○：筆界点

面積算出公式	倍 面 積　２Ａ	30.761178	土 地 の 所 在			
Ａ＝ 1／2 ΣXn(Y(n+1)－Y(n-1))	面　　積　　Ａ	15.3805890	土地 の 所有者		縮 尺	1／　250

座 標 面 積 計 算 書

地 番	115-24	地 目	

筆 界 点	X	Y	辺長	方向角	備　考
115-116	24509.594	20109.803	13.963	201-07-10	
115-118	24509.537	20109.979	0.185	107-56-43	
115-119	24522.557	20115.007	13.957	21-06-55	
115-117	24522.619	20114.834	0.184	289-43-00	

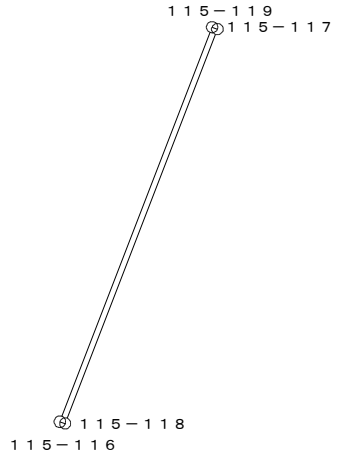


○：筆界点

面積算出公式	倍 面 積　２Ａ	5.143363	土 地 の 所 在			
Ａ＝ 1／2 ΣXn(Y(n+1)－Y(n-1))	面　　積　　Ａ	2.5716815	土地 の 所有者		縮 尺	1／　250

座 標 面 積 計 算 書

地 番	115-25	地 目	

筆 界 点	X	Y	辺長	方向角	備　考
115-119	24522.557	20115.007	0.286	289-49-45	
115-118	24509.537	20109.979	13.957	201-06-55	
115-120	24509.449	20110.251	0.286	107-55-41	
115-121	24522.460	20115.276	13.948	21-07-02	

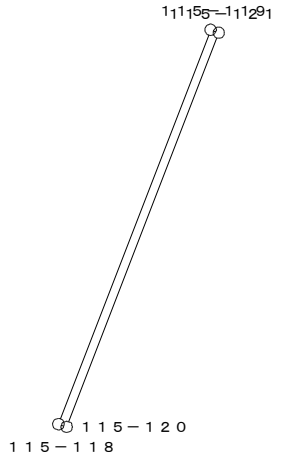


○：筆界点

面積算出公式	倍 面 積　２Ａ	7.971288	土 地 の 所 在			
Ａ＝ 1／2 ΣXn(Y(n+1)－Y(n-1))	面　　積　　Ａ	3.9856440	土地 の 所有者		縮 尺	1／　250

座 標 面 積 計 算 書

地 番	115-26	地 目	

筆 界 点	X	Y	辺長	方向角	備　考
115-121	24522.460	20115.276	0.403	289-44-24	
115-120	24509.449	20110.251	13.948	201-07-02	
115-122	24509.324	20110.634	0.403	108-04-31	
115-123	24522.324	20115.655	13.936	21-07-05	

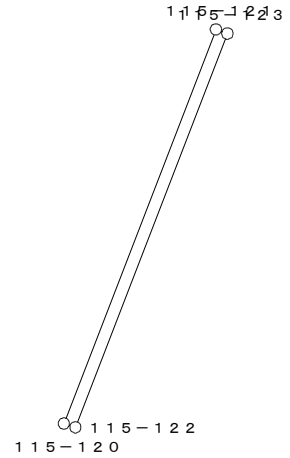


○：筆界点

面積算出公式	倍 面 積　２Ａ	11.221194	土 地 の 所 在			
Ａ＝ 1／2 ΣXn(Y(n+1)－Y(n-1))	面　　積　　Ａ	5.6105970	土地 の 所有者		縮 尺	1／　250

座 標 面 積 計 算 書

地 番	115-27	地 目	

筆 界 点	X	Y	辺長	方向角	備　考
115-123	24522.324	20115.655	0.985	289-48-51	
115-122	24509.324	20110.634	13.936	201-07-05	
115-124	24509.019	20111.571	0.985	108-01-50	
115-125	24521.990	20116.582	13.905	21-07-22	

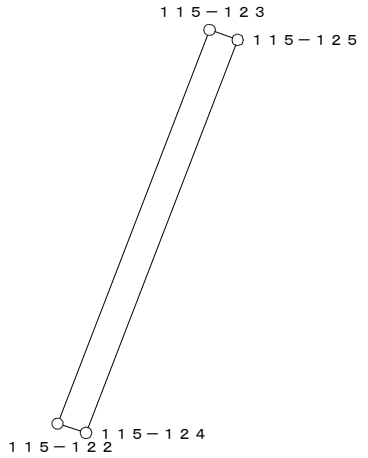


○：筆界点

面積算出公式	倍 面 積　２Ａ	27.410196	土 地 の 所 在			
Ａ＝ 1／2 ΣXn(Y(n+1)－Y(n-1))	面　　積　　Ａ	13.7050980	土地 の 所有者		縮 尺	1／　250

座 標 面 積 計 算 書

地 番	115-28	地 目	

筆 界 点	X	Y	辺長	方向角	備　考
115-83	24529.472	20095.818	0.383	289-51-19	
115-82	24515.859	20090.561	14.593	201-06-55	
115-84	24515.741	20090.924	0.382	108-00-28	
115-85	24529.342	20096.178	14.581	21-07-17	

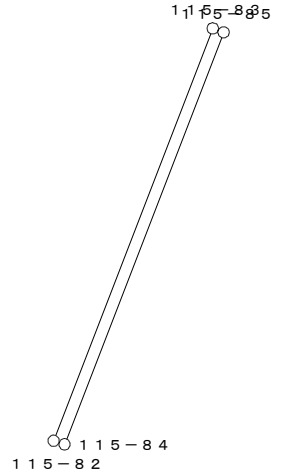


○：筆界点

面積算出公式	倍 面 積　２Ａ	11.141225	土 地 の 所 在			
Ａ＝ 1／2 ΣXn(Y(n+1)－Y(n-1))	面　　積　　Ａ	5.5706125	土地 の 所有者		縮 尺	1／　250

座 標 面 積 計 算 書

地 番	115-29	地 目	

筆 界 点	X	Y	辺長	方向角	備　考
115-84	24515.741	20090.924	14.581	201-07-17	
115-86	24515.593	20091.379	0.478	108-01-06	
115-87	24529.180	20096.628	14.566	21-07-22	
115-85	24529.342	20096.178	0.478	289-47-56	

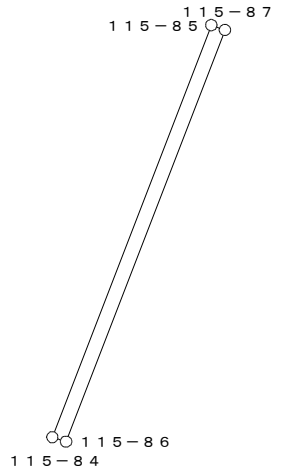


○：筆界点

面積算出公式	倍 面 積　２Ａ	13.930535	土 地 の 所 在			
Ａ＝ 1／2 ΣXn(Y(n+1)－Y(n-1))	面　　積　　Ａ	6.9652675	土地 の 所有者		縮 尺	1／　250

座 標 面 積 計 算 書

地 番	115-30	地 目	

筆 界 点	X	Y	辺長	方向角	備　考
115-48	24519.628	20123.094	14.146	33-11-41	
115-23	24519.842	20122.538	0.596	291-03-05	
115-126	24521.376	20118.282	4.524	289-49-15	
115-127	24508.459	20113.292	13.847	201-07-20	
115-17	24507.790	20115.349	2.163	108-00-58	

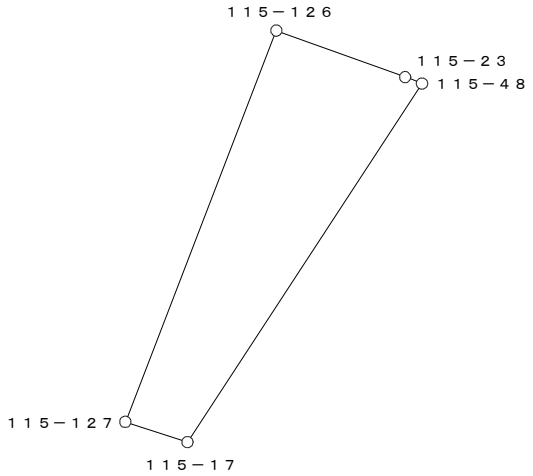


○：筆界点

面積算出公式	倍 面 積　２Ａ	100.469175	土 地 の 所 在			
Ａ＝ 1／2 ΣXn(Y(n+1)－Y(n-1))	面　　積　　Ａ	50.2345875	土地 の 所有者		縮 尺	1／　250

座 標 面 積 計 算 書

地 番	115-32	地 目	

筆 界 点	X	Y	辺長	方向角	備　考
115-49	24512.215	20142.399	20.403	24-45-36	
115-48	24519.628	20123.094	20.679	291-00-23	
115-17	24507.790	20115.349	14.146	213-11-41	
115-16	24503.229	20113.580	4.892	201-11-56	
115-75	24497.962	20124.770	12.368	115-12-21	
115-74	24493.688	20133.854	10.039	115-11-49	

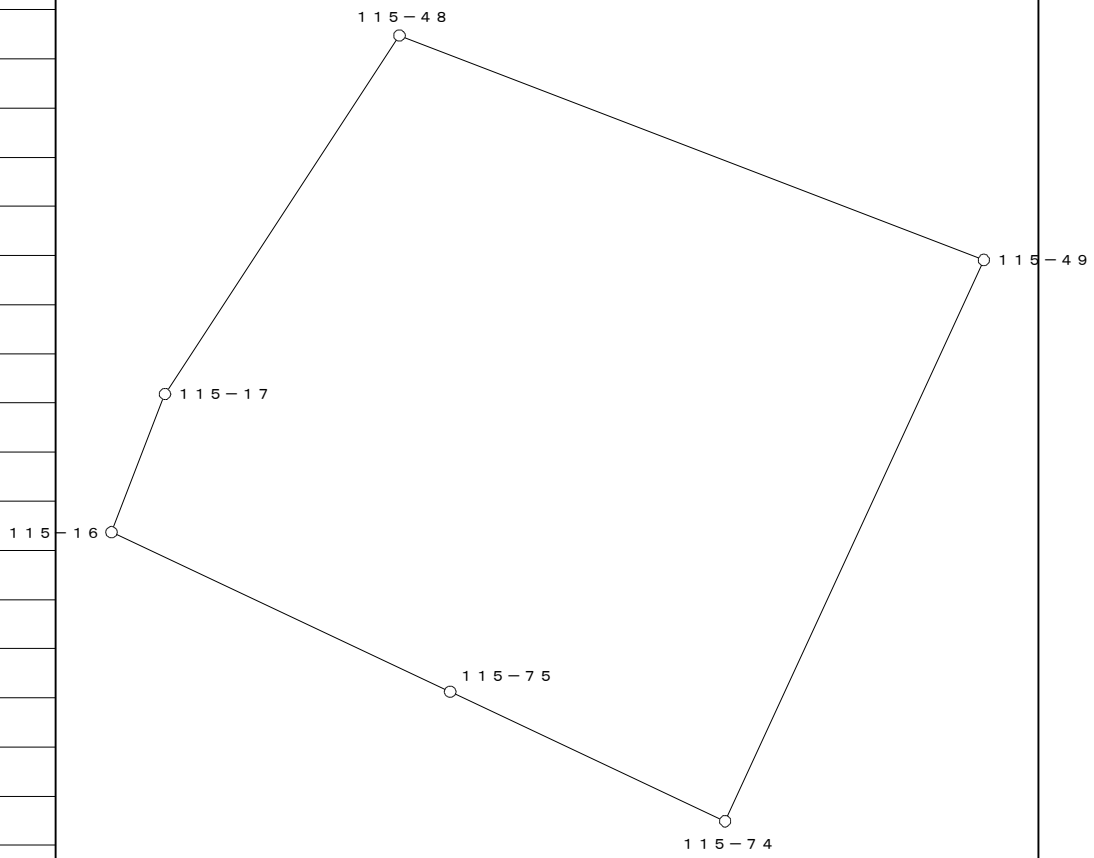


○：筆界点

面積算出公式	倍 面 積　２Ａ　858.657111	土 地 の 所 在			
Ａ＝ 1／2 ΣXn(Y(n+1)－Y(n-1))	面　積　Ａ　429.3285555	土地 の 所有者		縮 尺	1／　250

座 標 面 積 計 算 書

地 番	115-33	地 目	

筆 界 点	X	Y	辺長	方向角	備　考
115-165	24509.266	20149.781	20.863	24-45-38	
115-166	24508.736	20151.108	1.429	111-46-18	
115-167	24489.699	20142.370	20.947	204-39-19	
115-164	24490.321	20141.043	1.466	295-06-49	

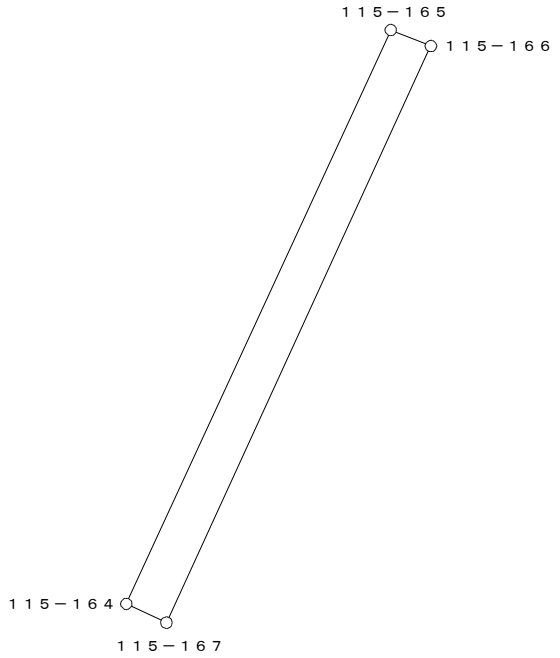


○：筆界点

面積算出公式	倍 面 積　２Ａ	60.468290	土 地 の 所 在			
Ａ＝ 1／2 ΣXn(Y(n+1)－Y(n-1))	面　　積　　Ａ	30.2341450	土地 の 所有者		縮 尺	1／　250

座 標 面 積 計 算 書

地 番	115-34	地 目	

筆 界 点	X	Y	辺長	方向角	備　考
115-136	24492.593	20136.191	20.555	204-45-39	
115-138	24492.299	20136.819	0.693	115-05-12	
115-139	24511.000	20145.444	20.594	24-45-34	
115-137	24511.258	20144.800	0.694	291-49-55	

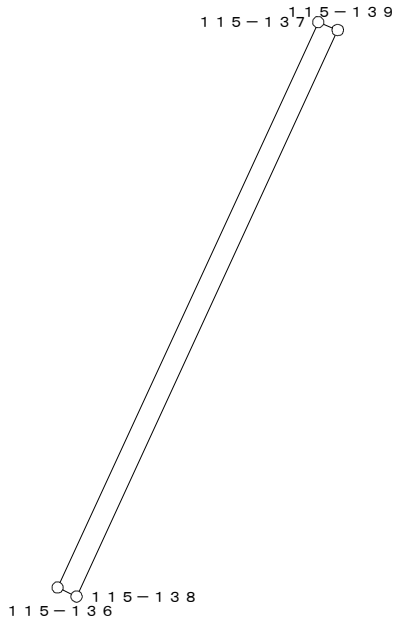


○：筆界点

面積算出公式	倍 面 積　２Ａ	28.521360	土 地 の 所 在			
Ａ＝ 1／2 ΣXn(Y(n+1)－Y(n-1))	面　　積　　Ａ	14.2606800	土地 の 所有者		縮 尺	1／　250

座 標 面 積 計 算 書

地 番	115-37	地 目	

筆 界 点	X	Y	辺長	方向角	備　考
115-139	24511.000	20145.444	0.109	292-05-39	
115-138	24492.299	20136.819	20.594	204-45-34	
115-140	24492.253	20136.918	0.109	114-55-18	
115-141	24510.959	20145.545	20.600	24-45-31	

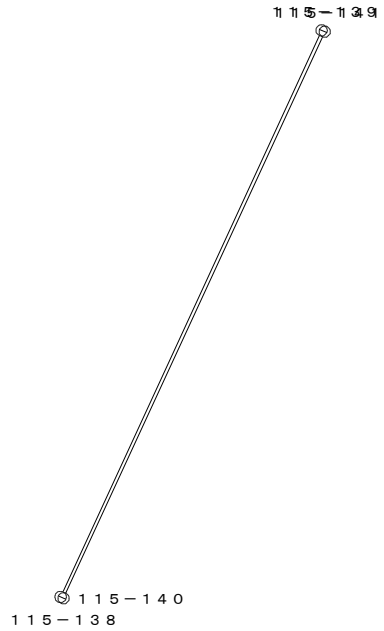


○：筆界点

面積算出公式	倍 面 積　２Ａ	4.491162	土 地 の 所 在			
Ａ＝ 1／2 ΣXn(Y(n+1)－Y(n-1))	面　　積　　Ａ	2.2455810	土地 の 所有者		縮 尺	1／　250

座 標 面 積 計 算 書

地 番	115-38	地 目	

筆 界 点	X	Y	辺長	方向角	備　考
115-141	24510.959	20145.545	0.157	291-39-57	
115-140	24492.253	20136.918	20.600	204-45-31	
115-142	24492.187	20137.060	0.157	114-55-43	
115-143	24510.901	20145.691	20.608	24-45-34	

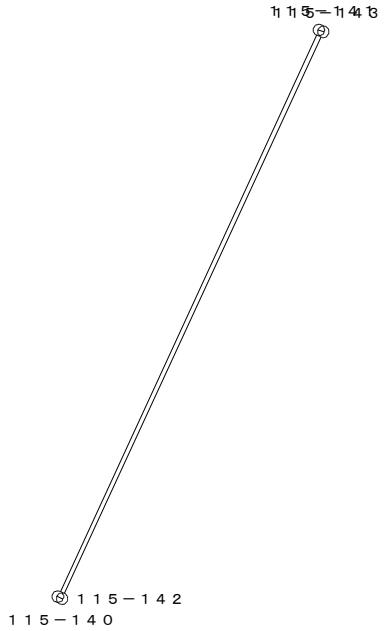


○：筆界点

面積算出公式	倍 面 積　２Ａ	6.458476	土 地 の 所 在			
Ａ＝ 1／2 ΣXn(Y(n+1)－Y(n-1))	面　　積　　Ａ	3.2292380	土地 の 所有者		縮 尺	1／　250

座 標 面 積 計 算 書

地 番	115-40	地 目	

筆 界 点	X	Y	辺長	方向角	備 考
115-143	24510.901	20145.691	0.157	291-39-57	
115-142	24492.187	20137.060	20.608	204-45-34	
115-144	24492.121	20137.201	0.156	115-05-01	
115-145	24510.843	20145.837	20.618	24-45-46	

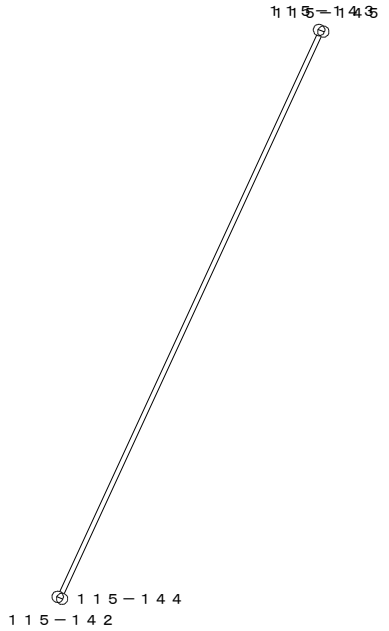


○：筆界点

面積算出公式	倍 面 積 2A	6.442620	土 地 の 所 在			
A＝ 1／2 ΣXn(Y(n+1)－Y(n-1))	面 積 A	3.2213100	土地 の 所有者		縮 尺	1／ 250

座 標 面 積 計 算 書

地 番	115-41	地 目	

筆 界 点	X	Y	辺長	方向角	備 考
115-49	24512.215	20142.399	0.156	290-59-06	
115-74	24493.688	20133.854	20.403	204-45-36	
115-128	24493.554	20134.139	0.315	115-10-54	
115-129	24512.100	20142.693	20.424	24-45-38	
115-24	24512.159	20142.545	0.159	291-44-05	

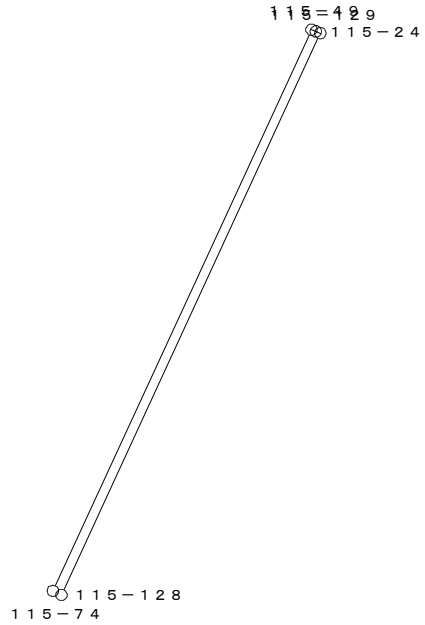


○：筆界点

面積算出公式	倍 面 積 2A	12.861785	土 地 の 所 在			
A＝ 1／2 ΣXn(Y(n+1)－Y(n-1))	面 積 A	6.4308925	土地 の 所有者		縮 尺	1／ 250

座 標 面 積 計 算 書

地 番	115-42	地 目	

筆 界 点	X	Y	辺長	方向角	備　考
115-144	24492.121	20137.201	20.618	204-45-46	
115-146	24491.967	20137.528	0.361	115-13-05	
115-147	24510.709	20146.173	20.640	24-45-44	
115-145	24510.843	20145.837	0.362	291-44-33	

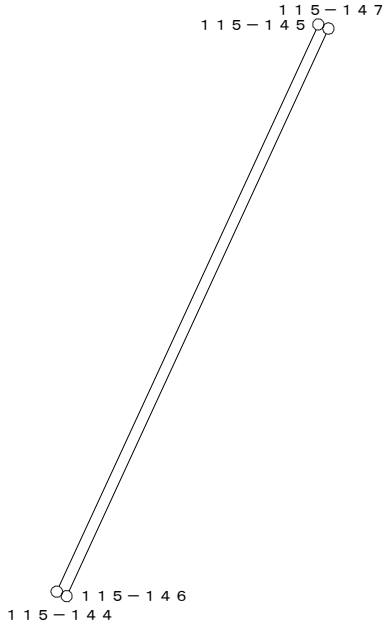


○：筆界点

面積算出公式	倍 面 積　２Ａ	14.907780	土 地 の 所 在			
Ａ＝ 1／2 ΣXn(Y(n+1)－Y(n-1))	面　　積　　Ａ	7.4538900	土地 の 所有者		縮 尺	1／　250

座 標 面 積 計 算 書

地 番	115-43	地 目	

筆 界 点	X	Y	辺長	方向角	備　考
115-146	24491.967	20137.528	20.640	204-45-44	
115-73	24491.892	20137.688	0.177	115-06-53	
115-148	24491.691	20138.116	0.473	115-09-22	
115-149	24510.468	20146.777	20.678	24-45-42	
115-147	24510.709	20146.173	0.650	291-45-08	

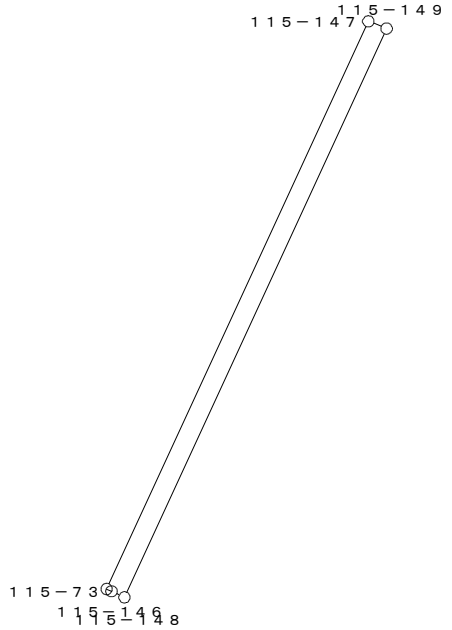


○：筆界点

面積算出公式	倍 面 積　２Ａ	26.834865	土 地 の 所 在			
Ａ＝ 1／2 ΣXn(Y(n+1)－Y(n-1))	面　　積　　Ａ	13.4174325	土地 の 所有者		縮 尺	1／　250

座 標 面 積 計 算 書

地 番	115-44	地 目	

筆 界 点	X	Y	辺長	方向角	備　考
115-148	24491.691	20138.116	20.678	204-45-42	
115-150	24491.534	20138.452	0.371	115-02-42	
115-151	24510.330	20147.121	20.699	24-45-36	
115-149	24510.468	20146.777	0.371	291-51-32	

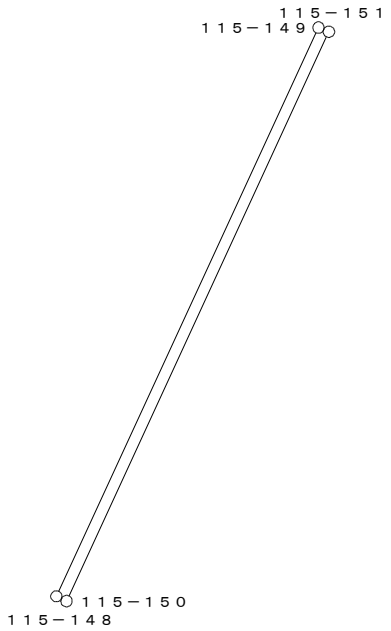


○：筆界点

面積算出公式	倍 面 積　２Ａ	15.330995	土 地 の 所 在			
Ａ＝ 1／2 ΣXn(Y(n+1)－Y(n-1))	面　　積　　Ａ	7.6654975	土地 の 所有者		縮 尺	1／　250

座 標 面 積 計 算 書

地 番	115-45	地 目	

筆 界 点	X	Y	辺長	方向角	備　考
115-134	24492.731	20135.898	20.535	204-45-42	
115-136	24492.593	20136.191	0.324	115-13-12	
115-137	24511.258	20144.800	20.555	24-45-39	
115-135	24511.378	20144.499	0.324	291-44-09	

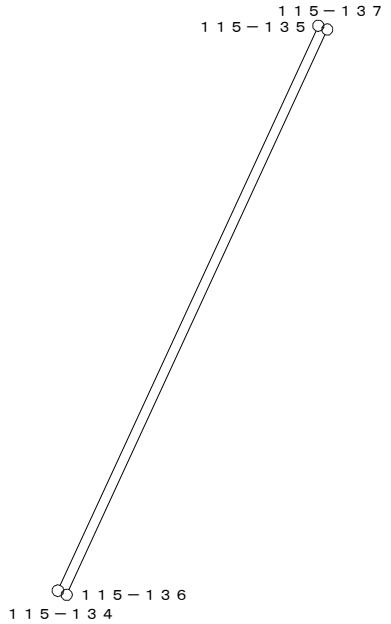


○：筆界点

面積算出公式	倍 面 積　２Ａ	13.301754	土 地 の 所 在			
Ａ＝ 1／2 ΣXn(Y(n+1)－Y(n-1))	面　　積　　Ａ	6.6508770	土地 の 所有者		縮 尺	1／　250

座 標 面 積 計 算 書

地 番	115-46	地 目	

筆 界 点	X	Y	辺長	方向角	備　考
115-128	24493.554	20134.139	20.424	204-45-38	
115-130	24493.290	20134.703	0.623	115-05-01	
115-131	24511.869	20143.271	20.459	24-45-27	
115-129	24512.100	20142.693	0.622	291-47-04	

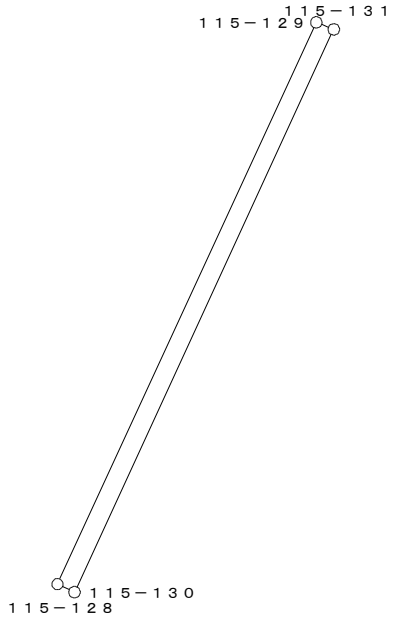


○：筆界点

面積算出公式	倍 面 積　２Ａ	25.436070	土 地 の 所 在			
Ａ＝ 1／2 ΣＸn(Ｙ(ｎ+1)－Ｙ(ｎ-1))	面　　積　　Ａ	12.7180350	土地 の 所有者		縮 尺	1／　250

座 標 面 積 計 算 書

地 番	115-47	地 目	

筆 界 点	X	Y	辺長	方向角	備　考
115-131	24511.869	20143.271	0.733	291-46-21	
115-130	24493.290	20134.703	20.459	204-45-27	
115-132	24492.980	20135.366	0.732	115-03-34	
115-133	24511.597	20143.952	20.502	24-45-31	

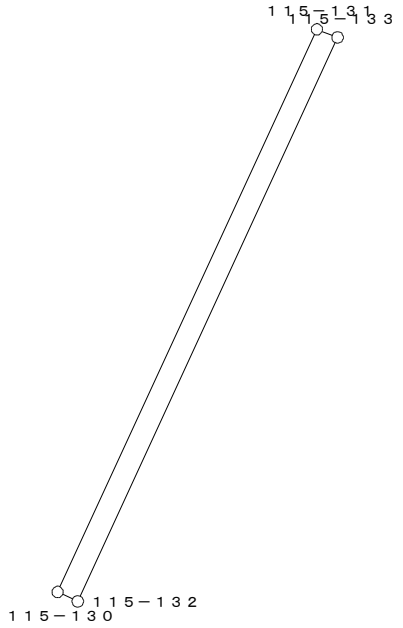


○：筆界点

面積算出公式	倍 面 積　２Ａ	29.987526	土 地 の 所 在			
Ａ＝ 1／2 ΣＸn(Ｙ(ｎ+1)－Ｙ(ｎ-1))	面　　積　　Ａ	14.9937630	土地 の 所有者		縮 尺	1／　250

座 標 面 積 計 算 書

地 番	115-48	地 目	

筆 界 点	X	Y	辺長	方向角	備　考
115-133	24511.597	20143.952	0.589	291-49-10	
115-132	24492.980	20135.366	20.502	204-45-31	
115-134	24492.731	20135.898	0.587	115-04-54	
115-135	24511.378	20144.499	20.535	24-45-42	

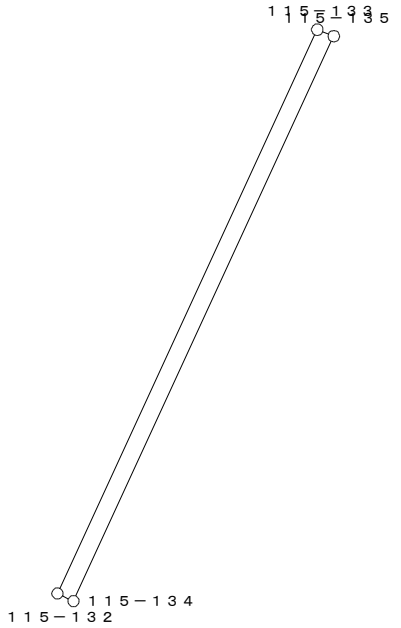


○：筆界点

面積算出公式	倍 面 積　２Ａ	24.125686	土 地 の 所 在			
Ａ＝ 1／2 ΣXn(Y(n+1)－Y(n-1))	面　　積　　Ａ	12.0628430	土地 の 所有者		縮 尺	1／　250

座 標 面 積 計 算 書

地 番	115-49	地 目	

筆 界 点	X	Y	辺長	方向角	備　考
115-151	24510.330	20147.121	0.144	291-56-55	
115-150	24491.534	20138.452	20.699	204-45-36	
115-152	24491.473	20138.582	0.144	115-08-15	
115-153	24510.276	20147.255	20.707	24-45-43	

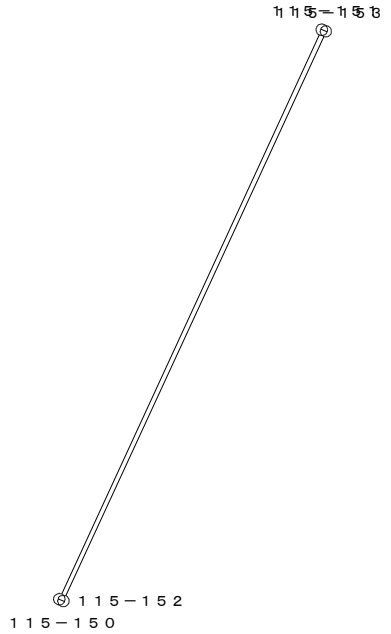


○：筆界点

面積算出公式	倍 面 積　２Ａ	5.960233	土 地 の 所 在			
Ａ＝ 1／2 ΣXn(Y(n+1)－Y(n-1))	面　　積　　Ａ	2.9801165	土地 の 所有者		縮 尺	1／　250

座 標 面 積 計 算 書

地 番	115-51	地 目	

筆 界 点	X	Y	辺長	方向角	備　考
115-152	24491.473	20138.582	20.707	204-45-43	
115-154	24491.253	20139.053	0.520	115-02-13	
115-155	24510.083	20147.738	20.736	24-45-38	
115-153	24510.276	20147.255	0.520	291-46-51	

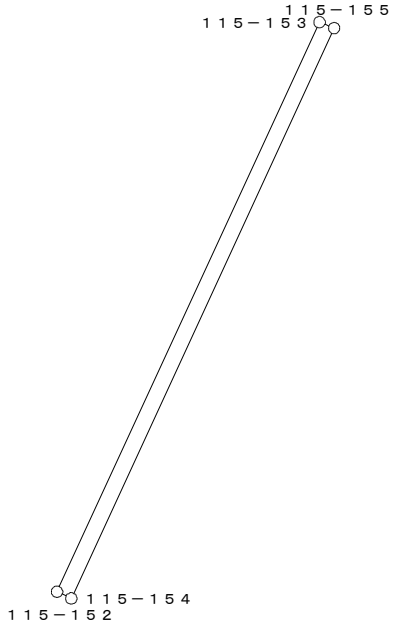


○：筆界点

面積算出公式	倍 面 積　２Ａ	21.535368	土 地 の 所 在			
Ａ＝ 1／2 ΣXn(Y(n+1)－Y(n-1))	面　　積　　Ａ	10.7676840	土地 の 所有者		縮 尺	1／　250

座 標 面 積 計 算 書

地 番	115-52	地 目	

筆 界 点	X	Y	辺長	方向角	備　考
115-154	24491.253	20139.053	20.736	204-45-38	
115-156	24490.984	20139.627	0.634	115-06-35	
115-157	24509.847	20148.328	20.773	24-45-45	
115-155	24510.083	20147.738	0.635	291-48-05	

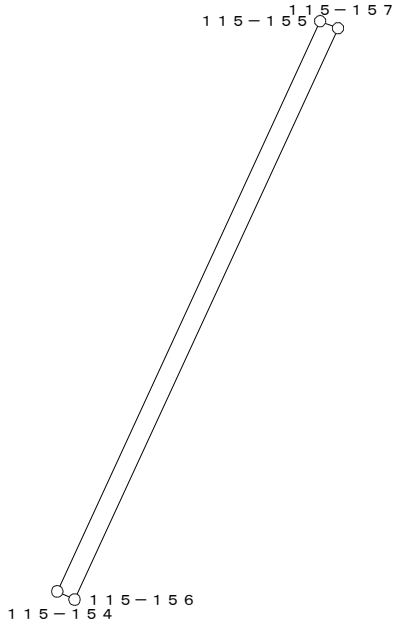


○：筆界点

面積算出公式	倍 面 積　２Ａ	26.327291	土 地 の 所 在			
Ａ＝ 1／2 ΣXn(Y(n+1)－Y(n-1))	面　　積　　Ａ	13.1636455	土地 の 所有者		縮 尺	1／　250

座 標 面 積 計 算 書

地 番	115-55	地 目	

筆 界 点	X	Y	辺長	方向角	備　考
115-156	24490.984	20139.627	20.773	204-45-45	
115-158	24490.915	20139.775	0.163	114-59-45	
115-159	24509.787	20148.479	20.782	24-45-35	
115-157	24509.847	20148.328	0.162	291-40-14	

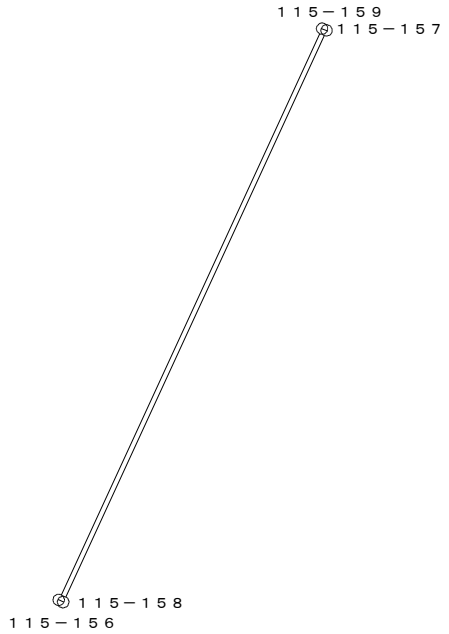


○：筆界点

面積算出公式	倍 面 積　２Ａ	6.764005	土 地 の 所 在			
Ａ＝ 1／2 ΣXn(Y(n+1)－Y(n-1))	面　　積　　Ａ	3.3820025	土地 の 所有者		縮 尺	1／　250

座 標 面 積 計 算 書

地 番	115-57	地 目	

筆 界 点	X	Y	辺長	方向角	備　考
115-72	24489.626	20142.526	0.172	115-04-38	
115-50	24508.672	20151.268	20.956	24-39-17	
115-166	24508.736	20151.108	0.172	291-48-05	
115-167	24489.699	20142.370	20.947	204-39-19	

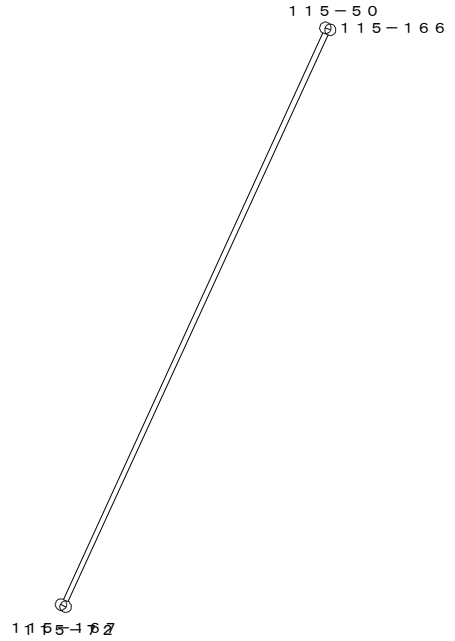


○：筆界点

面積算出公式	倍 面 積　２Ａ	7.214494	土 地 の 所 在			
Ａ＝ 1／2 ΣXn(Y(n+1)－Y(n-1))	面　　積　　Ａ	3.6072470	土地 の 所有者		縮 尺	1／　250

座 標 面 積 計 算 書

地 番	115-58	地 目	

筆 界 点	X	Y	辺長	方向角	備　考
115-159	24509.787	20148.479	0.415	291-48-05	
115-158	24490.915	20139.775	20.782	204-45-35	
115-160	24490.740	20140.150	0.414	115-01-01	
115-161	24509.633	20148.864	20.806	24-45-38	

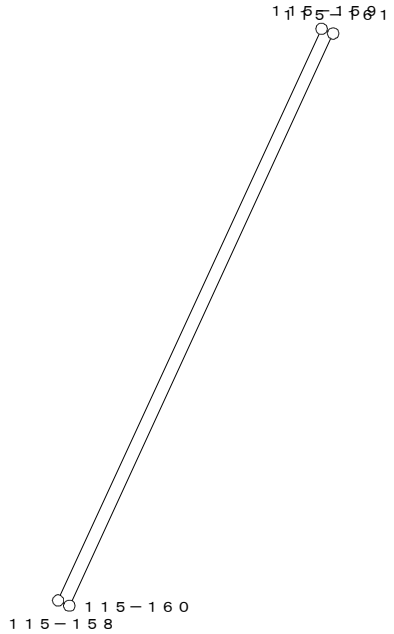


○：筆界点

面積算出公式	倍 面 積　２Ａ	17.215961	土 地 の 所 在			
Ａ＝ 1／2 ΣXn(Y(n+1)－Y(n-1))	面　　積　　Ａ	8.6079805	土地 の 所有者		縮 尺	1／　250

座 標 面 積 計 算 書

地 番	115-59	地 目	

筆 界 点	X	Y	辺長	方向角	備　考
115-160	24490.740	20140.150	20.806	204-45-38	
115-162	24490.498	20140.666	0.570	115-07-34	
115-163	24509.421	20149.394	20.839	24-45-39	
115-161	24509.633	20148.864	0.571	291-48-05	

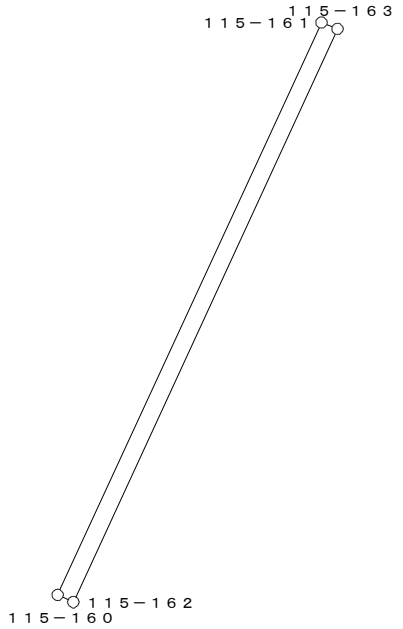


○：筆界点

面積算出公式	倍 面 積　２Ａ	23.737102	土 地 の 所 在			
Ａ＝ 1／2 ΣXn(Y(n+1)－Y(n-1))	面　　積　　Ａ	11.8685510	土地 の 所有者		縮 尺	1／　250

座 標 面 積 計 算 書

地 番	115-60	地 目	

筆 界 点	X	Y	辺長	方向角	備　考
115-162	24490.498	20140.666	20.839	204-45-39	
115-164	24490.321	20141.043	0.416	115-09-00	
115-165	24509.266	20149.781	20.863	24-45-38	
115-163	24509.421	20149.394	0.417	291-49-37	

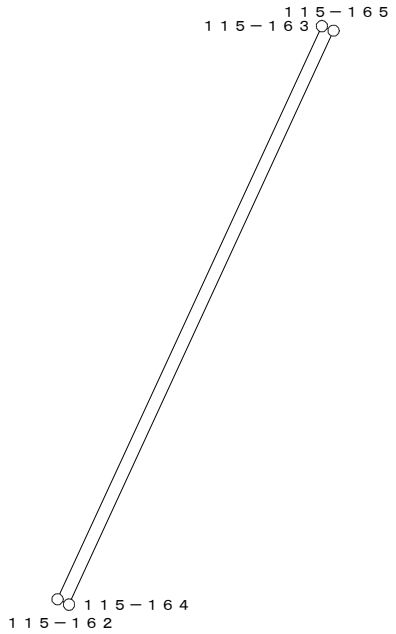


○：筆界点

面積算出公式	倍 面 積　２Ａ	17.364932	土 地 の 所 在			
Ａ＝ 1／2 ΣXn(Y(n+1)－Y(n-1))	面　　積　　Ａ	8.6824660	土地 の 所有者		縮 尺	1／　250

座 標 面 積 計 算 書

地 番	115-61	地 目	

筆 界 点	X	Y	辺長	方向角	備　考
115-51	24508.553	20151.566	20.975	24-39-19	
115-50	24508.672	20151.268	0.321	291-46-06	
115-72	24489.626	20142.526	20.956	204-39-17	
115-71	24489.490	20142.816	0.320	115-07-30	

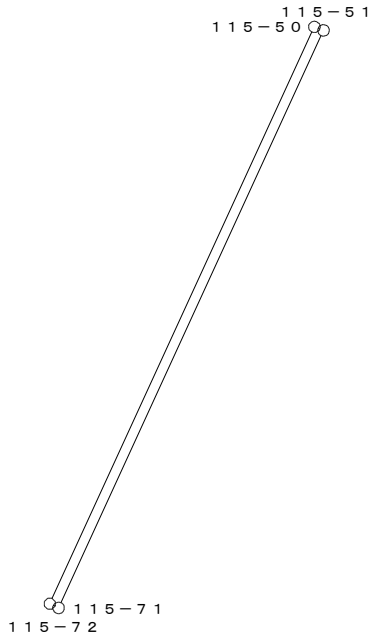


○：筆界点

面積算出公式	倍 面 積　２Ａ	13.434276	土 地 の 所 在			
Ａ＝ 1／2 ΣXn(Y(n+1)－Y(n-1))	面　　積　　Ａ	6.7171380	土地 の 所有者		縮 尺	1／　250

座 標 面 積 計 算 書

地 番	115-62	地 目	

筆 界 点	X	Y	辺長	方向角	備　考
115-52	24507.194	20154.909	21.167	25-11-10	
115-25	24508.173	20152.518	2.584	292-16-00	
115-51	24508.553	20151.566	1.025	291-45-36	
115-71	24489.490	20142.816	20.975	204-39-19	
115-70	24488.039	20145.901	3.409	115-11-22	

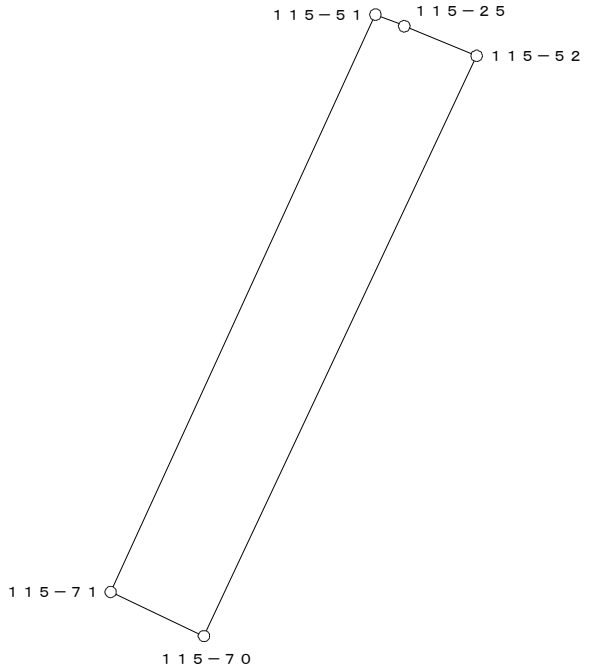


○：筆界点

面積算出公式	倍 面 積　２Ａ	147.806070	土 地 の 所 在			
Ａ＝ 1／2 ΣXn(Y(n+1)－Y(n-1))	面　　積　　Ａ	73.9030350	土地 の 所有者		縮 尺	1／　250

座 標 面 積 計 算 書

地 番	115-63	地 目	

筆 界 点	X	Y	辺長	方向角	備　考
115-53	24496.321	20180.791	22.343	25-24-45	
115-27	24499.947	20172.357	9.180	293-15-51	
115-26	24504.105	20162.456	10.739	292-46-49	
115-52	24507.194	20154.909	8.155	292-15-34	
115-70	24488.039	20145.901	21.167	205-11-10	
115-69	24484.682	20153.037	7.886	115-11-38	
115-68	24476.140	20171.203	20.074	115-11-02	

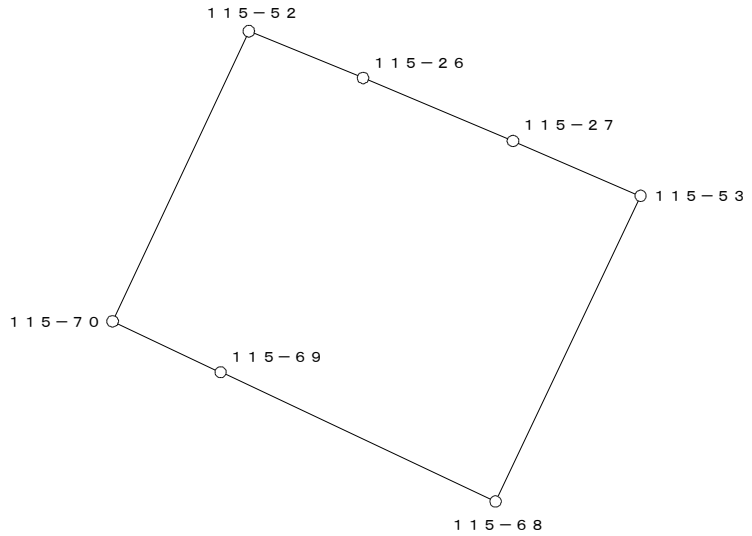


○：筆界点

面積算出公式	倍 面 積　２Ａ　1221.390005	土 地 の 所 在			
Ａ＝ 1／2 ΣXn(Y(n+1)－Y(n-1))	面　積　Ａ　610.6950025	土地 の 所有者		縮 尺	1／　500

座 標 面 積 計 算 書

地 番	115-64-1	地 目	

筆 界 点	X	Y	辺長	方向角	備　考
115-54	24487.311	20199.664	42.161	25-08-16	
115-29	24490.435	20193.266	7.120	296-01-31	
115-28	24495.727	20182.173	12.291	295-30-14	
115-53	24496.321	20180.791	1.504	293-15-31	
115-68	24476.140	20171.203	22.343	205-24-45	
115-13	24458.077	20162.714	19.958	205-10-19	
115-41	24449.143	20181.754	21.032	115-08-13	

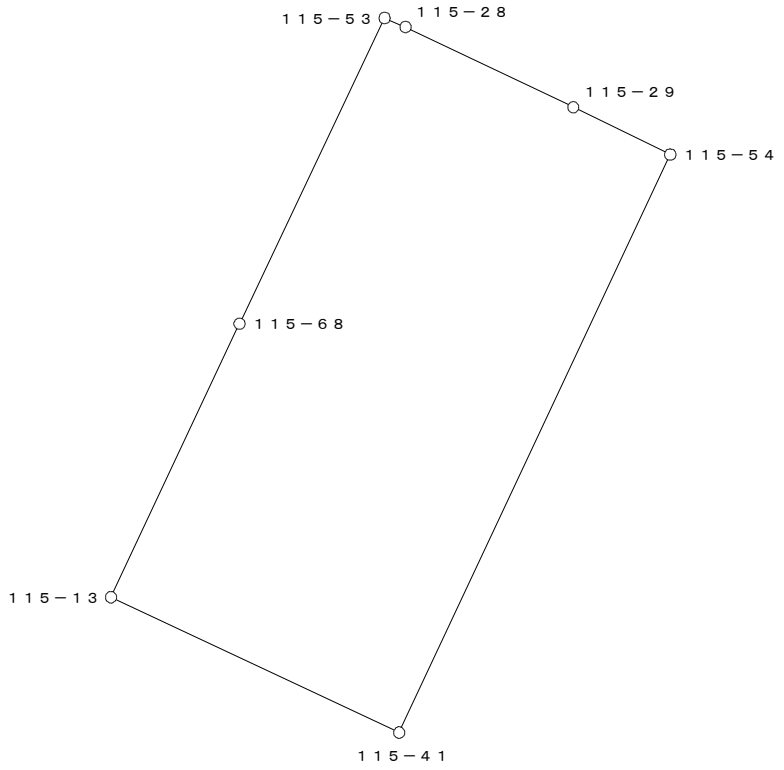


○：筆界点

面積算出公式	倍 面 積　２Ａ　1775.288551	土 地 の 所 在			
Ａ＝ 1／2 ΣXn(Y(n+1)－Y(n-1))	面　積　Ａ　887.6442755	土地 の 所有者		縮 尺	1／　500

座 標 面 積 計 算 書

地 番	115-64-2	地 目	

筆 界 点	X	Y	辺長	方向角	備　考
115-56	24477.839	20218.615	41.644	25-10-32	
115-31	24479.531	20215.317	3.707	297-09-34	
115-55	24482.653	20209.081	6.974	296-35-40	
115-12	24444.641	20191.347	41.945	205-00-39	
115-40	24440.151	20200.900	10.556	115-10-26	

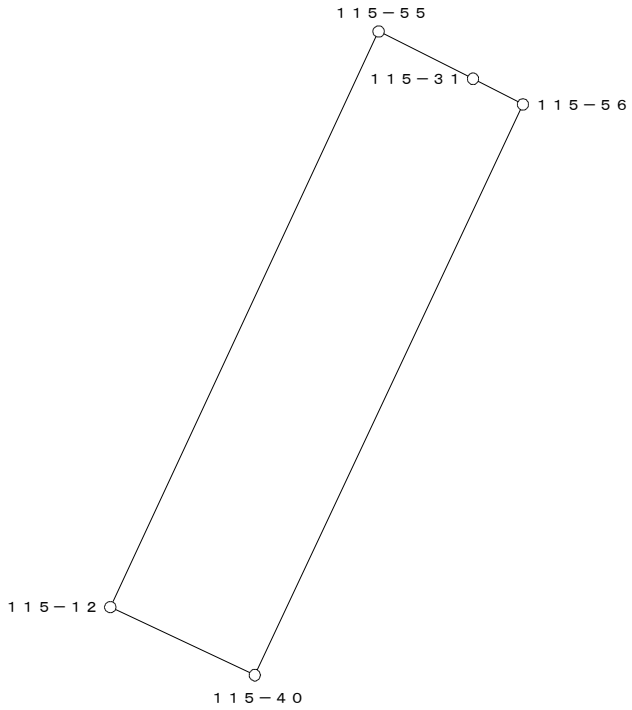


○：筆界点

面積算出公式	倍 面 積　２Ａ	887.606654	土 地 の 所 在			
Ａ＝ 1／2 ΣXn(Y(n+1)－Y(n-1))	面　　積　　Ａ	443.8033270	土地 の 所有者		縮 尺	1／　500

座 標 面 積 計 算 書

地 番	115-64-3	地 目	

筆 界 点	X	Y	辺長	方向角	備　考
115-1	24468.168	20237.166	25.222	23-25-02	
115-32	24473.918	20226.258	12.331	297-47-43	
115-56	24477.839	20218.615	8.590	297-09-31	
115-40	24440.151	20200.900	41.644	205-10-32	
115-11	24437.060	20207.476	7.266	115-10-32	
115-63	24430.722	20220.949	14.889	115-11-36	
115-62	24431.952	20221.481	1.340	23-23-22	
115-61	24437.017	20223.675	5.520	23-25-15	
115-60	24444.284	20226.822	7.919	23-24-55	
115-59	24445.023	20227.142	0.805	23-24-48	

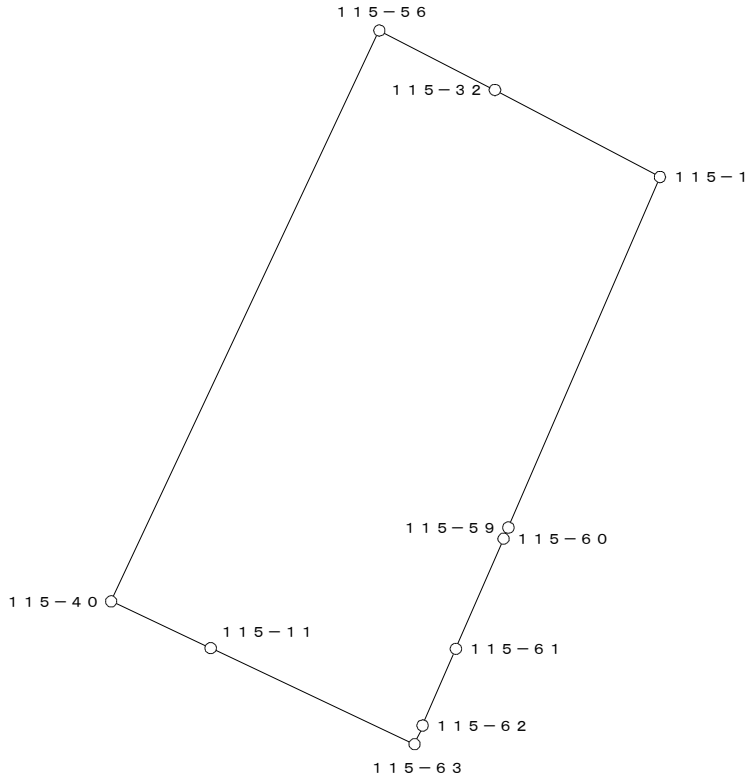


○：筆界点

面積算出公式	倍 面 積　２Ａ　1775.259642	土 地 の 所 在			
Ａ＝ 1／2 ΣXn(Y(n+1)－Y(n-1))	面　積　Ａ　887.6298210	土地 の 所有者		縮 尺	1／　500

座 標 面 積 計 算 書

地 番	115-64-4	地 目	

筆 界 点	X	Y	辺長	方向角	備　考
115-55	24482.653	20209.081	41.945	25-00-39	
115-30	24485.037	20204.321	5.324	296-36-13	
115-54	24487.311	20199.664	5.183	296-01-34	
115-41	24449.143	20181.754	42.161	205-08-16	
115-12	24444.641	20191.347	10.597	115-08-26	

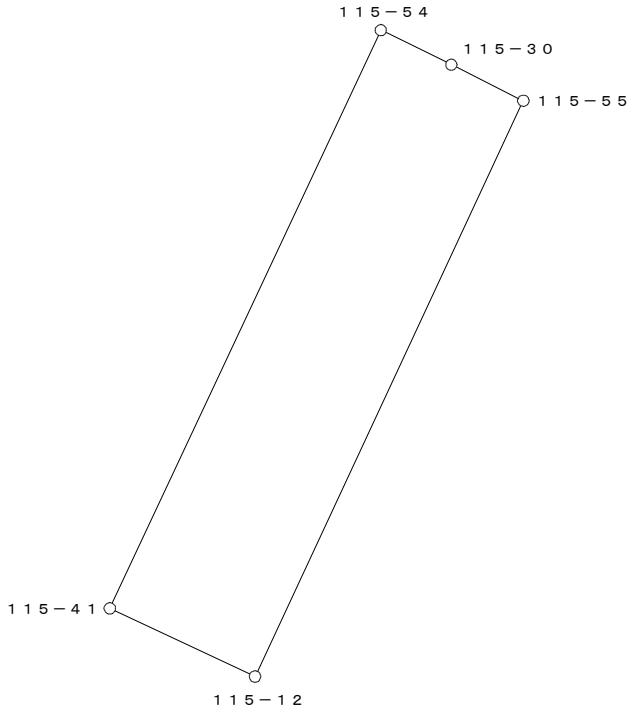


○：筆界点

面積算出公式	倍 面 積　２Ａ	887.618468	土 地 の 所 在			
Ａ＝ 1／2 ΣＸn(Ｙ(ｎ+1)－Ｙ(ｎ-1))	面　積　Ａ	443.8092340	土地 の 所有者		縮 尺	1／　500

座 標 面 積 計 算 書

地 番	115-65	地 目	

筆 界 点	X	Y	辺長	方向角	備　考
115-1	24468.168	20237.166	17.993	338-41-24	
115-59	24445.023	20227.142	25.222	203-25-02	
115-58	24443.872	20229.802	2.898	113-23-54	
115-57	24447.638	20231.433	4.104	23-25-00	
115-33	24443.503	20240.981	10.405	113-24-58	
115-2	24451.405	20243.705	8.358	19-01-13	

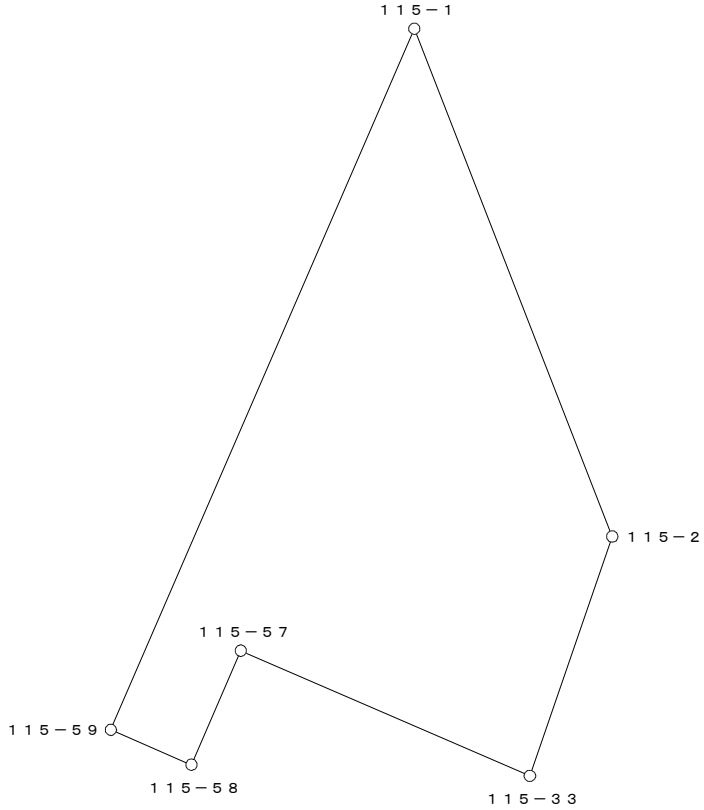


○：筆界点

面積算出公式	倍 面 積　２Ａ	402.057261	土 地 の 所 在			
Ａ＝ 1／2 ΣXn(Y(n+1)－Y(n-1))	面　　積　　Ａ	201.0286305	土地 の 所有者		縮 尺	1／　250

座 標 面 積 計 算 書

地 番	115-65-1	地 目	

筆 界 点	X	Y	辺長	方向角	備　考
115-33	24443.503	20240.981	4.116	19-01-45	
115-57	24447.638	20231.433	10.405	293-24-58	
115-58	24443.872	20229.802	4.104	203-25-00	
115-34	24439.612	20239.639	10.720	113-24-56	

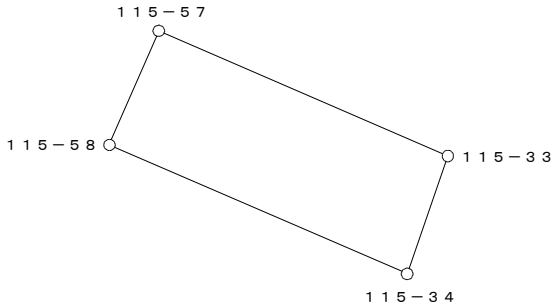


○：筆界点

面積算出公式	倍 面 積　２Ａ	86.694640	土 地 の 所 在			
Ａ＝ 1／2 ΣXn(Y(n+1)－Y(n-1))	面　　積　　Ａ	43.3473200	土地 の 所有者		縮 尺	1／　250

座 標 面 積 計 算 書

地 番	115-66	地 目	

筆 界 点	X	Y	辺長	方向角	備 考
115-34	24439.612	20239.639	0.809	18-58-21	
115-58	24443.872	20229.802	10.720	293-24-56	
115-59	24445.023	20227.142	2.898	293-23-54	
115-60	24444.284	20226.822	0.805	203-24-48	
115-35	24438.847	20239.376	13.681	113-25-01	

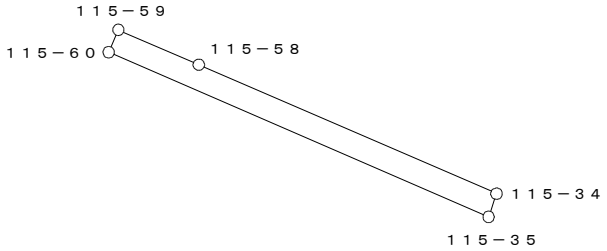


○：筆界点

面積算出公式	倍 面 積　２Ａ	22.009757	土 地 の 所 在			
Ａ＝ 1／2 ΣXn(Y(n+1)－Y(n-1))	面　　積　　Ａ	11.0048785	土地 の 所有者		縮 尺	1／　250

座 標 面 積 計 算 書

地 番	115-67	地 目	

筆 界 点	X	Y	辺長	方向角	備 考
115-35	24438.847	20239.376	6.900	19-01-52	
115-60	24444.284	20226.822	13.681	293-25-01	
115-61	24437.017	20223.675	7.919	203-24-55	
115-36	24431.340	20236.790	14.291	113-24-22	
115-3	24432.324	20237.126	1.040	18-51-11	

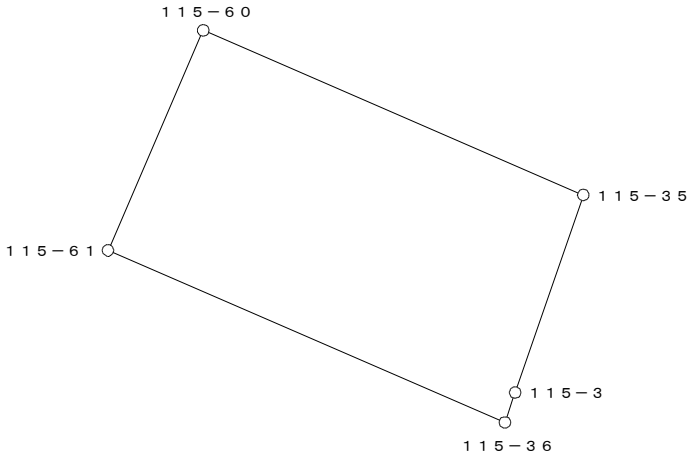


○：筆界点

面積算出公式	倍 面 積　２Ａ	221.452912	土 地 の 所 在			
Ａ＝ 1／2 ΣＸn(Ｙ(ｎ+1)－Ｙ(ｎ-1))	面　　積　　Ａ	110.7264560	土地 の 所有者		縮 尺	1／　　250

座 標 面 積 計 算 書

地 番	115-68	地 目	

筆 界 点	X	Y	辺長	方向角	備　考
115-36	24431.340	20236.790	5.539	18-52-36	
115-61	24437.017	20223.675	14.291	293-24-22	
115-62	24431.952	20221.481	5.520	203-25-15	
115-37	24426.099	20234.998	14.730	113-24-47	

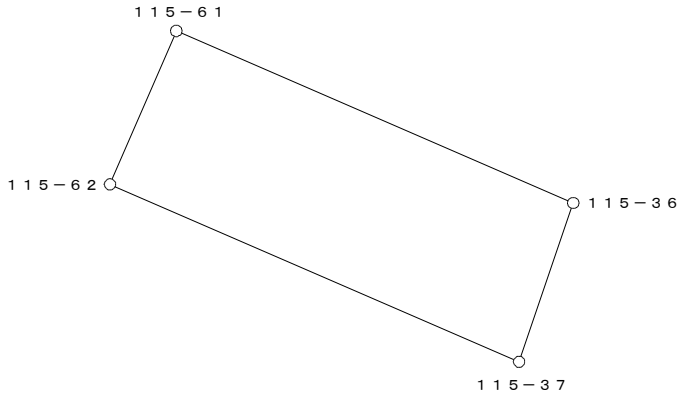


○：筆界点

面積算出公式	倍 面 積　２Ａ　160.213986	土 地 の 所 在			
Ａ＝ 1／2 ΣＸn(Ｙ(ｎ+1)－Ｙ(ｎ-1))	面　積　Ａ　80.1069930	土地 の 所有者		縮 尺	1／　250

座 標 面 積 計 算 書

地 番	115-69	地 目	

筆 界 点	X	Y	辺長	方向角	備 考
115-37	24426.099	20234.998	3.229	18-51-41	
115-62	24431.952	20221.481	14.730	293-24-47	
115-63	24430.722	20220.949	1.340	203-23-22	
115-64	24428.974	20220.189	1.906	203-29-55	
115-38	24423.043	20233.954	14.988	113-18-36	

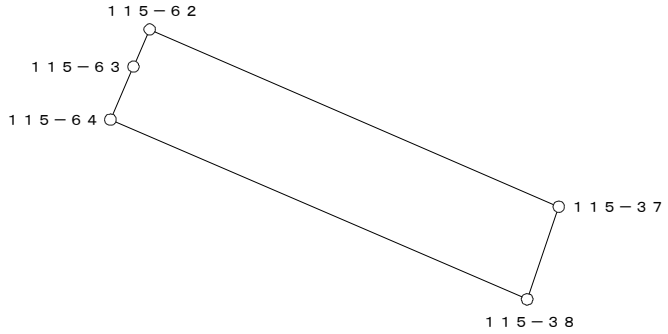


○：筆界点

面積算出公式	倍 面 積　２Ａ	96.068642	土 地 の 所 在			
Ａ＝ １／２ ΣＸｎ(Ｙ(ｎ+1)－Ｙ(ｎ-1))	面　　積　　Ａ	48.0343210	土地 の 所有者		縮 尺	1／　250

座 標 面 積 計 算 書

地 番	115-70	地 目	

筆 界 点	X	Y	辺長	方向角	備　考
115-38	24423.043	20233.954	0.278	18-53-28	
115-64	24428.974	20220.189	14.988	293-18-36	
115-65	24428.713	20220.075	0.285	203-35-41	
115-66	24427.839	20222.085	2.192	113-30-02	
115-39	24422.780	20233.864	12.819	113-14-35	

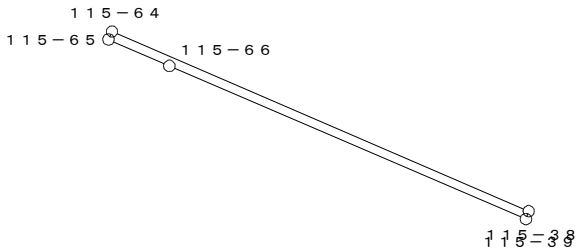


○：筆界点

面積算出公式	倍 面 積　２Ａ	8.555532	土 地 の 所 在			
Ａ＝ 1／2 ΣXn(Y(n+1)－Y(n-1))	面　　積　　Ａ	4.2777660	土地 の 所有者		縮 尺	1／　250

座 標 面 積 計 算 書

地 番	115-71	地 目	

筆 界 点	X	Y	辺長	方向角	備　考
115-39	24422.780	20233.864	2.989	18-52-39	
115-66	24427.839	20222.085	12.819	293-14-35	
115-67	24414.902	20217.618	13.686	199-02-57	
115-79	24412.918	20216.925	2.102	199-15-14	
115-7	24408.695	20215.451	4.473	199-14-28	
115-6	24410.794	20228.288	13.007	80-42-49	
115-5	24412.761	20230.552	2.999	49-00-55	
115-4	24419.952	20232.897	7.564	18-03-41	

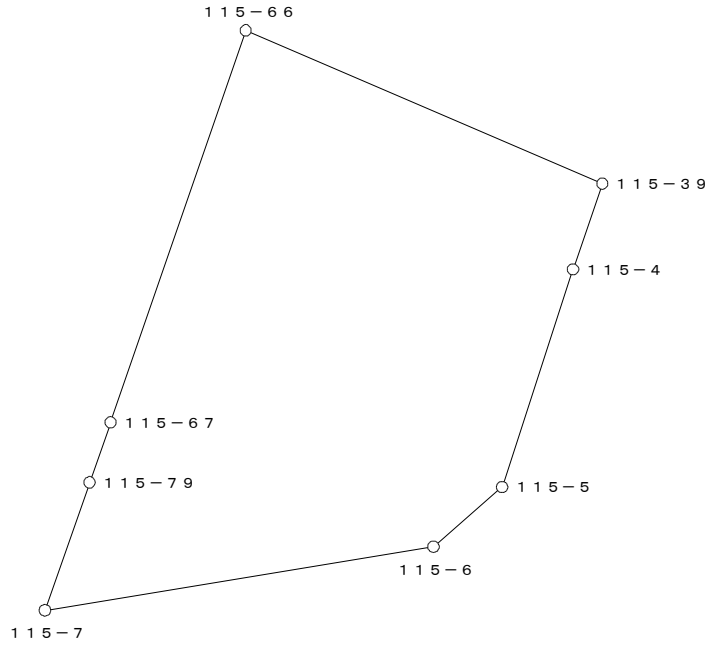


○：筆界点

面積算出公式	倍 面 積　２Ａ	416.759428	土 地 の 所 在			
Ａ＝ 1／2 ΣXn(Y(n+1)－Y(n-1))	面　　積　　Ａ	208.3797140	土地 の 所有者		縮 尺	1／　250

座 標 面 積 計 算 書

地 番	115-72-1	地 目	

筆 界 点	X	Y	辺長	方向角	備　考
115-78	24418.397	20201.033	16.810	289-01-21	
115-9	24408.348	20197.559	10.633	199-04-14	
115-8	24406.053	20199.492	3.001	139-53-37	
115-7	24408.695	20215.451	16.176	80-36-00	
115-79	24412.918	20216.925	4.473	19-14-28	

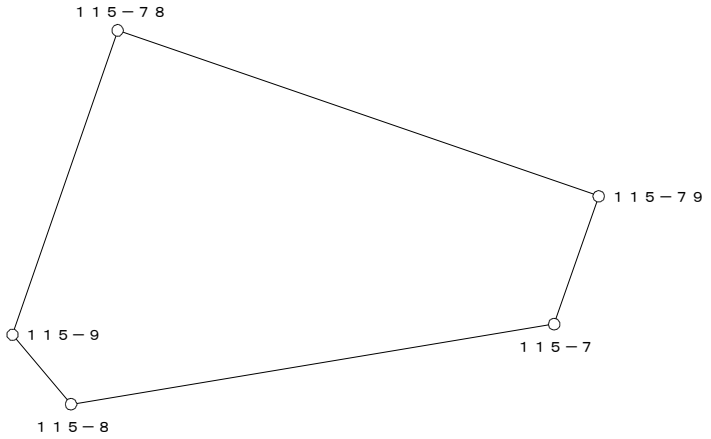


○：筆界点

面積算出公式	倍 面 積　２Ａ　295.512083	土 地 の 所 在			
Ａ＝ 1／2 ΣXn(Y(n+1)－Y(n-1))	面　積　Ａ　147.7560415	土地 の 所有者		縮 尺	1／　250

座 標 面 積 計 算 書

地 番	115-72-2	地 目	

筆 界 点	X	Y	辺長	方向角	備　考
115-10	24420.383	20201.719	16.817	289-01-16	
115-78	24418.397	20201.033	2.101	199-03-21	
115-79	24412.918	20216.925	16.810	109-01-21	
115-67	24414.902	20217.618	2.102	19-15-14	

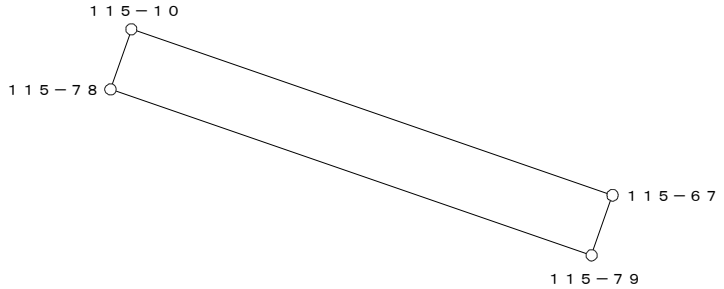


○：筆界点

面積算出公式	倍 面 積　２Ａ	70.662055	土 地 の 所 在			
Ａ＝ 1／2 ΣXn(Y(n+1)－Y(n-1))	面　　積　　Ａ	35.3310275	土地 の 所有者		縮 尺	1／　250

座 標 面 積 計 算 書

地 番	115-73	地 目	

筆 界 点	X	Y	辺長	方向角	備　考
115-11	24437.060	20207.476	14.889	295-11-36	
115-10	24420.383	20201.719	17.643	199-02-42	
115-67	24414.902	20217.618	16.817	109-01-16	
115-66	24427.839	20222.085	13.686	19-02-57	
115-65	24428.713	20220.075	2.192	293-30-02	
115-64	24428.974	20220.189	0.285	23-35-41	
115-63	24430.722	20220.949	1.906	23-29-55	

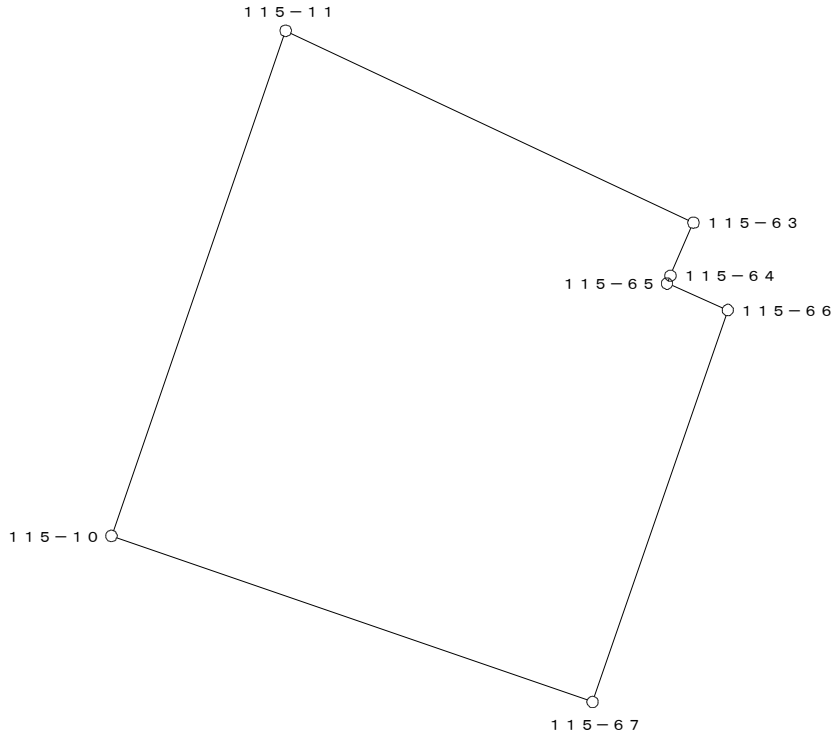


○：筆界点

面積算出公式	倍 面 積　２Ａ	553.730217	土 地 の 所 在			
Ａ＝ 1／2 ΣXn(Y(n+1)－Y(n-1))	面　　積　　Ａ	276.8651085	土地 の 所有者		縮 尺	1／　250

座 標 面 積 計 算 書

地 番	115-74	地 目	

筆 界 点	X	Y	辺長	方向角	備　考
115-68	24476.140	20171.203	19.958	25-10-19	
115-69	24484.682	20153.037	20.074	295-11-02	
115-42	24466.627	20144.542	19.954	205-11-50	
115-13	24458.077	20162.714	20.083	115-11-50	

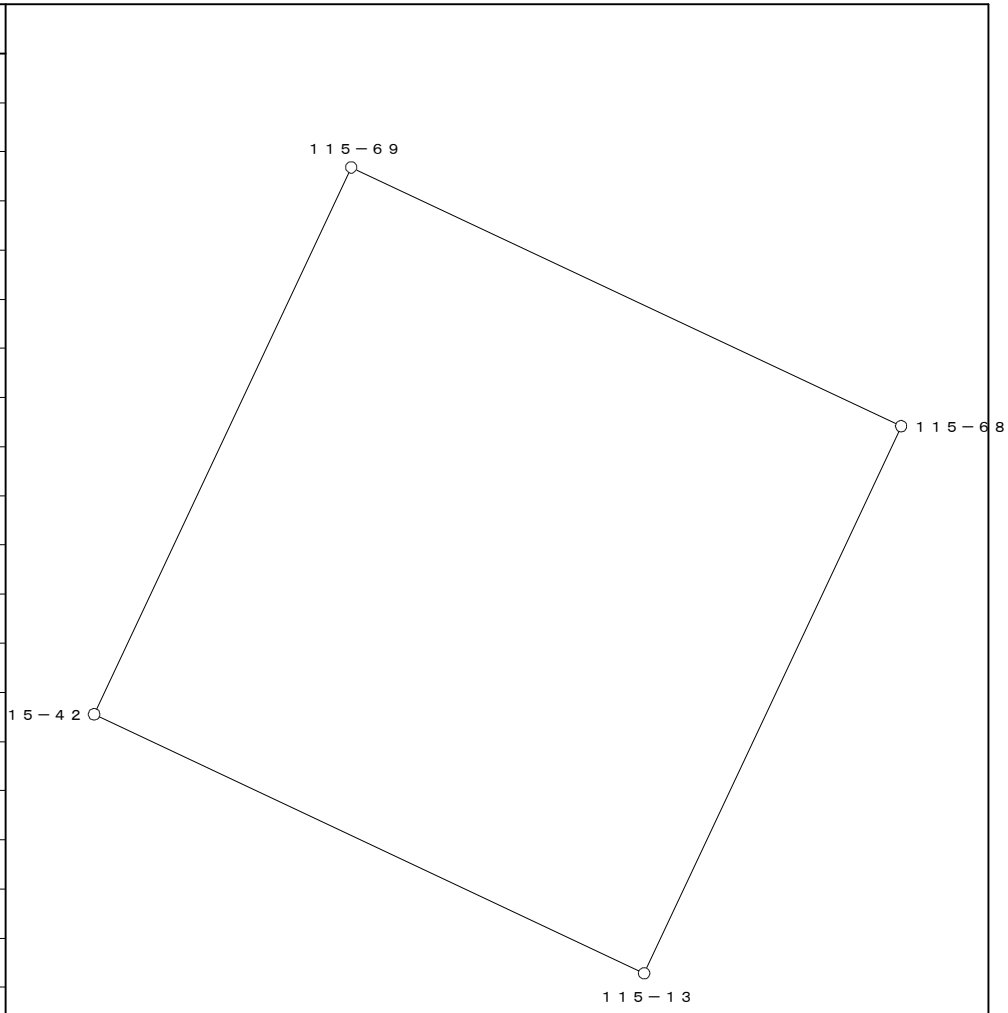


○：筆界点

面積算出公式	倍 面 積　２Ａ	801.373206	土 地 の 所 在			
Ａ＝ 1／2 ΣXn(Y(n+1)－Y(n-1))	面　　積　　Ａ	400.6866030	土地 の 所有者		縮 尺	1／　250

座 標 面 積 計 算 書

地 番	115-75	地 目	

筆 界 点	X	Y	辺長	方向角	備 考
115-69	24484.682	20153.037	19.954	25-11-50	
115-70	24488.039	20145.901	7.886	295-11-38	
115-71	24489.490	20142.816	3.409	295-11-22	
115-72	24489.626	20142.526	0.320	295-07-30	
115-167	24489.699	20142.370	0.172	295-04-38	
115-164	24490.321	20141.043	1.466	295-06-49	
115-162	24490.498	20140.666	0.416	295-09-00	
115-160	24490.740	20140.150	0.570	295-07-34	
115-158	24490.915	20139.775	0.414	295-01-01	
115-156	24490.984	20139.627	0.163	294-59-45	
115-154	24491.253	20139.053	0.634	295-06-35	
115-152	24491.473	20138.582	0.520	295-02-13	
115-150	24491.534	20138.452	0.144	295-08-15	
115-148	24491.691	20138.116	0.371	295-02-42	
115-73	24491.892	20137.688	0.473	295-09-22	
115-43	24473.847	20129.199	19.942	205-11-38	
115-42	24466.627	20144.542	16.957	115-12-01	

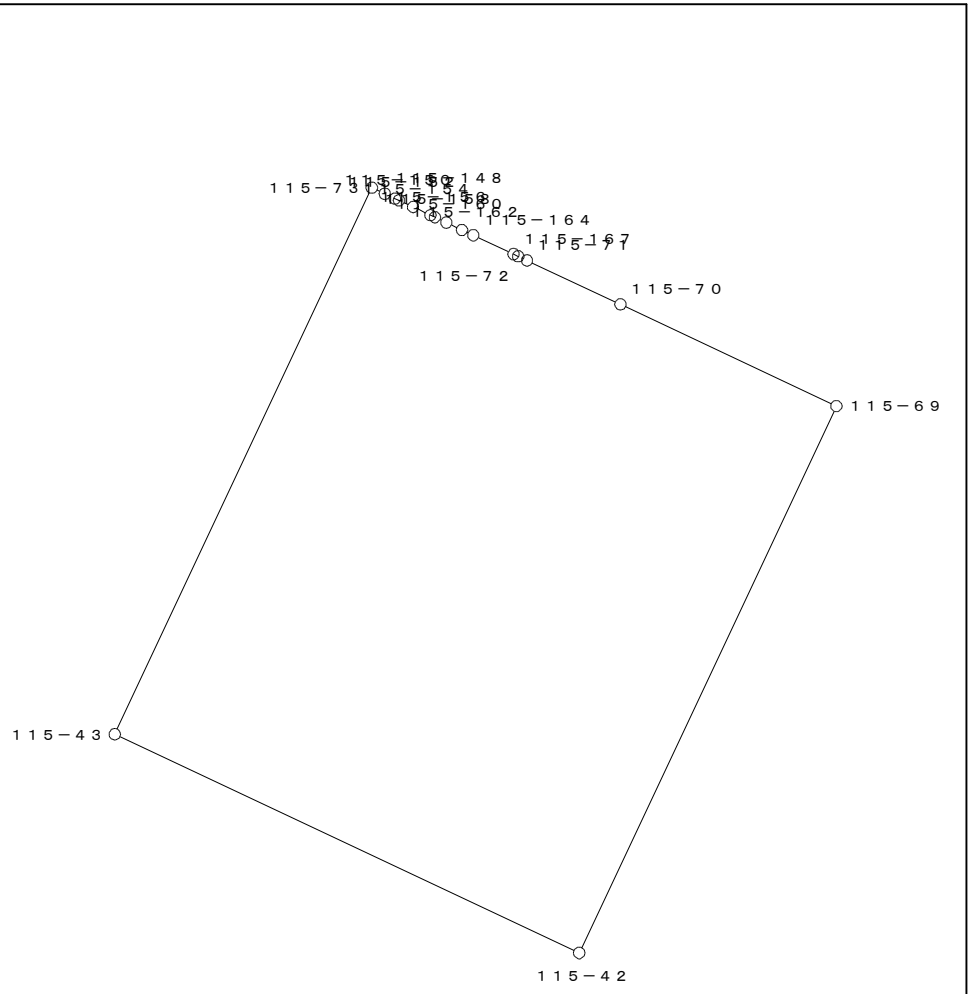


○：筆界点

面積算出公式	倍 面 積 ２Ａ	676.640001	土 地 の 所 在			
Ａ＝ １／２ ΣＸｎ(Ｙ(ｎ+1)－Ｙ(ｎ-1))	面 積 Ａ	338.3200005	土地 の 所有者		縮 尺	1／ 250

座 標 面 積 計 算 書

地 番	115-76	地 目	

筆 界 点	X	Y	辺長	方向角	備 考
115-73	24491.892	20137.688	19.942	25-11-38	
115-146	24491.967	20137.528	0.177	295-06-53	
115-144	24492.121	20137.201	0.361	295-13-05	
115-142	24492.187	20137.060	0.156	295-05-01	
115-140	24492.253	20136.918	0.157	294-55-43	
115-138	24492.299	20136.819	0.109	294-55-18	
115-136	24492.593	20136.191	0.693	295-05-12	
115-134	24492.731	20135.898	0.324	295-13-12	
115-132	24492.980	20135.366	0.587	295-04-54	
115-130	24493.290	20134.703	0.732	295-03-34	
115-128	24493.554	20134.139	0.623	295-05-01	
115-74	24493.688	20133.854	0.315	295-10-54	
115-75	24497.962	20124.770	10.039	295-11-49	
115-76	24495.230	20123.484	3.020	205-12-26	
115-77	24494.199	20122.999	1.139	205-11-35	
115-81	24487.204	20119.708	7.731	205-11-46	
115-44	24479.926	20116.283	8.044	205-12-05	
115-43	24473.847	20129.199	14.275	115-12-16	

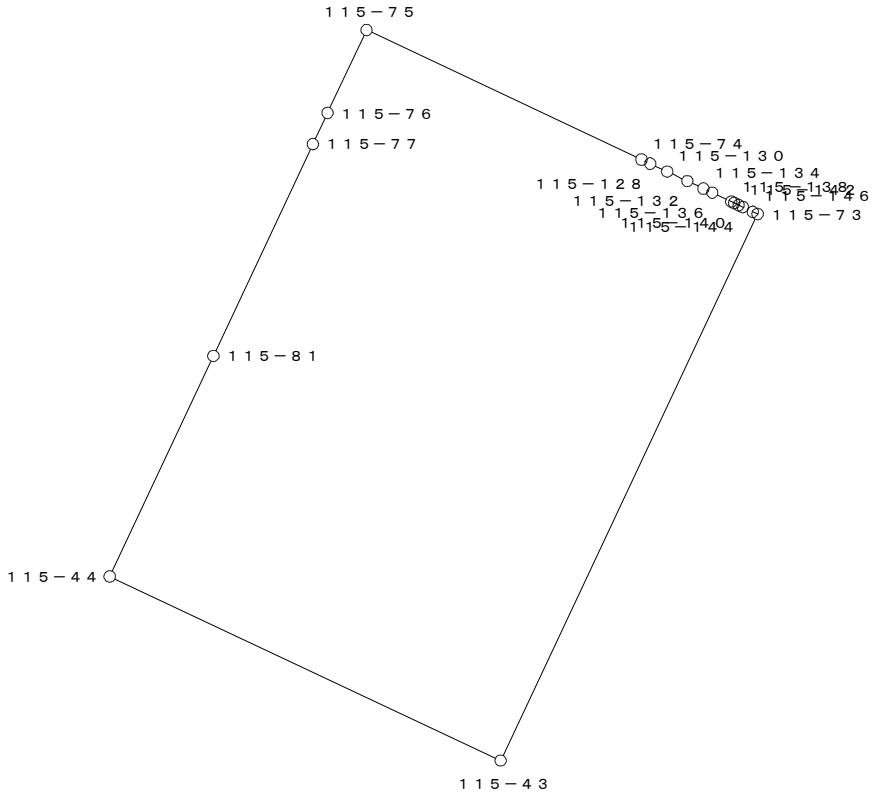


○：筆界点

面積算出公式	倍 面 積 ２Ａ	569.107789	土 地 の 所 在			
Ａ＝ １／２ ΣＸｎ(Ｙ(ｎ+1)－Ｙ(ｎ-1))	面 積 Ａ	284.5538945	土地 の 所有者		縮 尺	1／ 250

座 標 面 積 計 算 書

地 番	115-77-1	地 目	

筆 界 点	X	Y	辺長	方向角	備　考
115-80	24492.087	20109.332	11.468	295-12-07	
115-15	24486.469	20107.190	6.012	200-52-14	
115-14	24483.685	20108.294	2.995	158-22-09	
115-44	24479.926	20116.283	8.829	115-11-53	
115-81	24487.204	20119.708	8.044	25-12-05	

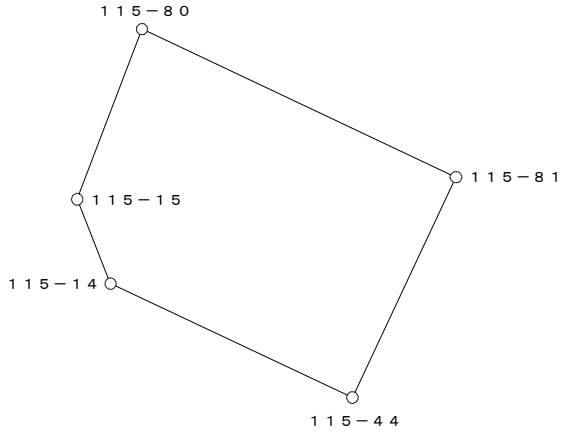


○：筆界点

面積算出公式	倍 面 積　２Ａ	175.431823	土 地 の 所 在			
Ａ＝ 1／2 ΣXn(Y(n+1)－Y(n-1))	面　　積　　Ａ	87.7159115	土地 の 所有者		縮 尺	1／　250

座 標 面 積 計 算 書

地 番	115-77-2	地 目	

筆 界 点	X	Y	辺長	方向角	備　考
115-45	24499.331	20112.094	12.052	295-12-08	
115-80	24492.087	20109.332	7.753	200-52-15	
115-81	24487.204	20119.708	11.468	115-12-07	
115-77	24494.199	20122.999	7.731	25-11-46	

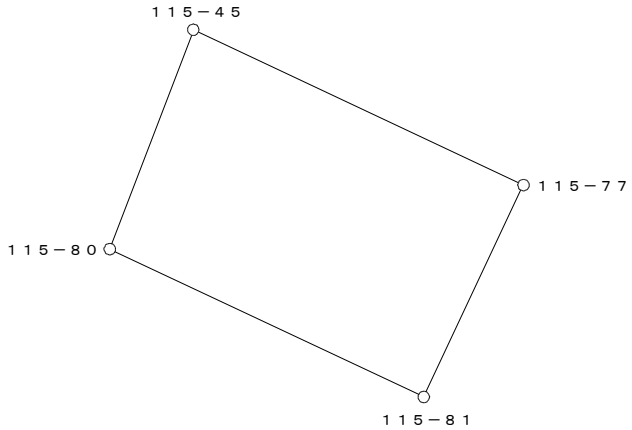


○：筆界点

面積算出公式	倍 面 積　２Ａ	181.820477	土 地 の 所 在			
Ａ＝ 1／2 ΣＸn(Ｙ(ｎ+1)－Ｙ(ｎ-1))	面　　積　　Ａ	90.9102385	土地 の 所有者		縮 尺	1／　250

座 標 面 積 計 算 書

地 番	115-78	地 目	

筆 界 点	X	Y	辺長	方向角	備　考
115-76	24495.230	20123.484	1.139	25-11-35	
115-46	24500.398	20112.501	12.138	295-11-57	
115-45	24499.331	20112.094	1.142	200-52-44	
115-77	24494.199	20122.999	12.052	115-12-08	

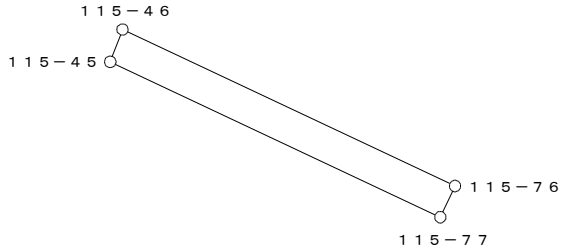


○：筆界点

面積算出公式	倍 面 積　２Ａ	27.554312	土 地 の 所 在			
Ａ＝ 1／2 Σ Xn(Y(n+1)－Y(n-1))	面　　積　　Ａ	13.7771560	土地 の 所有者		縮 尺	1／　250

座 標 面 積 計 算 書

地 番	115-79	地 目	

筆 界 点	X	Y	辺長	方向角	備　考
115-75	24497.962	20124.770	3.020	25-12-26	
115-16	24503.229	20113.580	12.368	295-12-21	
115-46	24500.398	20112.501	3.030	200-51-49	
115-76	24495.230	20123.484	12.138	115-11-57	

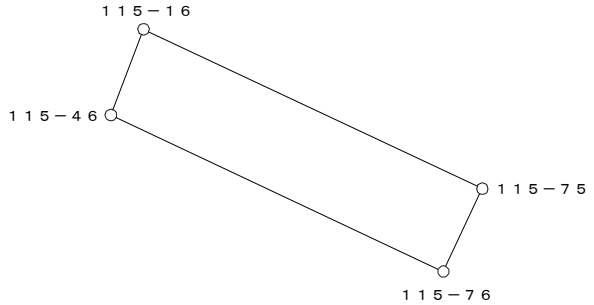

○：筆界点

面積算出公式	倍 面 積　２Ａ	74.013587	土 地 の 所 在			
Ａ＝ １／２ ΣＸｎ(Ｙ(ｎ+1)－Ｙ(ｎ-1))	面　　積　　Ａ	37.0067935	土地 の 所有者		縮 尺	1／　250