
換　地　図

縮尺　５００分の１

所 在　　那覇市字松川後原

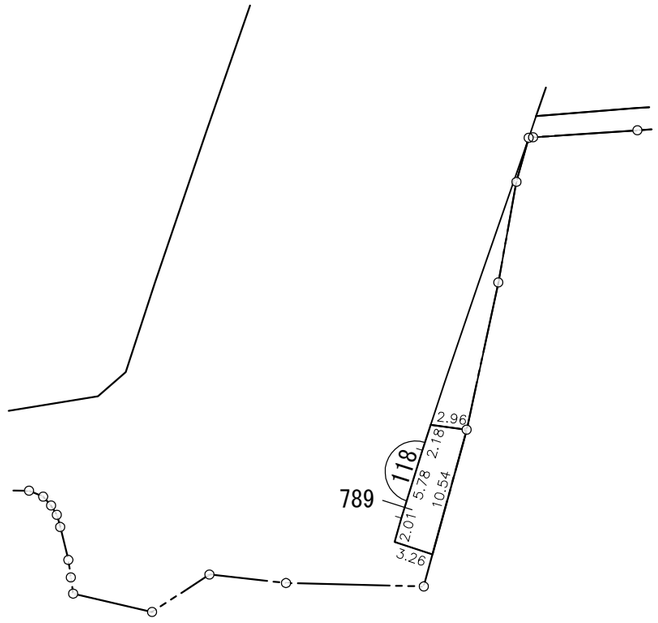


凡例	施行地区界	町界	丁目界	5-1 地番	換地	

那覇広域都市計画事業真嘉比古島第二土地区画整理事業

画地出来形確認測量原図　１１８街区

S=1/500

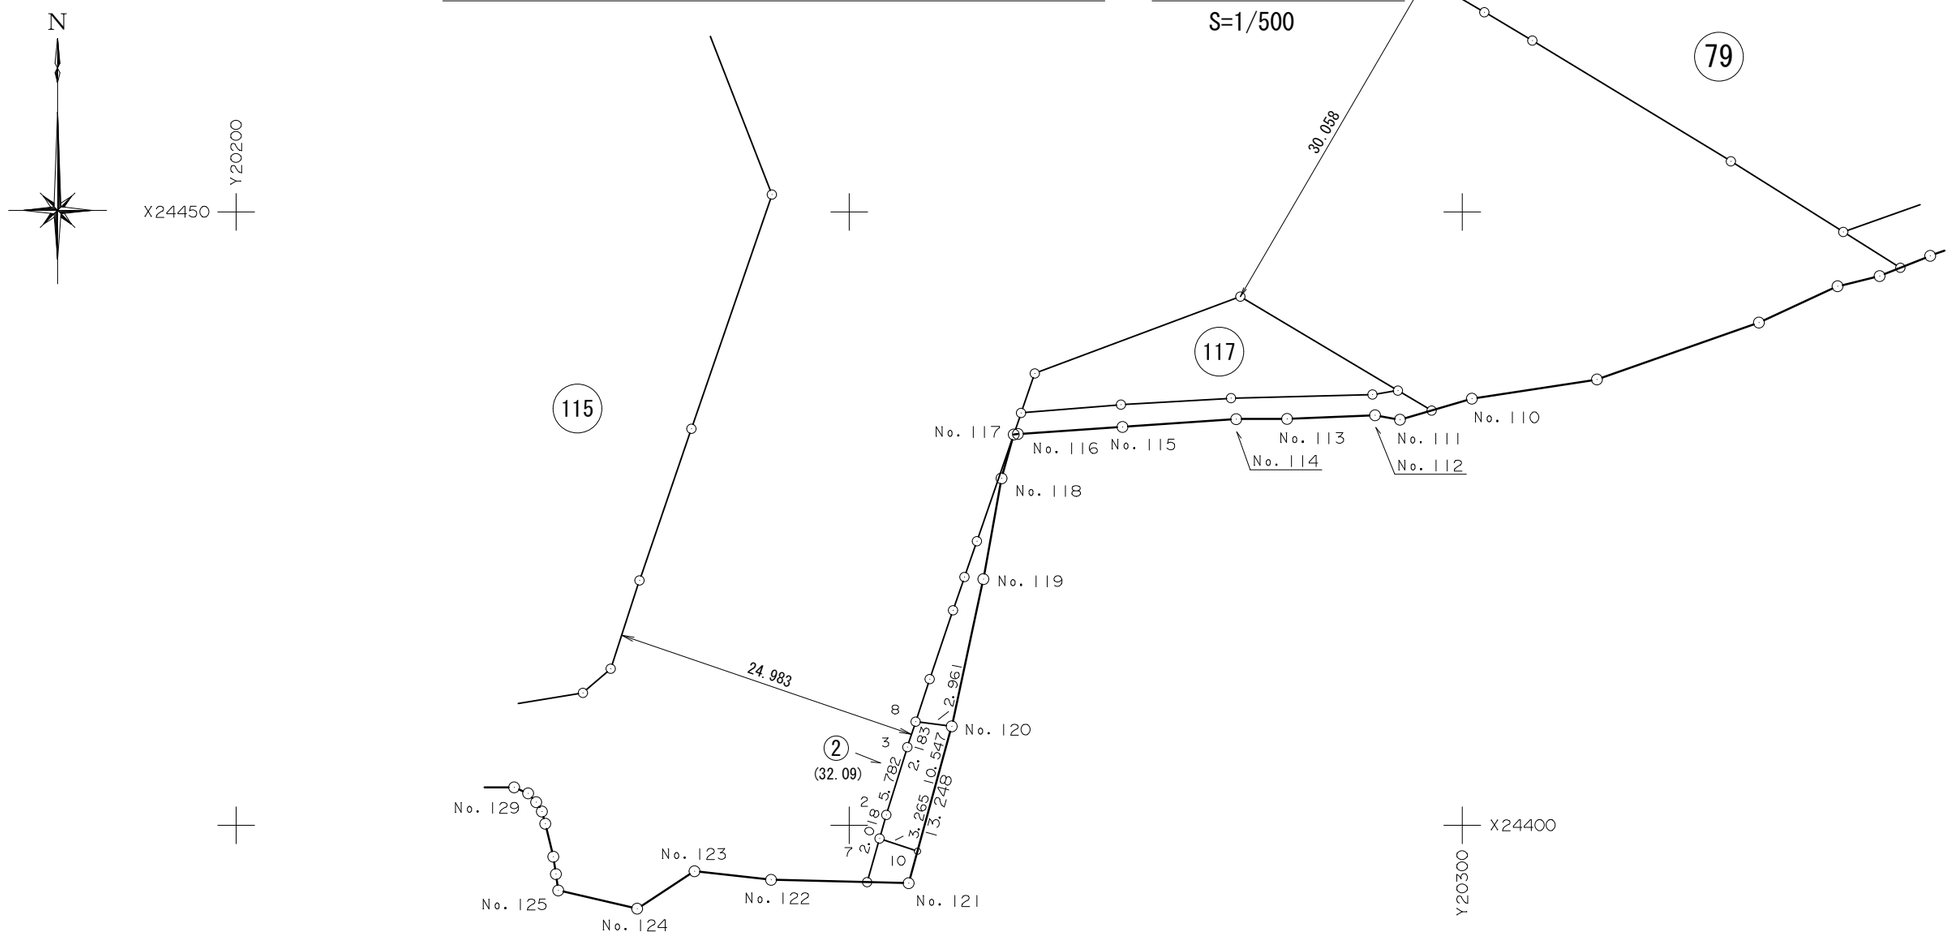

面　積　一　覧　表

種　　別	地　　番	地　　目	面　　積	地　　積	備　　考
	11801:118-3		32.0906485	32.09	
			32.0906485	32.09	
			32.0906485	32.09	

座　標　リ　ス　ト

測　　点	X　座　標	Y　座　標
11801:118-1	24395.369	20251.463
11802:118-2	24400.855	20253.030
11803:118-3	24406.377	20254.745
11804:118-4	24411.924	20256.572
11805:118-5	24417.520	20258.469
11806:118-6	24423.159	20260.415
11807:118-7	24398.915	20252.476
11808:118-8	24408.450	20255.428
11809:118-9	24420.241	20259.408
11810:118-10	24397.890	20255.576
19117:No.117	24431.854	20263.419
19118:No.118	24428.268	20262.418
19119:No.119	24420.064	20260.945
19120:No.120	24408.062	20258.363
19121:No.121	24395.285	20254.862


測　　点	X　座　標	Y　座　標

測　　点	X　座　標	Y　座　標

座 標 面 積 計 算 書

地 番	118-3	地 目	

筆 界 点	X	Y	辺長	方向角	備　考
118-7	24398.915	20252.476	3.265	288-17-46	
118-2	24400.855	20253.030	2.018	15-56-15	
118-3	24406.377	20254.745	5.782	17-15-13	
118-8	24408.450	20255.428	2.183	18-14-09	
No.120	24408.062	20258.363	2.961	97-31-51	
118-10	24397.890	20255.576	10.547	195-19-20	

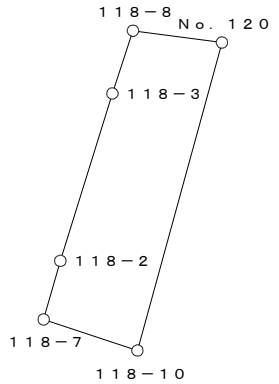

○：筆界点

面積算出公式	倍 面 積　2A	64.181297	土 地 の 所 在			
A＝ 1／2 ΣXn(Y(n+1)－Y(n-1))	面　積　A	32.0906485	土地 の 所有者		縮 尺	1／　250