
換　地　図

縮尺　５００分の１

所 在　　那覇市字松川後原

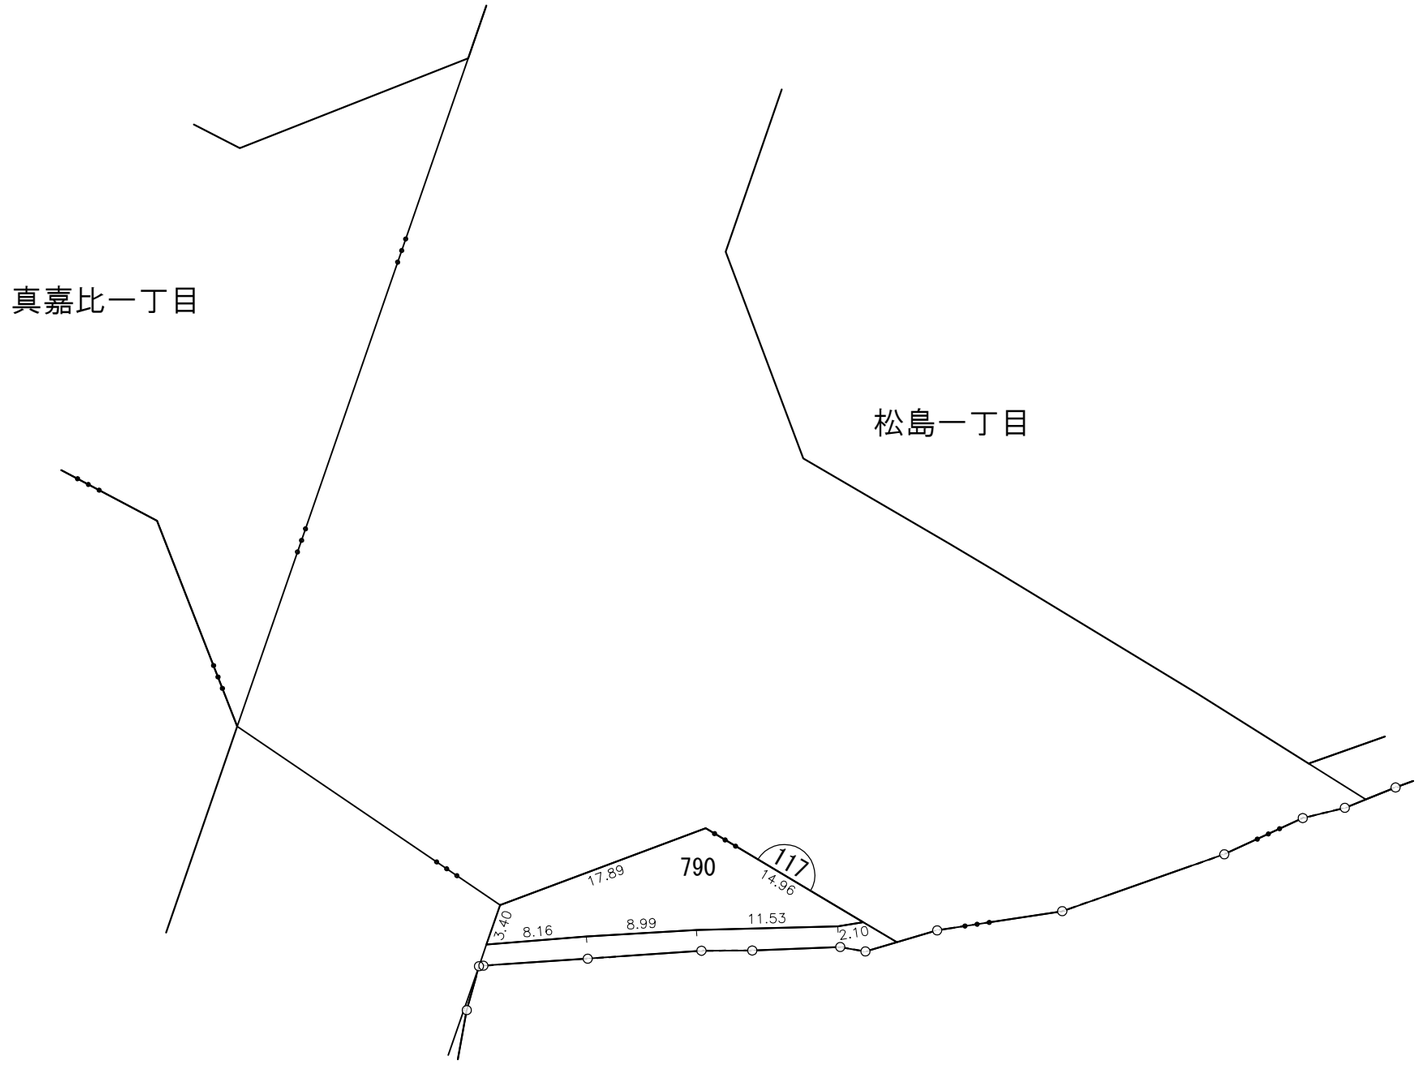


凡例	施行地区界	町界	丁目界	5-1 地番	換地	

那覇広域都市計画事業真嘉比古島第二土地区画整理事業

画地出来形確認測量原図　１１７街区

S=1/500

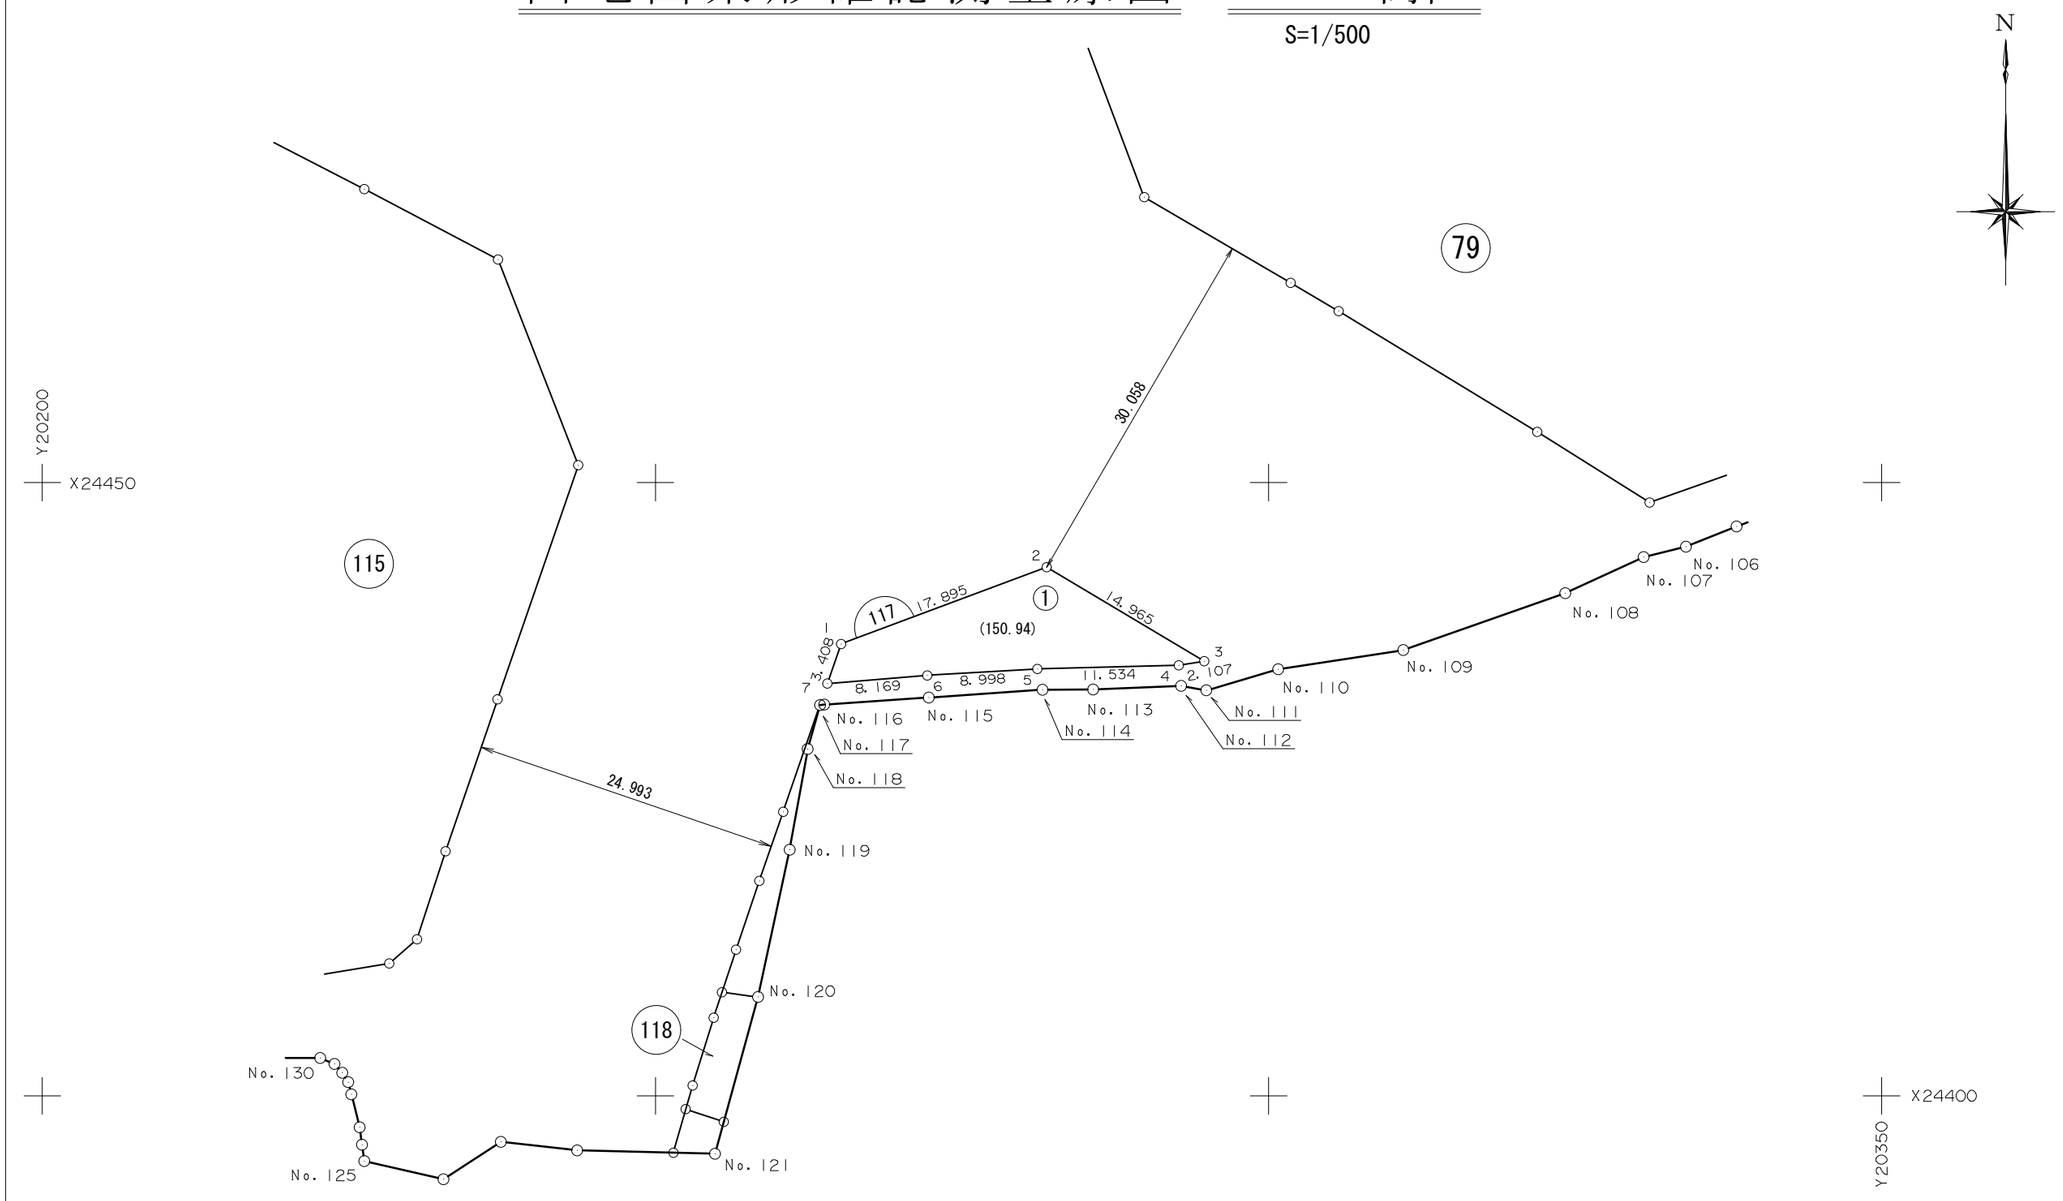

面　積　一　覧　表

種　別	地　番	地　目	面　積	地　積	備　考
	11701:117-1		150.9414615	150.94	
			150.9414615	150.94	
			150.9414615	150.94	

座　標　リ　ス　ト

測　　点	X　座　標	Y　座　標
11701:117-1	24436.837	20265.137
11702:117-2	24443.094	20281.903
11703:117-3	24435.440	20294.762
11704:117-4	24435.107	20292.681
11705:117-5	24434.808	20281.151
11706:117-6	24434.282	20272.168
11707:117-7	24433.615	20264.026


測　　点	X　座　標	Y　座　標

測　　点	X　座　標	Y　座　標

座 標 面 積 計 算 書

地 番	117-1	地 目	

筆 界 点	X	Y	辺長	方向角	備　考
117-1	24436.837	20265.137	3.408	19-01-30	
117-2	24443.094	20281.903	17.895	69-32-05	
117-3	24435.440	20294.762	14.965	120-45-44	
117-4	24435.107	20292.681	2.107	260-54-31	
117-5	24434.808	20281.151	11.534	268-30-52	
117-6	24434.282	20272.168	8.998	266-38-56	
117-7	24433.615	20264.026	8.169	265-19-00	

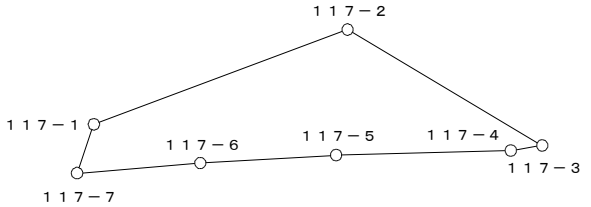

○：筆界点

面積算出公式	倍 面 積　２Ａ	301.882923	土 地 の 所 在			
Ａ＝ 1／2 ΣXn(Y(n+1)－Y(n-1))	面　　積　　Ａ	150.9414615	土地 の 所有者		縮 尺	1／　500