
換　地　図

縮尺　５００分の１

所 在　　那覇市字松川後原

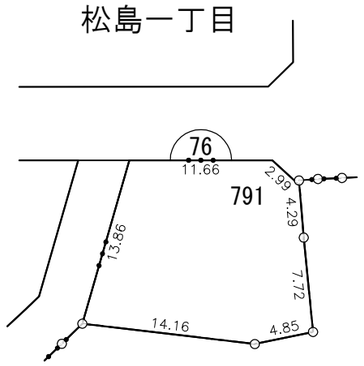




凡例						
	施行地区界	町界	丁目界	地番	換地	

那覇広域都市計画事業真嘉比古島第二土地区画整理事業

画地出来形確認測量原図　７６街区

S=1/500

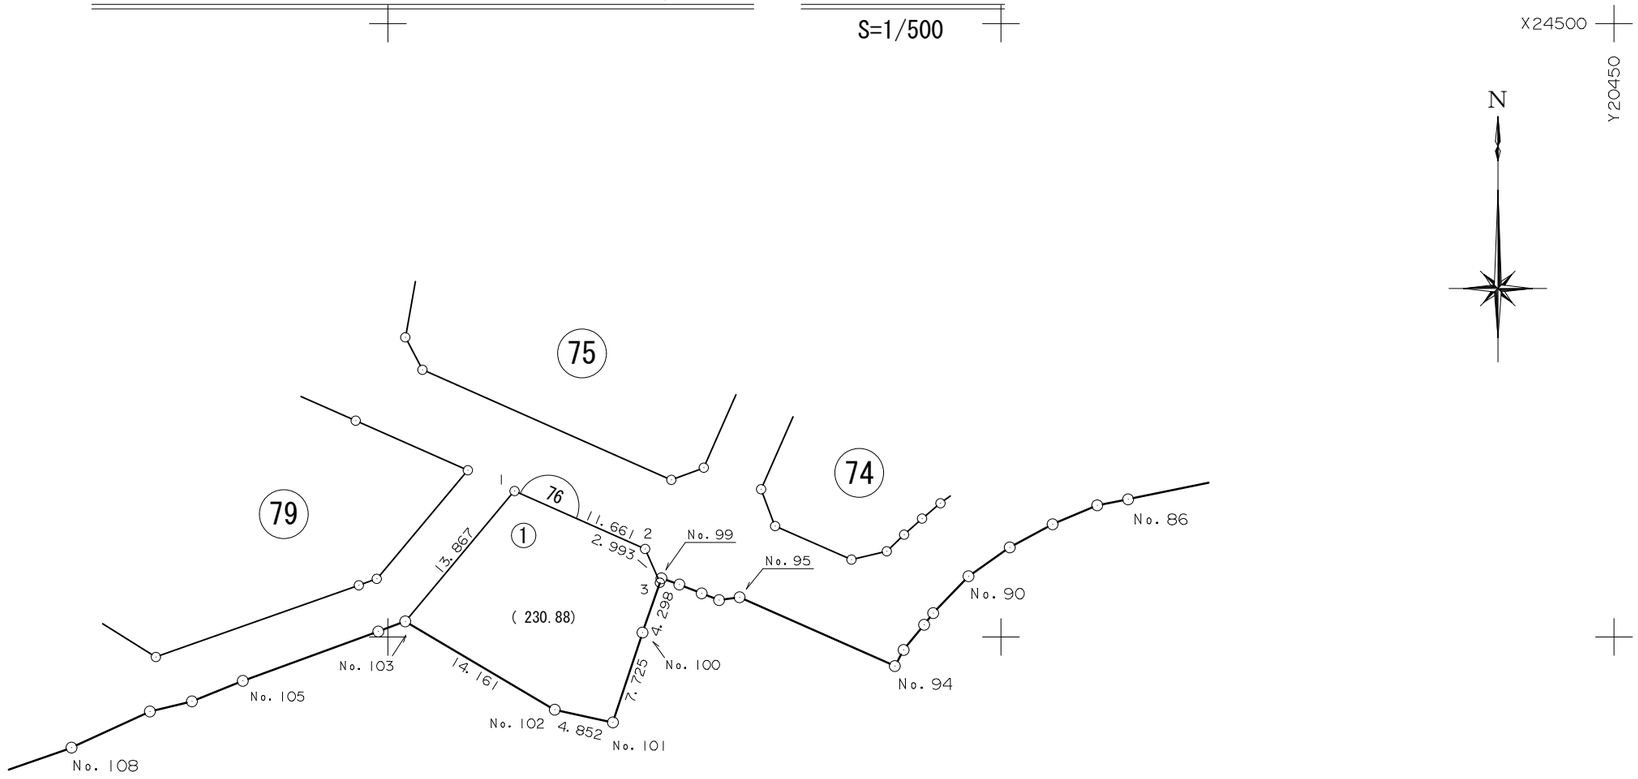

面　積　一　覧　表

種　別	地　番	地　目	面　積	地　積	備　考
	7601:76-1		230.8868550	230.88	
			230.8868550	230.88	
			230.8868550	230.88	

座　標　リ　ス　ト

測　　点	X　座　標	Y　座　標
7601:76-1	24461.903	20360.333
7602:76-2	24457.173	20370.992
7603:76-3	24454.429	20372.188
19100:No.100	24450.370	20370.774
19101:No.101	24443.034	20368.353
19102:No.102	24444.063	20363.611
19103:No.103	24451.276	20351.425


測　　点	X　座　標	Y　座　標

測　　点	X　座　標	Y　座　標

座 標 面 積 計 算 書

地 番	76-1	地 目	

筆 界 点	X	Y	辺長	方向角	備　考
76-1	24461.903	20360.333	13.867	39-58-16	
76-2	24457.173	20370.992	11.661	113-55-46	
76-3	24454.429	20372.188	2.993	156-26-58	
No.100	24450.370	20370.774	4.298	199-12-23	
No.101	24443.034	20368.353	7.725	198-15-49	
No.102	24444.063	20363.611	4.852	282-14-36	
No.103	24451.276	20351.425	14.161	300-37-18	

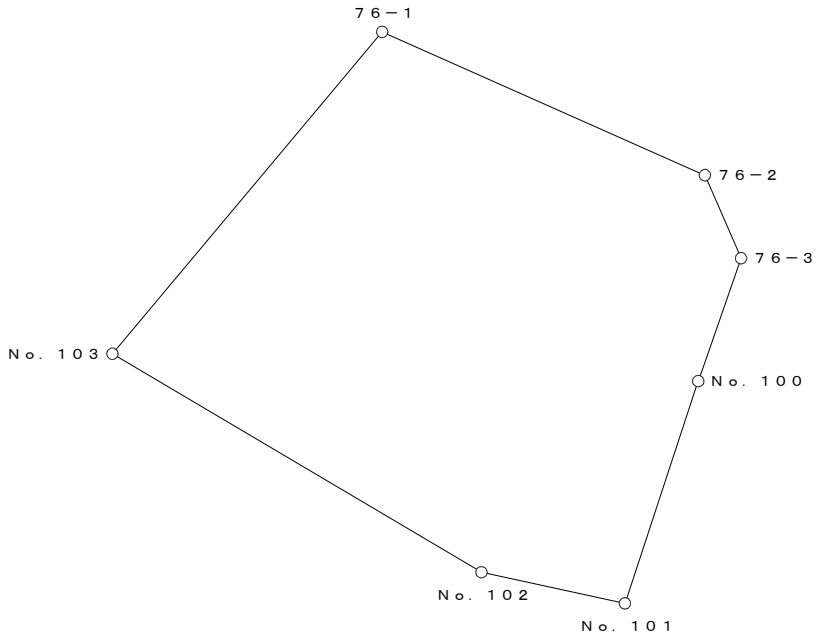

○：筆界点

面積算出公式	倍 面 積　２Ａ	461.773710	土 地 の 所 在			
Ａ＝ 1／2 ΣXn(Y(n+1)－Y(n-1))	面　　積　　Ａ	230.8868550	土地 の 所有者		縮 尺	1／　250