
換　地　図

縮尺　５００分の１

所 在　那覇市真嘉比一丁目

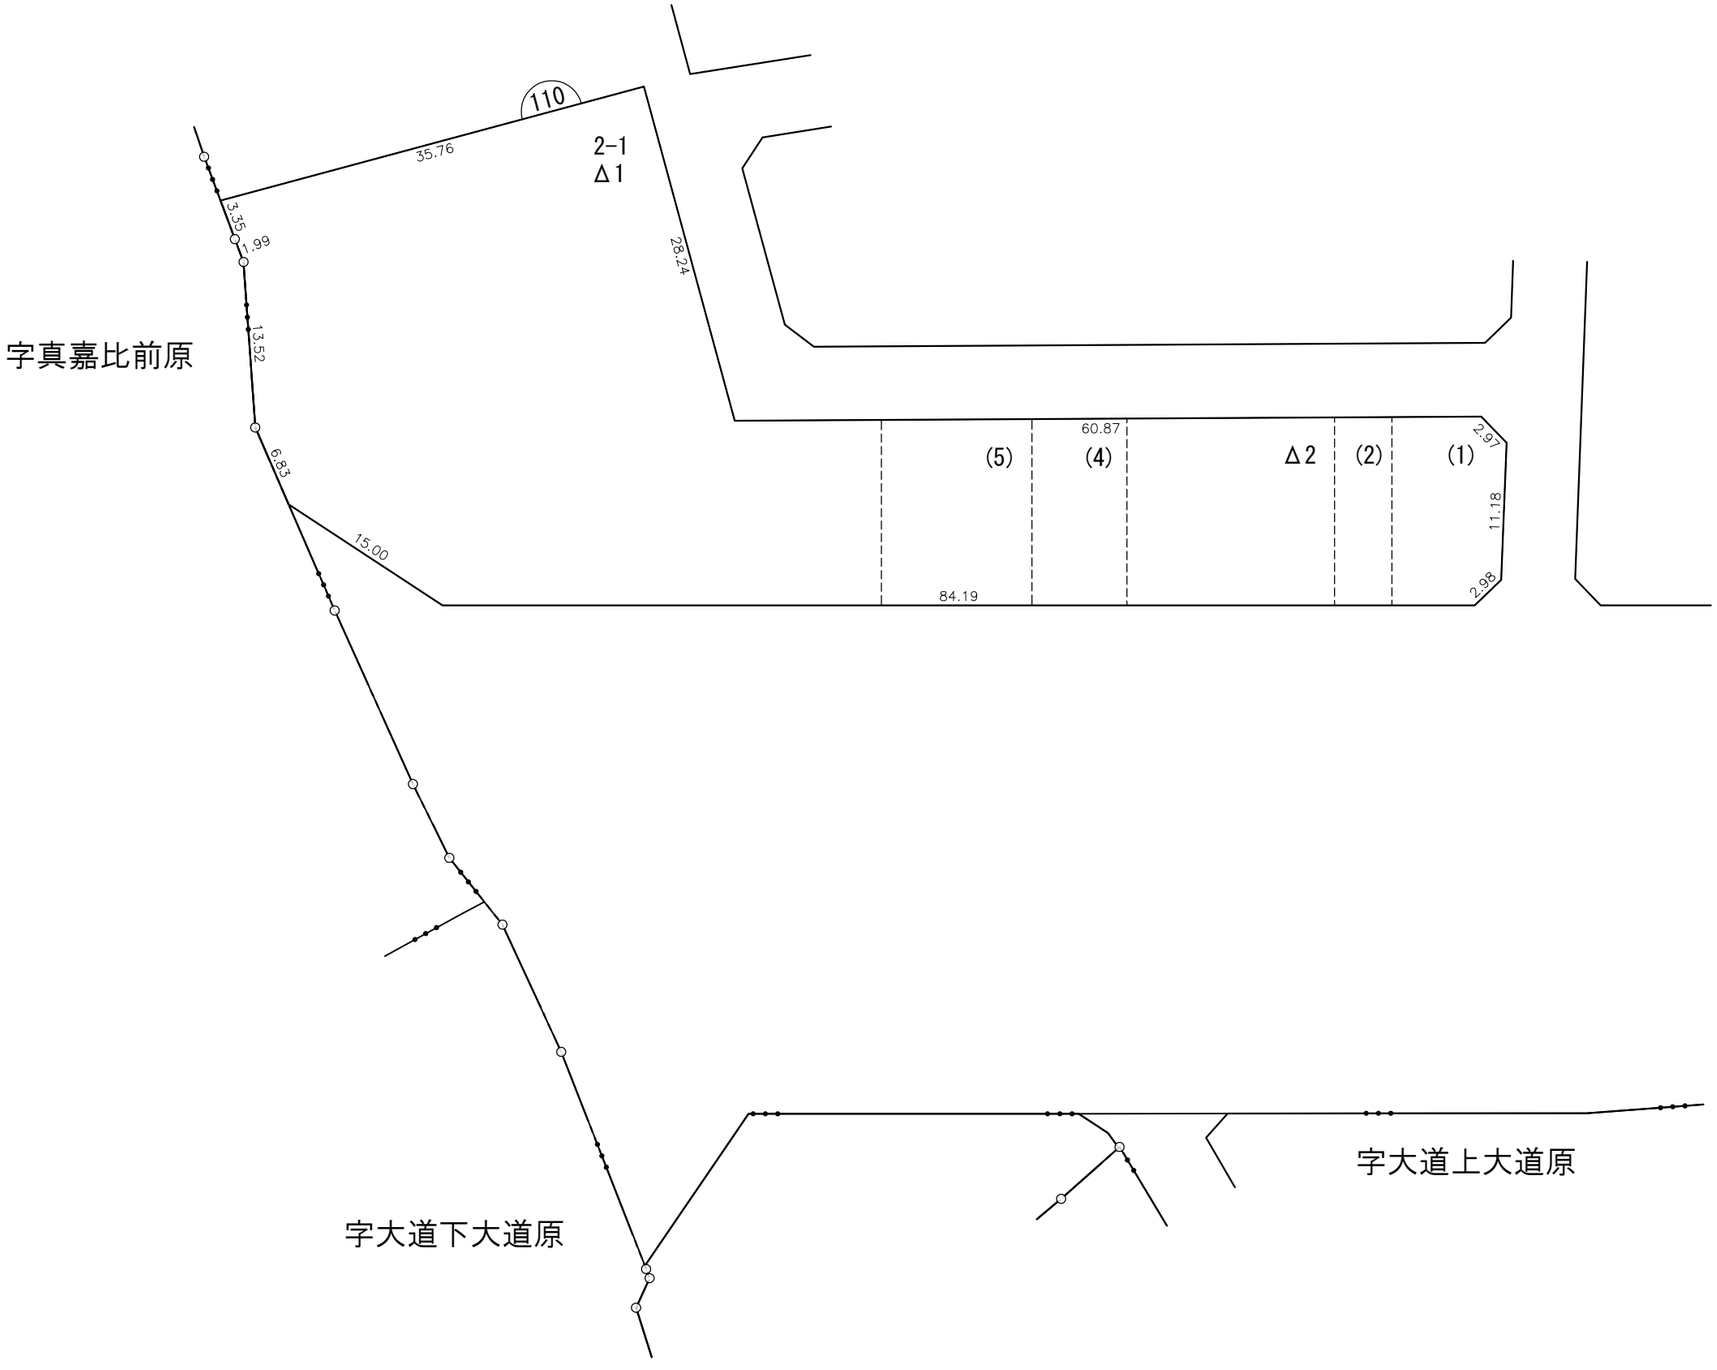


凡例	施行地区界	町界	丁目界	地番	換地	借地部分
				5-1		(1)

那覇広域都市計画事業真嘉比古島第二土地区画整理事業

画地出来形確認測量原図　１１０街区

S=1/500

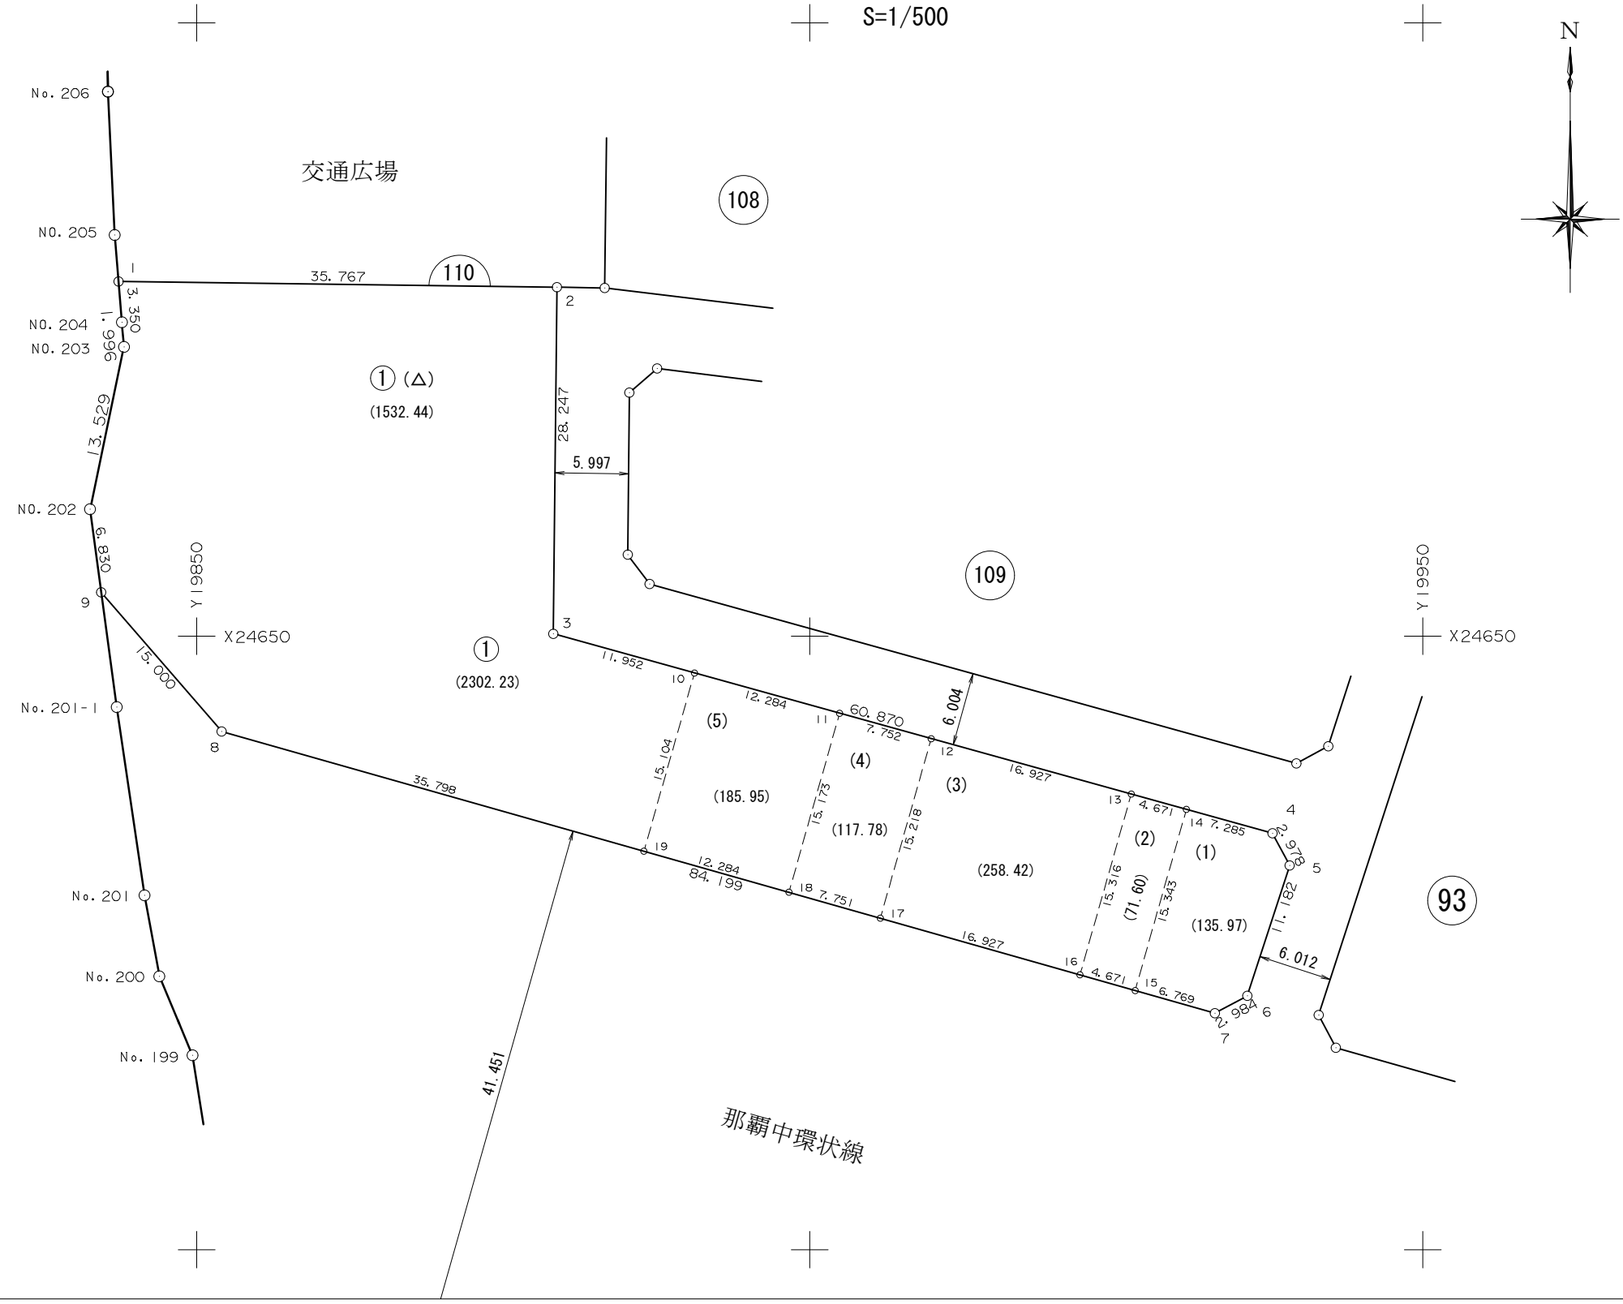

面　積　一　覧　表

種　　別	地　　番	地　　目	面　　積	地　　積	備　　考
	11001:110-1		2302.2349350	2302.23	
	41001:110-1(△)		1532.4409320	1532.44	
	41003:110-1(2)		71.6020015	71.60	
	41004:110-1(3)		258.4241330	258.42	
	41005:110-1(4)		117.7850045	117.78	
	41006:110-1(5)		185.9537940	185.95	
	41002:110-2(1)		135.9722510	135.97	
			4604.4130510	4604.39	
			4604.4130510	4604.39	

座　標　リ　ス　ト

測　　点	X　座　標	Y　座　標
11001:110-1	24678.922	19843.627
11002:110-2	24678.449	19879.391
11003:110-3	24650.204	19879.084
11004:110-4	24633.939	19937.741
11005:110-5	24631.316	19939.151
11006:110-6	24620.687	19935.678
11007:110-7	24619.278	19933.048
11008:110-8	24642.242	19852.041
11009:110-9	24653.579	19842.219
11010:110-10	24647.010	19890.601
11011:110-11	24643.727	19902.438
11012:110-12	24641.656	19909.908
11013:110-13	24637.133	19926.220
11014:110-14	24635.885	19930.721
11015:110-15	24621.124	19926.536
11016:110-16	24622.398	19922.042
11017:110-17	24627.015	19905.757
11018:110-18	24629.129	19898.300
11019:110-19	24632.479	19886.482
19202:NO.202	24660.349	19841.312
19203:NO.203	24673.594	19844.068
19204:NO.204	24675.583	19843.898


測　　点	X　座　標	Y　座　標

測　　点	X　座　標	Y　座　標

座 標 面 積 計 算 書

地 番	110-1	地 目	

筆 界 点	X	Y	辺長	方向角	備 考
110-1	24678.922	19843.627	3.350	355-21-36	
110-2	24678.449	19879.391	35.767	90-45-28	
110-3	24650.204	19879.084	28.247	180-37-22	
110-4	24633.939	19937.741	60.870	105-29-53	
110-5	24631.316	19939.151	2.978	151-44-23	
110-6	24620.687	19935.678	11.182	198-05-41	
110-7	24619.278	19933.048	2.984	241-49-13	
110-8	24642.242	19852.041	84.199	285-49-37	
110-9	24653.579	19842.219	15.000	319-05-44	
NO.202	24660.349	19841.312	6.830	352-22-10	
NO.203	24673.594	19844.068	13.529	11-45-15	
NO.204	24675.583	19843.898	1.996	355-06-53	

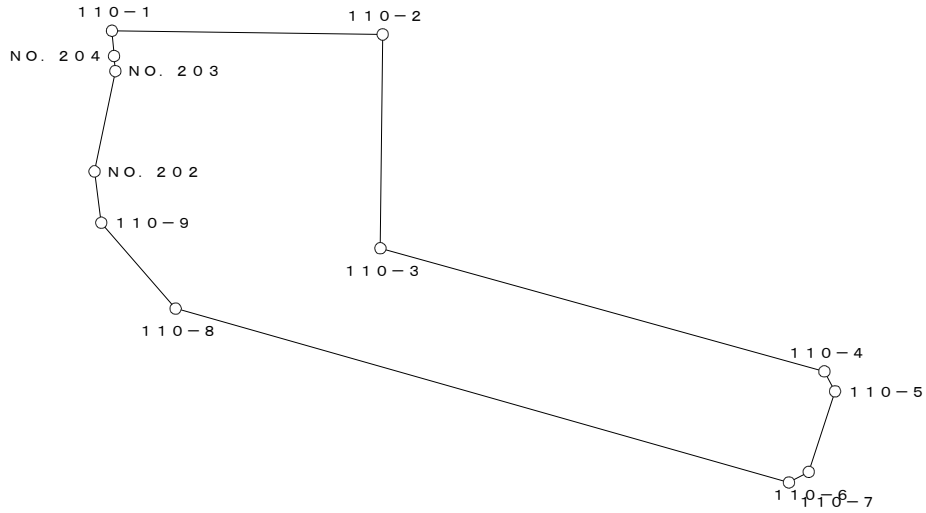


○：筆界点

面積算出公式	倍 面 積 ２Ａ	4604.469870	土 地 の 所 在			
Ａ＝ 1／2 ΣXn(Y(n+1)－Y(n-1))	面 積 Ａ	2302.2349350	土地 の 所有者		縮 尺	1／ 1000

座 標 面 積 計 算 書

地 番	110-1(△)	地 目	

筆 界 点	X	Y	辺長	方向角	備　考
110-1	24678.922	19843.627	3.350	355-21-36	
110-2	24678.449	19879.391	35.767	90-45-28	
110-3	24650.204	19879.084	28.247	180-37-22	
110-10	24647.010	19890.601	11.952	105-30-01	
110-19	24632.479	19886.482	15.104	195-49-34	
110-8	24642.242	19852.041	35.798	285-49-35	
110-9	24653.579	19842.219	15.000	319-05-44	
NO.202	24660.349	19841.312	6.830	352-22-10	
NO.203	24673.594	19844.068	13.529	11-45-15	
NO.204	24675.583	19843.898	1.996	355-06-53	

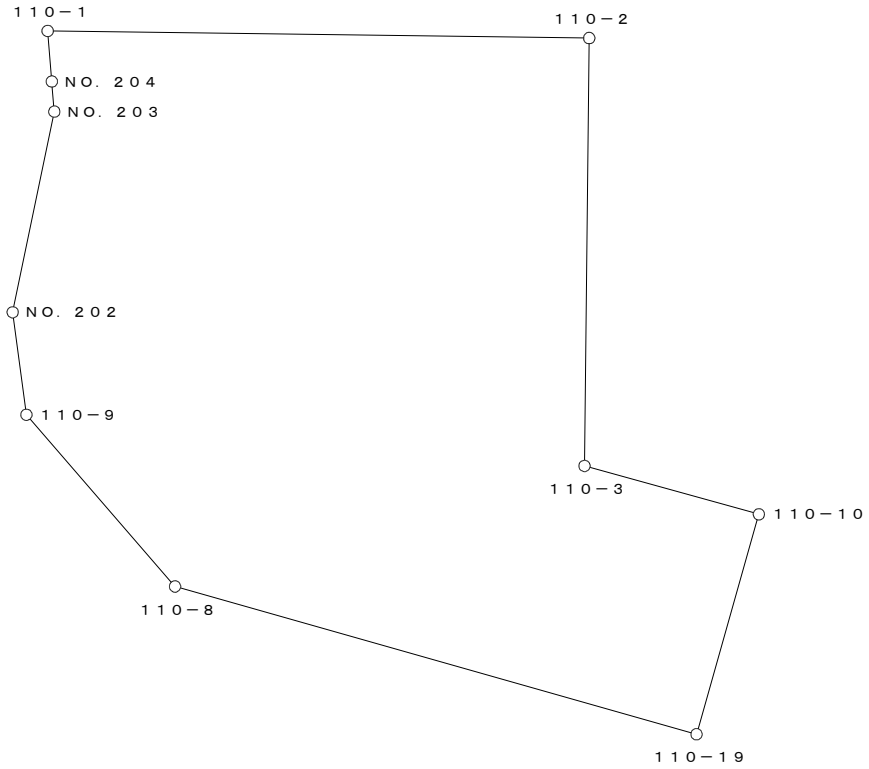


○：筆界点

面積算出公式	倍 面 積　２Ａ	3064.881864	土 地 の 所 在			
Ａ＝ 1／2 ΣXn(Y(n+1)－Y(n-1))	面　積　Ａ	1532.4409320	土地 の 所有者		縮 尺	1／　500

座 標 面 積 計 算 書

地 番	110-2(1)	地 目	

筆 界 点	X	Y	辺長	方向角	備 考
110-14	24635.885	19930.721	15.343	15-49-44	
110-4	24633.939	19937.741	7.285	105-29-38	
110-5	24631.316	19939.151	2.978	151-44-23	
110-6	24620.687	19935.678	11.182	198-05-41	
110-7	24619.278	19933.048	2.984	241-49-13	
110-15	24621.124	19926.536	6.769	285-49-36	

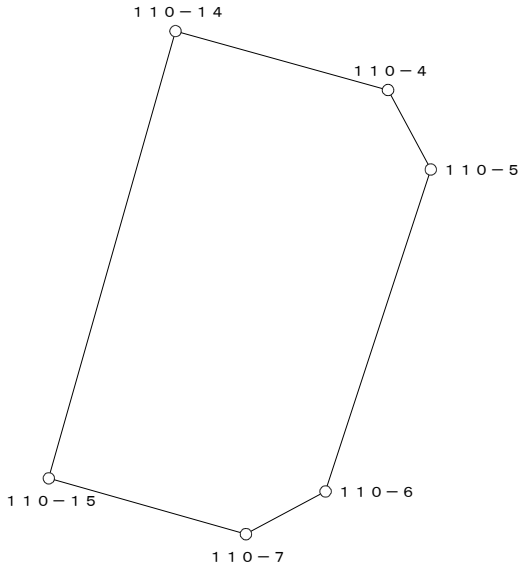


○：筆界点

面積算出公式	倍 面 積　２Ａ	271.944502	土 地 の 所 在			
Ａ＝ 1／2 ΣXn(Y(n+1)－Y(n-1))	面　　積　　Ａ	135.9722510	土地 の 所有者		縮 尺	1／　250

座 標 面 積 計 算 書

地 番	110-1(2)	地 目	

筆 界 点	X	Y	辺長	方向角	備　考
110-13	24637.133	19926.220	15.316	15-49-49	
110-14	24635.885	19930.721	4.671	105-29-50	
110-15	24621.124	19926.536	15.343	195-49-44	
110-16	24622.398	19922.042	4.671	285-49-39	

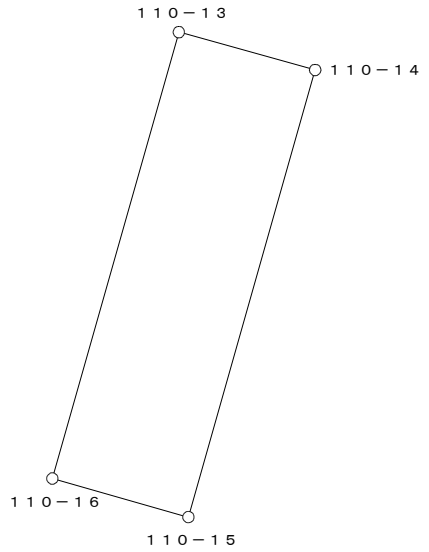


○：筆界点

面積算出公式	倍 面 積　２Ａ　143.204003	土 地 の 所 在			
Ａ＝ 1／2 ΣXn(Y(n+1)－Y(n-1))	面　積　Ａ　71.6020015	土地 の 所有者		縮 尺	1／　250

座 標 面 積 計 算 書

地 番	110-1(3)	地 目	

筆 界 点	X	Y	辺長	方向角	備　考
110-12	24641.656	19909.908	15.218	15-49-45	
110-13	24637.133	19926.220	16.927	105-29-52	
110-16	24622.398	19922.042	15.316	195-49-49	
110-17	24627.015	19905.757	16.927	285-49-43	

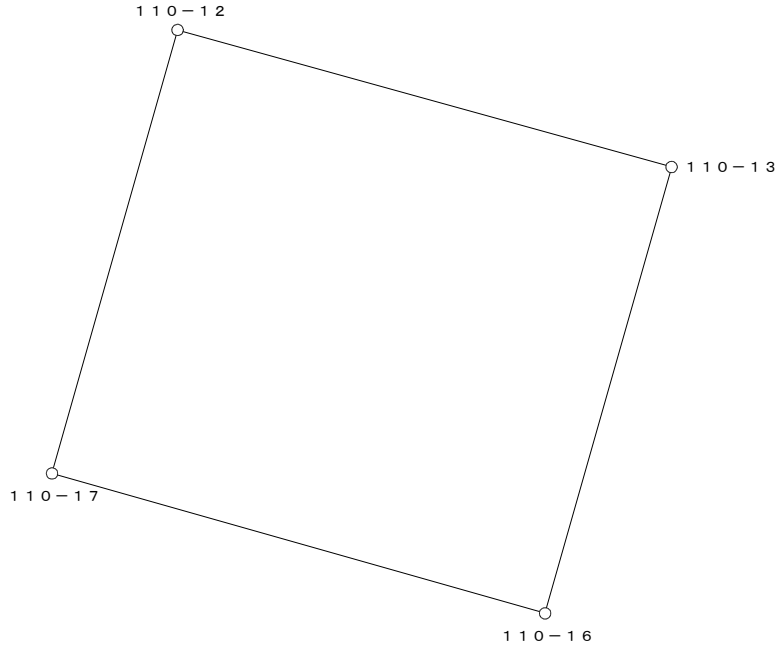


○：筆界点

面積算出公式	倍 面 積　２Ａ	516.848266	土 地 の 所 在			
Ａ＝ 1／2 ΣXn(Y(n+1)－Y(n-1))	面　　積　　Ａ	258.4241330	土地 の 所有者		縮 尺	1／　250

座 標 面 積 計 算 書

地 番	110-1(4)	地 目	

筆 界 点	X	Y	辺長	方向角	備　考
110-11	24643.727	19902.438	15.173	15-49-34	
110-12	24641.656	19909.908	7.752	105-29-44	
110-17	24627.015	19905.757	15.218	195-49-45	
110-18	24629.129	19898.300	7.751	285-49-39	

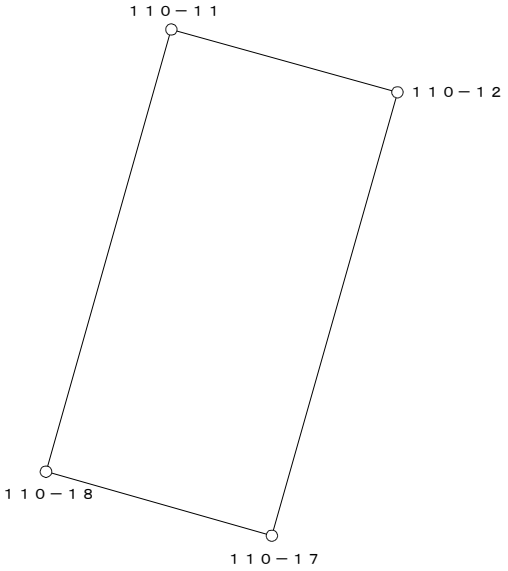


○：筆界点

面積算出公式	倍 面 積　２Ａ	235.570009	土 地 の 所 在			
Ａ＝ 1／2 ΣXn(Y(n+1)－Y(n-1))	面　　積　　Ａ	117.7850045	土地 の 所有者		縮 尺	1／　250

座 標 面 積 計 算 書

地 番	110-1(5)	地 目	

筆 界 点	X	Y	辺長	方向角	備　考
110-10	24647.010	19890.601	15.104	15-49-34	
110-11	24643.727	19902.438	12.284	105-30-05	
110-18	24629.129	19898.300	15.173	195-49-34	
110-19	24632.479	19886.482	12.284	285-49-34	

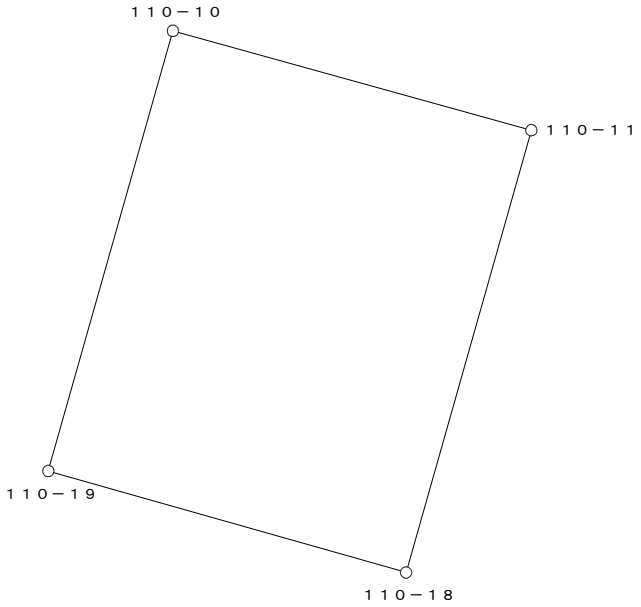

○：筆界点

面積算出公式	倍 面 積　２Ａ	371.907588	土 地 の 所 在			
Ａ＝ 1／2 ΣXn(Y(n+1)－Y(n-1))	面　　積　　Ａ	185.9537940	土地 の 所有者		縮 尺	1／　250