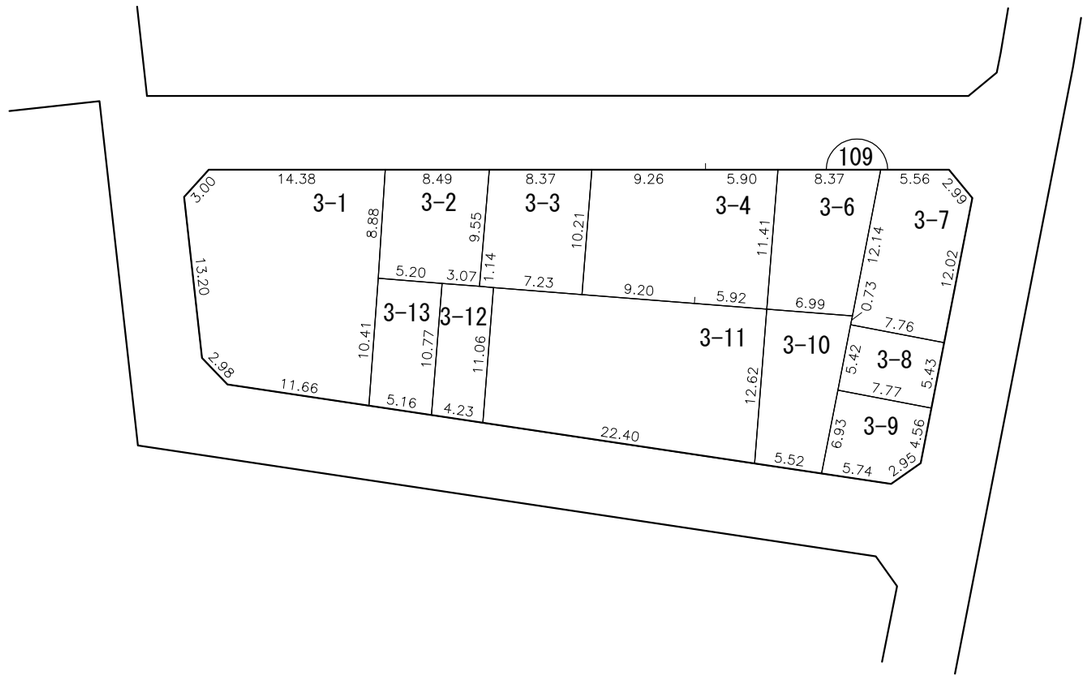
# 換　地　図

縮尺　５００分の１

所 在　　那覇市真嘉比一丁目





| 凡例 | 施行地区界 | 町界 | 丁目界 | 5-1 地番 | 換地 | |
|---|---|---|---|---|---|---|

那覇広域都市計画事業真嘉比古島第二土地区画整理事業

# 画地出来形確認測量原図
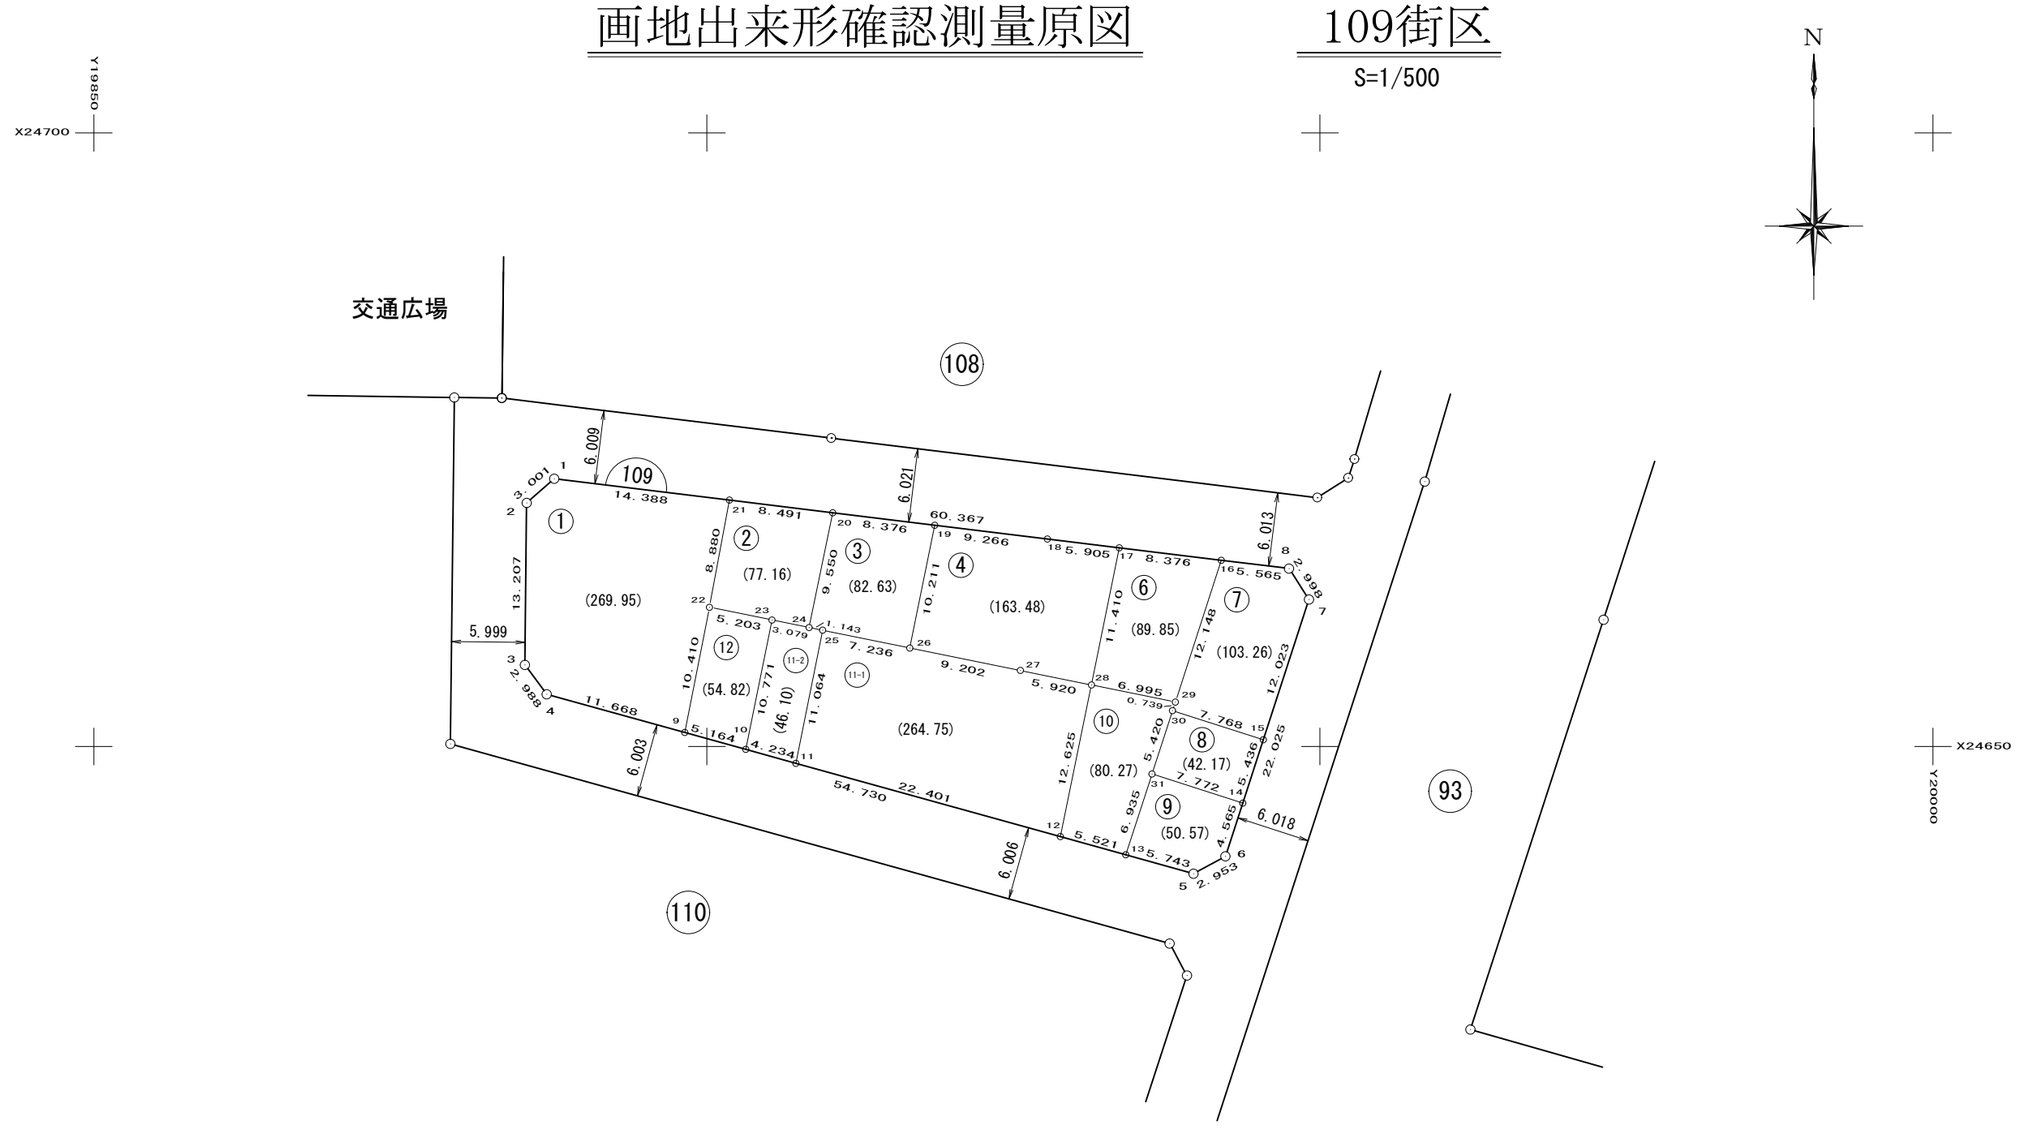
## 109街区

S=1/500



# 面　積　一　覧　表

| 種　　別 | 地　　番 | 地　　目 | 面　　積 | 地　　積 | 備　　考 |
|---|---|---|---|---|---|
| | 10901:109-1 | | 269.9562485 | 269.95 | |
| | 10902:109-2 | | 77.1693680 | 77.16 | |
| | 10903:109-3 | | 82.6358845 | 82.63 | |
| | 10904:109-4 | | 97.5103285 | 97.51 | |
| | 10905:109-5 | | 65.9717360 | 65.97 | |
| | 10906:109-6 | | 89.8558330 | 89.85 | |
| | 10907:109-7 | | 103.2619410 | 103.26 | |
| | 10908:109-8 | | 42.1775850 | 42.17 | |
| | 10910:109-9 | | 50.5711780 | 50.57 | |
| | 10911:109-10 | | 80.2701745 | 80.27 | |
| | 10912:109-11-1 | | 264.7577205 | 264.75 | |
| | 10913:109-11-2 | | 46.1000105 | 46.10 | |
| | 10914:109-12 | | 54.8247910 | 54.82 | |
| | | | | | |
| | | | | | |
| | | | 1325.0627990 | 1325.01 | |
| | | | 1325.0627990 | 1325.01 | |

# 座　標　リ　ス　ト

| 測　　点 | X　座　標 | Y　座　標 |
|---|---|---|
| 10901:109-1 | 24671.823 | 19887.553 |
| 10902:109-2 | 24669.850 | 19885.292 |
| 10903:109-3 | 24656.644 | 19885.154 |
| 10904:109-4 | 24654.252 | 19886.944 |
| 10905:109-5 | 24639.634 | 19939.686 |
| 10906:109-6 | 24641.035 | 19942.286 |
| 10907:109-7 | 24661.980 | 19949.097 |
| 10908:109-8 | 24664.501 | 19947.474 |
| 10909:109-9 | 24651.136 | 19898.188 |
| 10910:109-10 | 24649.756 | 19903.164 |
| 10911:109-11 | 24648.626 | 19907.244 |
| 10912:109-12 | 24642.642 | 19928.831 |
| 10913:109-13 | 24641.168 | 19934.152 |
| 10914:109-14 | 24645.376 | 19943.698 |
| 10915:109-15 | 24650.546 | 19945.379 |
| 10916:109-16 | 24665.176 | 19941.950 |
| 10917:109-17 | 24666.192 | 19933.636 |
| 10918:109-18 | 24666.908 | 19927.775 |
| 10919:109-19 | 24668.032 | 19918.577 |
| 10920:109-20 | 24669.048 | 19910.263 |
| 10921:109-21 | 24670.078 | 19901.835 |
| 10922:109-22 | 24661.348 | 19900.210 |
| 10923:109-23 | 24660.311 | 19905.309 |
| 10924:109-24 | 24659.697 | 19908.326 |
| 10925:109-25 | 24659.469 | 19909.446 |
| 10926:109-26 | 24658.027 | 19916.537 |
| 10927:109-27 | 24656.192 | 19925.554 |
| 10928:109-28 | 24655.012 | 19931.355 |
| 10929:109-29 | 24653.618 | 19938.210 |
| 10930:109-30 | 24652.915 | 19937.981 |
| 10931:109-31 | 24647.762 | 19936.301 |

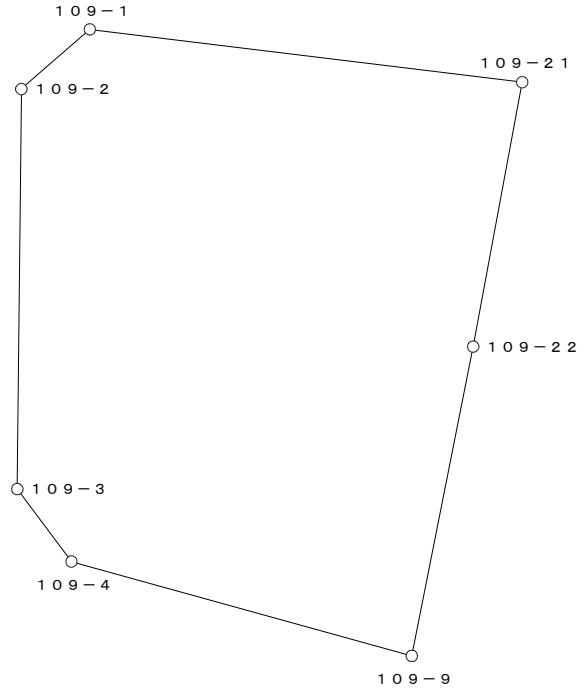
| 測　　点 | X　座　標 | Y　座　標 |
|---|---|---|

| 測　　点 | X　座　標 | Y　座　標 |
|---|---|---|

# 座 標 面 積 計 算 書

| 地 番 | 109-1 | 地 目 | |
|---|---|---|---|

| 筆 界 点 | X | Y | 辺長 | 方向角 | 備 考 |
|---|---|---|---|---|---|
| 109-1 | 24671.823 | 19887.553 | 14.388 | 276-57-58 | |
| 109-2 | 24669.850 | 19885.292 | 3.001 | 228-53-29 | |
| 109-3 | 24656.644 | 19885.154 | 13.207 | 180-35-55 | |
| 109-4 | 24654.252 | 19886.944 | 2.988 | 143-11-29 | |
| 109-9 | 24651.136 | 19898.188 | 11.668 | 105-29-22 | |
| 109-22 | 24661.348 | 19900.210 | 10.410 | 11-11-59 | |
| 109-21 | 24670.078 | 19901.835 | 8.880 | 10-32-40 | |
| | | | | | |
| | | | | | |
○：筆界点

| 面積算出公式 | 倍 面 積　２Ａ | 539.912497 | 土 地 の 所 在 | | | |
|---|---|---|---|---|---|---|
| Ａ＝ 1／2 ΣXn(Y(n+1)－Y(n-1)) | 面　　積　　Ａ | 269.9562485 | 土地 の 所有者 | | 縮 尺 | 1／　250 |

# 座 標 面 積 計 算 書
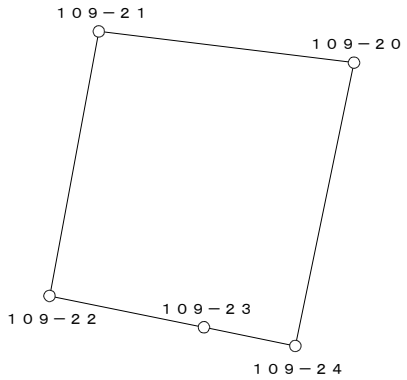
| 地 番 | 109-2 | 地 目 | |
|---|---|---|---|

| 筆 界 点 | X | Y | 辺長 | 方向角 | 備　考 |
|---|---|---|---|---|---|
| 109-21 | 24670.078 | 19901.835 | 8.491 | 276-58-04 | |
| 109-22 | 24661.348 | 19900.210 | 8.880 | 190-32-40 | |
| 109-23 | 24660.311 | 19905.309 | 5.203 | 101-29-44 | |
| 109-24 | 24659.697 | 19908.326 | 3.079 | 101-30-12 | |
| 109-20 | 24669.048 | 19910.263 | 9.550 | 11-42-11 | |
| | | | | | |
| | | | | | |
○：筆界点

| 面積算出公式 | 倍 面 積　２Ａ | 154.338736 | 土 地 の 所 在 | | | |
|---|---|---|---|---|---|---|
| Ａ＝ 1／2 ΣXn(Y(n+1)－Y(n-1)) | 面　　積　　Ａ | 77.1693680 | 土地 の 所有者 | | 縮 尺 | 1／　250 |

# 座 標 面 積 計 算 書
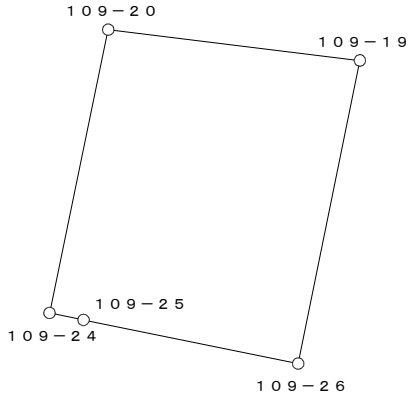
| 地 番 | 109-3 | 地 目 | |
|---|---|---|---|

| 筆 界 点 | X | Y | 辺長 | 方向角 | 備　考 |
|---|---|---|---|---|---|
| 109-20 | 24669.048 | 19910.263 | 8.376 | 276-58-02 | |
| 109-24 | 24659.697 | 19908.326 | 9.550 | 191-42-11 | |
| 109-25 | 24659.469 | 19909.446 | 1.143 | 101-30-24 | |
| 109-26 | 24658.027 | 19916.537 | 7.236 | 101-29-41 | |
| 109-19 | 24668.032 | 19918.577 | 10.211 | 11-31-28 | |
| | | | | | |
| | | | | | |
○：筆界点

| 面積算出公式 | 倍 面 積　２Ａ　165.271769 | 土 地 の 所 在 | | | |
|---|---|---|---|---|---|
| Ａ＝ 1／2 ΣXn(Y(n+1)－Y(n-1)) | 面　積　Ａ　82.6358845 | 土地 の 所有者 | | 縮 尺 | 1／　250 |

# 座 標 面 積 計 算 書
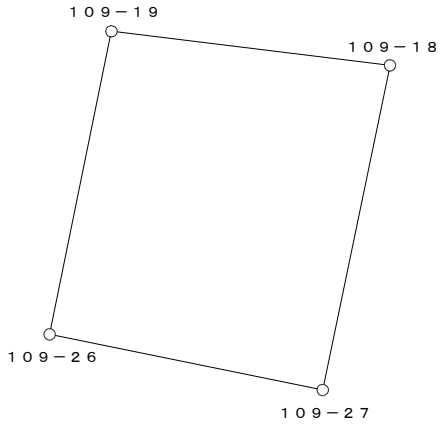
| 地 番 | 109-4 | 地 目 | |
|---|---|---|---|

| 筆 界 点 | X | Y | 辺長 | 方向角 | 備　考 |
|---|---|---|---|---|---|
| 109-19 | 24668.032 | 19918.577 | 9.266 | 276-58-01 | |
| 109-26 | 24658.027 | 19916.537 | 10.211 | 191-31-28 | |
| 109-27 | 24656.192 | 19925.554 | 9.202 | 101-30-10 | |
| 109-18 | 24666.908 | 19927.775 | 10.944 | 11-42-34 | |
| | | | | | |
| | | | | | |
○：筆界点

| 面積算出公式 | 倍 面 積　２Ａ　195.020657 | 土 地 の 所 在 | | | |
|---|---|---|---|---|---|
| Ａ＝ 1／2 ΣXn(Y(n+1)－Y(n-1)) | 面　積　Ａ　97.5103285 | 土地 の 所有者 | | 縮 尺 | 1／　250 |

# 座 標 面 積 計 算 書
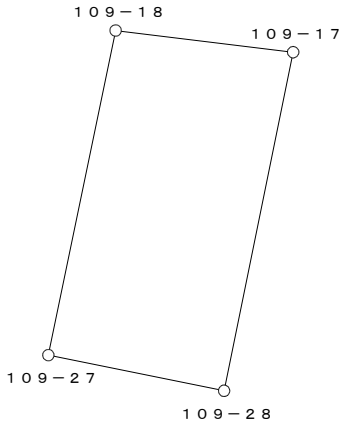
| 地 番 | 109-5 | 地 目 | |
|---|---|---|---|

| 筆 界 点 | X | Y | 辺長 | 方向角 | 備　考 |
|---|---|---|---|---|---|
| 109-18 | 24666.908 | 19927.775 | 5.905 | 276-57-54 | |
| 109-27 | 24656.192 | 19925.554 | 10.944 | 191-42-34 | |
| 109-28 | 24655.012 | 19931.355 | 5.920 | 101-29-52 | |
| 109-17 | 24666.192 | 19933.636 | 11.410 | 11-31-53 | |
| | | | | | |
| | | | | | |
○：筆界点

| 面積算出公式 | 倍 面 積　２Ａ | 131.943472 | 土 地 の 所 在 | | | |
|---|---|---|---|---|---|---|
| Ａ＝ 1／2 ΣXn(Y(n+1)－Y(n-1)) | 面　　積　　Ａ | 65.9717360 | 土地 の 所有者 | | 縮 尺 | 1／　250 |

# 座 標 面 積 計 算 書
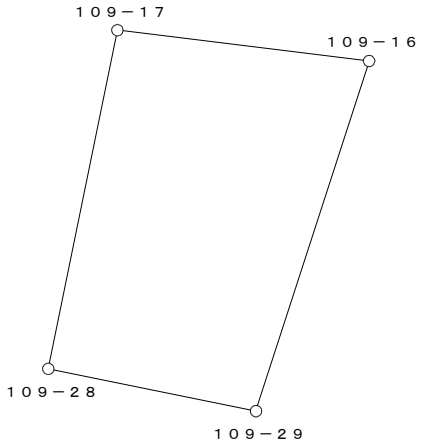
| 地 番 | 109-6 | 地 目 | |
|---|---|---|---|

| 筆 界 点 | X | Y | 辺長 | 方向角 | 備　考 |
|---|---|---|---|---|---|
| 109-17 | 24666.192 | 19933.636 | 8.376 | 276-58-02 | |
| 109-28 | 24655.012 | 19931.355 | 11.410 | 191-31-53 | |
| 109-29 | 24653.618 | 19938.210 | 6.995 | 101-29-41 | |
| 109-16 | 24665.176 | 19941.950 | 12.148 | 17-55-51 | |
| | | | | | |
| | | | | | |
○：筆界点

| 面積算出公式 | 倍 面 積　２Ａ　179.711666 | 土 地 の 所 在 | | | |
|---|---|---|---|---|---|
| Ａ＝ 1／2 ΣXn(Y(n+1)－Y(n-1)) | 面　積　Ａ　89.8558330 | 土地 の 所有者 | | 縮 尺 | 1／　250 |

# 座 標 面 積 計 算 書
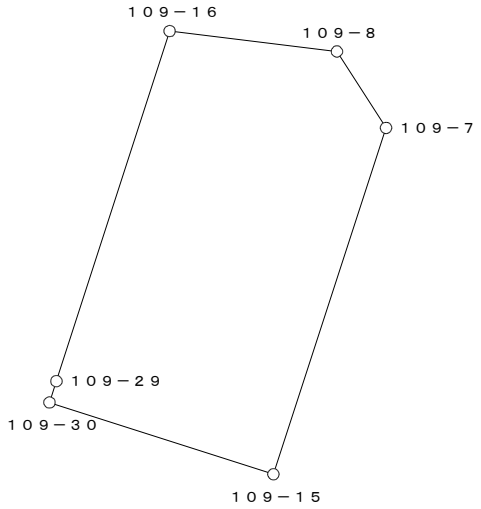
| 地 番 | 109-7 | 地 目 | |
|---|---|---|---|

| 筆 界 点 | X | Y | 辺長 | 方向角 | 備　考 |
|---|---|---|---|---|---|
| 109-16 | 24665.176 | 19941.950 | 5.565 | 276-58-00 | |
| 109-29 | 24653.618 | 19938.210 | 12.148 | 197-55-51 | |
| 109-30 | 24652.915 | 19937.981 | 0.739 | 198-02-34 | |
| 109-15 | 24650.546 | 19945.379 | 7.768 | 107-45-22 | |
| 109-7 | 24661.980 | 19949.097 | 12.023 | 18-00-47 | |
| 109-8 | 24664.501 | 19947.474 | 2.998 | 327-13-37 | |
| | | | | | |
| | | | | | |
○：筆界点

| 面積算出公式 | 倍 面 積　２Ａ | 206.523882 | 土 地 の 所 在 | | | |
|---|---|---|---|---|---|---|
| Ａ＝ 1／2 ΣXn(Y(n+1)－Y(n-1)) | 面　　積　　Ａ | 103.2619410 | 土地 の 所有者 | | 縮 尺 | 1／　250 |

# 座 標 面 積 計 算 書
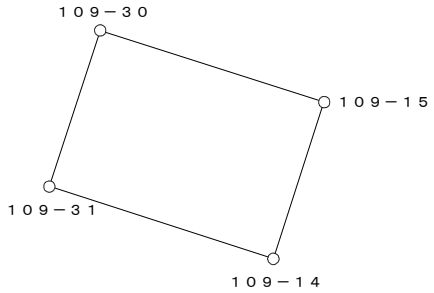
| 地 番 | 109-8 | 地 目 | |
|---|---|---|---|

| 筆 界 点 | X | Y | 辺長 | 方向角 | 備　考 |
|---|---|---|---|---|---|
| 109-30 | 24652.915 | 19937.981 | 7.768 | 287-45-22 | |
| 109-31 | 24647.762 | 19936.301 | 5.420 | 198-03-26 | |
| 109-14 | 24645.376 | 19943.698 | 7.772 | 107-52-40 | |
| 109-15 | 24650.546 | 19945.379 | 5.436 | 18-00-42 | |
| | | | | | |
| | | | | | |
○：筆界点

| 面積算出公式 | 倍 面 積　２Ａ | 84.355170 | 土 地 の 所 在 | | | |
|---|---|---|---|---|---|---|
| Ａ＝ 1／2 ΣXn(Y(n+1)－Y(n-1)) | 面　　積　　Ａ | 42.1775850 | 土地 の 所有者 | | 縮 尺 | 1／　250 |

# 座 標 面 積 計 算 書
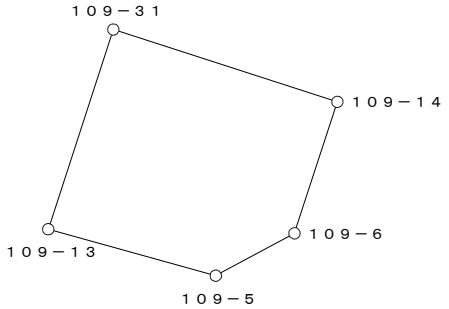
| 地 番 | 109-9 | 地 目 | |
|---|---|---|---|

| 筆 界 点 | X | Y | 辺長 | 方向角 | 備　考 |
|---|---|---|---|---|---|
| 109-31 | 24647.762 | 19936.301 | 7.772 | 287-52-40 | |
| 109-13 | 24641.168 | 19934.152 | 6.935 | 198-03-03 | |
| 109-5 | 24639.634 | 19939.686 | 5.743 | 105-29-35 | |
| 109-6 | 24641.035 | 19942.286 | 2.953 | 61-40-56 | |
| 109-14 | 24645.376 | 19943.698 | 4.565 | 18-01-05 | |
| | | | | | |
| | | | | | |
○：筆界点

| 面積算出公式 | 倍 面 積　２Ａ　101.142356 | 土 地 の 所 在 | | | |
|---|---|---|---|---|---|
| Ａ＝ 1／2 ΣXn(Y(n+1)－Y(n-1)) | 面　積　Ａ　50.5711780 | 土地 の 所有者 | | 縮 尺 | 1／　250 |

# 座 標 面 積 計 算 書
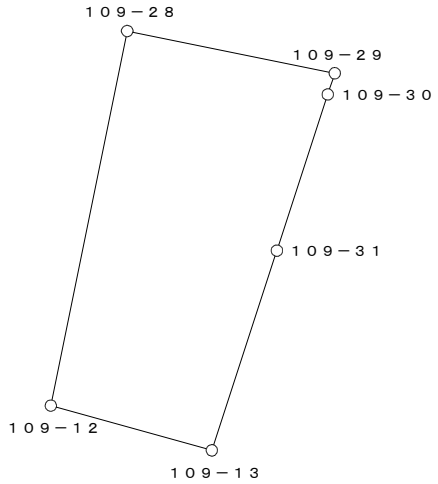
| 地 番 | 109-10 | 地 目 | |
|---|---|---|---|

| 筆 界 点 | X | Y | 辺長 | 方向角 | 備　考 |
|---|---|---|---|---|---|
| 109-28 | 24655.012 | 19931.355 | 6.995 | 281-29-41 | |
| 109-12 | 24642.642 | 19928.831 | 12.625 | 191-31-57 | |
| 109-13 | 24641.168 | 19934.152 | 5.521 | 105-29-01 | |
| 109-31 | 24647.762 | 19936.301 | 6.935 | 18-03-03 | |
| 109-30 | 24652.915 | 19937.981 | 5.420 | 18-03-26 | |
| 109-29 | 24653.618 | 19938.210 | 0.739 | 18-02-34 | |
| | | | | | |
| | | | | | |
○：筆界点

| 面積算出公式 | 倍 面 積　２Ａ　160.540349 | 土 地 の 所 在 | | | |
|---|---|---|---|---|---|
| Ａ＝ 1／2 ΣXn(Y(n+1)－Y(n-1)) | 面　積　Ａ　80.2701745 | 土地 の 所有者 | | 縮 尺 | 1／　250 |

# 座 標 面 積 計 算 書
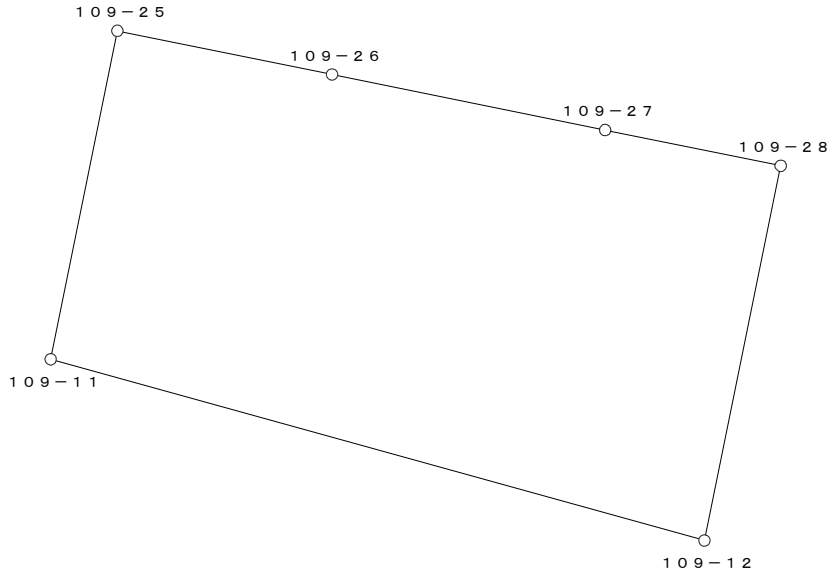
| 地 番 | 109-11-1 | 地 目 | |
|---|---|---|---|

| 筆 界 点 | X | Y | 辺長 | 方向角 | 備　考 |
|---|---|---|---|---|---|
| 109-11 | 24648.626 | 19907.244 | 11.064 | 191-28-46 | |
| 109-12 | 24642.642 | 19928.831 | 22.401 | 105-29-37 | |
| 109-28 | 24655.012 | 19931.355 | 12.625 | 11-31-57 | |
| 109-27 | 24656.192 | 19925.554 | 5.920 | 281-29-52 | |
| 109-26 | 24658.027 | 19916.537 | 9.202 | 281-30-10 | |
| 109-25 | 24659.469 | 19909.446 | 7.236 | 281-29-41 | |
| | | | | | |
| | | | | | |
○：筆界点

| 面積算出公式 | 倍 面 積　２Ａ | 529.515441 | 土 地 の 所 在 | | | |
|---|---|---|---|---|---|---|
| Ａ＝ 1／2 ΣXn(Y(n+1)－Y(n-1)) | 面　　積　　Ａ | 264.7577205 | 土地 の 所有者 | | 縮 尺 | 1／　250 |

# 座 標 面 積 計 算 書
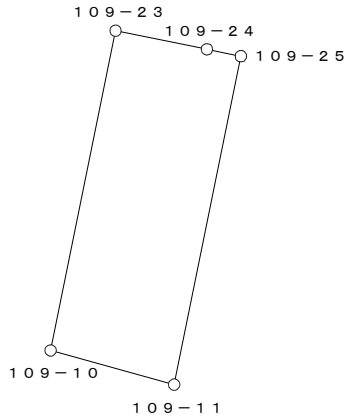
| 地 番 | 109-11-2 | 地 目 | |
|---|---|---|---|

| 筆 界 点 | X | Y | 辺長 | 方向角 | 備　考 |
|---|---|---|---|---|---|
| 109-10 | 24649.756 | 19903.164 | 10.771 | 191-29-14 | |
| 109-11 | 24648.626 | 19907.244 | 4.234 | 105-28-50 | |
| 109-25 | 24659.469 | 19909.446 | 11.064 | 11-28-46 | |
| 109-24 | 24659.697 | 19908.326 | 1.143 | 281-30-24 | |
| 109-23 | 24660.311 | 19905.309 | 3.079 | 281-30-12 | |
| | | | | | |
| | | | | | |
○：筆界点

| 面積算出公式 | 倍 面 積　２Ａ | 92.200021 | 土 地 の 所 在 | | | |
|---|---|---|---|---|---|---|
| Ａ＝ 1／2 ΣXn(Y(n+1)－Y(n-1)) | 面　　積　　Ａ | 46.1000105 | 土地 の 所有者 | | 縮 尺 | 1／　250 |

# 座 標 面 積 計 算 書
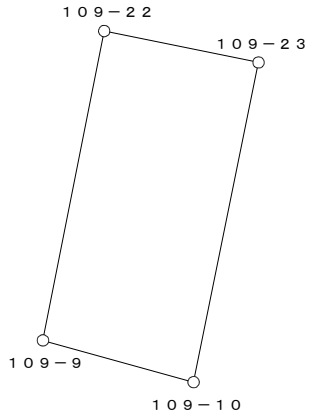
| 地 番 | 109-12 | 地 目 | |
|---|---|---|---|

| 筆 界 点 | X | Y | 辺長 | 方向角 | 備　考 |
|---|---|---|---|---|---|
| 109-22 | 24661.348 | 19900.210 | 5.203 | 281-29-44 | |
| 109-9 | 24651.136 | 19898.188 | 10.410 | 191-11-59 | |
| 109-10 | 24649.756 | 19903.164 | 5.164 | 105-30-01 | |
| 109-23 | 24660.311 | 19905.309 | 10.771 | 11-29-14 | |
| | | | | | |
| | | | | | |
○：筆界点

| 面積算出公式 | 倍 面 積　２Ａ　109.649582 | 土 地 の 所 在 | | | |
|---|---|---|---|---|---|
| Ａ＝ 1／2 ΣXn(Y(n+1)－Y(n-1)) | 面　積　Ａ　54.8247910 | 土地 の 所有者 | | 縮 尺 | 1／　250 |