
換　地　図

縮尺　５００分の１


所 在　那覇市真嘉比一丁目

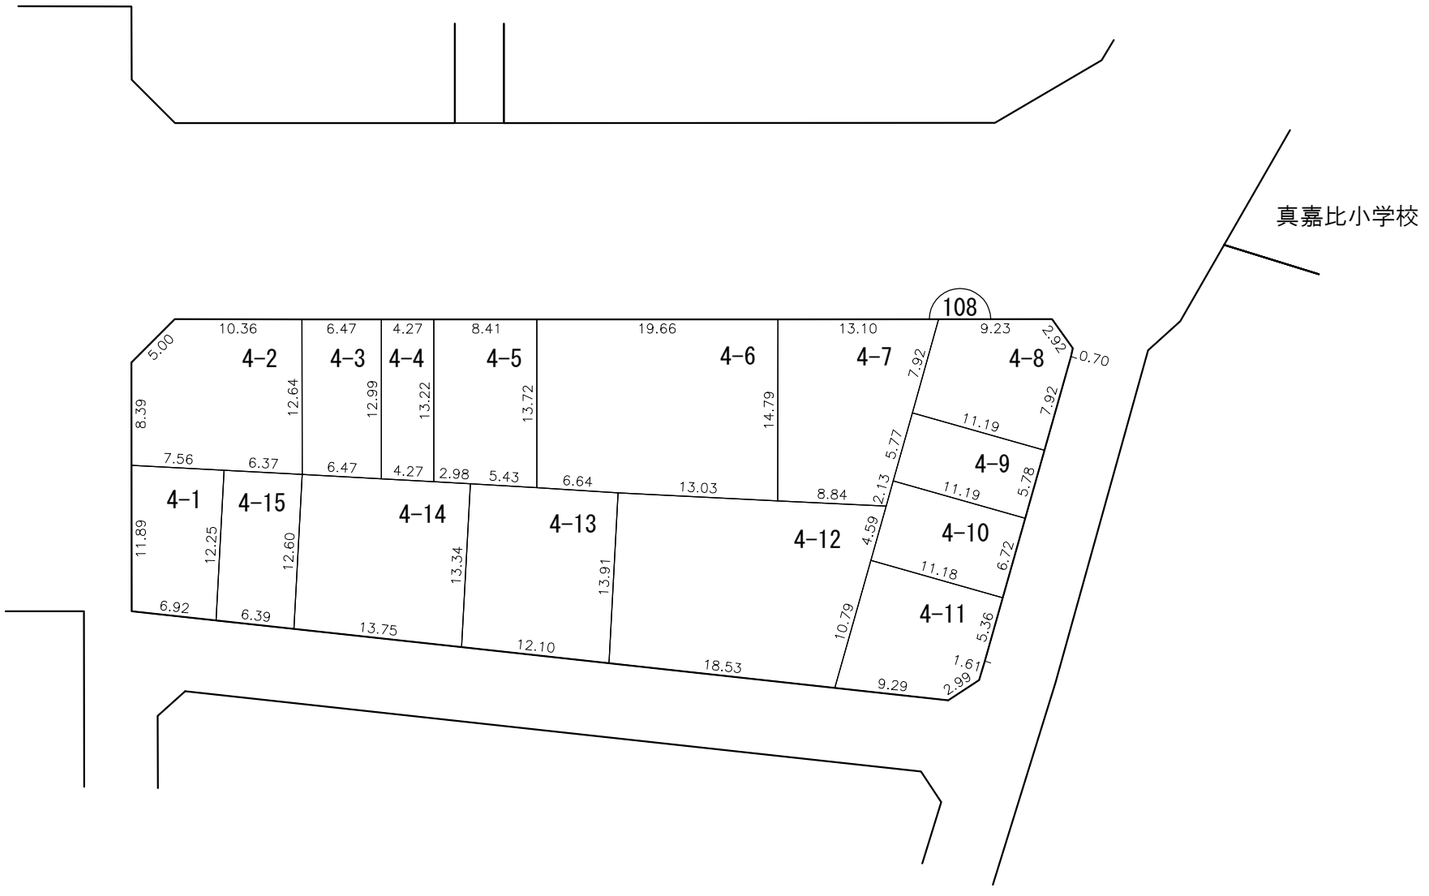

那覇広域都市計画事業真嘉比古島第二土地区画整理事業

画地出来形確認測量原図　108街区

S=1/500

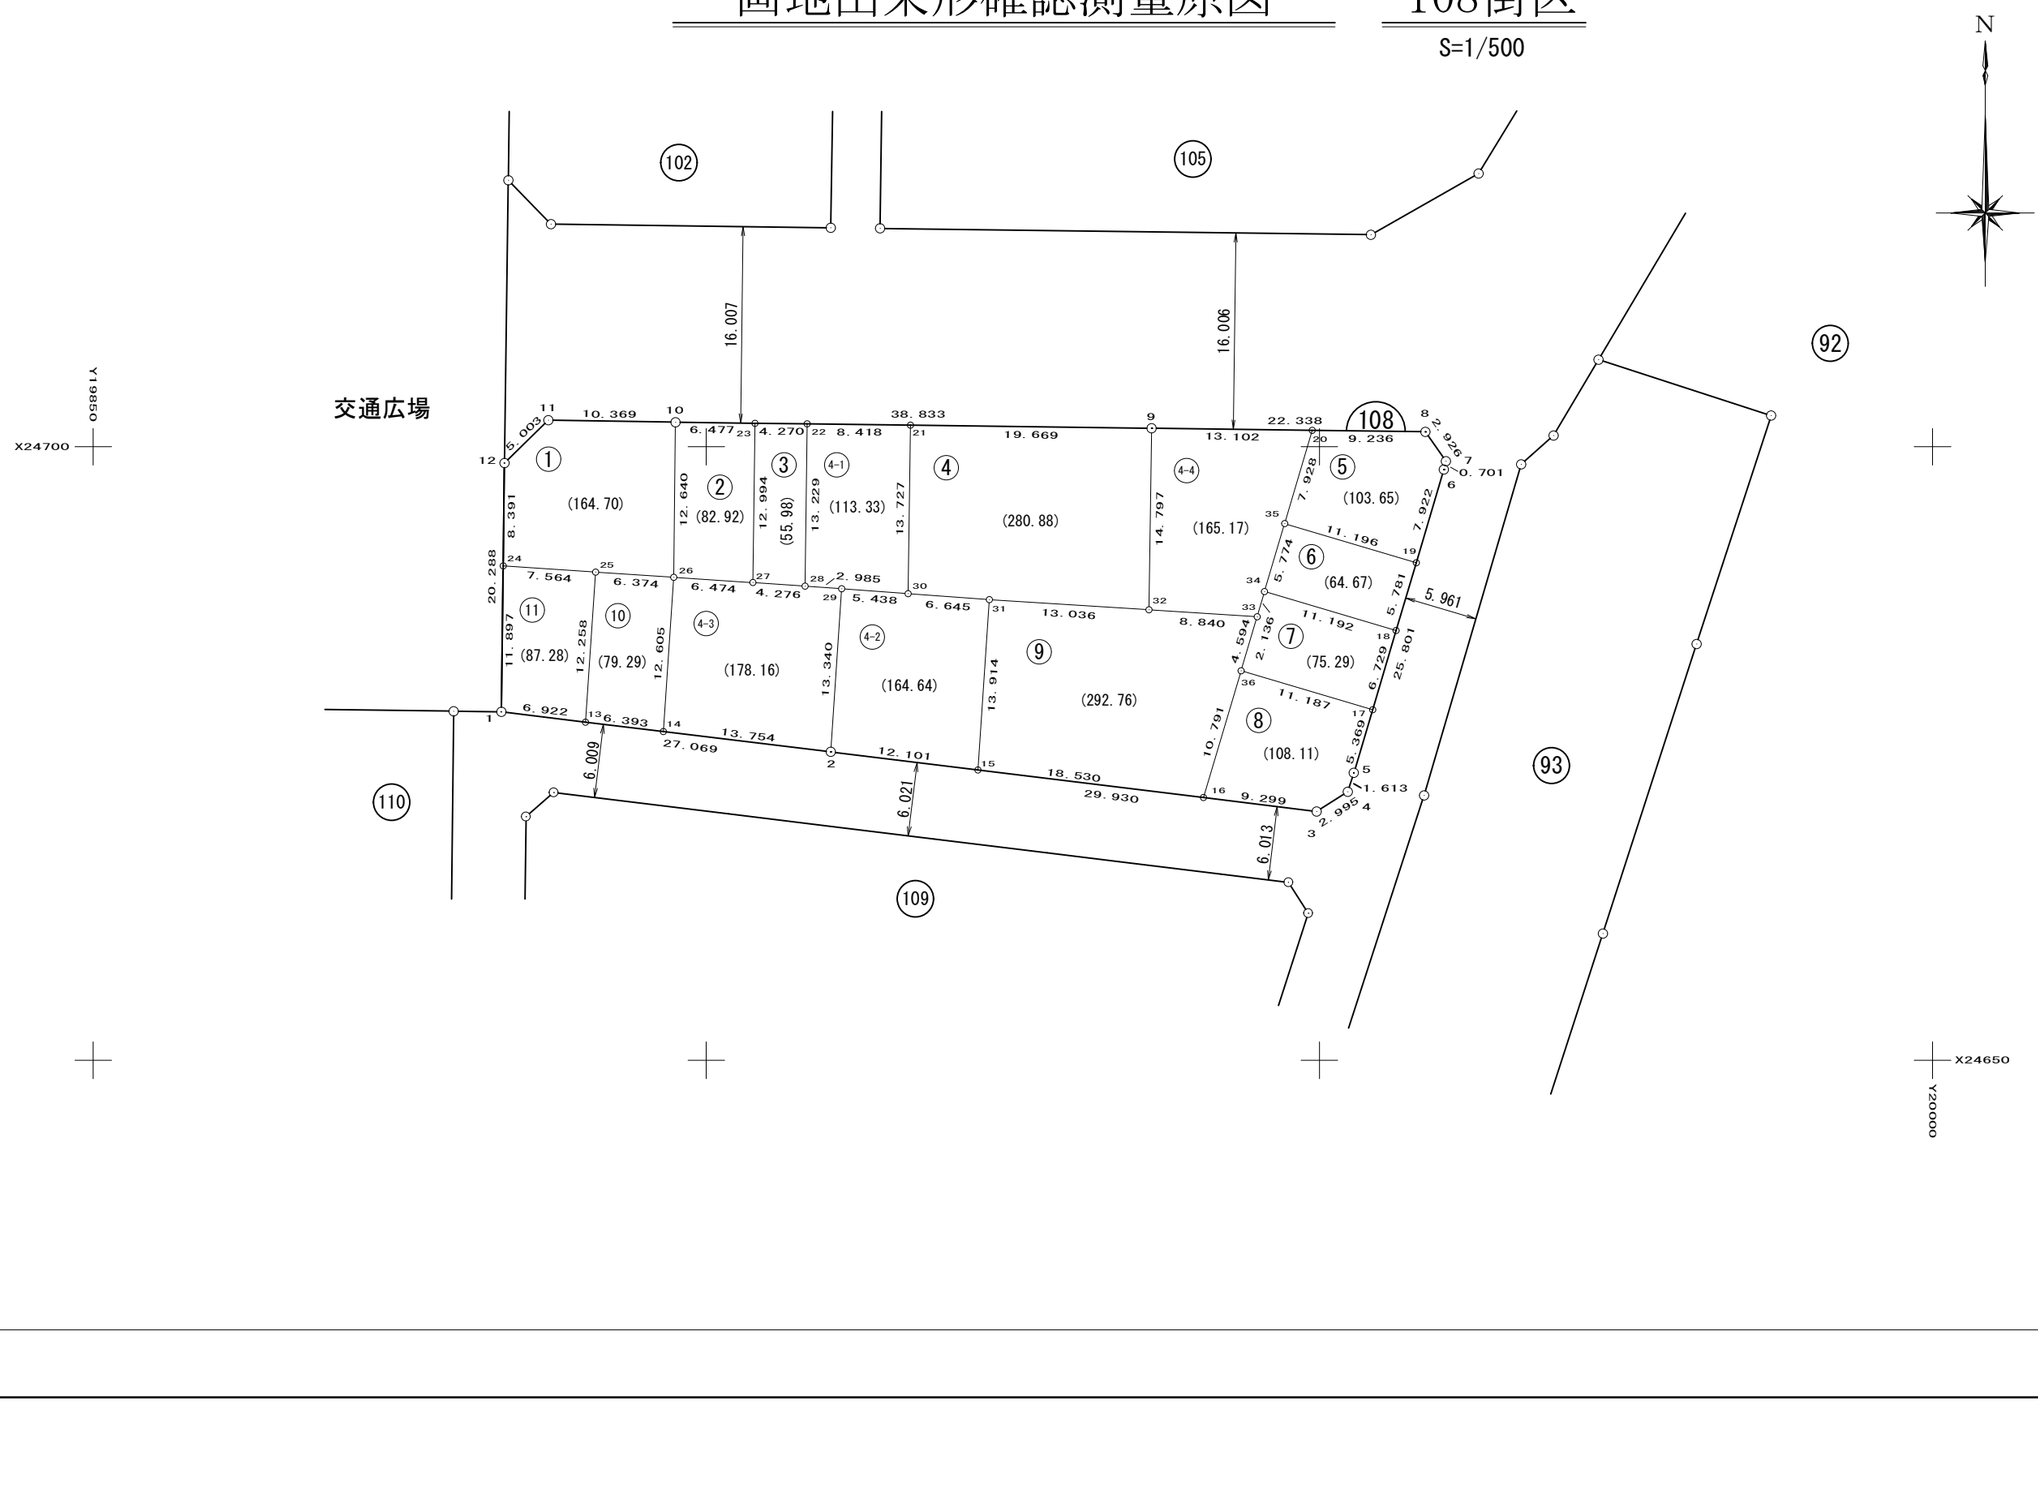

面　積　一　覧　表

種　　別	地　　番	地　　目	面　　積	地　　積	備　　考
	10801:108-1		164.7027050	164.70	
	10802:108-2		82.9282725	82.92	
	10803:108-3		55.9844260	55.98	
	10804:108-4		280.8848630	280.88	
	10805:108-4-1		113.3349165	113.33	
	10806:108-4-2		164.6484540	164.64	
	10807:108-4-3		178.1654135	178.16	
	10808:108-4-4		165.1783880	165.17	
	10809:108-5		103.6542505	103.65	
	10810:108-6		64.6759940	64.67	
	10811:108-7		75.2983110	75.29	
	10812:108-8		108.1110225	108.11	
	10813:108-9		292.7684100	292.76	
	10814:108-10		79.2957235	79.29	
	10815:108-11		87.2874830	87.28	
			2016.9186330	2016.83	
			2016.9186330	2016.83	

座　標　リ　ス　ト

測　　点	X　座　標	Y　座　標
10801:108-1	24678.394	19883.279
10802:108-2	24675.130	19910.150
10803:108-3	24670.275	19949.784
10804:108-4	24671.882	19952.311
10805:108-5	24673.416	19952.811
10806:108-6	24698.151	19960.152
10807:108-7	24698.830	19960.327
10808:108-8	24701.228	19958.650
10809:108-9	24701.512	19936.314
10810:108-10	24702.005	19897.484
10811:108-11	24702.172	19887.116
10812:108-12	24698.680	19883.533
10813:108-13	24677.559	19890.150
10814:108-14	24676.789	19896.496
10815:108-15	24673.659	19922.161
10816:108-16	24671.406	19940.554
10817:108-17	24678.563	19954.339
10818:108-18	24685.014	19956.253
10819:108-19	24690.556	19957.898
10820:108-20	24701.345	19949.415
10821:108-21	24701.762	19916.647
10822:108-22	24701.869	19908.230
10823:108-23	24701.923	19903.960
10824:108-24	24690.290	19883.428
10825:108-25	24689.789	19890.975
10826:108-26	24689.366	19897.335
10827:108-27	24688.930	19903.794
10828:108-28	24688.641	19908.060
10829:108-29	24688.440	19911.038
10830:108-30	24688.036	19916.461
10831:108-31	24687.542	19923.088


測　　点	X　座　標	Y　座　標
10832:108-32	24686.717	19936.098
10833:108-33	24686.158	19944.920
10834:108-34	24688.206	19945.526
10835:108-35	24693.743	19947.165
10836:108-36	24681.753	19943.616

測　　点	X　座　標	Y　座　標

座 標 面 積 計 算 書

地 番	108-1	地 目	

筆 界 点	X	Y	辺長	方向角	備　考
108-11	24702.172	19887.116	10.369	270-55-22	
108-12	24698.680	19883.533	5.003	225-44-13	
108-24	24690.290	19883.428	8.391	180-43-01	
108-25	24689.789	19890.975	7.564	93-47-53	
108-26	24689.366	19897.335	6.374	93-48-18	
108-10	24702.005	19897.484	12.640	0-40-32	

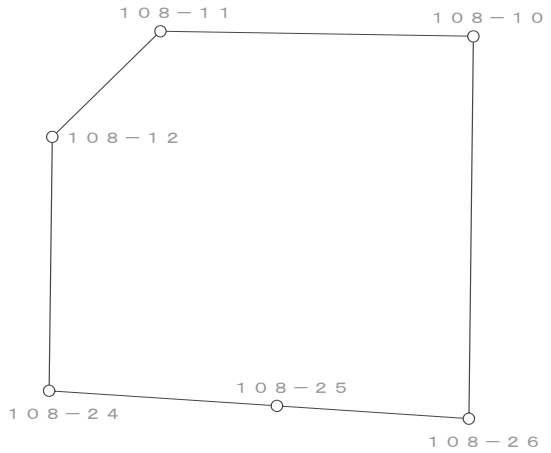


○：筆界点

面積算出公式	倍 面 積　２Ａ	329.405410	土 地 の 所 在			
Ａ＝ 1／2 ΣXn(Y(n+1)－Y(n-1))	面　　積　　Ａ	164.7027050	土地 の 所有者		縮 尺	1／　250

座 標 面 積 計 算 書

地 番	108-2	地 目	

筆 界 点	X	Y	辺長	方向角	備　考
108-10	24702.005	19897.484	6.477	270-43-32	
108-26	24689.366	19897.335	12.640	180-40-32	
108-27	24688.930	19903.794	6.474	93-51-42	
108-23	24701.923	19903.960	12.994	0-43-55	

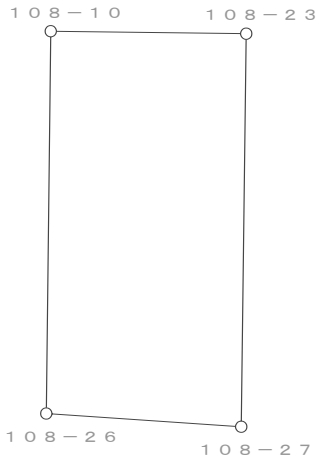


○：筆界点

面積算出公式	倍 面 積　２Ａ　165.856545	土 地 の 所 在			
Ａ＝ 1／2 ΣXn(Y(n+1)－Y(n-1))	面　積　Ａ　82.9282725	土地 の 所有者		縮 尺	1／　250

座 標 面 積 計 算 書

地 番	108-3	地 目	

筆 界 点	X	Y	辺長	方向角	備　考
108-23	24701.923	19903.960	4.270	270-43-28	
108-27	24688.930	19903.794	12.994	180-43-55	
108-28	24688.641	19908.060	4.276	93-52-32	
108-22	24701.869	19908.230	13.229	0-44-11	

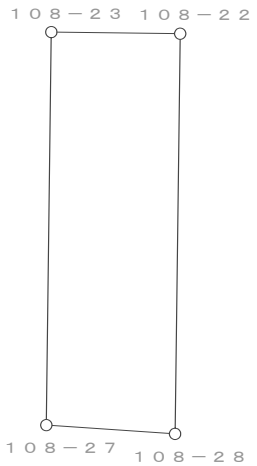


○：筆界点

面積算出公式	倍 面 積　２Ａ　111.968852	土 地 の 所 在			
Ａ＝ 1／2 ΣXn(Y(n+1)－Y(n-1))	面　積　Ａ　55.9844260	土地 の 所有者		縮 尺	1／　250

座 標 面 積 計 算 書

地 番	108-4	地 目	

筆 界 点	X	Y	辺長	方向角	備 考
108-21	24701.762	19916.647	19.669	270-43-42	
108-30	24688.036	19916.461	13.727	180-46-35	
108-31	24687.542	19923.088	6.645	94-15-47	
108-32	24686.717	19936.098	13.036	93-37-42	
108-9	24701.512	19936.314	14.797	0-50-11	

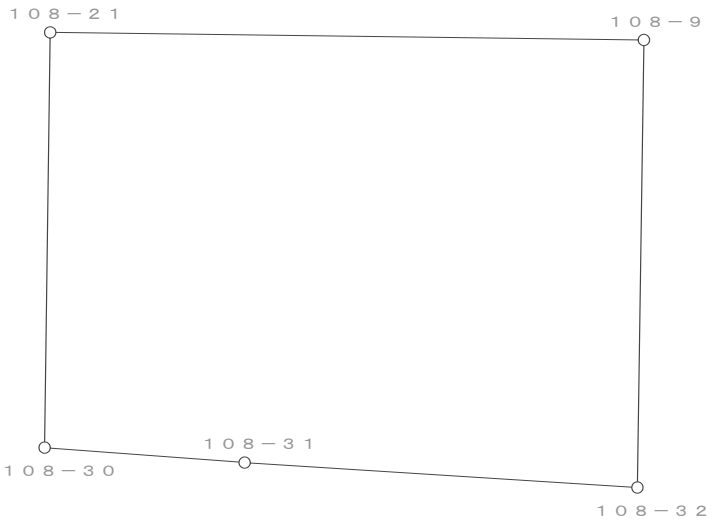


○：筆界点

面積算出公式	倍 面 積　２Ａ	561.769726	土 地 の 所 在			
Ａ＝ 1／2 ΣXn(Y(n+1)－Y(n-1))	面　　積　　Ａ	280.8848630	土地 の 所有者		縮 尺	1／　250

座 標 面 積 計 算 書

地 番	108-4-1	地 目	

筆 界 点	X	Y	辺長	方向角	備　考
108-22	24701.869	19908.230	8.418	270-43-42	
108-28	24688.641	19908.060	13.229	180-44-11	
108-29	24688.440	19911.038	2.985	93-51-41	
108-30	24688.036	19916.461	5.438	94-15-38	
108-21	24701.762	19916.647	13.727	0-46-35	

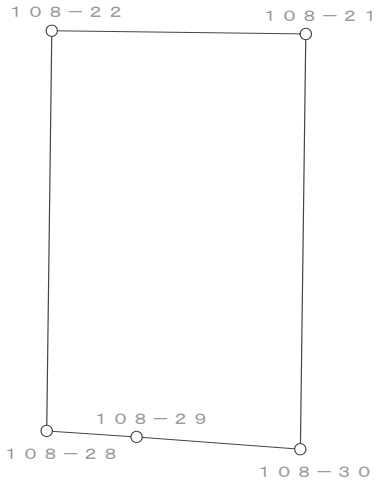


○：筆界点

面積算出公式	倍 面 積　２Ａ	226.669833	土 地 の 所 在			
Ａ＝ 1／2 ΣXn(Y(n+1)－Y(n-1))	面　　積　　Ａ	113.3349165	土地 の 所有者		縮 尺	1／　250

座 標 面 積 計 算 書

地 番	108-4-2	地 目	

筆 界 点	X	Y	辺長	方向角	備　考
108-29	24688.440	19911.038	5.438	274-15-38	
108-2	24675.130	19910.150	13.340	183-49-01	
108-15	24673.659	19922.161	12.101	96-58-56	
108-31	24687.542	19923.088	13.914	3-49-12	
108-30	24688.036	19916.461	6.645	274-15-47	

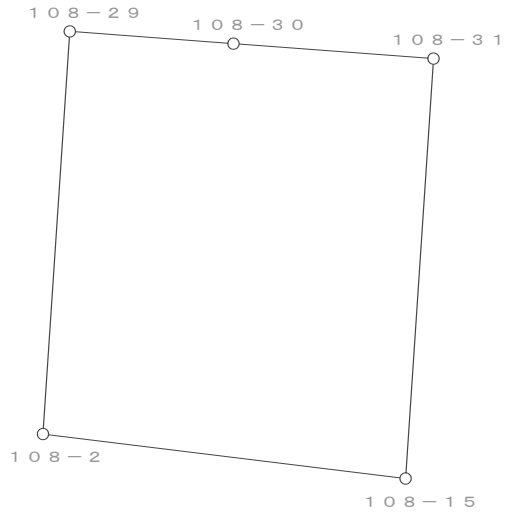


○：筆界点

面積算出公式	倍 面 積　２Ａ	329.296908	土 地 の 所 在			
Ａ＝ 1／2 ΣXn(Y(n+1)－Y(n-1))	面　　積　　Ａ	164.6484540	土地 の 所有者		縮 尺	1／　250

座 標 面 積 計 算 書

地 番	108-4-3	地 目	

筆 界 点	X	Y	辺長	方向角	備　考
108-26	24689.366	19897.335	6.474	273-51-42	
108-14	24676.789	19896.496	12.605	183-48-59	
108-2	24675.130	19910.150	13.754	96-55-40	
108-29	24688.440	19911.038	13.340	3-49-01	
108-28	24688.641	19908.060	2.985	273-51-41	
108-27	24688.930	19903.794	4.276	273-52-32	

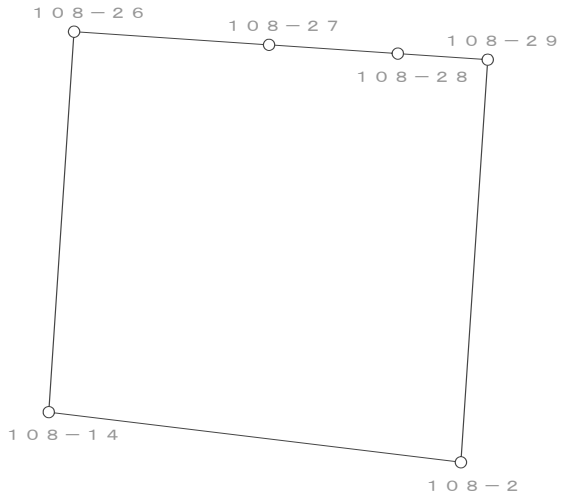


○：筆界点

面積算出公式	倍 面 積　２Ａ	356.330827	土 地 の 所 在			
Ａ＝ 1／2 ΣXn(Y(n+1)－Y(n-1))	面　　積　　Ａ	178.1654135	土地 の 所有者		縮 尺	1／　250

座 標 面 積 計 算 書

地 番	108-4-4	地 目	

筆 界 点	X	Y	辺長	方向角	備 考
108-9	24701.512	19936.314	13.102	270-43-49	
108-32	24686.717	19936.098	14.797	180-50-11	
108-33	24686.158	19944.920	8.840	93-37-32	
108-34	24688.206	19945.526	2.136	16-29-00	
108-35	24693.743	19947.165	5.774	16-29-21	
108-20	24701.345	19949.415	7.928	16-29-15	

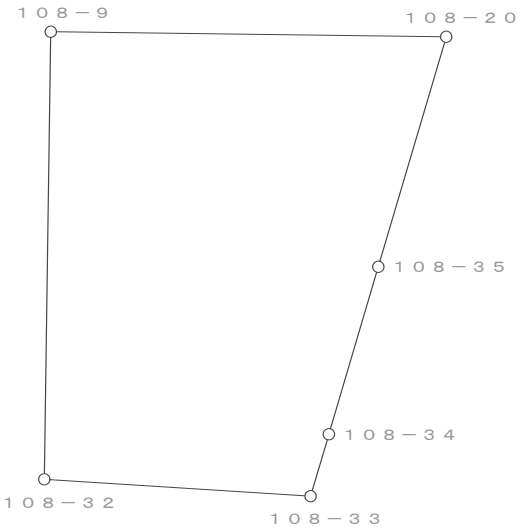


○：筆界点

面積算出公式	倍 面 積　２Ａ	330.356776	土 地 の 所 在			
Ａ＝ 1／2 ΣXn(Y(n+1)－Y(n-1))	面　　積　　Ａ	165.1783880	土地 の 所有者		縮 尺	1／　250

座 標 面 積 計 算 書

地 番	108-5	地 目	

筆 界 点	X	Y	辺長	方向角	備 考
108-20	24701.345	19949.415	9.236	270-43-33	
108-35	24693.743	19947.165	7.928	196-29-15	
108-19	24690.556	19957.898	11.196	106-32-17	
108-6	24698.151	19960.152	7.922	16-31-46	
108-7	24698.830	19960.327	0.701	14-27-09	
108-8	24701.228	19958.650	2.926	325-02-01	

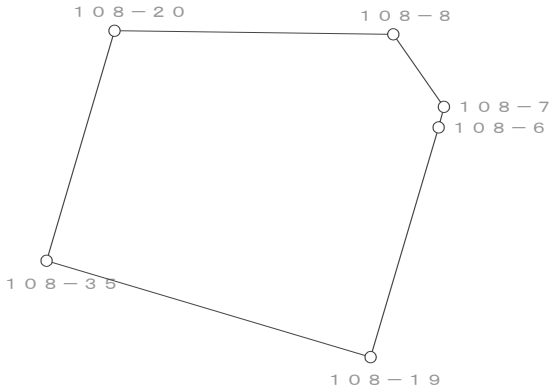


○：筆界点

面積算出公式	倍 面 積　２Ａ	207.308501	土 地 の 所 在			
Ａ＝ 1／2 ΣXn(Y(n+1)－Y(n-1))	面　　積　　Ａ	103.6542505	土地 の 所有者		縮 尺	1／　250

座 標 面 積 計 算 書

地 番	108-6	地 目	

筆 界 点	X	Y	辺長	方向角	備　考
108-35	24693.743	19947.165	11.196	286-32-17	
108-34	24688.206	19945.526	5.774	196-29-21	
108-18	24685.014	19956.253	11.192	106-34-17	
108-19	24690.556	19957.898	5.781	16-31-56	

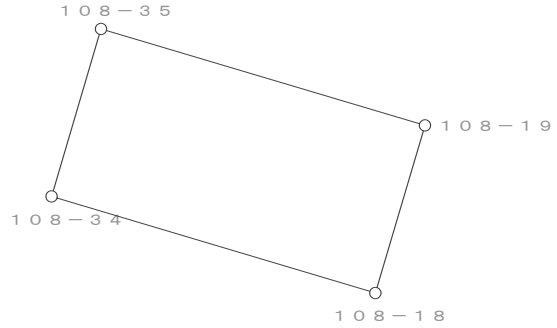


○：筆界点

面積算出公式	倍 面 積　２Ａ　129.351988	土 地 の 所 在			
Ａ＝ 1／2 ΣXn(Y(n+1)－Y(n-1))	面　積　Ａ　64.6759940	土地 の 所有者		縮 尺	1／　250

座 標 面 積 計 算 書

地 番	108-7	地 目	

筆 界 点	X	Y	辺長	方向角	備　考
108-34	24688.206	19945.526	11.192	286-34-17	
108-33	24686.158	19944.920	2.136	196-29-00	
108-36	24681.753	19943.616	4.594	196-29-25	
108-17	24678.563	19954.339	11.187	106-34-02	
108-18	24685.014	19956.253	6.729	16-31-32	

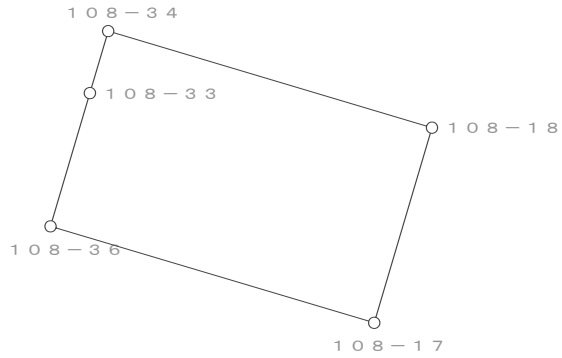


○：筆界点

面積算出公式	倍 面 積　２Ａ	150.596622	土 地 の 所 在			
Ａ＝ 1／2 ΣXn(Y(n+1)－Y(n-1))	面　　積　　Ａ	75.2983110	土地 の 所有者		縮 尺	1／　250

座 標 面 積 計 算 書

地 番	108-8	地 目	

筆 界 点	X	Y	辺長	方向角	備 考
108-36	24681.753	19943.616	11.187	286-34-02	
108-16	24671.406	19940.554	10.791	196-29-06	
108-3	24670.275	19949.784	9.299	96-59-09	
108-4	24671.882	19952.311	2.995	57-32-47	
108-5	24673.416	19952.811	1.613	18-03-11	
108-17	24678.563	19954.339	5.369	16-32-05	

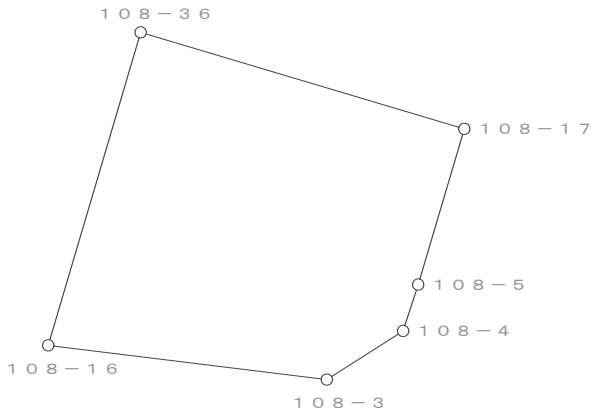


○：筆界点

面積算出公式	倍 面 積　２Ａ	216.222045	土 地 の 所 在			
Ａ＝ 1／2 ΣXn(Y(n+1)－Y(n-1))	面　　積　　Ａ	108.1110225	土地 の 所有者		縮 尺	1／　250

座 標 面 積 計 算 書

地 番	108-9	地 目	

筆 界 点	X	Y	辺長	方向角	備 考
108-31	24687.542	19923.088	13.036	273-37-42	
108-15	24673.659	19922.161	13.914	183-49-12	
108-16	24671.406	19940.554	18.530	96-59-01	
108-36	24681.753	19943.616	10.791	16-29-06	
108-33	24686.158	19944.920	4.594	16-29-25	
108-32	24686.717	19936.098	8.840	273-37-32	

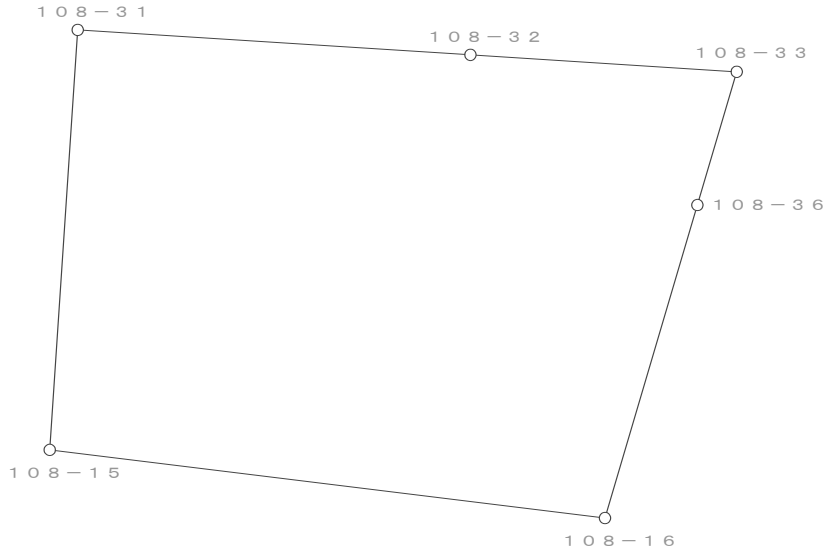


○：筆界点

面積算出公式	倍 面 積　２Ａ	585.536820	土 地 の 所 在			
Ａ＝ 1／2 ΣXn(Y(n+1)－Y(n-1))	面　　積　　Ａ	292.7684100	土地 の 所有者		縮 尺	1／　250

座 標 面 積 計 算 書

地 番	108-10	地 目	

筆 界 点	X	Y	辺長	方向角	備　考
108-25	24689.789	19890.975	6.374	273-48-18	
108-13	24677.559	19890.150	12.258	183-51-33	
108-14	24676.789	19896.496	6.393	96-55-06	
108-26	24689.366	19897.335	12.605	3-48-59	

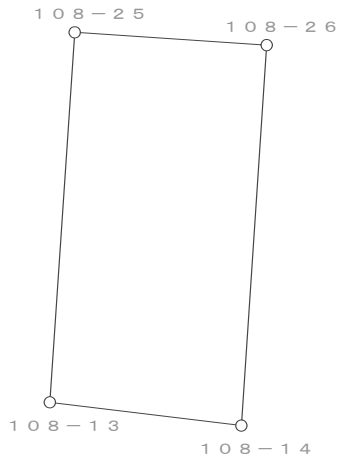


○：筆界点

面積算出公式	倍 面 積　２Ａ　158.591447	土 地 の 所 在			
Ａ＝ 1／2 ΣXn(Y(n+1)－Y(n-1))	面　積　Ａ　79.2957235	土地 の 所有者		縮 尺	1／　250

座 標 面 積 計 算 書

地 番	108-11	地 目	

筆 界 点	X	Y	辺長	方向角	備　考
108-24	24690.290	19883.428	7.564	273-47-53	
108-1	24678.394	19883.279	11.897	180-43-03	
108-13	24677.559	19890.150	6.922	96-55-44	
108-25	24689.789	19890.975	12.258	3-51-33	

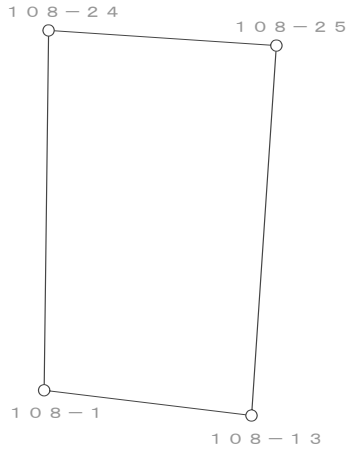

○：筆界点

面積算出公式	倍 面 積　２Ａ　174.574966	土 地 の 所 在			
Ａ＝ 1／2 ΣXn(Y(n+1)－Y(n-1))	面　積　Ａ　87.2874830	土地 の 所有者		縮 尺	1／　250