
換　地　図　　縮尺　５００分の１

所 在　　那覇市真嘉比一丁目

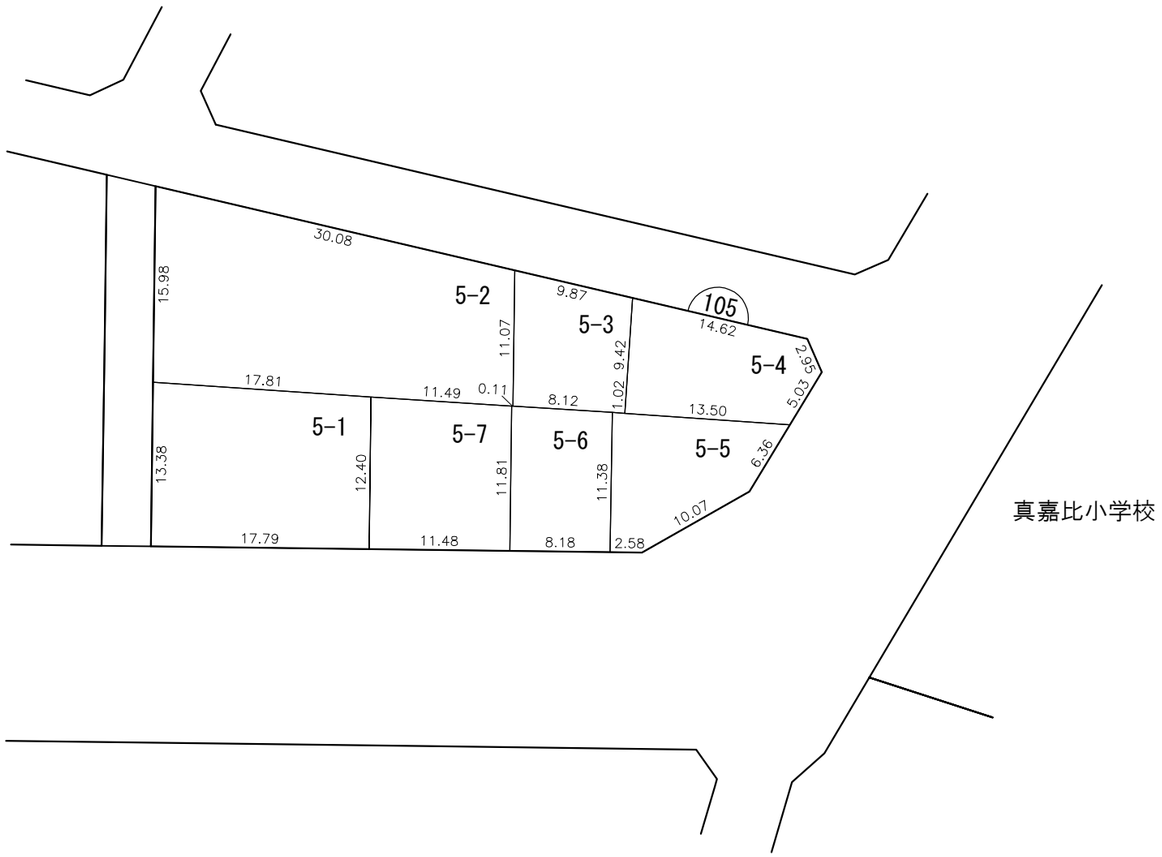

凡例						
	施行地区界	町界	丁目界	5-1 地番	換地	

那覇広域都市計画事業真嘉比古島第二土地区画整理事業

画地出来形確認測量原図　105街区

S=1/500



拡大図1

面　積　一　覧　表

種　　別	地　　番	地　　目	面　　積	地　　積	備　　考
	10501:105-1		397.7792355	397.77	
	10502:105-2		96.4544940	96.45	
	10503:105-3		121.9824590	121.98	
	10504:105-4		111.7349500	111.73	
	10505:105-5		95.1245670	95.12	
	10506:105-6		138.9825400	138.98	
	10507:105-7		229.3860295	229.38	
			1191.4442750	1191.41	
			1191.4442750	1191.41	

座　標　リ　ス　ト

測　　点	X　座　標	Y　座　標
10501:105-1	24717.799	19914.171
10502:105-2	24747.162	19914.556
10503:105-3	24734.713	19967.703
10504:105-4	24732.009	19968.888
10505:105-5	24727.701	19966.292
10506:105-6	24722.273	19962.973
10507:105-7	24717.292	19954.211
10508:105-8	24717.325	19951.626
10509:105-9	24717.429	19943.446
10510:105-10	24717.574	19931.967
10511:105-11	24731.182	19914.346
10512:105-12	24740.301	19943.848
10513:105-13	24738.048	19953.463
10514:105-14	24729.974	19932.119
10515:105-15	24729.239	19943.592
10516:105-16	24729.232	19943.702
10517:105-17	24728.712	19951.806
10518:105-18	24728.641	19952.825


測　　点	X　座　標	Y　座　標

測　　点	X　座　標	Y　座　標

座 標 面 積 計 算 書

地 番	105-1	地 目	

筆 界 点	X	Y	辺長	方向角	備 考
105-11	24731.182	19914.346	17.814	273-53-18	
105-2	24747.162	19914.556	15.981	0-45-10	
105-12	24740.301	19943.848	30.085	103-10-57	
105-16	24729.232	19943.702	11.070	180-45-20	
105-15	24729.239	19943.592	0.110	273-38-28	
105-14	24729.974	19932.119	11.497	273-39-56	

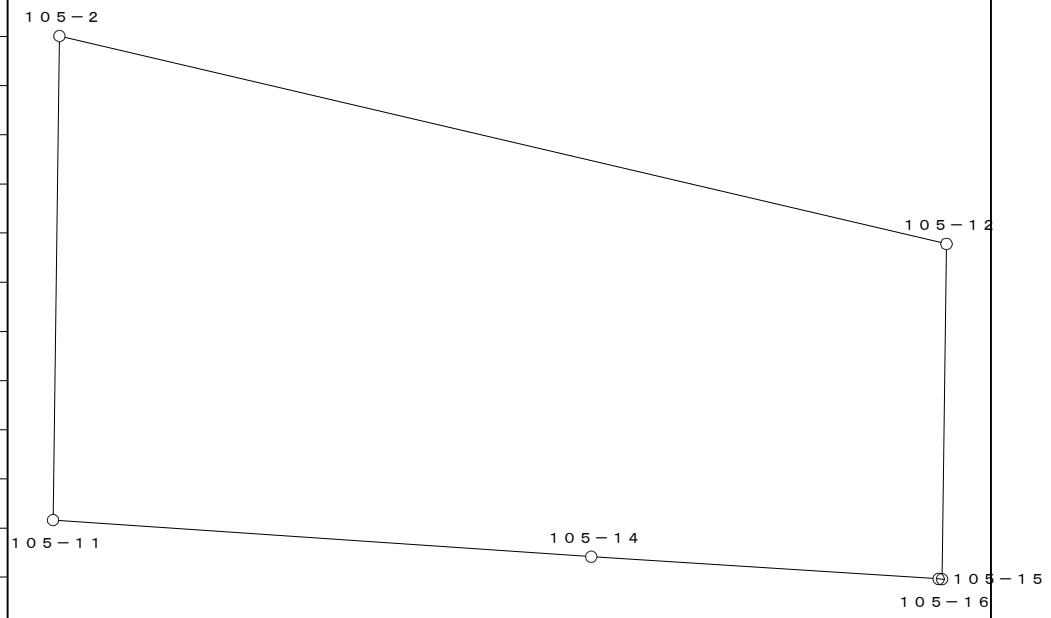


○：筆界点

面積算出公式	倍 面 積 ２Ａ	795.558471	土 地 の 所 在			
Ａ＝ 1／2 ΣXn(Y(n+1)－Y(n-1))	面 積 Ａ	397.7792355	土地 の 所有者		縮 尺	1／ 250

座 標 面 積 計 算 書

地 番	105-2	地 目	

筆 界 点	X	Y	辺長	方向角	備　考
105-16	24729.232	19943.702	8.121	273-40-17	
105-12	24740.301	19943.848	11.070	0-45-20	
105-13	24738.048	19953.463	9.875	103-11-16	
105-18	24728.641	19952.825	9.429	183-52-48	
105-17	24728.712	19951.806	1.021	273-59-09	

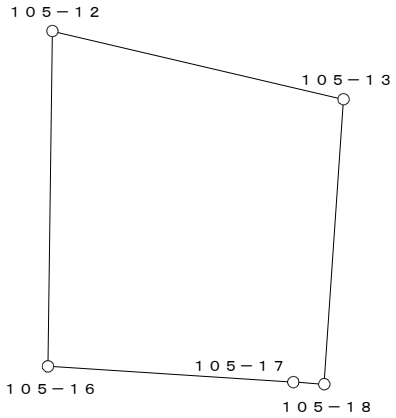


○：筆界点

面積算出公式	倍 面 積　２Ａ	192.908988	土 地 の 所 在			
Ａ＝ 1／2 ΣXn(Y(n+1)－Y(n-1))	面　　積　　Ａ	96.4544940	土地 の 所有者		縮 尺	1／　250

座 標 面 積 計 算 書

地 番	105-3	地 目	

筆 界 点	X	Y	辺長	方向角	備　考
105-18	24728.641	19952.825	13.500	273-59-34	
105-13	24738.048	19953.463	9.429	3-52-48	
105-3	24734.713	19967.703	14.625	103-10-52	
105-4	24732.009	19968.888	2.952	156-20-06	
105-5	24727.701	19966.292	5.030	211-04-23	

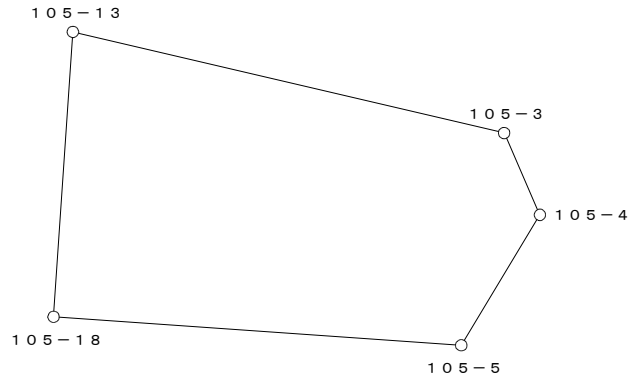


○：筆界点

面積算出公式	倍 面 積　２Ａ　243.964918	土 地 の 所 在			
Ａ＝ 1／2 ΣXn(Y(n+1)－Y(n-1))	面　積　Ａ　121.9824590	土地 の 所有者		縮 尺	1／　250

座 標 面 積 計 算 書

地 番	105-4	地 目	

筆 界 点	X	Y	辺長	方向角	備　考
105-8	24717.325	19951.626	2.585	270-43-53	
105-17	24728.712	19951.806	11.388	0-54-20	
105-18	24728.641	19952.825	1.021	93-59-09	
105-5	24727.701	19966.292	13.500	93-59-34	
105-6	24722.273	19962.973	6.362	211-26-39	
105-7	24717.292	19954.211	10.079	240-22-58	

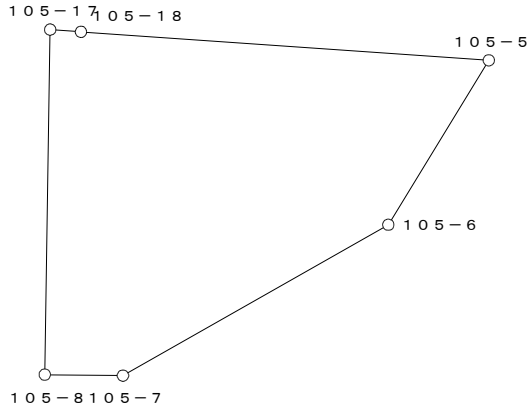


○：筆界点

面積算出公式	倍 面 積　２Ａ	223.469900	土 地 の 所 在			
Ａ＝ 1／2 ΣXn(Y(n+1)－Y(n-1))	面　　積　　Ａ	111.7349500	土地 の 所有者		縮 尺	1／　250

座 標 面 積 計 算 書

地 番	105-5	地 目	

筆 界 点	X	Y	辺長	方向角	備　考
105-9	24717.429	19943.446	8.181	270-43-42	
105-15	24729.239	19943.592	11.811	0-42-30	
105-16	24729.232	19943.702	0.110	93-38-28	
105-17	24728.712	19951.806	8.121	93-40-17	
105-8	24717.325	19951.626	11.388	180-54-20	

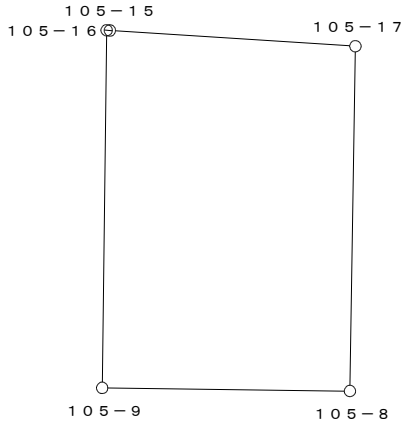


○：筆界点

面積算出公式	倍 面 積　２Ａ	190.249134	土 地 の 所 在			
Ａ＝ 1／2 ΣXn(Y(n+1)－Y(n-1))	面　積　Ａ	95.1245670	土地 の 所有者		縮 尺	1／　250

座 標 面 積 計 算 書

地 番	105-6	地 目	

筆 界 点	X	Y	辺長	方向角	備　考
105-10	24717.574	19931.967	11.480	270-43-25	
105-14	24729.974	19932.119	12.401	0-42-08	
105-15	24729.239	19943.592	11.497	93-39-56	
105-9	24717.429	19943.446	11.811	180-42-30	

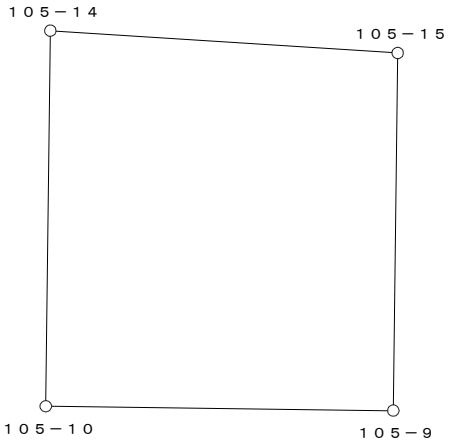


○：筆界点

面積算出公式	倍 面 積　２Ａ	277.965080	土 地 の 所 在			
Ａ＝ １／２ ΣＸｎ(Ｙ(ｎ+1)－Ｙ(ｎ-1))	面　　積　　Ａ	138.9825400	土地 の 所有者		縮 尺	1／　250

座 標 面 積 計 算 書

地 番	105-7	地 目	

筆 界 点	X	Y	辺長	方向角	備　考
105-10	24717.574	19931.967	12.401	180-42-08	
105-1	24717.799	19914.171	17.797	270-43-28	
105-11	24731.182	19914.346	13.384	0-44-57	
105-14	24729.974	19932.119	17.814	93-53-18	

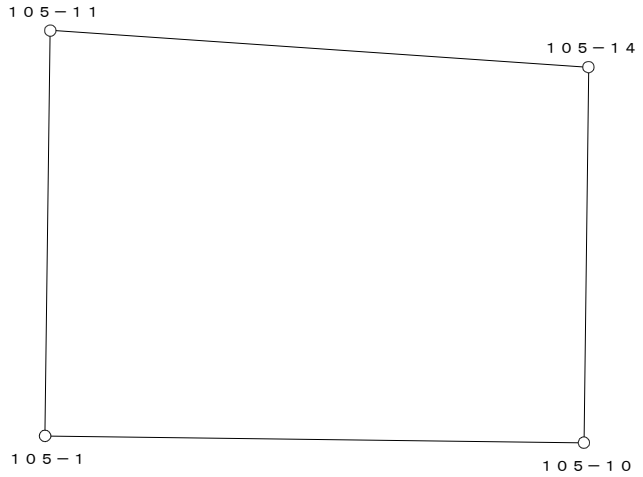

○：筆界点

面積算出公式	倍 面 積　２Ａ	458.772059	土 地 の 所 在			
Ａ＝ 1／2 ΣXn(Y(n+1)－Y(n-1))	面　　積　　Ａ	229.3860295	土地 の 所有者		縮 尺	1／　250