換　地　図

縮尺　５００分の１

所 在　那覇市真嘉比一丁目



那覇広域都市計画事業真嘉比古島第二土地区画整理事業

画地出来形確認測量原図　104街区

S=1/500



面　積　一　覧　表

種　　別	地　　番	地　　目	面　　積	地　　積	備　　考
	10401:104-1		68.4677355	68.46	
	10402:104-1-1		76.4628485	76.46	
	10403:104-2		5.5622990	5.56	
	10404:104-3		126.1114880	126.11	
	10405:104-4-1		207.1651630	207.16	
	10406:104-4-2		481.4303070	481.43	
	10407:104-5		149.4569745	149.45	
	10408:104-6		142.4255915	142.42	
	10409:104-7		329.4110955	329.41	
	10410:104-7-1		157.5390200	157.53	
	10411:104-7-2		7.5566250	7.55	
	10412:104-7-3		191.0259020	191.02	
	10413:104-8		272.9942975	272.99	
	10414:104-9		54.2115760	54.21	
	10415:104-10		92.3880110	92.38	
	10416:104-11		146.6321630	146.63	
	10417:104-12		74.1235785	74.12	
	10418:104-13		259.1896950	259.18	
	10419:104-14		167.8318165	167.83	
	10420:104-15		304.0476010	304.04	
	10421:104-16		314.9621330	314.96	
			3628.9959210	3628.90	
			3628.9959210	3628.90	

座　標　リ　ス　ト

測　　点	X　座　標	Y　座　標
10401:104-1	24752.184	19919.471
10402:104-2	24754.923	19918.226
10403:104-3	24810.628	19947.613
10404:104-4	24811.463	19950.519
10405:104-5	24802.593	19966.087
10406:104-6	24795.312	20003.585
10407:104-7	24792.595	20004.810
10408:104-8	24741.141	19974.302
10409:104-9	24739.970	19971.571
10410:104-10	24774.199	19978.749
10411:104-11	24742.190	19962.101
10412:104-12	24742.306	19961.608
10413:104-13	24744.550	19952.036
10414:104-14	24747.323	19940.204
10415:104-15	24748.263	19936.195
10416:104-16	24749.727	19929.955
10417:104-17	24764.544	19923.302
10418:104-18	24769.683	19926.012
10419:104-19	24779.567	19931.226
10420:104-20	24789.142	19936.278
10421:104-21	24792.833	19938.225
10422:104-22	24801.272	19942.677
10423:104-23	24806.683	19945.531
10424:104-24	24806.752	19958.787
10425:104-25	24806.511	19959.211
10426:104-26	24802.215	19968.032
10427:104-27	24797.451	19992.571
10428:104-28	24782.718	19998.953
10429:104-29	24773.308	19993.374
10430:104-30	24763.120	19987.334
10431:104-31	24752.781	19981.203


測　　点	X　座　標	Y　座　標
10432:104-32	24758.471	19970.458
10433:104-33	24755.568	19969.481
10434:104-34	24755.800	19969.041
10435:104-35	24760.214	19960.670
10436:104-36	24763.381	19962.236
10437:104-37	24764.845	19959.411
10438:104-38	24768.906	19951.623
10439:104-39	24758.900	19946.329
10440:104-40	24760.751	19942.804
10441:104-41	24763.630	19937.345
10442:104-42	24758.564	19934.652
10443:104-43	24772.037	19945.632
10444:104-44	24780.724	19950.217
10445:104-45	24775.021	19964.783
10446:104-46	24777.824	19966.256
10447:104-47	24801.899	19956.742
10448:104-48	24796.203	19954.342
10449:104-49	24796.014	19954.794
10450:104-50	24790.828	19967.215
10451:104-51	24779.964	19982.178
10452:104-52	24789.369	19987.772
10454:104-54	24776.751	19965.692

測　　点	X　座　標	Y　座　標

座 標 面 積 計 算 書

地 番	104-1	地 目	

筆 界 点	X	Y	辺長	方向角	備 考
104-23	24806.683	19945.531	12.189	293-06-33	
104-3	24810.628	19947.613	4.461	27-49-23	
104-4	24811.463	19950.519	3.024	73-58-07	
104-24	24806.752	19958.787	9.516	119-40-26	
104-47	24801.899	19956.742	5.266	202-51-00	

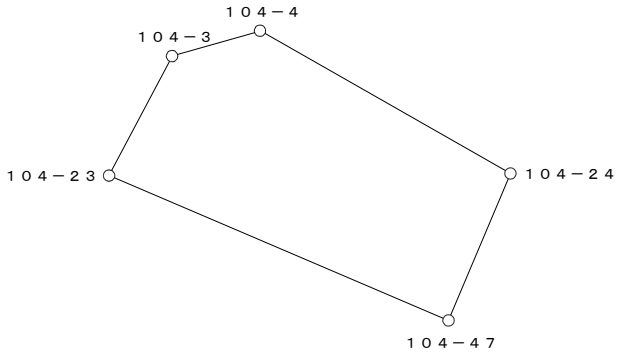


○：筆界点

面積算出公式	倍 面 積　２Ａ　136.935471	土 地 の 所 在			
Ａ＝ 1／2 ΣXn(Y(n+1)－Y(n-1))	面　積　Ａ　68.4677355	土地 の 所有者		縮 尺	1／　250

座 標 面 積 計 算 書

地 番	104-1-1	地 目	

筆 界 点	X	Y	辺長	方向角	備　考
104-23	24806.683	19945.531	12.189	293-06-33	
104-22	24801.272	19942.677	6.118	207-48-33	
104-48	24796.203	19954.342	12.719	113-29-14	
104-47	24801.899	19956.742	6.181	22-50-53	

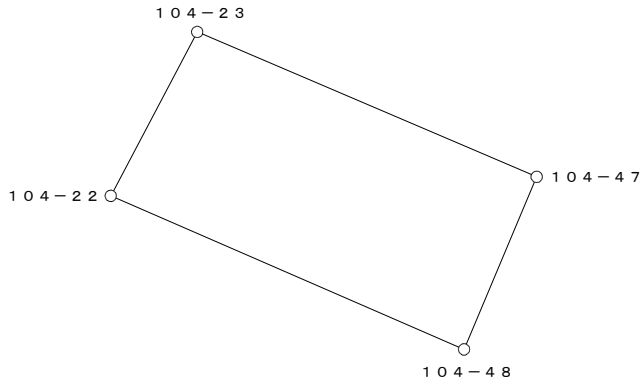


○：筆界点

面積算出公式	倍 面 積　２Ａ　152.925697	土 地 の 所 在			
Ａ＝ 1／2 ΣXn(Y(n+1)－Y(n-1))	面　積　Ａ　76.4628485	土地 の 所有者		縮 尺	1／　250

座 標 面 積 計 算 書

地 番	104-2	地 目	

筆 界 点	X	Y	辺長	方向角	備　考
104-24	24806.752	19958.787	0.488	299-36-49	
104-47	24801.899	19956.742	5.266	202-51-00	
104-48	24796.203	19954.342	6.181	202-50-53	
104-49	24796.014	19954.794	0.490	112-41-31	
104-25	24806.511	19959.211	11.388	22-49-15	

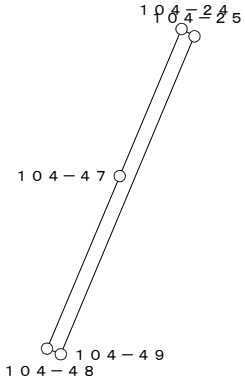


○：筆界点

面積算出公式	倍 面 積　2A	11.124598	土 地 の 所 在			
A＝ 1／2 ΣXn(Y(n+1)－Y(n-1))	面　積　A	5.5622990	土地 の 所有者		縮 尺	1／　250

座 標 面 積 計 算 書

地 番	104-3	地 目	

筆 界 点	X	Y	辺長	方向角	備　考
104-49	24796.014	19954.794	13.460	292-39-41	
104-25	24806.511	19959.211	11.388	22-49-15	
104-5	24802.593	19966.087	7.914	119-40-29	
104-26	24802.215	19968.032	1.981	100-59-53	
104-50	24790.828	19967.215	11.416	184-06-14	

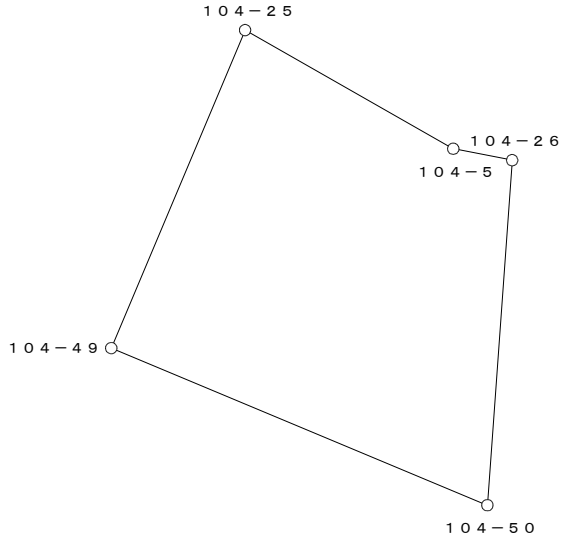


○：筆界点

面積算出公式	倍 面 積　２Ａ	252.222976	土 地 の 所 在			
Ａ＝ 1／2 ΣXn(Y(n+1)－Y(n-1))	面　　積　　Ａ	126.1114880	土地 の 所有者		縮 尺	1／　250

座 標 面 積 計 算 書

地 番	104-4-1	地 目	

筆 界 点	X	Y	辺長	方向角	備　考
104-10	24774.199	19978.749	13.304	101-03-33	
104-51	24779.964	19982.178	6.708	30-44-38	
104-29	24773.308	19993.374	13.025	120-43-53	
104-30	24763.120	19987.334	11.844	210-39-42	
104-45	24775.021	19964.783	25.499	297-49-20	
104-54	24776.751	19965.692	1.954	27-43-08	

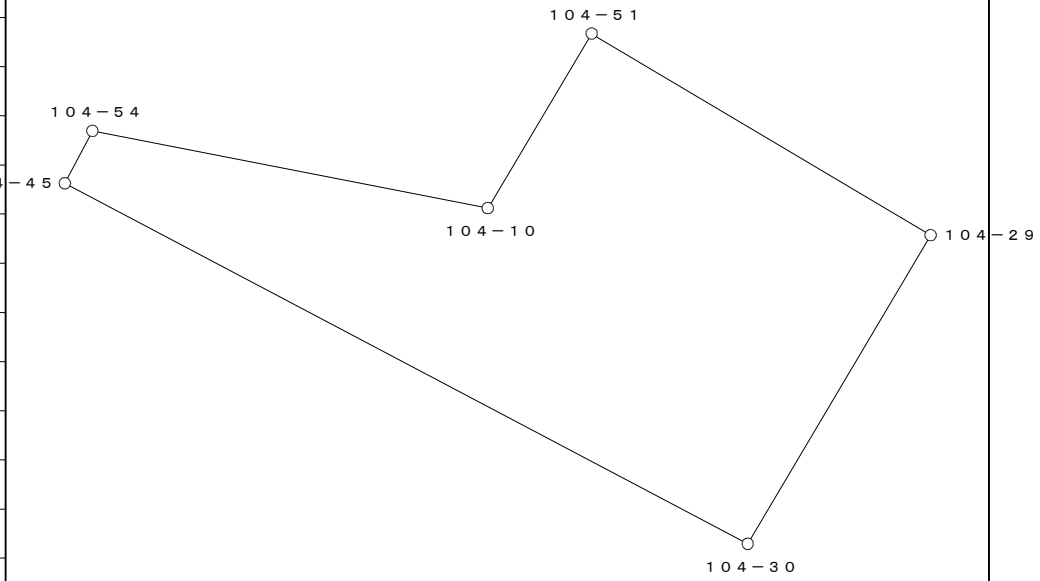


○：筆界点

面積算出公式	倍 面 積　２Ａ	414.330326	土 地 の 所 在			
Ａ＝ 1／2 ΣXn(Y(n+1)－Y(n-1))	面　　積　　Ａ	207.1651630	土地 の 所有者		縮 尺	1／　250

座 標 面 積 計 算 書

地 番	104-4-2	地 目	

筆 界 点	X	Y	辺長	方向角	備　考
104-26	24802.215	19968.032	11.416	4-06-14	
104-27	24797.451	19992.571	24.997	100-59-12	
104-52	24789.369	19987.772	9.399	210-42-05	
104-51	24779.964	19982.178	10.943	210-44-38	
104-10	24774.199	19978.749	6.708	210-44-38	
104-54	24776.751	19965.692	13.304	281-03-33	
104-46	24777.824	19966.256	1.212	27-43-40	
104-50	24790.828	19967.215	13.039	4-13-04	

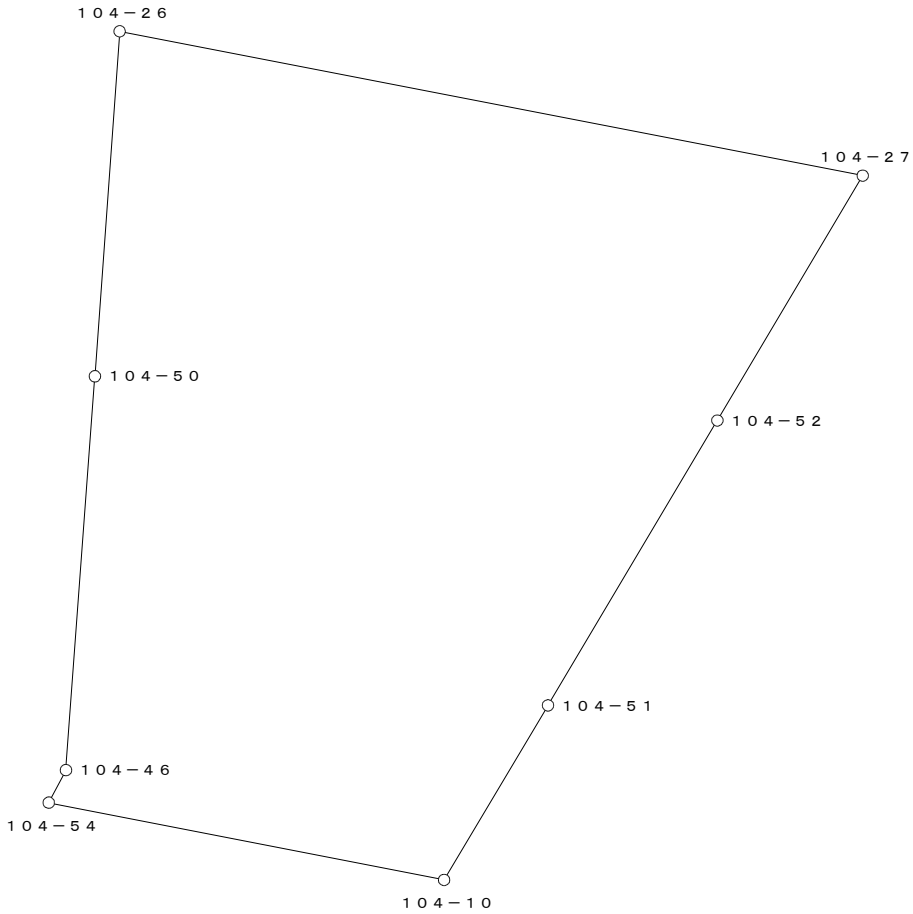


○：筆界点

面積算出公式	倍 面 積　２Ａ	962.860614	土 地 の 所 在			
Ａ＝ 1／2 ΣXn(Y(n+1)－Y(n-1))	面　　積　　Ａ	481.4303070	土地 の 所有者		縮 尺	1／　250

座 標 面 積 計 算 書

地 番	104-5	地 目	

筆 界 点	X	Y	辺長	方向角	備　考
104-27	24797.451	19992.571	9.399	30-42-05	
104-6	24795.312	20003.585	11.220	100-59-26	
104-7	24792.595	20004.810	2.980	155-43-52	
104-28	24782.718	19998.953	11.483	210-40-04	
104-52	24789.369	19987.772	13.010	300-44-46	

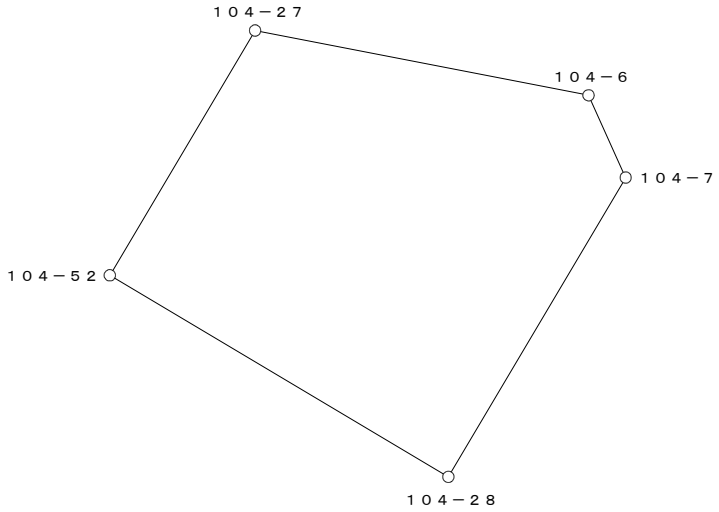


○：筆界点

面積算出公式	倍 面 積　２Ａ	298.913949	土 地 の 所 在			
Ａ＝ 1／2 ΣXn(Y(n+1)－Y(n-1))	面　　積　　Ａ	149.4569745	土地 の 所有者		縮 尺	1／　250

座 標 面 積 計 算 書

地 番	104-6	地 目	

筆 界 点	X	Y	辺長	方向角	備　考
104-52	24789.369	19987.772	10.943	30-44-38	
104-28	24782.718	19998.953	13.010	120-44-46	
104-29	24773.308	19993.374	10.940	210-39-46	
104-51	24779.964	19982.178	13.025	300-43-53	

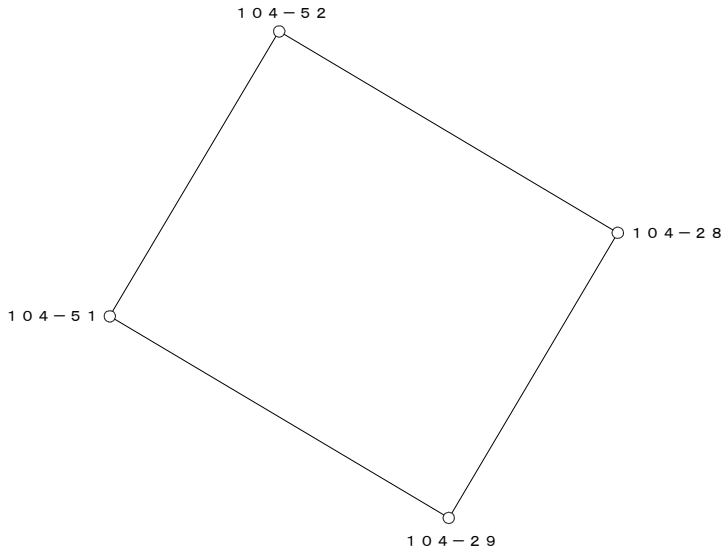


○：筆界点

面積算出公式	倍 面 積　２Ａ	284.851183	土 地 の 所 在			
Ａ＝ 1／2 ΣXn(Y(n+1)－Y(n-1))	面　積　Ａ	142.4255915	土地 の 所有者		縮 尺	1／　250

座 標 面 積 計 算 書

地 番	104-7	地 目	

筆 界 点	X	Y	辺長	方向角	備　考
104-45	24775.021	19964.783	11.507	27-49-48	
104-30	24763.120	19987.334	25.499	117-49-20	
104-31	24752.781	19981.203	12.020	210-40-04	
104-32	24758.471	19970.458	12.159	297-54-12	
104-34	24755.800	19969.041	3.024	207-56-48	
104-35	24760.214	19960.670	9.463	297-48-09	
104-36	24763.381	19962.236	3.533	26-18-40	
104-37	24764.845	19959.411	3.182	297-23-40	

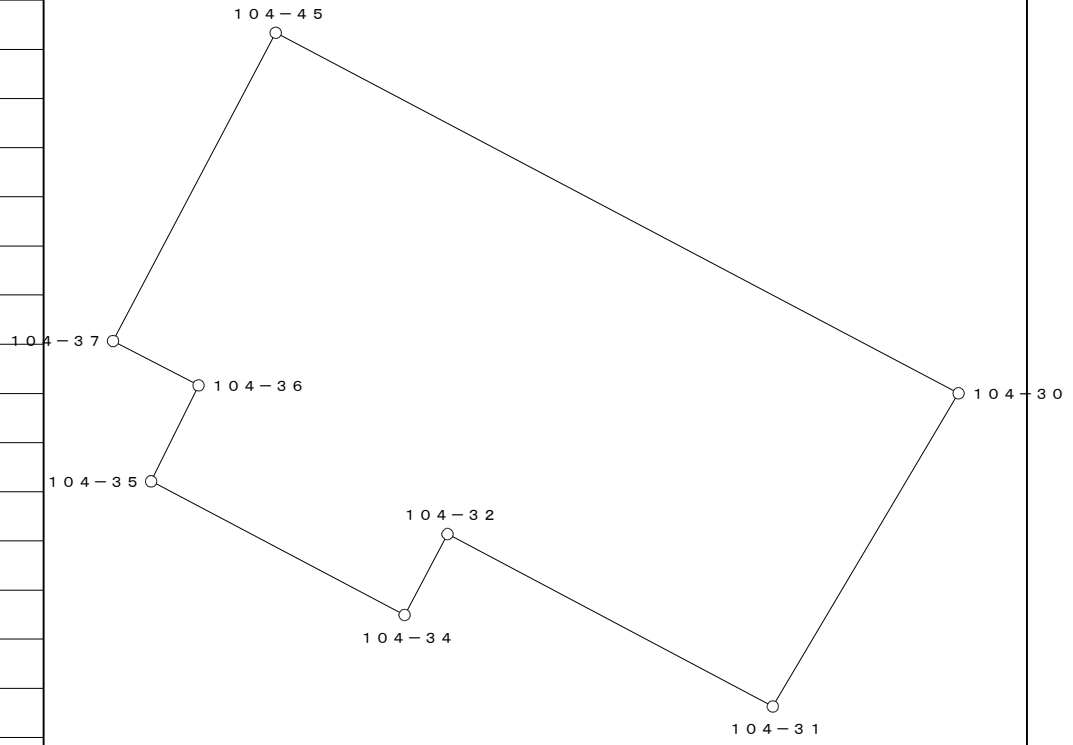


○：筆界点

面積算出公式	倍 面 積　２Ａ	658.822191	土 地 の 所 在			
Ａ＝ 1／2 ΣXn(Y(n+1)－Y(n-1))	面　　積　　Ａ	329.4110955	土地 の 所有者		縮 尺	1／　250

座 標 面 積 計 算 書

地 番	104-7-1	地 目	

筆 界 点	X	Y	辺長	方向角	備　考
104-13	24744.550	19952.036	9.832	283-11-38	
104-35	24760.214	19960.670	17.886	28-51-49	
104-34	24755.800	19969.041	9.463	117-48-09	
104-12	24742.306	19961.608	15.406	208-50-51	

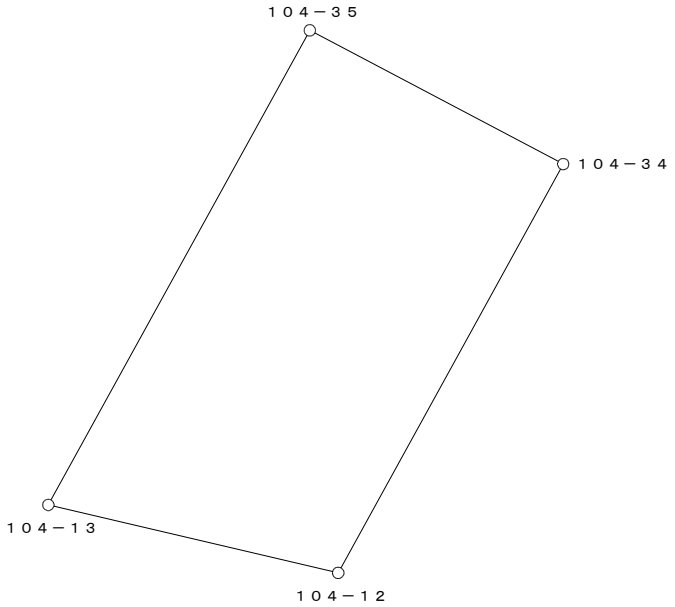


○：筆界点

面積算出公式	倍 面 積　２Ａ	315.078040	土 地 の 所 在			
Ａ＝ 1／2 ΣXn(Y(n+1)－Y(n-1))	面　積　Ａ	157.5390200	土地 の 所有者		縮 尺	1／　250

座 標 面 積 計 算 書

地 番	104-7-2	地 目	

筆 界 点	X	Y	辺長	方向角	備　考
104-12	24742.306	19961.608	0.506	283-14-26	
104-34	24755.800	19969.041	15.406	28-50-51	
104-33	24755.568	19969.481	0.497	117-48-05	
104-11	24742.190	19962.101	15.279	208-53-00	

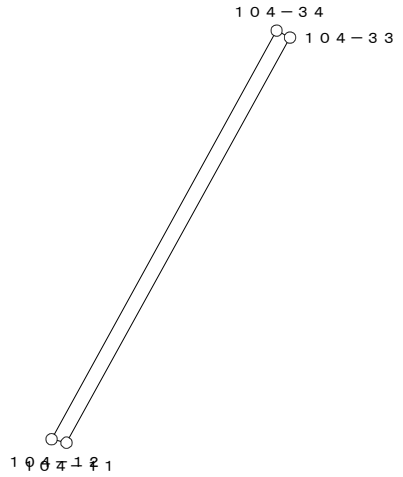


○：筆界点

面積算出公式	倍 面 積　２Ａ	15.113250	土 地 の 所 在			
Ａ＝ 1／2 ΣXn(Y(n+1)－Y(n-1))	面　　積　　Ａ	7.5566250	土地 の 所有者		縮 尺	1／　250

座 標 面 積 計 算 書

地 番	104-7-3	地 目	

筆 界 点	X	Y	辺長	方向角	備 考
104-11	24742.190	19962.101	9.727	283-11-36	
104-33	24755.568	19969.481	15.279	28-53-00	
104-34	24755.800	19969.041	0.497	297-48-05	
104-32	24758.471	19970.458	3.024	27-56-48	
104-31	24752.781	19981.203	12.159	117-54-12	
104-8	24741.141	19974.302	13.532	210-39-45	
104-9	24739.970	19971.571	2.971	246-47-29	

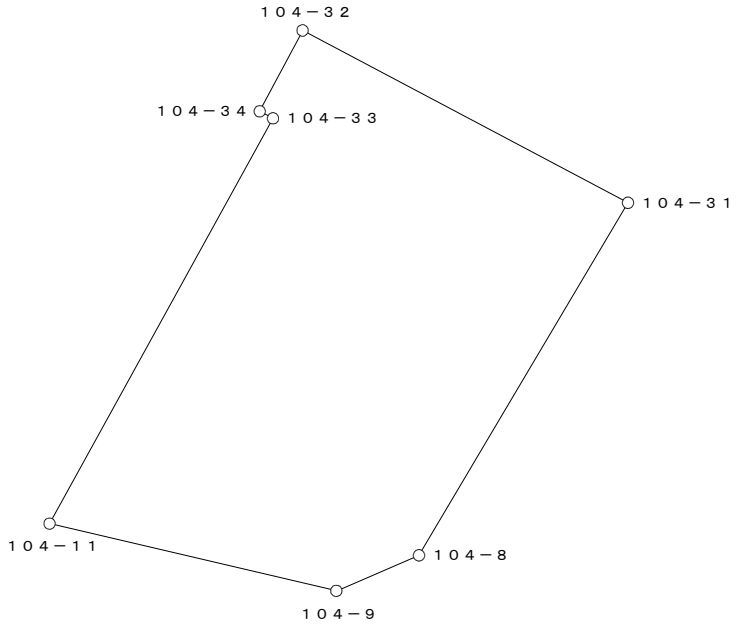


○：筆界点

面積算出公式	倍 面 積　２Ａ	382.051804	土 地 の 所 在			
Ａ＝ 1／2 ΣXn(Y(n+1)－Y(n-1))	面　　積　　Ａ	191.0259020	土地 の 所有者		縮 尺	1／　250

座 標 面 積 計 算 書

地 番	104-8	地 目	

筆 界 点	X	Y	辺長	方向角	備　考
104-39	24758.900	19946.329	13.097	27-52-55	
104-38	24768.906	19951.623	11.320	27-52-57	
104-37	24764.845	19959.411	8.783	117-32-22	
104-36	24763.381	19962.236	3.182	117-23-40	
104-35	24760.214	19960.670	3.533	206-18-40	
104-13	24744.550	19952.036	17.886	208-51-49	
104-14	24747.323	19940.204	12.153	283-11-24	

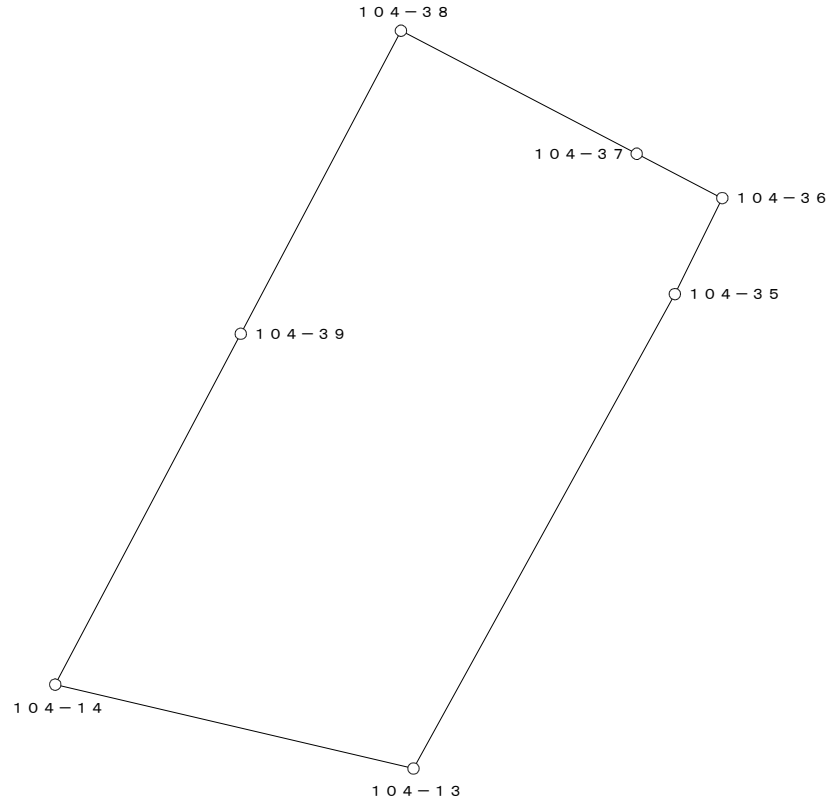


○：筆界点

面積算出公式	倍 面 積　２Ａ	545.988595	土 地 の 所 在			
Ａ＝ 1／2 ΣXn(Y(n+1)－Y(n-1))	面　　積　　Ａ	272.9942975	土地 の 所有者		縮 尺	1／　250

座 標 面 積 計 算 書

地 番	104-9	地 目	

筆 界 点	X	Y	辺長	方向角	備　考
104-40	24760.751	19942.804	3.981	297-42-15	
104-15	24748.263	19936.195	14.129	207-53-21	
104-14	24747.323	19940.204	4.118	103-11-45	
104-39	24758.900	19946.329	13.097	27-52-55	

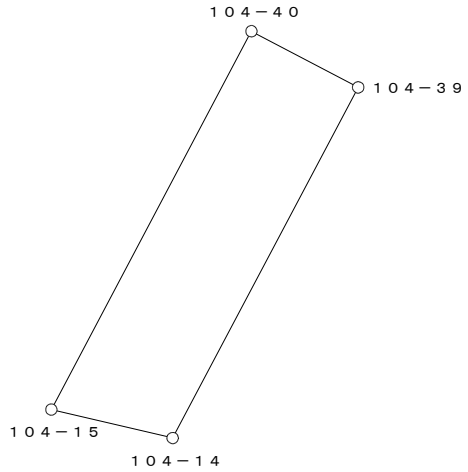


○：筆界点

面積算出公式	倍 面 積　２Ａ　108.423152	土 地 の 所 在			
Ａ＝ 1／2 ΣXn(Y(n+1)－Y(n-1))	面　積　Ａ　54.2115760	土地 の 所有者		縮 尺	1／　250

座 標 面 積 計 算 書

地 番	104-10	地 目	

筆 界 点	X	Y	辺長	方向角	備 考
104-41	24763.630	19937.345	6.172	297-48-24	
104-42	24758.564	19934.652	5.737	207-59-40	
104-16	24749.727	19929.955	10.008	207-59-29	
104-15	24748.263	19936.195	6.409	103-12-13	
104-40	24760.751	19942.804	14.129	27-53-21	

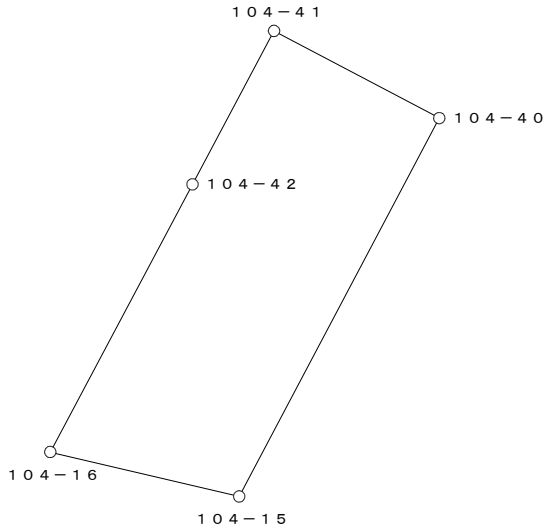


○：筆界点

面積算出公式	倍 面 積　２Ａ　184.776022	土 地 の 所 在			
Ａ＝ 1／2 ΣXn(Y(n+1)－Y(n-1))	面　積　Ａ　92.3880110	土地 の 所有者		縮 尺	1／　250

座 標 面 積 計 算 書

地 番	104-11	地 目	

筆 界 点	X	Y	辺長	方向角	備 考
104-17	24764.544	19923.302	12.829	297-47-01	
104-2	24754.923	19918.226	10.878	207-48-57	
104-1	24752.184	19919.471	3.009	155-33-22	
104-16	24749.727	19929.955	10.768	103-11-23	
104-42	24758.564	19934.652	10.008	27-59-29	

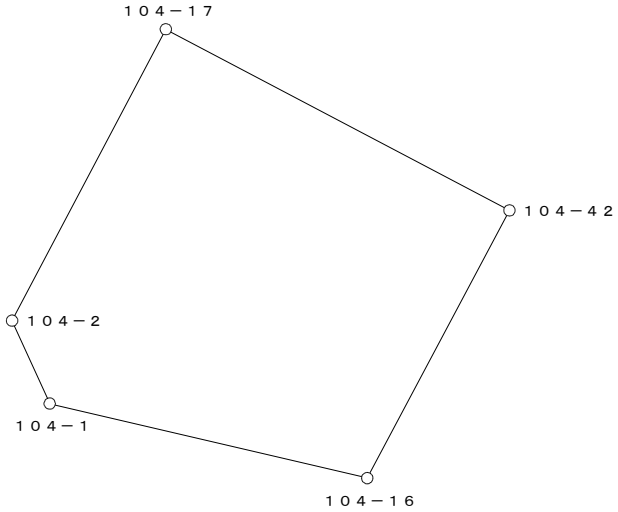


○：筆界点

面積算出公式	倍 面 積 ２Ａ	293.264326	土 地 の 所 在			
Ａ＝ 1／2 ΣXn(Y(n+1)－Y(n-1))	面 積 Ａ	146.6321630	土地 の 所有者		縮 尺	1／ 250

座 標 面 積 計 算 書

地 番	104-12	地 目	

筆 界 点	X	Y	辺長	方向角	備 考
104-18	24769.683	19926.012	12.848	298-06-25	
104-17	24764.544	19923.302	5.810	207-48-16	
104-42	24758.564	19934.652	12.829	117-47-01	
104-41	24763.630	19937.345	5.737	27-59-40	

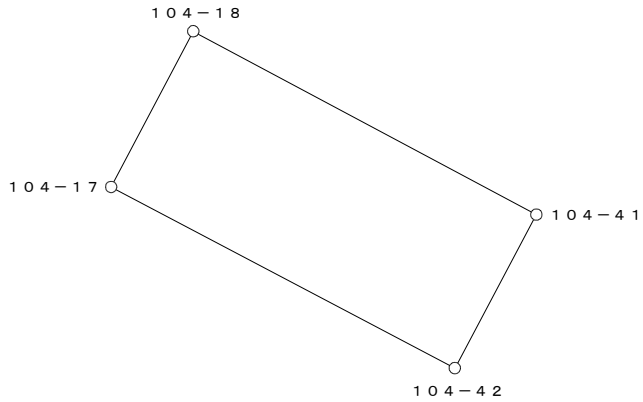


○：筆界点

面積算出公式	倍 面 積　２Ａ　148.247157	土 地 の 所 在			
Ａ＝ 1／2 ΣXn(Y(n+1)－Y(n-1))	面　積　Ａ　74.1235785	土地 の 所有者		縮 尺	1／　250

座 標 面 積 計 算 書

地 番	104-13	地 目	

筆 界 点	X	Y	辺長	方向角	備　考
104-18	24769.683	19926.012	12.848	298-06-25	
104-19	24779.567	19931.226	11.175	27-48-45	
104-43	24772.037	19945.632	16.255	117-35-46	
104-38	24768.906	19951.623	6.760	117-35-32	
104-39	24758.900	19946.329	11.320	207-52-57	
104-40	24760.751	19942.804	3.981	297-42-15	
104-41	24763.630	19937.345	6.172	297-48-24	

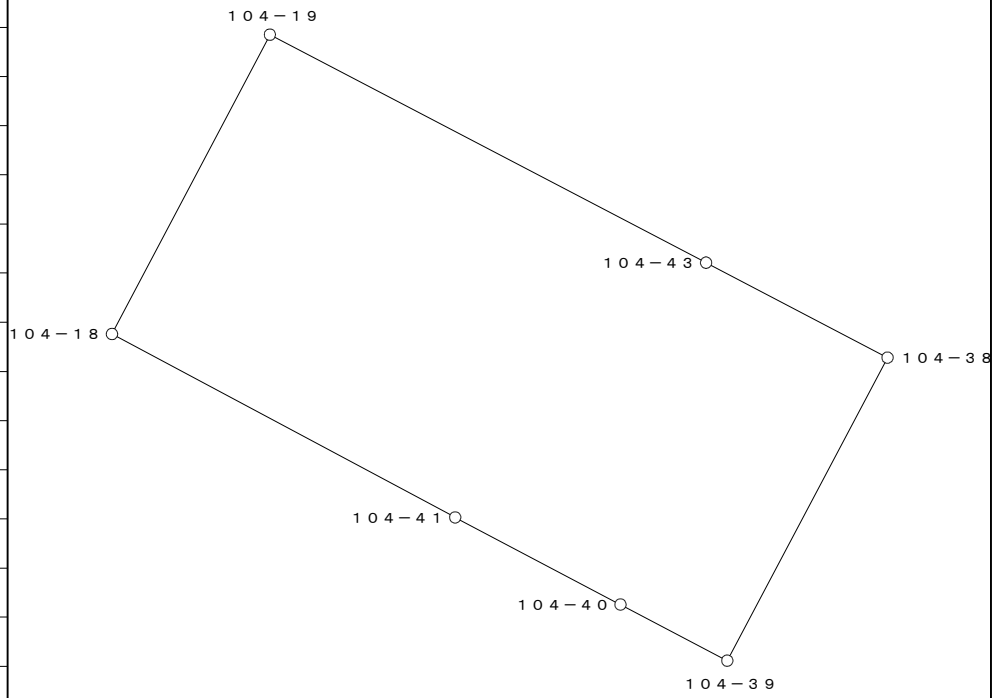


○：筆界点

面積算出公式	倍 面 積　２Ａ	518.379390	土 地 の 所 在			
Ａ＝ 1／2 ΣXn(Y(n+1)－Y(n-1))	面　　積　　Ａ	259.1896950	土地 の 所有者		縮 尺	1／　250

座 標 面 積 計 算 書

地 番	104-14	地 目	

筆 界 点	X	Y	辺長	方向角	備　考
104-19	24779.567	19931.226	16.255	297-35-46	
104-20	24789.142	19936.278	10.826	27-49-02	
104-44	24780.724	19950.217	16.284	121-07-43	
104-43	24772.037	19945.632	9.823	207-49-30	

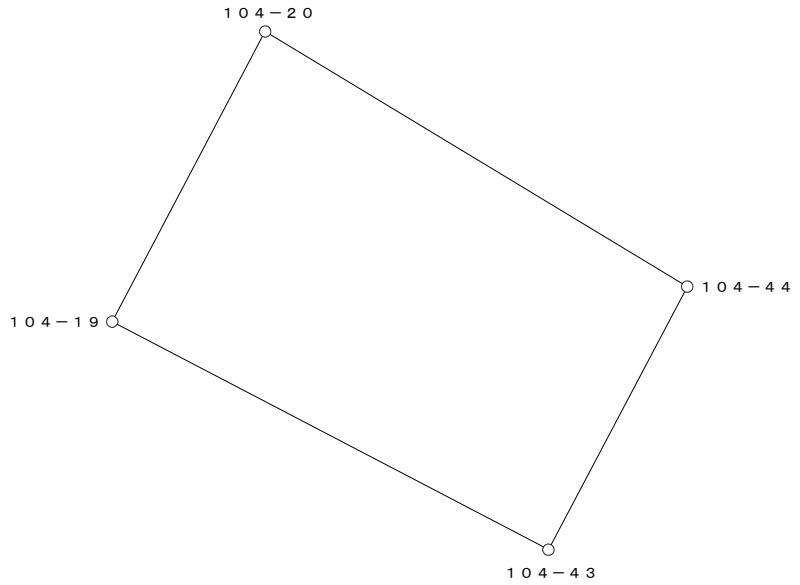


○：筆界点

面積算出公式	倍 面 積　２Ａ	335.663633	土 地 の 所 在			
Ａ＝ 1／2 ΣXn(Y(n+1)－Y(n-1))	面　　積　　Ａ	167.8318165	土地 の 所有者		縮 尺	1／　250

座 標 面 積 計 算 書

地 番	104-15	地 目	

筆 界 点	X	Y	辺長	方向角	備 考
104-20	24789.142	19936.278	16.284	301-07-43	
104-21	24792.833	19938.225	4.173	27-48-42	
104-46	24777.824	19966.256	31.796	118-09-59	
104-54	24776.751	19965.692	1.212	207-43-40	
104-45	24775.021	19964.783	1.954	207-43-08	
104-37	24764.845	19959.411	11.507	207-49-48	
104-38	24768.906	19951.623	8.783	297-32-22	
104-43	24772.037	19945.632	6.760	297-35-32	
104-44	24780.724	19950.217	9.823	27-49-30	

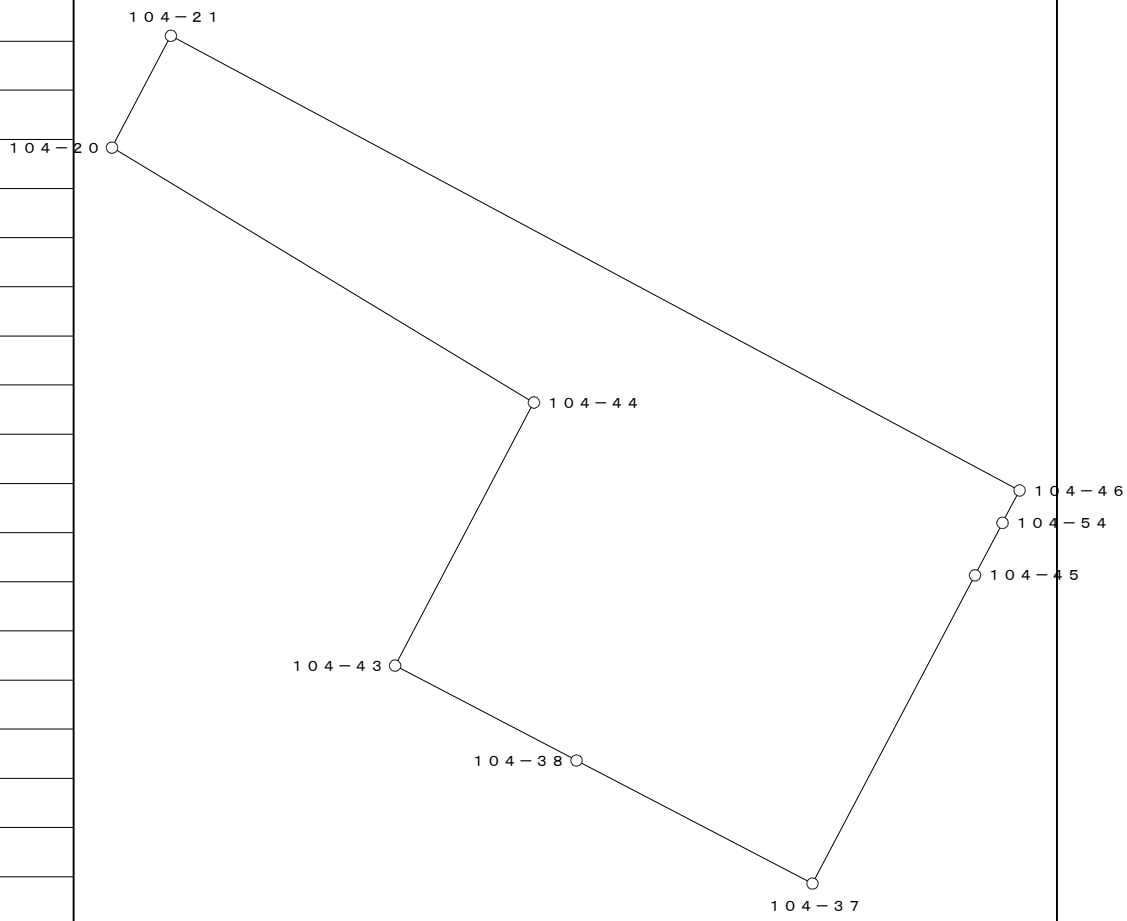


○：筆界点

面積算出公式	倍 面 積 ２Ａ	608.095202	土 地 の 所 在			
Ａ＝ 1／2 ΣXn(Y(n+1)－Y(n-1))	面 積 Ａ	304.0476010	土地 の 所有者		縮 尺	1／ 250

座 標 面 積 計 算 書

地 番	104-16	地 目	

筆 界 点	X	Y	辺長	方向角	備　考
104-21	24792.833	19938.225	31.796	298-09-59	
104-22	24801.272	19942.677	9.541	27-48-50	
104-48	24796.203	19954.342	12.719	113-29-14	
104-49	24796.014	19954.794	0.490	112-41-31	
104-50	24790.828	19967.215	13.460	112-39-41	
104-46	24777.824	19966.256	13.039	184-13-04	

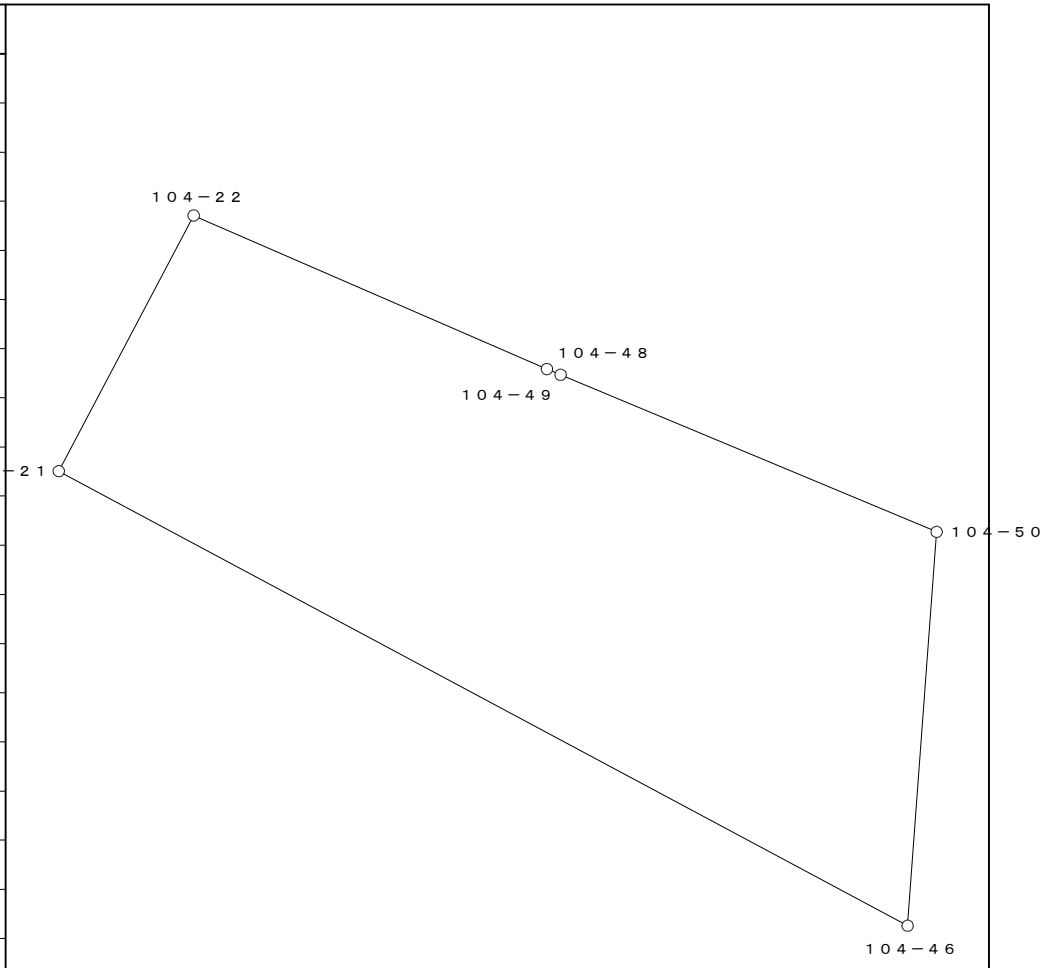

○：筆界点

面積算出公式	倍 面 積　２Ａ	629.924266	土 地 の 所 在			
Ａ＝ 1／2 ΣXn(Y(n+1)－Y(n-1))	面　　積　　Ａ	314.9621330	土地 の 所有者		縮 尺	1／　250