
換　地　図

縮尺　５００分の１

所 在　　那覇市真嘉比一丁目

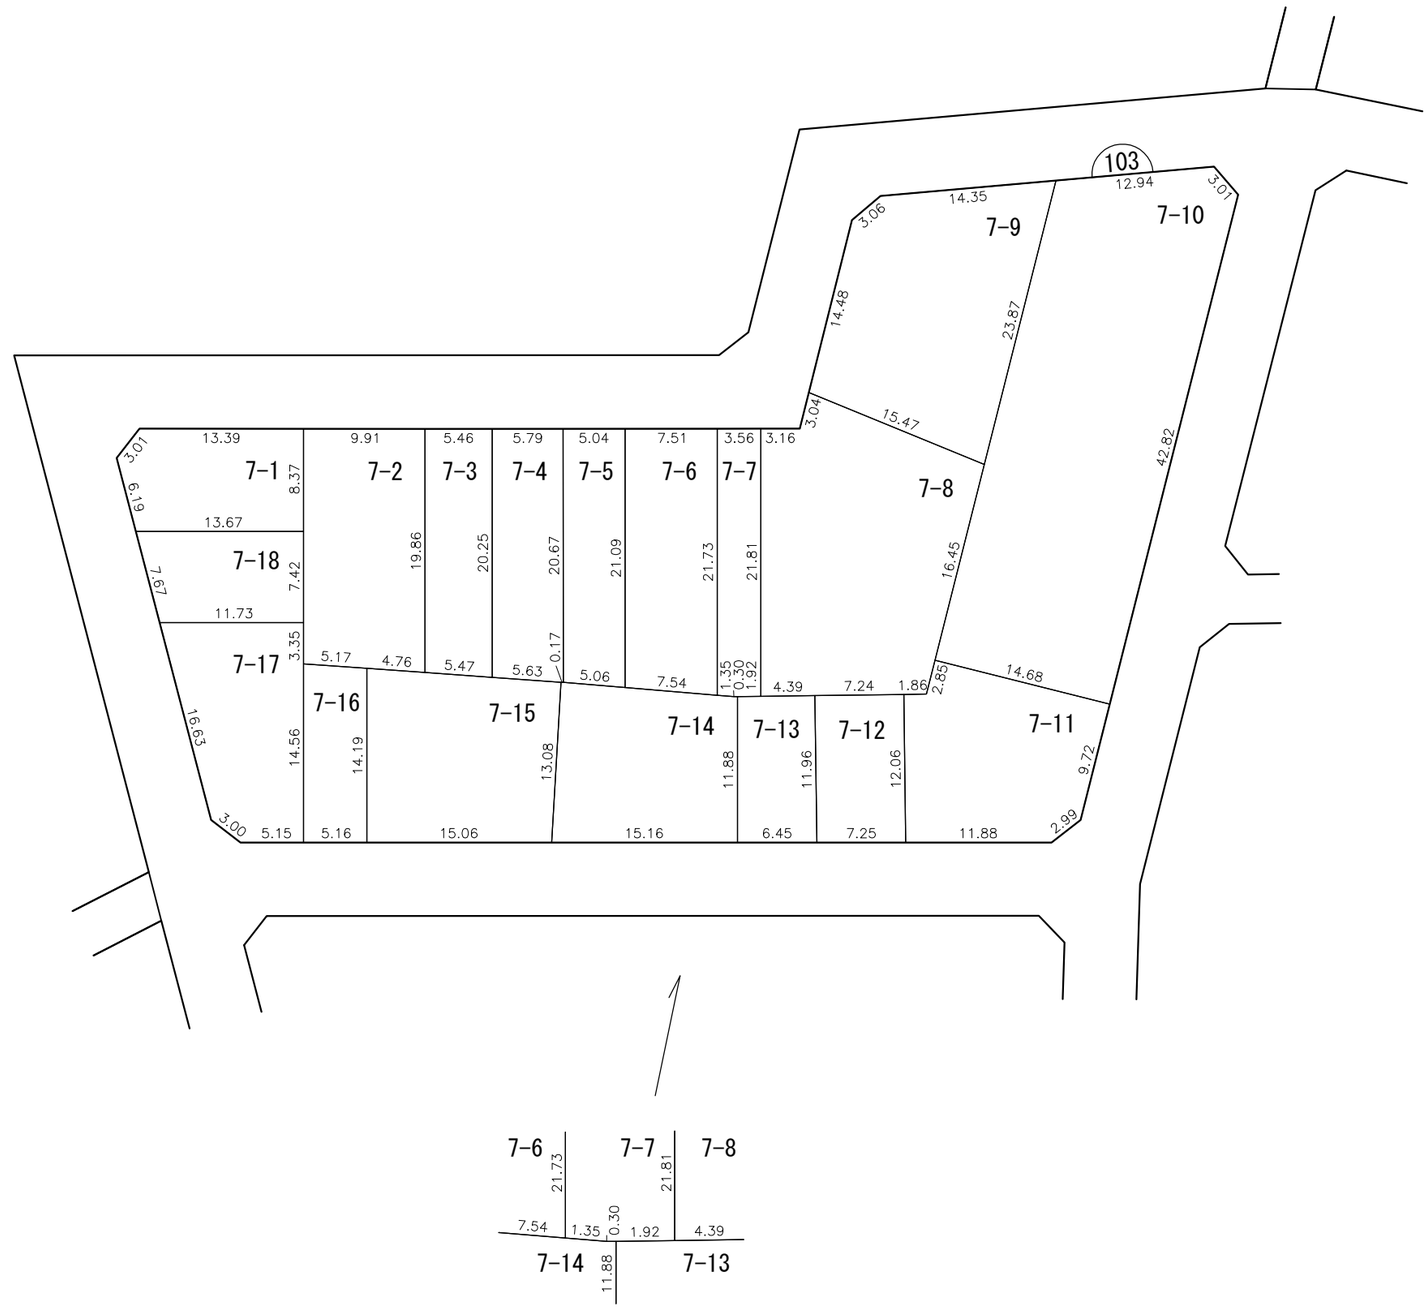


凡例						
	施行地区界	町界	丁目界	地番 5-1	換地	

那覇広域都市計画事業真嘉比古島第二土地区画整理事業

画地出来形確認測量原図　１０３街区

S=1/500

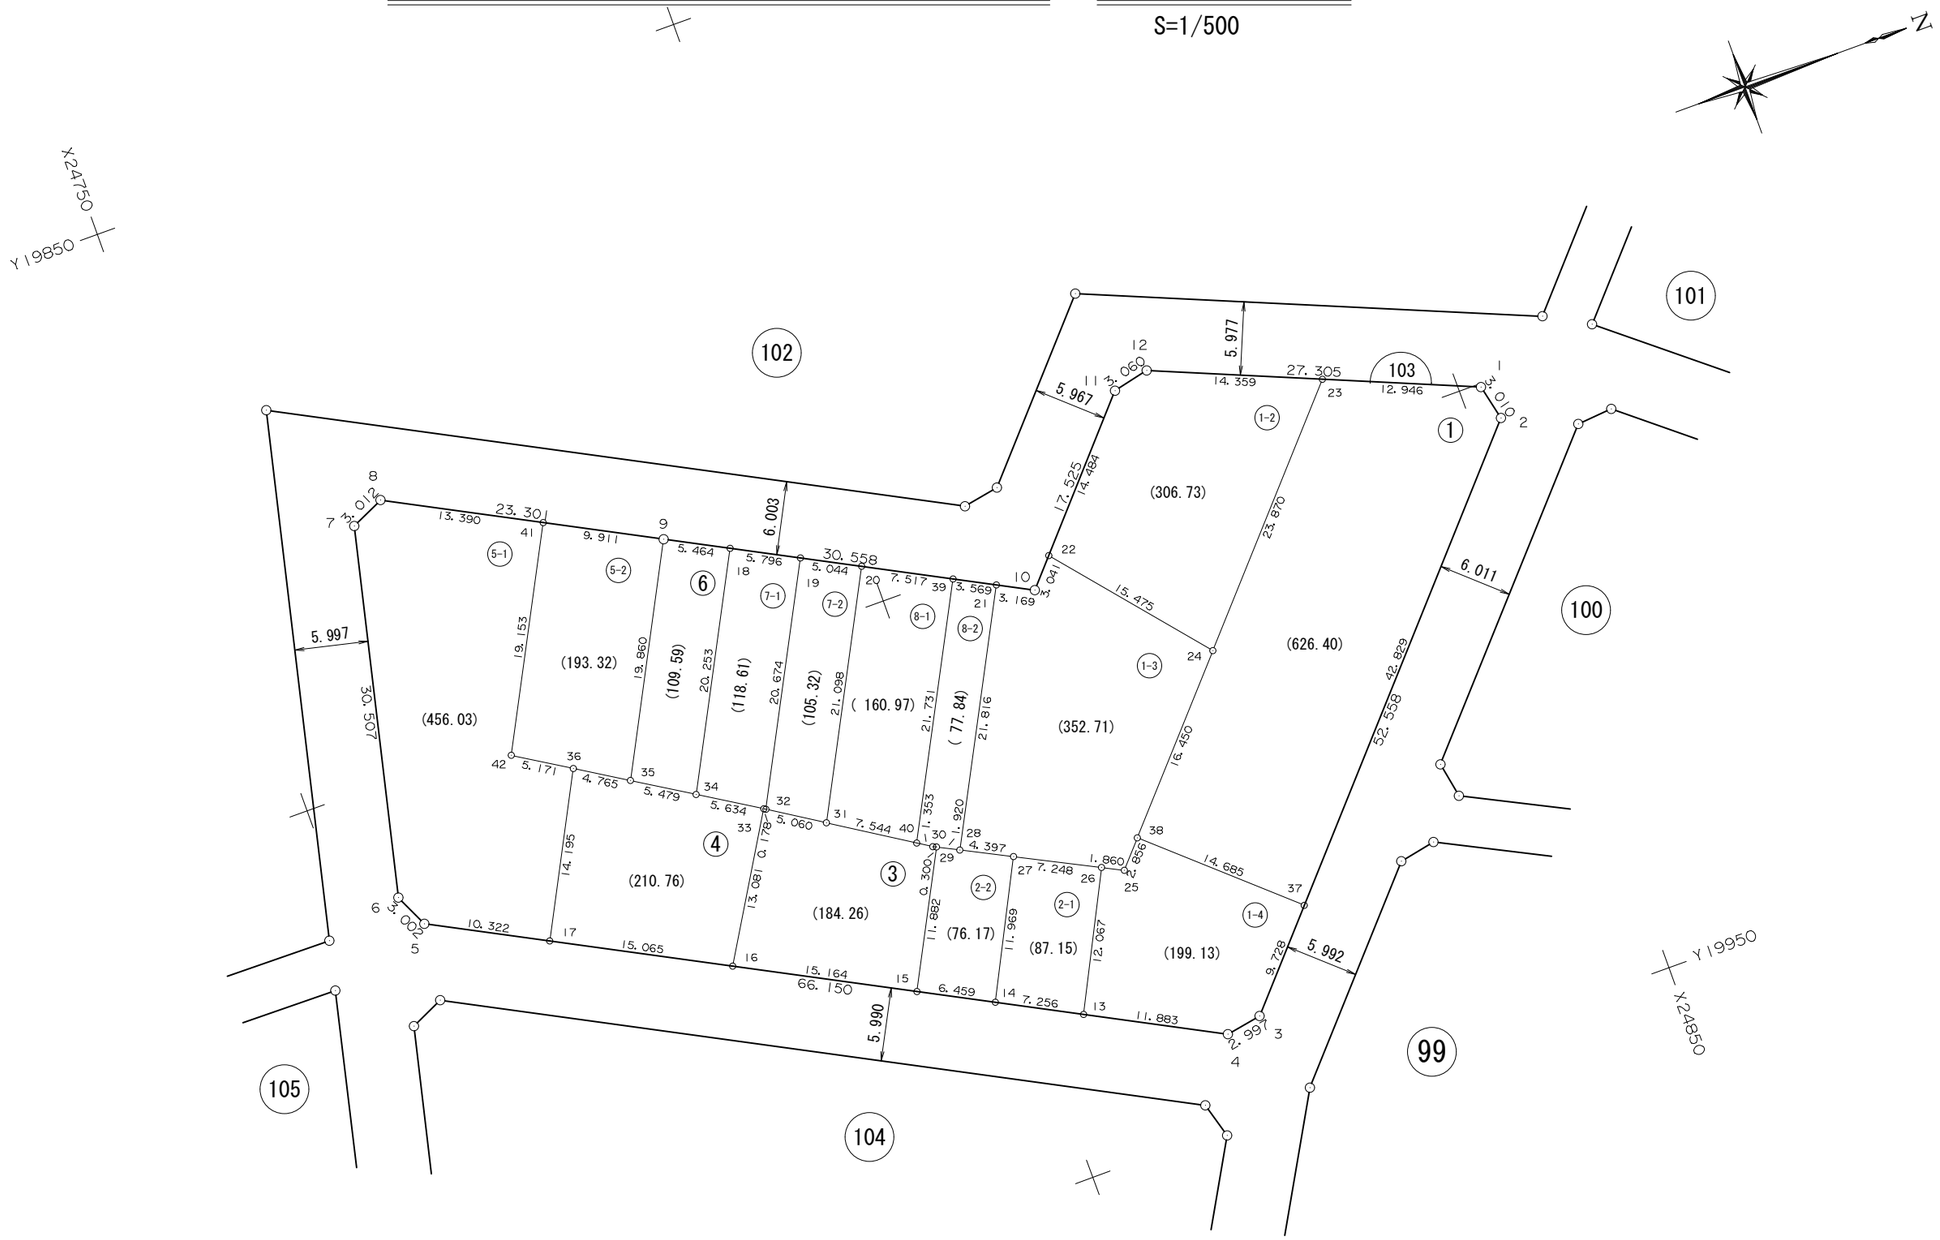

面　積　一　覧　表

種　　別	地　　番	地　　目	面　　積	地　　積	備　　考
	10301:103-1		626.4009290	626.40	
	10302:103-1-2		306.7356020	306.73	
	10303:103-1-3		352.7112465	352.71	
	10304:103-1-4		199.1374855	199.13	
	10305:103-2-1		87.1547375	87.15	
	10306:103-2-2		76.1782040	76.17	
	10307:103-3		184.2618175	184.26	
	10308:103-4		210.7604380	210.76	
	10309:103-5		649.3527685	649.35	
	10310:103-6		109.5960915	109.59	
	10311:103-7-1		118.6112440	118.61	
	10312:103-7-2		105.3295115	105.32	
	10313:103-8-1		160.9748715	160.97	
	10314:103-8-2		77.8454910	77.84	
			3265.0504380	3264.99	
			3265.0504380	3264.99	

座　標　リ　ス　ト

測　　点	X　座　標	Y　座　標
10301:103-1	24851.781	19900.283
10302:103-2	24852.444	19903.219
10303:103-3	24817.286	19942.286
10304:103-4	24814.334	19942.804
10305:103-5	24755.835	19911.923
10306:103-6	24754.579	19909.196
10307:103-7	24761.550	19879.496
10308:103-8	24764.295	19878.255
10309:103-9	24784.896	19889.142
10310:103-10	24811.926	19903.396
10311:103-11	24823.627	19890.350
10312:103-12	24826.615	19889.689
10313:103-13	24803.825	19937.257
10314:103-14	24797.408	19933.869
10315:103-15	24791.696	19930.854
10316:103-16	24778.286	19923.775
10317:103-17	24764.963	19916.742
10318:103-18	24789.729	19891.691
10319:103-19	24794.856	19894.395
10320:103-20	24799.317	19896.748
10321:103-21	24809.123	19901.918
10322:103-22	24813.956	19901.132
10323:103-23	24839.849	19895.260
10324:103-24	24823.882	19913.004
10325:103-25	24810.968	19927.355
10326:103-26	24809.311	19926.509
10327:103-27	24802.856	19923.212
10328:103-28	24798.940	19921.212
10329:103-29	24797.230	19920.339
10330:103-30	24796.963	19920.202
10331:103-31	24789.469	19915.407


測　　点	X　座　標	Y　座　標
10332:103-32	24785.207	19912.679
10333:103-33	24785.057	19912.583
10334:103-34	24780.276	19909.603
10335:103-35	24775.626	19906.706
10336:103-36	24771.582	19904.185
10337:103-37	24823.794	19935.055
10338:103-38	24812.878	19925.232
10339:103-39	24805.966	19900.254
10340:103-40	24795.823	19919.473

測　　点	X　座　標	Y　座　標

座 標 面 積 計 算 書

地 番	103-1	地 目	

筆 界 点	X	Y	辺長	方向角	備　考
103-23	24839.849	19895.260	23.870	311-58-57	
103-1	24851.781	19900.283	12.946	22-49-46	
103-2	24852.444	19903.219	3.010	77-16-30	
103-37	24823.794	19935.055	42.829	131-59-05	
103-38	24812.878	19925.232	14.685	221-58-59	
103-24	24823.882	19913.004	16.450	311-59-03	

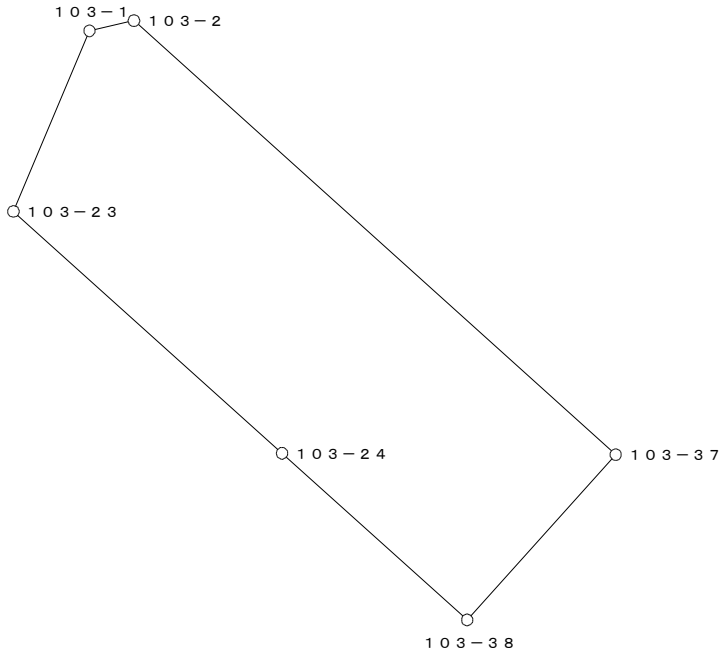


○：筆界点

面積算出公式	倍 面 積　２Ａ　1252.801858	土 地 の 所 在			
Ａ＝ 1／2 ΣXn(Y(n+1)－Y(n-1))	面　積　Ａ　626.4009290	土地 の 所有者		縮 尺	1／　500

座 標 面 積 計 算 書

地 番	103-1-2	地 目	

筆 界 点	X	Y	辺長	方向角	備 考
103-22	24813.956	19901.132	15.475	230-06-05	
103-11	24823.627	19890.350	14.484	311-53-27	
103-12	24826.615	19889.689	3.060	347-31-34	
103-23	24839.849	19895.260	14.359	22-49-45	
103-24	24823.882	19913.004	23.870	131-58-57	

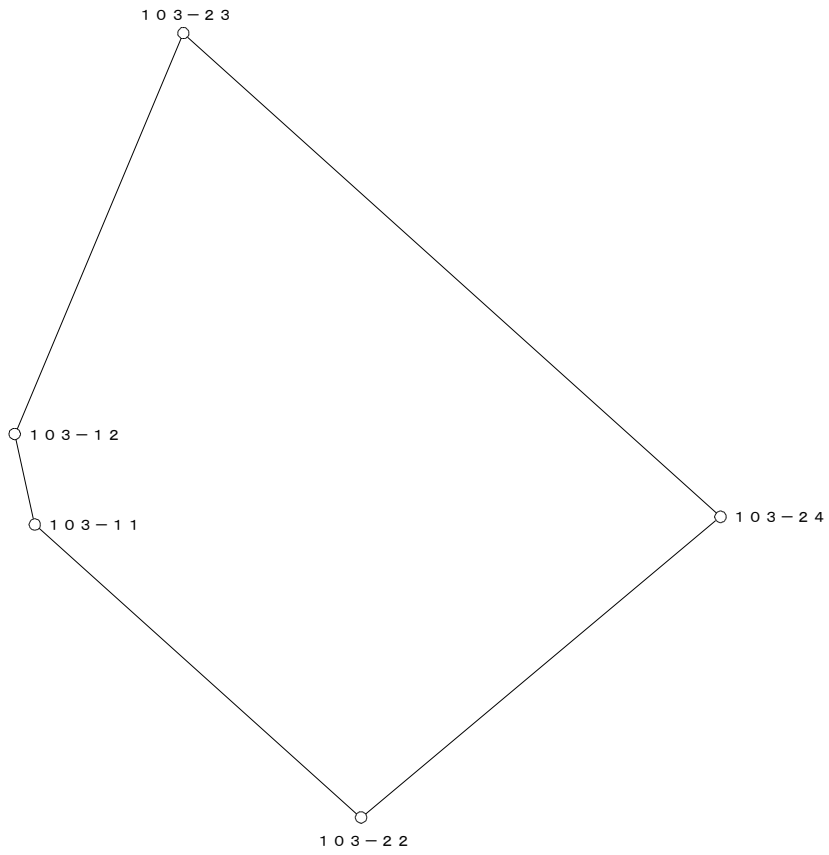


○：筆界点

面積算出公式	倍 面 積 ２Ａ	613.471204	土 地 の 所 在			
Ａ＝ 1／2 ΣXn(Y(n+1)－Y(n-1))	面 積 Ａ	306.7356020	土地 の 所有者		縮 尺	1／ 250

座 標 面 積 計 算 書

地 番	103-1-3	地 目	

筆 界 点	X	Y	辺長	方向角	備　考
103-21	24809.123	19901.918	21.816	297-49-27	
103-10	24811.926	19903.396	3.169	27-48-08	
103-22	24813.956	19901.132	3.041	311-52-51	
103-24	24823.882	19913.004	15.475	50-06-05	
103-38	24812.878	19925.232	16.450	131-59-03	
103-25	24810.968	19927.355	2.856	131-58-36	
103-26	24809.311	19926.509	1.860	207-02-50	
103-27	24802.856	19923.212	7.248	207-03-23	
103-28	24798.940	19921.212	4.397	207-03-16	

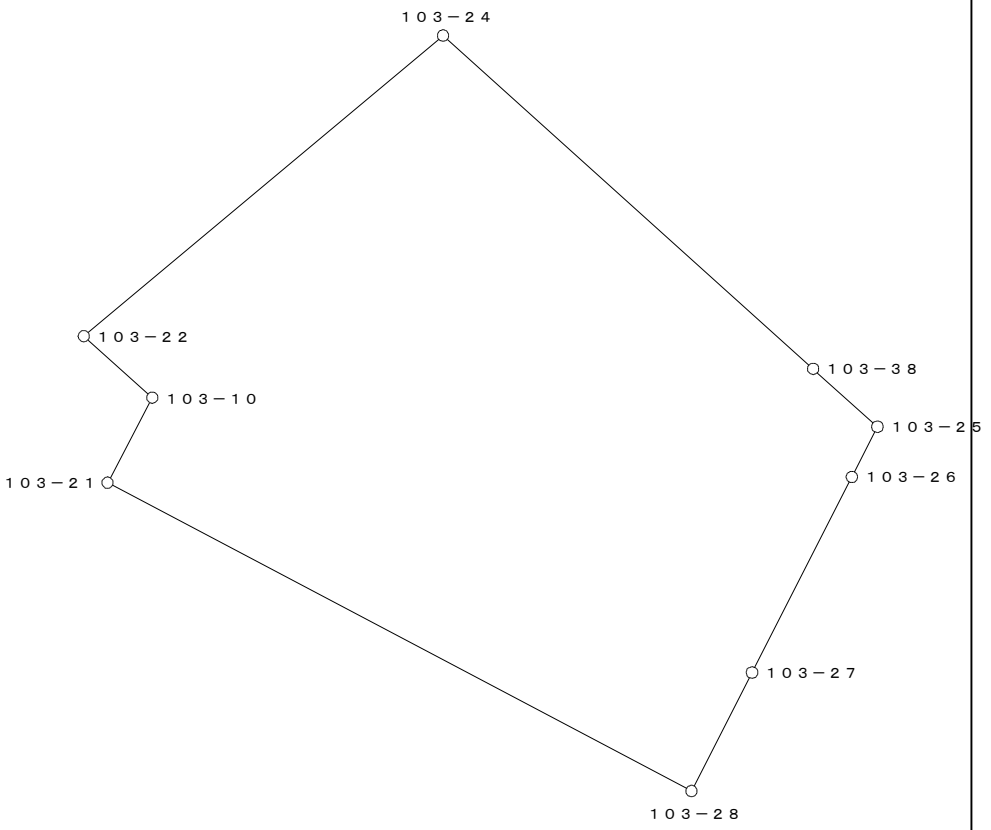


○：筆界点

面積算出公式	倍 面 積　２Ａ	705.422493	土 地 の 所 在			
Ａ＝ 1／2 ΣXn(Y(n+1)－Y(n-1))	面　　積　　Ａ	352.7112465	土地 の 所有者		縮 尺	1／　250

座 標 面 積 計 算 書

地 番	103-1-4	地 目	

筆 界 点	X	Y	辺長	方向角	備　考
103-37	24823.794	19935.055	14.685	41-58-59	
103-3	24817.286	19942.286	9.728	131-59-16	
103-4	24814.334	19942.804	2.997	170-02-51	
103-13	24803.825	19937.257	11.883	207-49-36	
103-26	24809.311	19926.509	12.067	297-02-27	
103-25	24810.968	19927.355	1.860	27-02-50	
103-38	24812.878	19925.232	2.856	311-58-36	

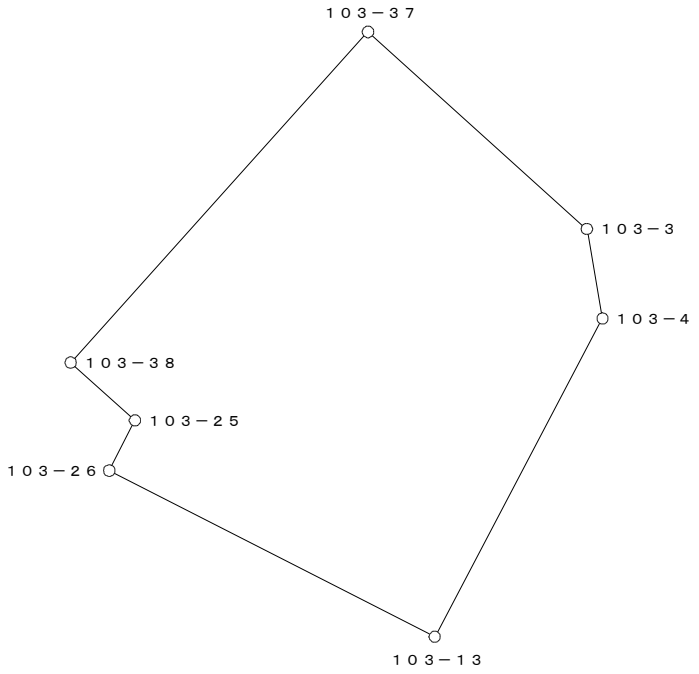


○：筆界点

面積算出公式	倍 面 積　２Ａ	398.274971	土 地 の 所 在			
Ａ＝ 1／2 Σ Xn(Y(n+1)－Y(n-1))	面　　積　　Ａ	199.1374855	土地 の 所有者		縮 尺	1／　250

座 標 面 積 計 算 書

地 番	103-2-1	地 目	

筆 界 点	X	Y	辺長	方向角	備　考
103-13	24803.825	19937.257	12.067	117-02-27	
103-14	24797.408	19933.869	7.256	207-49-58	
103-27	24802.856	19923.212	11.969	297-04-36	
103-26	24809.311	19926.509	7.248	27-03-23	

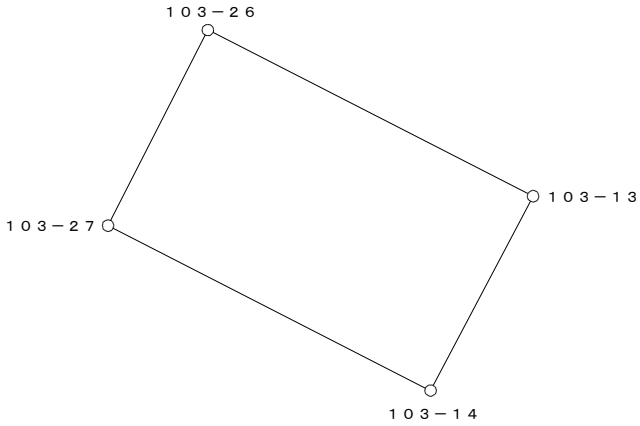


○：筆界点

面積算出公式	倍 面 積　２Ａ　174.309475	土 地 の 所 在			
Ａ＝ 1／2 ΣXn(Y(n+1)－Y(n-1))	面　積　Ａ　87.1547375	土地 の 所有者		縮 尺	1／　250

座 標 面 積 計 算 書

地 番	103-2-2	地 目	

筆 界 点	X	Y	辺長	方向角	備　考
103-14	24797.408	19933.869	11.969	117-04-36	
103-15	24791.696	19930.854	6.459	207-49-36	
103-29	24797.230	19920.339	11.882	297-45-28	
103-28	24798.940	19921.212	1.920	27-02-44	
103-27	24802.856	19923.212	4.397	27-03-16	

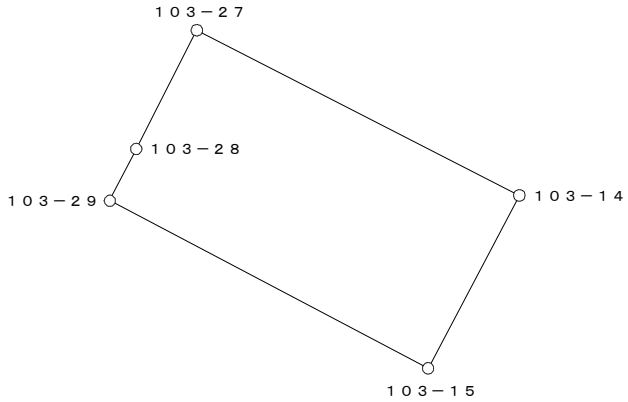


○：筆界点

面積算出公式	倍 面 積　２Ａ	152.356408	土 地 の 所 在			
Ａ＝ 1／2 ΣXn(Y(n+1)－Y(n-1))	面　　積　　Ａ	76.1782040	土地 の 所有者		縮 尺	1／　250

座 標 面 積 計 算 書

地 番	103-3	地 目	

筆 界 点	X	Y	辺長	方向角	備　考
103-15	24791.696	19930.854	11.882	117-45-28	
103-16	24778.286	19923.775	15.164	207-49-45	
103-33	24785.057	19912.583	13.081	301-10-24	
103-32	24785.207	19912.679	0.178	32-37-09	
103-31	24789.469	19915.407	5.060	32-37-20	
103-40	24795.823	19919.473	7.544	32-36-56	
103-30	24796.963	19920.202	1.353	32-35-52	
103-29	24797.230	19920.339	0.300	27-09-46	

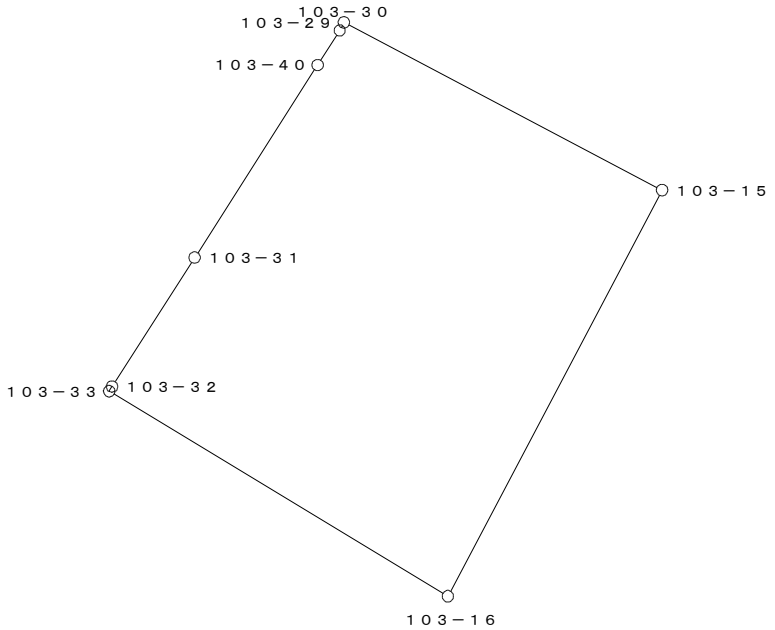


○：筆界点

面積算出公式	倍 面 積　２Ａ	368.523635	土 地 の 所 在			
Ａ＝ 1／2 ΣXn(Y(n+1)－Y(n-1))	面　　積　　Ａ	184.2618175	土地 の 所有者		縮 尺	1／　250

座 標 面 積 計 算 書

地 番	103-4	地 目	

筆 界 点	X	Y	辺長	方向角	備　考
103-16	24778.286	19923.775	13.081	121-10-24	
103-17	24764.963	19916.742	15.065	207-49-44	
103-36	24771.582	19904.185	14.195	297-47-40	
103-35	24775.626	19906.706	4.765	31-56-21	
103-34	24780.276	19909.603	5.479	31-55-24	
103-33	24785.057	19912.583	5.634	31-56-07	

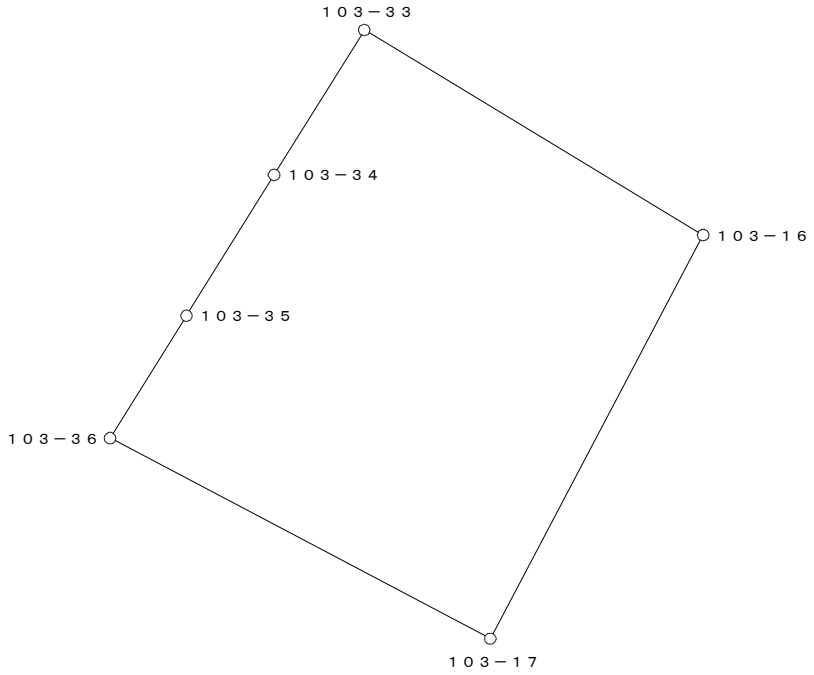


○：筆界点

面積算出公式	倍 面 積　２Ａ	421.520876	土 地 の 所 在			
Ａ＝ 1／2 ΣXn(Y(n+1)－Y(n-1))	面　　積　　Ａ	210.7604380	土地 の 所有者		縮 尺	1／　250

座 標 面 積 計 算 書

地 番	103-5	地 目	

筆 界 点	X	Y	辺長	方向角	備 考
103-17	24764.963	19916.742	14.195	117-47-40	
103-5	24755.835	19911.923	10.322	207-49-52	
103-6	24754.579	19909.196	3.002	245-16-13	
103-7	24761.550	19879.496	30.507	283-12-32	
103-8	24764.295	19878.255	3.012	335-40-21	
103-9	24784.896	19889.142	23.301	27-51-18	
103-35	24775.626	19906.706	19.860	117-49-28	
103-36	24771.582	19904.185	4.765	211-56-21	

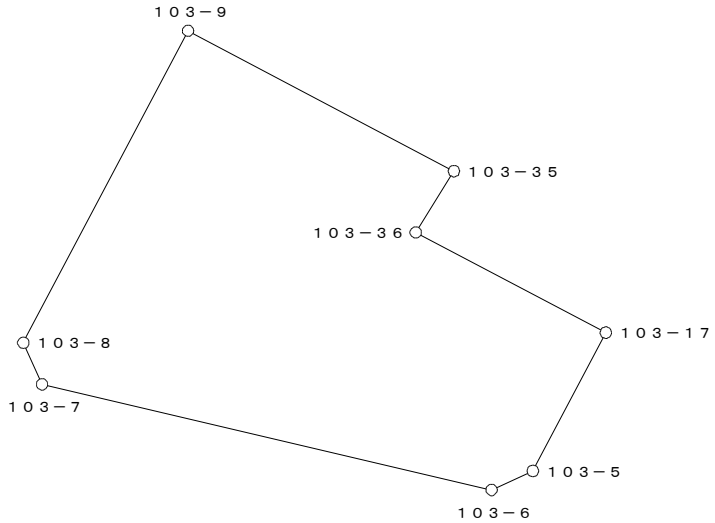


○：筆界点

面積算出公式	倍 面 積　２Ａ　1298.705537	土 地 の 所 在			
Ａ＝ 1／2 ΣXn(Y(n+1)－Y(n-1))	面　積　Ａ　649.3527685	土地 の 所有者		縮 尺	1／　500

座 標 面 積 計 算 書

地 番	103-6	地 目	

筆 界 点	X	Y	辺長	方向角	備　考
103-9	24784.896	19889.142	19.860	297-49-28	
103-18	24789.729	19891.691	5.464	27-48-28	
103-34	24780.276	19909.603	20.253	117-49-22	
103-35	24775.626	19906.706	5.479	211-55-24	

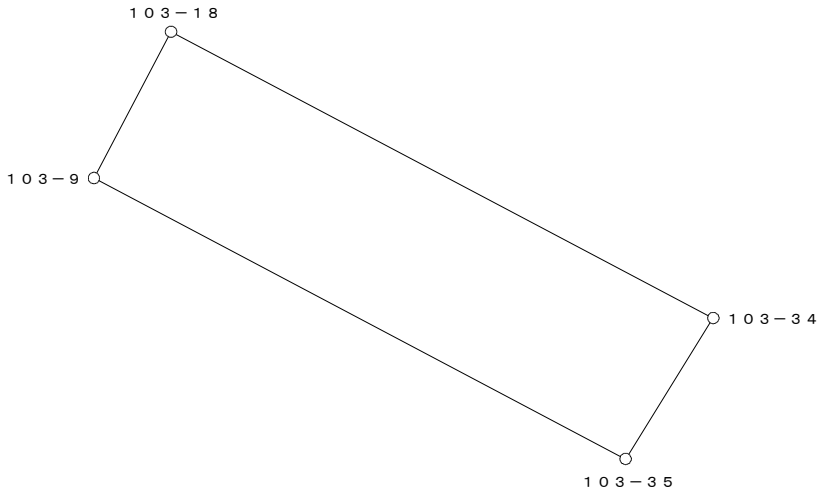


○：筆界点

面積算出公式	倍 面 積　２Ａ	219.192183	土 地 の 所 在			
Ａ＝ 1／2 ΣXn(Y(n+1)－Y(n-1))	面　　積　　Ａ	109.5960915	土地 の 所有者		縮 尺	1／　250

座 標 面 積 計 算 書

地 番	103-7-1	地 目	

筆 界 点	X	Y	辺長	方向角	備　考
103-18	24789.729	19891.691	20.253	297-49-22	
103-19	24794.856	19894.395	5.796	27-48-26	
103-32	24785.207	19912.679	20.674	117-49-19	
103-33	24785.057	19912.583	0.178	212-37-09	
103-34	24780.276	19909.603	5.634	211-56-07	

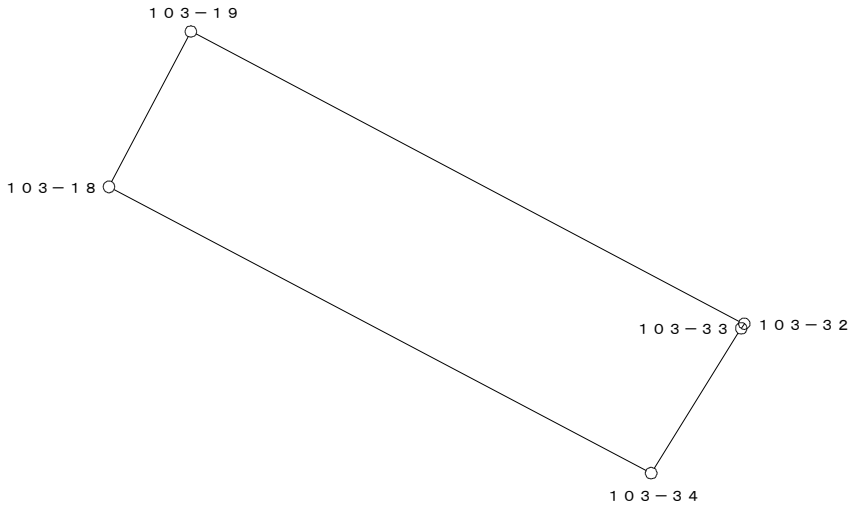


○：筆界点

面積算出公式	倍 面 積　２Ａ	237.222488	土 地 の 所 在			
Ａ＝ 1／2 ΣＸn(Ｙ(ｎ+1)－Ｙ(ｎ-1))	面　　積　　Ａ	118.6112440	土地 の 所有者		縮 尺	1／　250

座 標 面 積 計 算 書

地 番	103-7-2	地 目	

筆 界 点	X	Y	辺長	方向角	備　考
103-19	24794.856	19894.395	20.674	297-49-19	
103-20	24799.317	19896.748	5.044	27-48-36	
103-31	24789.469	19915.407	21.098	117-49-28	
103-32	24785.207	19912.679	5.060	212-37-20	

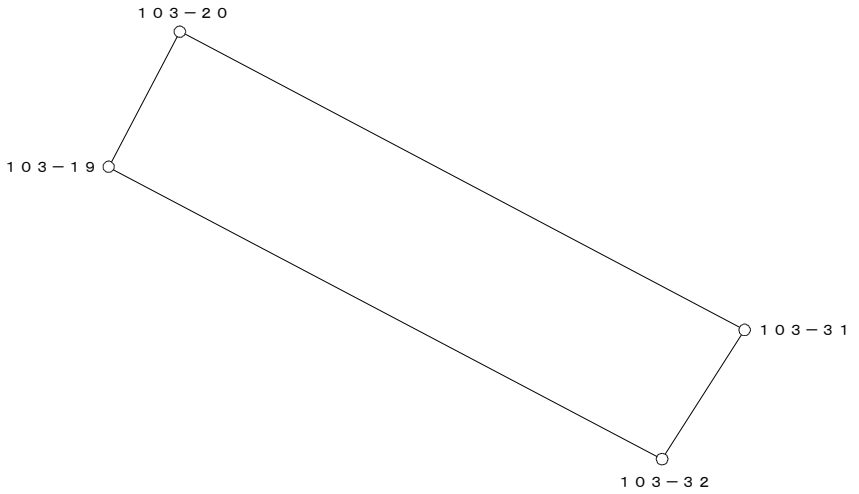


○：筆界点

面積算出公式	倍 面 積　２Ａ　210.659023	土 地 の 所 在			
Ａ＝ 1／2 ΣXn(Y(n+1)－Y(n-1))	面　積　Ａ　105.3295115	土地 の 所有者		縮 尺	1／　250

座 標 面 積 計 算 書

地 番	103-8-1	地 目	

筆 界 点	X	Y	辺長	方向角	備 考
103-20	24799.317	19896.748	21.098	297-49-28	
103-39	24805.966	19900.254	7.517	27-48-09	
103-40	24795.823	19919.473	21.731	117-49-24	
103-31	24789.469	19915.407	7.544	212-36-56	

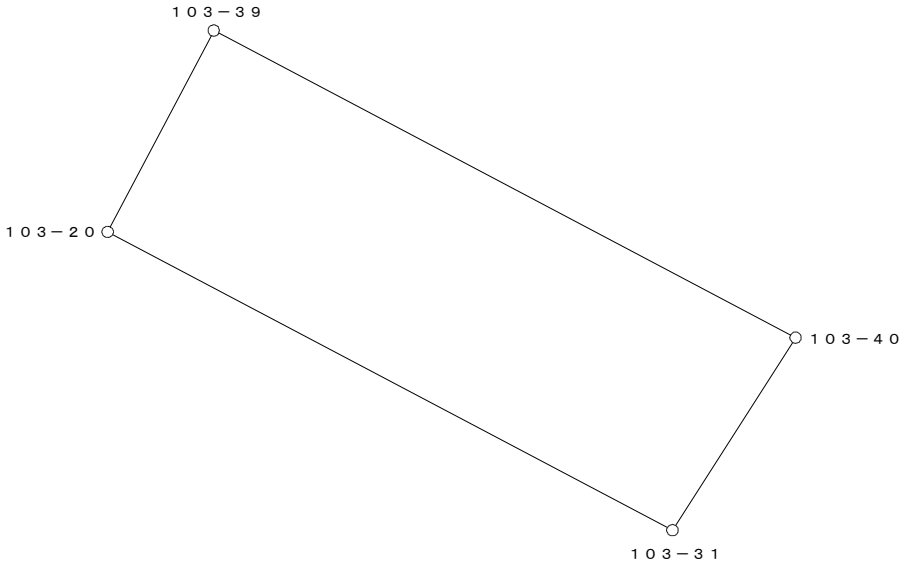


○：筆界点

面積算出公式	倍 面 積　２Ａ　321.949743	土 地 の 所 在			
Ａ＝ 1／2 ΣXn(Y(n+1)－Y(n-1))	面　積　Ａ　160.9748715	土地 の 所有者		縮 尺	1／　250

座 標 面 積 計 算 書

地 番	103-8-2	地 目	

筆 界 点	X	Y	辺長	方向角	備　考
103-39	24805.966	19900.254	21.731	297-49-24	
103-21	24809.123	19901.918	3.569	27-47-35	
103-28	24798.940	19921.212	21.816	117-49-27	
103-29	24797.230	19920.339	1.920	207-02-44	
103-30	24796.963	19920.202	0.300	207-09-46	
103-40	24795.823	19919.473	1.353	212-35-52	

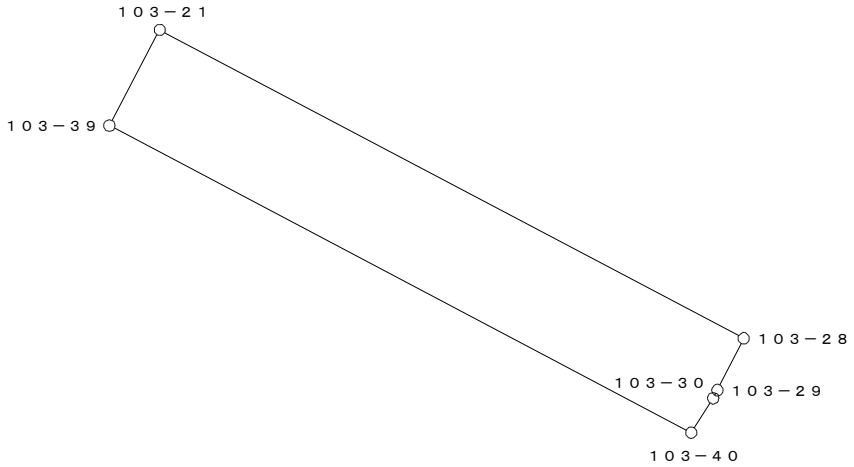

○：筆界点

面積算出公式	倍 面 積　２Ａ　155.690982	土 地 の 所 在			
Ａ＝ 1／2 ΣＸn(Ｙ(ｎ+1)－Ｙ(ｎ-1))	面　積　Ａ　77.8454910	土地 の 所有者		縮 尺	1／　250