
換　地　図

縮尺　５００分の１

所 在　那覇市真嘉比一丁目

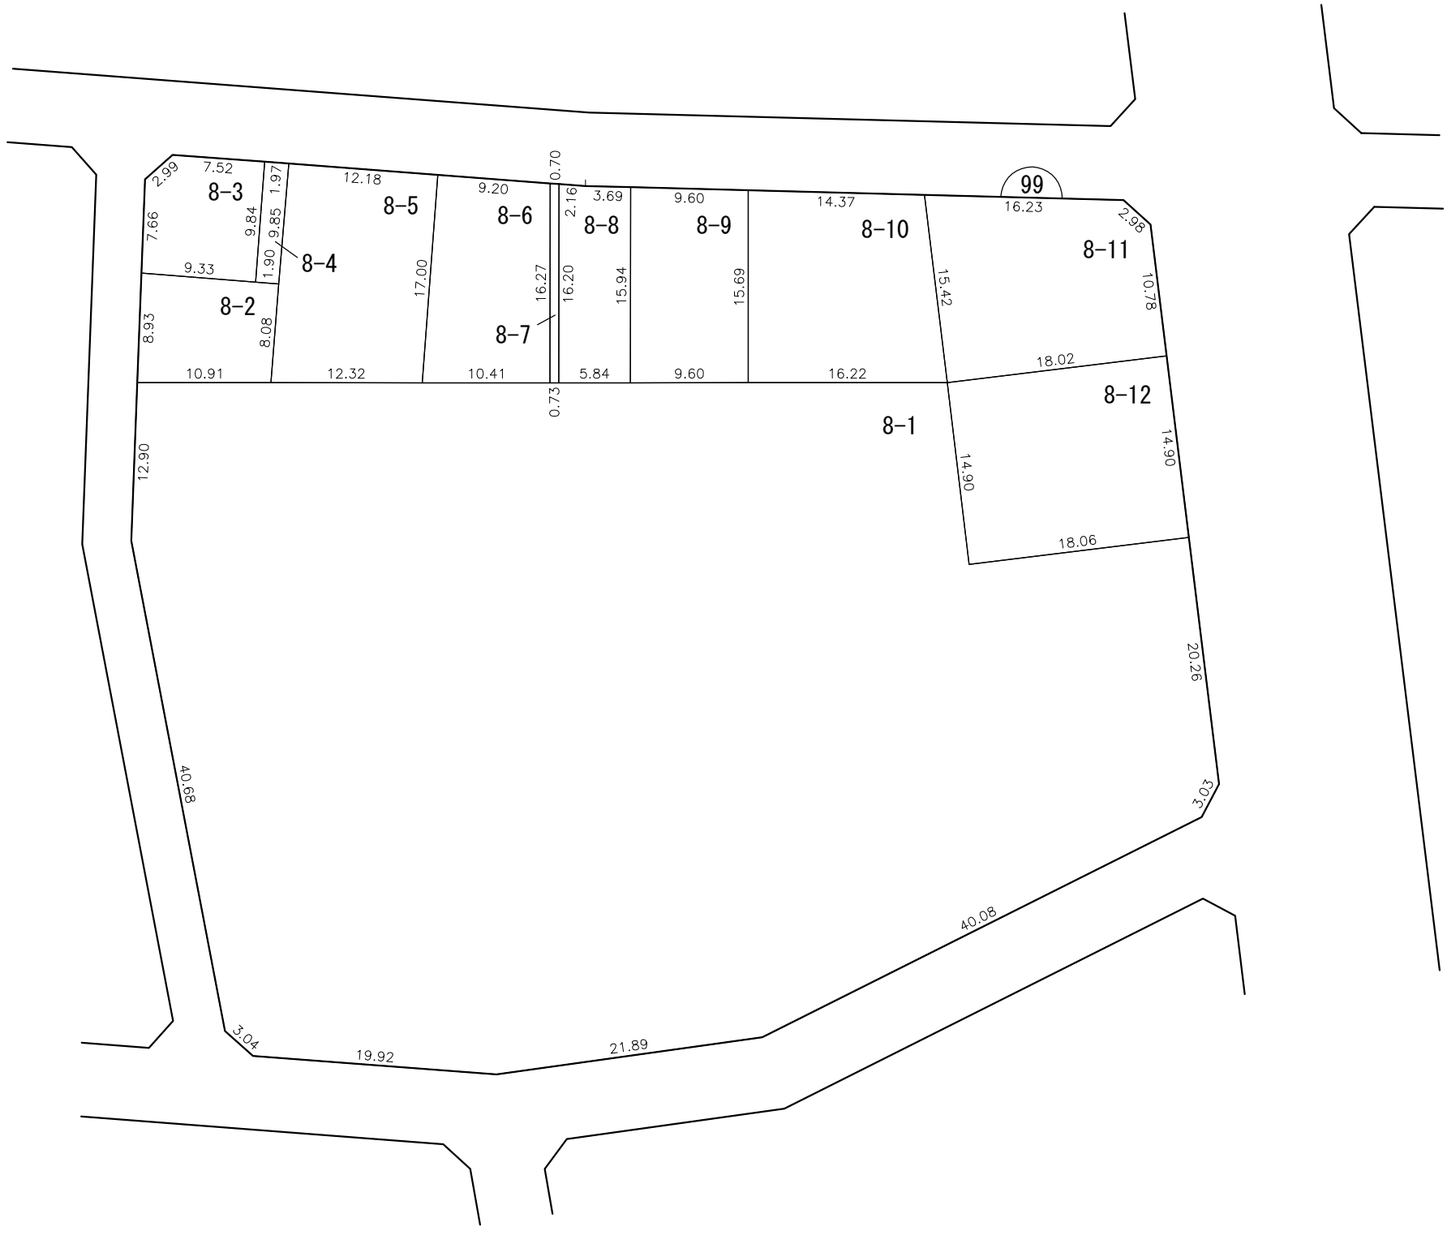


凡例	
施行地区界	
町界	
丁目界	
地番	5-1
換地	

那覇広域都市計画事業真嘉比古島第二土地区画整理事業

画地出来形確認測量原図　99街区

S=1/500

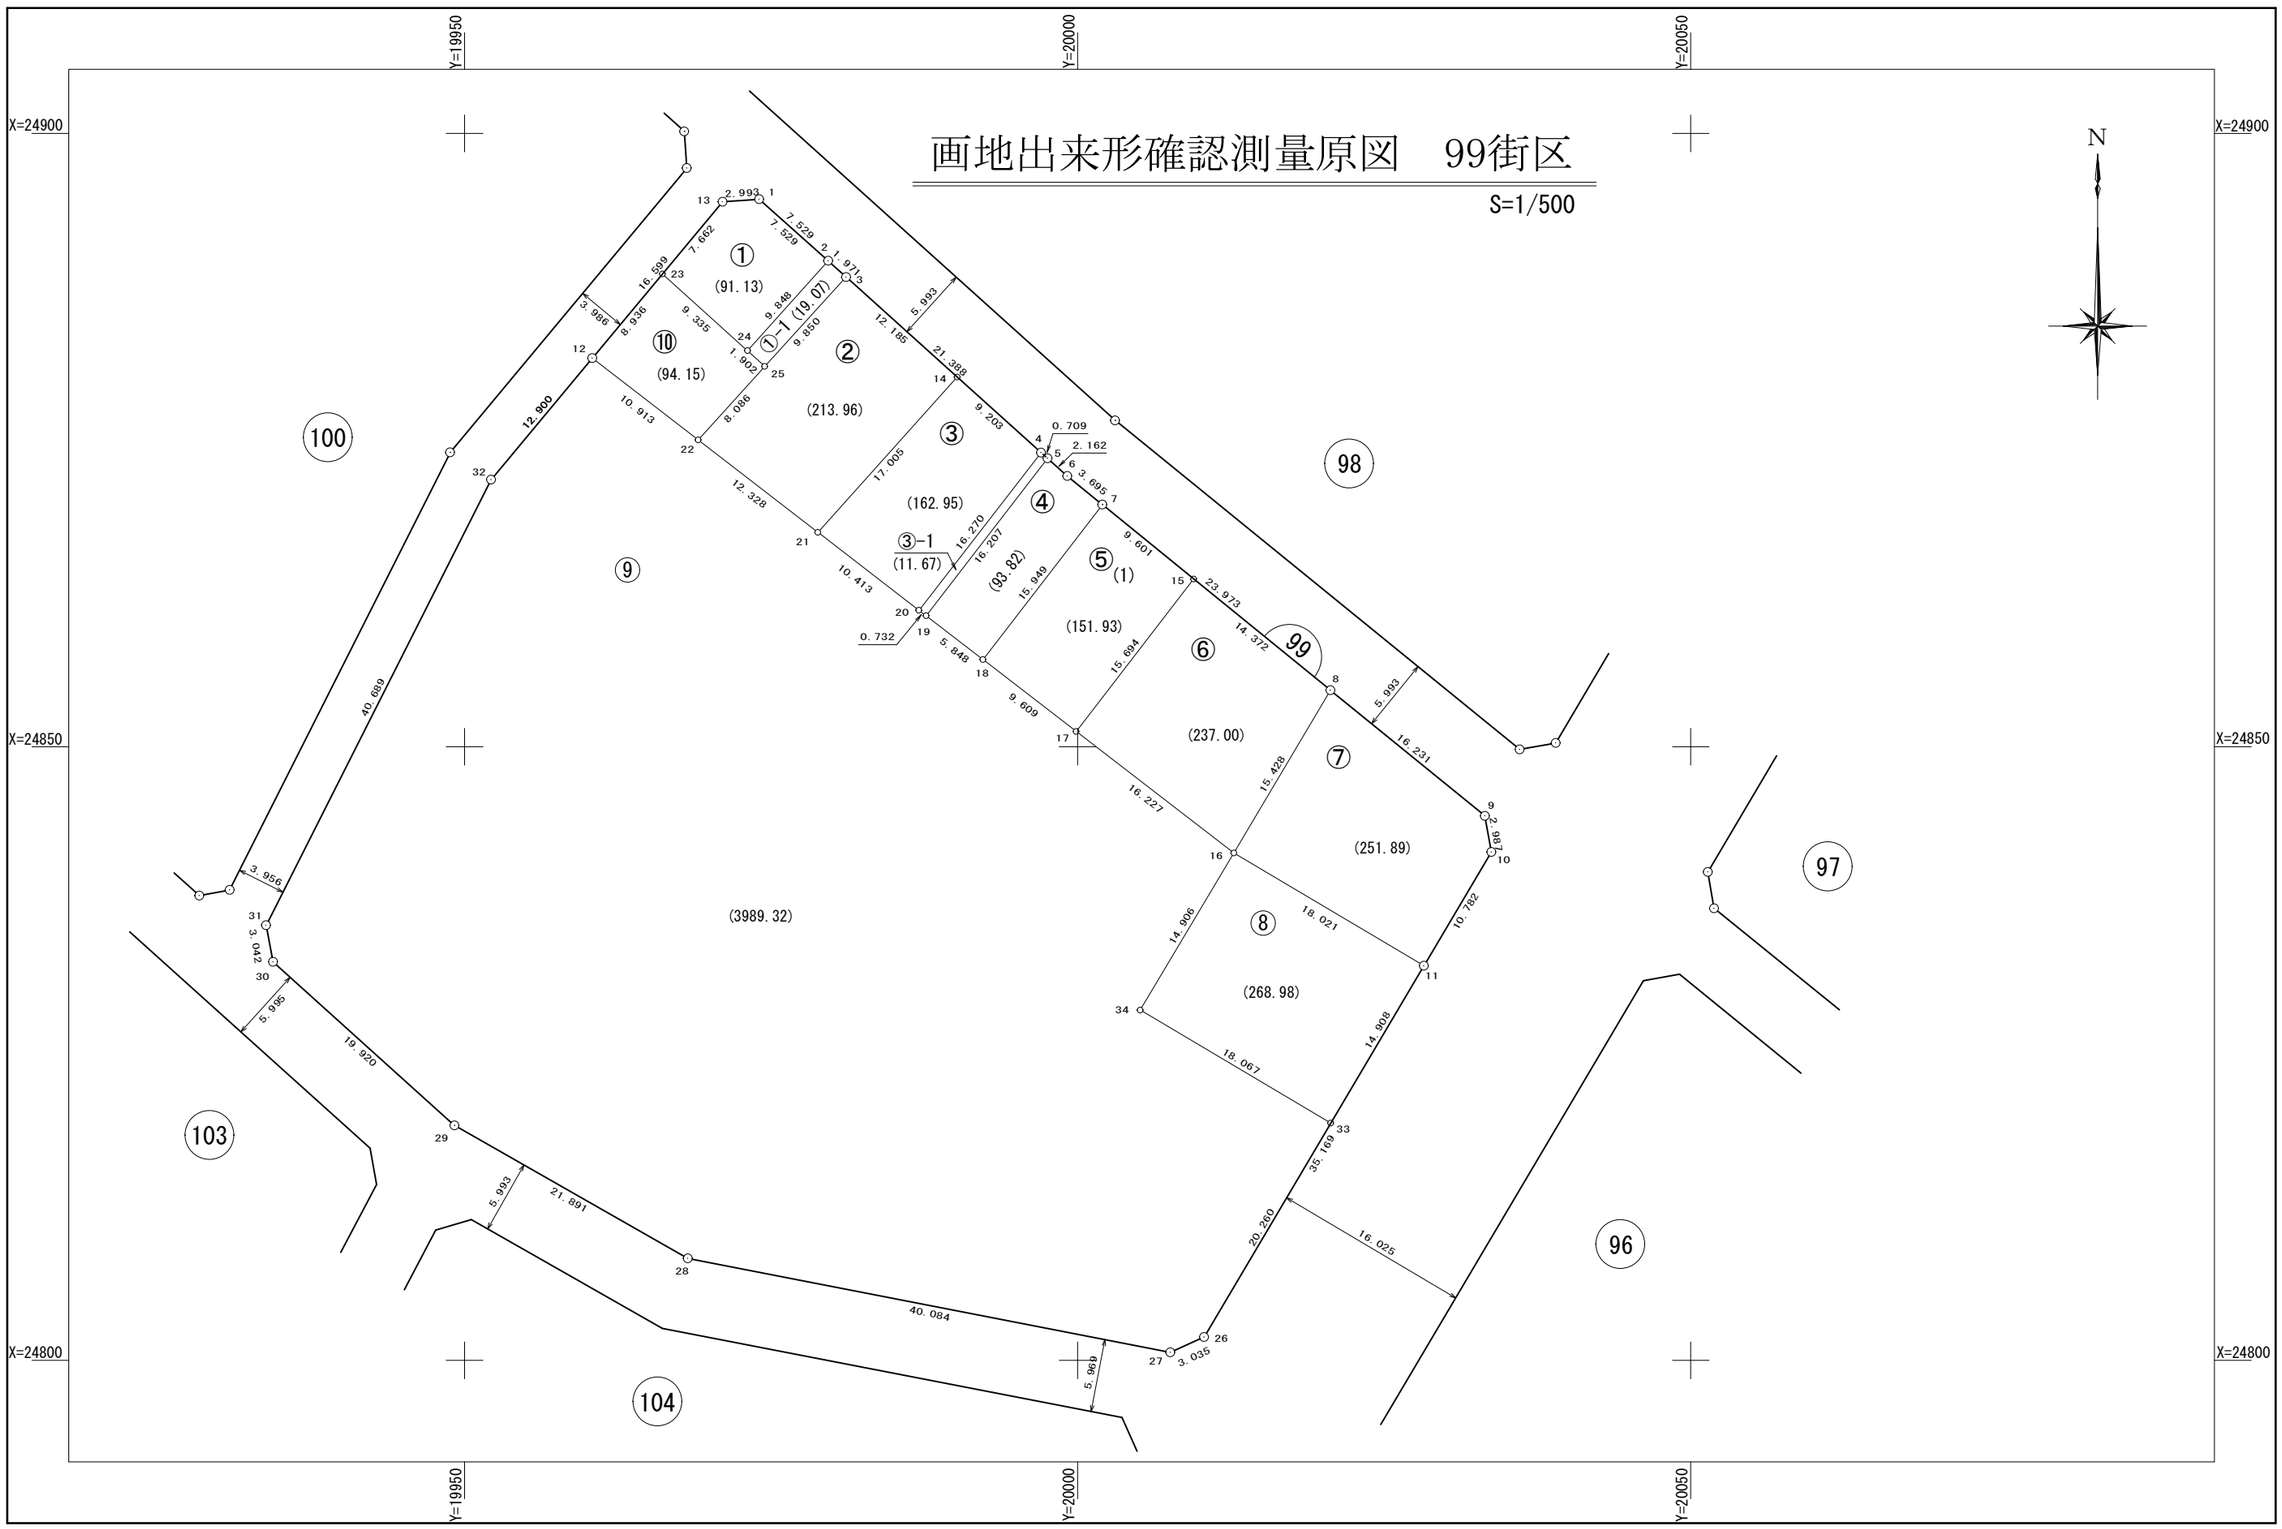

面　積　一　覧　表

種　　別	地　　番	地　　目	面　　積	地　　積	備　　考
	9901:99-1		91.1368295	91.13	
	9902:99-1-1		19.0731640	19.07	
	9903:99-2		213.9620670	213.96	
	9904:99-3		162.9546300	162.95	
	9905:99-3-1		11.6760260	11.67	
	9906:99-4		93.8280960	93.82	
	9907:99-5(1)		151.9395810	151.93	
	9908:99-6		237.0054075	237.00	
	9909:99-7		251.8986425	251.89	
	9910:99-8		268.9829785	268.98	
	9911:99-9		3989.3229920	3989.32	
	9912:99-10		94.1587300	94.15	
			5585.9391440	5585.87	
			5585.9391440	5585.87	

座　標　リ　ス　ト

測　　点	X　座　標	Y　座　標
9901:99-1	24894.623	19974.039
9902:99-2	24889.610	19979.657
9903:99-3	24888.291	19981.121
9904:99-4	24873.985	19997.020
9905:99-5	24873.509	19997.545
9906:99-6	24872.063	19999.152
9907:99-7	24869.739	20002.025
9908:99-8	24854.609	20020.620
9909:99-9	24844.369	20033.213
9910:99-10	24841.429	20033.741
9911:99-11	24832.154	20028.244
9912:99-12	24881.683	19960.417
9913:99-13	24894.427	19971.052
9914:99-14	24880.141	19990.179
9915:99-15	24863.679	20009.472
9916:99-16	24841.344	20012.742
9917:99-17	24851.250	19999.889
9918:99-18	24857.115	19992.278
9919:99-19	24860.679	19987.642
9920:99-20	24861.121	19987.059
9921:99-21	24867.487	19978.819
9922:99-22	24875.017	19969.058
9923:99-23	24888.544	19966.143
9924:99-24	24882.288	19973.071
9925:99-25	24881.013	19974.483
9926:99-26	24801.897	20010.318
9927:99-27	24800.638	20007.556
9928:99-28	24808.300	19968.211
9929:99-29	24819.133	19949.188
9930:99-30	24832.462	19934.384
9931:99-31	24835.451	19933.818


測　　点	X　座　標	Y　座　標
9932:99-32	24871.771	19952.161
9933:99-33	24819.328	20020.645
9934:99-34	24828.543	20005.105

測　　点	X　座　標	Y　座　標

座 標 面 積 計 算 書

地 番	99-1	地 目	

筆 界 点	X	Y	辺長	方向角	備　考
99-1	24894.623	19974.039	2.993	86-14-45	
99-2	24889.610	19979.657	7.529	131-44-34	
99-24	24882.288	19973.071	9.848	221-58-15	
99-23	24888.544	19966.143	9.335	312-04-56	
99-13	24894.427	19971.052	7.662	39-50-34	

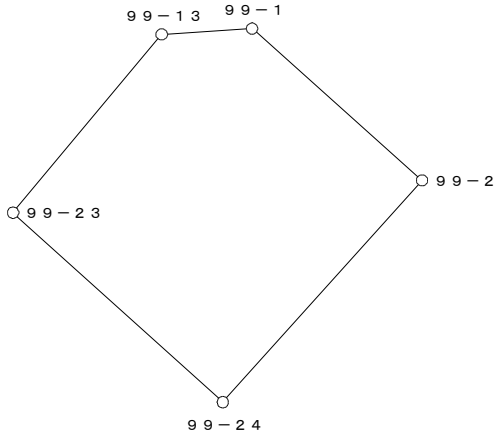


○：筆界点

面積算出公式	倍 面 積　２Ａ	182.273659	土 地 の 所 在			
Ａ＝ 1／2 ΣＸn(Ｙ(ｎ+1)－Ｙ(ｎ-1))	面　積　Ａ	91.1368295	土地 の 所有者		縮 尺	1／　250

座 標 面 積 計 算 書

地 番	99-1-1	地 目	

筆 界 点	X	Y	辺長	方向角	備　考
99-2	24889.610	19979.657	9.848	41-58-15	
99-3	24888.291	19981.121	1.971	132-01-03	
99-25	24881.013	19974.483	9.850	222-22-01	
99-24	24882.288	19973.071	1.902	312-04-52	

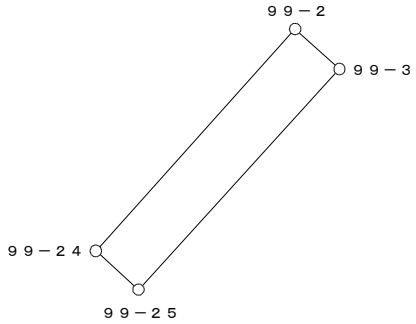


○：筆界点

面積算出公式	倍 面 積　２Ａ	38.146328	土 地 の 所 在			
Ａ＝ 1／2 ΣＸn(Ｙ(ｎ+1)－Ｙ(ｎ-1))	面　　積　　Ａ	19.0731640	土地 の 所有者		縮 尺	1／　250

座 標 面 積 計 算 書

地 番	99-2	地 目	

筆 界 点	X	Y	辺長	方向角	備　考
99-3	24888.291	19981.121	9.850	42-22-01	
99-14	24880.141	19990.179	12.185	131-58-46	
99-21	24867.487	19978.819	17.005	221-54-56	
99-22	24875.017	19969.058	12.328	307-38-53	
99-25	24881.013	19974.483	8.086	42-08-16	

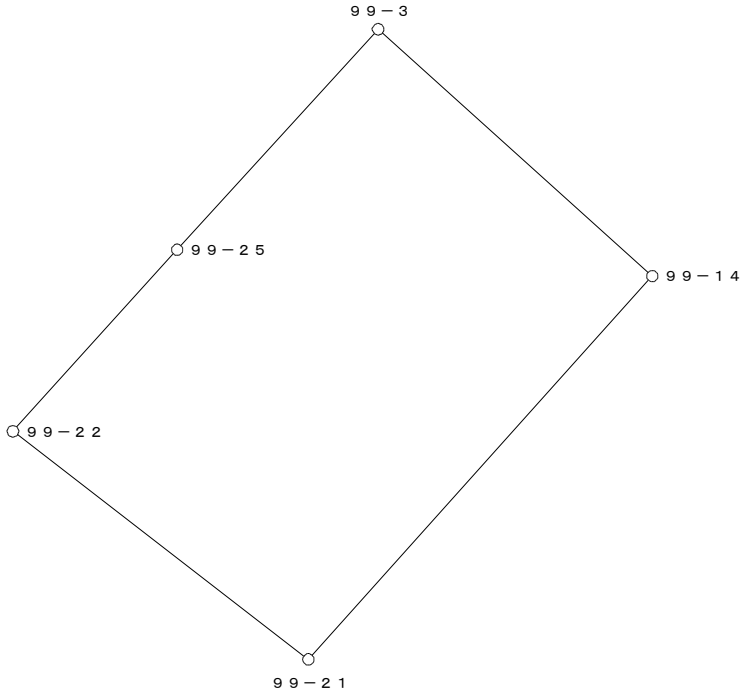


○：筆界点

面積算出公式	倍 面 積　２Ａ	427.924134	土 地 の 所 在			
Ａ＝ 1／2 ΣXn(Y(n+1)－Y(n-1))	面　　積　　Ａ	213.9620670	土地 の 所有者		縮 尺	1／　250

座 標 面 積 計 算 書

地 番	99-3	地 目	

筆 界 点	X	Y	辺長	方向角	備　考
99-14	24880.141	19990.179	17.005	41-54-56	
99-4	24873.985	19997.020	9.203	131-58-59	
99-20	24861.121	19987.059	16.270	217-45-06	
99-21	24867.487	19978.819	10.413	307-41-19	

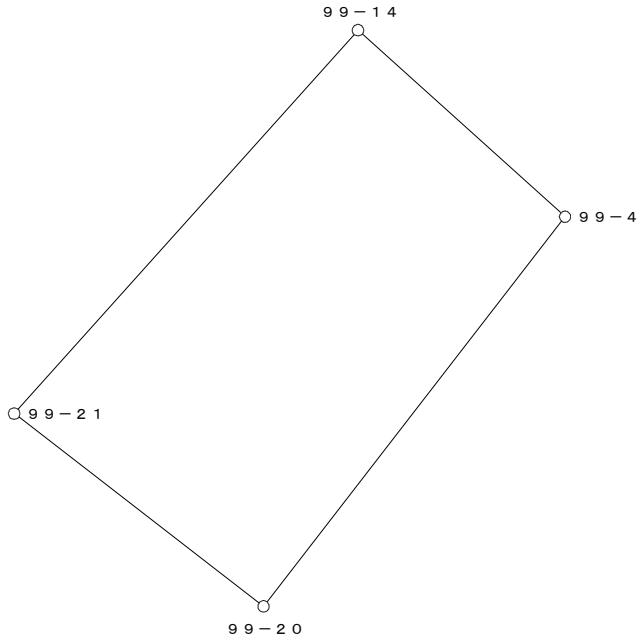


○：筆界点

面積算出公式	倍 面 積　２Ａ	325.909260	土 地 の 所 在			
Ａ＝ 1／2 ΣXn(Y(n+1)－Y(n-1))	面　　積　　Ａ	162.9546300	土地 の 所有者		縮 尺	1／　250

座 標 面 積 計 算 書

地 番	99-3-1	地 目	

筆 界 点	X	Y	辺長	方向角	備　考
99-4	24873.985	19997.020	16.270	37-45-06	
99-5	24873.509	19997.545	0.709	132-11-51	
99-19	24860.679	19987.642	16.207	217-39-48	
99-20	24861.121	19987.059	0.732	307-10-03	

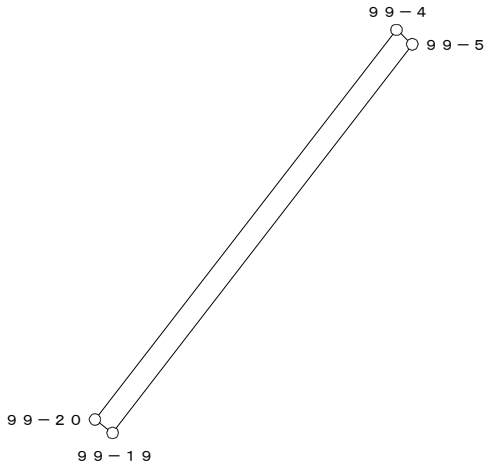


○：筆界点

面積算出公式	倍 面 積　２Ａ	23.352052	土 地 の 所 在			
Ａ＝ 1／2 ΣＸn(Ｙ(ｎ+1)－Ｙ(ｎ-1))	面　　積　　Ａ	11.6760260	土地 の 所有者		縮 尺	1／　250

座 標 面 積 計 算 書

地 番	99-4	地 目	

筆 界 点	X	Y	辺長	方向角	備 考
99-5	24873.509	19997.545	16.207	37-39-48	
99-6	24872.063	19999.152	2.162	131-58-53	
99-7	24869.739	20002.025	3.695	128-58-11	
99-18	24857.115	19992.278	15.949	217-40-18	
99-19	24860.679	19987.642	5.848	307-33-07	

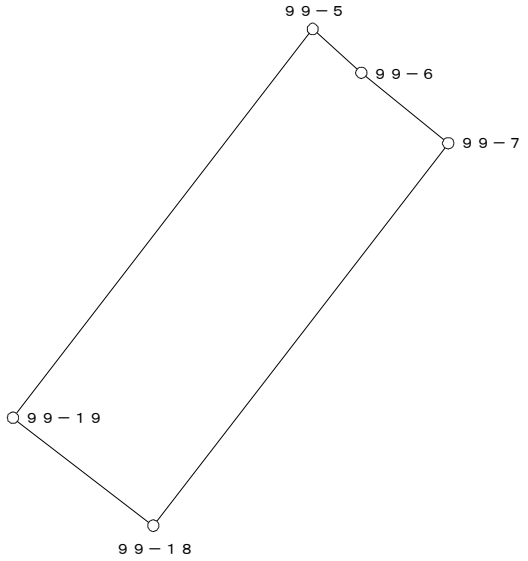


○：筆界点

面積算出公式	倍 面 積　２Ａ　187.656192	土 地 の 所 在			
Ａ＝ 1／2 ΣXn(Y(n+1)－Y(n-1))	面　積　Ａ　93.8280960	土地 の 所有者		縮 尺	1／　250

座 標 面 積 計 算 書

地 番	99-5(1)	地 目	

筆 界 点	X	Y	辺長	方向角	備　考
99-7	24869.739	20002.025	15.949	37-40-18	
99-15	24863.679	20009.472	9.601	129-08-13	
99-17	24851.250	19999.889	15.694	217-37-59	
99-18	24857.115	19992.278	9.609	307-37-04	

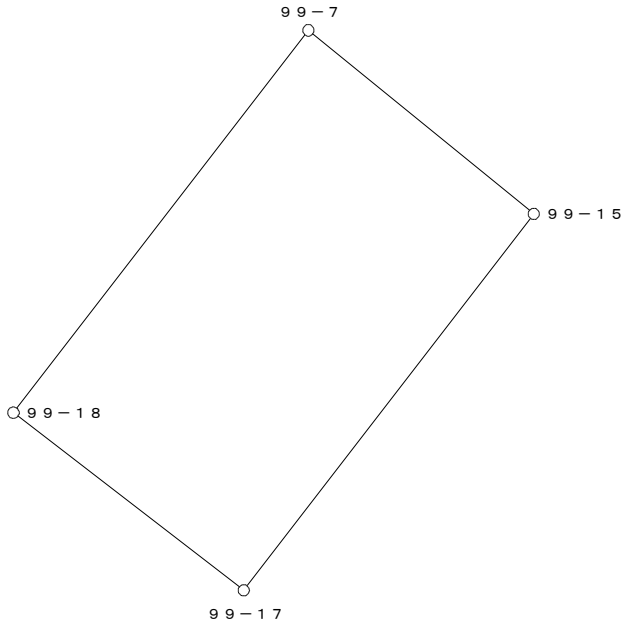


○：筆界点

面積算出公式	倍 面 積　２Ａ	303.879162	土 地 の 所 在			
Ａ＝ 1／2 ΣXn(Y(n+1)－Y(n-1))	面　　積　　Ａ	151.9395810	土地 の 所有者		縮 尺	1／　250

座 標 面 積 計 算 書

地 番	99-6	地 目	

筆 界 点	X	Y	辺長	方向角	備　考
99-15	24863.679	20009.472	15.694	37-37-59	
99-8	24854.609	20020.620	14.372	129-07-54	
99-16	24841.344	20012.742	15.428	210-42-21	
99-17	24851.250	19999.889	16.227	307-37-19	

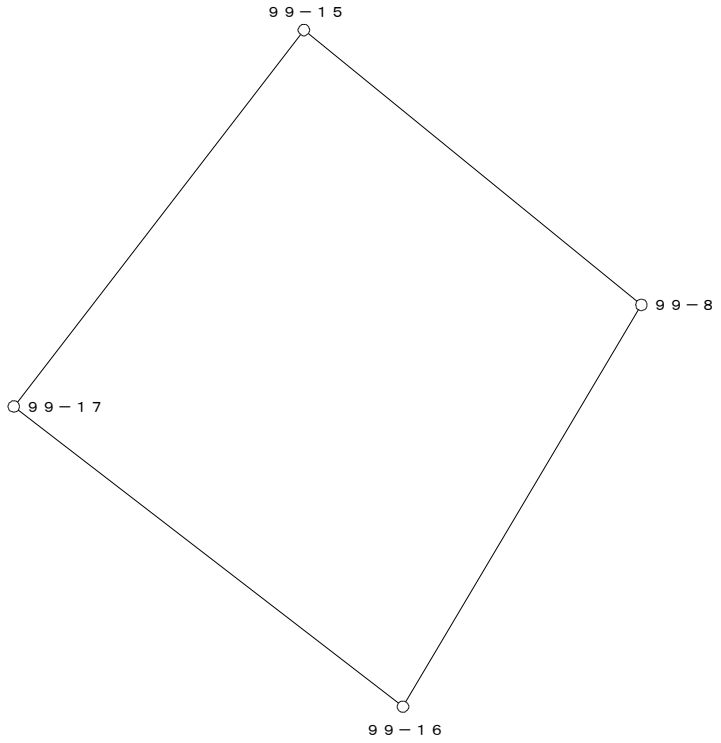


○：筆界点

面積算出公式	倍 面 積　２Ａ	474.010815	土 地 の 所 在			
Ａ＝ 1／2 ΣXn(Y(n+1)－Y(n-1))	面　　積　　Ａ	237.0054075	土地 の 所有者		縮 尺	1／　250

座 標 面 積 計 算 書

地 番	99-7	地 目	

筆 界 点	X	Y	辺長	方向角	備　考
99-8	24854.609	20020.620	15.428	30-42-21	
99-9	24844.369	20033.213	16.231	129-06-59	
99-10	24841.429	20033.741	2.987	169-49-07	
99-11	24832.154	20028.244	10.782	210-39-14	
99-16	24841.344	20012.742	18.021	300-39-38	

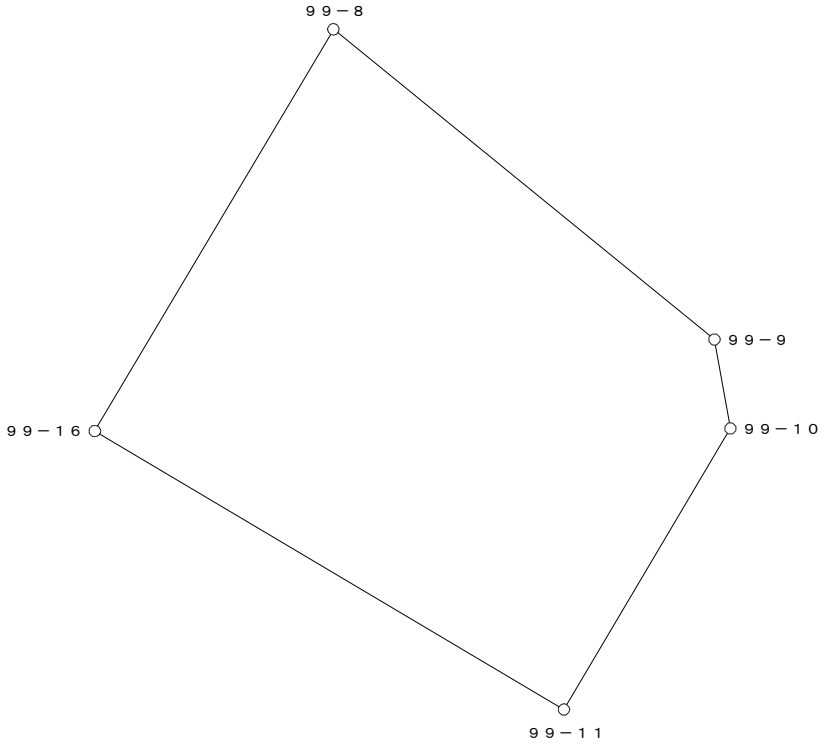


○：筆界点

面積算出公式	倍 面 積　２Ａ	503.797285	土 地 の 所 在			
Ａ＝ 1／2 ΣXn(Y(n+1)－Y(n-1))	面　　積　　Ａ	251.8986425	土地 の 所有者		縮 尺	1／　250

座 標 面 積 計 算 書

地 番	99-8	地 目	

筆 界 点	X	Y	辺長	方向角	備　考
99-11	24832.154	20028.244	14.908	30-38-43	
99-16	24841.344	20012.742	18.021	300-39-38	
99-34	24828.543	20005.105	14.906	210-49-12	
99-33	24819.328	20020.645	18.067	120-40-02	

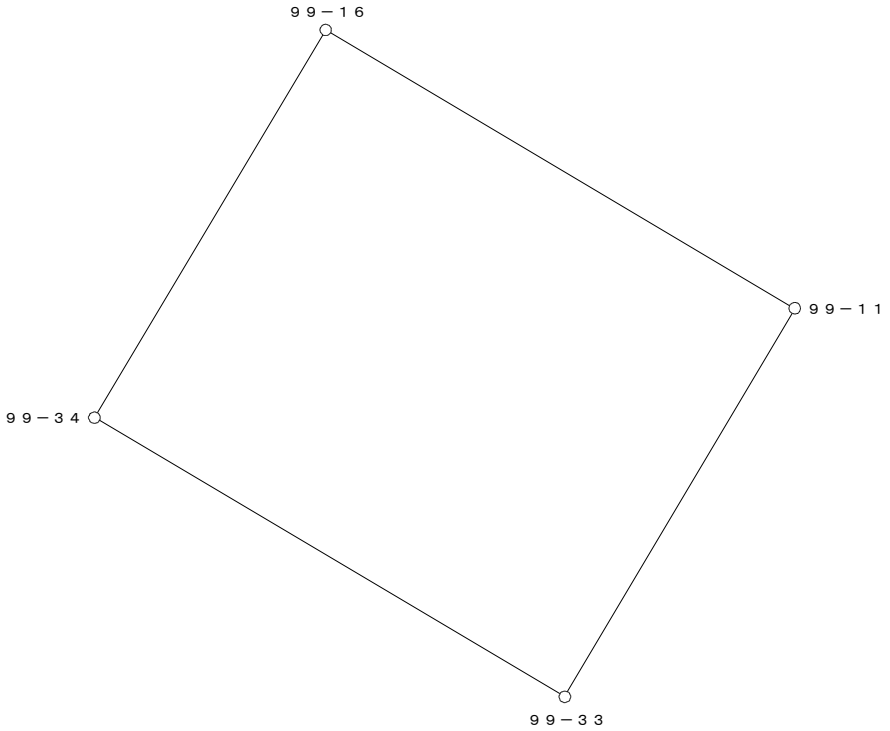


○：筆界点

面積算出公式	倍 面 積　２Ａ	537.965957	土 地 の 所 在			
Ａ＝ 1／2 ΣXn(Y(n+1)－Y(n-1))	面　　積　　Ａ	268.9829785	土地 の 所有者		縮 尺	1／　250

座 標 面 積 計 算 書

地 番	99-9	地 目	

筆 界 点	X	Y	辺長	方向角	備　考
99-33	24819.328	20020.645	20.260	30-38-41	
99-34	24828.543	20005.105	18.067	300-40-02	
99-16	24841.344	20012.742	14.906	30-49-12	
99-17	24851.250	19999.889	16.227	307-37-19	
99-18	24857.115	19992.278	9.609	307-37-04	
99-19	24860.679	19987.642	5.848	307-33-07	
99-20	24861.121	19987.059	0.732	307-10-03	
99-21	24867.487	19978.819	10.413	307-41-19	
99-22	24875.017	19969.058	12.328	307-38-53	
99-12	24881.683	19960.417	10.913	307-38-53	
99-32	24871.771	19952.161	12.900	219-47-31	
99-31	24835.451	19933.818	40.689	206-47-44	
99-30	24832.462	19934.384	3.042	169-16-39	
99-29	24819.133	19949.188	19.920	131-59-56	
99-28	24808.300	19968.211	21.891	119-39-37	
99-27	24800.638	20007.556	40.084	101-01-11	
99-26	24801.897	20010.318	3.035	65-29-42	

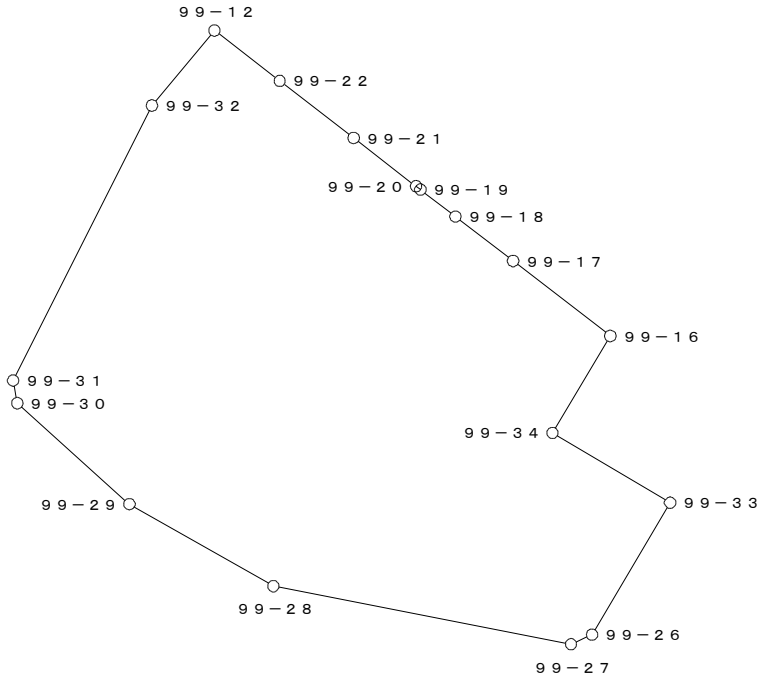


○：筆界点

面積算出公式	倍 面 積　２Ａ	7978.645984	土 地 の 所 在			
Ａ＝ １／２ ΣＸｎ(Ｙ(ｎ+1)－Ｙ(ｎ-1))	面　　積　　Ａ	3989.3229920	土地 の 所有者		縮 尺	1／　1000

座 標 面 積 計 算 書

地 番	99-10	地 目	

筆 界 点	X	Y	辺長	方向角	備　考
99-12	24881.683	19960.417	10.913	307-38-53	
99-23	24888.544	19966.143	8.936	39-50-51	
99-24	24882.288	19973.071	9.335	132-04-56	
99-25	24881.013	19974.483	1.902	132-04-52	
99-22	24875.017	19969.058	8.086	222-08-16	

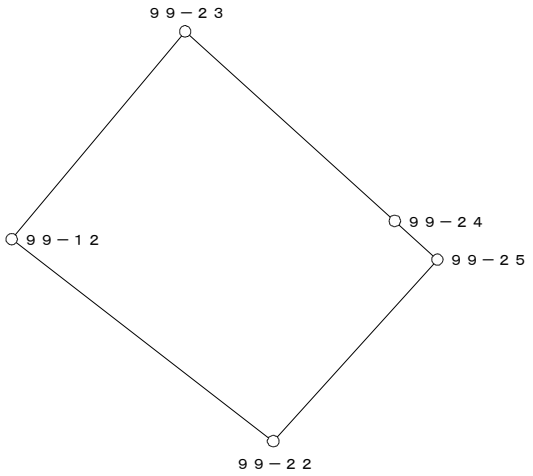

○：筆界点

面積算出公式	倍 面 積　２Ａ　188.317460	土 地 の 所 在			
Ａ＝ 1／2 ΣＸn(Ｙ(ｎ+1)－Ｙ(ｎ-1))	面　積　Ａ　94.1587300	土地 の 所有者		縮 尺	1／　250