
換　地　図

縮尺　５００分の１

所 在　那覇市真嘉比一丁目

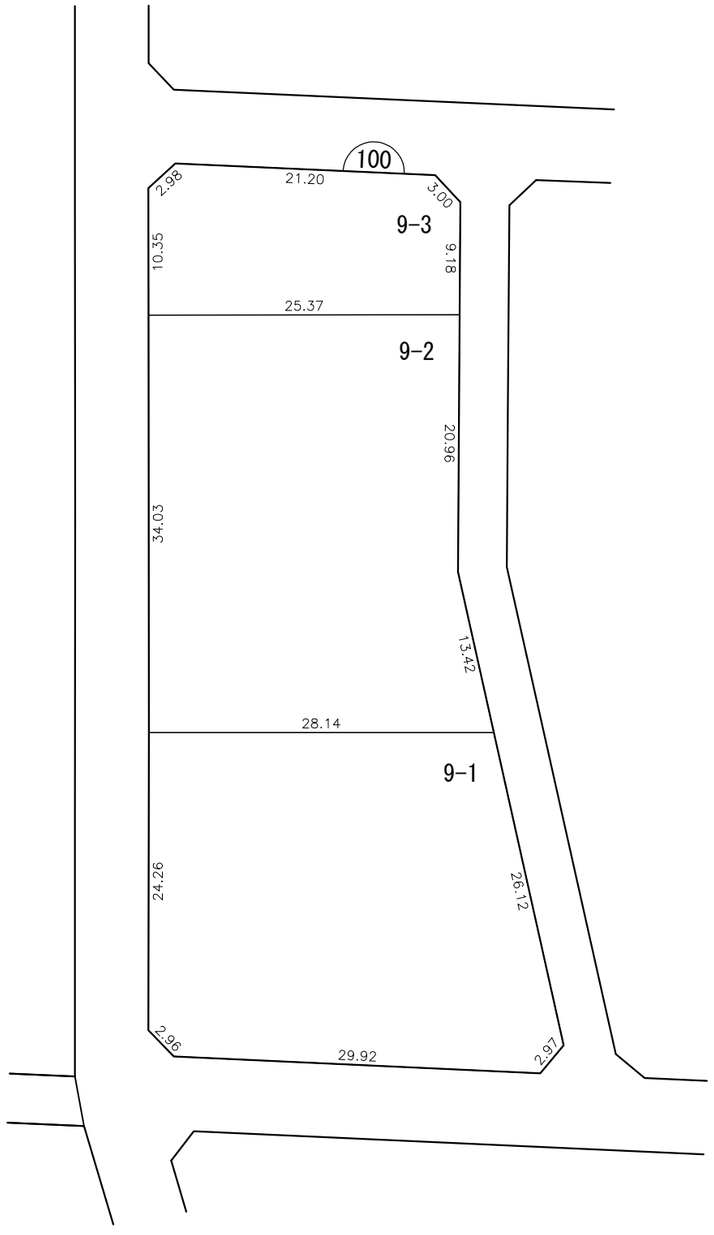


凡例	施行地区界	町界	丁目界	5-1 地番	換地	

那覇広域都市計画事業真嘉比古島第二土地区画整理事業

画地出来形確認測量原図　100街区

S=1/500

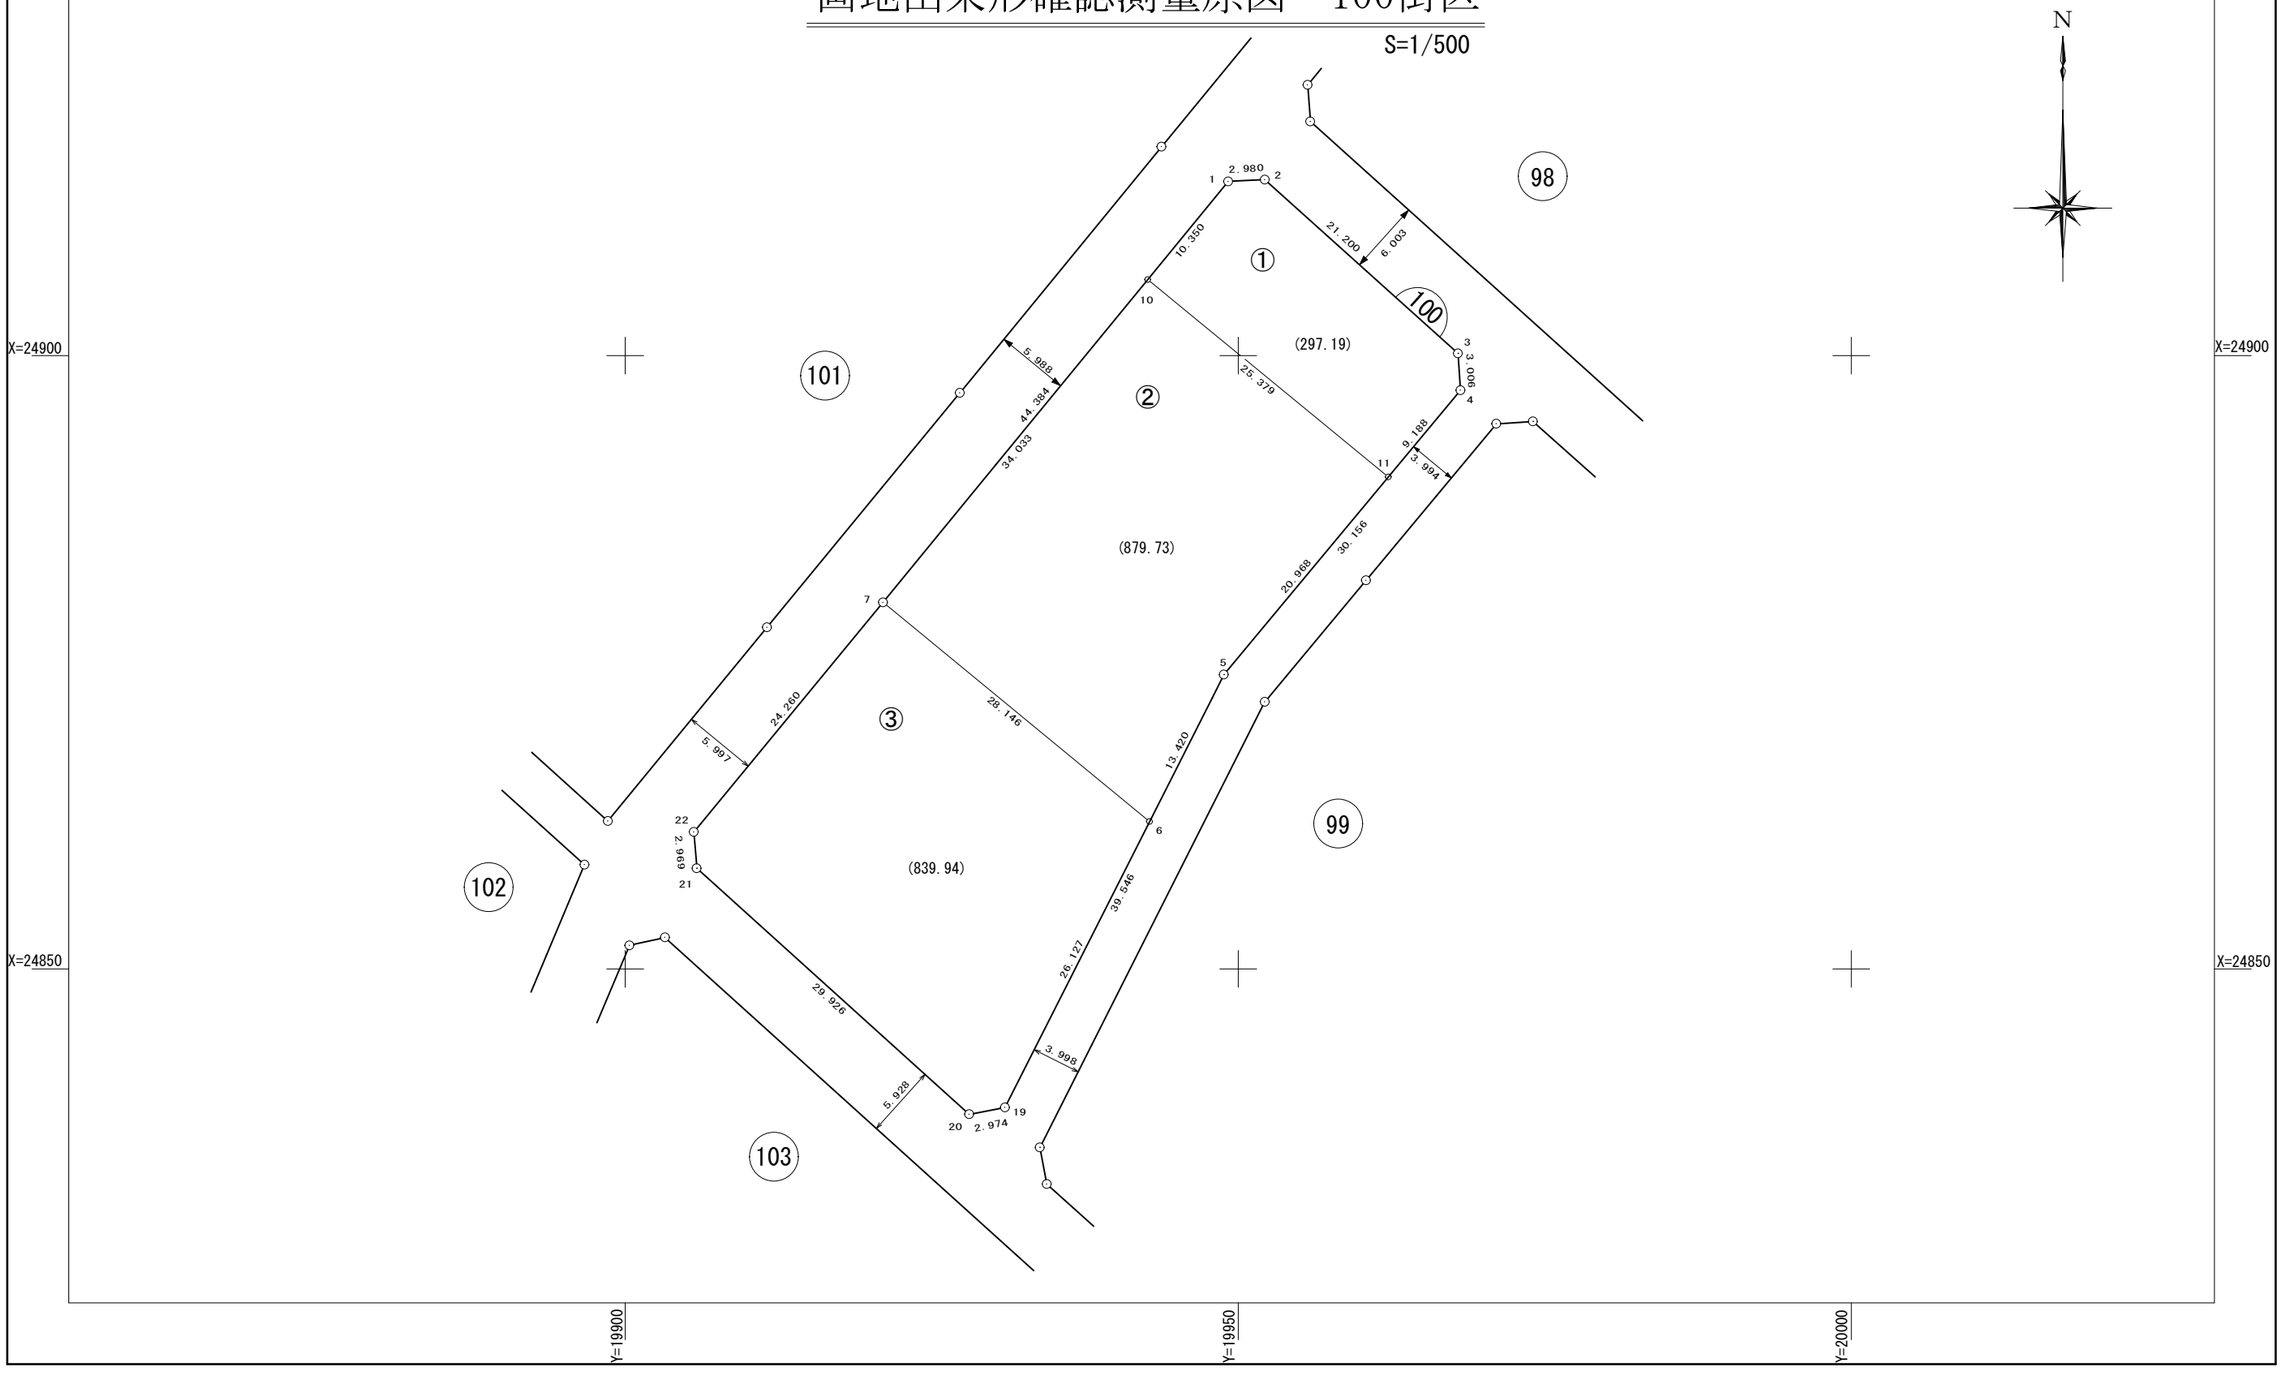

面　積　一　覧　表

種　　別	地　　番	地　　目	面　　積	地　　積	備　　考
	10001:100-1		297.1959210	297.19	
	10002:100-2		879.7349725	879.73	
	10006:100-3		839.9467790	839.94	
			2016.8776725	2016.86	
			2016.8776725	2016.86	

座　標　リ　ス　ト

測　　点	X　座　標	Y　座　標
10001:100-1	24914.193	19949.184
10002:100-2	24914.340	19952.160
10003:100-3	24900.162	19967.921
10004:100-4	24897.163	19968.124
10005:100-5	24873.989	19948.828
10006:100-6	24862.014	19942.770
10007:100-7	24879.885	19921.026
10008:100-8	24886.548	19926.495
10009:100-9	24890.903	19930.069
10010:100-10	24906.192	19942.618
10011:100-11	24890.102	19962.245
10012:100-12	24881.289	19954.906
10013:100-13	24871.875	19947.759
10014:100-14	24872.537	19929.966
10015:100-15	24880.865	19936.810
10016:100-16	24883.550	19939.016
10017:100-17	24891.005	19943.090
10018:100-18	24899.847	19950.358
10019:100-19	24838.701	19930.976
10020:100-20	24838.151	19928.053
10021:100-21	24858.204	19905.839
10022:100-22	24861.163	19905.597


測　　点	X　座　標	Y　座　標

測　　点	X　座　標	Y　座　標

座 標 面 積 計 算 書

地 番	100-1	地 目	

筆 界 点	X	Y	辺長	方向角	備　考
100-1	24914.193	19949.184	10.350	39-22-26	
100-2	24914.340	19952.160	2.980	87-10-20	
100-3	24900.162	19967.921	21.200	131-58-24	
100-4	24897.163	19968.124	3.006	176-07-39	
100-11	24890.102	19962.245	9.188	219-46-51	
100-10	24906.192	19942.618	25.379	309-20-40	

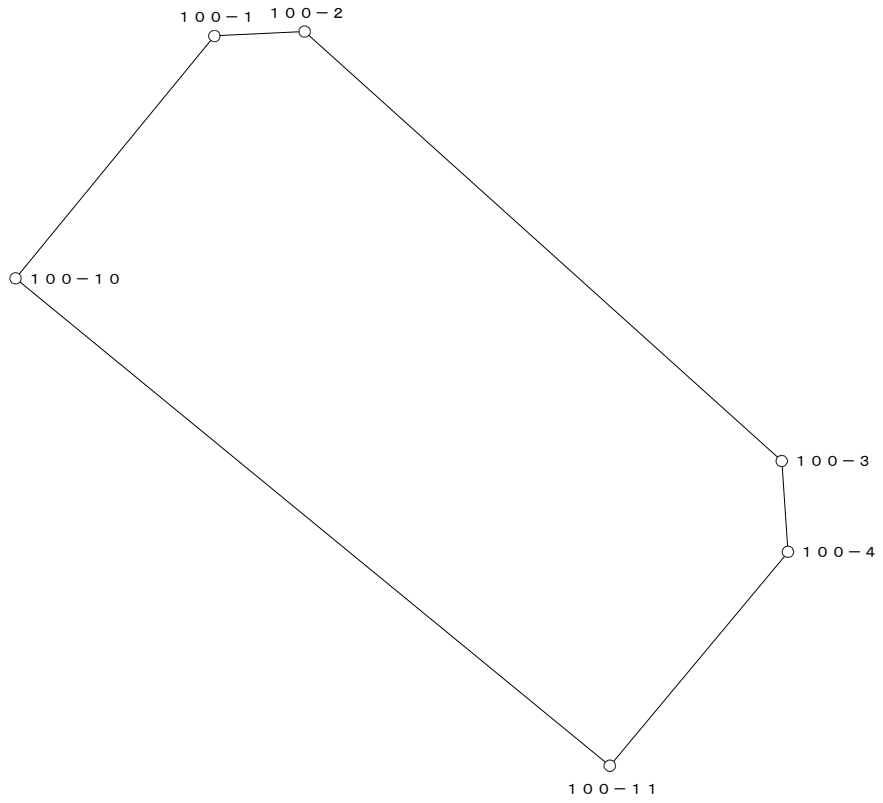


○：筆界点

面積算出公式	倍 面 積　２Ａ	594.391842	土 地 の 所 在			
Ａ＝ 1／2 ΣXn(Y(n+1)－Y(n-1))	面　　積　　Ａ	297.1959210	土地 の 所有者		縮 尺	1／　250

座 標 面 積 計 算 書

地 番	100-2	地 目	

筆 界 点	X	Y	辺長	方向角	備　考
100-7	24879.885	19921.026	28.146	309-24-58	
100-10	24906.192	19942.618	34.033	39-22-41	
100-11	24890.102	19962.245	25.379	129-20-40	
100-5	24873.989	19948.828	20.968	219-47-01	
100-6	24862.014	19942.770	13.420	206-50-03	

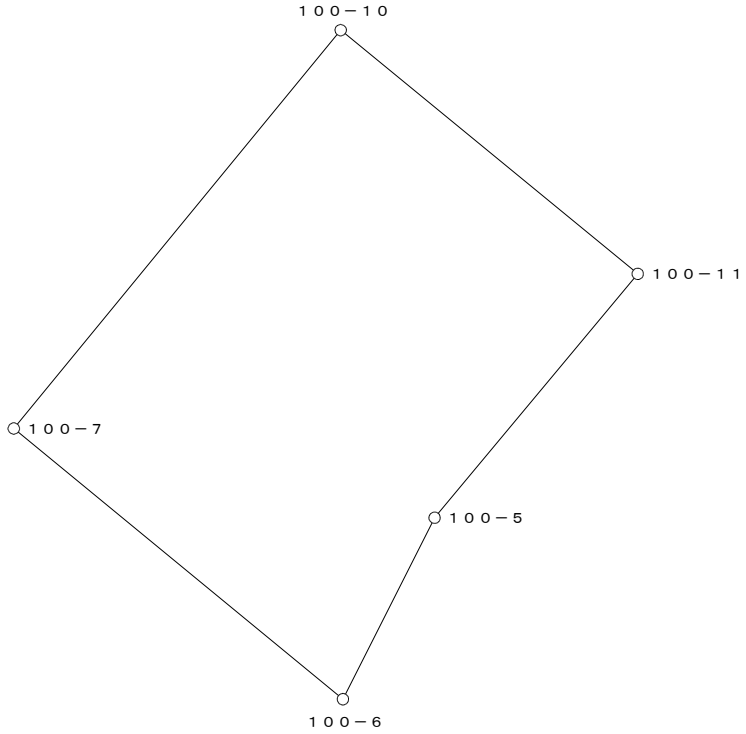


○：筆界点

面積算出公式	倍 面 積　２Ａ　1759.469945	土 地 の 所 在			
Ａ＝ 1／2 ΣXn(Y(n+1)－Y(n-1))	面　積　Ａ　879.7349725	土地 の 所有者		縮 尺	1／　500

座 標 面 積 計 算 書

地 番	100-3	地 目	

筆 界 点	X	Y	辺長	方向角	備　考
100-22	24861.163	19905.597	2.969	355-19-28	
100-7	24879.885	19921.026	24.260	39-29-32	
100-6	24862.014	19942.770	28.146	129-24-58	
100-19	24838.701	19930.976	26.127	206-50-05	
100-20	24838.151	19928.053	2.974	259-20-37	
100-21	24858.204	19905.839	29.926	312-04-23	

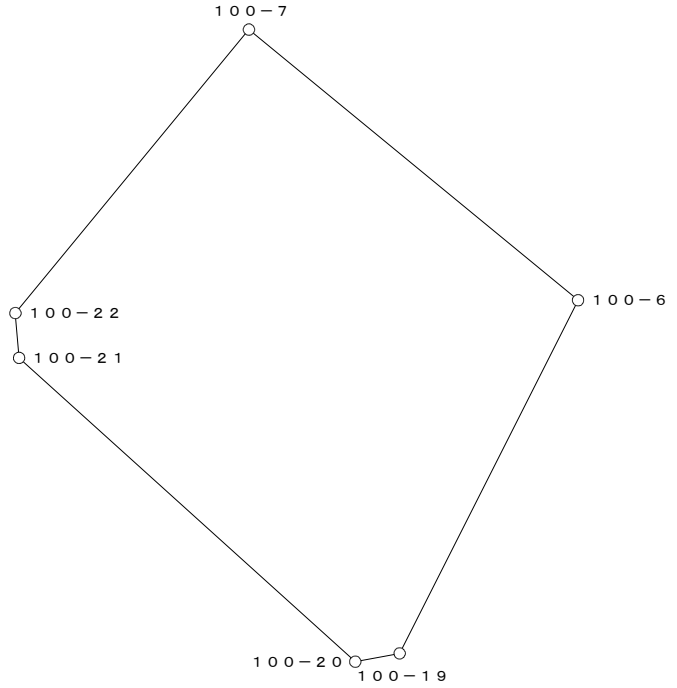

○：筆界点

面積算出公式	倍 面 積　２Ａ　1679.893558	土 地 の 所 在			
Ａ＝ 1／2 ΣXn(Y(n+1)－Y(n-1))	面　積　Ａ　839.9467790	土地 の 所有者		縮 尺	1／　500