
換　地　図

縮尺　５００分の１


所 在　那覇市真嘉比一丁目

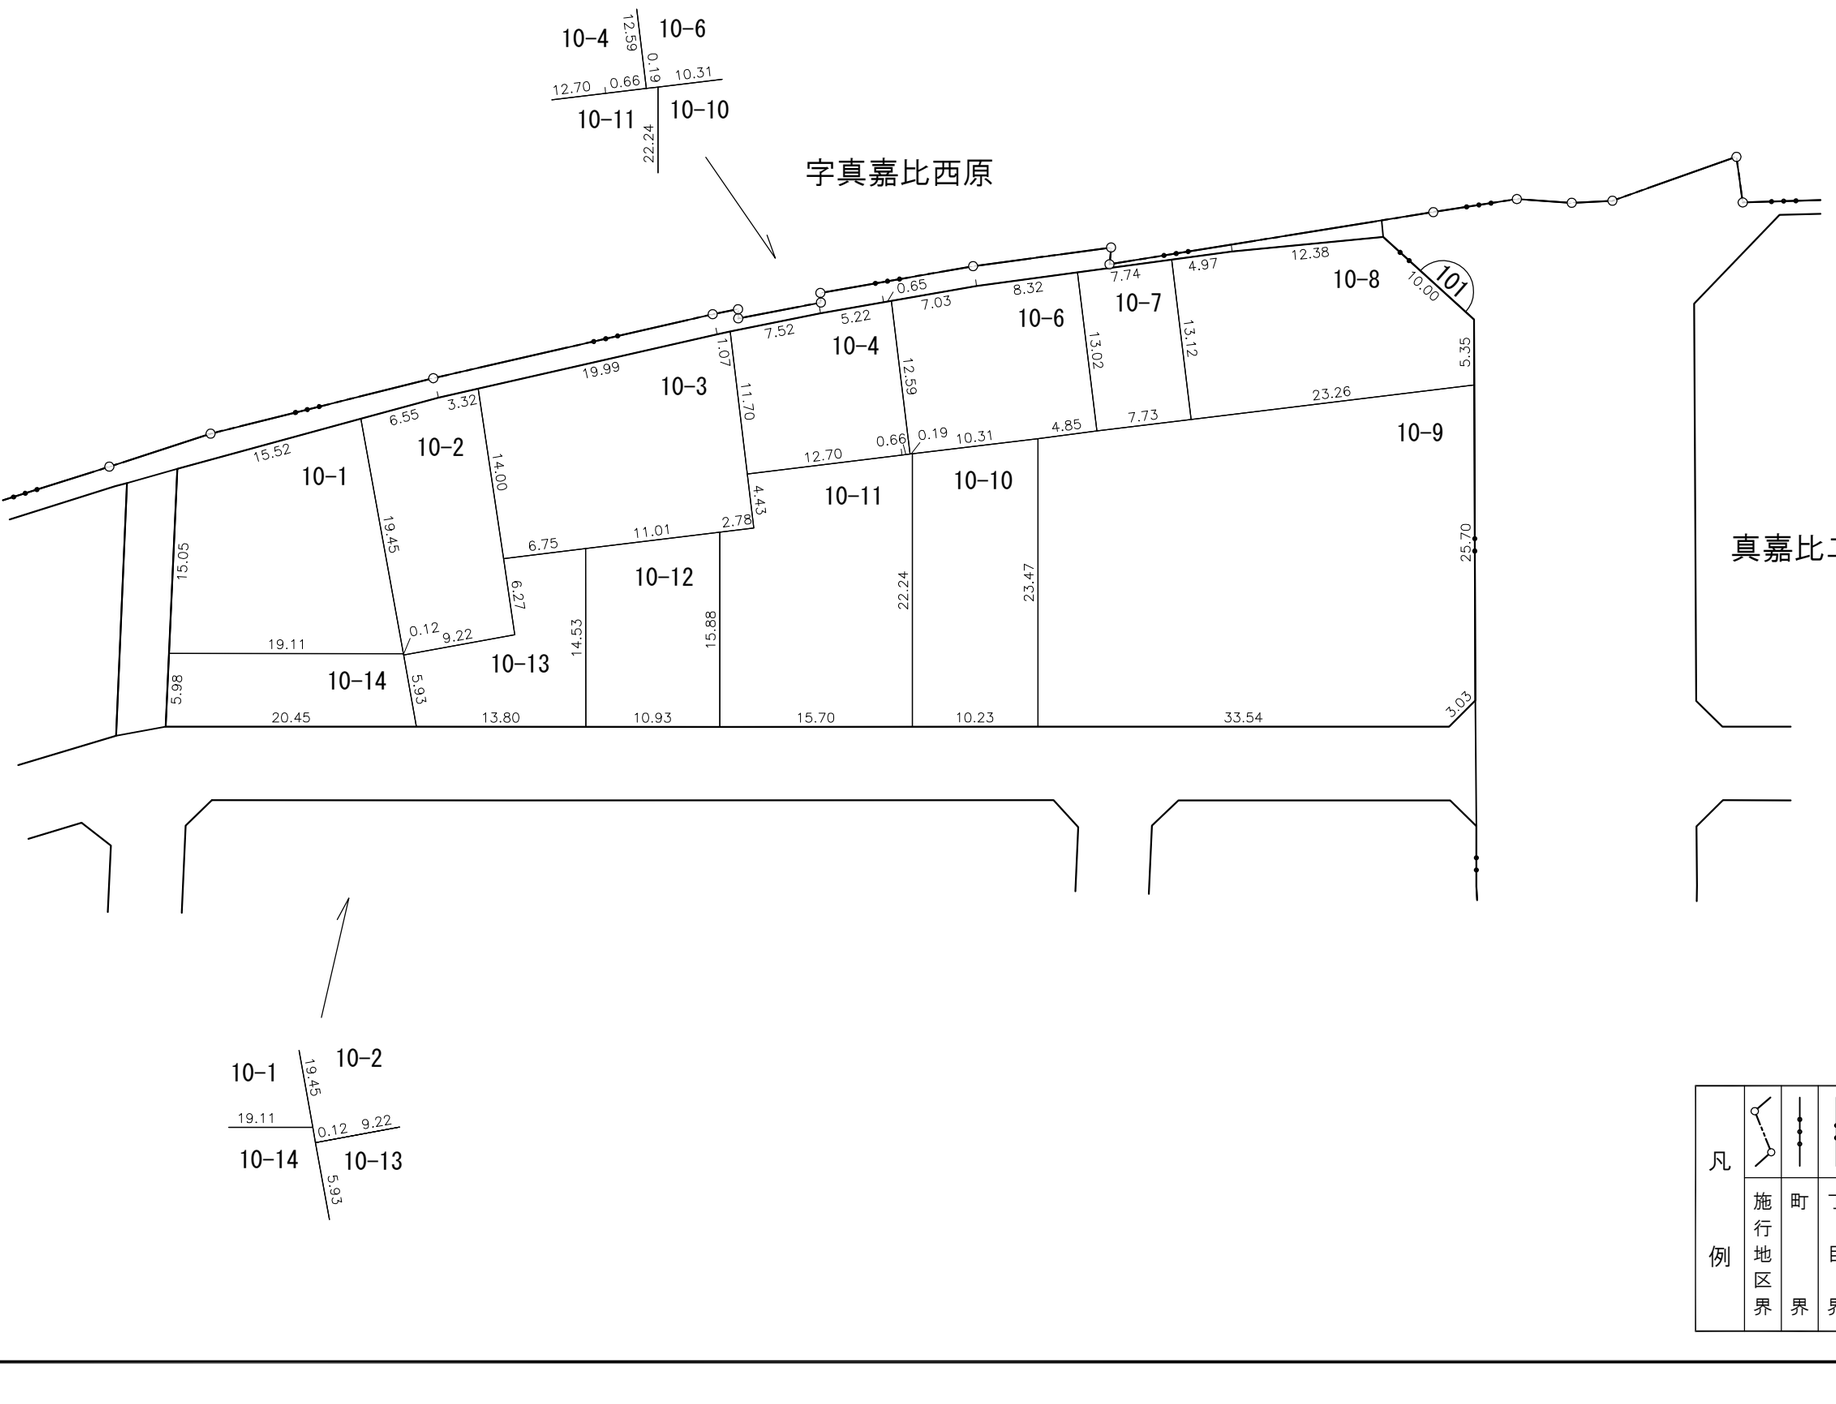

換　地　図

縮尺　５００分の１


所 在　那覇市真嘉比一丁目

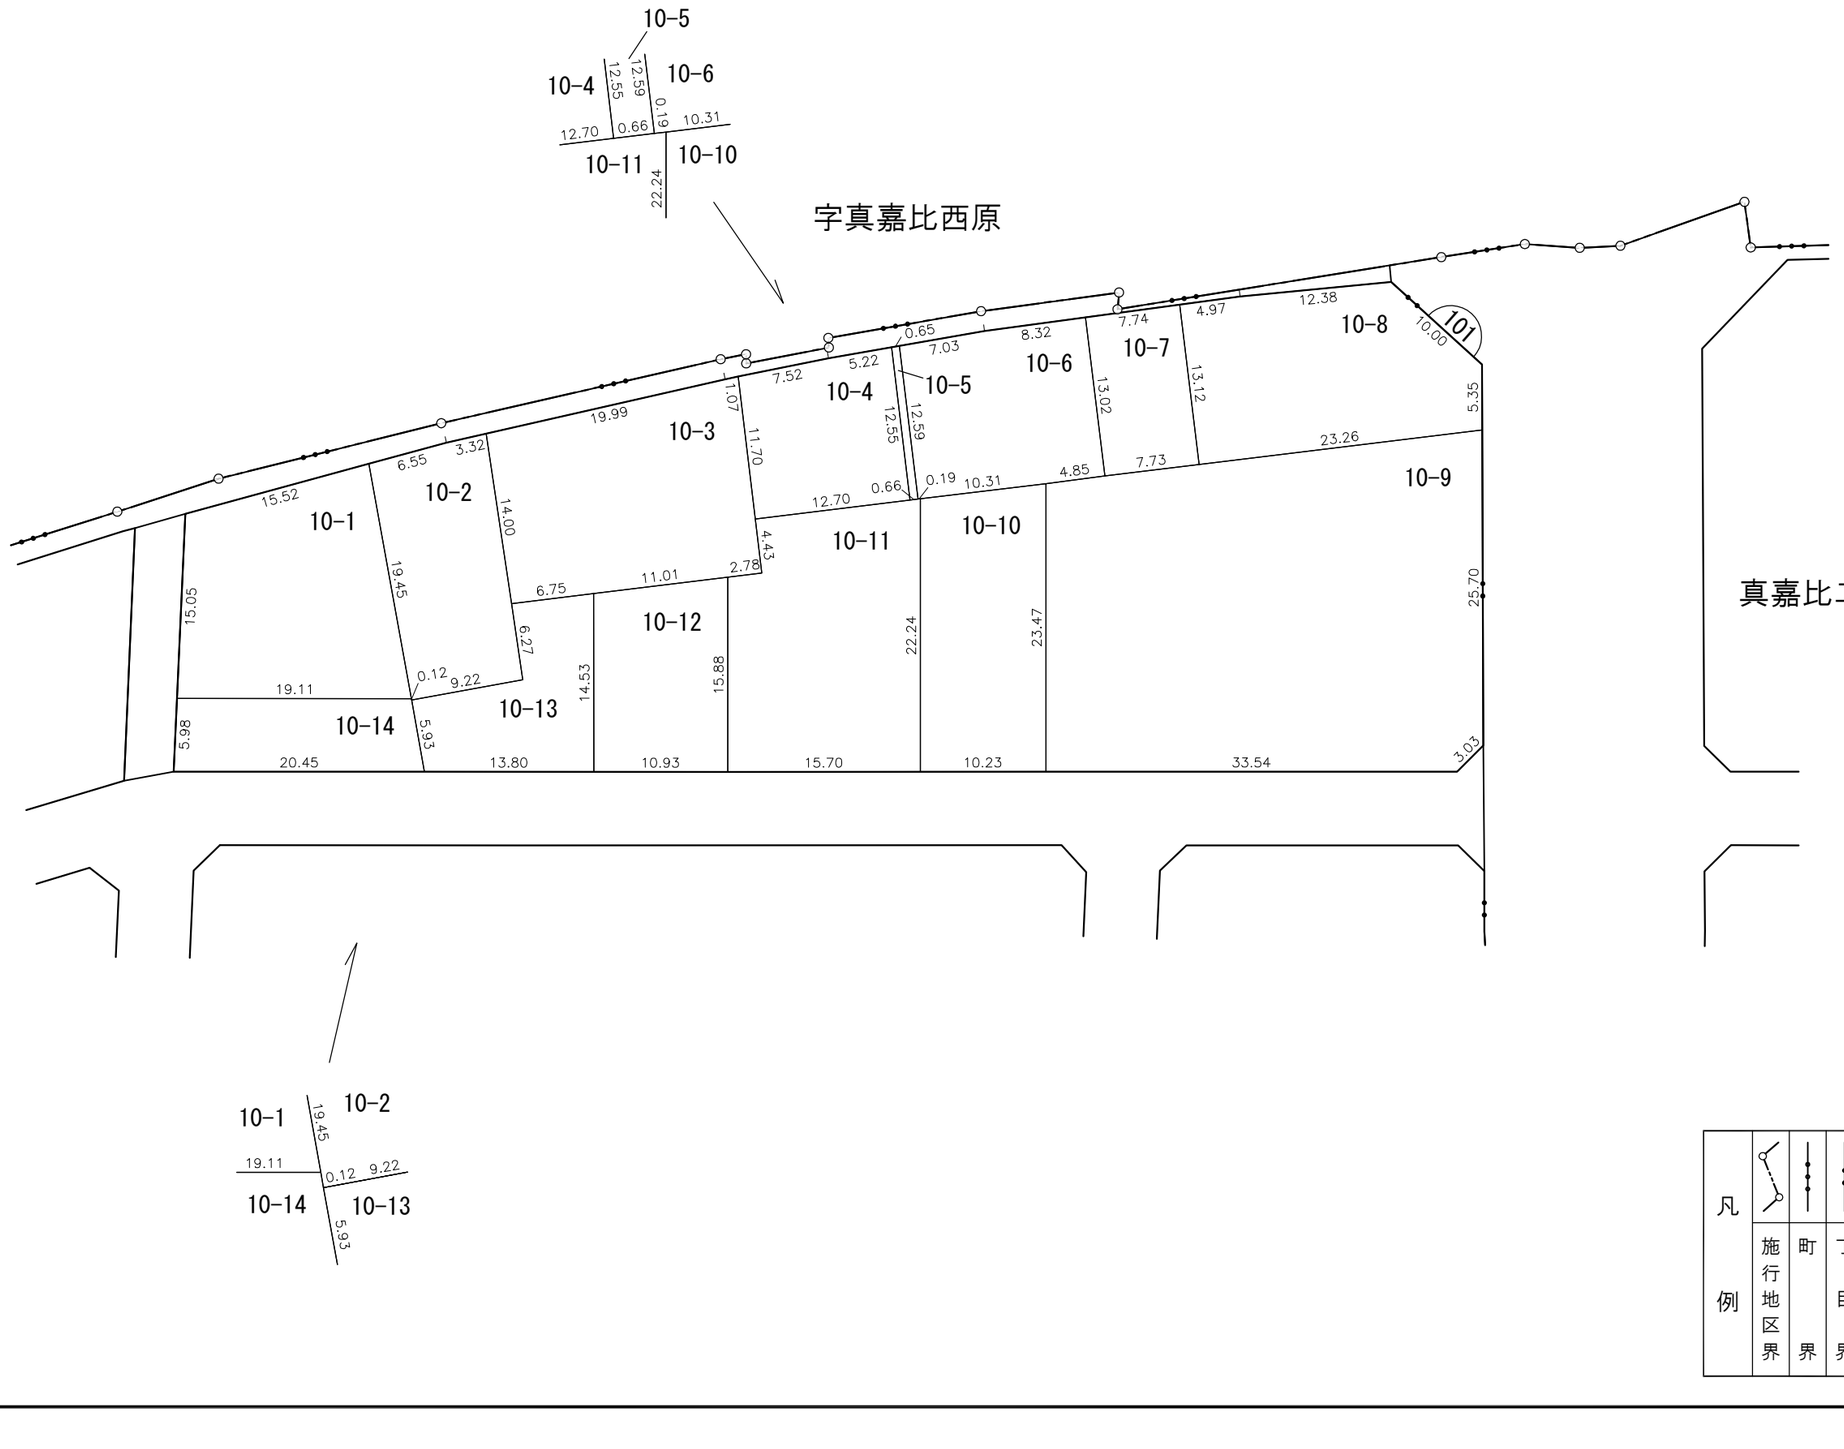

那覇広域都市計画事業真嘉比古島第二土地区画整理事業

画地出来形確認測量原図　101街区

S=1/500

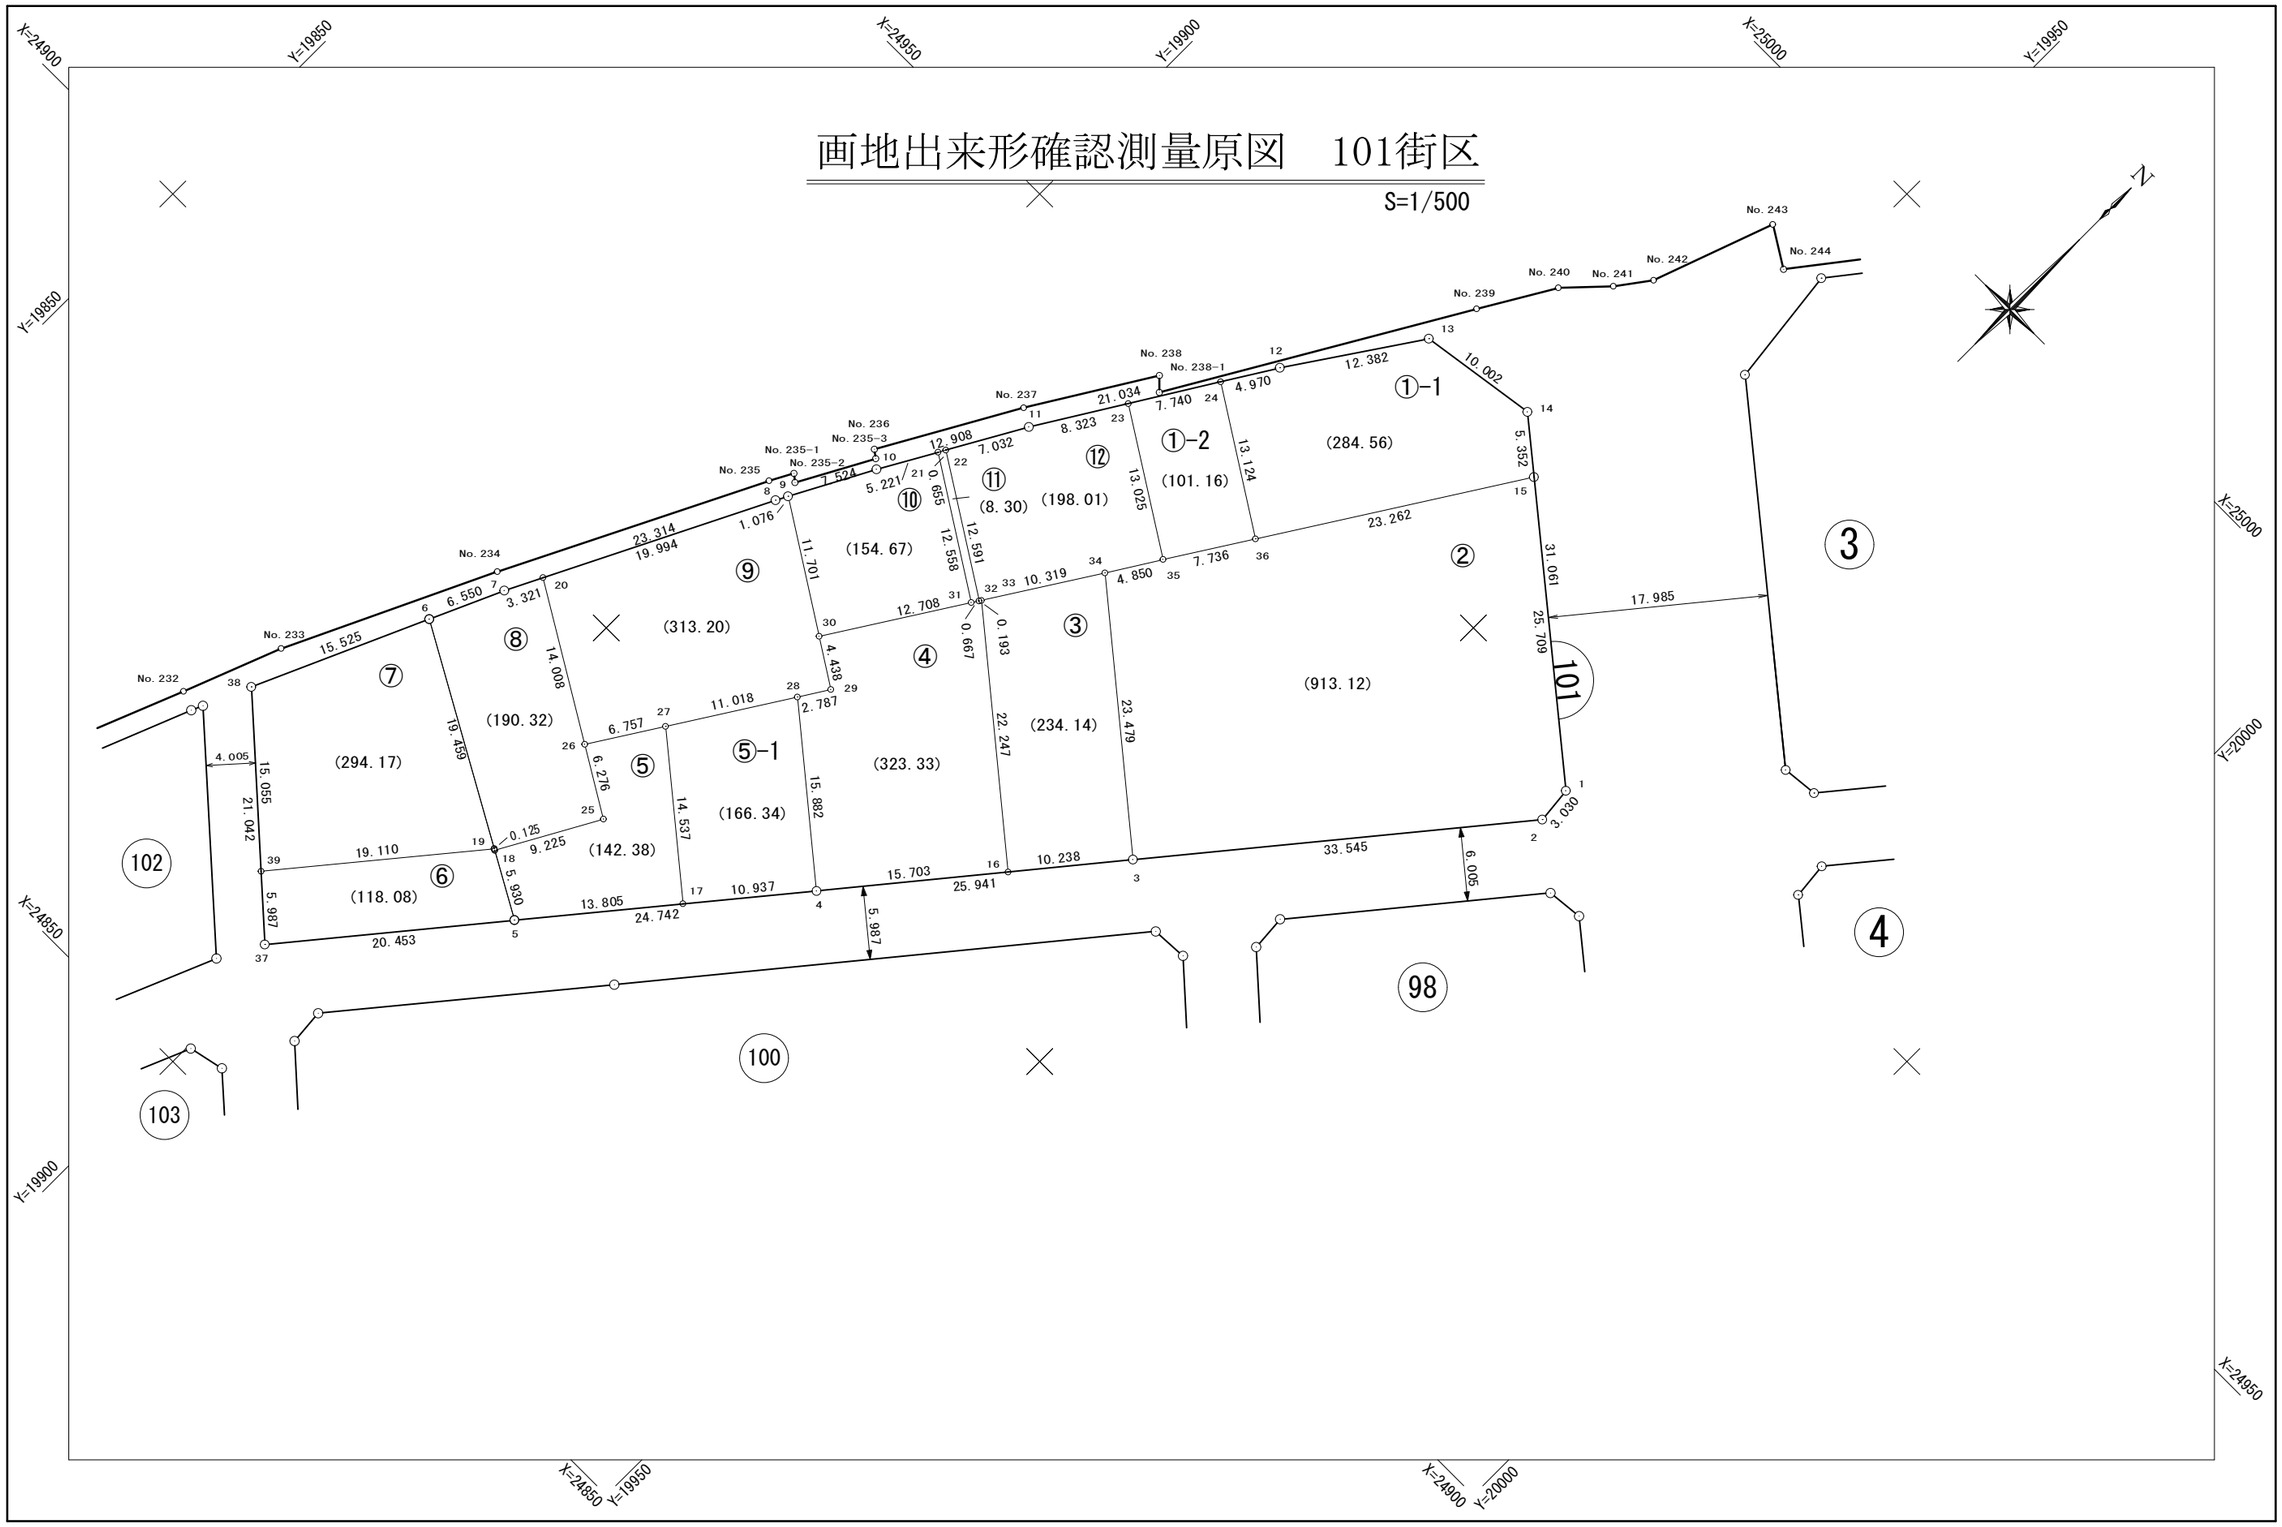

面　積　一　覧　表

種　　別	地　　番	地　　目	面　　積	地　　積	備　　考
	10101:101-1-1		284.5657845	284.56	
	10102:101-1-2		101.1665325	101.16	
	10103:101-2		913.1248420	913.12	
	10104:101-3		234.1409695	234.14	
	10105:101-4		323.3306705	323.33	
	10106:101-5		142.3826530	142.38	
	10107:101-5-1		166.3412000	166.34	
	10108:101-6		118.0847125	118.08	
	10109:101-7		294.1706735	294.17	
	10110:101-8		190.3284795	190.32	
	10111:101-9		313.2085525	313.20	
	10112:101-10		154.6798120	154.67	
	10113:101-11		8.3082695	8.30	
	10114:101-12		198.0109985	198.01	
			3441.8441500	3441.78	
			3441.8441500	3441.78	

座　標　リ　ス　ト

測　　点	X　座　標	Y　座　標
10101:101-1	24945.938	19964.747
10102:101-2	24942.923	19965.046
10103:101-3	24917.013	19943.740
10104:101-4	24896.954	19927.291
10105:101-5	24877.854	19911.564
10106:101-6	24890.296	19889.290
10107:101-7	24896.269	19891.979
10108:101-8	24917.116	19902.417
10109:101-9	24918.072	19902.910
10110:101-10	24924.713	19906.446
10111:101-11	24935.947	19912.803
10112:101-12	24953.834	19923.870
10113:101-13	24964.109	19930.780
10114:101-14	24965.567	19940.675
10115:101-15	24962.185	19944.823
10116:101-16	24909.096	19937.248
10117:101-17	24888.511	19920.339
10118:101-18	24880.745	19906.387
10119:101-19	24880.807	19906.278
10120:101-20	24899.238	19893.466
10121:101-21	24929.257	19909.017
10122:101-22	24929.827	19909.340
10123:101-23	24943.025	19917.182
10124:101-24	24949.607	19921.255
10125:101-25	24888.811	19910.864
10126:101-26	24892.037	19905.481
10127:101-27	24897.739	19909.107
10128:101-28	24907.036	19915.019
10129:101-29	24909.388	19916.514
10130:101-30	24911.776	19912.773
10131:101-31	24922.495	19919.599


測　　点	X　座　標	Y　座　標
10132:101-32	24923.058	19919.957
10133:101-33	24923.221	19920.061
10134:101-34	24931.925	19925.604
10135:101-35	24936.038	19928.174
10136:101-36	24942.563	19932.329
10137:101-37	24862.052	19898.578
10138:101-38	24876.130	19882.939
10139:101-39	24866.057	19894.128

測　　点	X　座　標	Y　座　標

座 標 面 積 計 算 書

地 番	101-1-1	地 目	

筆 界 点	X	Y	辺長	方向角	備　考
101-12	24953.834	19923.870	4.970	31-44-34	
101-13	24964.109	19930.780	12.382	33-55-16	
101-14	24965.567	19940.675	10.002	81-37-05	
101-15	24962.185	19944.823	5.352	129-11-29	
101-36	24942.563	19932.329	23.262	212-29-11	
101-24	24949.607	19921.255	13.124	302-27-35	

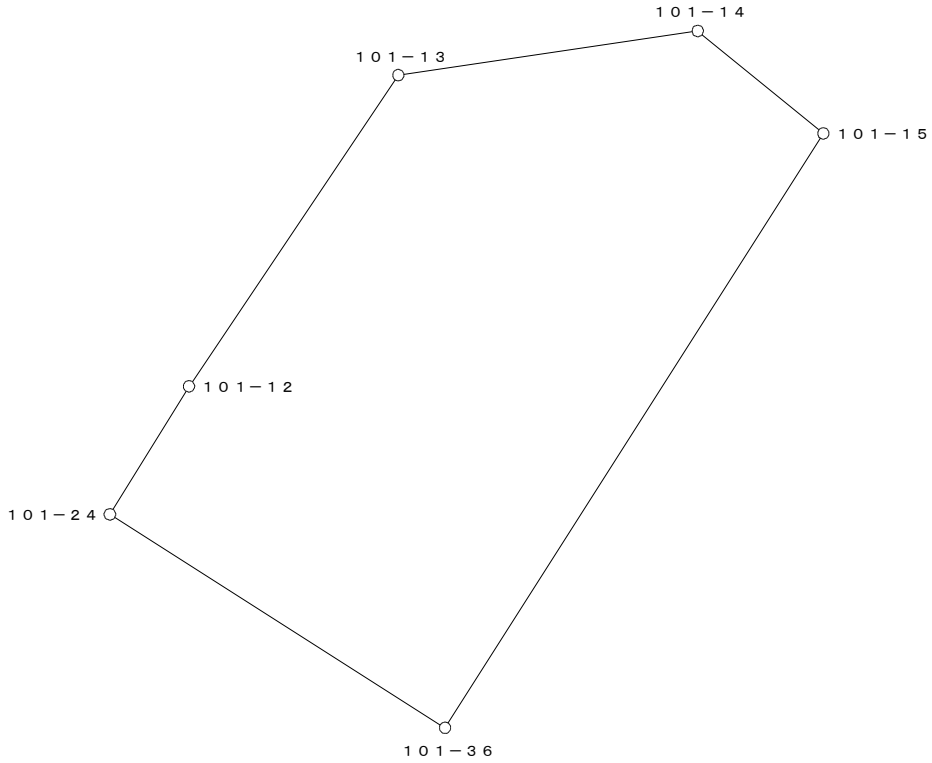


○：筆界点

面積算出公式	倍 面 積　２Ａ	569.131569	土 地 の 所 在			
Ａ＝ 1／2 Σ Xn(Y(n+1)－Y(n-1))	面　　積　　Ａ	284.5657845	土地 の 所有者		縮 尺	1／　250

座 標 面 積 計 算 書

地 番	101-1-2	地 目	

筆 界 点	X	Y	辺長	方向角	備　考
101-23	24943.025	19917.182	13.025	302-26-31	
101-24	24949.607	19921.255	7.740	31-44-59	
101-36	24942.563	19932.329	13.124	122-27-35	
101-35	24936.038	19928.174	7.736	212-29-18	

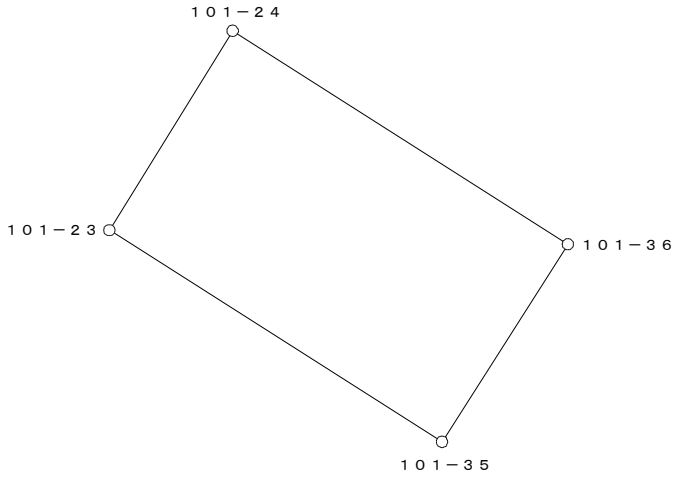


○：筆界点

面積算出公式	倍 面 積　２Ａ	202.333065	土 地 の 所 在			
Ａ＝ 1／2 ΣXn(Y(n+1)－Y(n-1))	面　　積　　Ａ	101.1665325	土地 の 所有者		縮 尺	1／　250

座 標 面 積 計 算 書

地 番	101-2	地 目	

筆 界 点	X	Y	辺長	方向角	備　考
101-1	24945.938	19964.747	25.709	129-11-44	
101-2	24942.923	19965.046	3.030	174-20-11	
101-3	24917.013	19943.740	33.545	219-25-51	
101-34	24931.925	19925.604	23.479	309-25-41	
101-35	24936.038	19928.174	4.850	31-59-57	
101-36	24942.563	19932.329	7.736	32-29-18	
101-15	24962.185	19944.823	23.262	32-29-11	

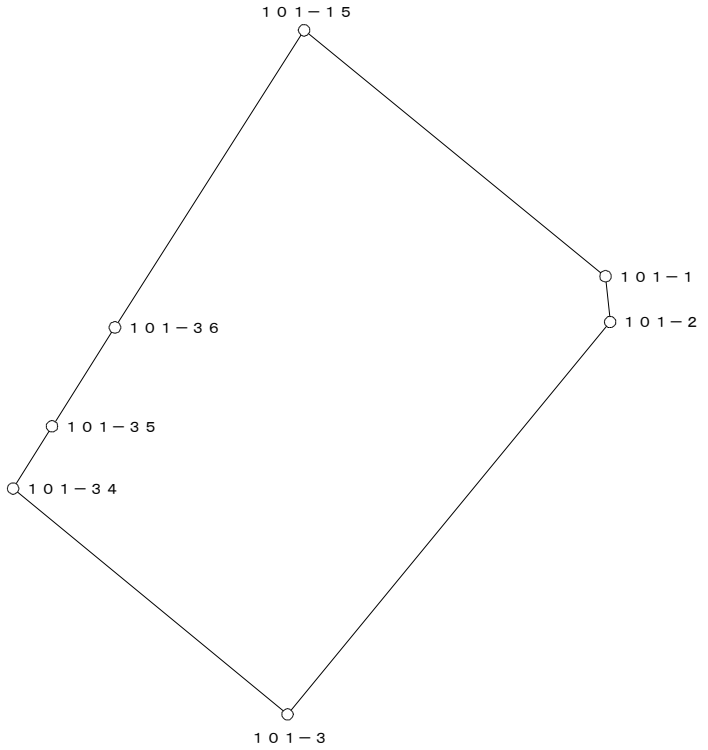


○：筆界点

面積算出公式	倍 面 積　２Ａ　1826.249684	土 地 の 所 在			
Ａ＝ 1／2 ΣＸn(Ｙ(ｎ+1)－Ｙ(ｎ-1))	面　積　Ａ　913.1248420	土地 の 所有者		縮 尺	1／　500

座 標 面 積 計 算 書

地 番	101-3	地 目	

筆 界 点	X	Y	辺長	方向角	備 考
101-3	24917.013	19943.740	23.479	129-25-41	
101-16	24909.096	19937.248	10.238	219-21-07	
101-33	24923.221	19920.061	22.247	309-24-53	
101-34	24931.925	19925.604	10.319	32-29-25	

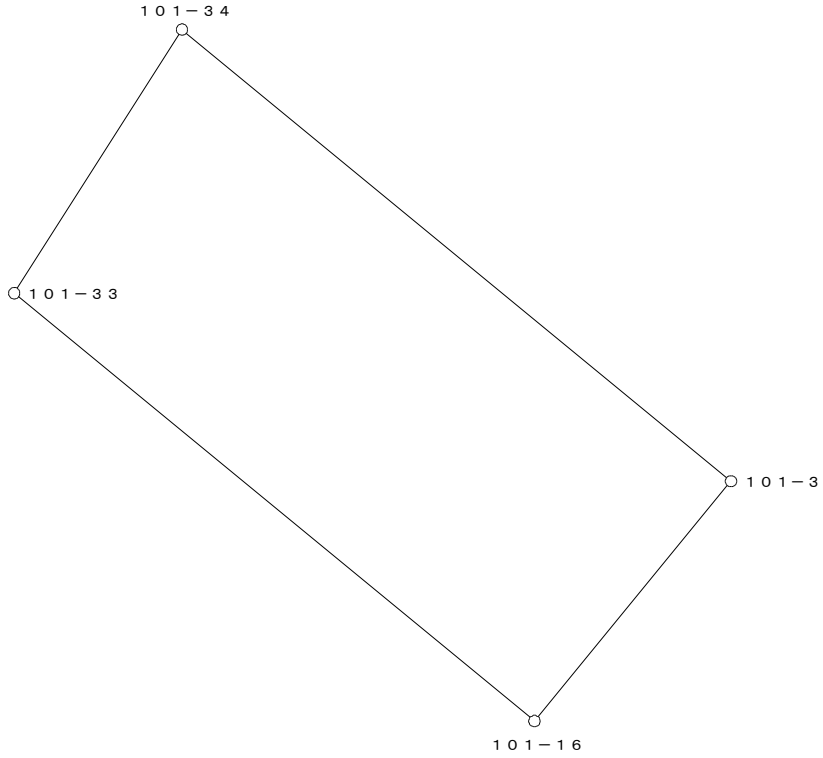


○：筆界点

面積算出公式	倍 面 積　２Ａ	468.281939	土 地 の 所 在			
Ａ＝ 1／2 ΣXn(Y(n+1)－Y(n-1))	面　　積　　Ａ	234.1409695	土地 の 所有者		縮 尺	1／　250

座 標 面 積 計 算 書

地 番	101-4	地 目	

筆 界 点	X	Y	辺長	方向角	備 考
101-16	24909.096	19937.248	22.247	129-24-53	
101-4	24896.954	19927.291	15.703	219-21-12	
101-28	24907.036	19915.019	15.882	309-24-17	
101-29	24909.388	19916.514	2.787	32-26-28	
101-30	24911.776	19912.773	4.438	302-33-05	
101-31	24922.495	19919.599	12.708	32-29-22	
101-32	24923.058	19919.957	0.667	32-27-05	
101-33	24923.221	19920.061	0.193	32-32-22	

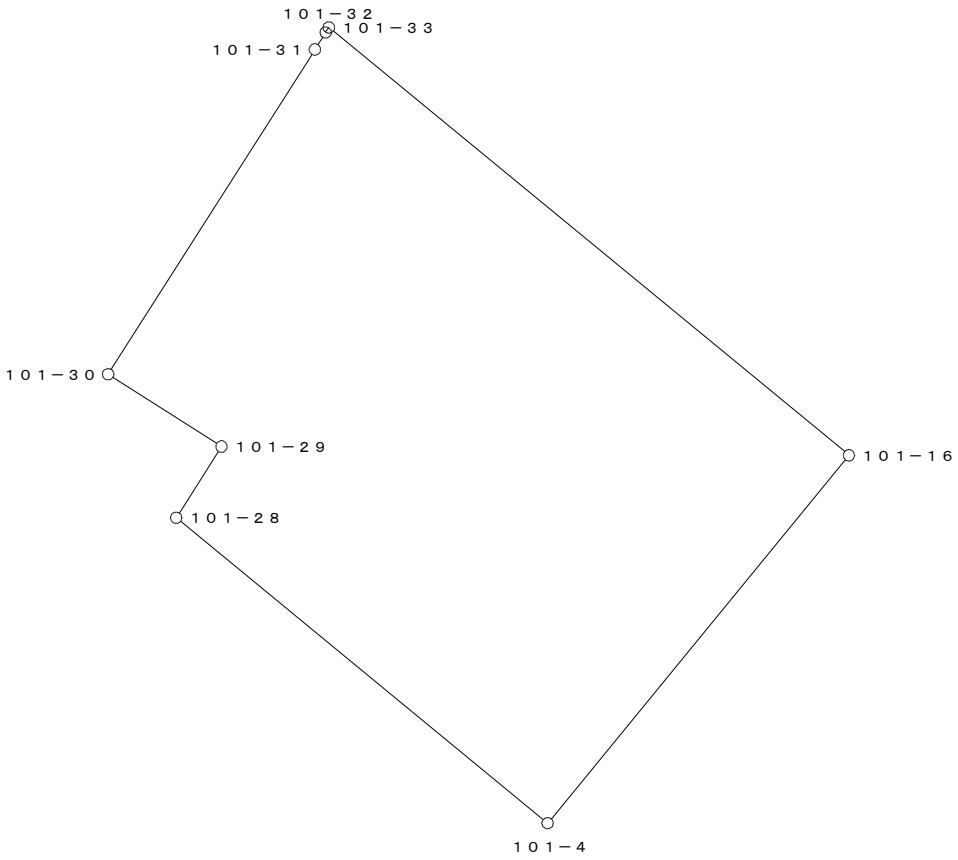


○：筆界点

面積算出公式	倍 面 積 ２Ａ	646.661341	土 地 の 所 在			
Ａ＝ １／２ Σ Ｘｎ(Ｙ(ｎ+1)－Ｙ(ｎ-1))	面 積 Ａ	323.3306705	土地 の 所有者		縮 尺	1／ 250

座 標 面 積 計 算 書

地 番	101-5	地 目	

筆 界 点	X	Y	辺長	方向角	備 考
101-5	24877.854	19911.564	13.805	219-28-05	
101-18	24880.745	19906.387	5.930	299-10-49	
101-25	24888.811	19910.864	9.225	29-01-56	
101-26	24892.037	19905.481	6.276	300-56-02	
101-27	24897.739	19909.107	6.757	32-27-11	
101-17	24888.511	19920.339	14.537	129-24-21	

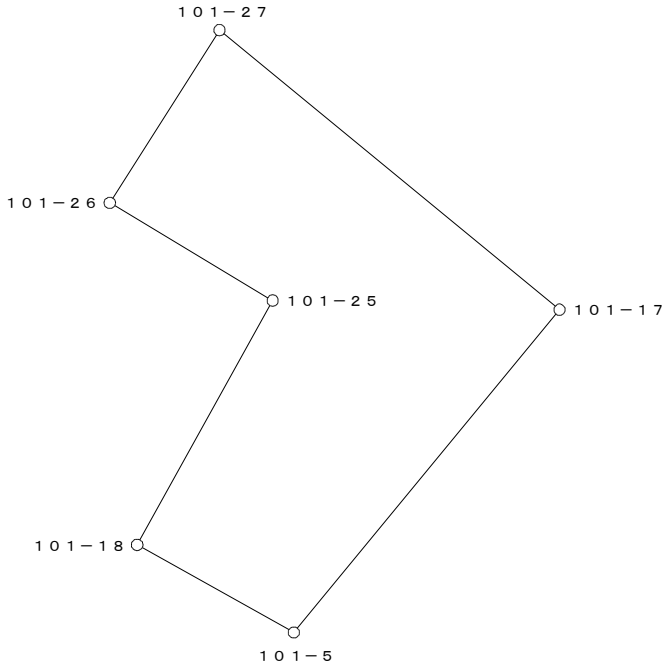


○：筆界点

面積算出公式	倍 面 積 ２Ａ	284.765306	土 地 の 所 在			
Ａ＝ １／２ Σ Ｘｎ(Ｙ(ｎ+1)－Ｙ(ｎ-1))	面 積 Ａ	142.3826530	土地 の 所有者		縮 尺	1／ 250

座 標 面 積 計 算 書

地 番	101-5-1	地 目	

筆 界 点	X	Y	辺長	方向角	備　考
101-4	24896.954	19927.291	15.882	129-24-17	
101-17	24888.511	19920.339	10.937	219-28-05	
101-27	24897.739	19909.107	14.537	309-24-21	
101-28	24907.036	19915.019	11.018	32-27-09	

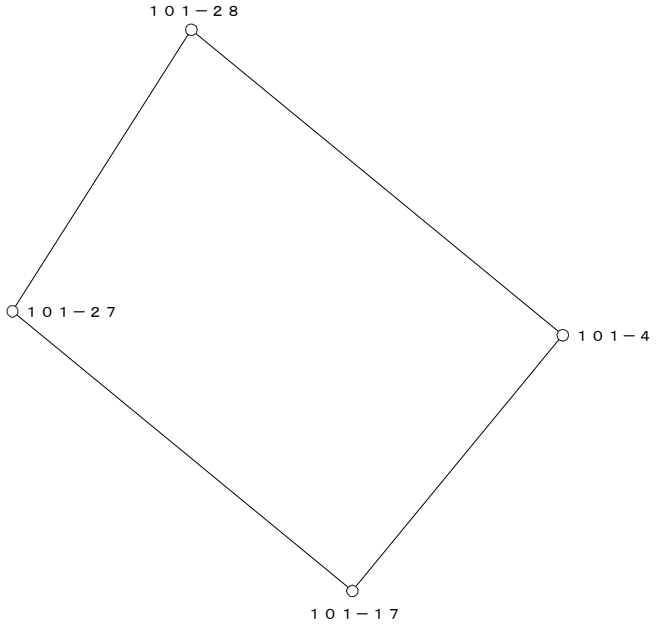


○：筆界点

面積算出公式	倍 面 積　２Ａ	332.682400	土 地 の 所 在			
Ａ＝ 1／2 ΣXn(Y(n+1)－Y(n-1))	面　　積　　Ａ	166.3412000	土地 の 所有者		縮 尺	1／　250

座 標 面 積 計 算 書

地 番	101-6	地 目	

筆 界 点	X	Y	辺長	方向角	備　考
101-19	24880.807	19906.278	19.110	39-28-45	
101-18	24880.745	19906.387	0.125	119-37-54	
101-5	24877.854	19911.564	5.930	119-10-49	
101-37	24862.052	19898.578	20.453	219-24-47	
101-39	24866.057	19894.128	5.987	311-59-14	

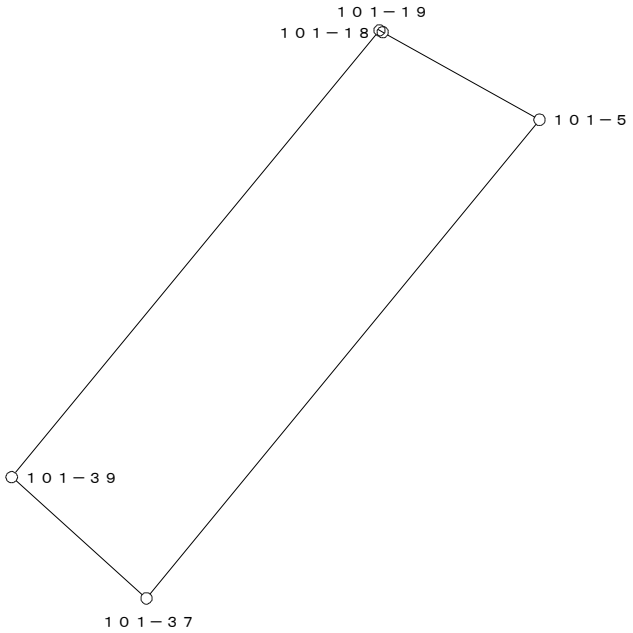


○：筆界点

面積算出公式	倍 面 積　２Ａ	236.169425	土 地 の 所 在			
Ａ＝ 1／2 ΣXn(Y(n+1)－Y(n-1))	面　　積　　Ａ	118.0847125	土地 の 所有者		縮 尺	1／　250

座 標 面 積 計 算 書

地 番	101-7	地 目	

筆 界 点	X	Y	辺長	方向角	備　考
101-6	24890.296	19889.290	15.525	24-08-53	
101-19	24880.807	19906.278	19.459	119-11-11	
101-39	24866.057	19894.128	19.110	219-28-45	
101-38	24876.130	19882.939	15.055	311-59-43	

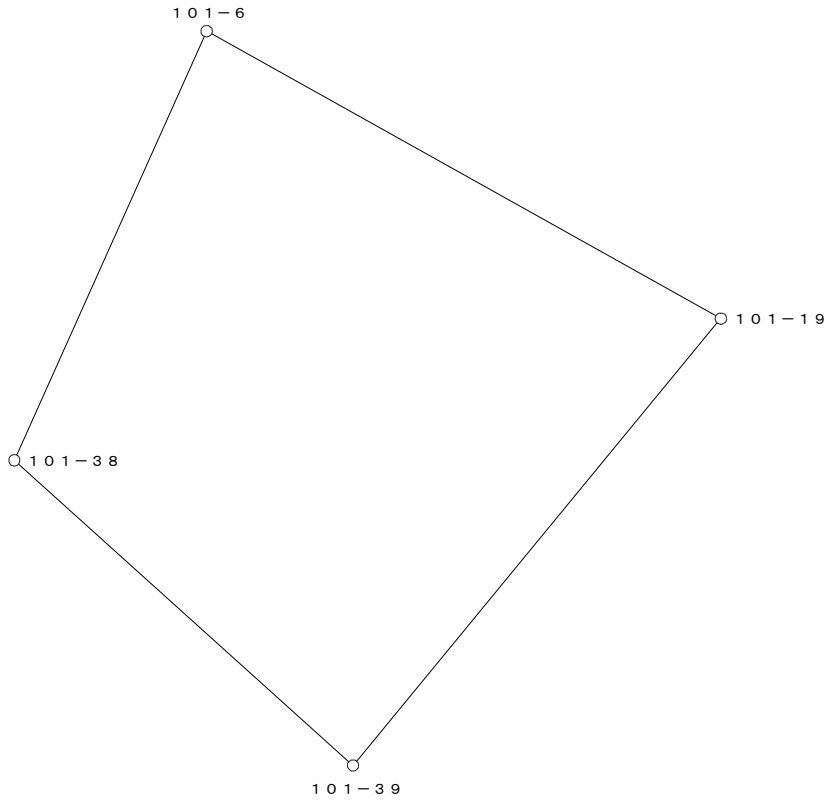


○：筆界点

面積算出公式	倍 面 積　２Ａ	588.341347	土 地 の 所 在			
Ａ＝ 1／2 ΣＸn(Ｙ(ｎ+1)－Ｙ(ｎ-1))	面　積　Ａ	294.1706735	土地 の 所有者		縮 尺	1／　250

座 標 面 積 計 算 書

地 番	101-8	地 目	

筆 界 点	X	Y	辺長	方向角	備　考
101-6	24890.296	19889.290	19.459	299-11-11	
101-7	24896.269	19891.979	6.550	24-14-13	
101-20	24899.238	19893.466	3.321	26-36-13	
101-26	24892.037	19905.481	14.008	120-56-09	
101-25	24888.811	19910.864	6.276	120-56-02	
101-18	24880.745	19906.387	9.225	209-01-56	
101-19	24880.807	19906.278	0.125	299-37-54	

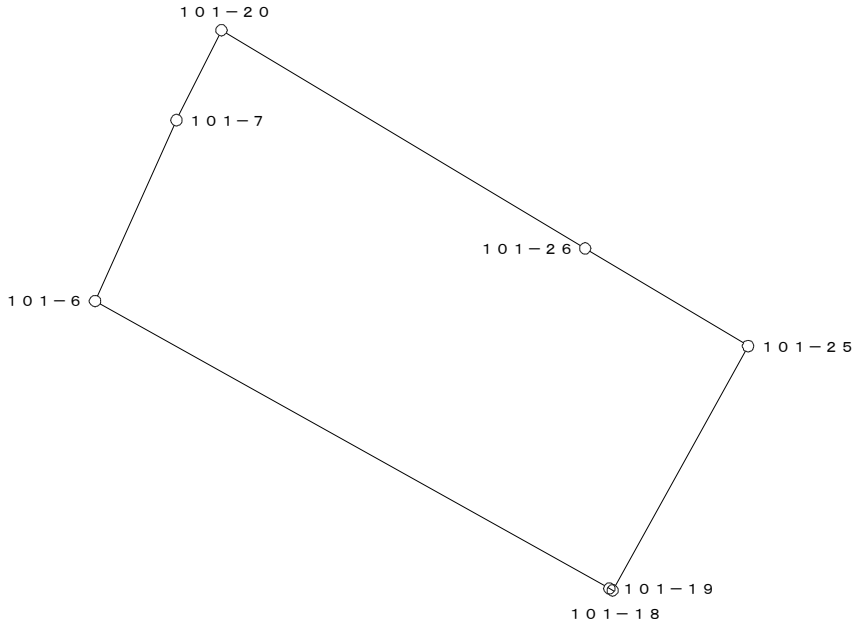


○：筆界点

面積算出公式	倍 面 積　２Ａ	380.656959	土 地 の 所 在			
Ａ＝ 1／2 ΣXn(Y(n+1)－Y(n-1))	面　　積　　Ａ	190.3284795	土地 の 所有者		縮 尺	1／　250

座 標 面 積 計 算 書

地 番	101-9	地 目	

筆 界 点	X	Y	辺長	方向角	備 考
101-20	24899.238	19893.466	14.008	300-56-09	
101-8	24917.116	19902.417	19.994	26-35-45	
101-9	24918.072	19902.910	1.076	27-16-47	
101-30	24911.776	19912.773	11.701	122-33-07	
101-29	24909.388	19916.514	4.438	122-33-05	
101-28	24907.036	19915.019	2.787	212-26-28	
101-27	24897.739	19909.107	11.018	212-27-09	
101-26	24892.037	19905.481	6.757	212-27-11	

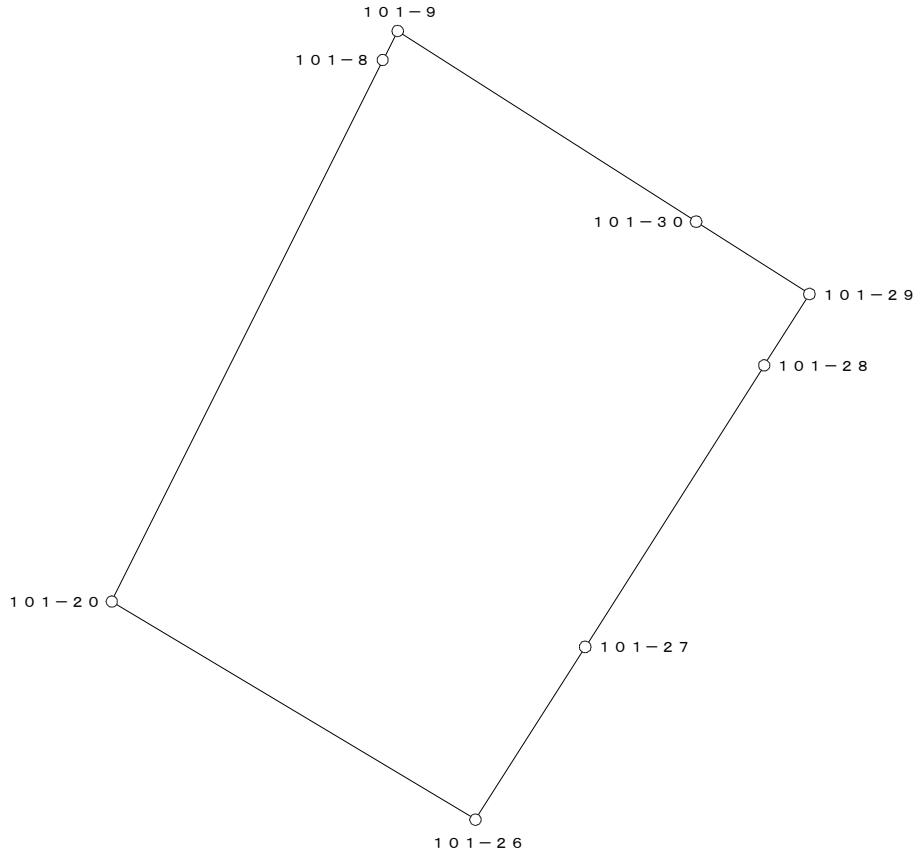


○：筆界点

面積算出公式	倍 面 積 ２Ａ	626.417105	土 地 の 所 在			
Ａ＝ 1／2 Σ Xn(Y(n+1)－Y(n-1))	面 積 Ａ	313.2085525	土地 の 所有者		縮 尺	1／ 250

座 標 面 積 計 算 書

地 番	101-10	地 目	

筆 界 点	X	Y	辺長	方向角	備　考
101-9	24918.072	19902.910	7.524	208-01-59	
101-30	24911.776	19912.773	11.701	122-33-07	
101-31	24922.495	19919.599	12.708	32-29-22	
101-21	24929.257	19909.017	12.558	302-34-44	
101-10	24924.713	19906.446	5.221	209-30-04	

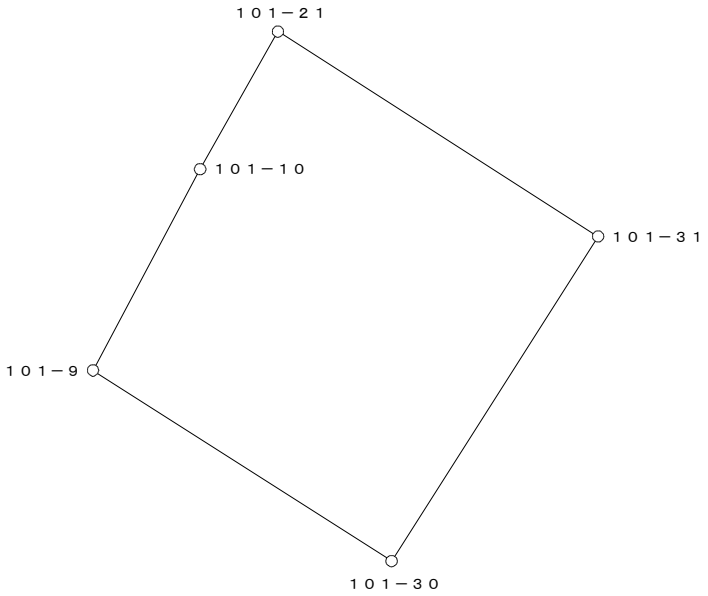


○：筆界点

面積算出公式	倍 面 積　２Ａ	309.359624	土 地 の 所 在			
Ａ＝ 1／2 Σ Xn(Y(n+1)－Y(n-1))	面　　積　　Ａ	154.6798120	土地 の 所有者		縮 尺	1／　250

座 標 面 積 計 算 書

地 番	101-11	地 目	

筆 界 点	X	Y	辺長	方向角	備　考
101-21	24929.257	19909.017	12.558	302-34-44	
101-22	24929.827	19909.340	0.655	29-32-20	
101-32	24923.058	19919.957	12.591	122-31-12	
101-31	24922.495	19919.599	0.667	212-27-05	

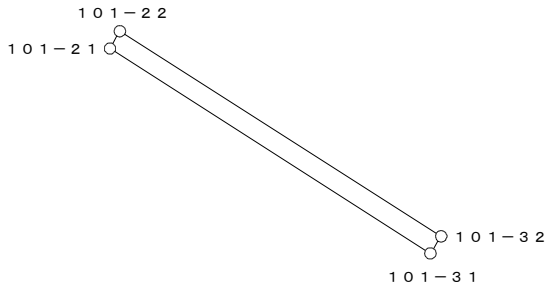


○：筆界点

面積算出公式	倍 面 積　２Ａ	16.616539	土 地 の 所 在			
Ａ＝ 1／2 ΣＸn(Ｙ(ｎ+1)－Ｙ(ｎ-1))	面　　積　　Ａ	8.3082695	土地 の 所有者		縮 尺	1／　250

座 標 面 積 計 算 書

地 番	101-12	地 目	

筆 界 点	X	Y	辺長	方向角	備　考
101-32	24923.058	19919.957	12.591	122-31-12	
101-33	24923.221	19920.061	0.193	32-32-22	
101-34	24931.925	19925.604	10.319	32-29-25	
101-35	24936.038	19928.174	4.850	31-59-57	
101-23	24943.025	19917.182	13.025	302-26-31	
101-11	24935.947	19912.803	8.323	211-44-39	
101-22	24929.827	19909.340	7.032	209-30-12	

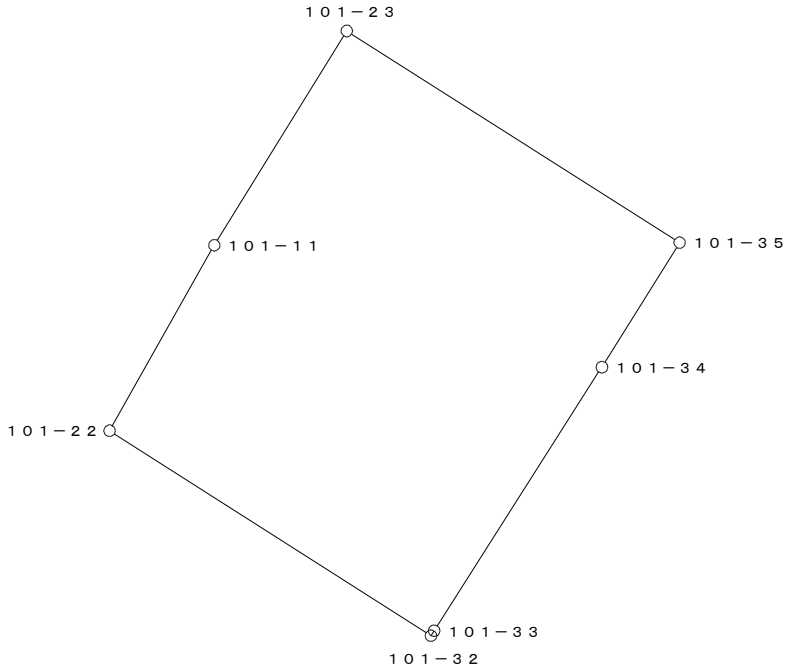

○：筆界点

面積算出公式	倍 面 積　２Ａ	396.021997	土 地 の 所 在			
Ａ＝ 1／2 ΣXn(Y(n+1)－Y(n-1))	面　　積　　Ａ	198.0109985	土地 の 所有者		縮 尺	1／　250