
換　地　図

縮尺　５００分の１

所 在　那覇市真嘉比一丁目

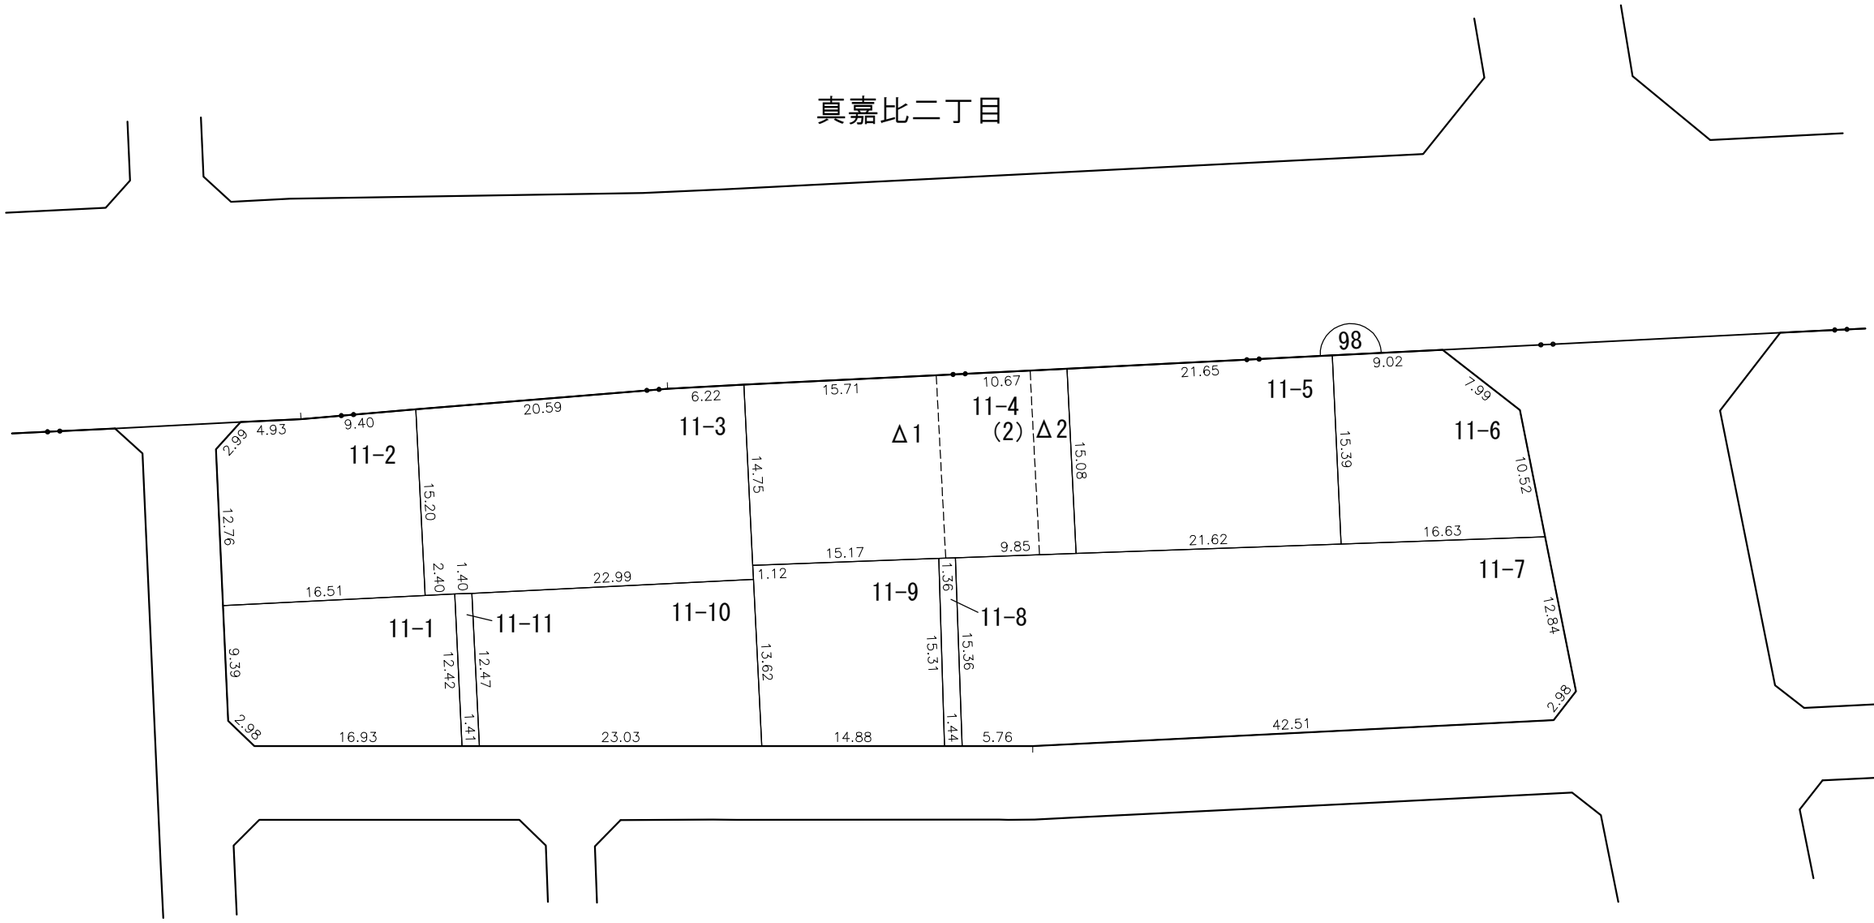


凡例	施行地区界	町界	丁目界	地番	換地	借地部分
				5-1		

那覇広域都市計画事業真嘉比古島第二土地区画整理事業

画地出来形確認測量原図　98街区

S=1/500

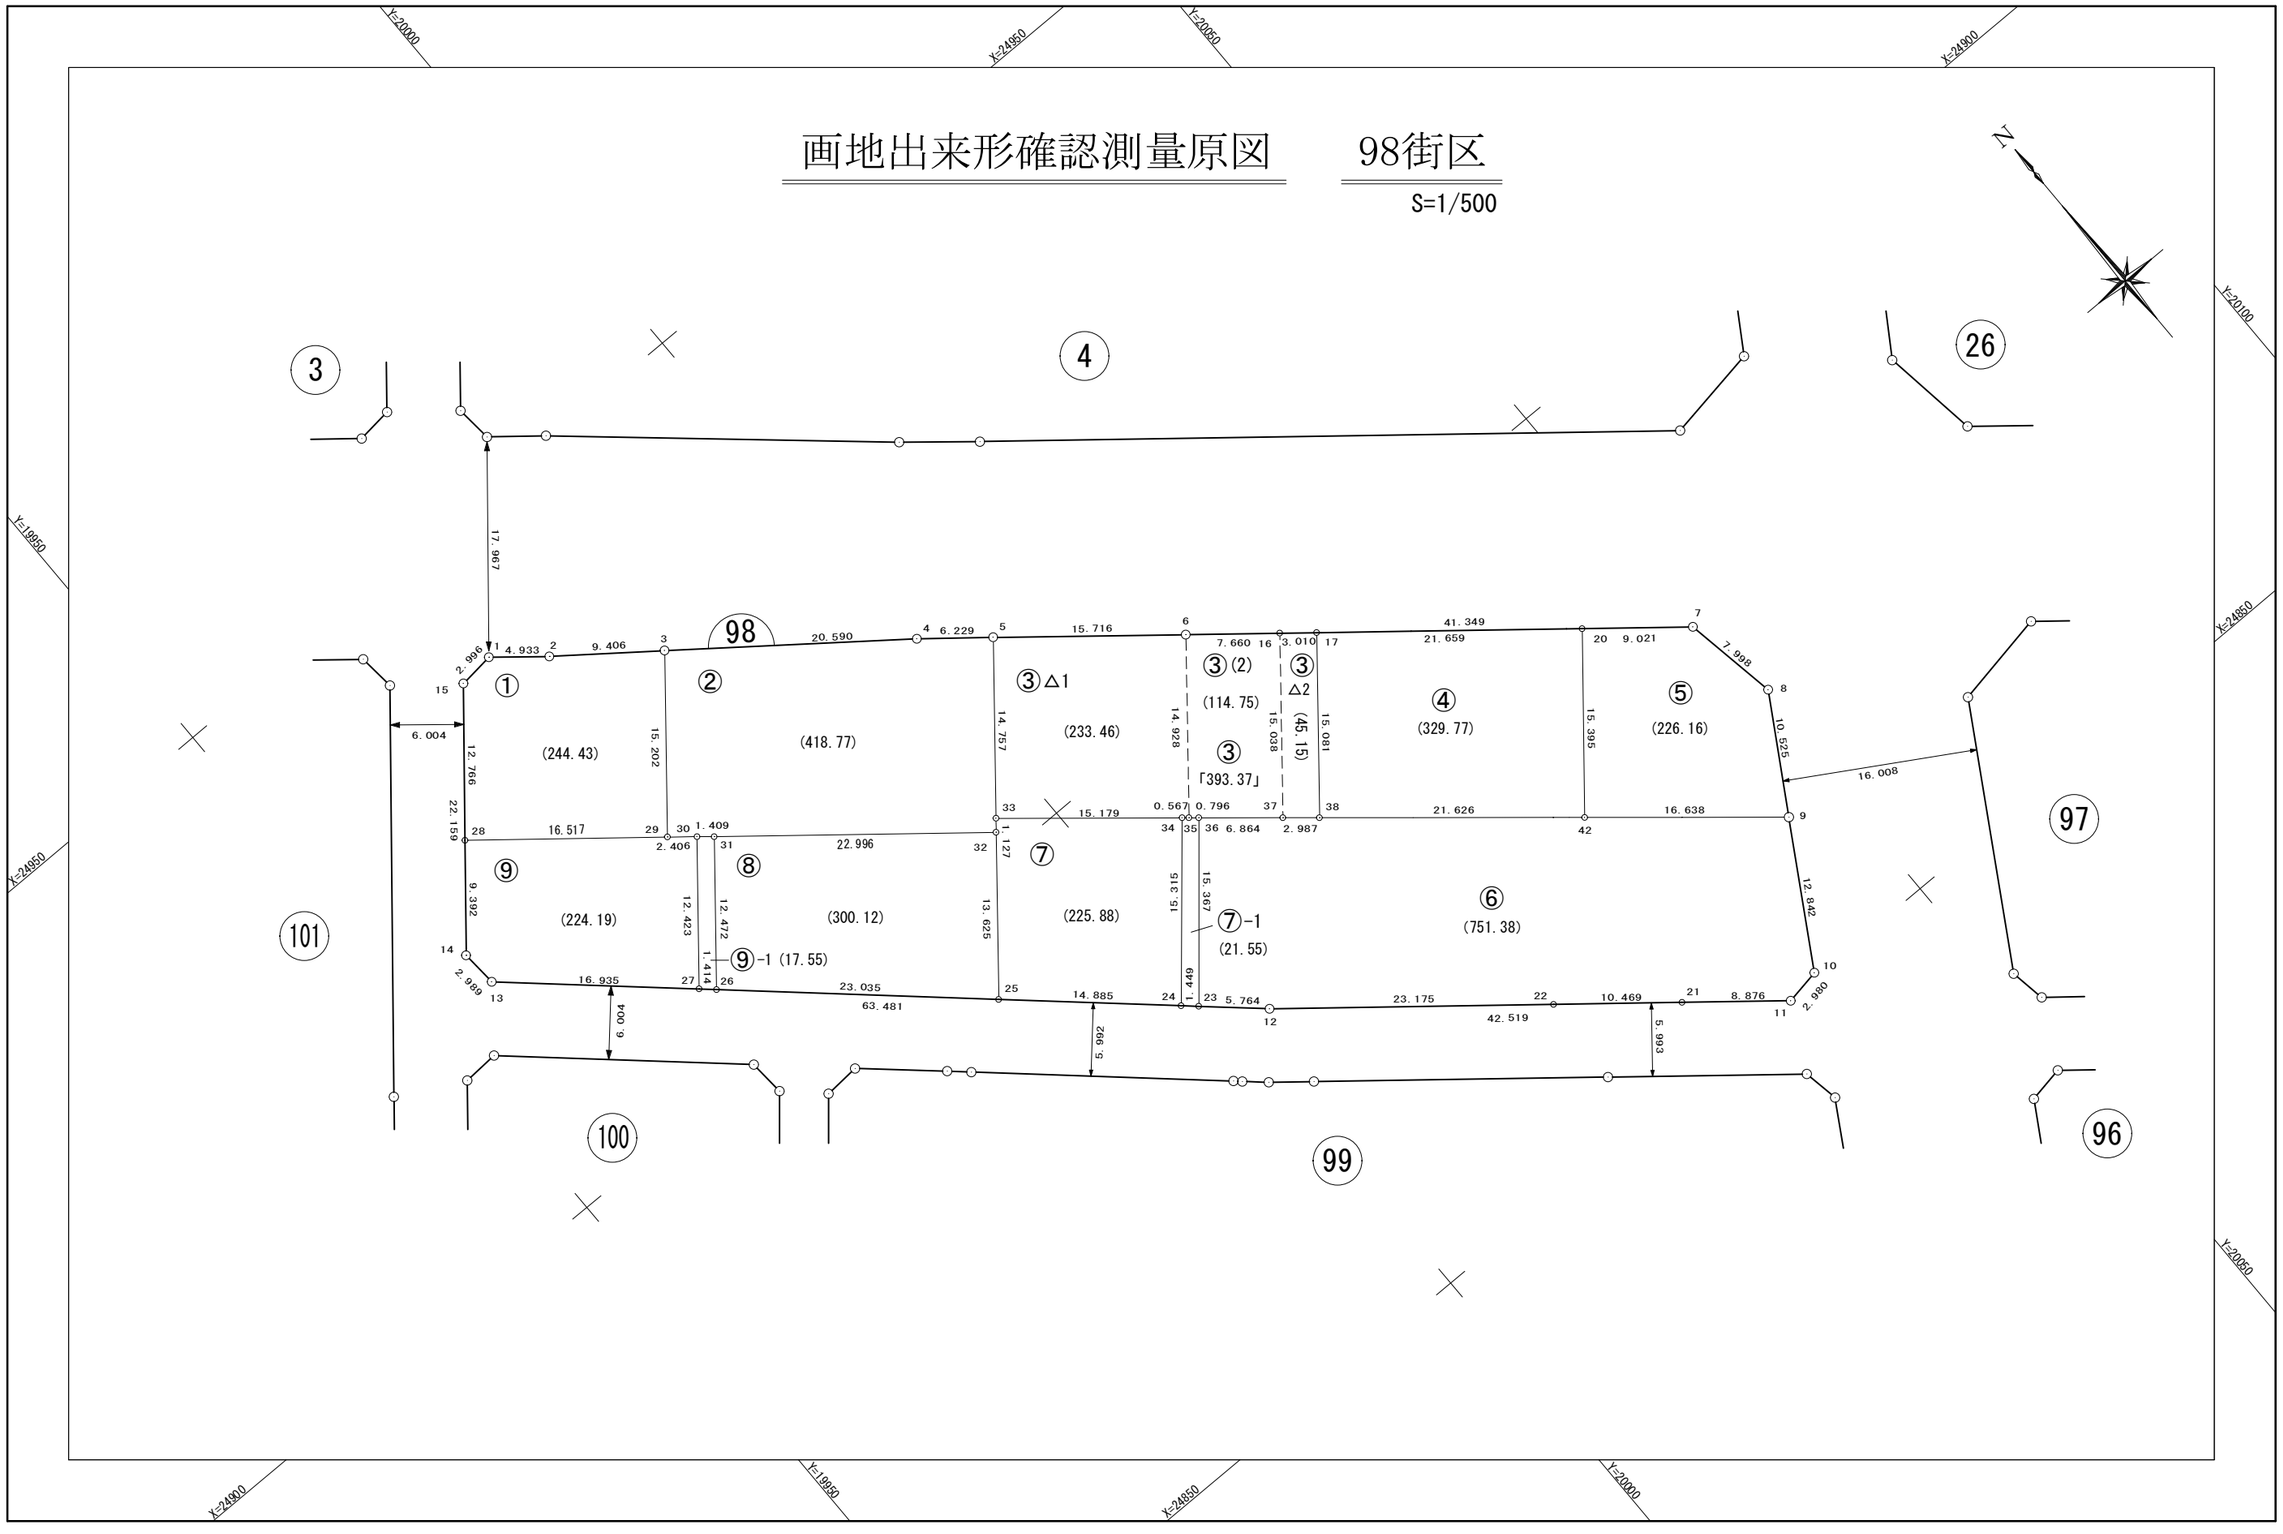

面　積　一　覧　表

種　　別	地　　番	地　　目	面　　積	地　　積	備　　考
	9801:98-1		244.4373900	244.43	
	9802:98-2		418.7731800	418.77	
	9803:98-3		393.3786720	393.37	
	9806:98-4		329.7774625	329.77	
	9809:98-5		226.1663575	226.16	
	9810:98-6		751.3836240	751.38	
	9813:98-7		225.8832765	225.88	
	9814:98-7-1		21.5562885	21.55	
	9815:98-8		300.1254240	300.12	
	9816:98-9		224.1966990	224.19	
	9817:98-9-1		17.5576010	17.55	
			3153.2359750	3153.17	
			3153.2359750	3153.17	

座　標　リ　ス　ト

測　　点	X　座　標	Y　座　標
9801:98-1	24939.477	19972.715
9802:98-2	24936.357	19976.536
9803:98-3	24930.686	19984.040
9804:98-4	24918.202	20000.414
9805:98-5	24914.284	20005.256
9806:98-6	24904.351	20017.435
9807:98-7	24878.265	20049.518
9808:98-8	24870.392	20050.926
9809:98-9	24861.352	20045.535
9810:98-10	24850.304	20038.988
9811:98-11	24849.785	20036.054
9812:98-12	24876.607	20003.062
9813:98-13	24919.075	19955.878
9814:98-14	24922.056	19955.662
9815:98-15	24939.172	19969.735
9816:98-16	24899.518	20023.378
9817:98-17	24897.620	20025.714
9818:98-18	24892.763	20031.687
9819:98-19	24884.769	20041.519
9820:98-20	24883.956	20042.519
9821:98-21	24855.384	20029.167
9822:98-22	24861.988	20021.044
9823:98-23	24880.463	19998.778
9824:98-24	24881.432	19997.701
9825:98-25	24891.390	19986.637
9826:98-26	24906.800	19969.516
9827:98-27	24907.746	19968.465
9828:98-28	24929.311	19961.627
9829:98-29	24918.894	19974.445
9830:98-30	24917.377	19976.312
9831:98-31	24916.471	19977.391


測　　点	X　座　標	Y　座　標
9832:98-32	24901.962	19995.232
9833:98-33	24902.837	19995.943
9834:98-34	24893.117	20007.601
9835:98-35	24892.754	20008.036
9836:98-36	24892.243	20008.646
9837:98-37	24887.836	20013.908
9838:98-38	24885.919	20016.199
9839:98-39	24880.999	20022.073
9840:98-40	24873.677	20030.816
9841:98-41	24872.840	20031.816
9842:98-42	24872.034	20032.779
9843:98-43	24866.951	20038.848

測　　点	X　座　標	Y　座　標

座 標 面 積 計 算 書

地 番	98-1	地 目	

筆 界 点	X	Y	辺長	方向角	備　考
98-1	24939.477	19972.715	2.996	84-09-22	
98-2	24936.357	19976.536	4.933	129-13-59	
98-3	24930.686	19984.040	9.406	127-04-46	
98-29	24918.894	19974.445	15.202	219-08-05	
98-28	24929.311	19961.627	16.517	309-06-01	
98-15	24939.172	19969.735	12.766	39-25-41	

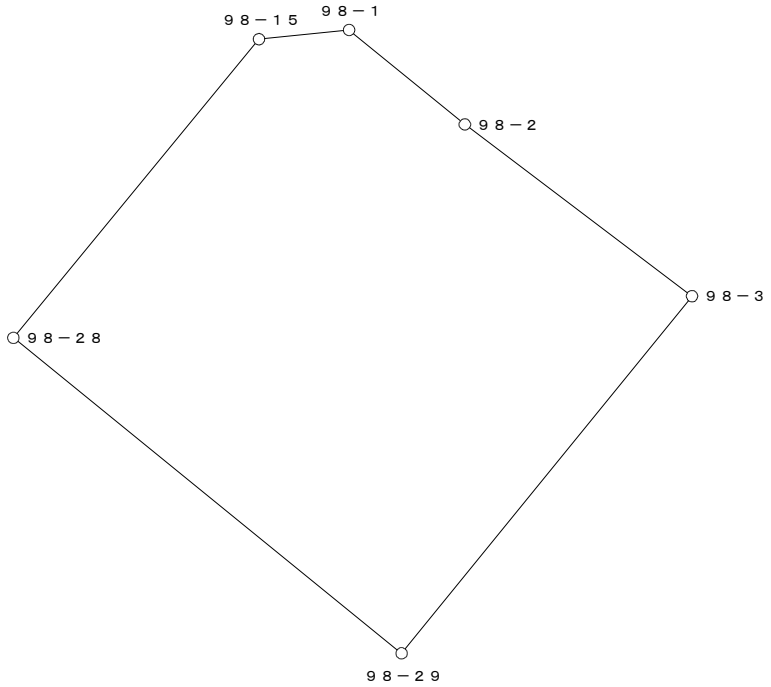


○：筆界点

面積算出公式	倍 面 積　２Ａ	488.874780	土 地 の 所 在			
Ａ＝ 1／2 ΣXn(Y(n+1)－Y(n-1))	面　　積　　Ａ	244.4373900	土地 の 所有者		縮 尺	1／　250

座 標 面 積 計 算 書

地 番	98-2	地 目	

筆 界 点	X	Y	辺長	方向角	備　考
98-3	24930.686	19984.040	15.202	39-08-05	
98-4	24918.202	20000.414	20.590	127-19-23	
98-5	24914.284	20005.256	6.229	128-58-43	
98-33	24902.837	19995.943	14.757	219-07-51	
98-32	24901.962	19995.232	1.127	219-05-47	
98-31	24916.471	19977.391	22.996	309-07-10	
98-30	24917.377	19976.312	1.409	310-01-09	
98-29	24918.894	19974.445	2.406	309-05-42	

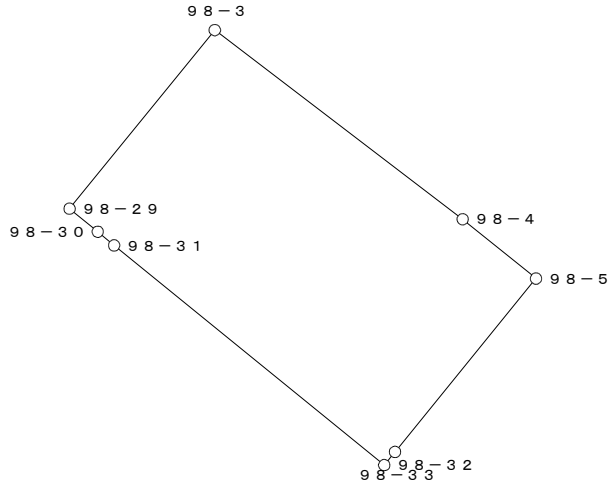


○：筆界点

面積算出公式	倍 面 積　２Ａ	837.546360	土 地 の 所 在			
Ａ＝ 1／2 ΣXn(Y(n+1)－Y(n-1))	面　　積　　Ａ	418.7731800	土地 の 所有者		縮 尺	1／　500

座 標 面 積 計 算 書

地 番	98-3	地 目	

筆 界 点	X	Y	辺長	方向角	備　考
98-5	24914.284	20005.256	14.757	39-07-51	
98-6	24904.351	20017.435	15.716	129-12-01	
98-17	24897.620	20025.714	10.670	129-06-43	
98-38	24885.919	20016.199	15.081	219-07-02	
98-36	24892.243	20008.646	9.851	309-56-20	
98-34	24893.117	20007.601	1.362	309-54-28	
98-33	24902.837	19995.943	15.179	309-49-12	

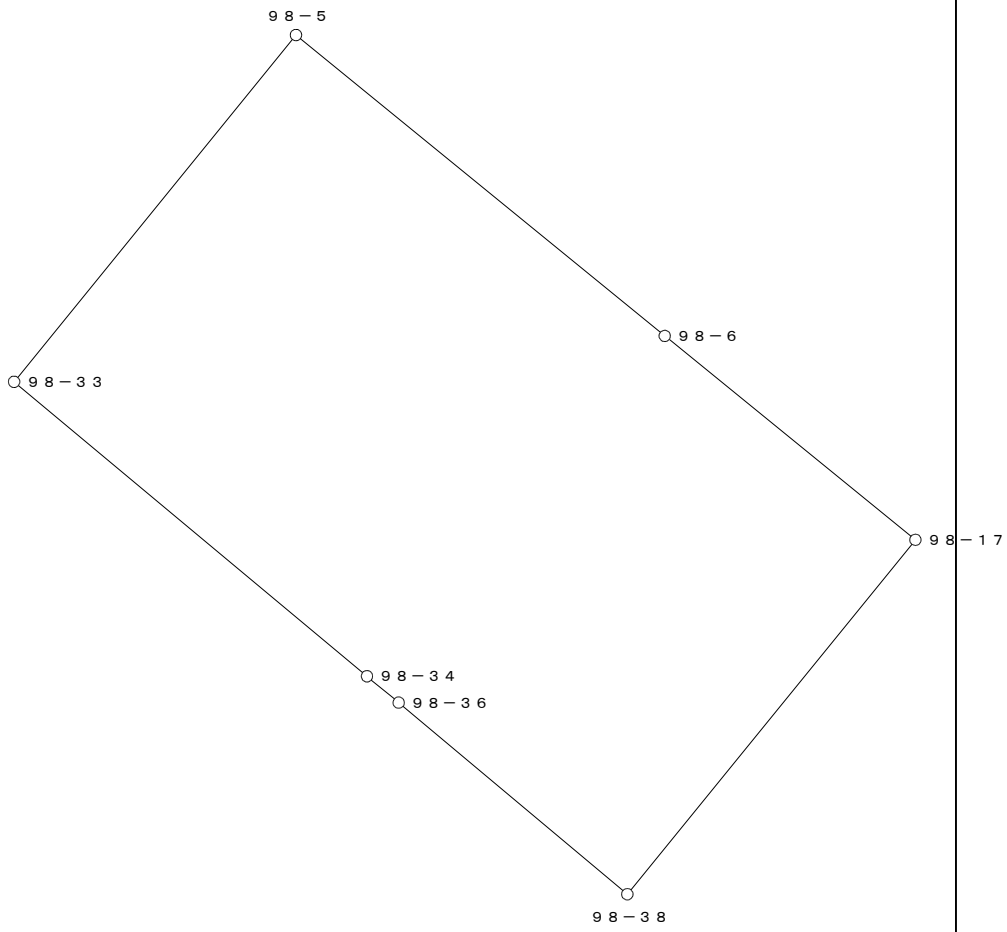


○：筆界点

面積算出公式	倍 面 積　２Ａ	786.757344	土 地 の 所 在			
Ａ＝ 1／2 ΣXn(Y(n+1)－Y(n-1))	面　　積　　Ａ	393.3786720	土地 の 所有者		縮 尺	1／　250

座 標 面 積 計 算 書

地 番	98-4	地 目	

筆 界 点	X	Y	辺長	方向角	備　考
98-17	24897.620	20025.714	15.081	39-07-02	
98-20	24883.956	20042.519	21.659	129-06-51	
98-42	24872.034	20032.779	15.395	219-14-53	
98-38	24885.919	20016.199	21.626	309-56-41	

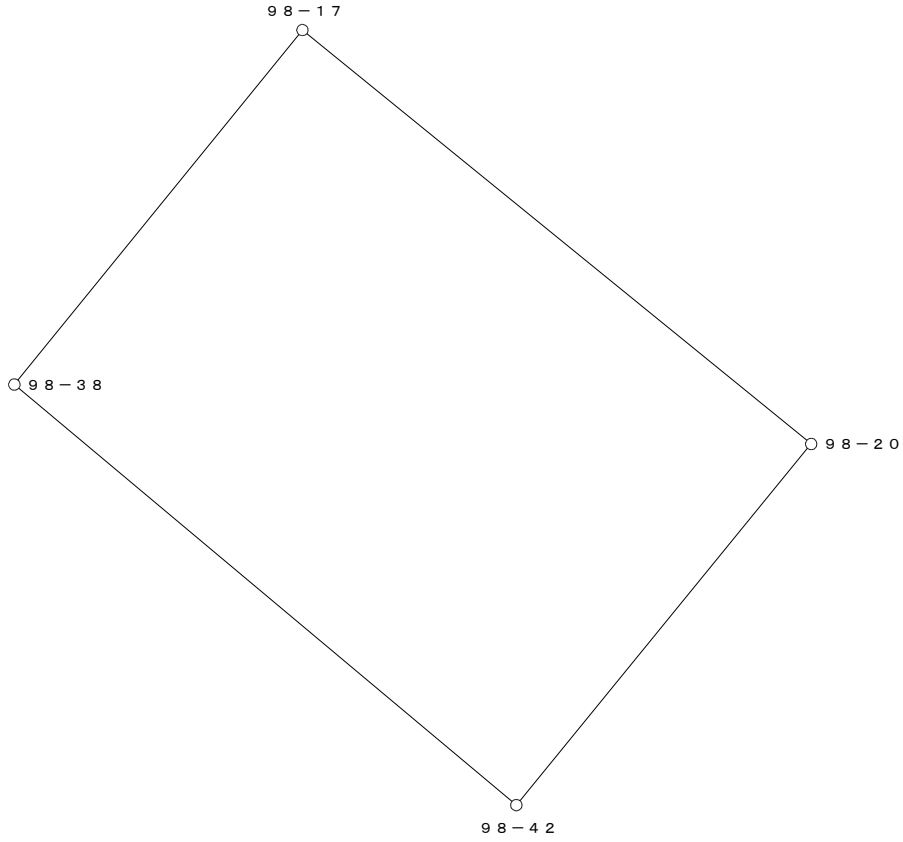


○：筆界点

面積算出公式	倍 面 積　２Ａ	659.554925	土 地 の 所 在			
Ａ＝ 1／2 ΣXn(Y(n+1)－Y(n-1))	面　　積　　Ａ	329.7774625	土地 の 所有者		縮 尺	1／　250

座 標 面 積 計 算 書

地 番	98-5	地 目	

筆 界 点	X	Y	辺長	方向角	備 考
98-20	24883.956	20042.519	15.395	39-14-53	
98-7	24878.265	20049.518	9.021	129-06-54	
98-8	24870.392	20050.926	7.998	169-51-38	
98-9	24861.352	20045.535	10.525	210-48-35	
98-42	24872.034	20032.779	16.638	309-56-35	

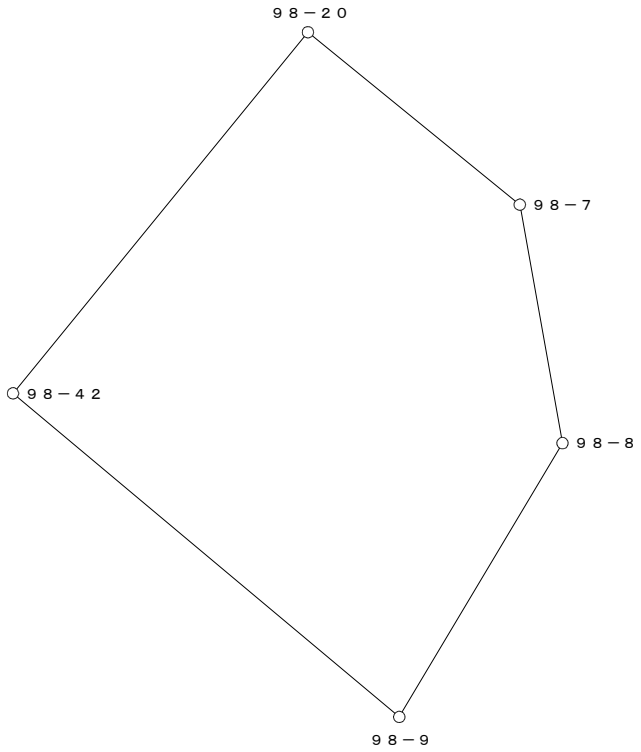


○：筆界点

面積算出公式	倍 面 積　２Ａ	452.332715	土 地 の 所 在			
Ａ＝ 1／2 ΣXn(Y(n+1)－Y(n-1))	面　　積　　Ａ	226.1663575	土地 の 所有者		縮 尺	1／　250

座 標 面 積 計 算 書

地 番	98-6	地 目	

筆 界 点	X	Y	辺長	方向角	備　考
98-9	24861.352	20045.535	16.638	129-56-35	
98-10	24850.304	20038.988	12.842	210-39-03	
98-11	24849.785	20036.054	2.980	259-58-07	
98-12	24876.607	20003.062	42.519	309-06-38	
98-23	24880.463	19998.778	5.764	311-59-25	
98-36	24892.243	20008.646	15.367	39-57-09	
98-38	24885.919	20016.199	9.851	129-56-20	
98-42	24872.034	20032.779	21.626	129-56-41	

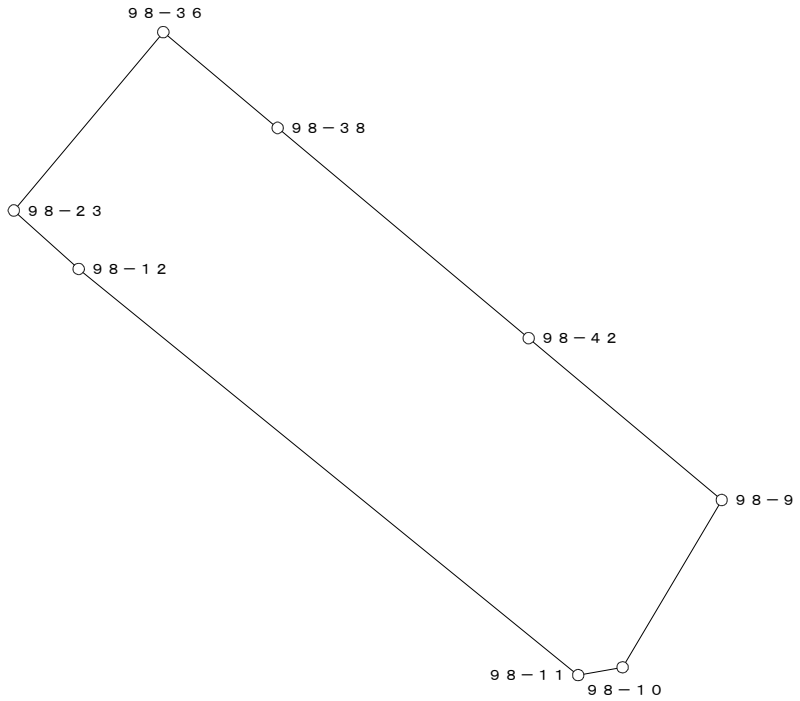


○：筆界点

面積算出公式	倍 面 積　２Ａ　1502.767248	土 地 の 所 在			
Ａ＝ 1／2 ΣXn(Y(n+1)－Y(n-1))	面　積　Ａ　751.3836240	土地 の 所有者		縮 尺	1／　500

座 標 面 積 計 算 書

地 番	98-7	地 目	

筆 界 点	X	Y	辺長	方向角	備　考
98-24	24881.432	19997.701	15.315	220-16-21	
98-25	24891.390	19986.637	14.885	311-59-18	
98-32	24901.962	19995.232	13.625	39-06-40	
98-33	24902.837	19995.943	1.127	39-05-47	
98-34	24893.117	20007.601	15.179	129-49-12	

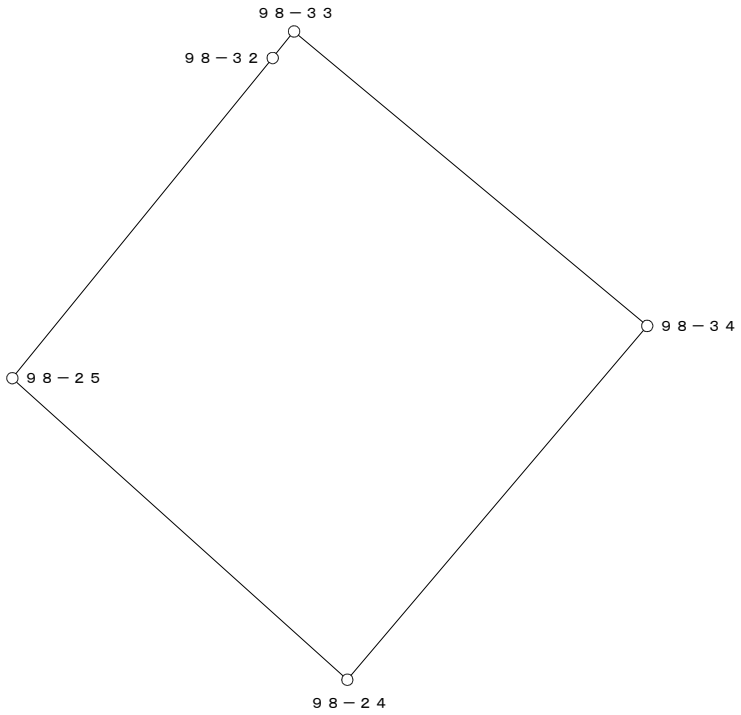


○：筆界点

面積算出公式	倍 面 積　２Ａ	451.766553	土 地 の 所 在			
Ａ＝ 1／2 ΣXn(Y(n+1)－Y(n-1))	面　　積　　Ａ	225.8832765	土地 の 所有者		縮 尺	1／　250

座 標 面 積 計 算 書

地 番	98-7-1	地 目	

筆 界 点	X	Y	辺長	方向角	備　考
98-23	24880.463	19998.778	15.367	219-57-09	
98-24	24881.432	19997.701	1.449	311-58-42	
98-34	24893.117	20007.601	15.315	40-16-21	
98-36	24892.243	20008.646	1.362	129-54-28	

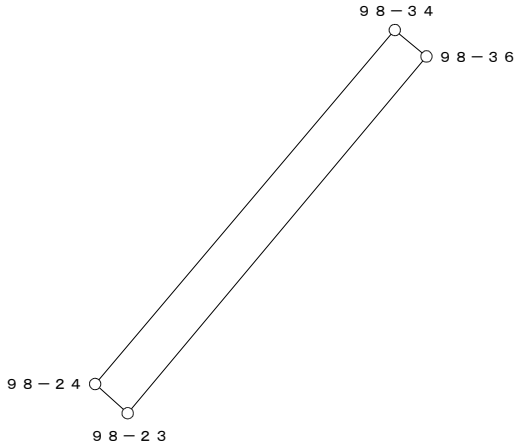


○：筆界点

面積算出公式	倍 面 積　２Ａ	43.112577	土 地 の 所 在			
Ａ＝ 1／2 ΣXn(Y(n+1)－Y(n-1))	面　　積　　Ａ	21.5562885	土地 の 所有者		縮 尺	1／　250

座 標 面 積 計 算 書

地 番	98-8	地 目	

筆 界 点	X	Y	辺長	方向角	備　考
98-25	24891.390	19986.637	13.625	219-06-40	
98-26	24906.800	19969.516	23.035	311-59-21	
98-31	24916.471	19977.391	12.472	39-09-20	
98-32	24901.962	19995.232	22.996	129-07-10	

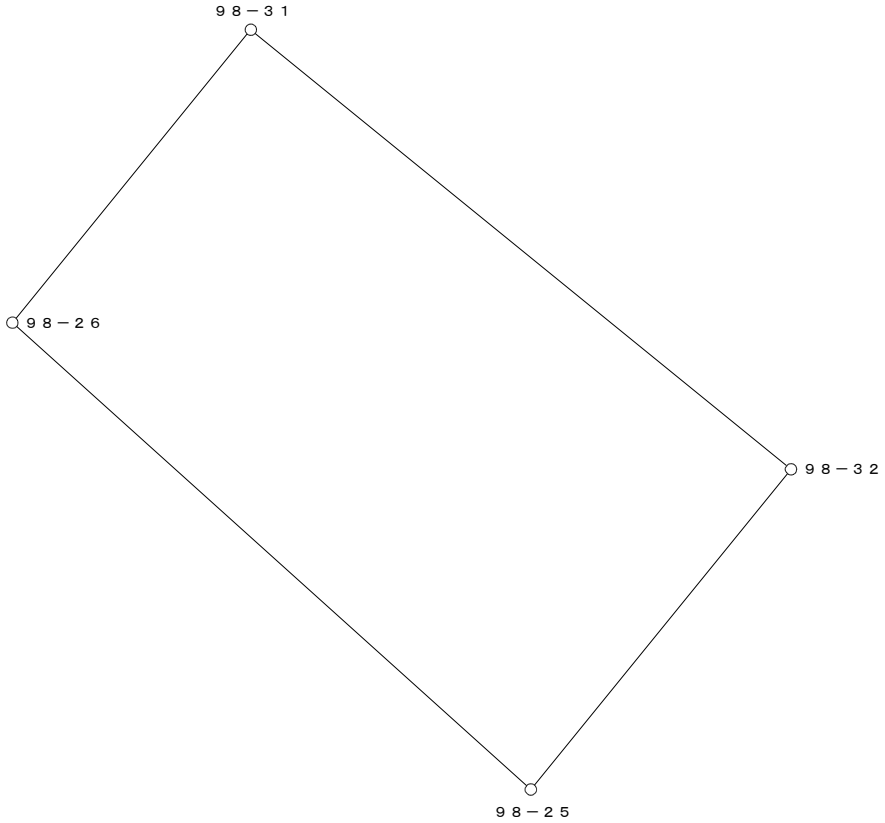


○：筆界点

面積算出公式	倍 面 積　２Ａ	600.250848	土 地 の 所 在			
Ａ＝ 1／2 ΣXn(Y(n+1)－Y(n-1))	面　　積　　Ａ	300.1254240	土地 の 所有者		縮 尺	1／　250

座 標 面 積 計 算 書

地 番	98-9	地 目	

筆 界 点	X	Y	辺長	方向角	備　考
98-13	24919.075	19955.878	16.935	311-59-20	
98-14	24922.056	19955.662	2.989	355-51-20	
98-28	24929.311	19961.627	9.392	39-25-36	
98-29	24918.894	19974.445	16.517	129-06-01	
98-30	24917.377	19976.312	2.406	129-05-42	
98-27	24907.746	19968.465	12.423	219-10-19	

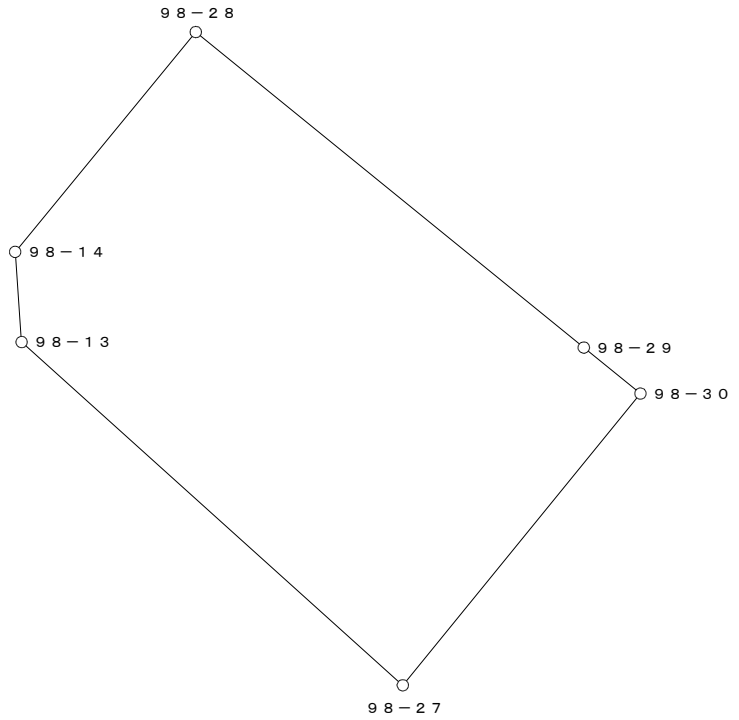


○：筆界点

面積算出公式	倍 面 積　２Ａ	448.393398	土 地 の 所 在			
Ａ＝ 1／2 ΣXn(Y(n+1)－Y(n-1))	面　　積　　Ａ	224.1966990	土地 の 所有者		縮 尺	1／　250

座 標 面 積 計 算 書

地 番	98-9-1	地 目	

筆 界 点	X	Y	辺長	方向角	備　考
98-26	24906.800	19969.516	12.472	219-09-20	
98-27	24907.746	19968.465	1.414	311-59-25	
98-30	24917.377	19976.312	12.423	39-10-19	
98-31	24916.471	19977.391	1.409	130-01-09	

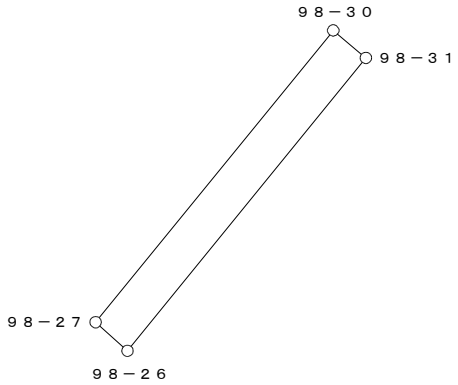

○：筆界点

面積算出公式	倍 面 積　２Ａ	35.115202	土 地 の 所 在			
Ａ＝ 1／2 ΣXn(Y(n+1)－Y(n-1))	面　　積　　Ａ	17.5576010	土地 の 所有者		縮 尺	1／　250