
換　地　図

縮尺　５００分の１

所 在　　那覇市真嘉比一丁目

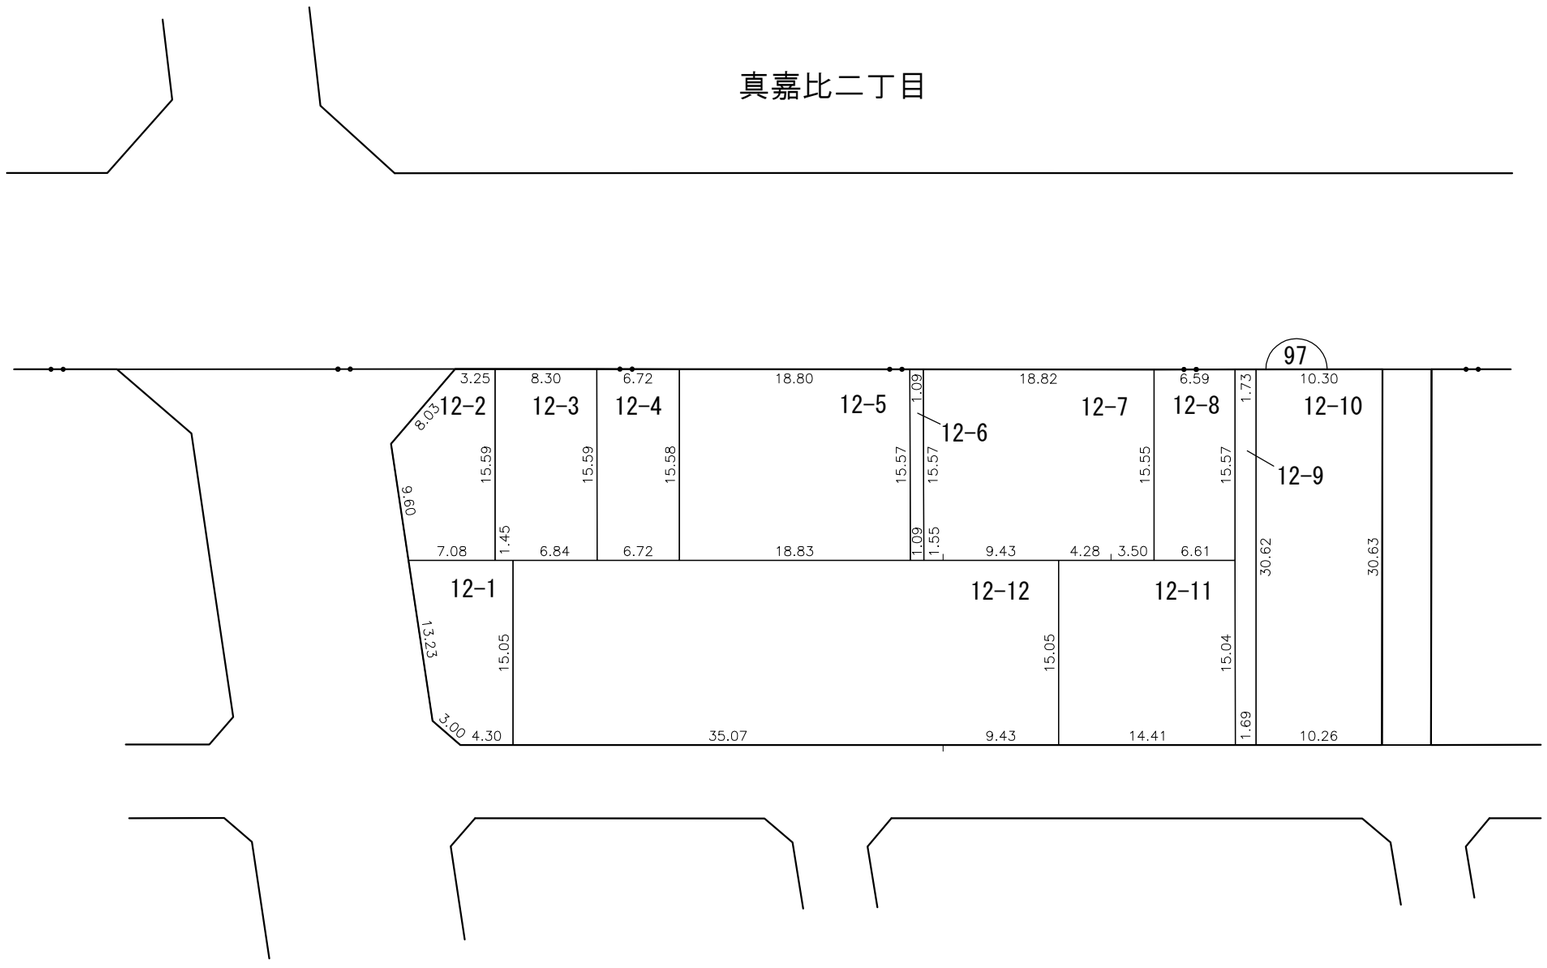

凡例	施行地区界	町界	丁目界	5-1 地番	換地	

真嘉比古島第二地区出来形確認測量及び測設測量業務委託

画地出来形確認測量原図　(97街区)

S=1/500



面　積　一　覧　表

種　　別	地　　番	地　　目	面　　積	地　　積	備　　考
	9701:97-1		109.7946595	109.79	
	9702:97-2		129.4607785	129.46	
	9703:97-3		104.8148100	104.81	
	9704:97-4-1		293.1897780	293.18	
	9705:97-4-2		17.0392625	17.03	
	9706:97-4-3		292.6208345	292.62	
	9707:97-4-4		102.7694360	102.76	
	9708:97-5-1		52.4624715	52.46	
	9709:97-5-2		315.0032430	315.00	
	9710:97-6		216.9049260	216.90	
	9711:97-7		142.0600110	142.06	
	9712:97-8		527.9057575	527.90	
	9713:97-9		109.5096370	109.50	
			2413.5356050	2413.47	
			2413.5356050	2413.47	

座　標　リ　ス　ト

測　　点	X　座　標	Y　座　標
9701:97-1	24836.846	20051.902
9702:97-2	24839.801	20051.385
9703:97-3	24859.456	20063.016
9704:97-4	24860.880	20070.928
9705:97-5	24824.879	20115.125
9706:97-6	24813.135	20129.584
9707:97-7	24789.400	20110.223
9708:97-8	24851.188	20058.124
9709:97-9	24858.827	20073.448
9710:97-10	24853.584	20079.885
9711:97-11	24849.338	20085.098
9712:97-12	24837.461	20099.678
9713:97-13	24836.769	20100.528
9714:97-14	24820.722	20120.243
9715:97-15	24819.631	20121.587
9716:97-16	24795.880	20102.258
9717:97-17	24796.950	20100.943
9718:97-18	24806.044	20089.764
9719:97-19	24812.000	20082.443
9720:97-20	24834.132	20055.238
9721:97-21	24846.720	20063.617
9722:97-22	24845.802	20064.746
9723:97-23	24841.481	20070.059
9724:97-24	24837.237	20075.276
9725:97-25	24825.352	20089.889
9726:97-26	24824.663	20090.737
9727:97-27	24823.679	20091.946
9728:97-28	24817.729	20099.263
9729:97-29	24815.026	20102.586
9730:97-30	24812.814	20105.305
9731:97-31	24808.633	20110.428


測　　点	X　座　標	Y　座　標

測　　点	X　座　標	Y　座　標

座 標 面 積 計 算 書

地 番	97-1	地 目	

筆 界 点	X	Y	辺長	方向角	備　考
97-8	24851.188	20058.124	7.081	309-07-30	
97-3	24859.456	20063.016	9.607	30-36-43	
97-4	24860.880	20070.928	8.039	79-47-50	
97-9	24858.827	20073.448	3.250	129-10-09	
97-21	24846.720	20063.617	15.596	219-04-37	

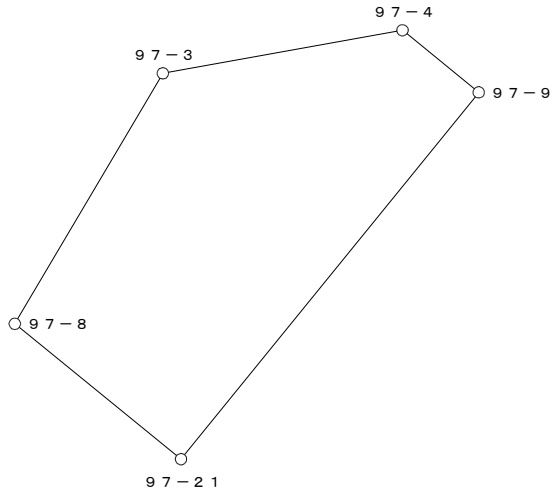


○：筆界点

面積算出公式	倍 面 積　２Ａ	219.589319	土 地 の 所 在			
Ａ＝ 1／2 ΣXn(Y(n+1)－Y(n-1))	面　　積　　Ａ	109.7946595	土地 の 所有者		縮 尺	1／　250

座 標 面 積 計 算 書

地 番	97-2	地 目	

筆 界 点	X	Y	辺長	方向角	備　考
97-9	24858.827	20073.448	15.596	39-04-37	
97-10	24853.584	20079.885	8.302	129-09-47	
97-23	24841.481	20070.059	15.590	219-04-19	
97-22	24845.802	20064.746	6.848	309-07-16	
97-21	24846.720	20063.617	1.455	309-06-54	

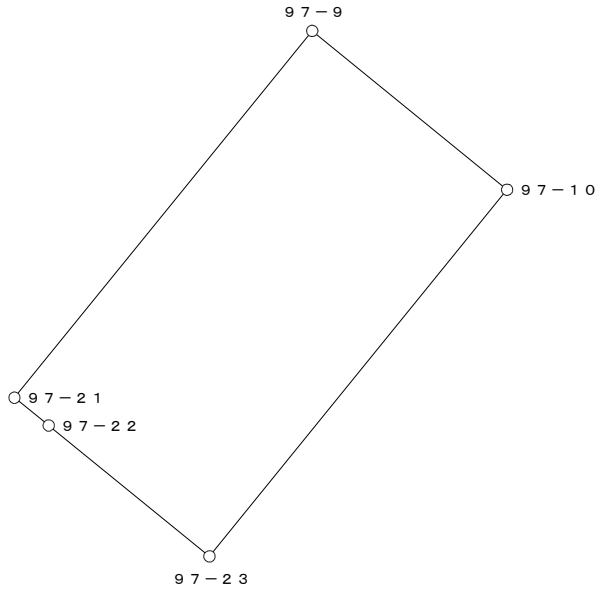


○：筆界点

面積算出公式	倍 面 積　２Ａ	258.921557	土 地 の 所 在			
Ａ＝ 1／2 ΣXn(Y(n+1)－Y(n-1))	面　　積　　Ａ	129.4607785	土地 の 所有者		縮 尺	1／　250

座 標 面 積 計 算 書

地 番	97-3	地 目	

筆 界 点	X	Y	辺長	方向角	備　考
97-10	24853.584	20079.885	15.590	39-04-19	
97-11	24849.338	20085.098	6.723	129-09-46	
97-24	24837.237	20075.276	15.585	219-03-55	
97-23	24841.481	20070.059	6.725	309-07-41	

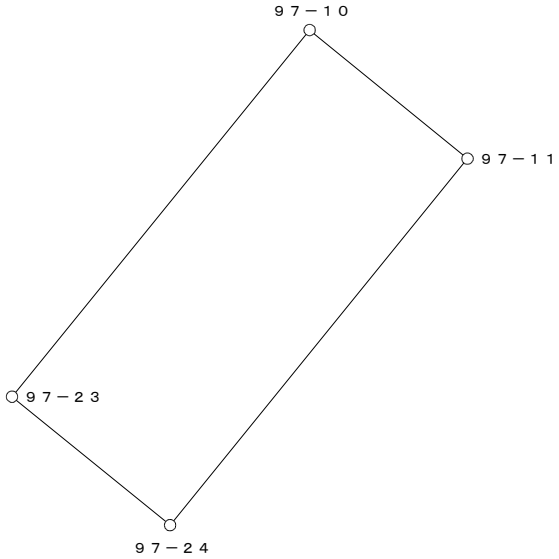


○：筆界点

面積算出公式	倍 面 積　２Ａ	209.629620	土 地 の 所 在			
Ａ＝ 1／2 ΣXn(Y(n+1)－Y(n-1))	面　　積　　Ａ	104.8148100	土地 の 所有者		縮 尺	1／　250

座 標 面 積 計 算 書

地 番	97-4-1	地 目	

筆 界 点	X	Y	辺長	方向角	備　考
97-11	24849.338	20085.098	15.585	39-03-55	
97-12	24837.461	20099.678	18.805	129-10-00	
97-25	24825.352	20089.889	15.571	218-57-08	
97-24	24837.237	20075.276	18.836	309-07-19	

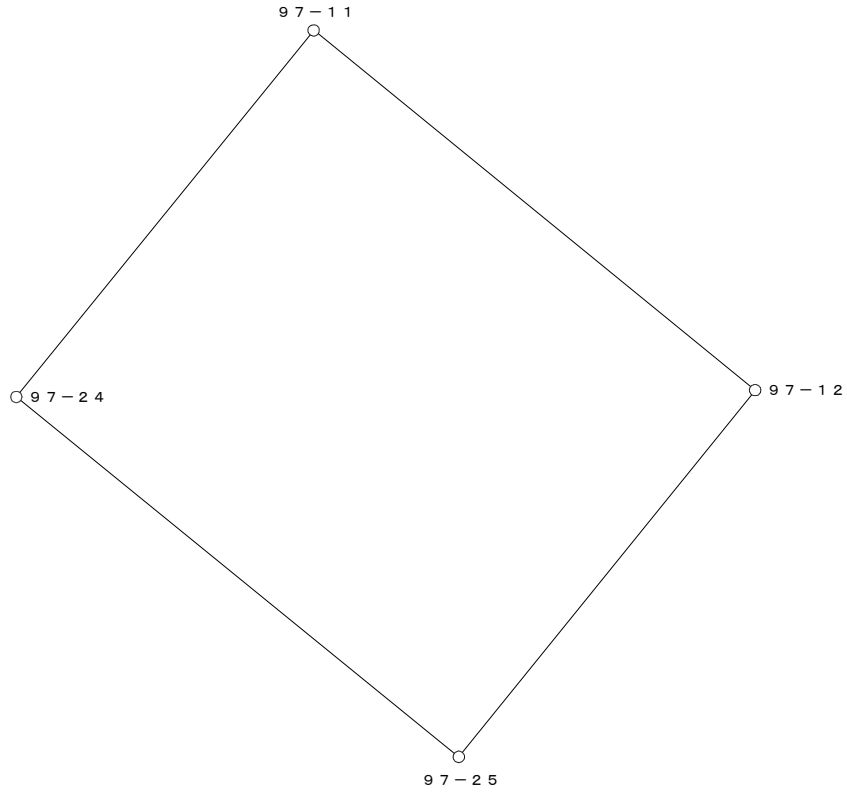


○：筆界点

面積算出公式	倍 面 積　２Ａ	586.379556	土 地 の 所 在			
Ａ＝ 1／2 ΣXn(Y(n+1)－Y(n-1))	面　　積　　Ａ	293.1897780	土地 の 所有者		縮 尺	1／　250

座 標 面 積 計 算 書

地 番	97-4-2	地 目	

筆 界 点	X	Y	辺長	方向角	備　考
97-12	24837.461	20099.678	15.571	38-57-08	
97-13	24836.769	20100.528	1.096	129-08-59	
97-26	24824.663	20090.737	15.570	218-57-54	
97-25	24825.352	20089.889	1.093	309-05-38	

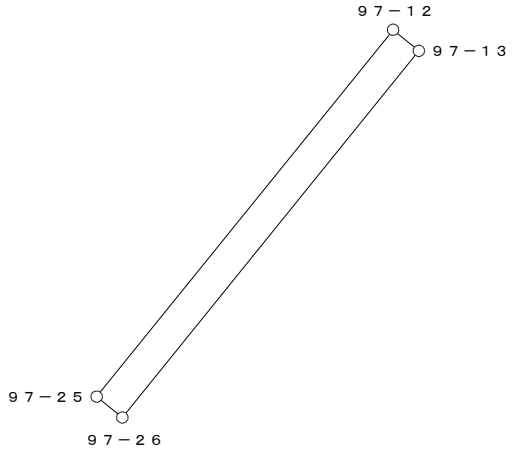


○：筆界点

面積算出公式	倍 面 積　２Ａ	34.078525	土 地 の 所 在			
Ａ＝ 1／2 ΣXn(Y(n+1)－Y(n-1))	面　　積　　Ａ	17.0392625	土地 の 所有者		縮 尺	1／　250

座 標 面 積 計 算 書

地 番	97-4-3	地 目	

筆 界 点	X	Y	辺長	方向角	備　考
97-13	24836.769	20100.528	15.570	38-57-54	
97-5	24824.879	20115.125	18.827	129-09-52	
97-30	24812.814	20105.305	15.556	219-08-35	
97-29	24815.026	20102.586	3.505	309-07-46	
97-28	24817.729	20099.263	4.284	309-07-32	
97-27	24823.679	20091.946	9.431	309-07-02	
97-26	24824.663	20090.737	1.559	309-08-31	

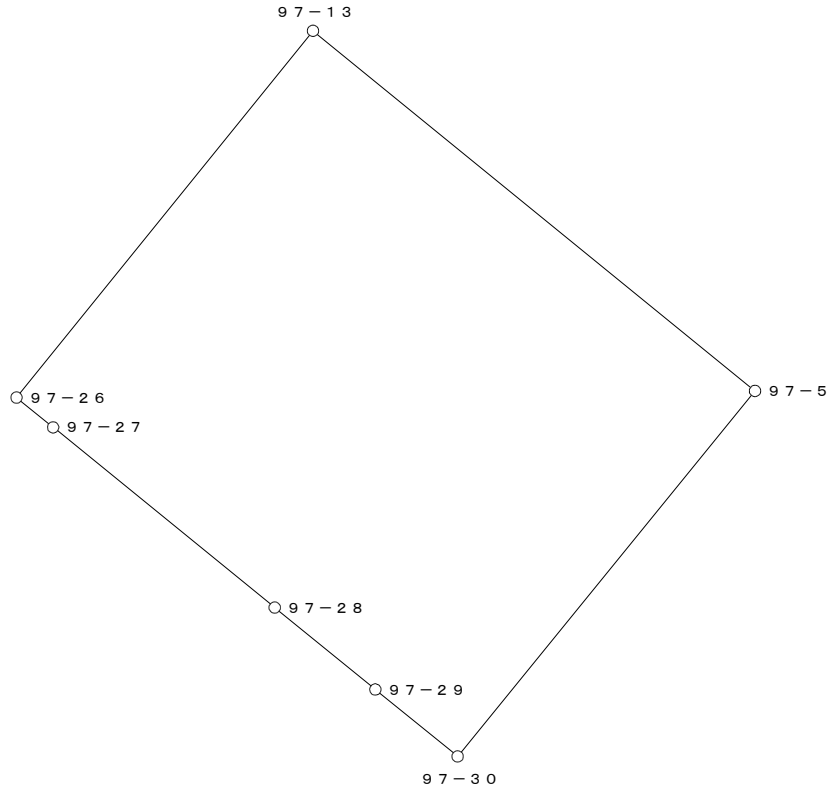


○：筆界点

面積算出公式	倍 面 積　２Ａ	585.241669	土 地 の 所 在			
Ａ＝ 1／2 ΣXn(Y(n+1)－Y(n-1))	面　　積　　Ａ	292.6208345	土地 の 所有者		縮 尺	1／　250

座 標 面 積 計 算 書

地 番	97-4-4	地 目	

筆 界 点	X	Y	辺長	方向角	備　考
97-5	24824.879	20115.125	15.556	39-08-35	
97-14	24820.722	20120.243	6.594	129-05-05	
97-31	24808.633	20110.428	15.572	219-04-23	
97-30	24812.814	20105.305	6.613	309-13-07	

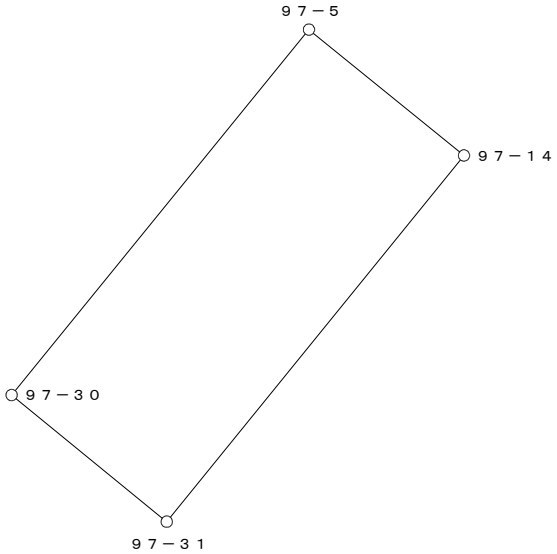


○：筆界点

面積算出公式	倍 面 積　２Ａ	205.538872	土 地 の 所 在			
Ａ＝ 1／2 ΣXn(Y(n+1)－Y(n-1))	面　　積　　Ａ	102.7694360	土地 の 所有者		縮 尺	1／　250

座 標 面 積 計 算 書

地 番	97-5-1	地 目	

筆 界 点	X	Y	辺長	方向角	備　考
97-14	24820.722	20120.243	15.572	39-04-23	
97-15	24819.631	20121.587	1.731	129-04-05	
97-16	24795.880	20102.258	30.622	219-08-22	
97-17	24796.950	20100.943	1.695	309-08-05	
97-31	24808.633	20110.428	15.049	39-04-19	

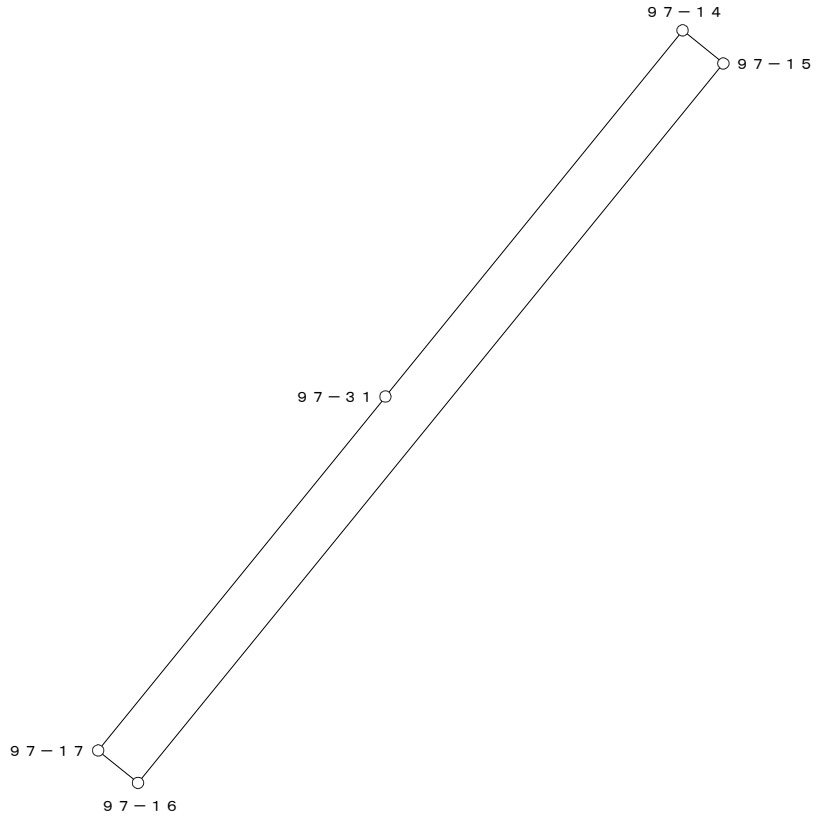


○：筆界点

面積算出公式	倍 面 積　２Ａ	104.924943	土 地 の 所 在			
Ａ＝ 1／2 ΣXn(Y(n+1)－Y(n-1))	面　積　Ａ	52.4624715	土地 の 所有者		縮 尺	1／　250

座 標 面 積 計 算 書

地 番	97-5-2	地 目	

筆 界 点	X	Y	辺長	方向角	備　考
97-15	24819.631	20121.587	30.622	39-08-22	
97-6	24813.135	20129.584	10.303	129-05-14	
97-7	24789.400	20110.223	30.630	219-12-17	
97-16	24795.880	20102.258	10.268	309-07-49	

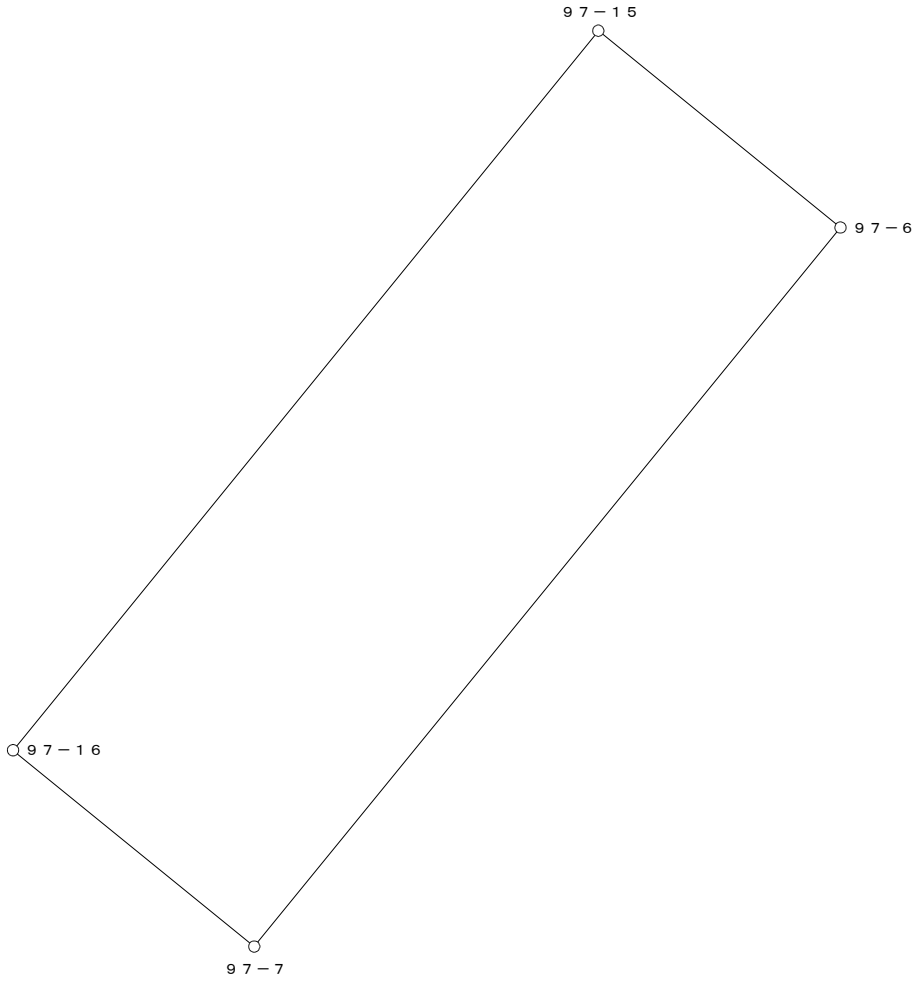


○：筆界点

面積算出公式	倍 面 積　２Ａ	630.006486	土 地 の 所 在			
Ａ＝ 1／2 ΣXn(Y(n+1)－Y(n-1))	面　　積　　Ａ	315.0032430	土地 の 所有者		縮 尺	1／　250

座 標 面 積 計 算 書

地 番	97-6	地 目	

筆 界 点	X	Y	辺長	方向角	備　考
97-28	24817.729	20099.263	15.059	39-06-30	
97-29	24815.026	20102.586	4.284	129-07-32	
97-30	24812.814	20105.305	3.505	129-07-46	
97-31	24808.633	20110.428	6.613	129-13-07	
97-17	24796.950	20100.943	15.049	219-04-19	
97-18	24806.044	20089.764	14.411	309-07-41	

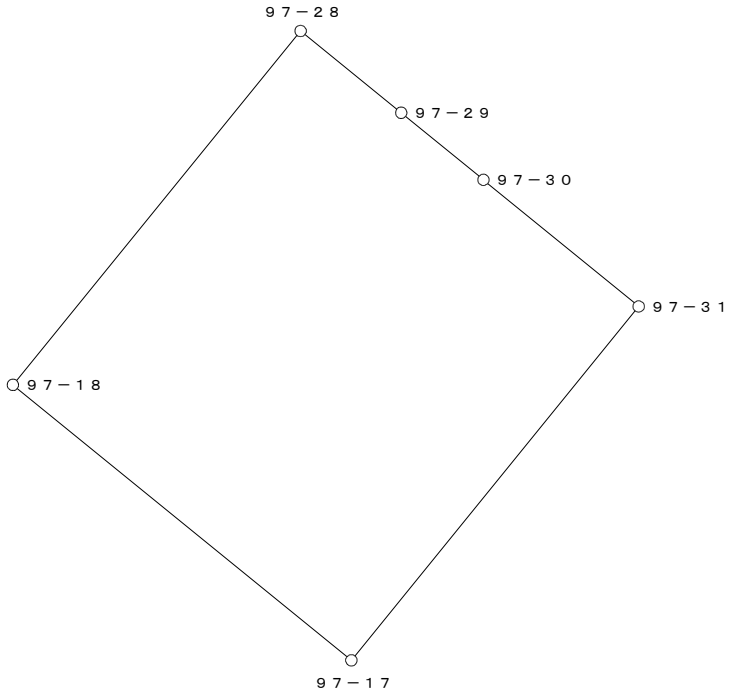


○：筆界点

面積算出公式	倍 面 積　２Ａ	433.809852	土 地 の 所 在			
Ａ＝ 1／2 ΣXn(Y(n+1)－Y(n-1))	面　　積　　Ａ	216.9049260	土地 の 所有者		縮 尺	1／　250

座 標 面 積 計 算 書

地 番	97-7	地 目	

筆 界 点	X	Y	辺長	方向角	備　考
97-27	24823.679	20091.946	15.057	39-08-05	
97-28	24817.729	20099.263	9.431	129-07-02	
97-18	24806.044	20089.764	15.059	219-06-30	
97-19	24812.000	20082.443	9.438	309-07-48	

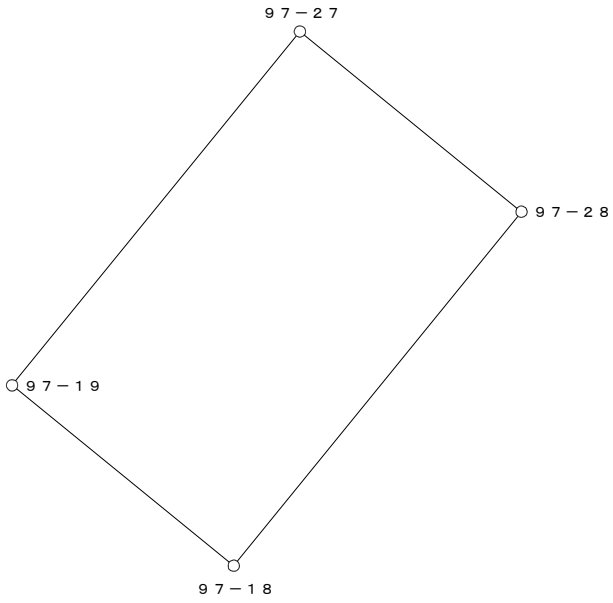


○：筆界点

面積算出公式	倍 面 積　２Ａ	284.120022	土 地 の 所 在			
Ａ＝ 1／2 ΣXn(Y(n+1)－Y(n-1))	面　　積　　Ａ	142.0600110	土地 の 所有者		縮 尺	1／　250

座 標 面 積 計 算 書

地 番	97-8	地 目	

筆 界 点	X	Y	辺長	方向角	備　考
97-22	24845.802	20064.746	15.053	39-10-16	
97-23	24841.481	20070.059	6.848	129-07-16	
97-24	24837.237	20075.276	6.725	129-07-41	
97-25	24825.352	20089.889	18.836	129-07-19	
97-26	24824.663	20090.737	1.093	129-05-38	
97-27	24823.679	20091.946	1.559	129-08-31	
97-19	24812.000	20082.443	15.057	219-08-05	
97-20	24834.132	20055.238	35.070	309-07-45	

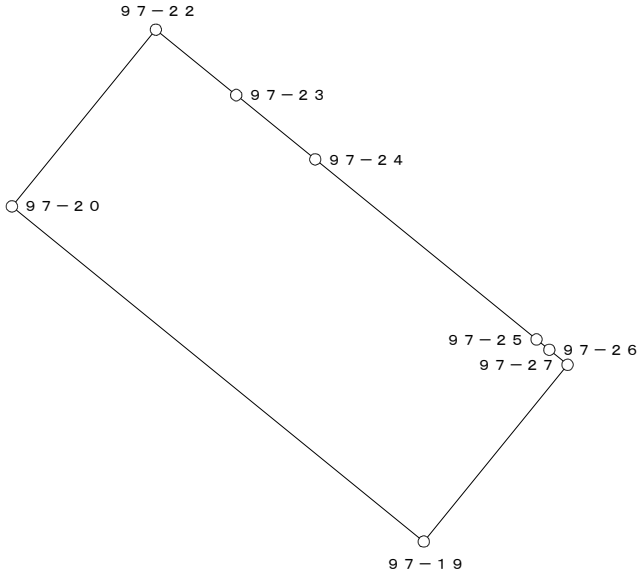


○：筆界点

面積算出公式	倍 面 積　２Ａ　1055.811515	土 地 の 所 在			
Ａ＝ 1／2 ΣXn(Y(n+1)－Y(n-1))	面　積　Ａ　527.9057575	土地 の 所有者		縮 尺	1／　500

座 標 面 積 計 算 書

地 番	97-9	地 目	

筆 界 点	X	Y	辺長	方向角	備 考
97-8	24851.188	20058.124	13.232	30-37-04	
97-21	24846.720	20063.617	7.081	129-07-30	
97-22	24845.802	20064.746	1.455	129-06-54	
97-20	24834.132	20055.238	15.053	219-10-16	
97-1	24836.846	20051.902	4.301	309-07-48	
97-2	24839.801	20051.385	3.000	350-04-34	

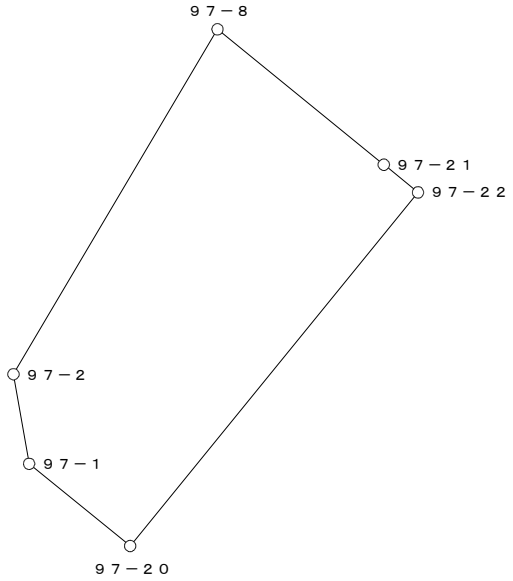

○：筆界点

面積算出公式	倍 面 積　２Ａ	219.019274	土 地 の 所 在			
Ａ＝ 1／2 ΣXn(Y(n+1)－Y(n-1))	面　　積　　Ａ	109.5096370	土地 の 所有者		縮 尺	1／　250