
換　地　図

縮尺　５００分の１

所 在　那覇市真嘉比一丁目

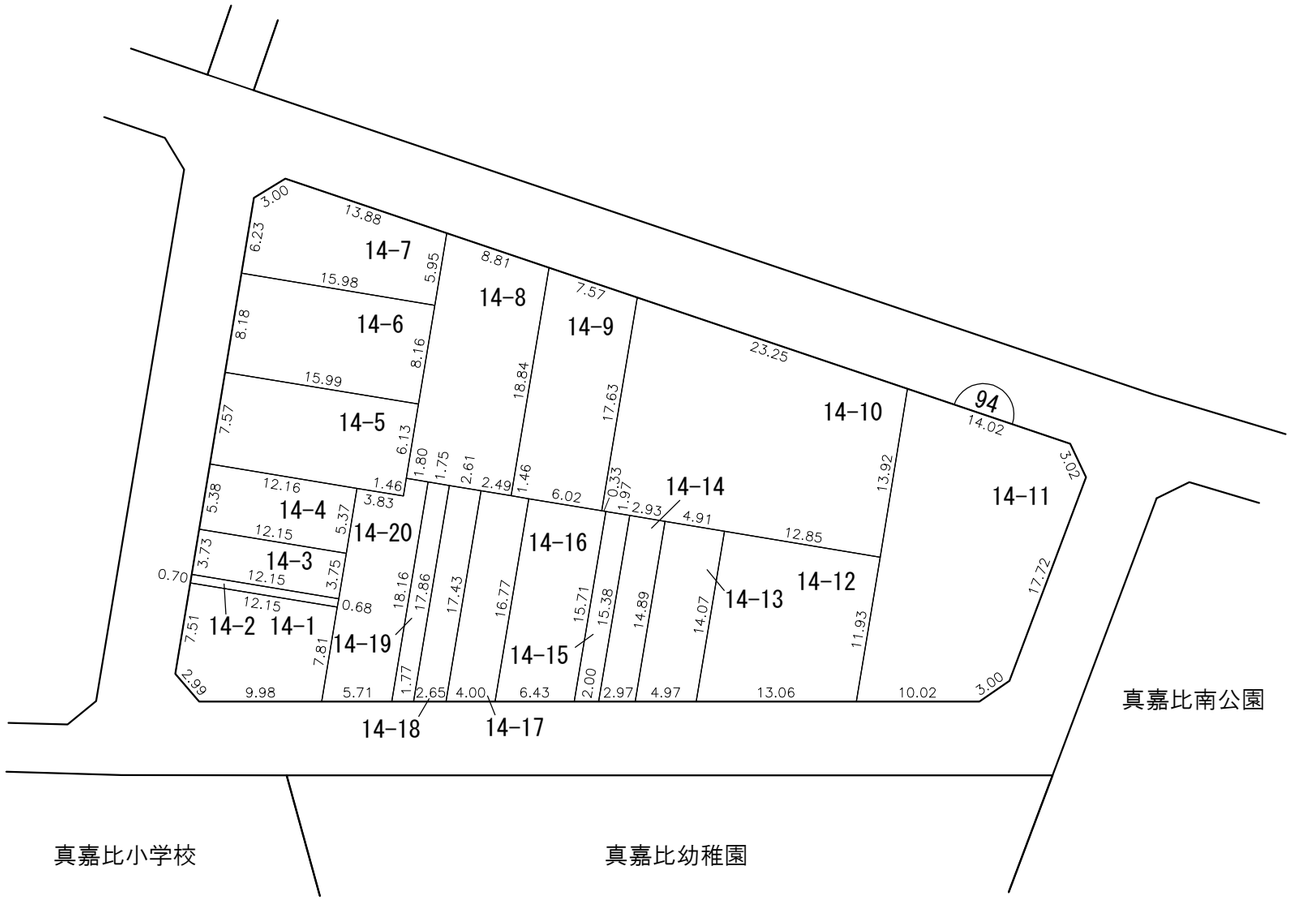


凡例	施行地区界	町界	丁目界	5-1 地番	換地	

真嘉比古島第二地区出来形確認測量及び測設測量業務委託

画地出来形確認測量原図　(94街区)

S=1/500

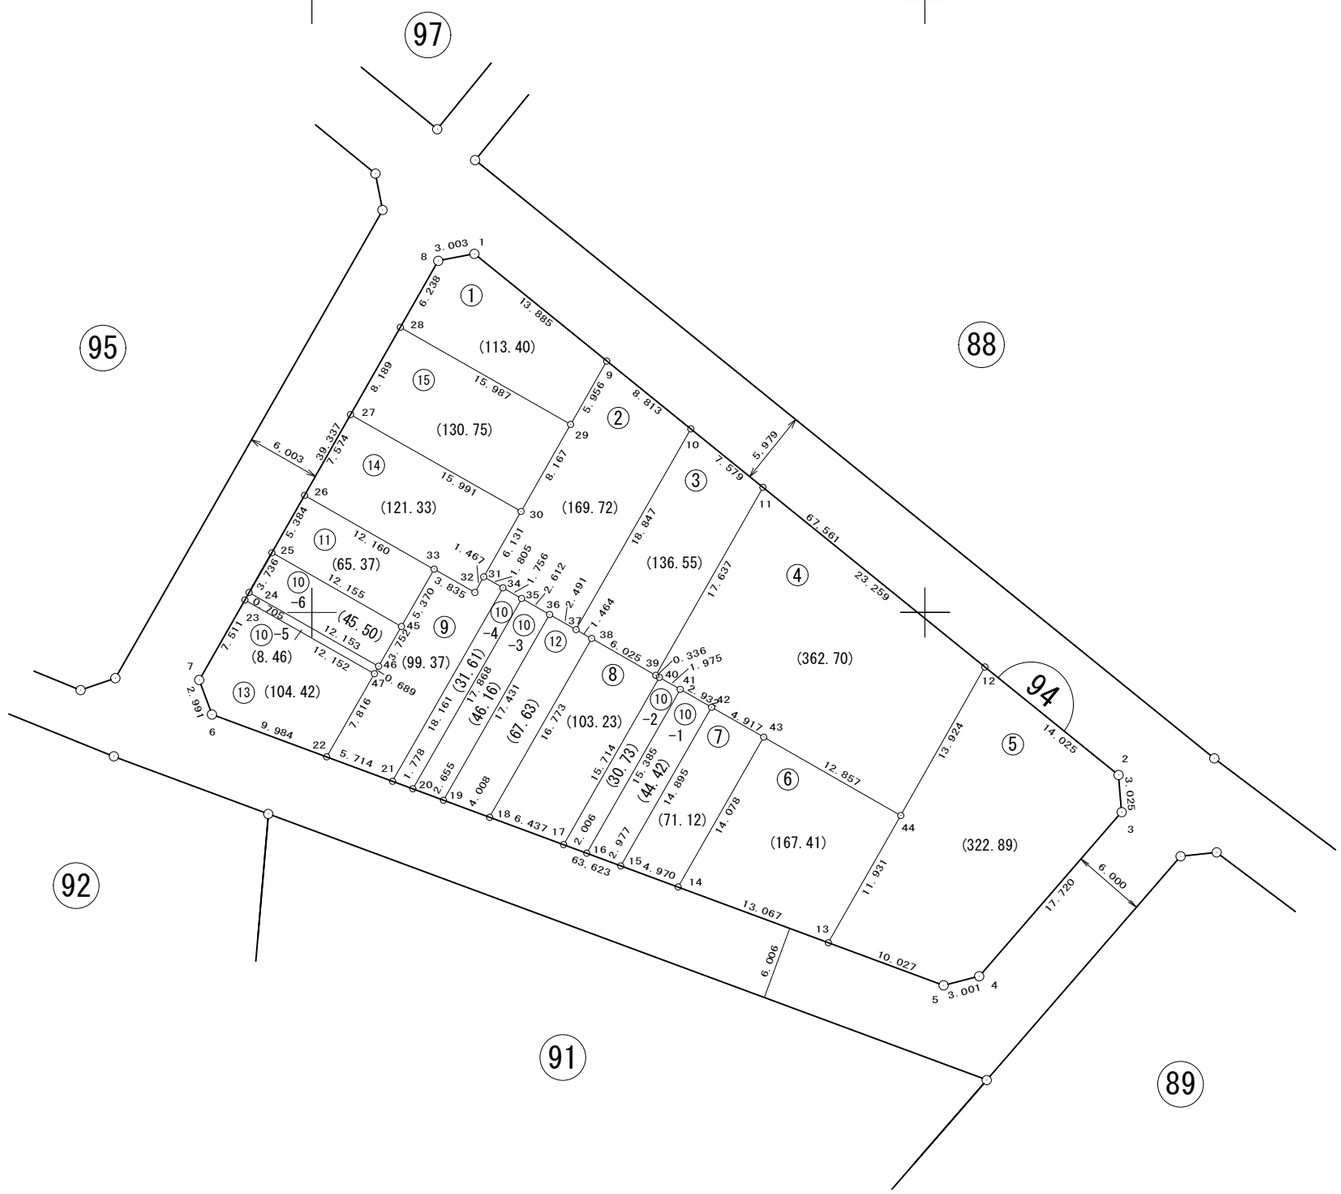

面　積　一　覧　表

種　　別	地　　番	地　　目	面　　積	地　　積	備　　考
	9401:94-1		113.4016975	113.40	
	9402:94-2		169.7217515	169.72	
	9403:94-3		136.5523625	136.55	
	9404:94-4		362.7067720	362.70	
	9405:94-5		322.8988595	322.89	
	9406:94-6		167.4159785	167.41	
	9407:94-7		71.1299610	71.12	
	9408:94-8		103.2369590	103.23	
	9409:94-9		99.3793780	99.37	
	9410:94-10-1		44.4252250	44.42	
	9411:94-10-2		30.7391960	30.73	
	9412:94-10-3		46.1676905	46.16	
	9413:94-10-4		31.6163650	31.61	
	9414:94-10-5		8.4664205	8.46	
	9415:94-10-6		45.5041290	45.50	
	9416:94-11		65.3745935	65.37	
	9417:94-12		67.6329295	67.63	
	9418:94-13		104.4233815	104.42	
	9419:94-14		121.3308615	121.33	
	9420:94-15		130.7590060	130.75	
			2242.8835175	2242.77	
			2242.8835175	2242.77	

座　標　リ　ス　ト

測　　点	X　座　標	Y　座　標
9401:94-1	24779.236	20113.247
9402:94-2	24736.752	20165.778
9403:94-3	24733.738	20166.030
9404:94-4	24720.352	20154.419
9405:94-5	24719.604	20151.513
9406:94-6	24741.696	20091.847
9407:94-7	24744.500	20090.805
9408:94-8	24778.668	20110.298
9409:94-9	24770.505	20124.043
9410:94-10	24764.963	20130.895
9411:94-11	24760.197	20136.788
9412:94-12	24745.571	20154.873
9413:94-13	24723.086	20142.110
9414:94-14	24727.623	20129.856
9415:94-15	24729.349	20125.195
9416:94-16	24730.382	20122.403
9417:94-17	24731.079	20120.522
9418:94-18	24733.314	20114.485
9419:94-19	24734.706	20110.726
9420:94-20	24735.628	20108.236
9421:94-21	24736.245	20106.568
9422:94-22	24738.229	20101.210
9423:94-23	24751.024	20094.527
9424:94-24	24751.636	20094.876
9425:94-25	24754.881	20096.728
9426:94-26	24759.558	20099.396
9427:94-27	24766.137	20103.149
9428:94-28	24773.250	20107.207
9429:94-29	24765.330	20121.094
9430:94-30	24758.234	20117.051
9431:94-31	24752.907	20114.015


測　　点	X　座　標	Y　座　標
9432:94-32	24751.632	20113.289
9433:94-33	24753.532	20109.958
9434:94-34	24752.011	20115.582
9435:94-35	24751.139	20117.106
9436:94-36	24749.841	20119.373
9437:94-37	24748.604	20121.535
9438:94-38	24747.877	20122.806
9439:94-39	24744.885	20128.036
9440:94-40	24744.718	20128.327
9441:94-41	24743.737	20130.041
9442:94-42	24742.281	20132.586
9443:94-43	24739.839	20136.854
9444:94-44	24733.454	20148.013
9445:94-45	24748.870	20107.293
9446:94-46	24745.613	20105.431
9447:94-47	24745.015	20105.089

測　　点	X　座　標	Y　座　標

座 標 面 積 計 算 書

地 番	94-1	地 目	

筆 界 点	X	Y	辺長	方向角	備　考
94-1	24779.236	20113.247	13.885	308-57-48	
94-8	24778.668	20110.298	3.003	259-05-52	
94-28	24773.250	20107.207	6.238	209-42-18	
94-29	24765.330	20121.094	15.987	119-41-49	
94-9	24770.505	20124.043	5.956	29-40-37	

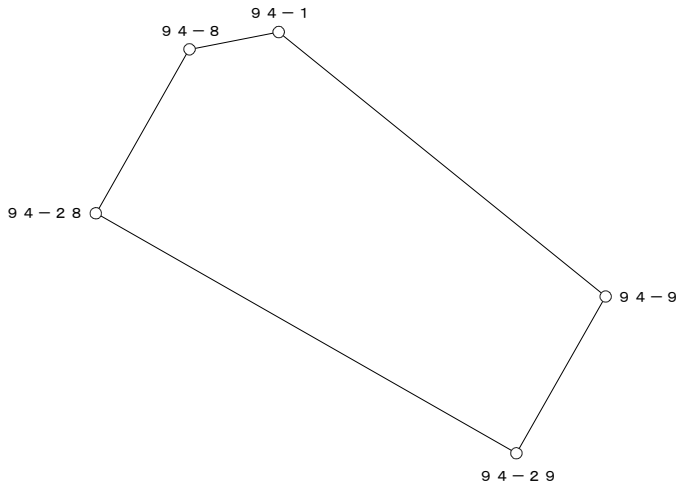


○：筆界点

面積算出公式	倍 面 積　２Ａ	226.803395	土 地 の 所 在			
Ａ＝ 1／2 ΣXn(Y(n+1)－Y(n-1))	面　　積　　Ａ	113.4016975	土地 の 所有者		縮 尺	1／　250

座 標 面 積 計 算 書

地 番	94-2	地 目	

筆 界 点	X	Y	辺長	方向角	備　考
94-9	24770.505	20124.043	8.813	308-57-59	
94-29	24765.330	20121.094	5.956	209-40-37	
94-30	24758.234	20117.051	8.167	209-40-22	
94-31	24752.907	20114.015	6.131	209-40-48	
94-34	24752.011	20115.582	1.805	119-45-38	
94-35	24751.139	20117.106	1.756	119-46-38	
94-36	24749.841	20119.373	2.612	119-47-38	
94-37	24748.604	20121.535	2.491	119-46-35	
94-10	24764.963	20130.895	18.847	29-46-36	

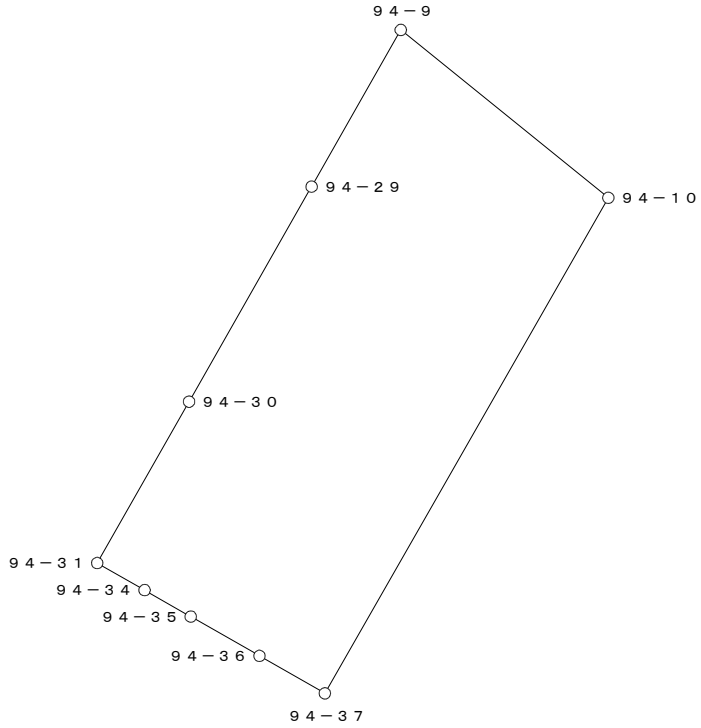


○：筆界点

面積算出公式	倍 面 積　２Ａ	339.443503	土 地 の 所 在			
Ａ＝ 1／2 ΣXn(Y(n+1)－Y(n-1))	面　　積　　Ａ	169.7217515	土地 の 所有者		縮 尺	1／　250

座 標 面 積 計 算 書

地 番	94-3	地 目	

筆 界 点	X	Y	辺長	方向角	備　考
94-11	24760.197	20136.788	17.637	29-45-05	
94-10	24764.963	20130.895	7.579	308-57-52	
94-37	24748.604	20121.535	18.847	209-46-36	
94-38	24747.877	20122.806	1.464	119-46-09	
94-39	24744.885	20128.036	6.025	119-46-23	

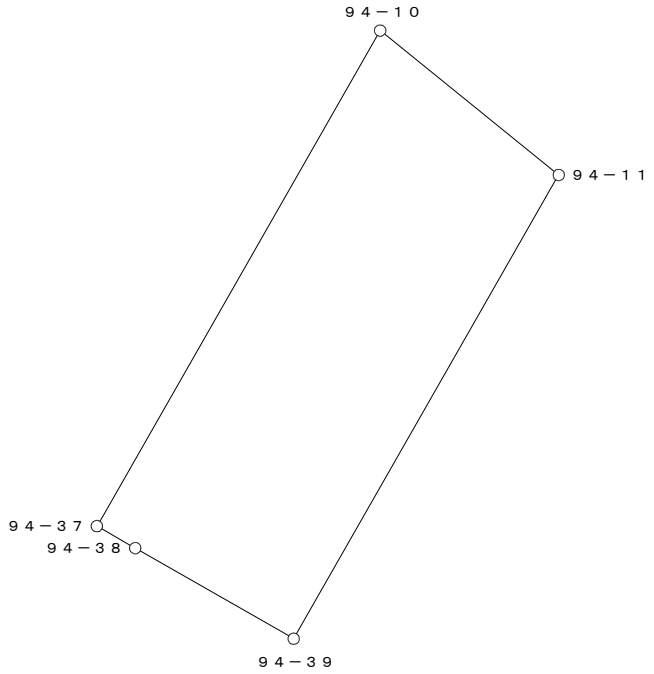


○：筆界点

面積算出公式	倍 面 積　２Ａ	273.104725	土 地 の 所 在			
Ａ＝ 1／2 ΣXn(Y(n+1)－Y(n-1))	面　　積　　Ａ	136.5523625	土地 の 所有者		縮 尺	1／　250

座 標 面 積 計 算 書

地 番	94-4	地 目	

筆 界 点	X	Y	辺長	方向角	備　考
94-12	24745.571	20154.873	13.924	29-30-58	
94-11	24760.197	20136.788	23.259	308-57-49	
94-39	24744.885	20128.036	17.637	209-45-05	
94-40	24744.718	20128.327	0.336	119-51-03	
94-41	24743.737	20130.041	1.975	119-47-04	
94-42	24742.281	20132.586	2.932	119-46-26	
94-43	24739.839	20136.854	4.917	119-46-36	
94-44	24733.454	20148.013	12.857	119-46-39	

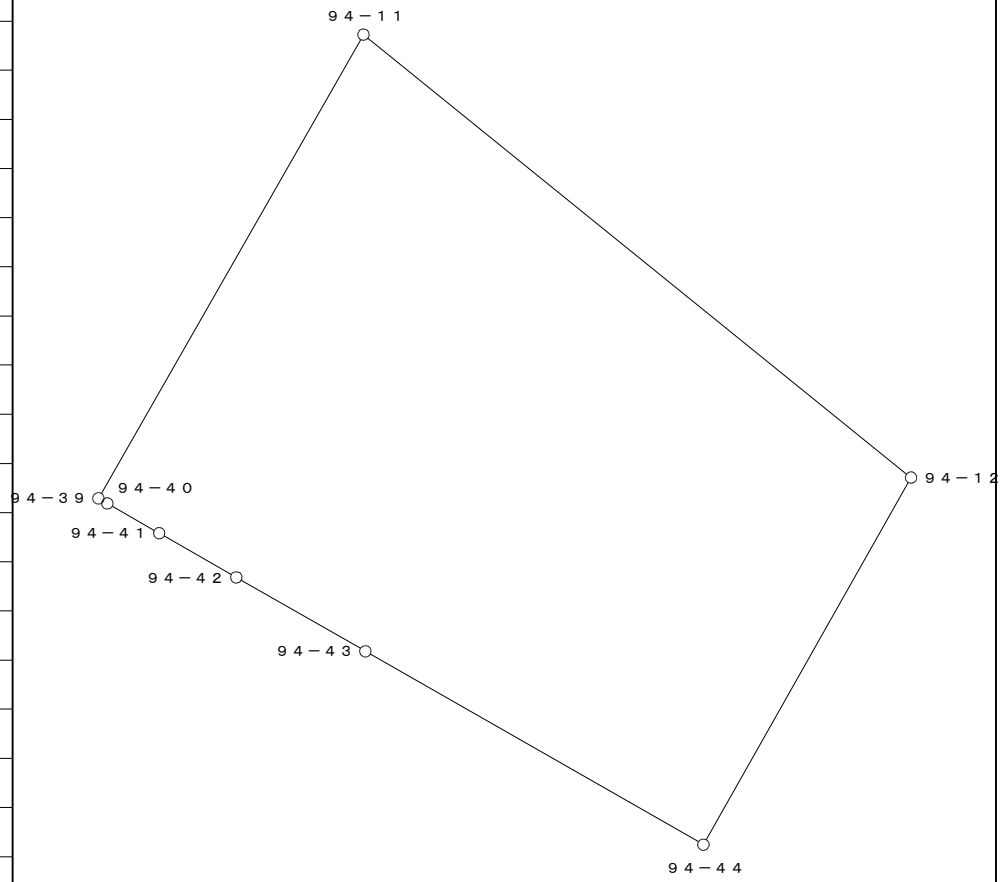


○：筆界点

面積算出公式	倍 面 積　２Ａ	725.413544	土 地 の 所 在			
Ａ＝ 1／2 ΣXn(Y(n+1)－Y(n-1))	面　　積　　Ａ	362.7067720	土地 の 所有者		縮 尺	1／　250

座 標 面 積 計 算 書

地 番	94-5	地 目	

筆 界 点	X	Y	辺長	方向角	備　考
94-2	24736.752	20165.778	3.025	355-13-14	
94-12	24745.571	20154.873	14.025	308-57-46	
94-44	24733.454	20148.013	13.924	209-30-58	
94-13	24723.086	20142.110	11.931	209-39-18	
94-5	24719.604	20151.513	10.027	110-19-12	
94-4	24720.352	20154.419	3.001	75-33-56	
94-3	24733.738	20166.030	17.720	40-56-18	

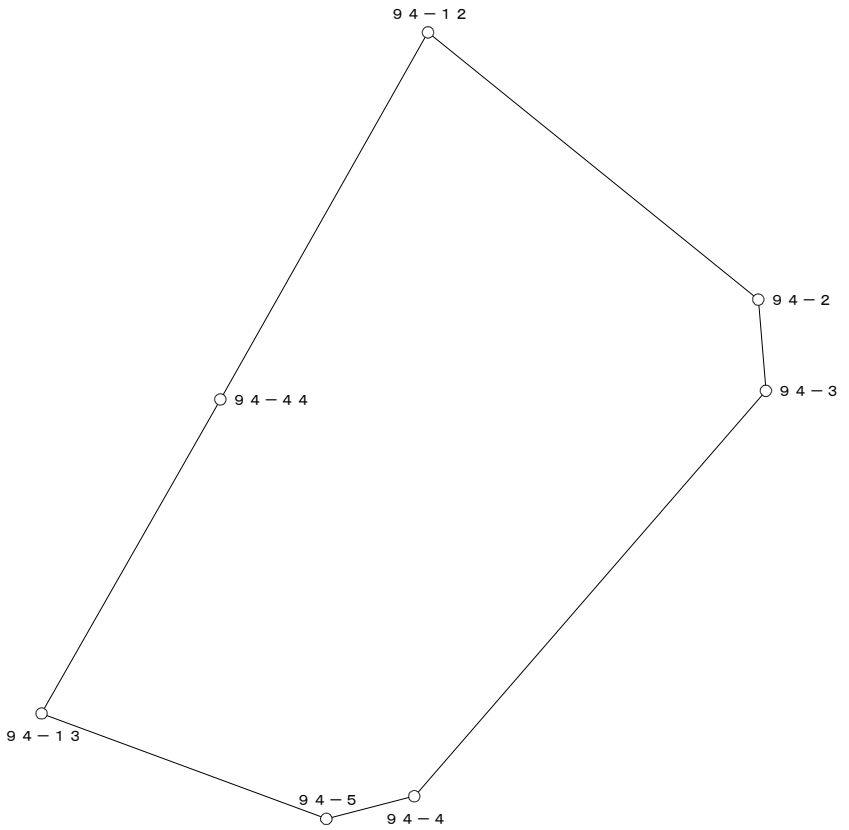


○：筆界点

面積算出公式	倍 面 積　２Ａ	645.797719	土 地 の 所 在			
Ａ＝ 1／2 ΣXn(Y(n+1)－Y(n-1))	面　　積　　Ａ	322.8988595	土地 の 所有者		縮 尺	1／　250

座 標 面 積 計 算 書

地 番	94-6	地 目	

筆 界 点	X	Y	辺長	方向角	備　考
94-44	24733.454	20148.013	11.931	29-39-18	
94-43	24739.839	20136.854	12.857	299-46-39	
94-14	24727.623	20129.856	14.078	209-48-23	
94-13	24723.086	20142.110	13.067	110-19-01	

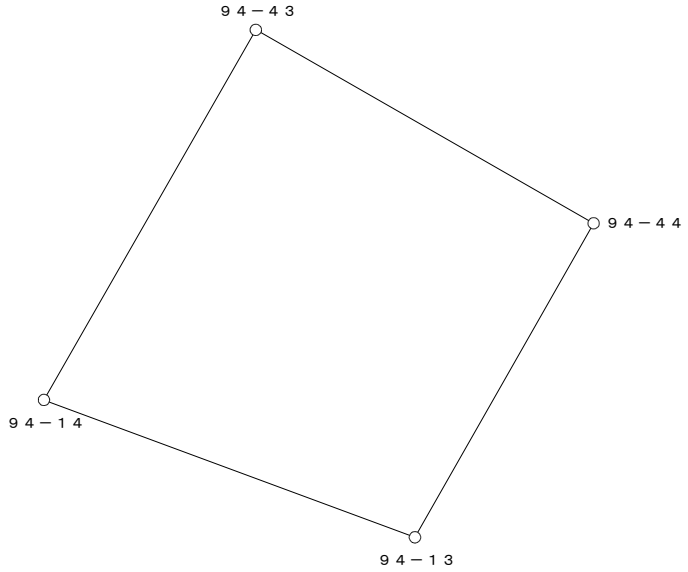


○：筆界点

面積算出公式	倍 面 積　２Ａ	334.831957	土 地 の 所 在			
Ａ＝ 1／2 ΣXn(Y(n+1)－Y(n-1))	面　積　Ａ	167.4159785	土地 の 所有者		縮 尺	1／　250

座 標 面 積 計 算 書

地 番	94-7	地 目	

筆 界 点	X	Y	辺長	方向角	備　考
94-43	24739.839	20136.854	14.078	29-48-23	
94-42	24742.281	20132.586	4.917	299-46-36	
94-15	24729.349	20125.195	14.895	209-44-57	
94-14	24727.623	20129.856	4.970	110-19-12	

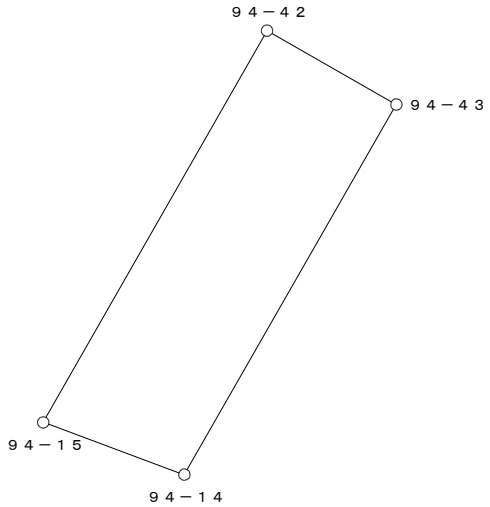


○：筆界点

面積算出公式	倍 面 積　２Ａ　142.259922	土 地 の 所 在			
Ａ＝ 1／2 ΣXn(Y(n+1)－Y(n-1))	面　積　Ａ　71.1299610	土地 の 所有者		縮 尺	1／　250

座 標 面 積 計 算 書

地 番	94-8	地 目	

筆 界 点	X	Y	辺長	方向角	備　考
94-40	24744.718	20128.327	15.714	29-46-50	
94-39	24744.885	20128.036	0.336	299-51-03	
94-38	24747.877	20122.806	6.025	299-46-23	
94-18	24733.314	20114.485	16.773	209-44-34	
94-17	24731.079	20120.522	6.437	110-18-55	

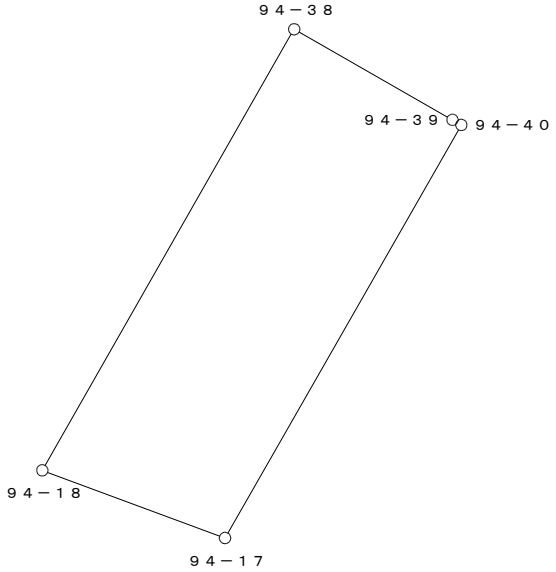


○：筆界点

面積算出公式	倍 面 積　２Ａ	206.473918	土 地 の 所 在			
Ａ＝ 1／2 ΣXn(Y(n+1)－Y(n-1))	面　積　Ａ	103.2369590	土地 の 所有者		縮 尺	1／　250

座 標 面 積 計 算 書

地 番	94-9	地 目	

筆 界 点	X	Y	辺長	方向角	備　考
94-34	24752.011	20115.582	18.161	29-45-29	
94-31	24752.907	20114.015	1.805	299-45-38	
94-32	24751.632	20113.289	1.467	209-39-28	
94-33	24753.532	20109.958	3.835	299-42-01	
94-45	24748.870	20107.293	5.370	209-45-15	
94-46	24745.613	20105.431	3.752	209-45-22	
94-47	24745.015	20105.089	0.689	209-45-56	
94-22	24738.229	20101.210	7.816	209-45-11	
94-21	24736.245	20106.568	5.714	110-19-08	

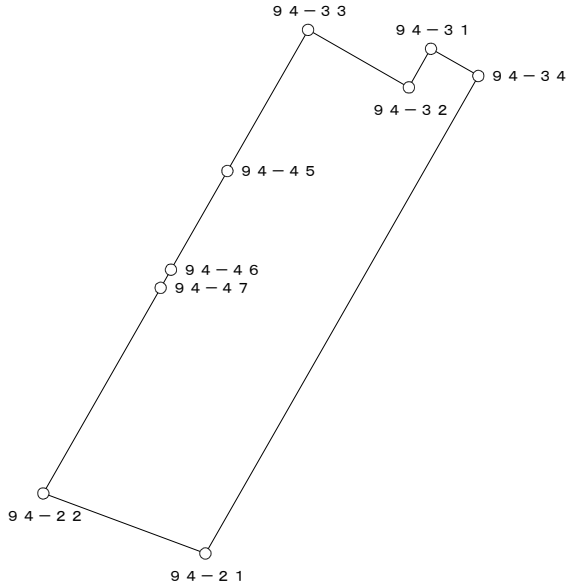


○：筆界点

面積算出公式	倍 面 積　２Ａ	198.758756	土 地 の 所 在			
Ａ＝ 1／2 ΣXn(Y(n+1)－Y(n-1))	面　　積　　Ａ	99.3793780	土地 の 所有者		縮 尺	1／　250

座 標 面 積 計 算 書

地 番	94-10-1	地 目	

筆 界 点	X	Y	辺長	方向角	備 考
94-42	24742.281	20132.586	14.895	29-44-57	
94-41	24743.737	20130.041	2.932	299-46-26	
94-16	24730.382	20122.403	15.385	209-45-58	
94-15	24729.349	20125.195	2.977	110-18-14	

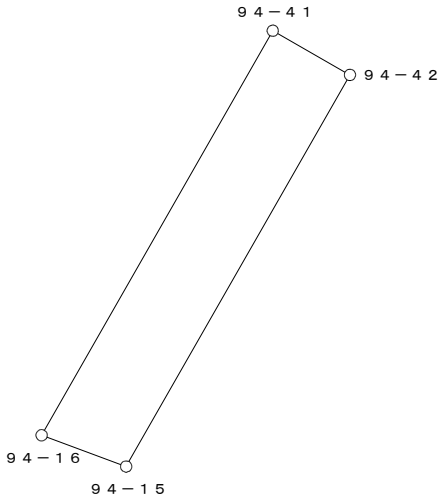


○：筆界点

面積算出公式	倍 面 積　２Ａ	88.850450	土 地 の 所 在			
Ａ＝ 1／2 ΣXn(Y(n+1)－Y(n-1))	面　　積　　Ａ	44.4252250	土地 の 所有者		縮 尺	1／　250

座 標 面 積 計 算 書

地 番	94-10-2	地 目	

筆 界 点	X	Y	辺長	方向角	備　考
94-41	24743.737	20130.041	15.385	29-45-58	
94-40	24744.718	20128.327	1.975	299-47-04	
94-17	24731.079	20120.522	15.714	209-46-50	
94-16	24730.382	20122.403	2.006	110-19-55	

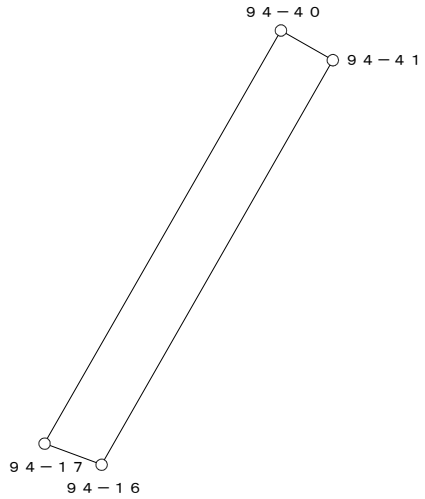


○：筆界点

面積算出公式	倍 面 積　２Ａ	61.478392	土 地 の 所 在			
Ａ＝ 1／2 ΣXn(Y(n+1)－Y(n-1))	面　　積　　Ａ	30.7391960	土地 の 所有者		縮 尺	1／　250

座 標 面 積 計 算 書

地 番	94-10-3	地 目	

筆 界 点	X	Y	辺長	方向角	備　考
94-36	24749.841	20119.373	17.431	29-44-25	
94-35	24751.139	20117.106	2.612	299-47-38	
94-20	24735.628	20108.236	17.868	209-45-47	
94-19	24734.706	20110.726	2.655	110-19-07	

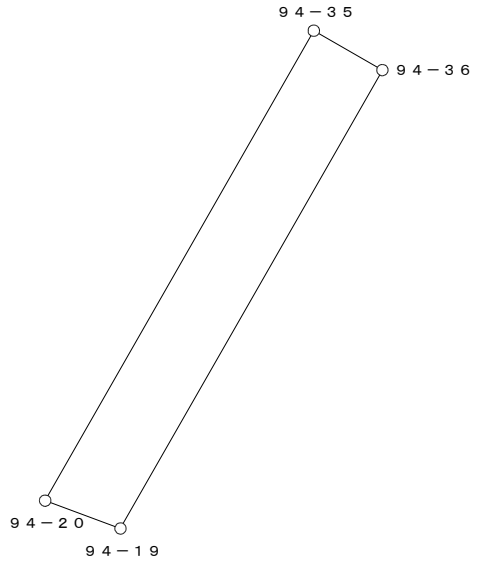


○：筆界点

面積算出公式	倍 面 積　２Ａ	92.335381	土 地 の 所 在			
Ａ＝ 1／2 ΣXn(Y(n+1)－Y(n-1))	面　　積　　Ａ	46.1676905	土地 の 所有者		縮 尺	1／　250

座 標 面 積 計 算 書

地 番	94-10-4	地 目	

筆 界 点	X	Y	辺長	方向角	備　考
94-35	24751.139	20117.106	17.868	29-45-47	
94-34	24752.011	20115.582	1.756	299-46-38	
94-21	24736.245	20106.568	18.161	209-45-29	
94-20	24735.628	20108.236	1.778	110-17-59	

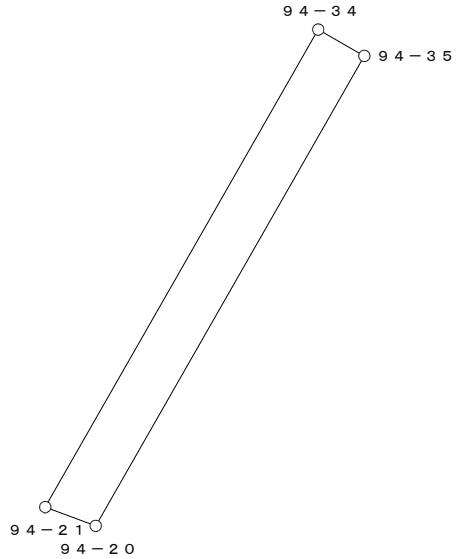


○：筆界点

面積算出公式	倍 面 積　２Ａ	63.232730	土 地 の 所 在			
Ａ＝ 1／2 ΣXn(Y(n+1)－Y(n-1))	面　　積　　Ａ	31.6163650	土地 の 所有者		縮 尺	1／　250

座 標 面 積 計 算 書

地 番	94-10-5	地 目	

筆 界 点	X	Y	辺長	方向角	備　考
94-46	24745.613	20105.431	0.689	29-45-56	
94-24	24751.636	20094.876	12.153	299-42-37	
94-23	24751.024	20094.527	0.705	209-41-40	
94-47	24745.015	20105.089	12.152	119-38-12	

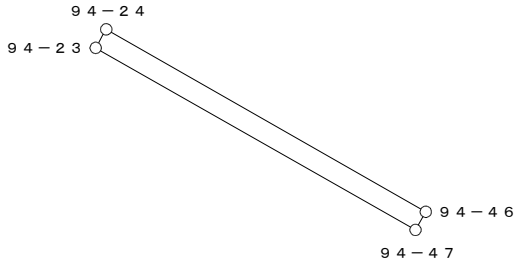


○：筆界点

面積算出公式	倍 面 積　２Ａ	16.932841	土 地 の 所 在			
Ａ＝ 1／2 ΣXn(Y(n+1)－Y(n-1))	面　　積　　Ａ	8.4664205	土地 の 所有者		縮 尺	1／　250

座 標 面 積 計 算 書

地 番	94-10-6	地 目	

筆 界 点	X	Y	辺長	方向角	備　考
94-45	24748.870	20107.293	3.752	29-45-22	
94-25	24754.881	20096.728	12.155	299-38-16	
94-24	24751.636	20094.876	3.736	209-42-52	
94-46	24745.613	20105.431	12.153	119-42-37	

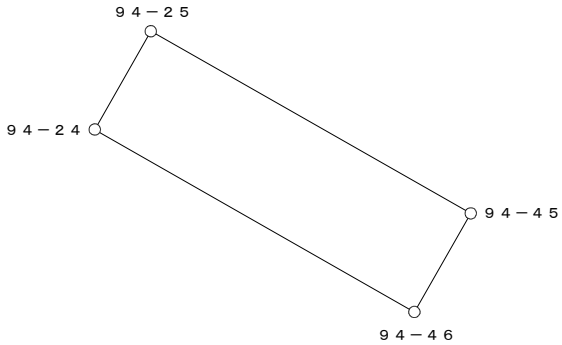


○：筆界点

面積算出公式	倍 面 積　２Ａ	91.008258	土 地 の 所 在			
Ａ＝ 1／2 ΣXn(Y(n+1)－Y(n-1))	面　　積　　Ａ	45.5041290	土地 の 所有者		縮 尺	1／　250

座 標 面 積 計 算 書

地 番	94-11	地 目	

筆 界 点	X	Y	辺長	方向角	備　考
94-33	24753.532	20109.958	5.370	29-45-15	
94-26	24759.558	20099.396	12.160	299-42-23	
94-25	24754.881	20096.728	5.384	209-42-10	
94-45	24748.870	20107.293	12.155	119-38-16	

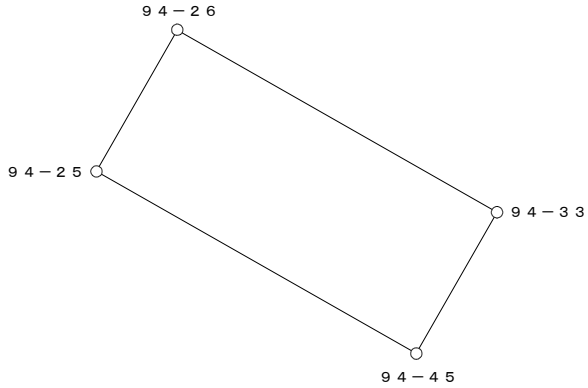


○：筆界点

面積算出公式	倍 面 積　２Ａ	130.749187	土 地 の 所 在			
Ａ＝ 1／2 ΣXn(Y(n+1)－Y(n-1))	面　　積　　Ａ	65.3745935	土地 の 所有者		縮 尺	1／　250

座 標 面 積 計 算 書

地 番	94-12	地 目	

筆 界 点	X	Y	辺長	方向角	備　考
94-38	24747.877	20122.806	16.773	29-44-34	
94-37	24748.604	20121.535	1.464	299-46-09	
94-36	24749.841	20119.373	2.491	299-46-35	
94-19	24734.706	20110.726	17.431	209-44-25	
94-18	24733.314	20114.485	4.008	110-19-13	

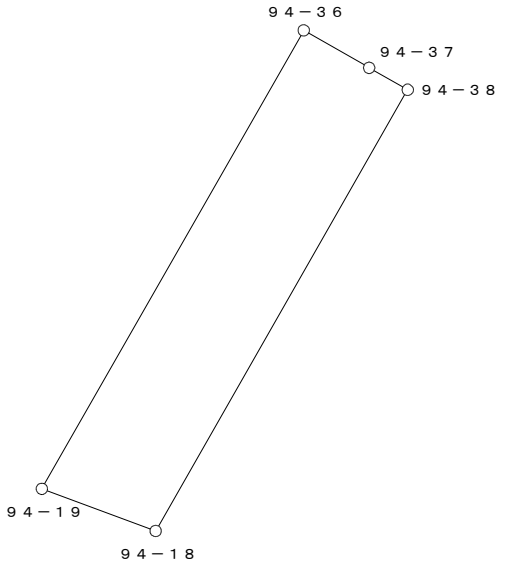


○：筆界点

面積算出公式	倍 面 積　２Ａ	135.265859	土 地 の 所 在			
Ａ＝ 1／2 ΣXn(Y(n+1)－Y(n-1))	面　　積　　Ａ	67.6329295	土地 の 所有者		縮 尺	1／　250

座 標 面 積 計 算 書

地 番	94-13	地 目	

筆 界 点	X	Y	辺長	方向角	備　考
94-47	24745.015	20105.089	7.816	29-45-11	
94-23	24751.024	20094.527	12.152	299-38-12	
94-7	24744.500	20090.805	7.511	209-42-19	
94-6	24741.696	20091.847	2.991	159-36-52	
94-22	24738.229	20101.210	9.984	110-19-08	

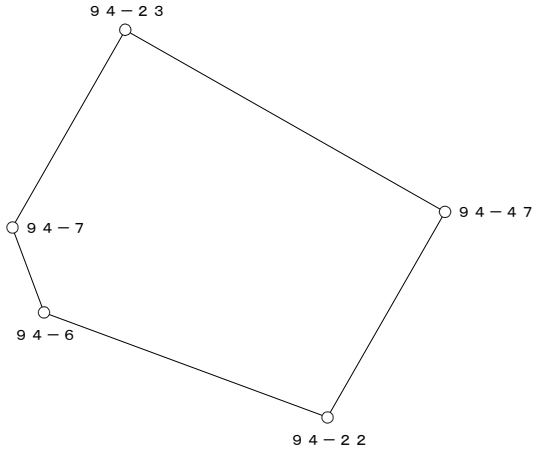


○：筆界点

面積算出公式	倍 面 積　２Ａ	208.846763	土 地 の 所 在			
Ａ＝ 1／2 ΣXn(Y(n+1)－Y(n-1))	面　　積　　Ａ	104.4233815	土地 の 所有者		縮 尺	1／　250

座 標 面 積 計 算 書

地 番	94-14	地 目	

筆 界 点	X	Y	辺長	方向角	備　考
94-27	24766.137	20103.149	15.991	299-37-02	
94-26	24759.558	20099.396	7.574	209-42-10	
94-33	24753.532	20109.958	12.160	119-42-23	
94-32	24751.632	20113.289	3.835	119-42-01	
94-31	24752.907	20114.015	1.467	29-39-28	
94-30	24758.234	20117.051	6.131	29-40-48	

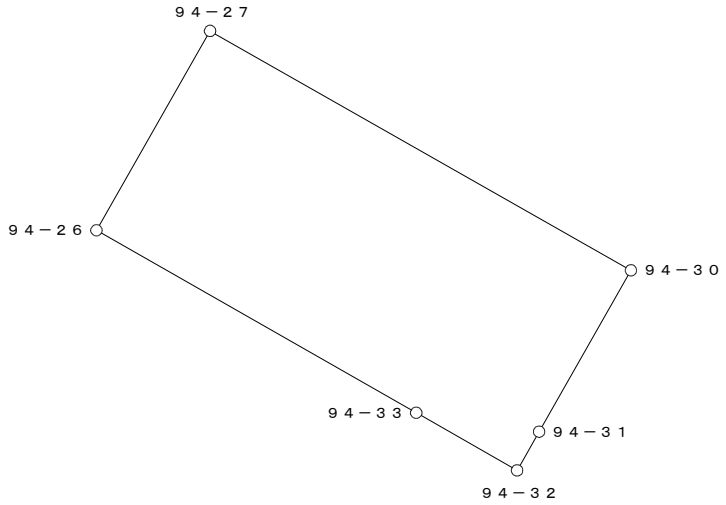


○：筆界点

面積算出公式	倍 面 積　２Ａ	242.661723	土 地 の 所 在			
Ａ＝ 1／2 ΣXn(Y(n+1)－Y(n-1))	面　　積　　Ａ	121.3308615	土地 の 所有者		縮 尺	1／　250

座 標 面 積 計 算 書

地 番	94-15	地 目	

筆 界 点	X	Y	辺長	方向角	備　考
94-29	24765.330	20121.094	8.167	29-40-22	
94-28	24773.250	20107.207	15.987	299-41-49	
94-27	24766.137	20103.149	8.189	209-42-18	
94-30	24758.234	20117.051	15.991	119-37-02	

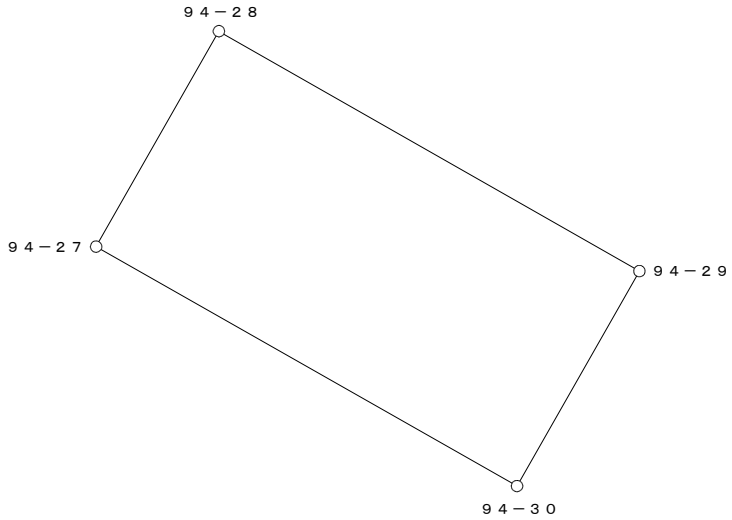

○：筆界点

面積算出公式	倍 面 積　２Ａ	261.518012	土 地 の 所 在			
Ａ＝ 1／2 ΣXn(Y(n+1)－Y(n-1))	面　　積　　Ａ	130.7590060	土地 の 所有者		縮 尺	1／　250