
換　地　図

縮尺　５００分の１

所 在　那覇市真嘉比一丁目

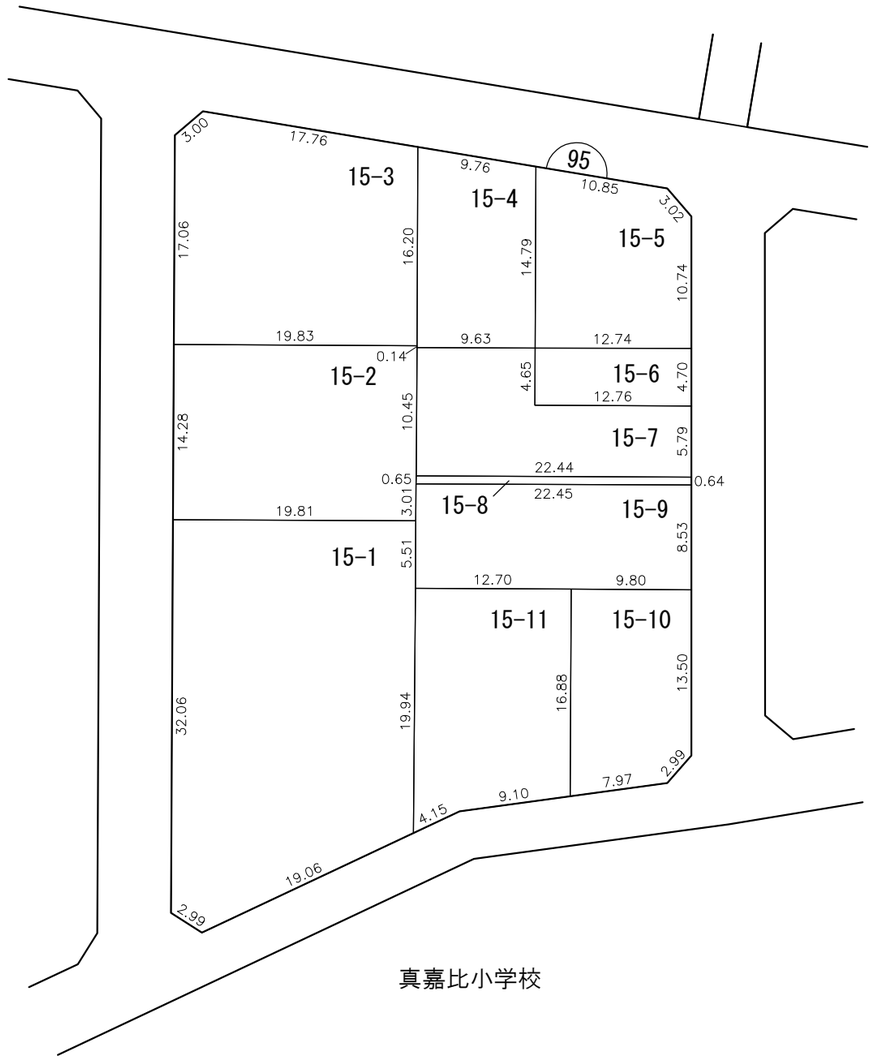


凡例

施行地区界	町界	丁目界	5-1 地番	換地

真嘉比古島第二地区出来形確認測量及び測設測量業務委託

画地出来形確認測量原図　(95街区)

S=1/500

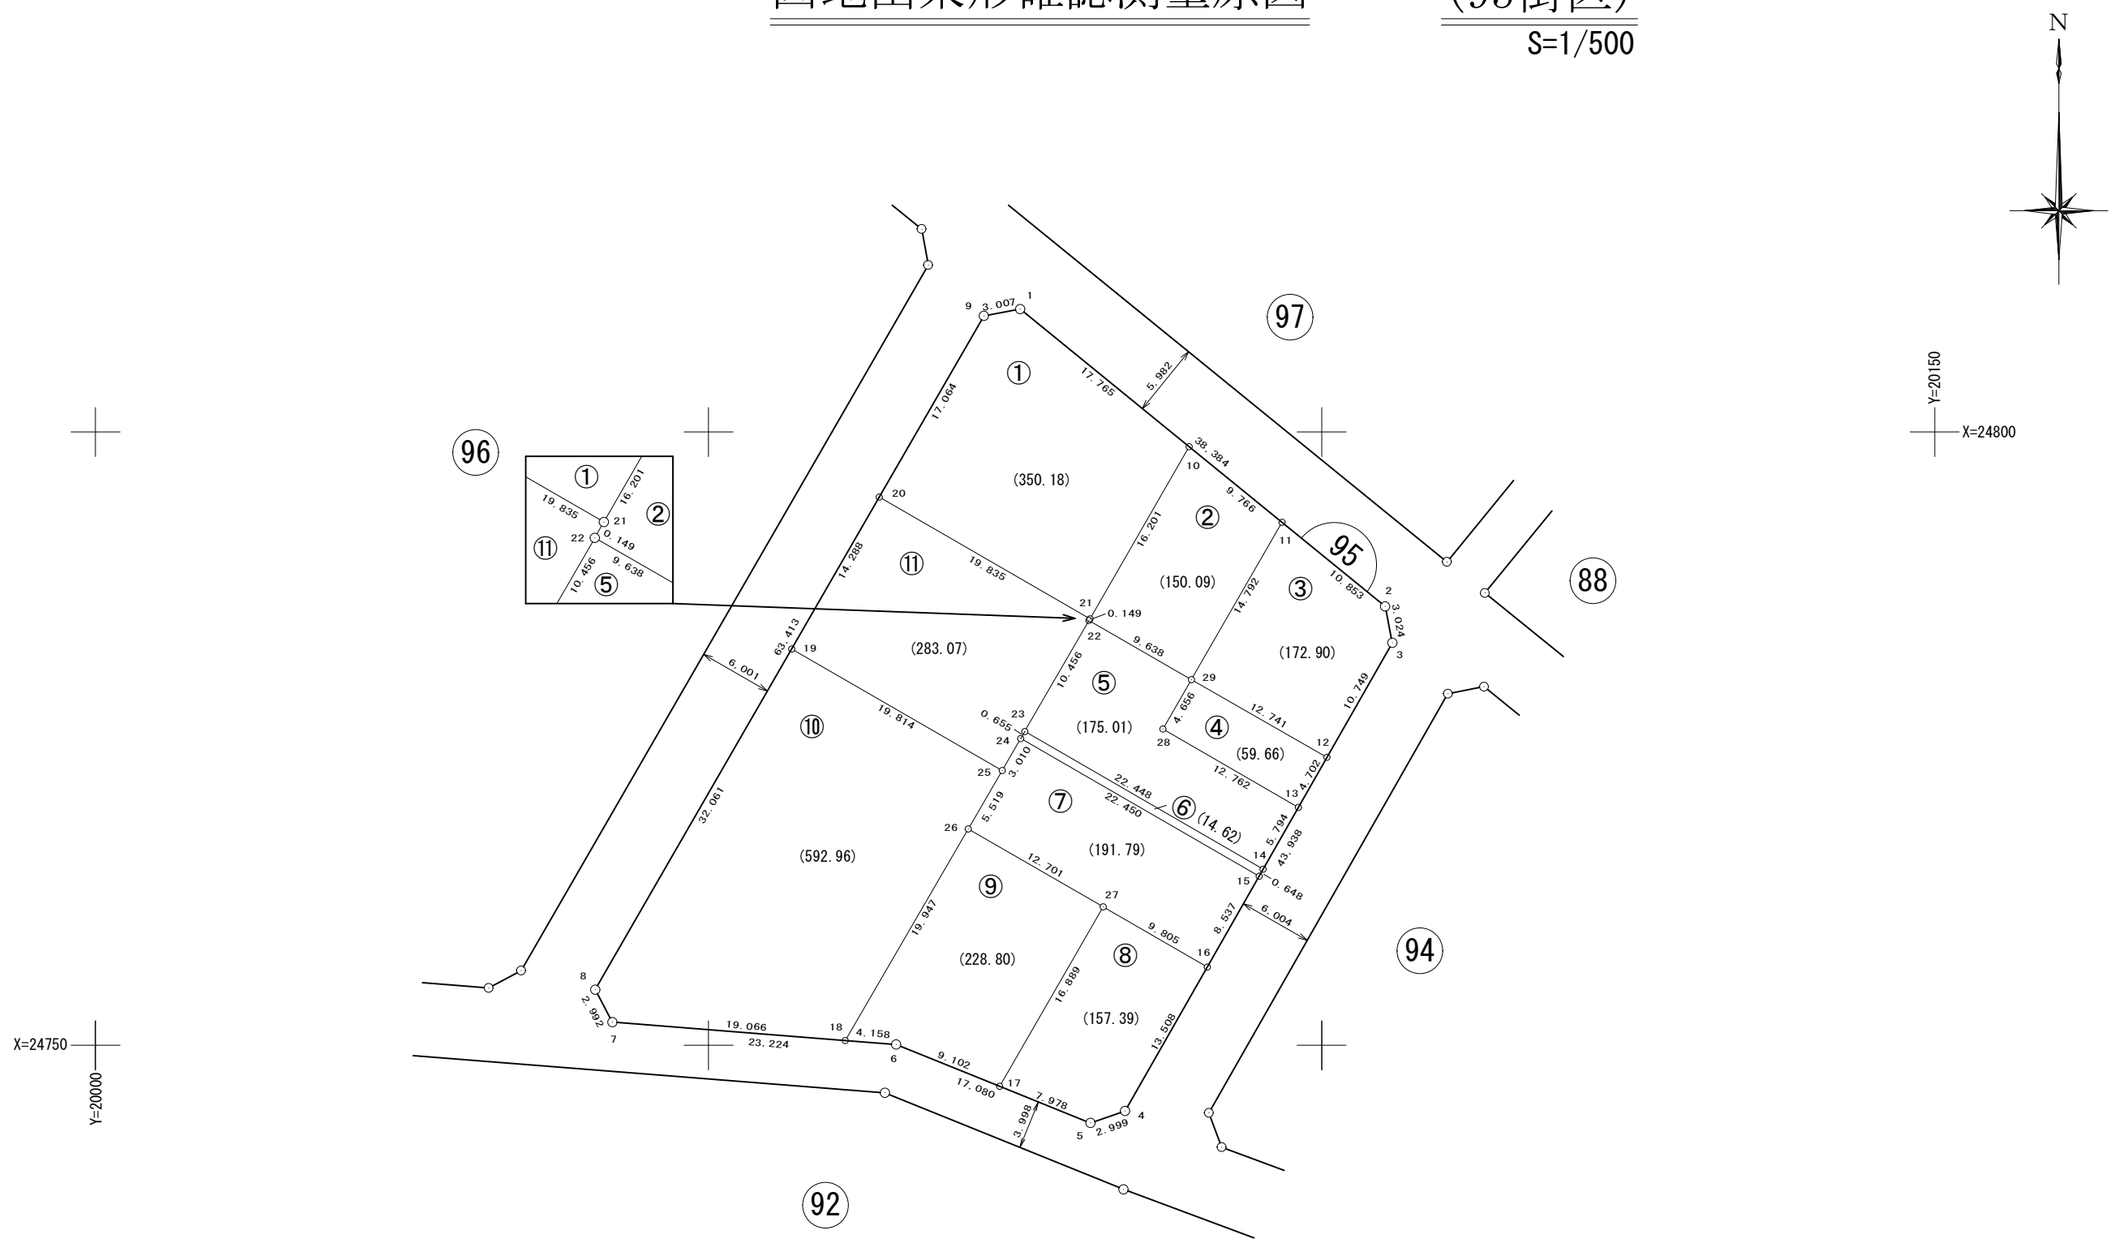

面　積　一　覧　表

種　　別	地　　番	地　　目	面　　積	地　　積	備　　考
	9501:95-1		350.1869310	350.18	
	9502:95-2		150.0977780	150.09	
	9503:95-3		172.9024875	172.90	
	9504:95-4		59.6603725	59.66	
	9505:95-5		175.0134480	175.01	
	9506:95-6		14.6225610	14.62	
	9507:95-7		191.7943585	191.79	
	9508:95-8		157.3911660	157.39	
	9509:95-9		228.8092325	228.80	
	9510:95-10		592.9676490	592.96	
	9511:95-11		283.0725675	283.07	
			2376.5185515	2376.47	
			2376.5185515	2376.47	

座　標　リ　ス　ト

測　　点	X　座　標	Y　座　標
9501:95-1	24810.011	20075.415
9502:95-2	24785.779	20105.183
9503:95-3	24782.810	20105.758
9504:95-4	24744.653	20083.973
9505:95-5	24743.671	20081.139
9506:95-6	24750.065	20065.301
9507:95-7	24751.896	20042.149
9508:95-8	24754.543	20040.755
9509:95-9	24809.463	20072.458
9510:95-10	24798.796	20089.192
9511:95-11	24792.631	20096.766
9512:95-12	24773.475	20100.428
9513:95-13	24769.392	20098.097
9514:95-14	24764.360	20095.225
9515:95-15	24763.798	20094.903
9516:95-16	24756.384	20090.671
9517:95-17	24746.658	20073.741
9518:95-18	24750.393	20061.156
9519:95-19	24782.310	20056.783
9520:95-20	24794.684	20063.927
9521:95-21	24784.760	20081.101
9522:95-22	24784.631	20081.027
9523:95-23	24775.584	20075.785
9524:95-24	24775.017	20075.457
9525:95-25	24772.413	20073.948
9526:95-26	24767.638	20071.181
9527:95-27	24761.287	20082.180
9528:95-28	24775.784	20087.051
9529:95-29	24779.817	20089.377


測　　点	X　座　標	Y　座　標

測　　点	X　座　標	Y　座　標

座 標 面 積 計 算 書

地 番	95-1	地 目	

筆 界 点	X	Y	辺長	方向角	備　考
95-1	24810.011	20075.415	3.007	79-30-03	
95-10	24798.796	20089.192	17.765	129-08-49	
95-21	24784.760	20081.101	16.201	209-57-40	
95-20	24794.684	20063.927	19.835	300-01-17	
95-9	24809.463	20072.458	17.064	29-59-43	

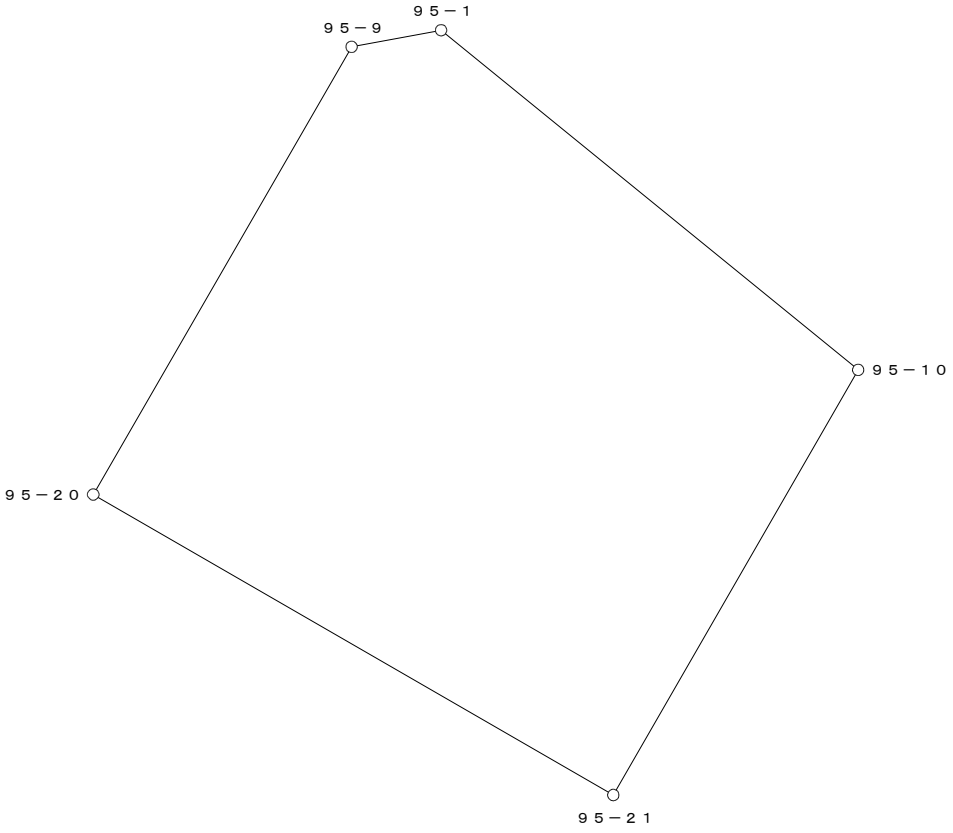


○：筆界点

面積算出公式	倍 面 積　２Ａ	700.373862	土 地 の 所 在			
Ａ＝ 1／2 ΣXn(Y(n+1)－Y(n-1))	面　　積　　Ａ	350.1869310	土地 の 所有者		縮 尺	1／　250

座 標 面 積 計 算 書

地 番	95-2	地 目	

筆 界 点	X	Y	辺長	方向角	備 考
95-10	24798.796	20089.192	9.766	309-08-40	
95-21	24784.760	20081.101	16.201	209-57-40	
95-22	24784.631	20081.027	0.149	209-50-26	
95-29	24779.817	20089.377	9.638	119-57-53	
95-11	24792.631	20096.766	14.792	29-58-09	

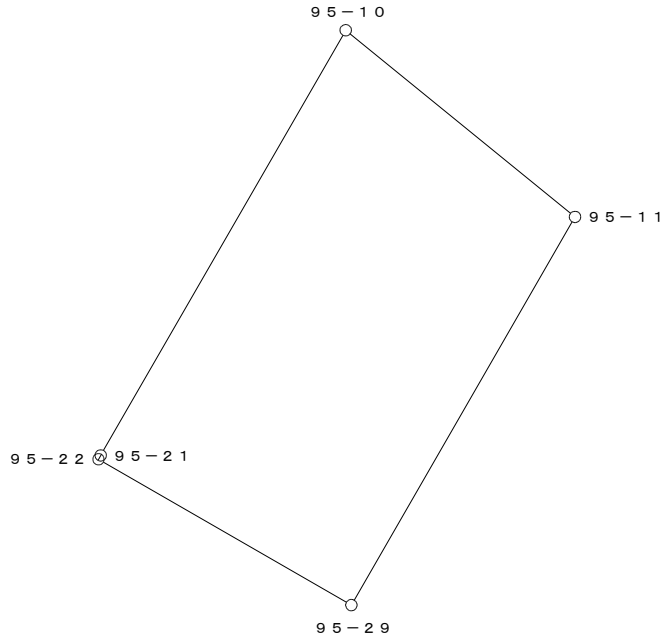


○：筆界点

面積算出公式	倍 面 積　２Ａ	300.195556	土 地 の 所 在			
Ａ＝ 1／2 ΣXn(Y(n+1)－Y(n-1))	面　　積　　Ａ	150.0977780	土地 の 所有者		縮 尺	1／　250

座 標 面 積 計 算 書

地 番	95-3	地 目	

筆 界 点	X	Y	辺長	方向角	備　考
95-11	24792.631	20096.766	10.853	309-08-52	
95-29	24779.817	20089.377	14.792	209-58-09	
95-12	24773.475	20100.428	12.741	119-51-03	
95-3	24782.810	20105.758	10.749	29-43-30	
95-2	24785.779	20105.183	3.024	349-02-22	

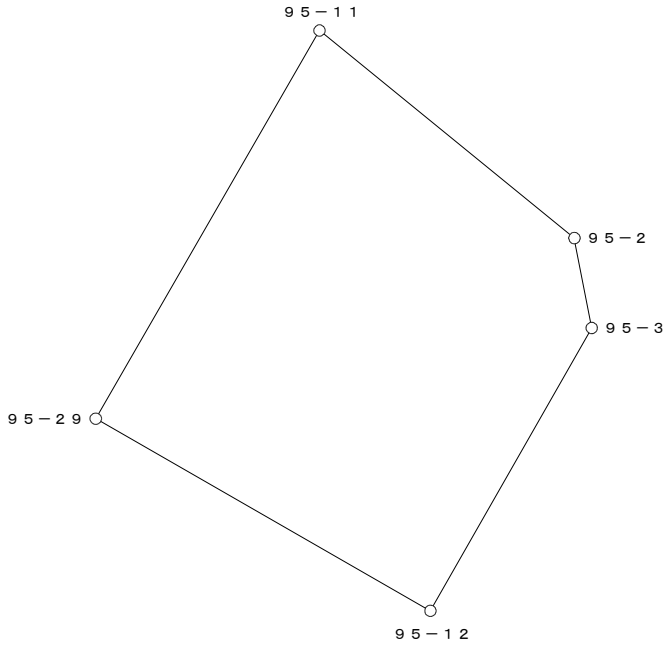


○：筆界点

面積算出公式	倍 面 積　２Ａ	345.804975	土 地 の 所 在			
Ａ＝ 1／2 ΣXn(Y(n+1)－Y(n-1))	面　　積　　Ａ	172.9024875	土地 の 所有者		縮 尺	1／　250

座 標 面 積 計 算 書

地 番	95-4	地 目	

筆 界 点	X	Y	辺長	方向角	備　考
95-29	24779.817	20089.377	12.741	299-51-03	
95-28	24775.784	20087.051	4.656	209-58-26	
95-13	24769.392	20098.097	12.762	120-03-24	
95-12	24773.475	20100.428	4.702	29-43-20	

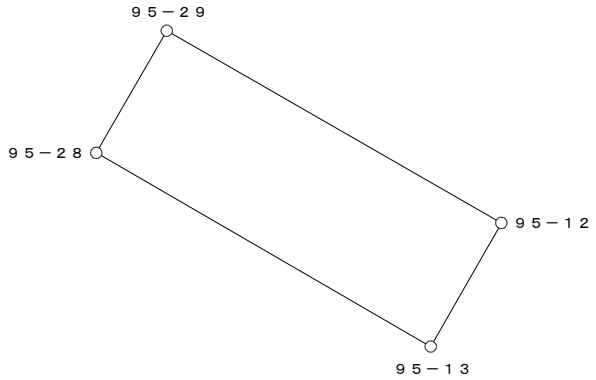


○：筆界点

面積算出公式	倍 面 積　２Ａ	119.320745	土 地 の 所 在			
Ａ＝ 1／2 ΣXn(Y(n+1)－Y(n-1))	面　　積　　Ａ	59.6603725	土地 の 所有者		縮 尺	1／　250

座 標 面 積 計 算 書

地 番	95-5	地 目	

筆 界 点	X	Y	辺長	方向角	備　考
95-13	24769.392	20098.097	5.794	29-42-56	
95-28	24775.784	20087.051	12.762	300-03-24	
95-29	24779.817	20089.377	4.656	29-58-26	
95-22	24784.631	20081.027	9.638	299-57-53	
95-23	24775.584	20075.785	10.456	210-05-20	
95-14	24764.360	20095.225	22.448	120-00-02	

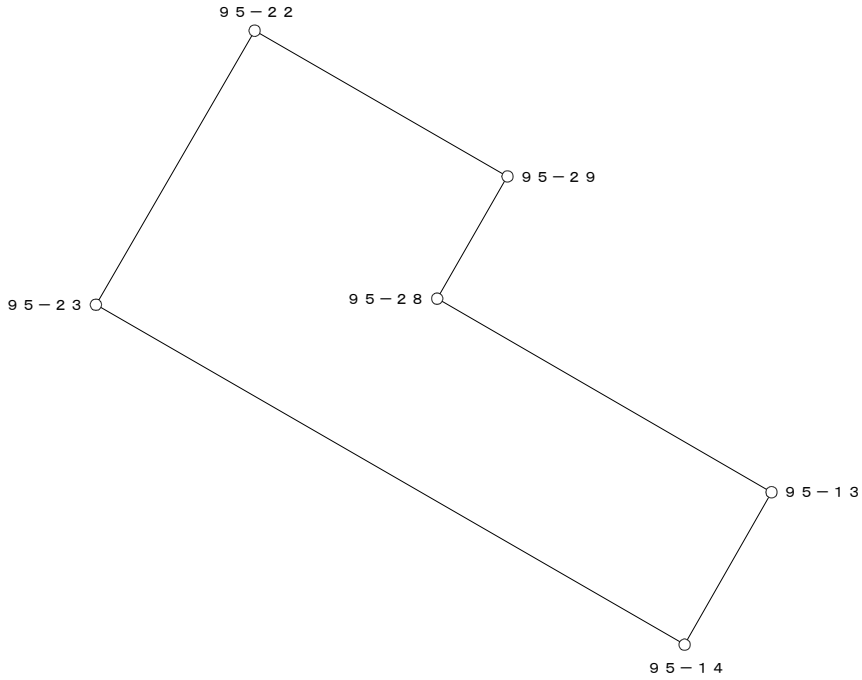


○：筆界点

面積算出公式	倍 面 積　２Ａ	350.026896	土 地 の 所 在			
Ａ＝ 1／2 ΣXn(Y(n+1)－Y(n-1))	面　　積　　Ａ	175.0134480	土地 の 所有者		縮 尺	1／　250

座 標 面 積 計 算 書

地 番	95-6	地 目	

筆 界 点	X	Y	辺長	方向角	備　考
95-14	24764.360	20095.225	0.648	29-48-39	
95-23	24775.584	20075.785	22.448	300-00-02	
95-24	24775.017	20075.457	0.655	210-02-55	
95-15	24763.798	20094.903	22.450	119-58-55	

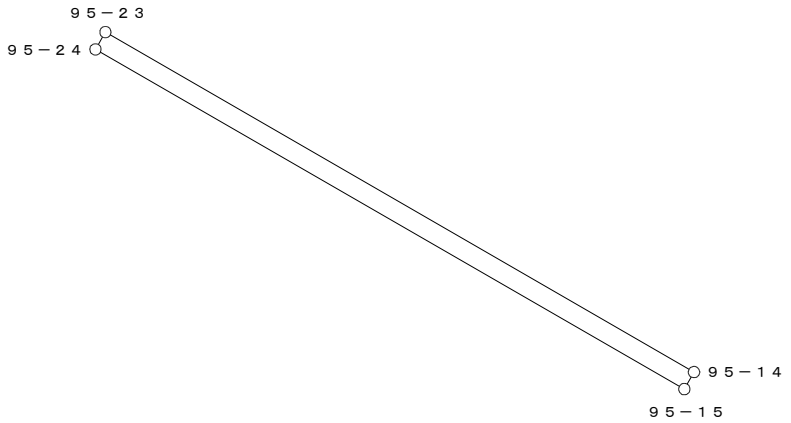


○：筆界点

面積算出公式	倍 面 積　２Ａ	29.245122	土 地 の 所 在			
Ａ＝ 1／2 ΣXn(Y(n+1)－Y(n-1))	面　　積　　Ａ	14.6225610	土地 の 所有者		縮 尺	1／　250

座 標 面 積 計 算 書

地 番	95-7	地 目	

筆 界 点	X	Y	辺長	方向角	備 考
95-15	24763.798	20094.903	8.537	29-43-06	
95-24	24775.017	20075.457	22.450	299-58-55	
95-25	24772.413	20073.948	3.010	210-05-31	
95-26	24767.638	20071.181	5.519	210-05-29	
95-27	24761.287	20082.180	12.701	120-00-10	
95-16	24756.384	20090.671	9.805	120-00-13	

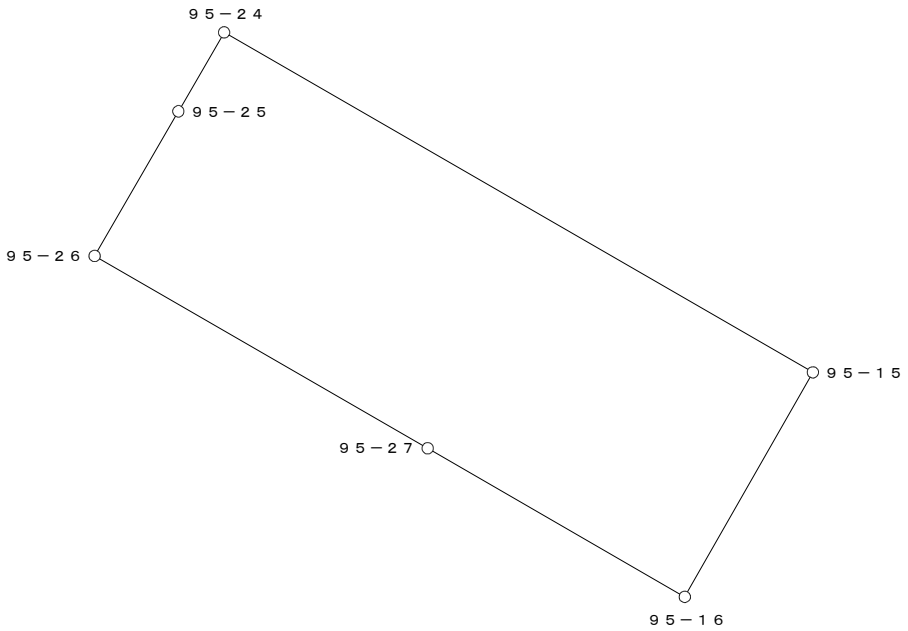


○：筆界点

面積算出公式	倍 面 積 ２Ａ	383.588717	土 地 の 所 在			
Ａ＝ 1／2 ΣXn(Y(n+1)－Y(n-1))	面 積 Ａ	191.7943585	土地 の 所有者		縮 尺	1／ 250

座 標 面 積 計 算 書

地 番	95-8	地 目	

筆 界 点	X	Y	辺長	方向角	備　考
95-16	24756.384	20090.671	13.508	29-43-30	
95-27	24761.287	20082.180	9.805	300-00-13	
95-17	24746.658	20073.741	16.889	209-58-45	
95-5	24743.671	20081.139	7.978	111-59-12	
95-4	24744.653	20083.973	2.999	70-53-18	

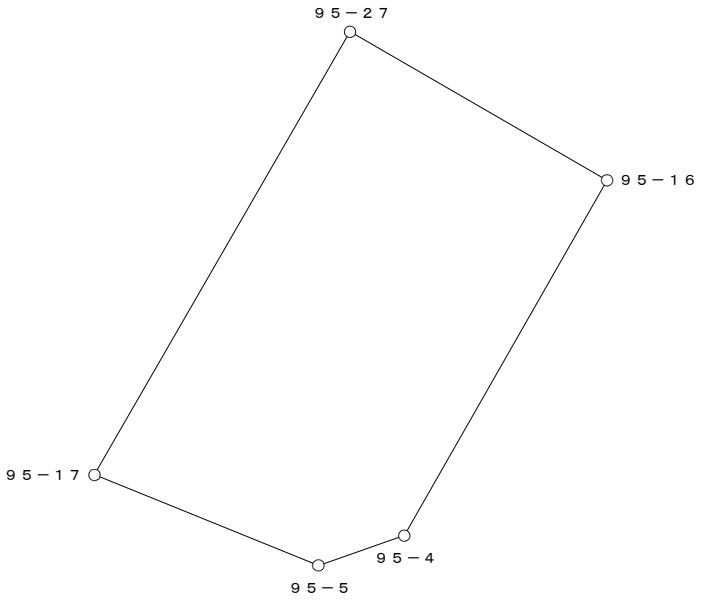


○：筆界点

面積算出公式	倍 面 積　２Ａ	314.782332	土 地 の 所 在			
Ａ＝ 1／2 ΣXn(Y(n+1)－Y(n-1))	面　　積　　Ａ	157.3911660	土地 の 所有者		縮 尺	1／　250

座 標 面 積 計 算 書

地 番	95-9	地 目	

筆 界 点	X	Y	辺長	方向角	備　考
95-26	24767.638	20071.181	12.701	300-00-10	
95-18	24750.393	20061.156	19.947	210-10-14	
95-6	24750.065	20065.301	4.158	94-31-28	
95-17	24746.658	20073.741	9.102	111-58-57	
95-27	24761.287	20082.180	16.889	29-58-45	

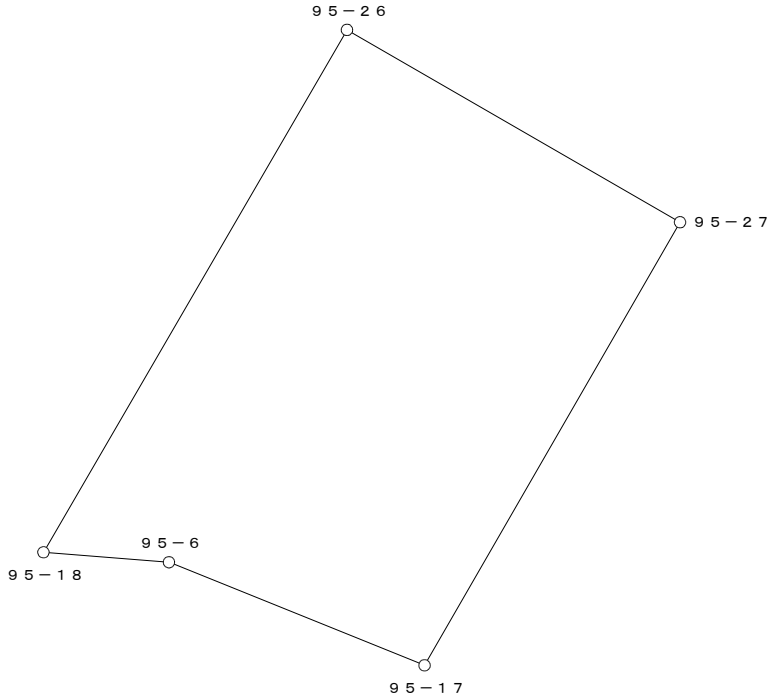


○：筆界点

面積算出公式	倍 面 積　２Ａ	457.618465	土 地 の 所 在			
Ａ＝ 1／2 ΣXn(Y(n+1)－Y(n-1))	面　　積　　Ａ	228.8092325	土地 の 所有者		縮 尺	1／　250

座 標 面 積 計 算 書

地 番	95-10	地 目	

筆 界 点	X	Y	辺長	方向角	備　考
95-18	24750.393	20061.156	19.066	94-31-17	
95-26	24767.638	20071.181	19.947	30-10-14	
95-25	24772.413	20073.948	5.519	30-05-29	
95-19	24782.310	20056.783	19.814	299-58-01	
95-8	24754.543	20040.755	32.061	209-59-42	
95-7	24751.896	20042.149	2.992	152-13-38	

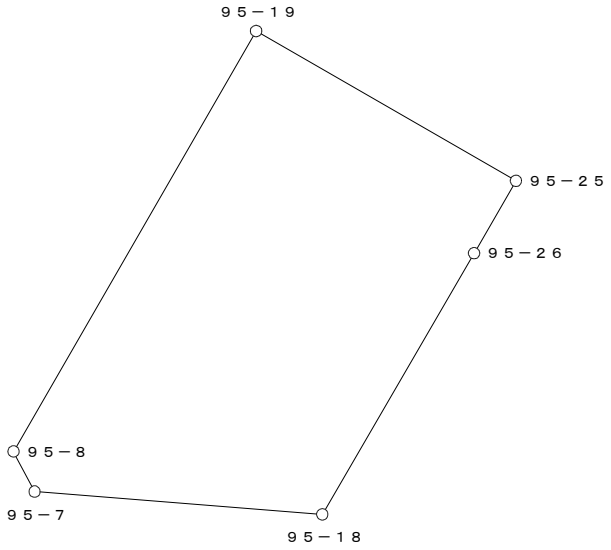


○：筆界点

面積算出公式	倍 面 積　２Ａ　1185.935298	土 地 の 所 在			
Ａ＝ 1／2 ΣXn(Y(n+1)－Y(n-1))	面　積　Ａ　592.9676490	土地 の 所有者		縮 尺	1／　500

座 標 面 積 計 算 書

地 番	95-11	地 目	

筆 界 点	X	Y	辺長	方向角	備　考
95-25	24772.413	20073.948	19.814	119-58-01	
95-24	24775.017	20075.457	3.010	30-05-31	
95-23	24775.584	20075.785	0.655	30-02-55	
95-22	24784.631	20081.027	10.456	30-05-20	
95-21	24784.760	20081.101	0.149	29-50-26	
95-20	24794.684	20063.927	19.835	300-01-17	
95-19	24782.310	20056.783	14.288	209-59-58	

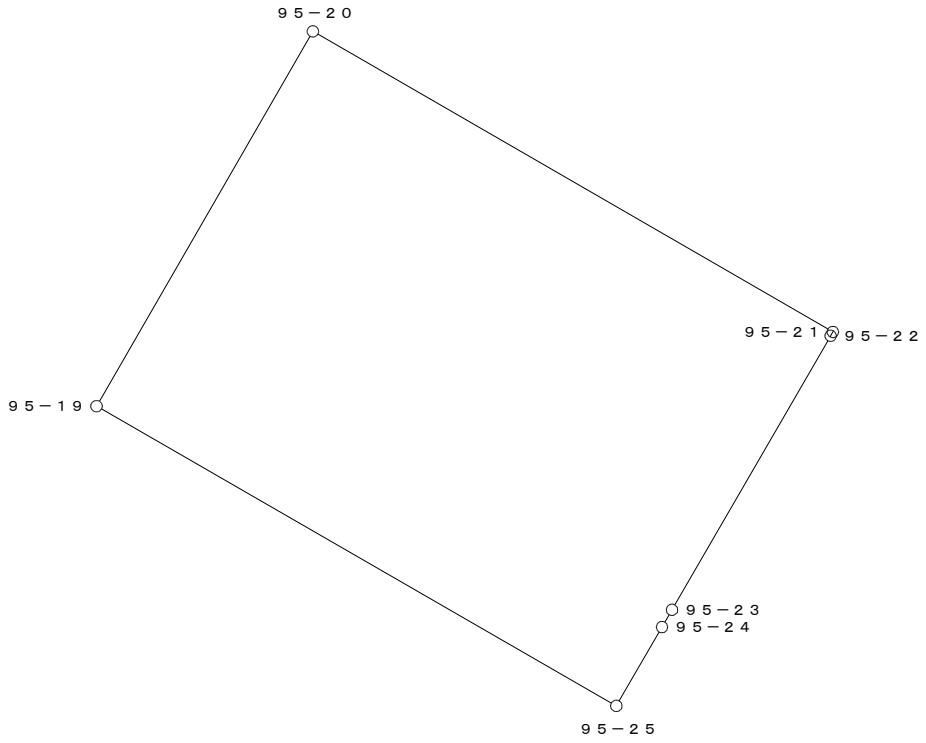

○：筆界点

面積算出公式	倍 面 積　２Ａ	566.145135	土 地 の 所 在			
Ａ＝ 1／2 ΣXn(Y(n+1)－Y(n-1))	面　　積　　Ａ	283.0725675	土地 の 所有者		縮 尺	1／　250