
換　地　図

縮尺　５００分の１

所 在　　那覇市真嘉比一丁目

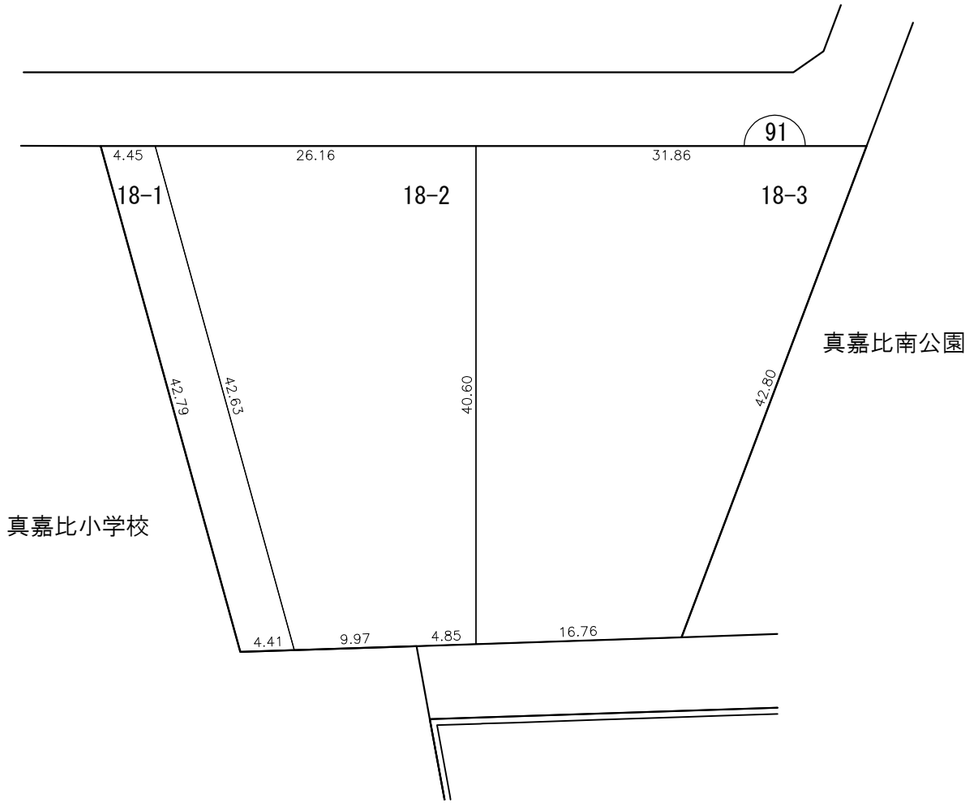


凡例	施行地区界	町界	丁目界	5-1 地番	換地	

那覇広域都市計画事業真嘉比古島第二土地区画整理事業

画地出来形確認測量原図　９１街区

S=1/500

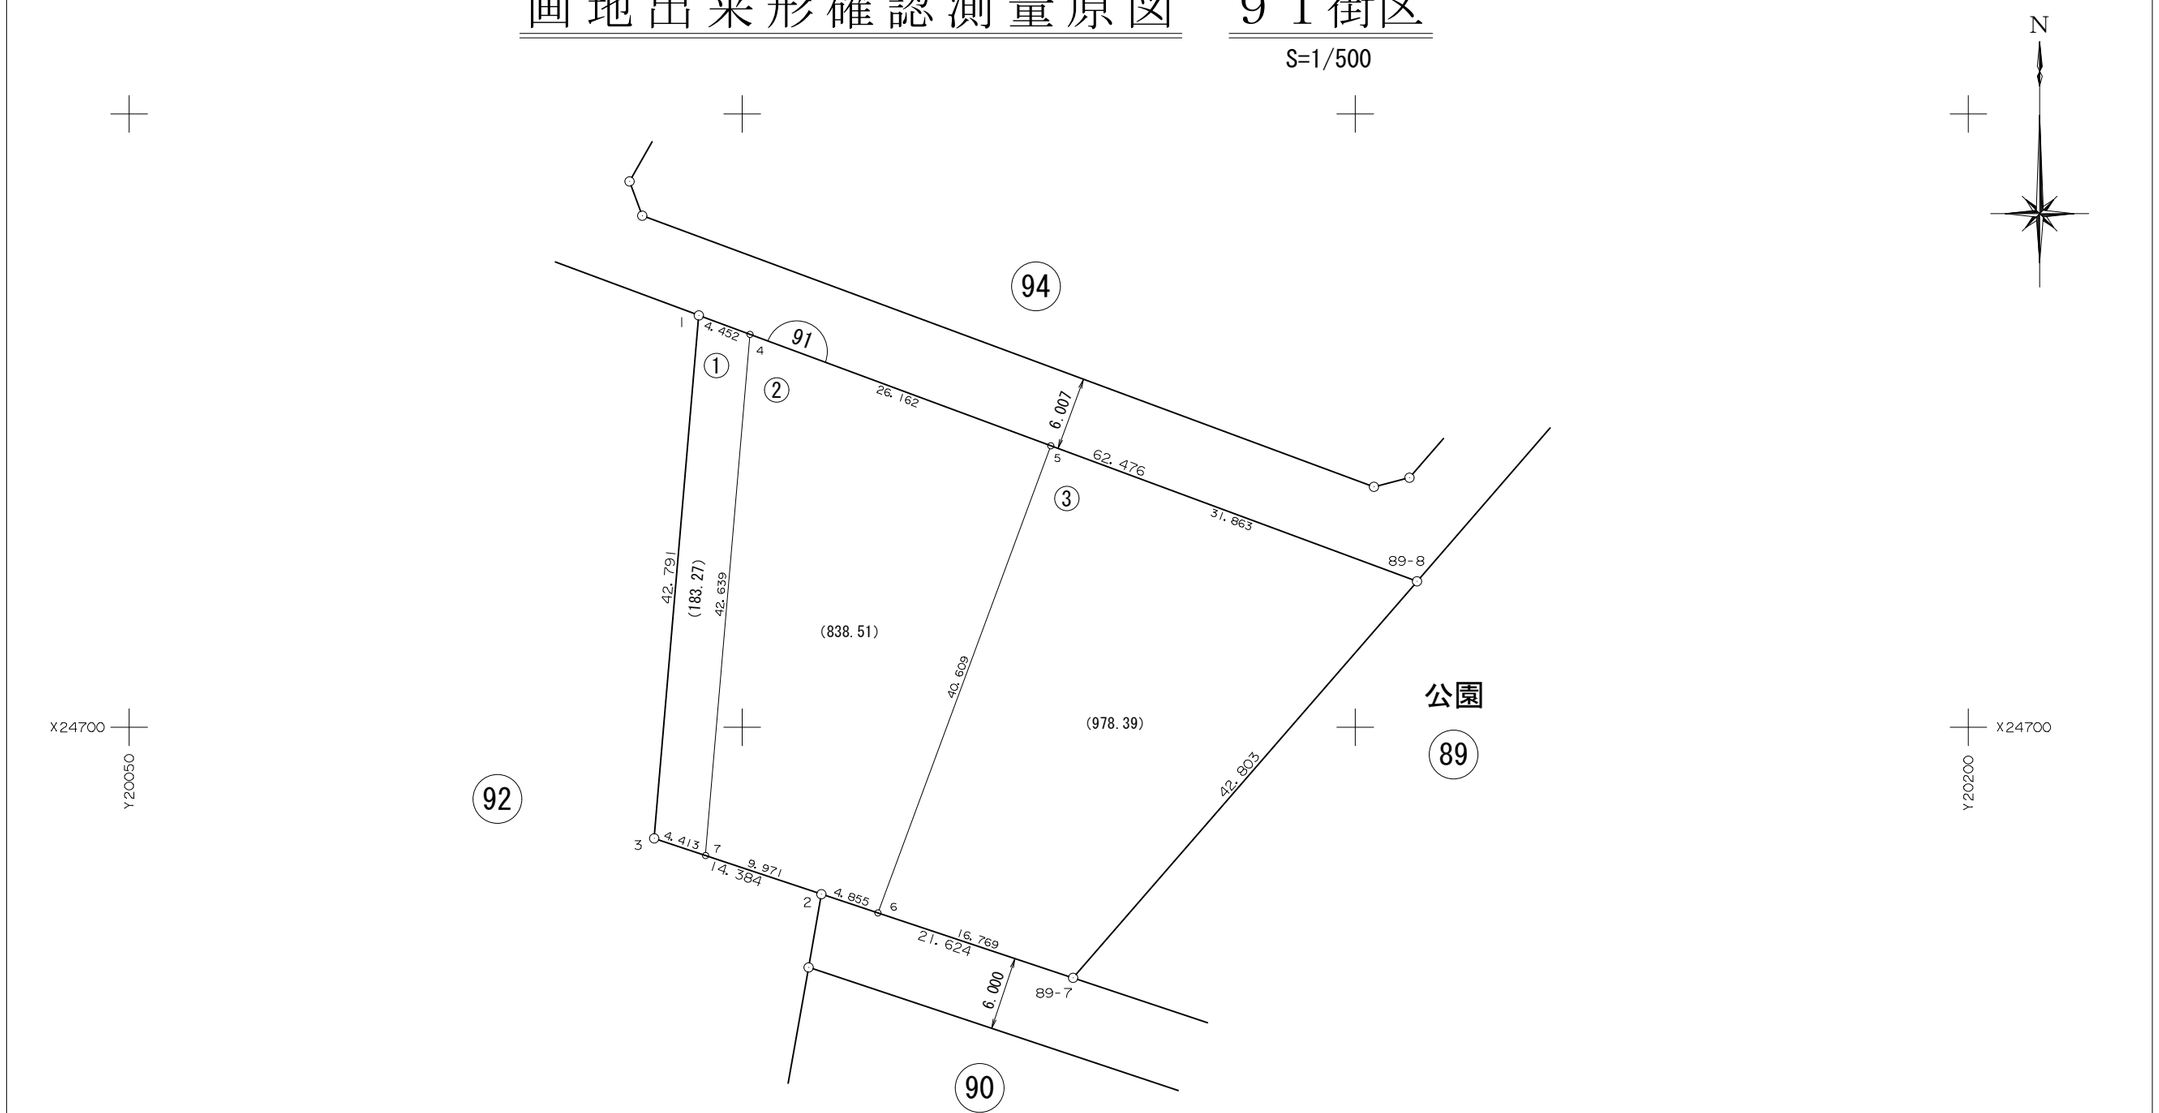

面　積　一　覧　表

種　　別	地　　番	地　　目	面　　積	地　　積	備　　考
	9101:91-1		183.2797355	183.27	
	9102:91-2		838.5111805	838.51	
	9103:91-3		978.3975805	978.39	
			2000.1884965	2000.17	
			2000.1884965	2000.17	

座　標　リ　ス　ト

測　　点	X　座　標	Y　座　標
9101:91-1	24733.584	20096.449
9102:91-2	24686.405	20106.461
9103:91-3	24690.948	20092.813
9104:91-4	24732.039	20100.624
9105:91-5	24722.957	20125.159
9106:91-6	24684.871	20111.067
9107:91-7	24689.554	20097.000


測　　点	X　座　標	Y　座　標

測　　点	X　座　標	Y　座　標

座 標 面 積 計 算 書

地 番	91-1	地 目	

筆 界 点	X	Y	辺長	方向角	備　考
91-1	24733.584	20096.449	42.791	4-52-28	
91-4	24732.039	20100.624	4.452	110-18-27	
91-7	24689.554	20097.000	42.639	184-52-32	
91-3	24690.948	20092.813	4.413	288-24-52	

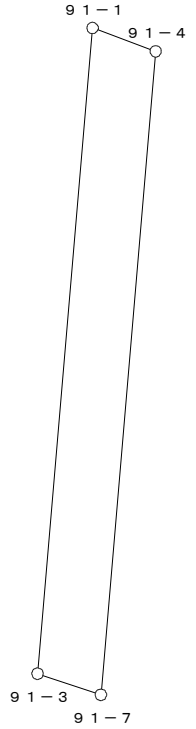


○：筆界点

面積算出公式	倍 面 積　２Ａ	366.559471	土 地 の 所 在			
Ａ＝ 1／2 ΣXn(Y(n+1)－Y(n-1))	面　　積　　Ａ	183.2797355	土地 の 所有者		縮 尺	1／　500

座 標 面 積 計 算 書

地 番	91-2	地 目	

筆 界 点	X	Y	辺長	方向角	備　考
91-4	24732.039	20100.624	42.639	4-52-32	
91-5	24722.957	20125.159	26.162	110-18-46	
91-6	24684.871	20111.067	40.609	200-18-17	
91-2	24686.405	20106.461	4.855	288-25-12	
91-7	24689.554	20097.000	9.971	288-24-34	

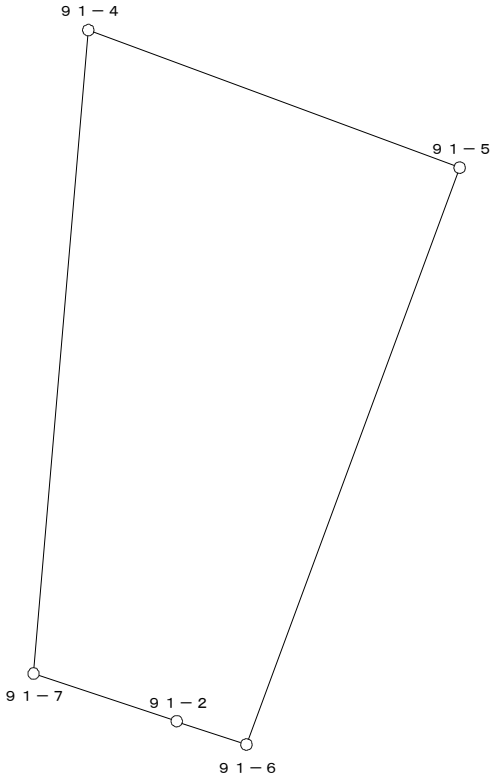


○：筆界点

面積算出公式	倍 面 積　２Ａ　1677.022361	土 地 の 所 在			
Ａ＝ 1／2 ΣＸn(Ｙ(ｎ+1)－Ｙ(ｎ-1))	面　積　Ａ　838.5111805	土地 の 所有者		縮 尺	1／　500

座 標 面 積 計 算 書

地 番	91-3	地 目	

筆 界 点	X	Y	辺長	方向角	備　考
91-5	24722.957	20125.159	40.609	20-18-17	
89-8	24711.896	20155.040	31.863	110-18-47	
89-7	24679.575	20126.978	42.803	220-57-56	
91-6	24684.871	20111.067	16.769	288-24-36	

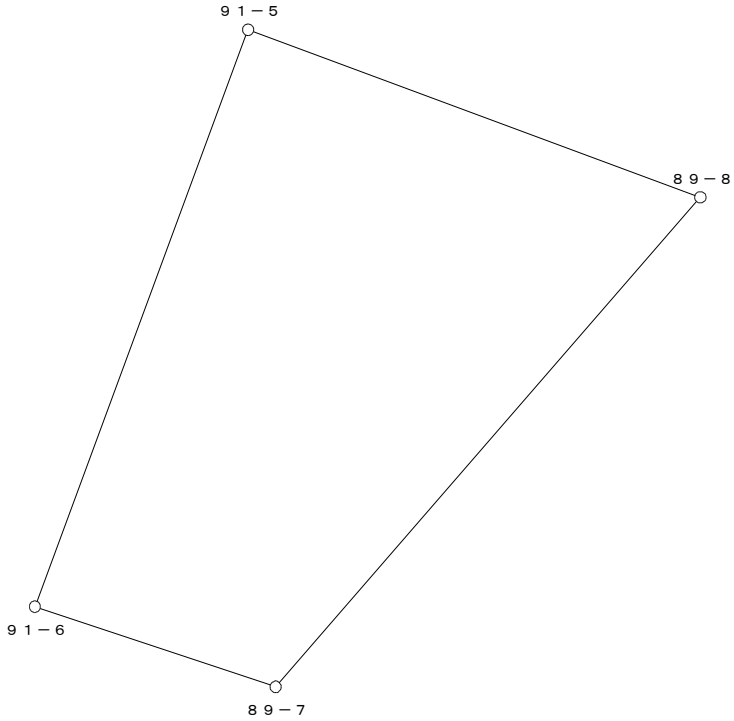

○：筆界点

面積算出公式	倍 面 積　２Ａ　1956.795161	土 地 の 所 在			
Ａ＝ 1／2 ΣXn(Y(n+1)－Y(n-1))	面　積　Ａ　978.3975805	土地 の 所有者		縮 尺	1／　500