
那覇広域都市計画事業真嘉比古島第二土地区画整理事業

画地出来形確認測量原図　８９街区

S=1/500

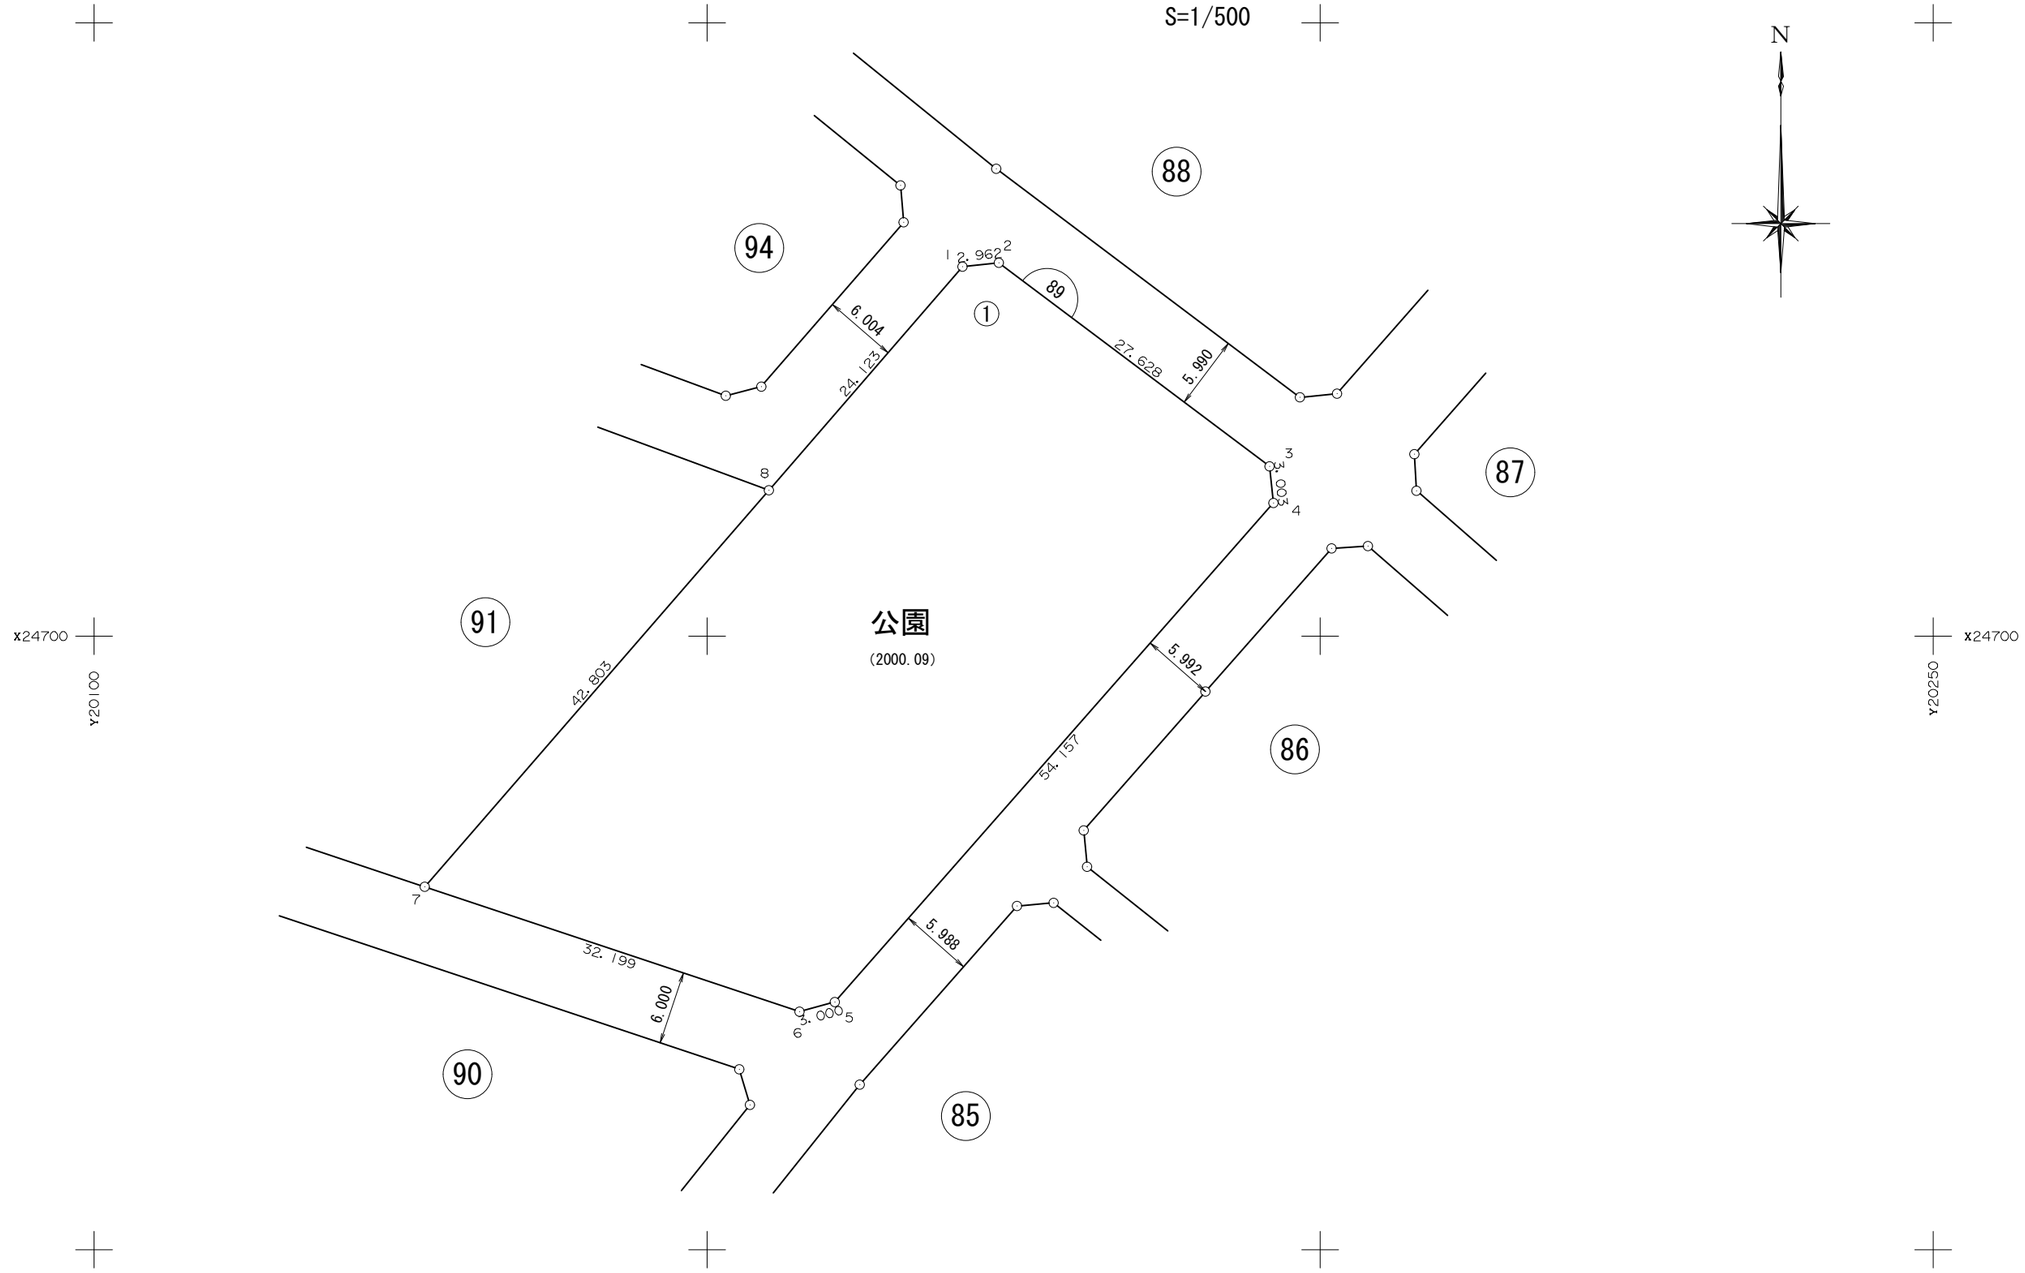

面　積　一　覧　表

種　　別	地　　番	地　　目	面　　積	地　　積	備　　考
	8901:89-1		2000.0904630	2000.09	
			2000.0904630	2000.09	
			2000.0904630	2000.09	

座　標　リ　ス　ト

測　　点	X　座　標	Y　座　標
8901:89-1	24730.126	20170.839
8902:89-2	24730.444	20173.784
8903:89-3	24713.850	20195.874
8904:89-4	24710.863	20196.182
8905:89-5	24670.189	20160.425
8906:89-6	24669.405	20157.529
8907:89-7	24679.575	20126.978
8908:89-8	24711.896	20155.040


測　　点	X　座　標	Y　座　標

測　　点	X　座　標	Y　座　標

座 標 面 積 計 算 書

地 番	89-1	地 目	

筆 界 点	X	Y	辺長	方向角	備　考
89-1	24730.126	20170.839	24.123	40-54-50	
89-2	24730.444	20173.784	2.962	83-50-14	
89-3	24713.850	20195.874	27.628	126-54-50	
89-4	24710.863	20196.182	3.003	174-06-46	
89-5	24670.189	20160.425	54.157	221-19-09	
89-6	24669.405	20157.529	3.000	254-51-07	
89-7	24679.575	20126.978	32.199	288-24-43	
89-8	24711.896	20155.040	42.803	40-57-56	

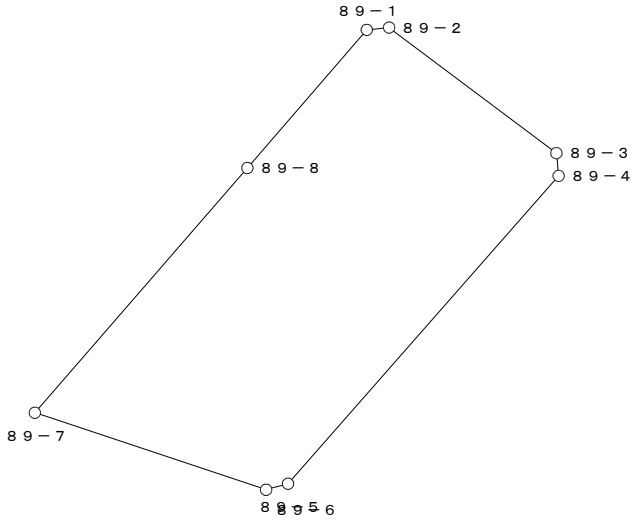

○：筆界点

面積算出公式	倍 面 積　２Ａ	4000.180926	土 地 の 所 在			
Ａ＝ 1／2 ΣXn(Y(n+1)－Y(n-1))	面　積　Ａ	2000.0904630	土地 の 所有者		縮 尺	1／　1000