換　地　図　　縮尺　５００分の１

所 在　那覇市真嘉比一丁目




凡例

	施行地区界
	町界
	丁目界
5-1	地番
	換地

那覇広域都市計画事業真嘉比古島第二土地区画整理事業

画地出来形確認測量原図　81街区

S=1/500

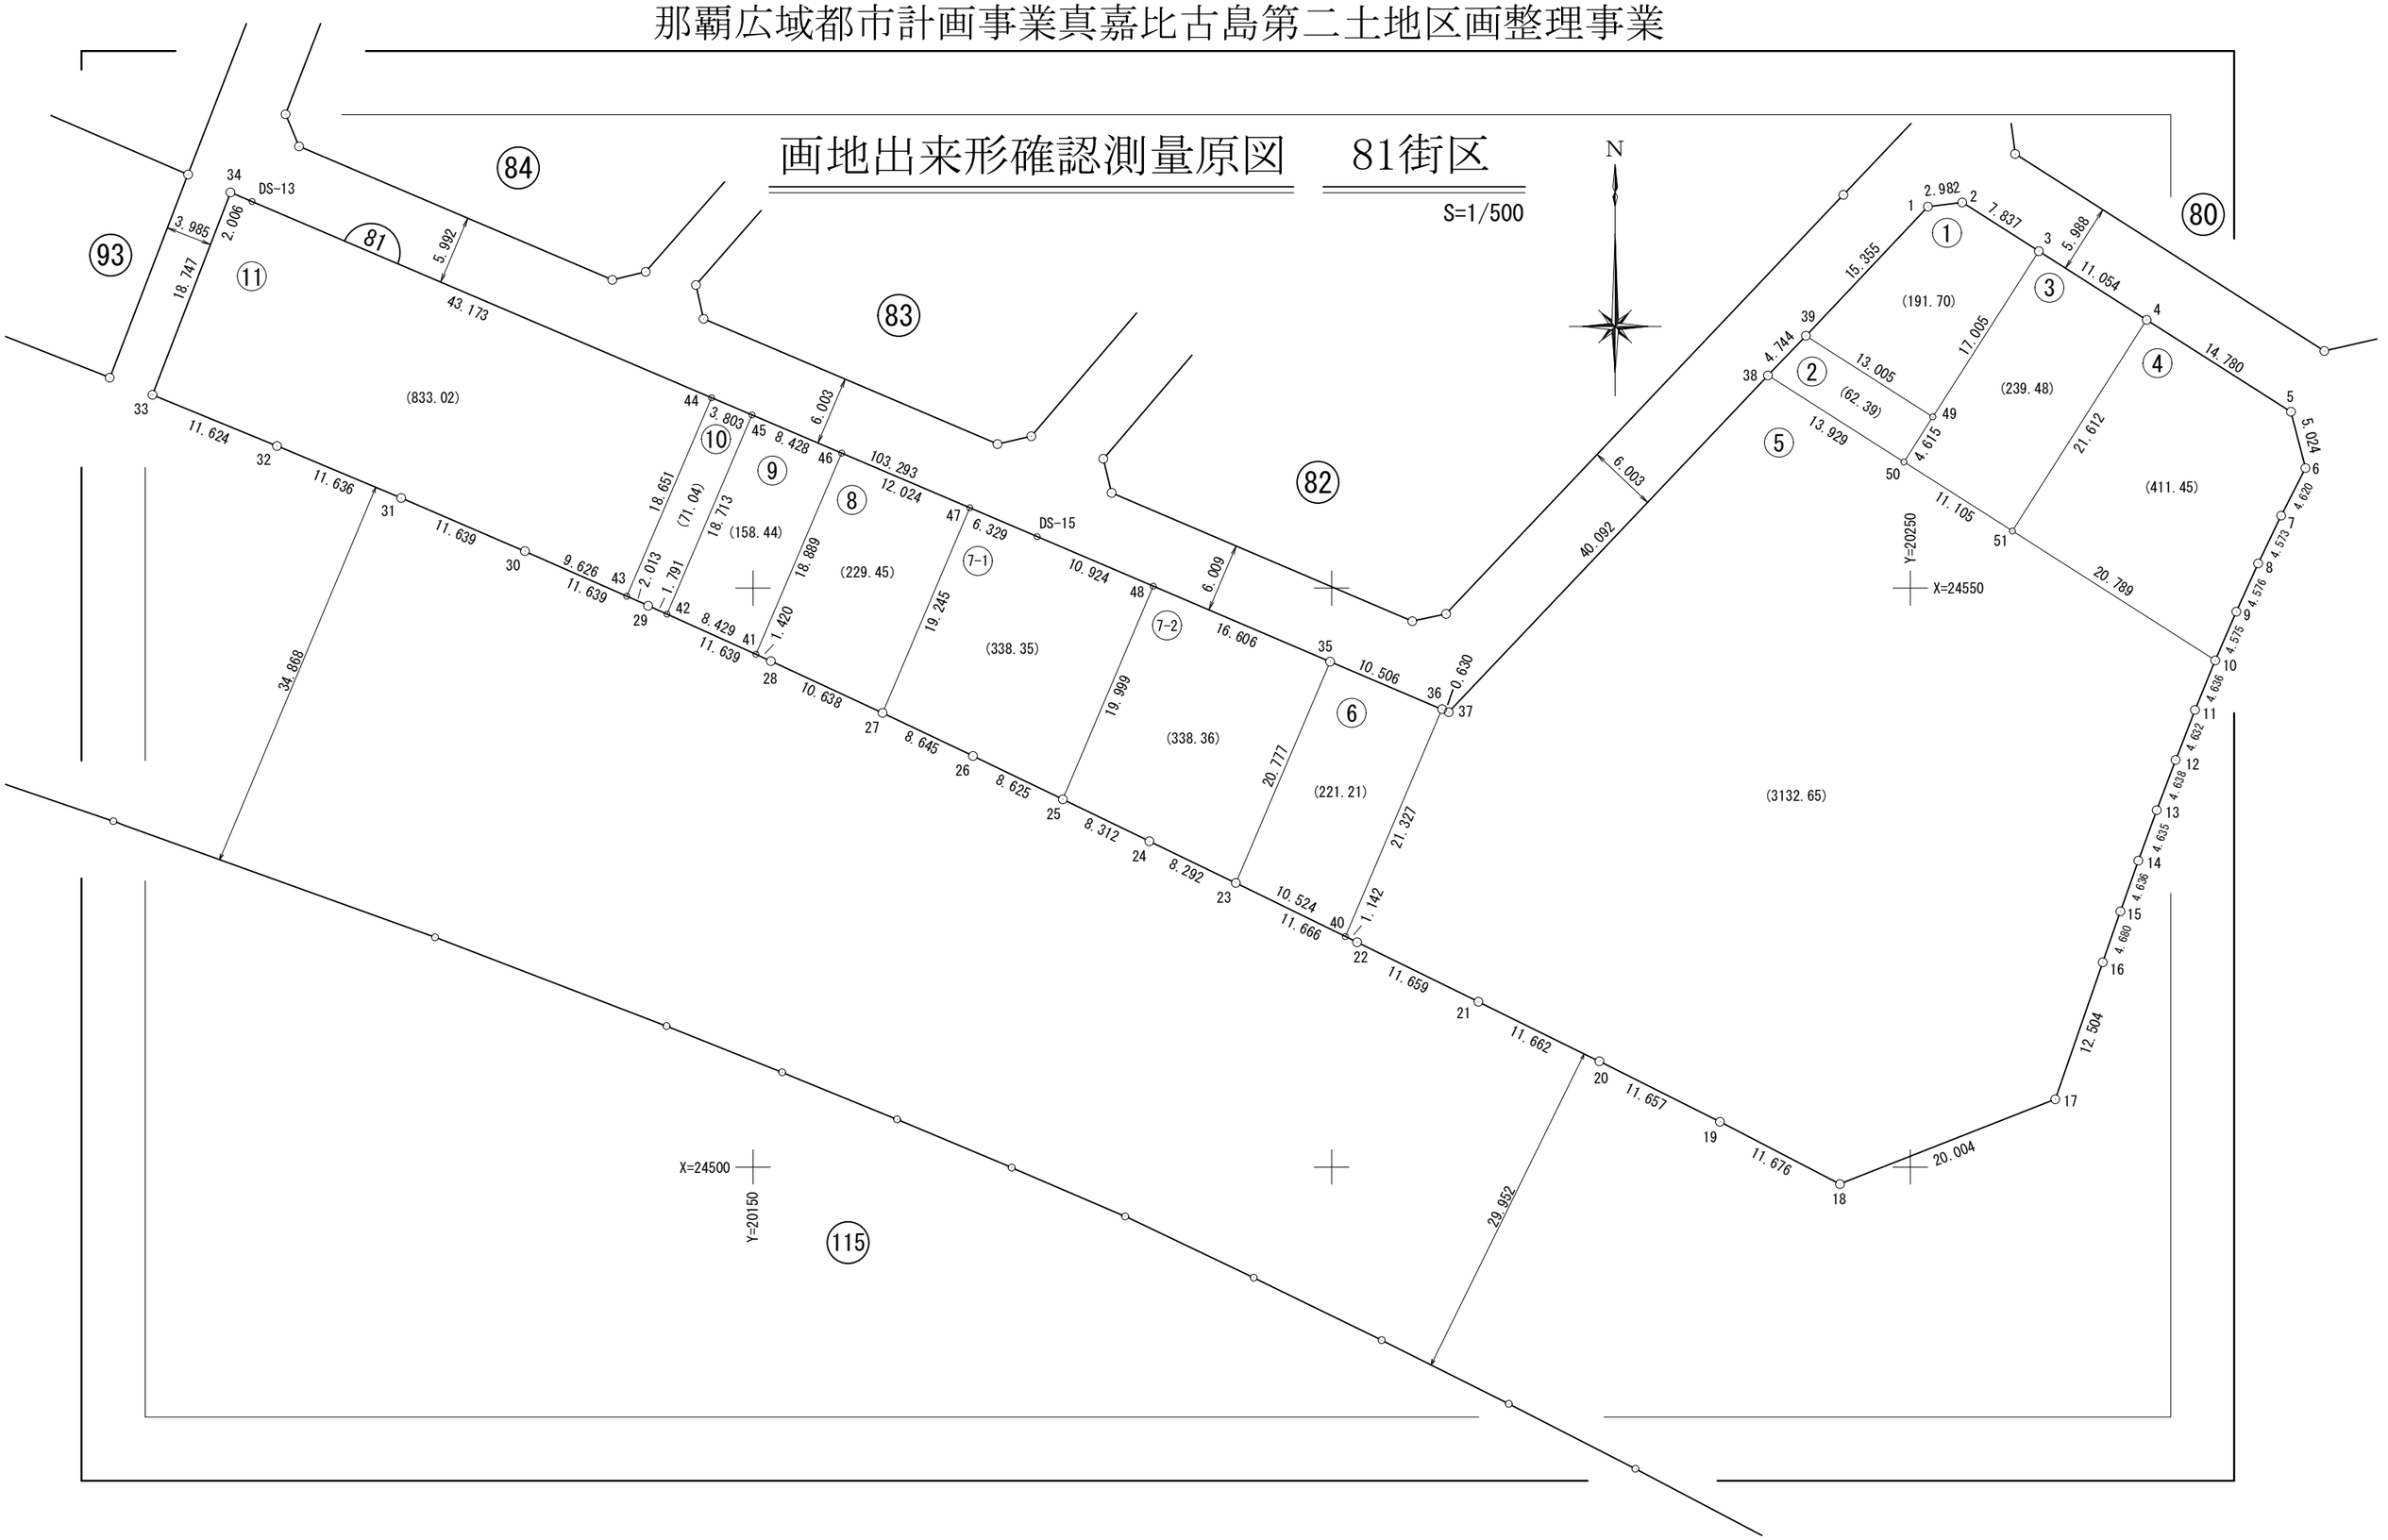

面　積　一　覧　表

種　　別	地　　番	地　　目	面　　積	地　　積	備　　考
	8101:81-1		191.7037880	191.70	
	8102:81-2		62.3960790	62.39	
	8103:81-3		239.4872935	239.48	
	8104:81-4		411.4516320	411.45	
	8105:81-5		3132.6555280	3132.65	
	8106:81-6		221.2153905	221.21	
	8107:81-7-1		338.3587865	338.35	
	8108:81-7-2		338.3667870	338.36	
	8109:81-8		229.4565190	229.45	
	8110:81-9		158.4467450	158.44	
	8111:81-10		71.0404285	71.04	
	8112:81-11		833.0208295	833.02	
			6227.5998065	6227.54	
			6227.5998065	6227.54	

座　標　リ　ス　ト

測　　点	X　座　標	Y　座　標
8101:81-1	24582.965	20251.530
8102:81-2	24583.324	20254.490
8103:81-3	24579.113	20261.099
8104:81-4	24573.173	20270.421
8105:81-5	24565.233	20282.887
8106:81-6	24560.370	20284.147
8107:81-7	24556.263	20282.031
8108:81-8	24552.137	20280.060
8109:81-9	24547.970	20278.170
8110:81-10	24543.772	20276.351
8111:81-11	24539.481	20274.595
8112:81-12	24535.162	20272.920
8113:81-13	24530.820	20271.289
8114:81-14	24526.464	20269.706
8115:81-15	24522.093	20268.161
8116:81-16	24517.674	20266.621
8117:81-17	24505.858	20262.530
8118:81-18	24498.532	20243.916
8119:81-19	24503.911	20233.553
8120:81-20	24509.126	20223.128
8121:81-21	24514.282	20212.668
8122:81-22	24519.416	20202.200
8123:81-23	24524.535	20191.717
8124:81-24	24528.143	20184.251
8125:81-25	24531.762	20176.768
8126:81-26	24535.509	20168.999
8127:81-27	24539.228	20161.195
8128:81-28	24543.700	20151.543
8129:81-29	24548.490	20140.935
8130:81-30	24553.188	20130.286
8131:81-31	24557.788	20119.595


測　　点	X　座　標	Y　座　標
8132:81-32	24562.290	20108.865
8133:81-33	24566.696	20098.108
8134:81-34	24584.186	20104.857
8135:81-35	24543.649	20199.863
8136:81-36	24539.538	20209.531
8137:81-37	24539.292	20210.111
8138:81-38	24568.383	20237.698
8139:81-39	24571.804	20240.984
8140:81-40	24519.917	20201.174
8141:81-41	24544.284	20150.249
8142:81-42	24547.753	20142.567
8143:81-43	24549.303	20139.093
8144:81-44	24566.458	20146.412
8145:81-45	24564.965	20149.910
8146:81-46	24561.658	20157.662
8147:81-47	24556.940	20168.722
8148:81-48	24550.168	20184.590
8149:81-49	24564.789	20251.935
8150:81-50	24560.902	20249.448
8151:81-51	24554.940	20258.817

測　　点	X　座　標	Y　座　標

座 標 面 積 計 算 書

地 番	81-1	地 目	

筆 界 点	X	Y	辺長	方向角	備　考
81-1	24582.965	20251.530	2.982	263-05-05	
81-39	24571.804	20240.984	15.355	223-22-38	
81-49	24564.789	20251.935	13.005	122-38-34	
81-3	24579.113	20261.099	17.005	32-36-35	
81-2	24583.324	20254.490	7.837	302-30-13	

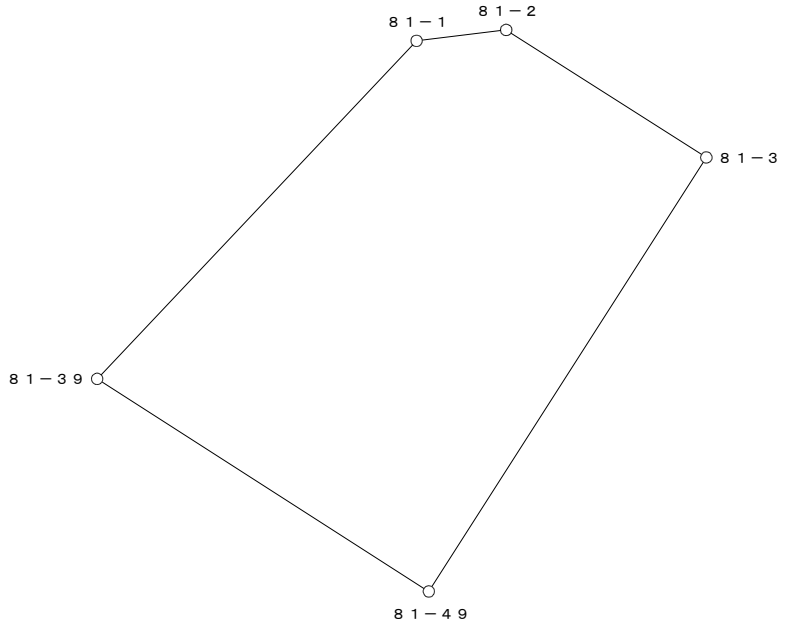


○：筆界点

面積算出公式	倍 面 積　２Ａ	383.407576	土 地 の 所 在			
Ａ＝ 1／2 ΣXn(Y(n+1)－Y(n-1))	面　　積　　Ａ	191.7037880	土地 の 所有者		縮 尺	1／　250

座 標 面 積 計 算 書

地 番	81-2	地 目	

筆 界 点	X	Y	辺長	方向角	備　考
81-39	24571.804	20240.984	13.005	302-38-34	
81-38	24568.383	20237.698	4.744	223-50-49	
81-50	24560.902	20249.448	13.929	122-29-03	
81-49	24564.789	20251.935	4.615	32-36-44	

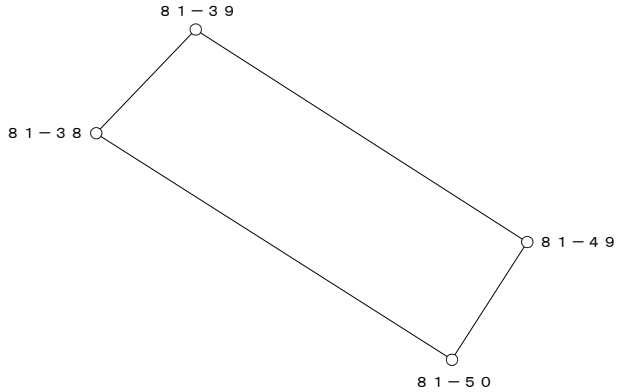


○：筆界点

面積算出公式	倍 面 積　２Ａ　124.792158	土 地 の 所 在			
Ａ＝ 1／2 ΣXn(Y(n+1)－Y(n-1))	面　積　Ａ　62.3960790	土地 の 所有者		縮 尺	1／　250

座 標 面 積 計 算 書

地 番	81-3	地 目	

筆 界 点	X	Y	辺長	方向角	備　考
81-3	24579.113	20261.099	11.054	302-30-19	
81-49	24564.789	20251.935	17.005	212-36-35	
81-50	24560.902	20249.448	4.615	212-36-44	
81-51	24554.940	20258.817	11.105	122-28-15	
81-4	24573.173	20270.421	21.612	32-28-26	

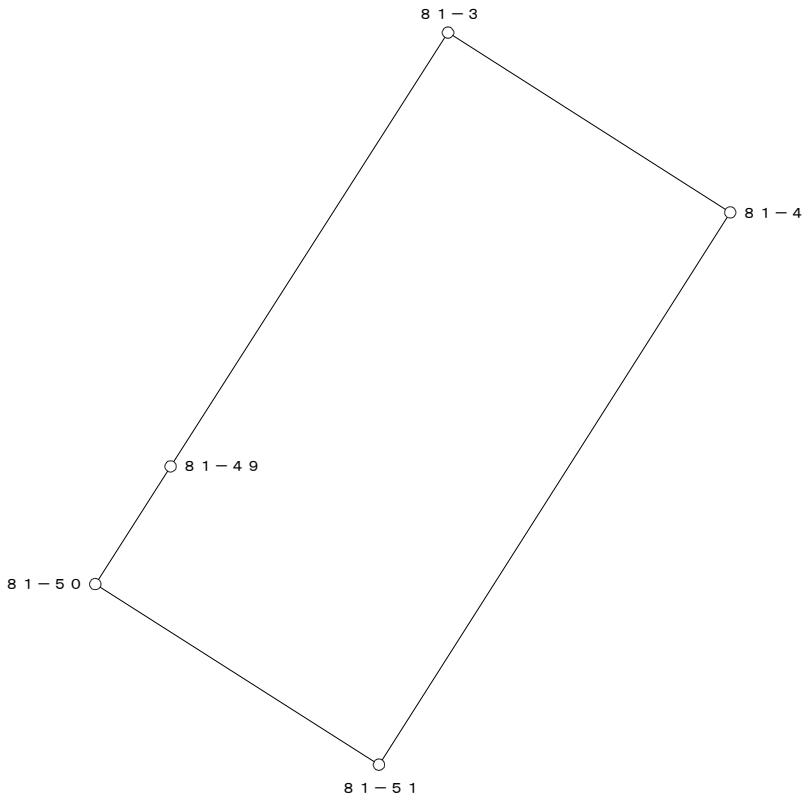


○：筆界点

面積算出公式	倍 面 積　２Ａ	478.974587	土 地 の 所 在			
Ａ＝ 1／2 ΣXn(Y(n+1)－Y(n-1))	面　　積　　Ａ	239.4872935	土地 の 所有者		縮 尺	1／　250

座 標 面 積 計 算 書

地 番	81-4	地 目	

筆 界 点	X	Y	辺長	方向角	備　考
81-4	24573.173	20270.421	14.780	302-29-40	
81-51	24554.940	20258.817	21.612	212-28-26	
81-10	24543.772	20276.351	20.789	122-29-40	
81-9	24547.970	20278.170	4.575	23-25-38	
81-8	24552.137	20280.060	4.576	24-23-50	
81-7	24556.263	20282.031	4.573	25-32-02	
81-6	24560.370	20284.147	4.620	27-15-30	
81-5	24565.233	20282.887	5.024	345-28-27	

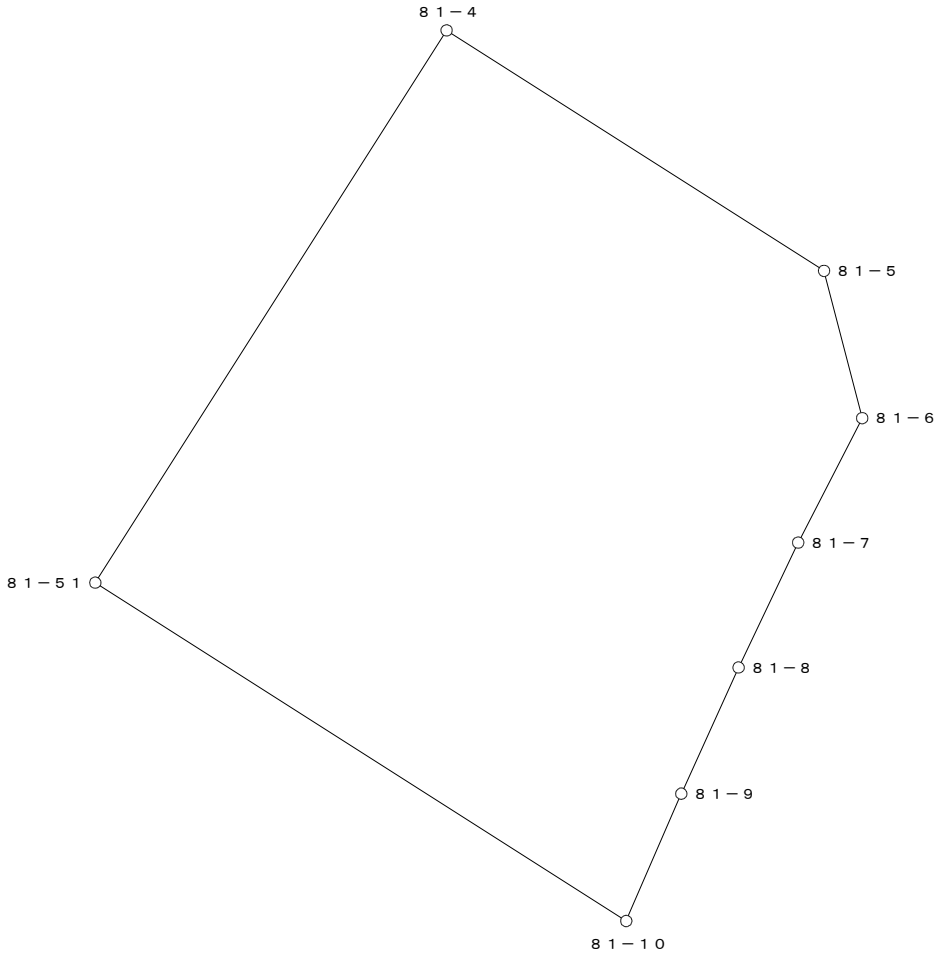


○：筆界点

面積算出公式	倍 面 積　２Ａ	822.903264	土 地 の 所 在			
Ａ＝ 1／2 ΣXn(Y(n+1)－Y(n-1))	面　　積　　Ａ	411.4516320	土地 の 所有者		縮 尺	1／　250

座 標 面 積 計 算 書

地 番	81-5	地 目	

筆 界 点	X	Y	辺長	方向角	備　考
81-38	24568.383	20237.698	13.929	302-29-03	
81-37	24539.292	20210.111	40.092	223-28-48	
81-36	24539.538	20209.531	0.630	292-59-01	
81-40	24519.917	20201.174	21.327	203-04-13	
81-22	24519.416	20202.200	1.142	116-01-35	
81-21	24514.282	20212.668	11.659	116-07-32	
81-20	24509.126	20223.128	11.662	116-14-23	
81-19	24503.911	20233.553	11.657	116-34-34	
81-18	24498.532	20243.916	11.676	117-25-55	
81-17	24505.858	20262.530	20.004	68-31-00	
81-16	24517.674	20266.621	12.504	19-05-50	
81-15	24522.093	20268.161	4.680	19-12-48	
81-14	24526.464	20269.706	4.636	19-28-00	
81-13	24530.820	20271.289	4.635	19-58-17	
81-12	24535.162	20272.920	4.638	20-35-16	
81-11	24539.481	20274.595	4.632	21-11-50	
81-10	24543.772	20276.351	4.636	22-15-21	
81-51	24554.940	20258.817	20.789	302-29-40	
81-50	24560.902	20249.448	11.105	302-28-15	

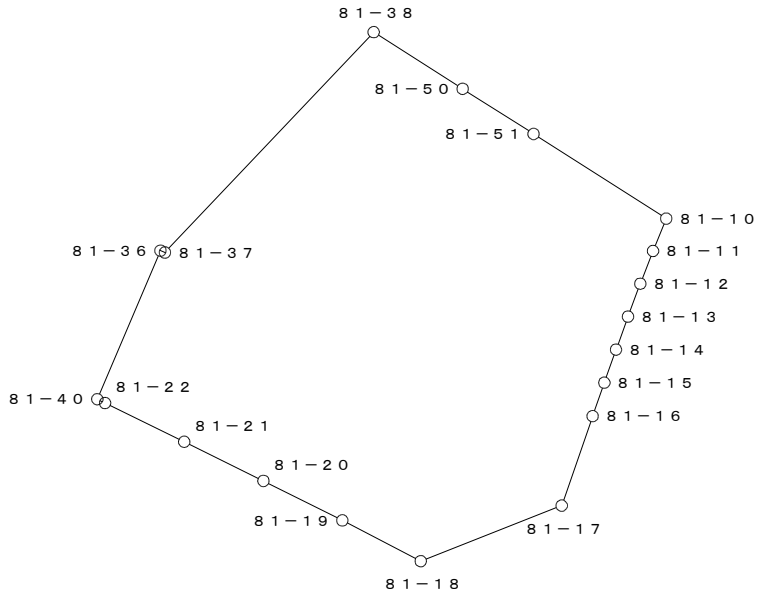


○：筆界点

面積算出公式	倍 面 積　２Ａ　6265.311056	土 地 の 所 在			
Ａ＝ 1／2 ΣXn(Y(n+1)－Y(n-1))	面　積　Ａ　3132.6555280	土地 の 所有者		縮 尺	1／　1000

座 標 面 積 計 算 書

地 番	81-6	地 目	

筆 界 点	X	Y	辺長	方向角	備　考
81-36	24539.538	20209.531	21.327	23-04-13	
81-35	24543.649	20199.863	10.506	293-02-10	
81-23	24524.535	20191.717	20.777	203-04-58	
81-40	24519.917	20201.174	10.524	116-01-37	

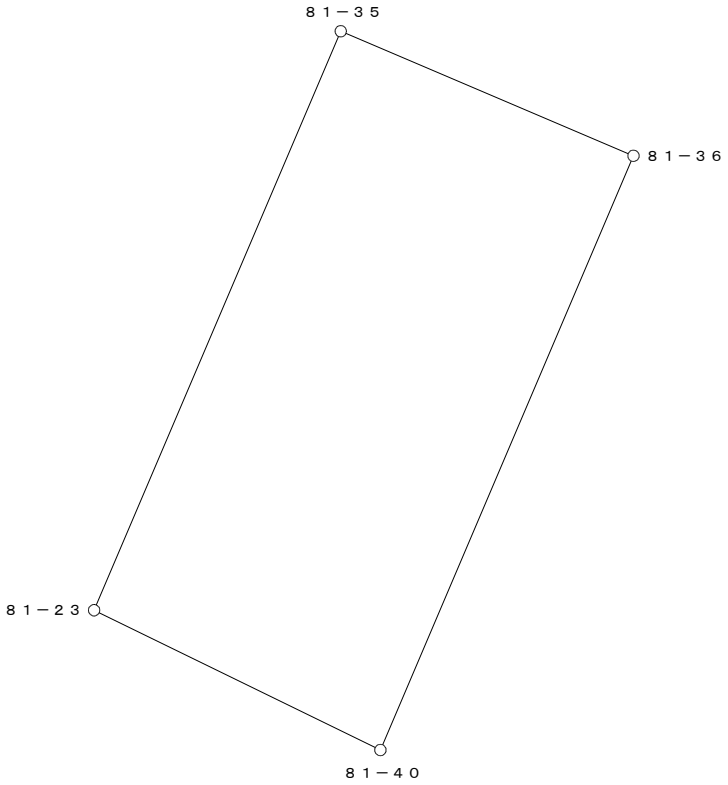


○：筆界点

面積算出公式	倍 面 積　２Ａ	442.430781	土 地 の 所 在			
Ａ＝ 1／2 ΣXn(Y(n+1)－Y(n-1))	面　　積　　Ａ	221.2153905	土地 の 所有者		縮 尺	1／　250

座 標 面 積 計 算 書

地 番	81-7-1	地 目	

筆 界 点	X	Y	辺長	方向角	備　考
81-48	24550.168	20184.590	19.999	23-01-27	
DS-15	24554.456	20174.543	10.924	293-06-45	
81-47	24556.940	20168.722	6.329	293-06-34	
81-27	24539.228	20161.195	19.245	203-01-26	
81-26	24535.509	20168.999	8.645	115-28-49	
81-25	24531.762	20176.768	8.625	115-44-53	

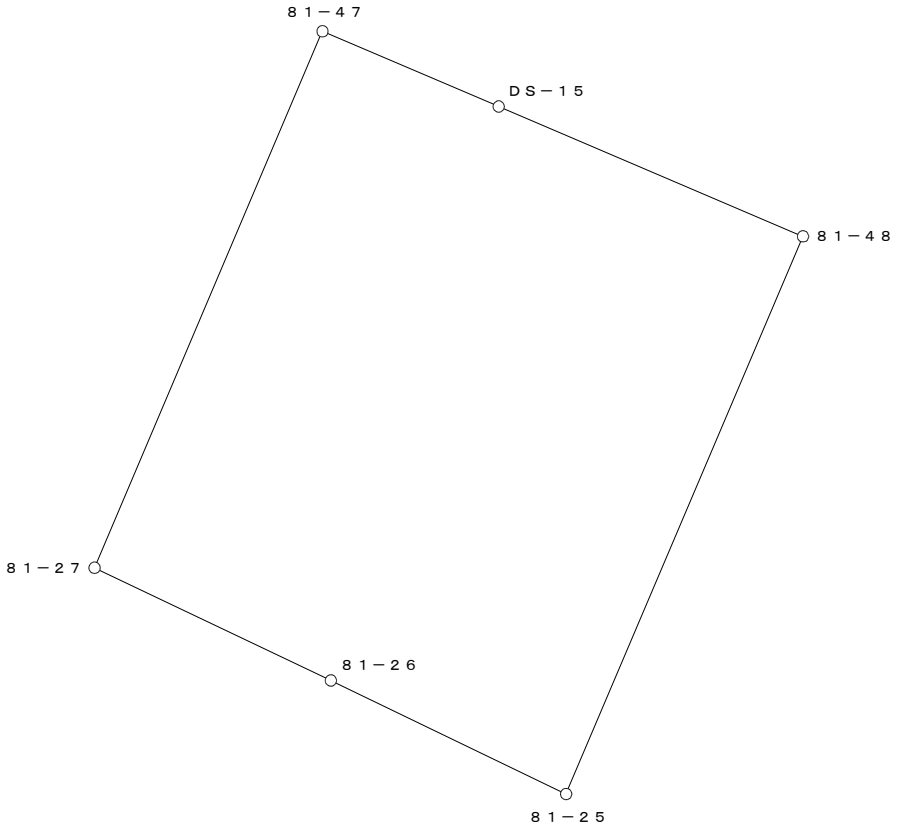


○：筆界点

面積算出公式	倍 面 積　２Ａ	676.717573	土 地 の 所 在			
Ａ＝ 1／2 ΣXn(Y(n+1)－Y(n-1))	面　　積　　Ａ	338.3587865	土地 の 所有者		縮 尺	1／　250

座 標 面 積 計 算 書

地 番	81-7-2	地 目	

筆 界 点	X	Y	辺長	方向角	備 考
81-35	24543.649	20199.863	20.777	23-04-58	
81-48	24550.168	20184.590	16.606	293-06-52	
81-25	24531.762	20176.768	19.999	203-01-27	
81-24	24528.143	20184.251	8.312	115-48-35	
81-23	24524.535	20191.717	8.292	115-47-33	

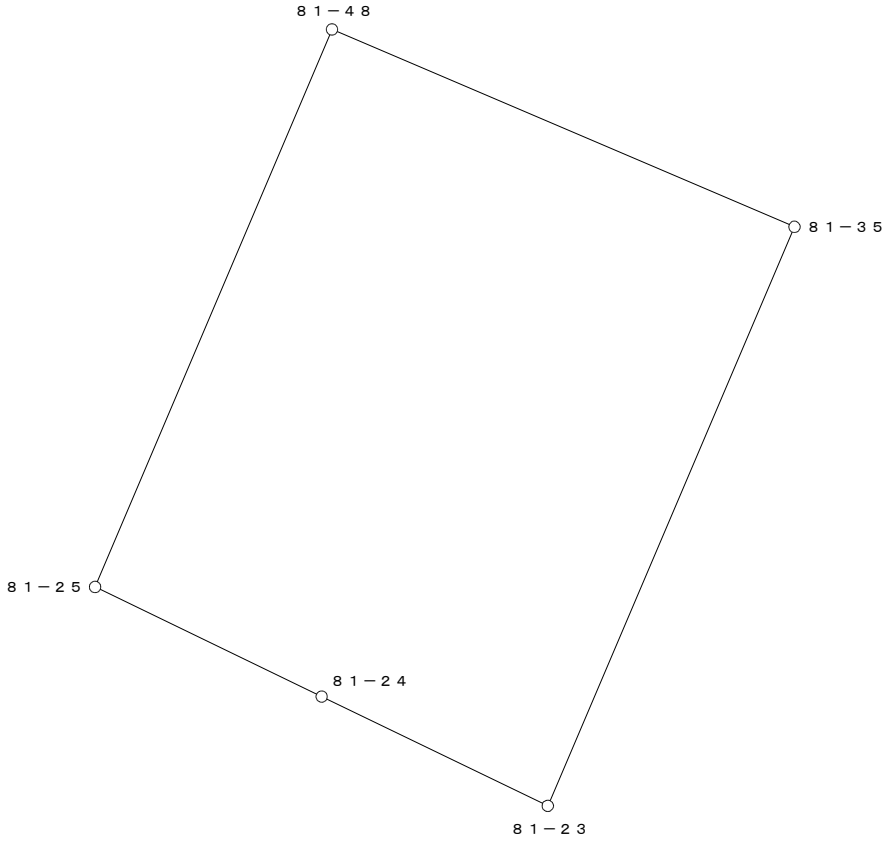


○：筆界点

面積算出公式	倍 面 積　２Ａ　676.733574	土 地 の 所 在			
Ａ＝ 1／2 ΣXn(Y(n+1)－Y(n-1))	面　積　Ａ　338.3667870	土地 の 所有者		縮 尺	1／　250

座 標 面 積 計 算 書

地 番	81-8	地 目	

筆 界 点	X	Y	辺長	方向角	備　考
81-47	24556.940	20168.722	19.245	23-01-26	
81-46	24561.658	20157.662	12.024	293-06-08	
81-41	24544.284	20150.249	18.889	203-06-24	
81-28	24543.700	20151.543	1.420	114-17-25	
81-27	24539.228	20161.195	10.638	114-51-34	

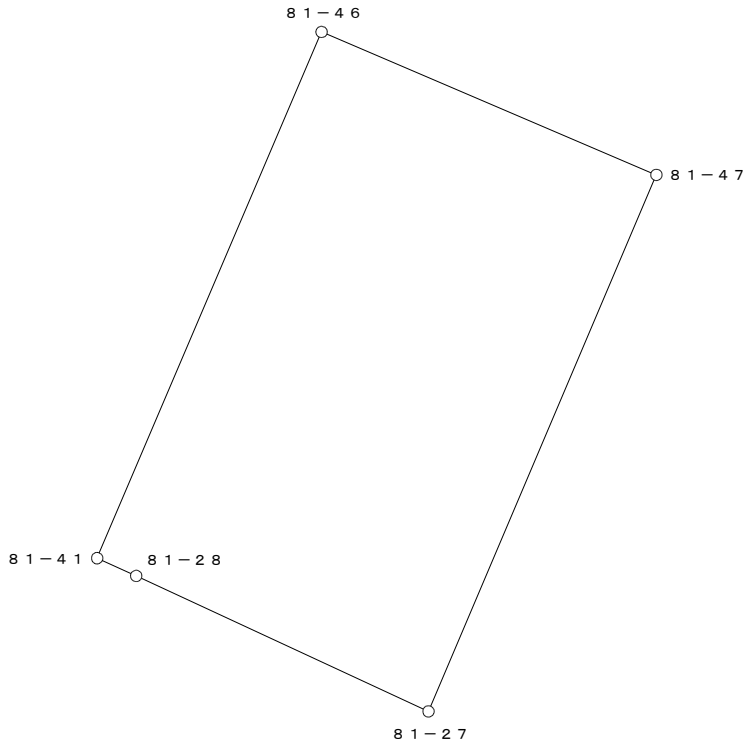


○：筆界点

面積算出公式	倍 面 積　２Ａ	458.913038	土 地 の 所 在			
Ａ＝ 1／2 ΣXn(Y(n+1)－Y(n-1))	面　　積　　Ａ	229.4565190	土地 の 所有者		縮 尺	1／　250

座 標 面 積 計 算 書

地 番	81-9	地 目	

筆 界 点	X	Y	辺長	方向角	備　考
81-46	24561.658	20157.662	18.889	23-06-24	
81-45	24564.965	20149.910	8.428	293-06-11	
81-42	24547.753	20142.567	18.713	203-06-15	
81-41	24544.284	20150.249	8.429	114-18-10	

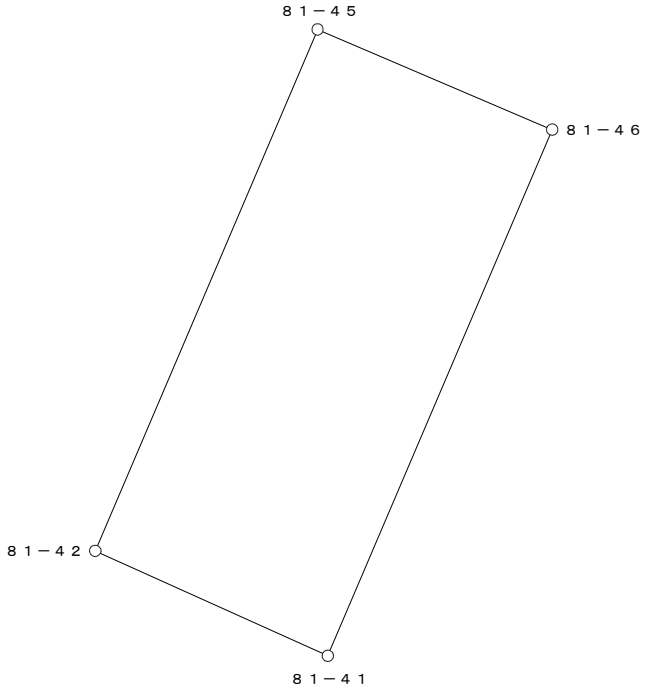


○：筆界点

面積算出公式	倍 面 積　２Ａ	316.893490	土 地 の 所 在			
Ａ＝ 1／2 ΣXn(Y(n+1)－Y(n-1))	面　　積　　Ａ	158.4467450	土地 の 所有者		縮 尺	1／　250

座 標 面 積 計 算 書

地 番	81-10	地 目	

筆 界 点	X	Y	辺長	方向角	備　考
81-45	24564.965	20149.910	18.713	23-06-15	
81-44	24566.458	20146.412	3.803	293-06-49	
81-43	24549.303	20139.093	18.651	203-06-18	
81-29	24548.490	20140.935	2.013	113-48-54	
81-42	24547.753	20142.567	1.791	114-18-13	

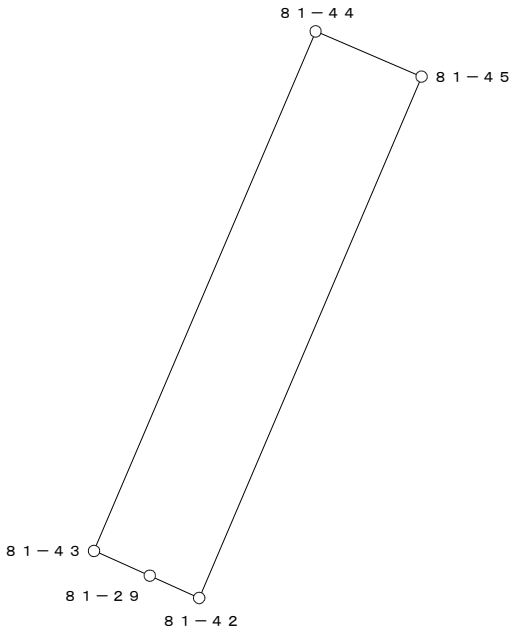


○：筆界点

面積算出公式	倍 面 積　２Ａ　142.080857	土 地 の 所 在			
Ａ＝ 1／2 ΣXn(Y(n+1)－Y(n-1))	面　積　Ａ　71.0404285	土地 の 所有者		縮 尺	1／　250

座 標 面 積 計 算 書

地 番	81-11	地 目	

筆 界 点	X	Y	辺長	方向角	備　考
81-44	24566.458	20146.412	18.651	23-06-18	
DS-13	24583.399	20106.702	43.173	293-06-14	
81-34	24584.186	20104.857	2.006	293-06-04	
81-33	24566.696	20098.108	18.747	201-06-02	
81-32	24562.290	20108.865	11.624	112-16-25	
81-31	24557.788	20119.595	11.636	112-45-41	
81-30	24553.188	20130.286	11.639	113-16-50	
81-43	24549.303	20139.093	9.626	113-48-13	

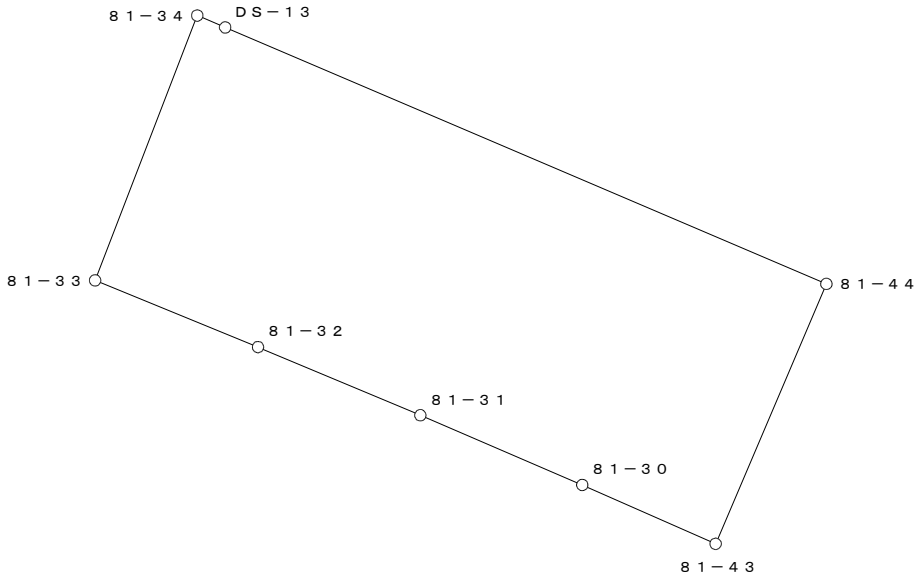

○：筆界点

面積算出公式	倍 面 積　２Ａ　1666.041659	土 地 の 所 在			
Ａ＝ 1／2 ΣXn(Y(n+1)－Y(n-1))	面　積　Ａ　833.0208295	土地 の 所有者		縮 尺	1／　500