

換　地　図

縮尺　５００分の１

所 在　那覇市真嘉比一丁目

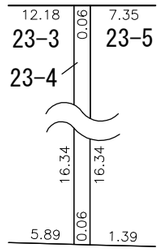

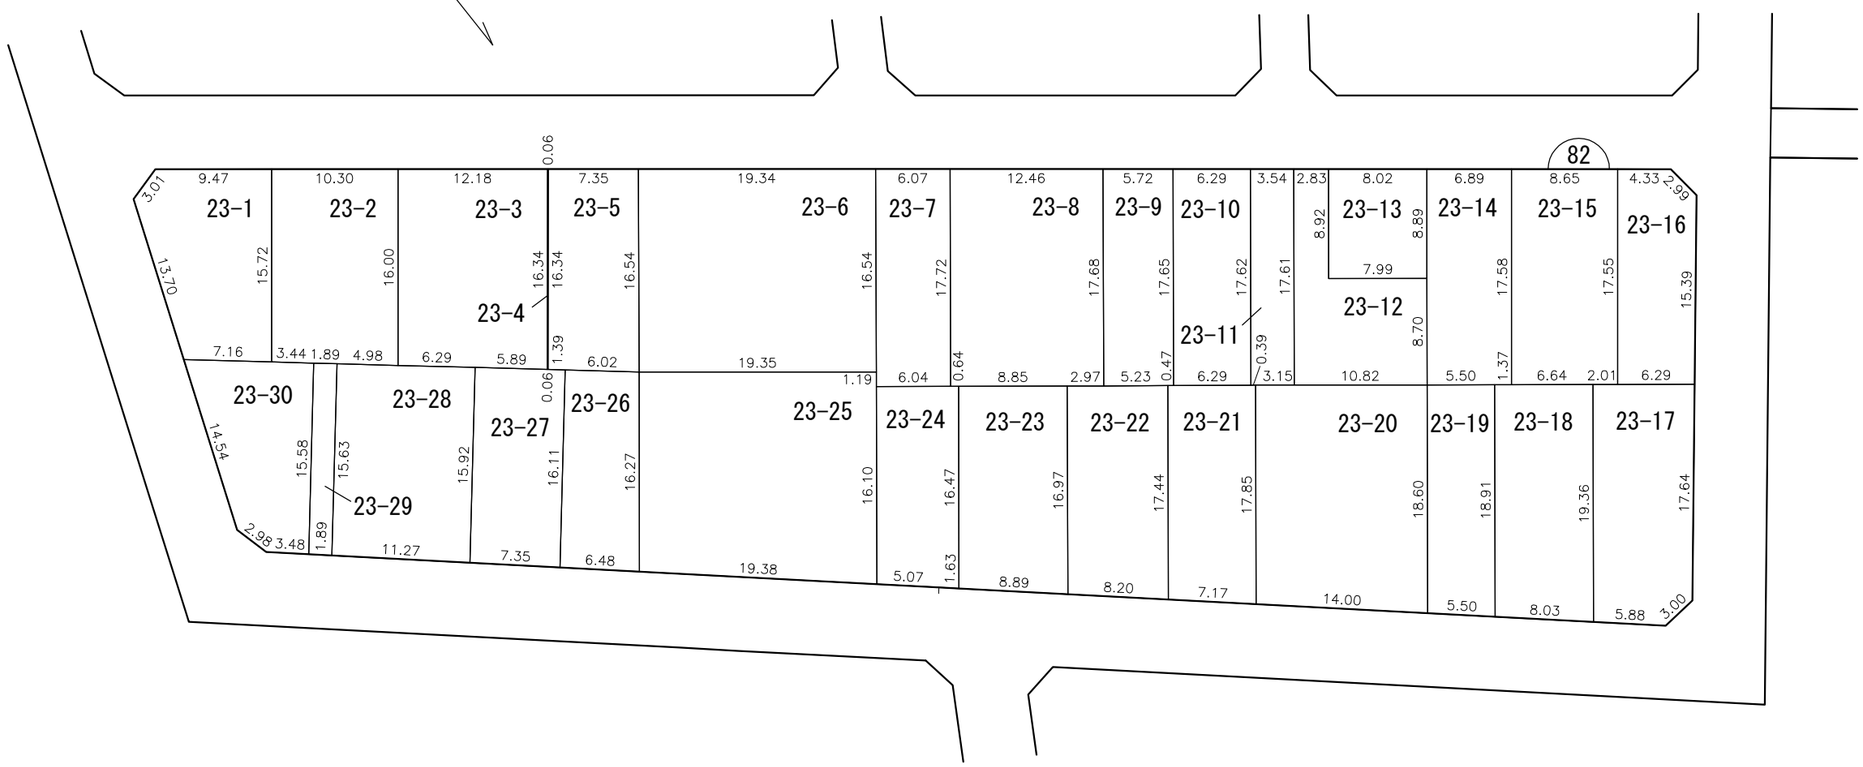

凡例	施行地区界	町界	丁目界	5-1 地番	換地	(1) 借地部分

那覇広域都市計画事業真嘉比古島第二土地区画整理事業

画地出来形確認測量原図　８２街区

S=1/500



面　積　一　覧　表

種　　別	地　　番	地　　目	面　　積	地　　積	備　　考
	8201:82-1		109.5543700	109.55	
	8202:82-2		157.8495620	157.84	
	8203:82-3		153.5153095	153.51	
	8204:82-4-1		254.8940720	254.89	
	8205:82-4-2		103.2404110	103.24	
	8206:82-5		126.4551805	126.45	
	8207:82-6		141.1206440	141.12	
	8208:82-7		148.3045295	148.30	
	8209:82-8		109.0500785	109.05	
	8210:82-9-1		320.1370140	320.13	
	8211:82-9-2		325.0082095	325.00	
	8212:82-10		101.2769815	101.27	
	8213:82-11		117.8379185	117.83	
	8214:82-12		177.8614000	177.86	
	8215:82-13		121.9023405	121.90	
	8216:82-13-1		29.5018640	29.50	
	8217:82-14-1		146.4478640	146.44	
	8218:82-14-2		163.5848075	163.58	
	8219:82-15		197.0486745	197.04	
	8220:82-16		1.0767060	1.07	
	8221:82-17		121.4905410	121.49	
	8222:82-18		107.4318815	107.43	
	8223:82-19		220.8002420	220.80	
	8224:82-20(1)		101.0430735	101.04	
	8225:82-21		111.0305730	111.03	
	8226:82-22		62.4882675	62.48	
	8227:82-23		119.3809520	119.38	
			3849.3334675	3849.22	

面　積　一　覧　表

種　　別	地　　番	地　　目	面　　積	地　　積	備　　考
	8228:82-24		71.3902750	71.39	
	8229:82-25(1)		121.3946020	121.39	
	8230:82-26(1)		151.9454245	151.94	
			344.7303015	344.72	
			4194.0637690	4193.94	

座　標　リ　ス　ト

測　　点	X　座　標	Y　座　標
8201:82-1	24655.185	20260.502
8202:82-2	24655.401	20263.489
8203:82-3	24633.702	20288.409
8204:82-4	24630.698	20288.552
8205:82-5	24583.971	20244.208
8206:82-6	24547.777	20209.883
8207:82-7	24547.151	20206.962
8208:82-8	24558.243	20180.979
8209:82-9	24561.179	20180.278
8210:82-10	24605.864	20218.395
8211:82-11	24645.290	20275.101
8212:82-12	24626.426	20284.498
8213:82-13	24620.598	20278.967
8214:82-14	24616.604	20275.177
8215:82-15	24606.444	20265.535
8216:82-16	24601.239	20260.595
8217:82-17	24595.288	20254.948
8218:82-18	24588.837	20248.826
8219:82-19	24569.902	20230.866
8220:82-20	24565.195	20226.401
8221:82-21	24559.855	20221.337
8222:82-22	24551.675	20213.580
8223:82-23	24550.303	20212.279
8224:82-24	24552.863	20193.582
8225:82-25	24568.388	20186.428
8226:82-26	24576.229	20193.116
8227:82-27	24585.502	20201.026
8228:82-28	24585.552	20201.069
8229:82-29	24591.147	20205.842
8230:82-30	24610.483	20222.338
8231:82-31	24619.961	20230.430


測　　点	X　座　標	Y　座　標
8232:82-32	24624.316	20234.149
8233:82-33	24629.105	20238.237
8234:82-34	24631.803	20240.540
8235:82-35	24633.957	20242.379
8236:82-36	24640.063	20247.592
8237:82-37	24645.308	20252.070
8238:82-38	24651.887	20257.686
8239:82-39	24640.492	20271.034
8240:82-40	24638.958	20269.733
8241:82-41	24633.893	20265.440
8242:82-42	24632.842	20264.548
8243:82-43	24628.640	20260.987
8244:82-44	24620.401	20253.967
8245:82-45	24618.002	20251.923
8246:82-46	24617.700	20251.668
8247:82-47	24612.891	20247.607
8248:82-48	24612.528	20247.300
8249:82-49	24608.528	20243.923
8250:82-50	24606.256	20241.996
8251:82-51	24599.504	20236.267
8252:82-52	24599.012	20235.849
8253:82-53	24594.402	20231.940
8254:82-54	24595.177	20231.026
8255:82-55	24580.452	20218.469
8256:82-56	24575.978	20214.431
8257:82-57	24574.939	20213.495
8258:82-58	24574.890	20213.451
8259:82-59	24570.516	20209.504
8260:82-60	24565.838	20205.295
8261:82-61	24562.136	20201.963
8262:82-62	24560.734	20200.696

測　　点	X　座　標	Y　座　標
8263:82-63	24558.179	20198.386
8264:82-64	24634.275	20254.351
8265:82-65	24628.179	20249.181

座 標 面 積 計 算 書

地 番	82-1	地 目	

筆 界 点	X	Y	辺長	方向角	備　考
82-38	24651.887	20257.686	17.550	310-29-13	
82-1	24655.185	20260.502	4.337	40-29-33	
82-2	24655.401	20263.489	2.995	85-51-50	
82-11	24645.290	20275.101	15.397	131-02-50	
82-39	24640.492	20271.034	6.290	220-17-10	

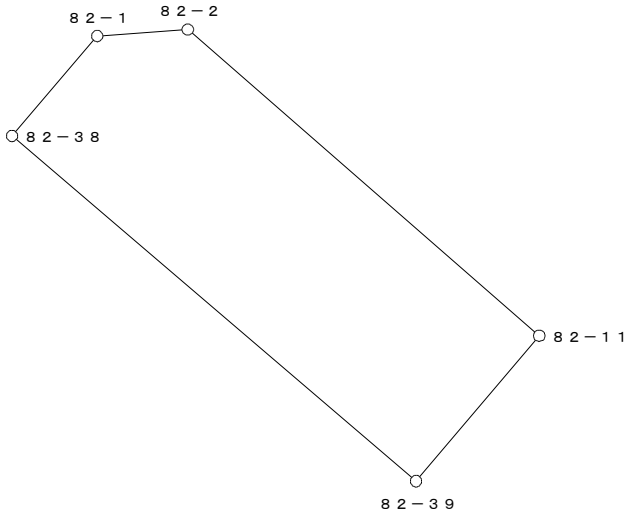


○：筆界点

面積算出公式	倍 面 積　２Ａ	219.108740	土 地 の 所 在			
Ａ＝ 1／2 ΣXn(Y(n+1)－Y(n-1))	面　　積　　Ａ	109.5543700	土地 の 所有者		縮 尺	1／　250

座 標 面 積 計 算 書

地 番	82-2	地 目	

筆 界 点	X	Y	辺長	方向角	備　考
82-11	24645.290	20275.101	6.290	40-17-10	
82-3	24633.702	20288.409	17.646	131-02-52	
82-4	24630.698	20288.552	3.007	177-16-29	
82-12	24626.426	20284.498	5.889	223-30-01	
82-40	24638.958	20269.733	19.366	310-19-24	
82-39	24640.492	20271.034	2.011	40-18-06	

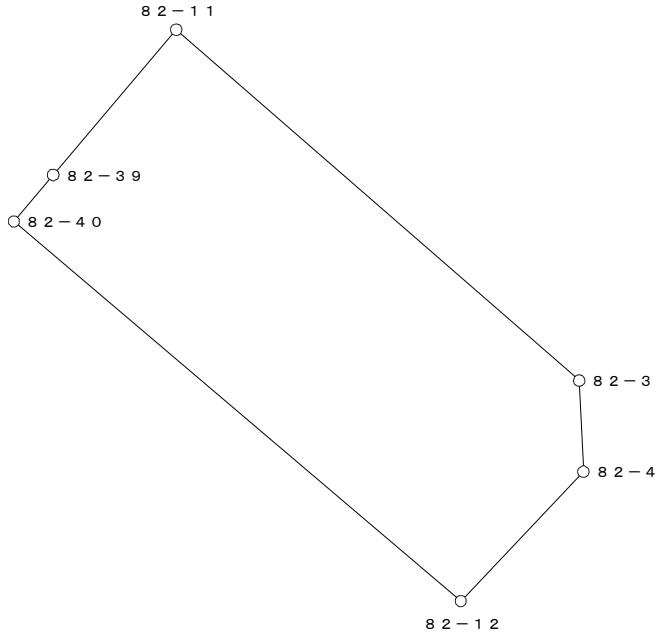


○：筆界点

面積算出公式	倍 面 積　２Ａ	315.699124	土 地 の 所 在			
Ａ＝ 1／2 ΣXn(Y(n+1)－Y(n-1))	面　　積　　Ａ	157.8495620	土地 の 所有者		縮 尺	1／　250

座 標 面 積 計 算 書

地 番	82-3	地 目	

筆 界 点	X	Y	辺長	方向角	備　考
82-12	24626.426	20284.498	19.366	130-19-24	
82-13	24620.598	20278.967	8.035	223-30-08	
82-42	24632.842	20264.548	18.916	310-20-11	
82-41	24633.893	20265.440	1.379	40-19-18	
82-40	24638.958	20269.733	6.640	40-17-02	

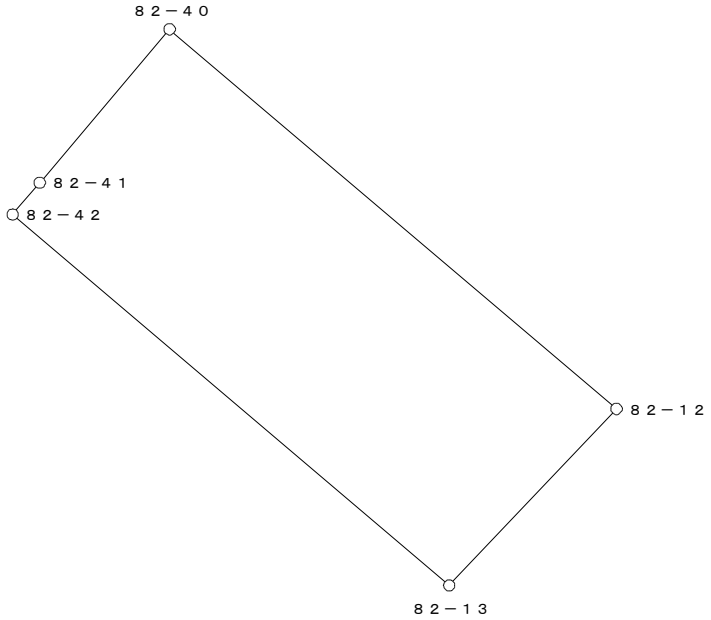


○：筆界点

面積算出公式	倍 面 積　２Ａ	307.030619	土 地 の 所 在			
Ａ＝ 1／2 ΣXn(Y(n+1)－Y(n-1))	面　　積　　Ａ	153.5153095	土地 の 所有者		縮 尺	1／　250

座 標 面 積 計 算 書

地 番	82-4-1	地 目	

筆 界 点	X	Y	辺長	方向角	備 考
82-14	24616.604	20275.177	18.607	130-18-17	
82-15	24606.444	20265.535	14.007	223-30-06	
82-45	24618.002	20251.923	17.857	310-20-05	
82-44	24620.401	20253.967	3.152	40-25-54	
82-43	24628.640	20260.987	10.824	40-25-57	

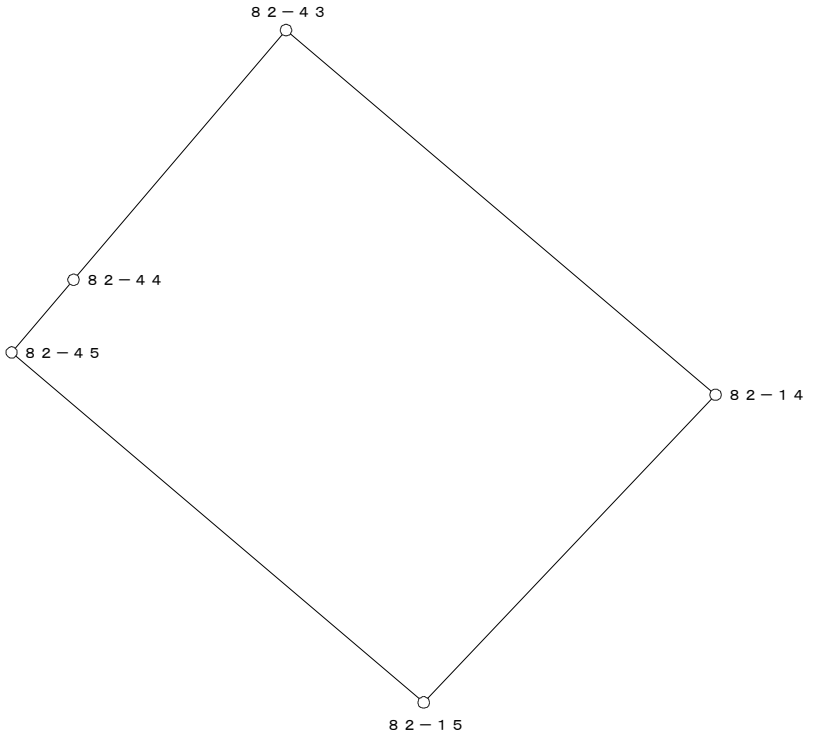


○：筆界点

面積算出公式	倍 面 積 ２Ａ	509.788144	土 地 の 所 在			
Ａ＝ １／２ ΣＸｎ(Ｙ(ｎ+1)－Ｙ(ｎ-1))	面 積 Ａ	254.8940720	土地 の 所有者		縮 尺	1／ 250

座 標 面 積 計 算 書

地 番	82-4-2	地 目	

筆 界 点	X	Y	辺長	方向角	備　考
82-13	24620.598	20278.967	18.916	130-20-11	
82-14	24616.604	20275.177	5.506	223-29-56	
82-43	24628.640	20260.987	18.607	310-18-17	
82-42	24632.842	20264.548	5.508	40-16-47	

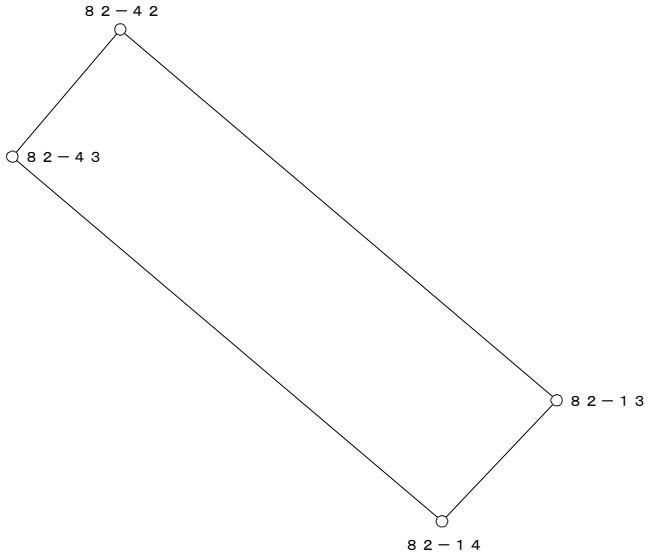


○：筆界点

面積算出公式	倍 面 積　２Ａ	206.480822	土 地 の 所 在			
Ａ＝ 1／2 ΣＸn(Ｙ(ｎ+1)－Ｙ(ｎ-1))	面　積　Ａ	103.2404110	土地 の 所有者		縮 尺	1／　250

座 標 面 積 計 算 書

地 番	82-5	地 目	

筆 界 点	X	Y	辺長	方向角	備　考
82-15	24606.444	20265.535	17.857	130-20-05	
82-16	24601.239	20260.595	7.176	223-30-13	
82-48	24612.528	20247.300	17.441	310-20-06	
82-47	24612.891	20247.607	0.475	40-13-20	
82-46	24617.700	20251.668	6.294	40-10-47	
82-45	24618.002	20251.923	0.395	40-10-36	

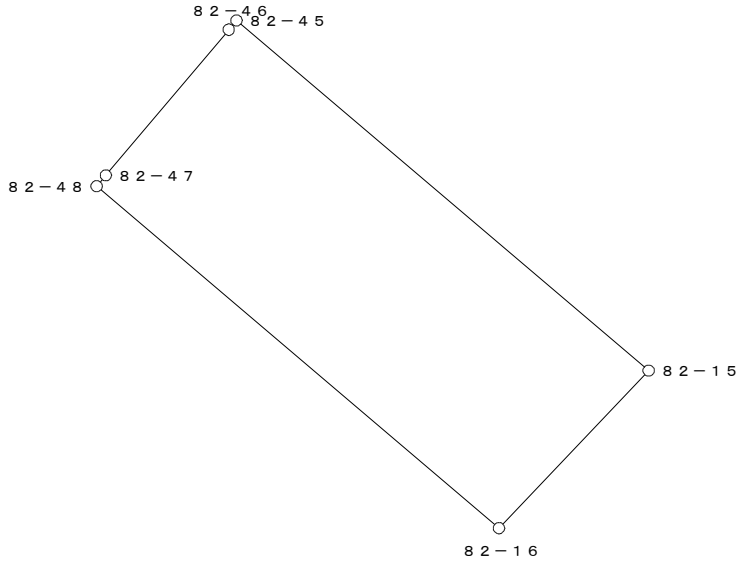


○：筆界点

面積算出公式	倍 面 積　２Ａ	252.910361	土 地 の 所 在			
Ａ＝ 1／2 ΣXn(Y(n+1)－Y(n-1))	面　　積　　Ａ	126.4551805	土地 の 所有者		縮 尺	1／　250

座 標 面 積 計 算 書

地 番	82-6	地 目	

筆 界 点	X	Y	辺長	方向角	備　考
82-16	24601.239	20260.595	17.441	130-20-06	
82-17	24595.288	20254.948	8.204	223-29-55	
82-50	24606.256	20241.996	16.972	310-15-31	
82-49	24608.528	20243.923	2.979	40-18-11	
82-48	24612.528	20247.300	5.235	40-10-22	

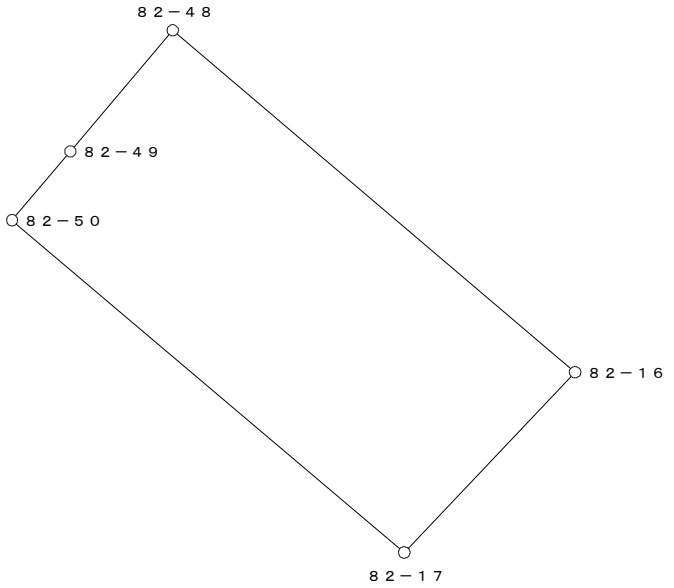


○：筆界点

面積算出公式	倍 面 積　２Ａ	282.241288	土 地 の 所 在			
Ａ＝ 1／2 ΣＸn(Ｙ(ｎ+1)－Ｙ(ｎ-1))	面　　積　　Ａ	141.1206440	土地 の 所有者		縮 尺	1／　250

座 標 面 積 計 算 書

地 番	82-7	地 目	

筆 界 点	X	Y	辺長	方向角	備　考
82-17	24595.288	20254.948	16.972	130-15-31	
82-18	24588.837	20248.826	8.893	223-30-04	
82-51	24599.504	20236.267	16.478	310-20-35	
82-50	24606.256	20241.996	8.855	40-18-51	

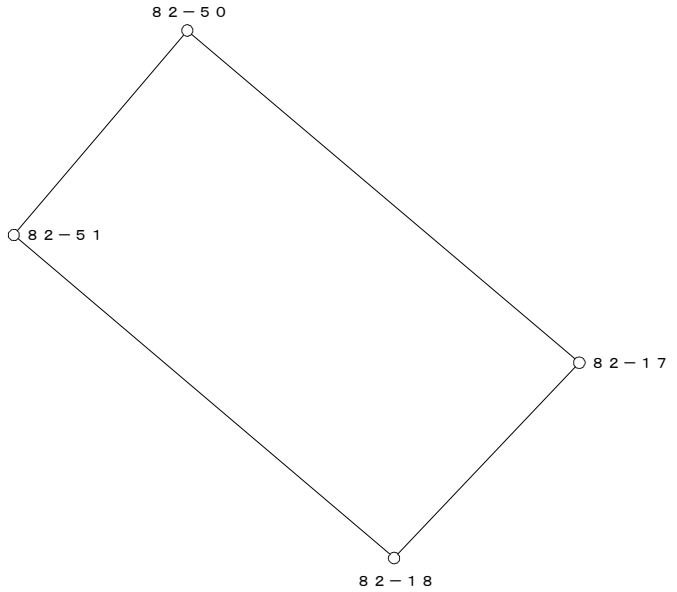


○：筆界点

面積算出公式	倍 面 積　２Ａ	296.609059	土 地 の 所 在			
Ａ＝ 1／2 ΣＸn(Ｙ(ｎ+1)－Ｙ(ｎ-1))	面　　積　　Ａ	148.3045295	土地 の 所有者		縮 尺	1／　250

座 標 面 積 計 算 書

地 番	82-8	地 目	

筆 界 点	X	Y	辺長	方向角	備　考
82-18	24588.837	20248.826	16.478	130-20-35	
DS-12	24587.651	20247.700	1.635	223-30-48	
82-5	24583.971	20244.208	5.073	223-29-54	
82-53	24594.402	20231.940	16.103	310-22-24	
82-52	24599.012	20235.849	6.044	40-17-45	
82-51	24599.504	20236.267	0.646	40-21-04	

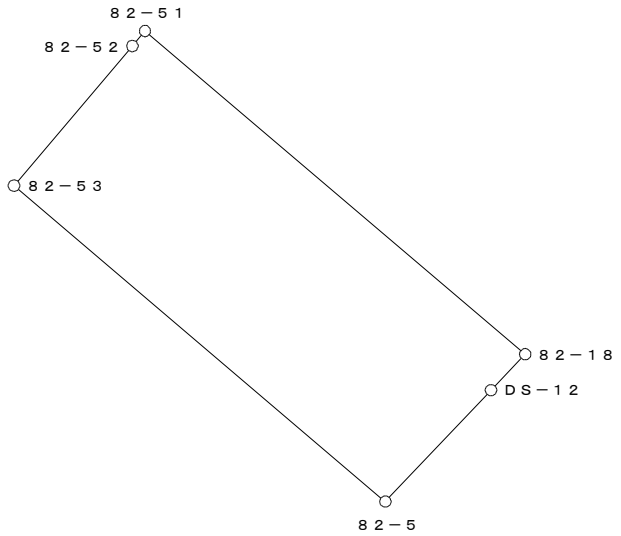


○：筆界点

面積算出公式	倍 面 積　２Ａ	218.100157	土 地 の 所 在			
Ａ＝ 1／2 Σ Xn(Y(n+1)－Y(n-1))	面　　積　　Ａ	109.0500785	土地 の 所有者		縮 尺	1／　250

座 標 面 積 計 算 書

地 番	82-9-1	地 目	

筆 界 点	X	Y	辺長	方向角	備　考
82-29	24591.147	20205.842	16.548	310-15-52	
82-10	24605.864	20218.395	19.343	40-27-46	
82-54	24595.177	20231.026	16.546	130-14-04	
82-55	24580.452	20218.469	19.352	220-27-23	

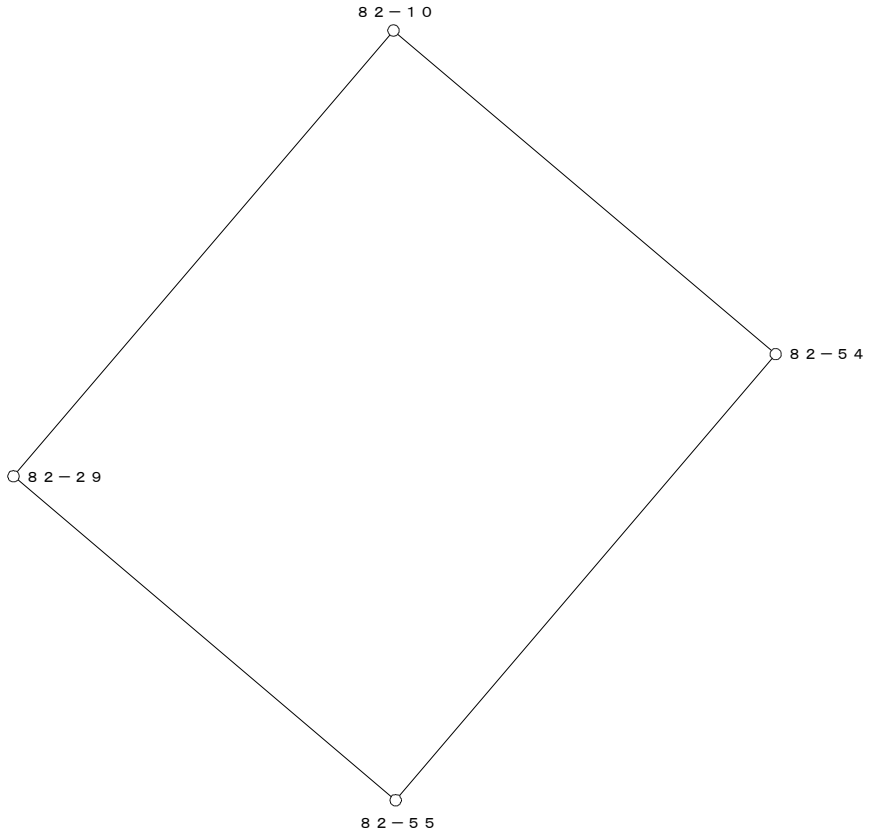


○：筆界点

面積算出公式	倍 面 積　２Ａ	640.274028	土 地 の 所 在			
Ａ＝ 1／2 Σ Xn(Y(n+1)－Y(n-1))	面　　積　　Ａ	320.1370140	土地 の 所有者		縮 尺	1／　250

座 標 面 積 計 算 書

地 番	82-9-2	地 目	

筆 界 点	X	Y	辺長	方向角	備　考
82-5	24583.971	20244.208	16.103	130-22-24	
82-19	24569.902	20230.866	19.389	223-28-51	
82-55	24580.452	20218.469	16.278	310-23-53	
82-54	24595.177	20231.026	19.352	40-27-23	
82-53	24594.402	20231.940	1.198	130-17-43	

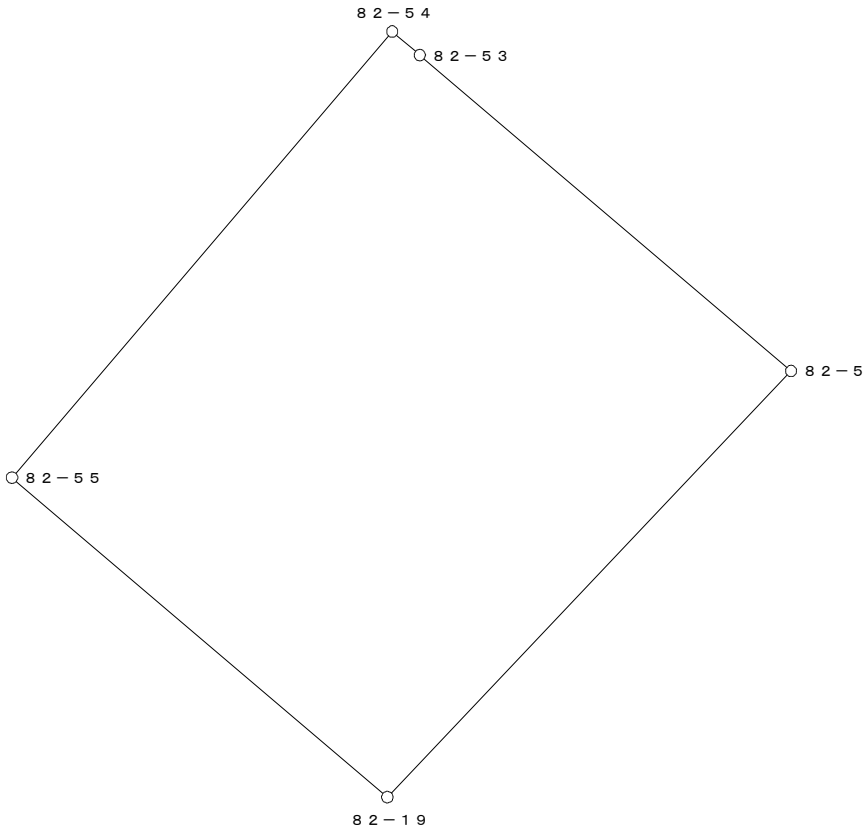


○：筆界点

面積算出公式	倍 面 積　２Ａ	650.016419	土 地 の 所 在			
Ａ＝ 1／2 ΣXn(Y(n+1)－Y(n-1))	面　　積　　Ａ	325.0082095	土地 の 所有者		縮 尺	1／　250

座 標 面 積 計 算 書

地 番	82-10	地 目	

筆 界 点	X	Y	辺長	方向角	備　考
82-19	24569.902	20230.866	16.278	130-23-53	
82-20	24565.195	20226.401	6.488	223-29-19	
82-56	24575.978	20214.431	16.111	312-00-49	
82-55	24580.452	20218.469	6.027	42-04-04	

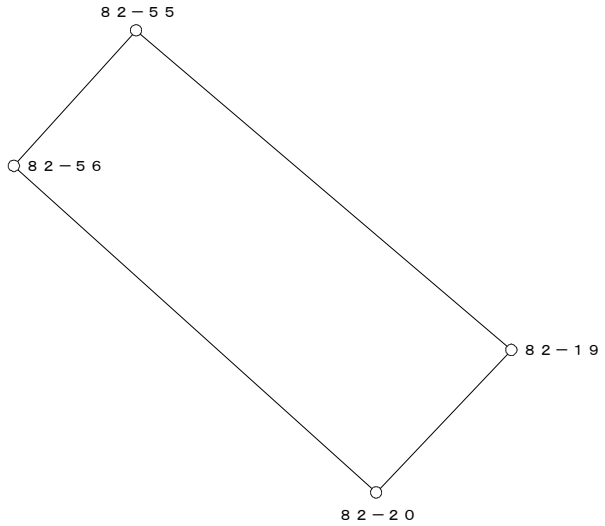


○：筆界点

面積算出公式	倍 面 積　２Ａ	202.553963	土 地 の 所 在			
Ａ＝ 1／2 ΣXn(Y(n+1)－Y(n-1))	面　　積　　Ａ	101.2769815	土地 の 所有者		縮 尺	1／　250

座 標 面 積 計 算 書

地 番	82-11	地 目	

筆 界 点	X	Y	辺長	方向角	備　考
82-20	24565.195	20226.401	16.111	132-00-49	
82-21	24559.855	20221.337	7.359	223-28-49	
82-59	24570.516	20209.504	15.927	312-01-03	
82-58	24574.890	20213.451	5.892	42-03-45	
82-57	24574.939	20213.495	0.066	41-55-21	
82-56	24575.978	20214.431	1.398	42-00-53	

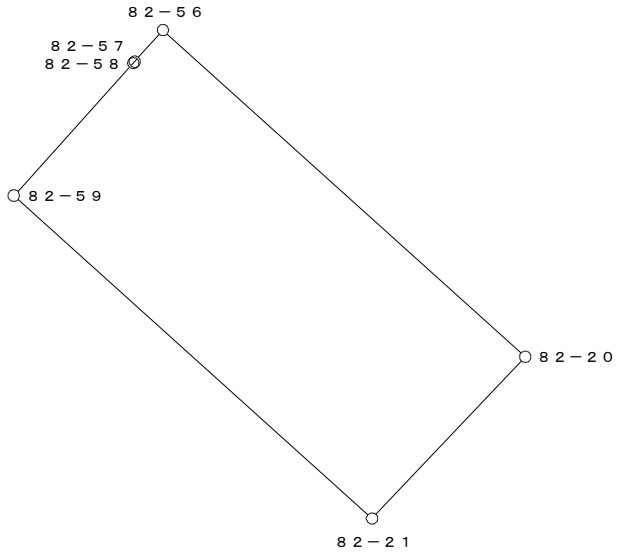


○：筆界点

面積算出公式	倍 面 積　２Ａ	235.675837	土 地 の 所 在			
Ａ＝ 1／2 ΣXn(Y(n+1)－Y(n-1))	面　　積　　Ａ	117.8379185	土地 の 所有者		縮 尺	1／　250

座 標 面 積 計 算 書

地 番	82-12	地 目	

筆 界 点	X	Y	辺長	方向角	備　考
82-21	24559.855	20221.337	15.927	132-01-03	
82-22	24551.675	20213.580	11.273	223-28-47	
82-61	24562.136	20201.963	15.633	312-00-10	
82-60	24565.838	20205.295	4.981	41-59-20	
82-59	24570.516	20209.504	6.293	41-58-45	

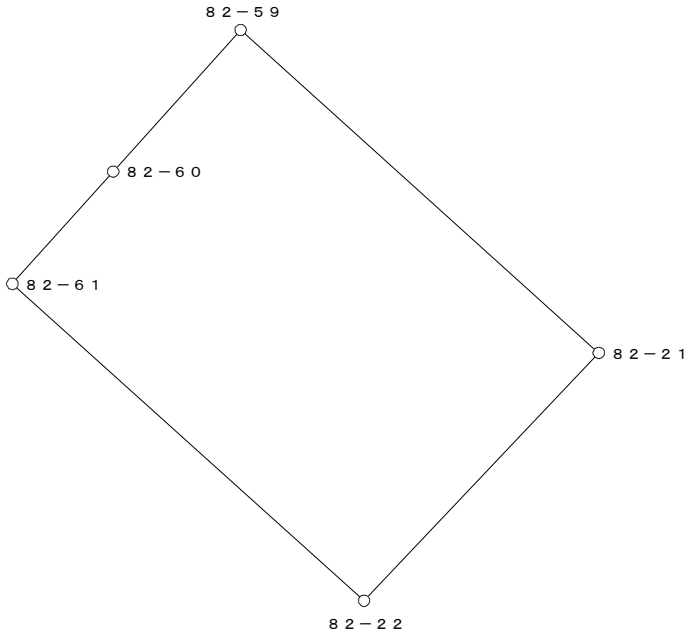


○：筆界点

面積算出公式	倍 面 積　２Ａ	355.722800	土 地 の 所 在			
Ａ＝ 1／2 ΣXn(Y(n+1)－Y(n-1))	面　　積　　Ａ	177.8614000	土地 の 所有者		縮 尺	1／　250

座 標 面 積 計 算 書

地 番	82-13	地 目	

筆 界 点	X	Y	辺長	方向角	備　考
82-23	24550.303	20212.279	15.588	132-00-16	
82-6	24547.777	20209.883	3.482	223-29-13	
82-7	24547.151	20206.962	2.987	257-54-14	
82-24	24552.863	20193.582	14.548	293-07-05	
82-63	24558.179	20198.386	7.165	42-06-13	
82-62	24560.734	20200.696	3.444	42-07-01	

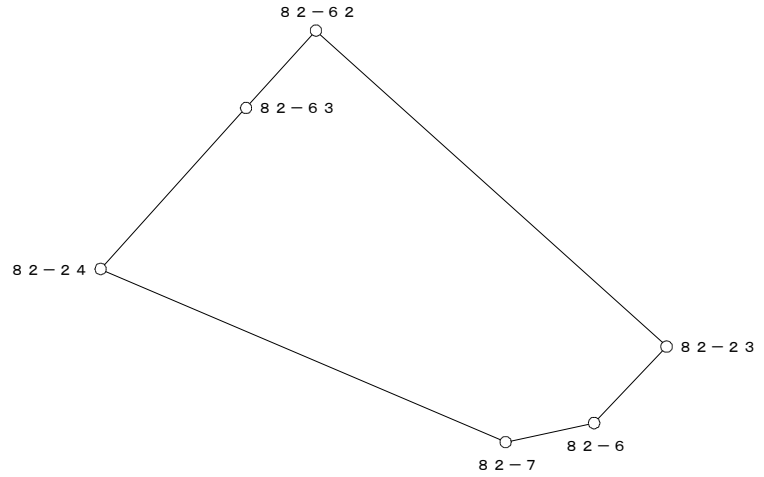


○：筆界点

面積算出公式	倍 面 積　２Ａ	243.804681	土 地 の 所 在			
Ａ＝ 1／2 ΣＸn(Ｙ(ｎ+1)－Ｙ(ｎ-1))	面　　積　　Ａ	121.9023405	土地 の 所有者		縮 尺	1／　250

座 標 面 積 計 算 書

地 番	82-13-1	地 目	

筆 界 点	X	Y	辺長	方向角	備　考
82-22	24551.675	20213.580	15.633	132-00-10	
82-23	24550.303	20212.279	1.891	223-28-42	
82-62	24560.734	20200.696	15.588	312-00-16	
82-61	24562.136	20201.963	1.890	42-06-16	

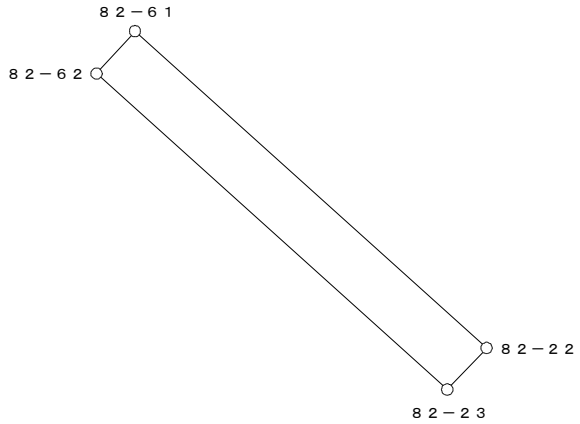


○：筆界点

面積算出公式	倍 面 積　２Ａ	59.003728	土 地 の 所 在			
Ａ＝ 1／2 ΣＸn(Ｙ(ｎ+1)－Ｙ(ｎ-1))	面　　積　　Ａ	29.5018640	土地 の 所有者		縮 尺	1／　250

座 標 面 積 計 算 書

地 番	82-14-1	地 目	

筆 界 点	X	Y	辺長	方向角	備　考
82-24	24552.863	20193.582	7.165	222-06-13	
82-8	24558.243	20180.979	13.703	293-07-00	
82-9	24561.179	20180.278	3.019	346-34-17	
82-25	24568.388	20186.428	9.476	40-28-03	
82-63	24558.179	20198.386	15.723	130-29-19	

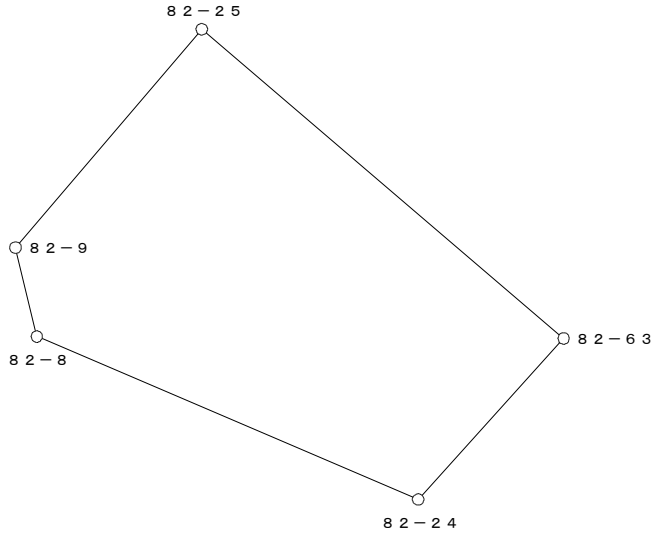


○：筆界点

面積算出公式	倍 面 積　２Ａ　292.895728	土 地 の 所 在			
Ａ＝ 1／2 ΣＸn(Ｙ(ｎ+1)－Ｙ(ｎ-1))	面　積　Ａ　146.4478640	土地 の 所有者		縮 尺	1／　250

座 標 面 積 計 算 書

地 番	82-14-2	地 目	

筆 界 点	X	Y	辺長	方向角	備　考
82-25	24568.388	20186.428	15.723	310-29-19	
82-26	24576.229	20193.116	10.306	40-27-45	
82-60	24565.838	20205.295	16.009	130-28-14	
82-61	24562.136	20201.963	4.981	221-59-20	
82-62	24560.734	20200.696	1.890	222-06-16	
82-63	24558.179	20198.386	3.444	222-07-01	

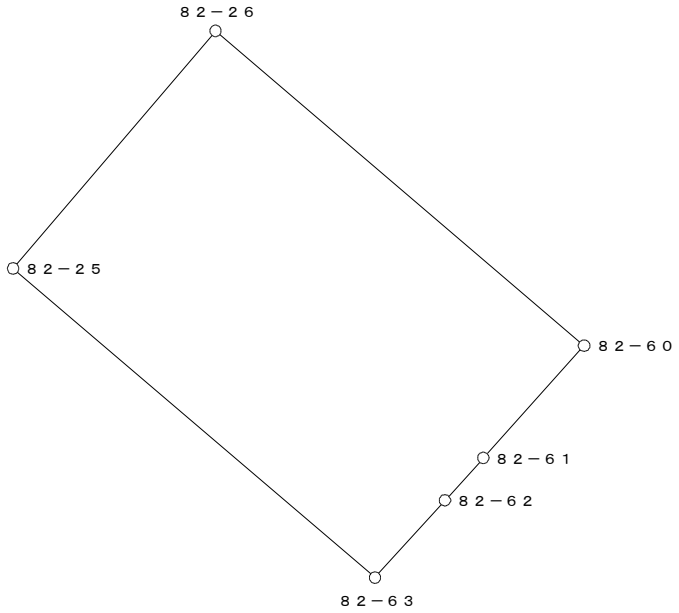


○：筆界点

面積算出公式	倍 面 積　２Ａ	327.169615	土 地 の 所 在			
Ａ＝ 1／2 ΣXn(Y(n+1)－Y(n-1))	面　　積　　Ａ	163.5848075	土地 の 所有者		縮 尺	1／　250

座 標 面 積 計 算 書

地 番	82-15	地 目	

筆 界 点	X	Y	辺長	方向角	備 考
82-26	24576.229	20193.116	16.009	310-28-14	
82-27	24585.502	20201.026	12.188	40-27-53	
82-58	24574.890	20213.451	16.340	130-30-00	
82-59	24570.516	20209.504	5.892	222-03-45	
82-60	24565.838	20205.295	6.293	221-58-45	

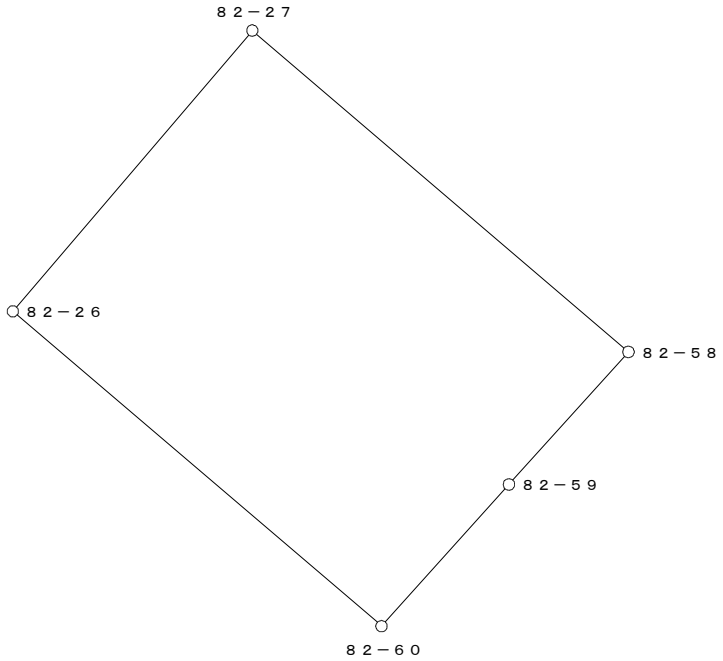


○：筆界点

面積算出公式	倍 面 積 ２Ａ	394.097349	土 地 の 所 在			
Ａ＝ 1／2 ΣXn(Y(n+1)－Y(n-1))	面 積 Ａ	197.0486745	土地 の 所有者		縮 尺	1／ 250

座 標 面 積 計 算 書

地 番	82-16	地 目	

筆 界 点	X	Y	辺長	方向角	備　考
82-27	24585.502	20201.026	16.340	310-30-00	
82-28	24585.552	20201.069	0.066	40-41-44	
82-57	24574.939	20213.495	16.341	130-30-02	
82-58	24574.890	20213.451	0.066	221-55-21	

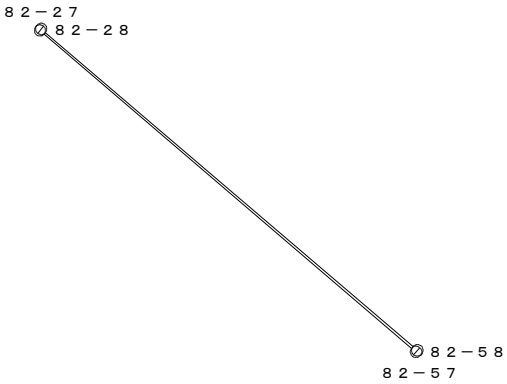


○：筆界点

面積算出公式	倍 面 積　２Ａ	2.153412	土 地 の 所 在			
Ａ＝ 1／2 ΣＸn(Ｙ(ｎ+1)－Ｙ(ｎ-1))	面　　積　　Ａ	1.0767060	土地 の 所有者		縮 尺	1／　250

座 標 面 積 計 算 書

地 番	82-17	地 目	

筆 界 点	X	Y	辺長	方向角	備　考
82-28	24585.552	20201.069	16.341	310-30-02	
82-29	24591.147	20205.842	7.354	40-28-01	
82-55	24580.452	20218.469	16.548	130-15-52	
82-56	24575.978	20214.431	6.027	222-04-04	
82-57	24574.939	20213.495	1.398	222-00-53	

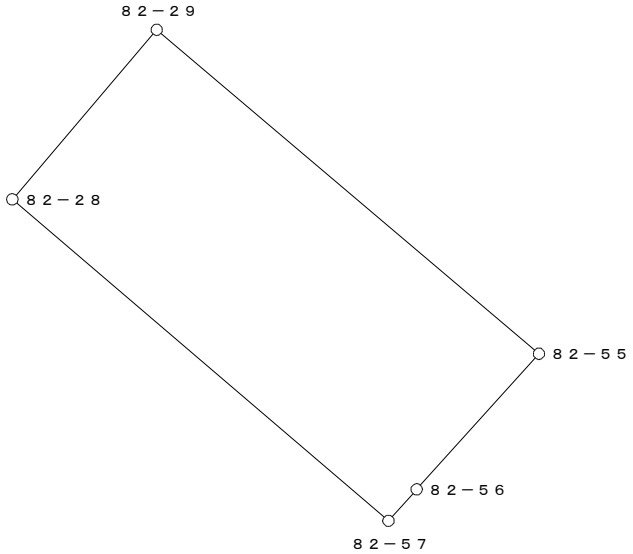


○：筆界点

面積算出公式	倍 面 積　２Ａ　242.981082	土 地 の 所 在			
Ａ＝ 1／2 ΣXn(Y(n+1)－Y(n-1))	面　積　Ａ　121.4905410	土地 の 所有者		縮 尺	1／　250

座 標 面 積 計 算 書

地 番	82-18	地 目	

筆 界 点	X	Y	辺長	方向角	備　考
82-10	24605.864	20218.395	16.546	310-14-04	
82-30	24610.483	20222.338	6.073	40-29-08	
82-52	24599.012	20235.849	17.724	130-19-54	
82-53	24594.402	20231.940	6.044	220-17-45	
82-54	24595.177	20231.026	1.198	310-17-43	

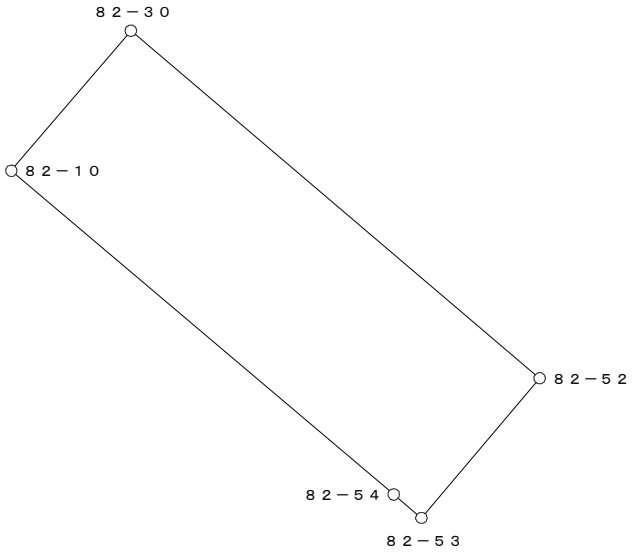


○：筆界点

面積算出公式	倍 面 積　２Ａ	214.863763	土 地 の 所 在			
Ａ＝ 1／2 ΣXn(Y(n+1)－Y(n-1))	面　　積　　Ａ	107.4318815	土地 の 所有者		縮 尺	1／　250

座 標 面 積 計 算 書

地 番	82-19	地 目	

筆 界 点	X	Y	辺長	方向角	備　考
82-30	24610.483	20222.338	17.724	310-19-54	
82-31	24619.961	20230.430	12.462	40-29-23	
82-49	24608.528	20243.923	17.685	130-16-32	
82-50	24606.256	20241.996	2.979	220-18-11	
82-51	24599.504	20236.267	8.855	220-18-51	
82-52	24599.012	20235.849	0.646	220-21-04	

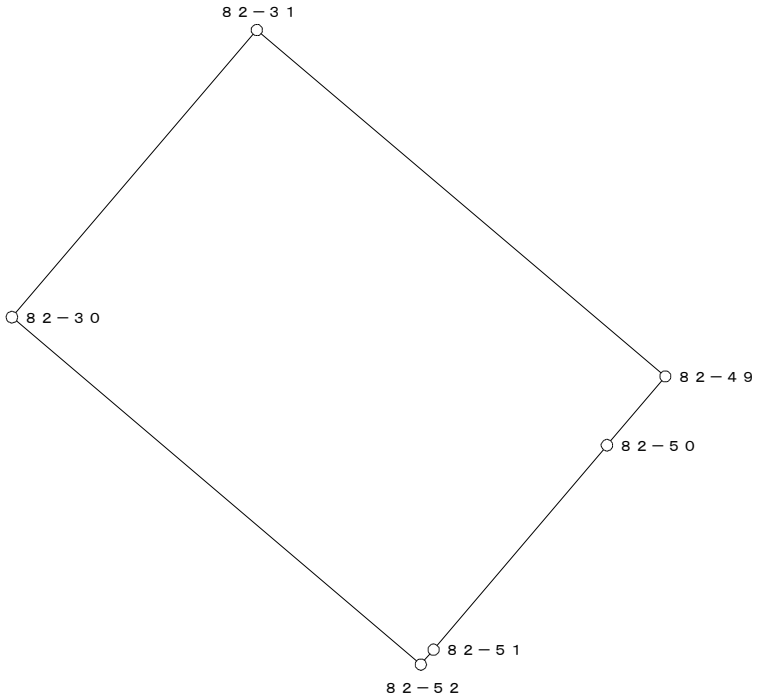


○：筆界点

面積算出公式	倍 面 積　２Ａ	441.600484	土 地 の 所 在			
Ａ＝ 1／2 ΣXn(Y(n+1)－Y(n-1))	面　　積　　Ａ	220.8002420	土地 の 所有者		縮 尺	1／　250

座 標 面 積 計 算 書

地 番	82-20(1)	地 目	

筆 界 点	X	Y	辺長	方向角	備　考
82-31	24619.961	20230.430	17.685	310-16-32	
82-32	24624.316	20234.149	5.727	40-29-46	
82-47	24612.891	20247.607	17.654	130-19-45	
82-48	24612.528	20247.300	0.475	220-13-20	
82-49	24608.528	20243.923	5.235	220-10-22	

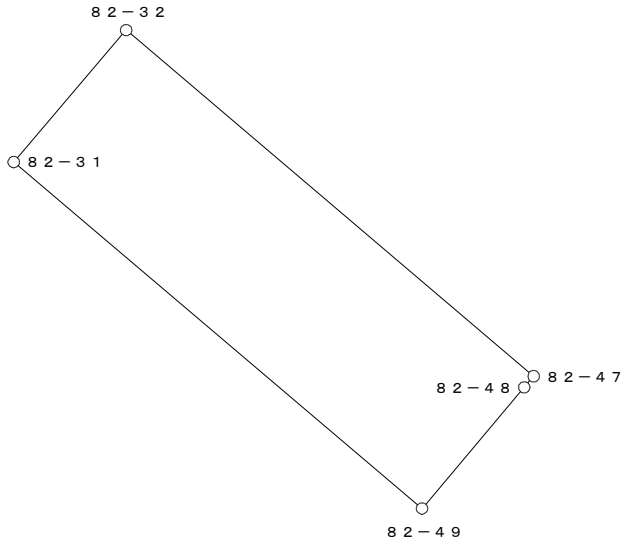


○：筆界点

面積算出公式	倍 面 積　２Ａ	202.086147	土 地 の 所 在			
Ａ＝ 1／2 ΣXn(Y(n+1)－Y(n-1))	面　　積　　Ａ	101.0430735	土地 の 所有者		縮 尺	1／　250

座 標 面 積 計 算 書

地 番	82-21	地 目	

筆 界 点	X	Y	辺長	方向角	備　考
82-32	24624.316	20234.149	17.654	310-19-45	
82-33	24629.105	20238.237	6.297	40-29-05	
82-46	24617.700	20251.668	17.620	130-20-11	
82-47	24612.891	20247.607	6.294	220-10-47	

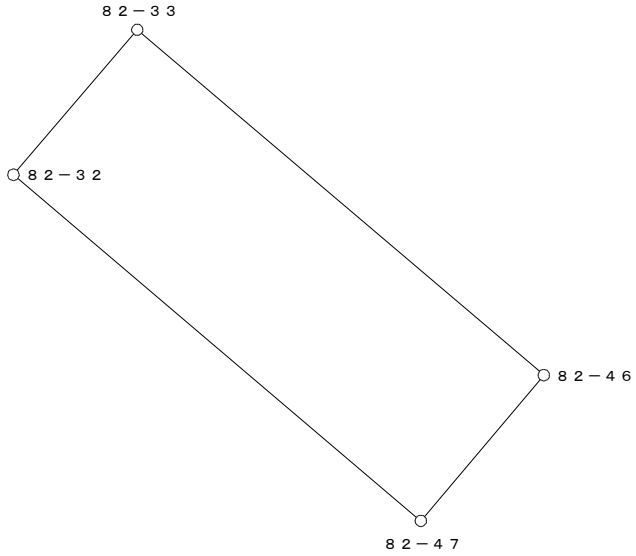


○：筆界点

面積算出公式	倍 面 積　２Ａ	222.061146	土 地 の 所 在			
Ａ＝ 1／2 ΣＸn(Ｙ(ｎ+1)－Ｙ(ｎ-1))	面　　積　　Ａ	111.0305730	土地 の 所有者		縮 尺	1／　250

座 標 面 積 計 算 書

地 番	82-22	地 目	

筆 界 点	X	Y	辺長	方向角	備　考
82-33	24629.105	20238.237	17.620	310-20-11	
82-34	24631.803	20240.540	3.547	40-29-02	
82-44	24620.401	20253.967	17.615	130-20-15	
82-45	24618.002	20251.923	3.152	220-25-54	
82-46	24617.700	20251.668	0.395	220-10-36	

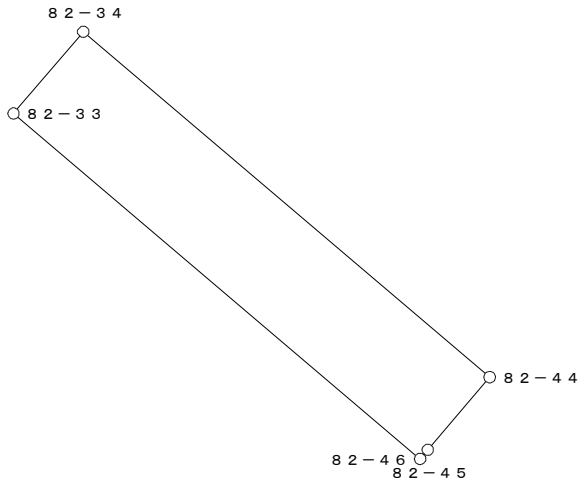


○：筆界点

面積算出公式	倍 面 積　２Ａ	124.976535	土 地 の 所 在			
Ａ＝ 1／2 ΣXn(Y(n+1)－Y(n-1))	面　　積　　Ａ	62.4882675	土地 の 所有者		縮 尺	1／　250

座 標 面 積 計 算 書

地 番	82-23	地 目	

筆 界 点	X	Y	辺長	方向角	備 考
82-34	24631.803	20240.540	17.615	310-20-15	
82-35	24633.957	20242.379	2.832	40-29-22	
82-65	24628.179	20249.181	8.925	130-20-47	
82-64	24634.275	20254.351	7.993	40-18-04	
82-43	24628.640	20260.987	8.706	130-20-11	
82-44	24620.401	20253.967	10.824	220-25-57	

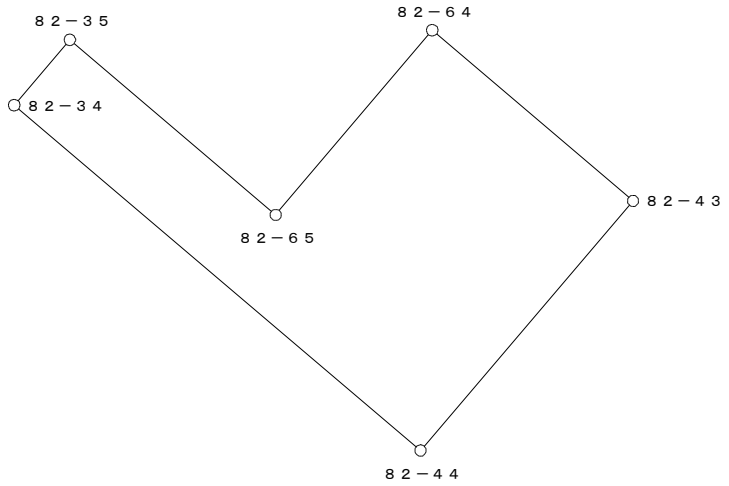


○：筆界点

面積算出公式	倍 面 積　２Ａ　238.761904	土 地 の 所 在			
Ａ＝ 1／2 ΣＸn(Ｙ(ｎ+1)－Ｙ(ｎ-1))	面　積　Ａ　119.3809520	土地 の 所有者		縮 尺	1／　250

座 標 面 積 計 算 書

地 番	82-24	地 目	

筆 界 点	X	Y	辺長	方向角	備　考
82-35	24633.957	20242.379	8.925	310-20-47	
82-36	24640.063	20247.592	8.029	40-29-21	
82-64	24634.275	20254.351	8.899	130-34-29	
82-65	24628.179	20249.181	7.993	220-18-04	

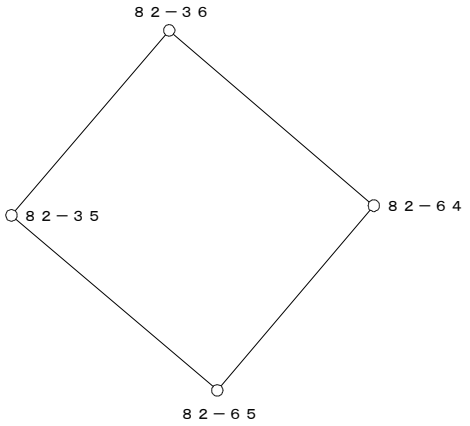


○：筆界点

面積算出公式	倍 面 積　２Ａ	142.780550	土 地 の 所 在			
Ａ＝ 1／2 ΣXn(Y(n+1)－Y(n-1))	面　　積　　Ａ	71.3902750	土地 の 所有者		縮 尺	1／　250

座 標 面 積 計 算 書

地 番	82-25(1)	地 目	

筆 界 点	X	Y	辺長	方向角	備　考
82-36	24640.063	20247.592	8.899	310-34-29	
82-37	24645.308	20252.070	6.897	40-29-22	
82-41	24633.893	20265.440	17.580	130-29-24	
82-42	24632.842	20264.548	1.379	220-19-18	
82-43	24628.640	20260.987	5.508	220-16-47	
82-64	24634.275	20254.351	8.706	310-20-11	

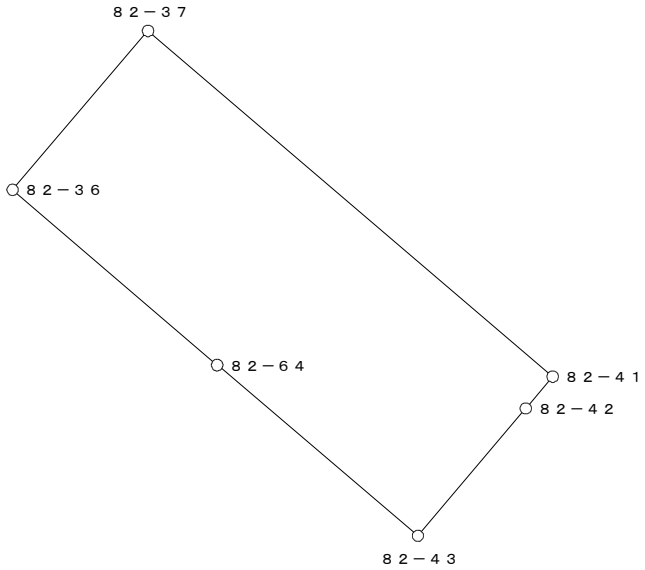


○：筆界点

面積算出公式	倍 面 積　２Ａ　242.789204	土 地 の 所 在			
Ａ＝ 1／2 ΣXn(Y(n+1)－Y(n-1))	面　積　Ａ　121.3946020	土地 の 所有者		縮 尺	1／　250

座 標 面 積 計 算 書

地 番	82-26(1)	地 目	

筆 界 点	X	Y	辺長	方向角	備　考
82-37	24645.308	20252.070	17.580	310-29-24	
82-38	24651.887	20257.686	8.650	40-29-06	
82-39	24640.492	20271.034	17.550	130-29-13	
82-40	24638.958	20269.733	2.011	220-18-06	
82-41	24633.893	20265.440	6.640	220-17-02	

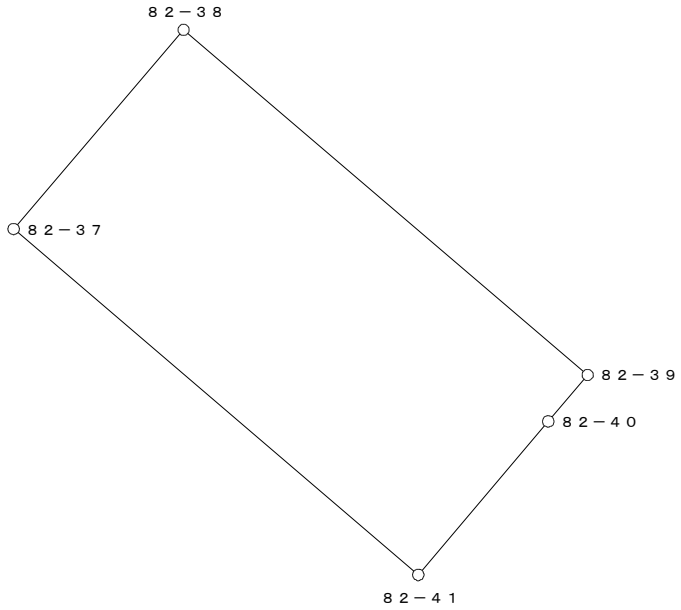

○：筆界点

面積算出公式	倍 面 積　２Ａ	303.890849	土 地 の 所 在			
Ａ＝ 1／2 ΣＸn(Ｙ(ｎ+1)－Ｙ(ｎ-1))	面　積　Ａ	151.9454245	土地 の 所有者		縮 尺	1／　250