
換　地　図

縮尺　５００分の１

所 在　　那覇市真嘉比一丁目

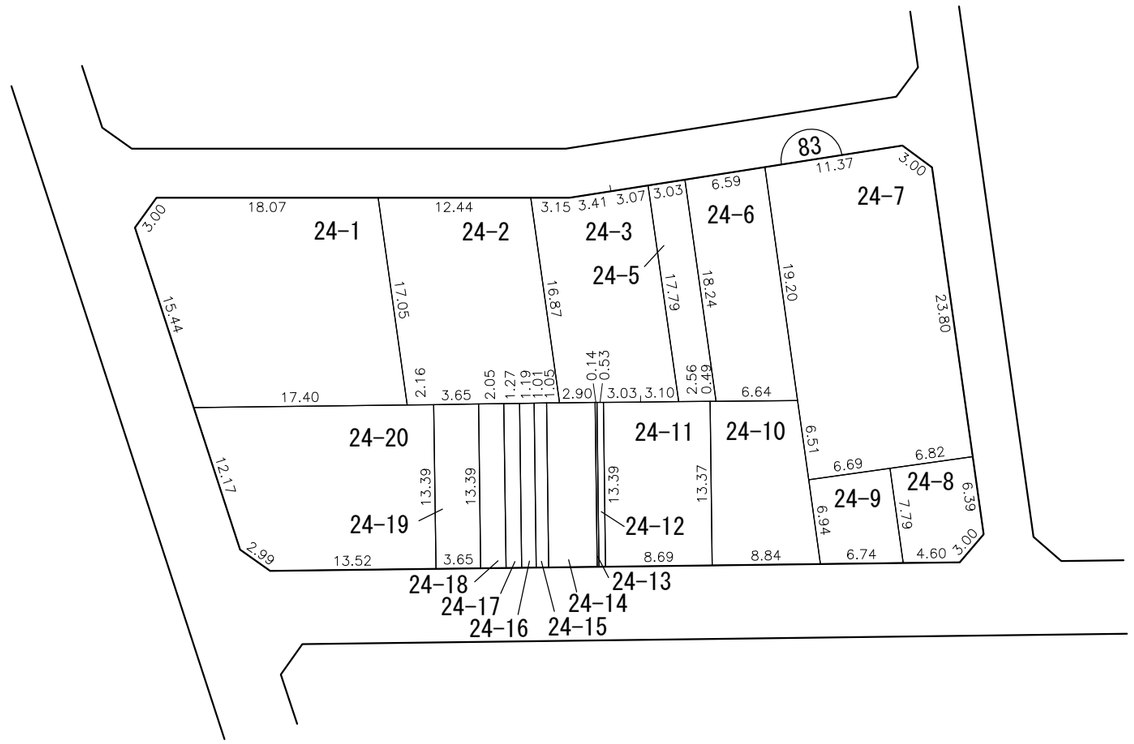


凡例	施行地区界	町界	丁目界	5-1 地番	換地	

別図

換　地　図

縮尺　１００分の１

所 在　　那覇市真嘉比一丁目

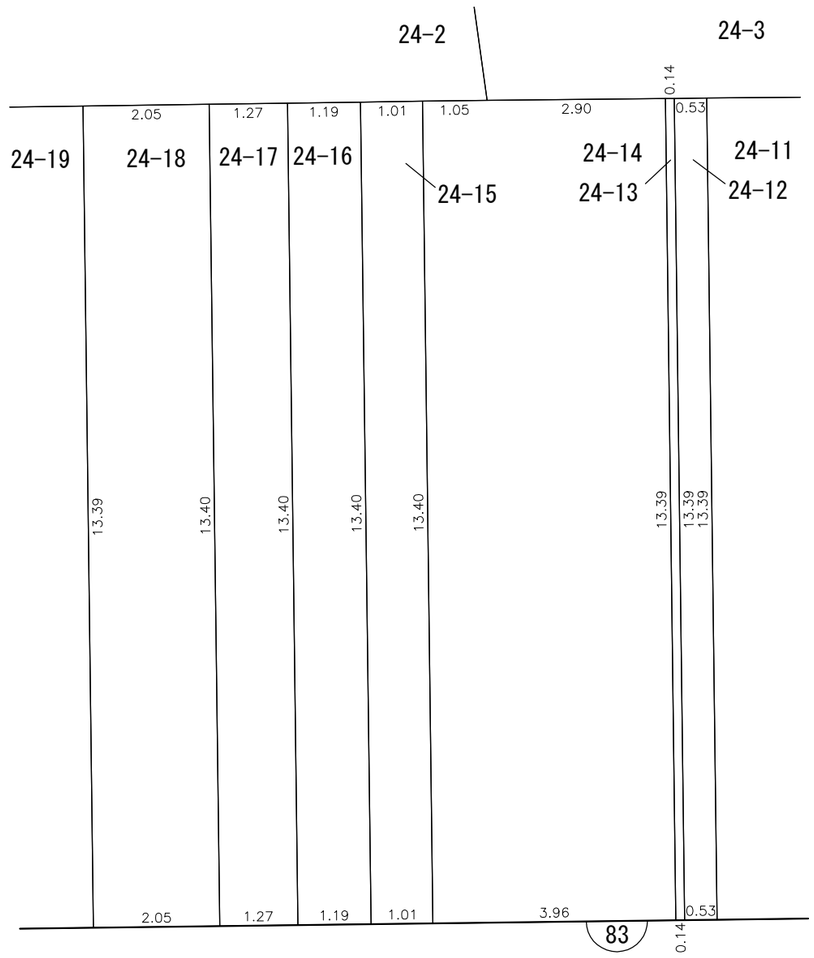


凡例						
	施行地区界	町界	丁目界	5-1 地番	換地	

那覇広域都市計画事業真嘉比古島第二土地区画整理事業

画地出来形確認測量原図　８３街区（１／２）

S=1/500

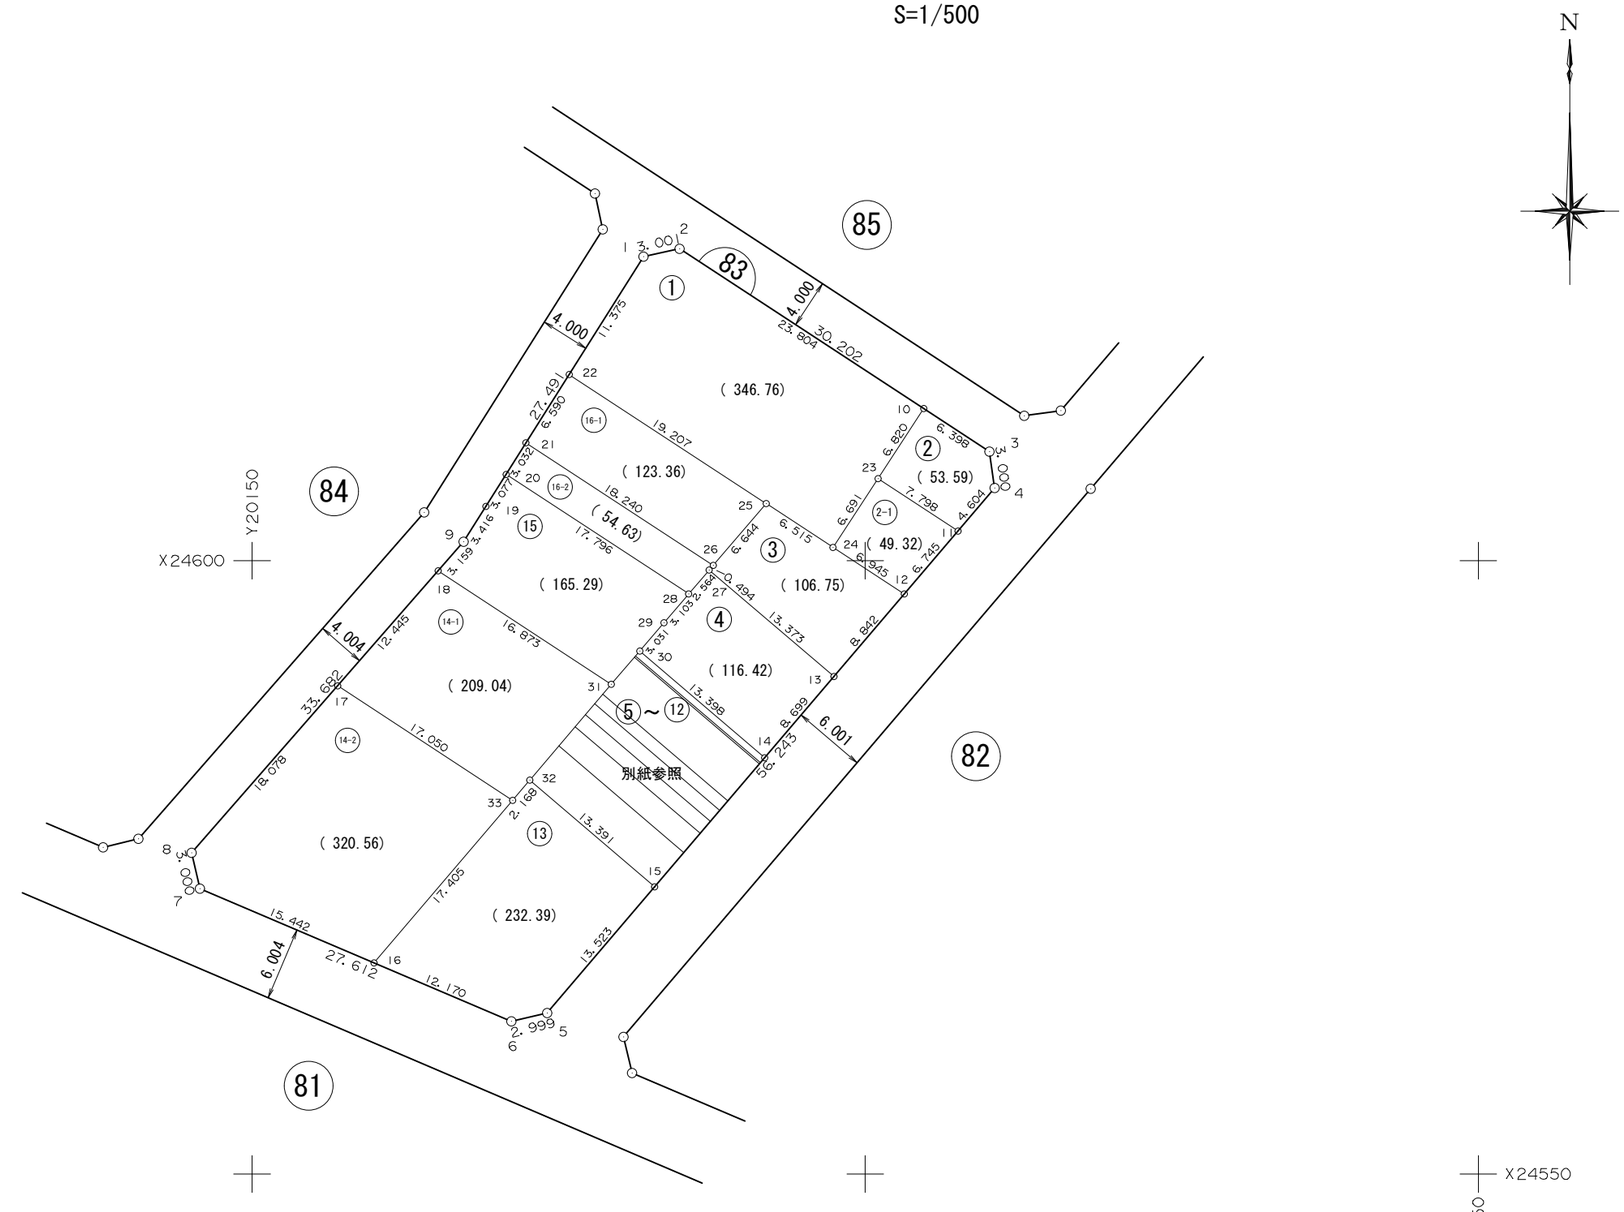


那覇広域都市計画事業真嘉比古島第二土地区画整理事業

画地出来形確認測量原図　８３街区（２/２）

（５～１２）

S=1/100

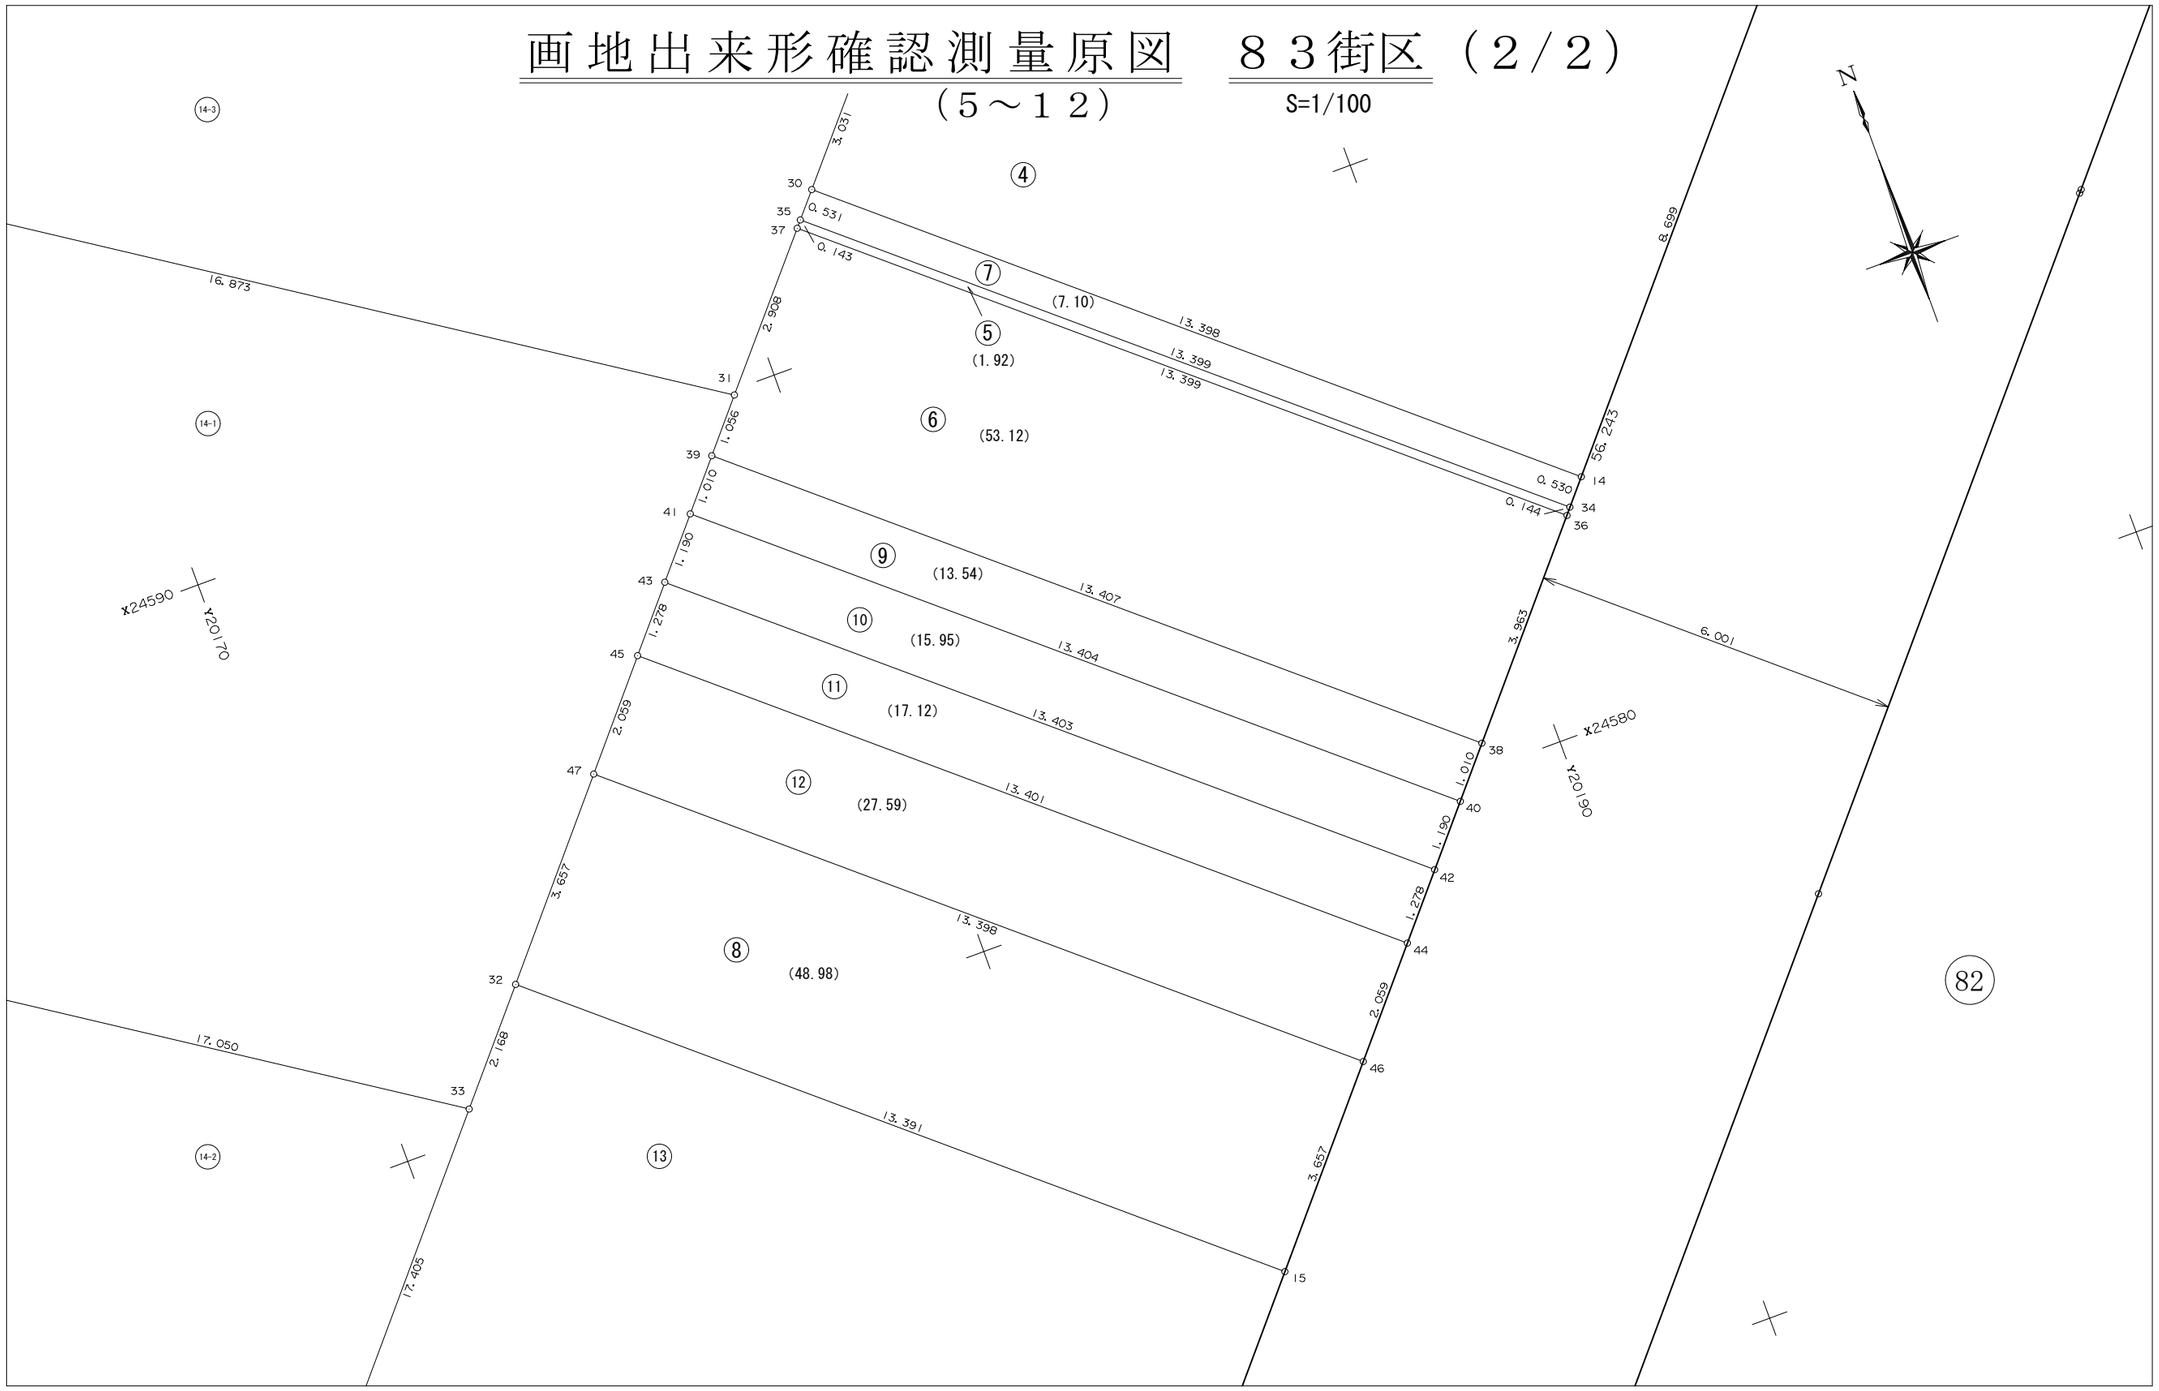

面　積　一　覧　表

種　　別	地　　番	地　　目	面　　積	地　　積	備　　考
	8301:83-1		346.7622955	346.76	
	8302:83-2		53.5910470	53.59	
	8303:83-2-1		49.3224795	49.32	
	8304:83-3		106.7556750	106.75	
	8305:83-4		116.4297620	116.42	
	8306:83-5		1.9249410	1.92	
	8307:83-6		53.1244735	53.12	
	8308:83-7		7.1034665	7.10	
	8309:83-8		48.9862140	48.98	
	8310:83-9		13.5416450	13.54	
	8311:83-10		15.9550615	15.95	
	8312:83-11		17.1221190	17.12	
	8313:83-12		27.5900215	27.59	
	8314:83-13		232.3987890	232.39	
	8315:83-14-1		209.0402140	209.04	
	8316:83-14-2		320.5699260	320.56	
	8317:83-14-3		111.2322705	111.23	
	8318:83-15		54.0631240	54.06	
	8319:83-16-1		123.3651595	123.36	
	8320:83-16-2		54.6309060	54.63	
			1963.5095900	1963.43	
			1963.5095900	1963.43	

座　標　リ　ス　ト

測　　点	X　座　標	Y　座　標
8301:83-1	24624.786	20181.922
8302:83-2	24625.424	20184.854
8303:83-3	24608.890	20210.128
8304:83-4	24605.920	20210.554
8305:83-5	24563.129	20174.054
8306:83-6	24562.443	20171.134
8307:83-7	24573.269	20145.733
8308:83-8	24576.194	20145.065
8309:83-9	24601.540	20167.247
8310:83-10	24612.393	20204.774
8311:83-11	24602.417	20207.566
8312:83-12	24597.285	20203.189
8313:83-13	24590.558	20197.451
8314:83-14	24583.940	20191.806
8315:83-15	24573.417	20182.830
8316:83-16	24567.215	20159.939
8317:83-17	24589.798	20156.970
8318:83-18	24599.163	20165.166
8319:83-19	24604.428	20169.071
8320:83-20	24607.030	20170.714
8321:83-21	24609.594	20172.333
8322:83-22	24615.167	20175.850
8323:83-23	24606.686	20201.040
8324:83-24	24601.087	20197.377
8325:83-25	24604.653	20191.924
8326:83-26	24599.610	20187.598
8327:83-27	24599.236	20187.276
8328:83-28	24597.289	20185.607
8329:83-29	24594.934	20183.586
8330:83-30	24592.634	20181.612
8331:83-31	24589.916	20179.280


測　　点	X　座　標	Y　座　標
8332:83-32	24582.107	20172.641
8333:83-33	24580.457	20171.234
8334:83-34	24583.537	20191.462
8335:83-35	24592.231	20181.267
8336:83-36	24583.427	20191.369
8337:83-37	24592.122	20181.174
8338:83-38	24580.412	20188.797
8339:83-39	24589.112	20178.596
8340:83-40	24579.644	20188.141
8341:83-41	24588.342	20177.942
8342:83-42	24578.738	20187.369
8343:83-43	24587.435	20177.171
8344:83-44	24577.766	20186.540
8345:83-45	24586.462	20176.343
8346:83-46	24576.199	20185.204
8347:83-47	24584.893	20175.010

測　　点	X　座　標	Y　座　標

座 標 面 積 計 算 書

地 番	83-1	地 目	

筆 界 点	X	Y	辺長	方向角	備　考
83-22	24615.167	20175.850	19.207	303-11-19	
83-1	24624.786	20181.922	11.375	32-15-44	
83-2	24625.424	20184.854	3.001	77-43-26	
83-10	24612.393	20204.774	23.804	123-11-29	
83-23	24606.686	20201.040	6.820	213-11-46	
83-24	24601.087	20197.377	6.691	213-11-37	
83-25	24604.653	20191.924	6.515	303-10-58	

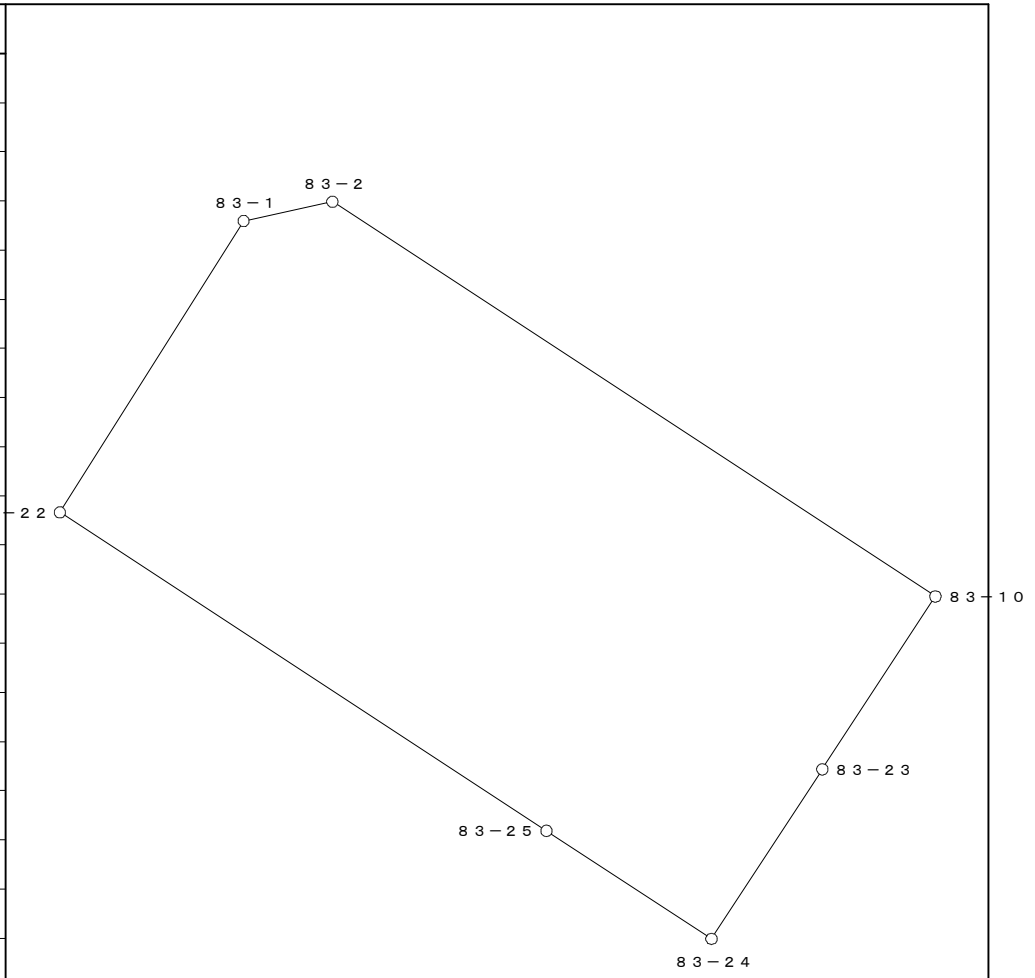


○：筆界点

面積算出公式	倍 面 積　２Ａ	693.524591	土 地 の 所 在			
Ａ＝ 1／2 Σ Xn(Y(n+1)－Y(n-1))	面　　積　　Ａ	346.7622955	土地 の 所有者		縮 尺	1／　250

座 標 面 積 計 算 書

地 番	83-2	地 目	

筆 界 点	X	Y	辺長	方向角	備　考
83-10	24612.393	20204.774	6.820	33-11-46	
83-3	24608.890	20210.128	6.398	123-11-45	
83-4	24605.920	20210.554	3.000	171-50-15	
83-11	24602.417	20207.566	4.604	220-27-49	
83-23	24606.686	20201.040	7.798	303-11-27	

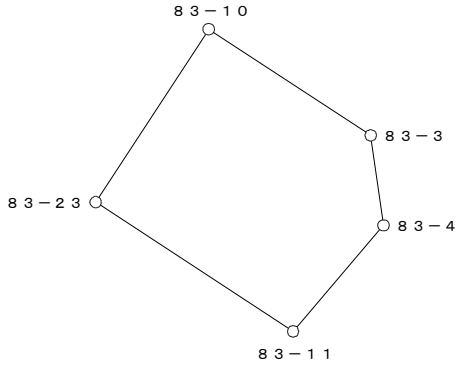


○：筆界点

面積算出公式	倍 面 積　２Ａ　107.182094	土 地 の 所 在			
Ａ＝ 1／2 ΣＸn(Ｙ(ｎ+1)－Ｙ(ｎ-1))	面　積　Ａ　53.5910470	土地 の 所有者		縮 尺	1／　250

座 標 面 積 計 算 書

地 番	83-2-1	地 目	

筆 界 点	X	Y	辺長	方向角	備　考
83-11	24602.417	20207.566	7.798	123-11-27	
83-12	24597.285	20203.189	6.745	220-27-37	
83-24	24601.087	20197.377	6.945	303-11-29	
83-23	24606.686	20201.040	6.691	33-11-37	

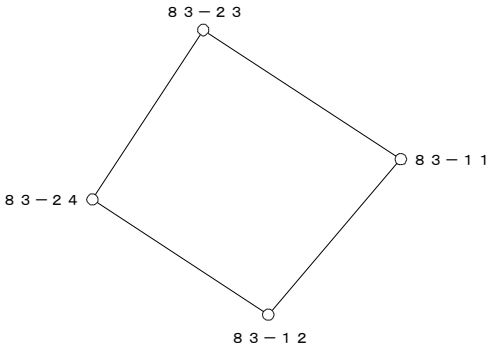


○：筆界点

面積算出公式	倍 面 積　２Ａ	98.644959	土 地 の 所 在			
Ａ＝ 1／2 ΣXn(Y(n+1)－Y(n-1))	面　　積　　Ａ	49.3224795	土地 の 所有者		縮 尺	1／　250

座 標 面 積 計 算 書

地 番	83-3	地 目	

筆 界 点	X	Y	辺長	方向角	備　考
83-12	24597.285	20203.189	6.945	123-11-29	
83-13	24590.558	20197.451	8.842	220-27-49	
83-27	24599.236	20187.276	13.373	310-27-36	
83-26	24599.610	20187.598	0.494	40-43-38	
83-25	24604.653	20191.924	6.644	40-37-25	
83-24	24601.087	20197.377	6.515	123-10-58	

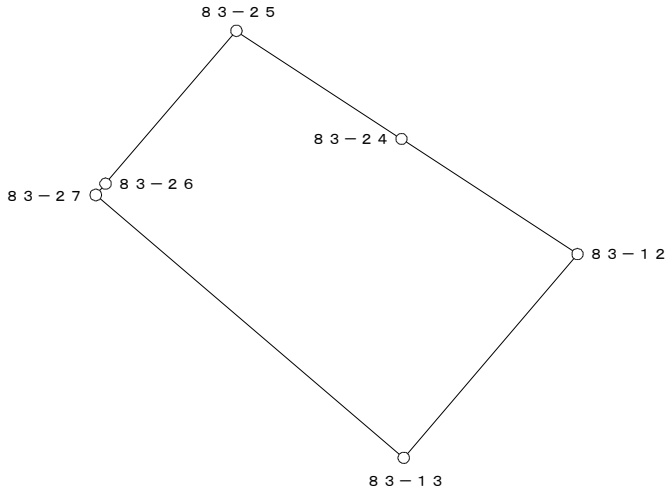


○：筆界点

面積算出公式	倍 面 積　２Ａ	213.511350	土 地 の 所 在			
Ａ＝ 1／2 Σ Xn(Y(n+1)－Y(n-1))	面　　積　　Ａ	106.7556750	土地 の 所有者		縮 尺	1／　250

座 標 面 積 計 算 書

地 番	83-4	地 目	

筆 界 点	X	Y	辺長	方向角	備　考
83-13	24590.558	20197.451	13.373	130-27-36	
83-14	24583.940	20191.806	8.699	220-27-48	
83-30	24592.634	20181.612	13.398	310-27-34	
83-29	24594.934	20183.586	3.031	40-38-18	
83-28	24597.289	20185.607	3.103	40-38-07	
83-27	24599.236	20187.276	2.564	40-36-13	

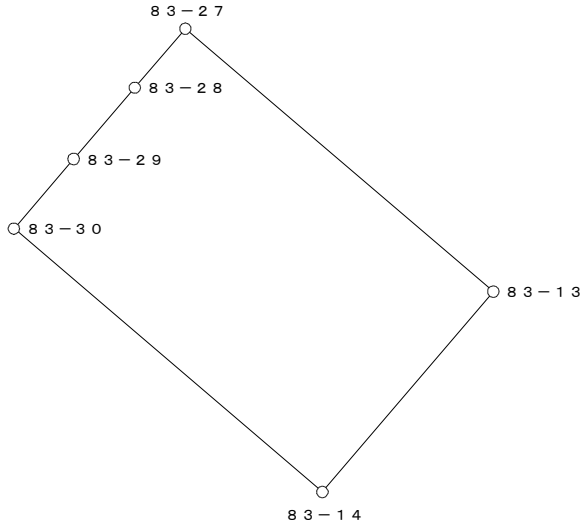


○：筆界点

面積算出公式	倍 面 積　２Ａ	232.859524	土 地 の 所 在			
Ａ＝ 1／2 ΣＸn(Ｙ(ｎ+1)－Ｙ(ｎ-1))	面　　積　　Ａ	116.4297620	土地 の 所有者		縮 尺	1／　250

座 標 面 積 計 算 書

地 番	83-5	地 目	

筆 界 点	X	Y	辺長	方向角	備　考
83-34	24583.537	20191.462	13.399	130-27-24	
83-36	24583.427	20191.369	0.144	220-12-47	
83-37	24592.122	20181.174	13.399	310-27-35	
83-35	24592.231	20181.267	0.143	40-28-16	

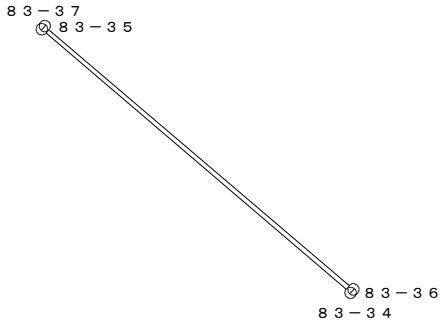


○：筆界点

面積算出公式	倍 面 積　２Ａ	3.849882	土 地 の 所 在			
Ａ＝ 1／2 ΣＸn(Ｙ(ｎ+1)－Ｙ(ｎ-1))	面　　積　　Ａ	1.9249410	土地 の 所有者		縮 尺	1／　250

座 標 面 積 計 算 書

地 番	83-6	地 目	

筆 界 点	X	Y	辺長	方向角	備　考
83-37	24592.122	20181.174	2.908	40-38-54	
83-36	24583.427	20191.369	13.399	130-27-35	
83-38	24580.412	20188.797	3.963	220-27-59	
83-39	24589.112	20178.596	13.407	310-27-34	
83-31	24589.916	20179.280	1.056	40-23-22	

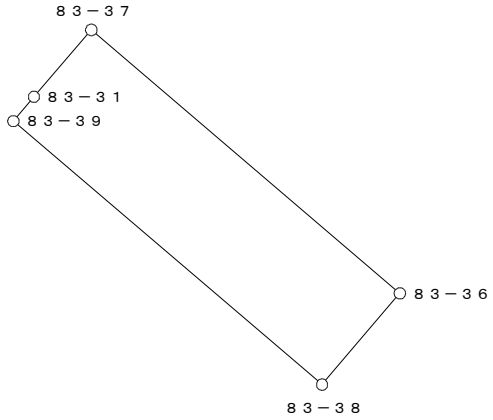


○：筆界点

面積算出公式	倍 面 積　２Ａ　106.248947	土 地 の 所 在			
Ａ＝ 1／2 ΣXn(Y(n+1)－Y(n-1))	面　積　Ａ　53.1244735	土地 の 所有者		縮 尺	1／　250

座 標 面 積 計 算 書

地 番	83-7	地 目	

筆 界 点	X	Y	辺長	方向角	備　考
83-30	24592.634	20181.612	0.531	40-33-58	
83-14	24583.940	20191.806	13.398	130-27-34	
83-34	24583.537	20191.462	0.530	220-29-02	
83-35	24592.231	20181.267	13.399	310-27-24	

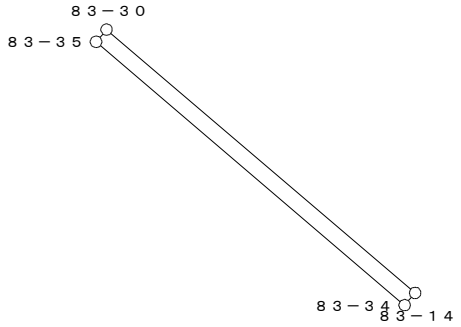


○：筆界点

面積算出公式	倍 面 積　２Ａ	14.206933	土 地 の 所 在			
Ａ＝ 1／2 Σ Xn(Y(n+1)－Y(n-1))	面　　積　　Ａ	7.1034665	土地 の 所有者		縮 尺	1／　250

座 標 面 積 計 算 書

地 番	83-8	地 目	

筆 界 点	X	Y	辺長	方向角	備　考
83-46	24576.199	20185.204	13.398	130-27-34	
83-15	24573.417	20182.830	3.657	220-28-32	
83-32	24582.107	20172.641	13.391	310-27-37	
83-47	24584.893	20175.010	3.657	40-22-31	

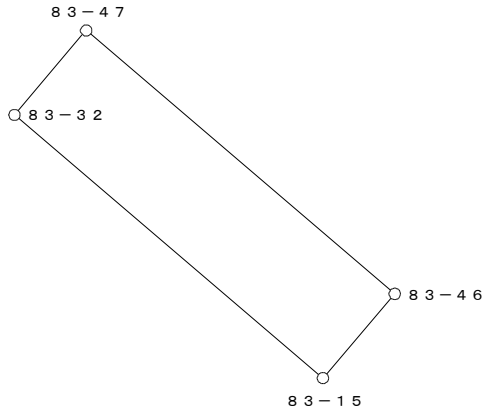


○：筆界点

面積算出公式	倍 面 積　２Ａ	97.972428	土 地 の 所 在			
Ａ＝ 1／2 ΣXn(Y(n+1)－Y(n-1))	面　　積　　Ａ	48.9862140	土地 の 所有者		縮 尺	1／　250

座 標 面 積 計 算 書

地 番	83-9	地 目	

筆 界 点	X	Y	辺長	方向角	備　考
83-39	24589.112	20178.596	1.010	40-20-35	
83-38	24580.412	20188.797	13.407	130-27-34	
83-40	24579.644	20188.141	1.010	220-30-10	
83-41	24588.342	20177.942	13.404	310-27-31	

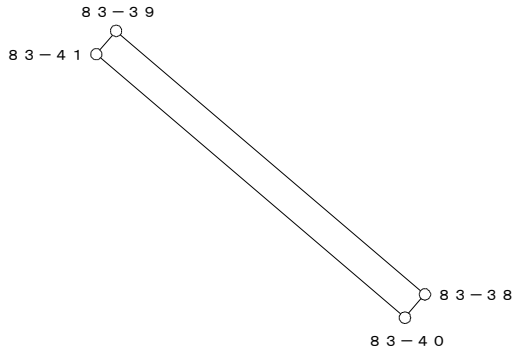


○：筆界点

面積算出公式	倍 面 積　２Ａ	27.083290	土 地 の 所 在			
Ａ＝ 1／2 ΣXn(Y(n+1)－Y(n-1))	面　　積　　Ａ	13.5416450	土地 の 所有者		縮 尺	1／　250

座 標 面 積 計 算 書

地 番	83-10	地 目	

筆 界 点	X	Y	辺長	方向角	備　考
83-40	24579.644	20188.141	13.404	130-27-31	
83-42	24578.738	20187.369	1.190	220-26-03	
83-43	24587.435	20177.171	13.403	310-27-29	
83-41	24588.342	20177.942	1.190	40-21-59	

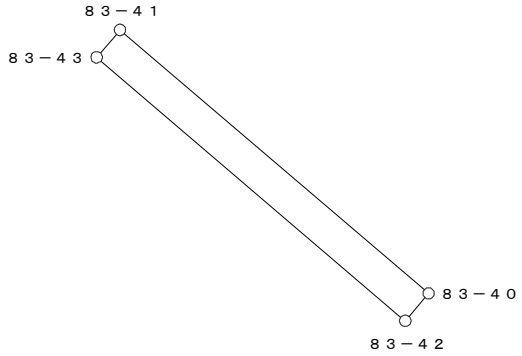


○：筆界点

面積算出公式	倍 面 積　２Ａ	31.910123	土 地 の 所 在			
Ａ＝ 1／2 ΣＸn(Ｙ(ｎ+1)－Ｙ(ｎ-1))	面　　積　　Ａ	15.9550615	土地 の 所有者		縮 尺	1／　250

座 標 面 積 計 算 書

地 番	83-11	地 目	

筆 界 点	X	Y	辺長	方向角	備　考
83-42	24578.738	20187.369	13.403	130-27-29	
83-44	24577.766	20186.540	1.278	220-27-37	
83-45	24586.462	20176.343	13.401	310-27-27	
83-43	24587.435	20177.171	1.278	40-23-49	

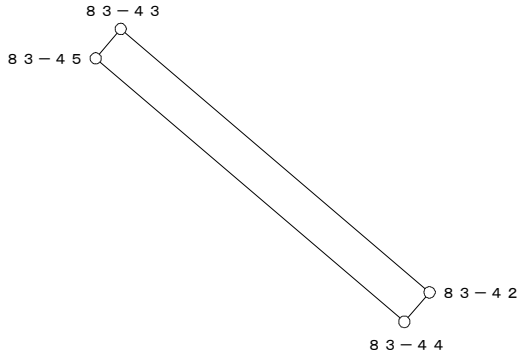


○：筆界点

面積算出公式	倍 面 積　２Ａ	34.244238	土 地 の 所 在			
Ａ＝ 1／2 ΣXn(Y(n+1)－Y(n-1))	面　　積　　Ａ	17.1221190	土地 の 所有者		縮 尺	1／　250

座 標 面 積 計 算 書

地 番	83-12	地 目	

筆 界 点	X	Y	辺長	方向角	備　考
83-44	24577.766	20186.540	13.401	130-27-27	
83-46	24576.199	20185.204	2.059	220-27-01	
83-47	24584.893	20175.010	13.398	310-27-34	
83-45	24586.462	20176.343	2.059	40-21-03	

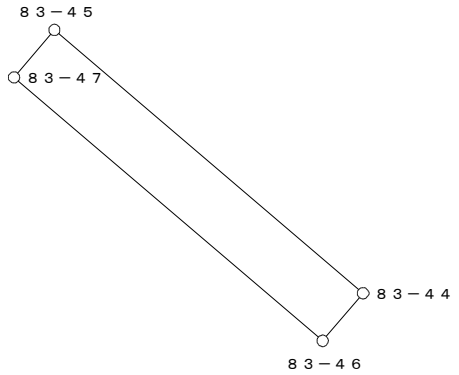


○：筆界点

面積算出公式	倍 面 積　２Ａ	55.180043	土 地 の 所 在			
Ａ＝ 1／2 ΣXn(Y(n+1)－Y(n-1))	面　　積　　Ａ	27.5900215	土地 の 所有者		縮 尺	1／　250

座 標 面 積 計 算 書

地 番	83-13	地 目	

筆 界 点	X	Y	辺長	方向角	備　考
83-15	24573.417	20182.830	13.391	130-27-37	
83-5	24563.129	20174.054	13.523	220-27-55	
83-6	24562.443	20171.134	2.999	256-46-45	
83-16	24567.215	20159.939	12.170	293-05-12	
83-33	24580.457	20171.234	17.405	40-27-47	
83-32	24582.107	20172.641	2.168	40-27-18	

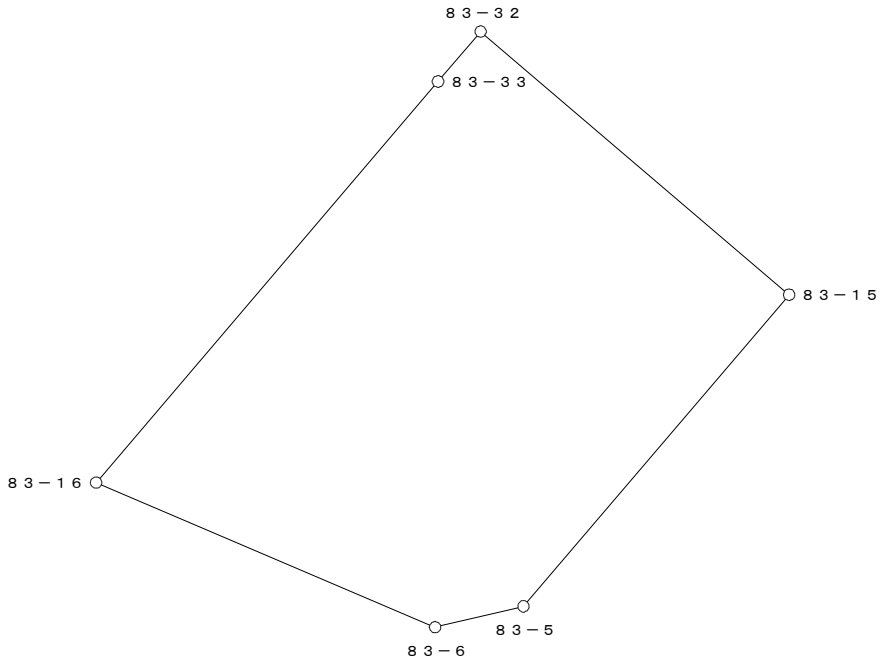


○：筆界点

面積算出公式	倍 面 積　２Ａ	464.797578	土 地 の 所 在			
Ａ＝ 1／2 ΣXn(Y(n+1)－Y(n-1))	面　　積　　Ａ	232.3987890	土地 の 所有者		縮 尺	1／　250

座 標 面 積 計 算 書

地 番	83-14-1	地 目	

筆 界 点	X	Y	辺長	方向角	備　考
83-17	24589.798	20156.970	17.050	303-13-10	
83-18	24599.163	20165.166	12.445	41-11-30	
83-31	24589.916	20179.280	16.873	123-13-53	
83-39	24589.112	20178.596	1.056	220-23-22	
83-41	24588.342	20177.942	1.010	220-20-35	
83-43	24587.435	20177.171	1.190	220-21-59	
83-45	24586.462	20176.343	1.278	220-23-49	
83-47	24584.893	20175.010	2.059	220-21-03	
83-32	24582.107	20172.641	3.657	220-22-31	
83-33	24580.457	20171.234	2.168	220-27-18	

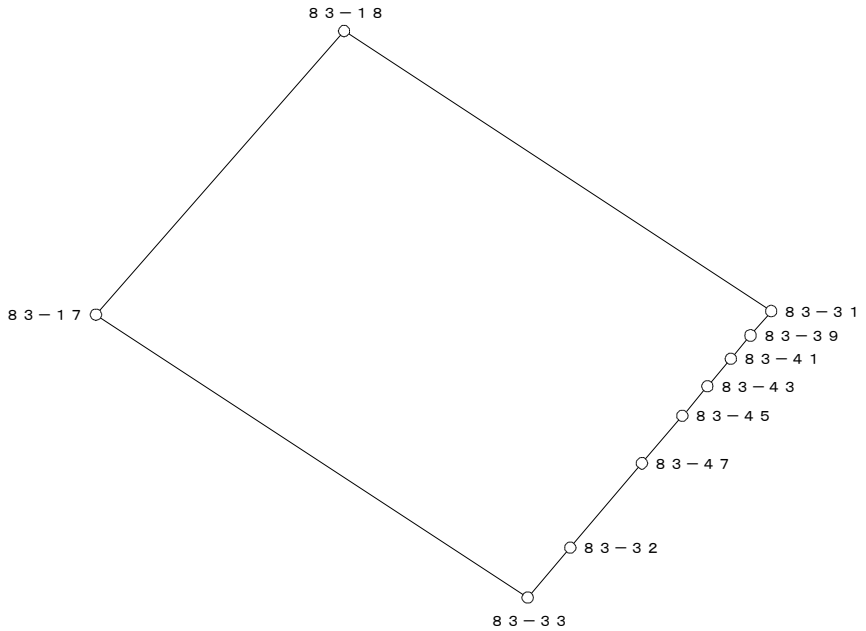


○：筆界点

面積算出公式	倍 面 積　２Ａ	418.080428	土 地 の 所 在			
Ａ＝ 1／2 ΣXn(Y(n+1)－Y(n-1))	面　　積　　Ａ	209.0402140	土地 の 所有者		縮 尺	1／　250

座 標 面 積 計 算 書

地 番	83-14-2	地 目	

筆 界 点	X	Y	辺長	方向角	備　考
83-16	24567.215	20159.939	17.405	220-27-47	
83-7	24573.269	20145.733	15.442	293-04-54	
83-8	24576.194	20145.065	3.000	347-08-08	
83-17	24589.798	20156.970	18.078	41-11-22	
83-33	24580.457	20171.234	17.050	123-13-10	

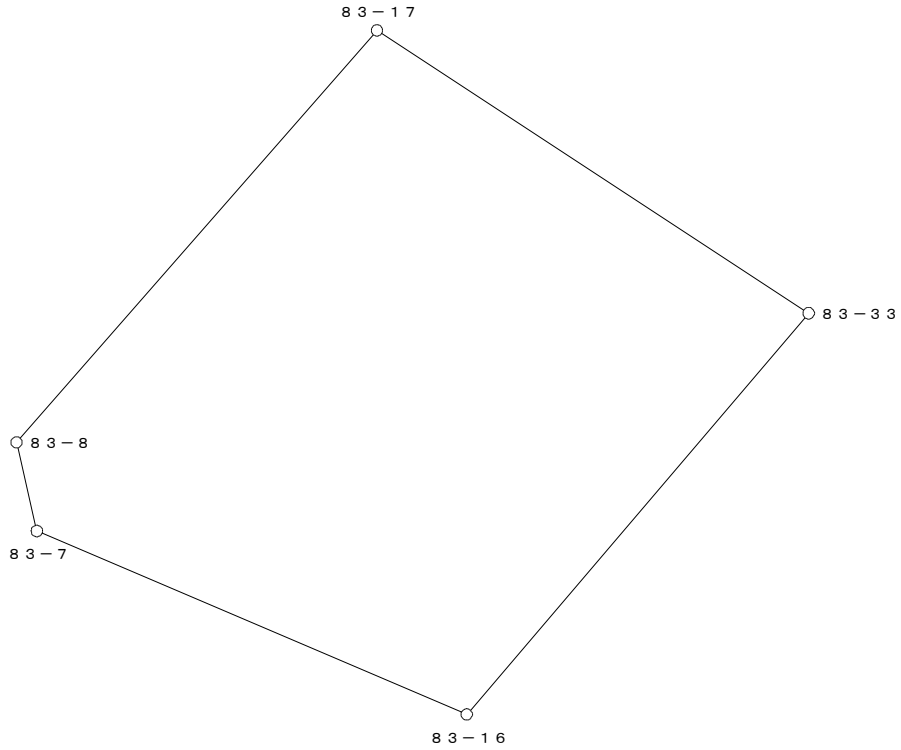


○：筆界点

面積算出公式	倍 面 積　２Ａ	641.139852	土 地 の 所 在			
Ａ＝ 1／2 ΣXn(Y(n+1)－Y(n-1))	面　　積　　Ａ	320.5699260	土地 の 所有者		縮 尺	1／　250

座 標 面 積 計 算 書

地 番	83-14-3	地 目	

筆 界 点	X	Y	辺長	方向角	備　考
83-18	24599.163	20165.166	16.873	303-13-53	
83-9	24601.540	20167.247	3.159	41-12-05	
83-19	24604.428	20169.071	3.416	32-16-32	
83-29	24594.934	20183.586	17.344	123-11-17	
83-30	24592.634	20181.612	3.031	220-38-18	
83-35	24592.231	20181.267	0.531	220-33-58	
83-37	24592.122	20181.174	0.143	220-28-16	
83-31	24589.916	20179.280	2.908	220-38-54	

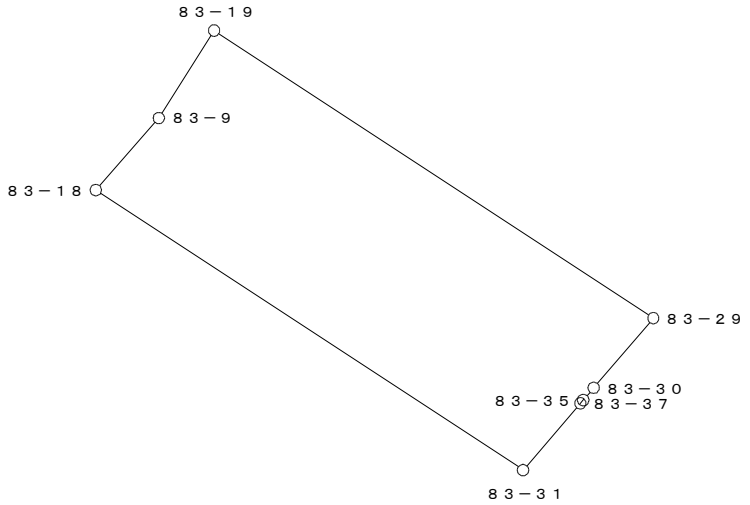


○：筆界点

面積算出公式	倍 面 積　２Ａ	222.464541	土 地 の 所 在			
Ａ＝ 1／2 ΣXn(Y(n+1)－Y(n-1))	面　　積　　Ａ	111.2322705	土地 の 所有者		縮 尺	1／　250

座 標 面 積 計 算 書

地 番	83-15	地 目	

筆 界 点	X	Y	辺長	方向角	備　考
83-19	24604.428	20169.071	17.344	303-11-17	
83-20	24607.030	20170.714	3.077	32-16-11	
83-28	24597.289	20185.607	17.796	123-11-14	
83-29	24594.934	20183.586	3.103	220-38-07	

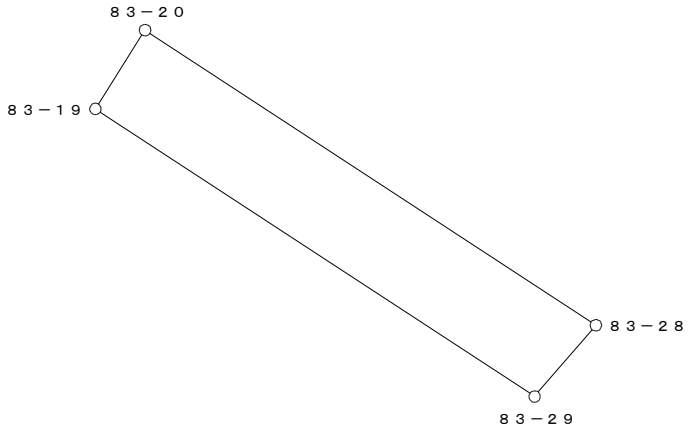


○：筆界点

面積算出公式	倍 面 積　２Ａ	108.126248	土 地 の 所 在			
Ａ＝ 1／2 ΣＸn(Ｙ(ｎ+1)－Ｙ(ｎ-1))	面　　積　　Ａ	54.0631240	土地 の 所有者		縮 尺	1／　250

座 標 面 積 計 算 書

地 番	83-16-1	地 目	

筆 界 点	X	Y	辺長	方向角	備　考
83-21	24609.594	20172.333	18.240	303-11-11	
83-22	24615.167	20175.850	6.590	32-15-18	
83-25	24604.653	20191.924	19.207	123-11-19	
83-26	24599.610	20187.598	6.644	220-37-25	

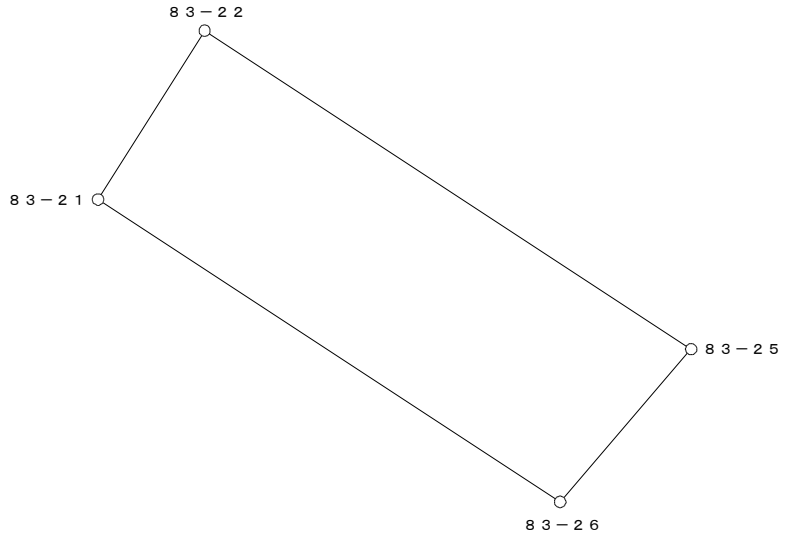


○：筆界点

面積算出公式	倍 面 積　２Ａ	246.730319	土 地 の 所 在			
Ａ＝ 1／2 ΣＸn(Ｙ(ｎ+1)－Ｙ(ｎ-1))	面　　積　　Ａ	123.3651595	土地 の 所有者		縮 尺	1／　250

座 標 面 積 計 算 書

地 番	83-16-2	地 目	

筆 界 点	X	Y	辺長	方向角	備　考
83-20	24607.030	20170.714	17.796	303-11-14	
83-21	24609.594	20172.333	3.032	32-16-11	
83-26	24599.610	20187.598	18.240	123-11-11	
83-27	24599.236	20187.276	0.494	220-43-38	
83-28	24597.289	20185.607	2.564	220-36-13	

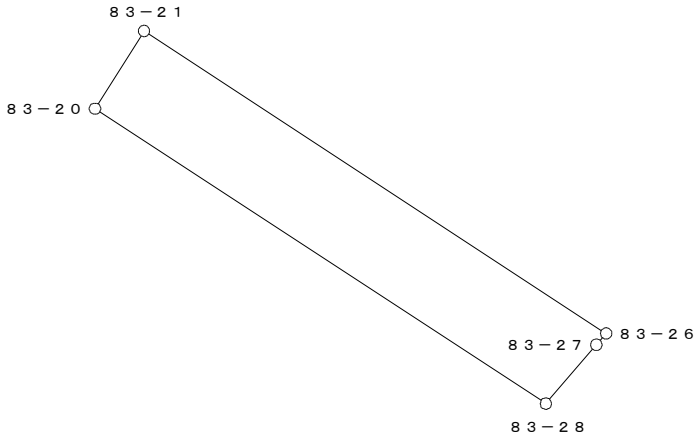

○：筆界点

面積算出公式	倍 面 積　２Ａ　109.261812	土 地 の 所 在			
Ａ＝ 1／2 ΣXn(Y(n+1)－Y(n-1))	面　積　Ａ　54.6309060	土地 の 所有者		縮 尺	1／　250