換　地　図

縮尺　５００分の１

所 在　　那覇市真嘉比一丁目




凡例						
	施行地区界	町界	丁目界	5-1 地番	換地	

那覇広域都市計画事業真嘉比古島第二土地区画整理事業

画地出来形確認測量原図　８４街区

S=1/500

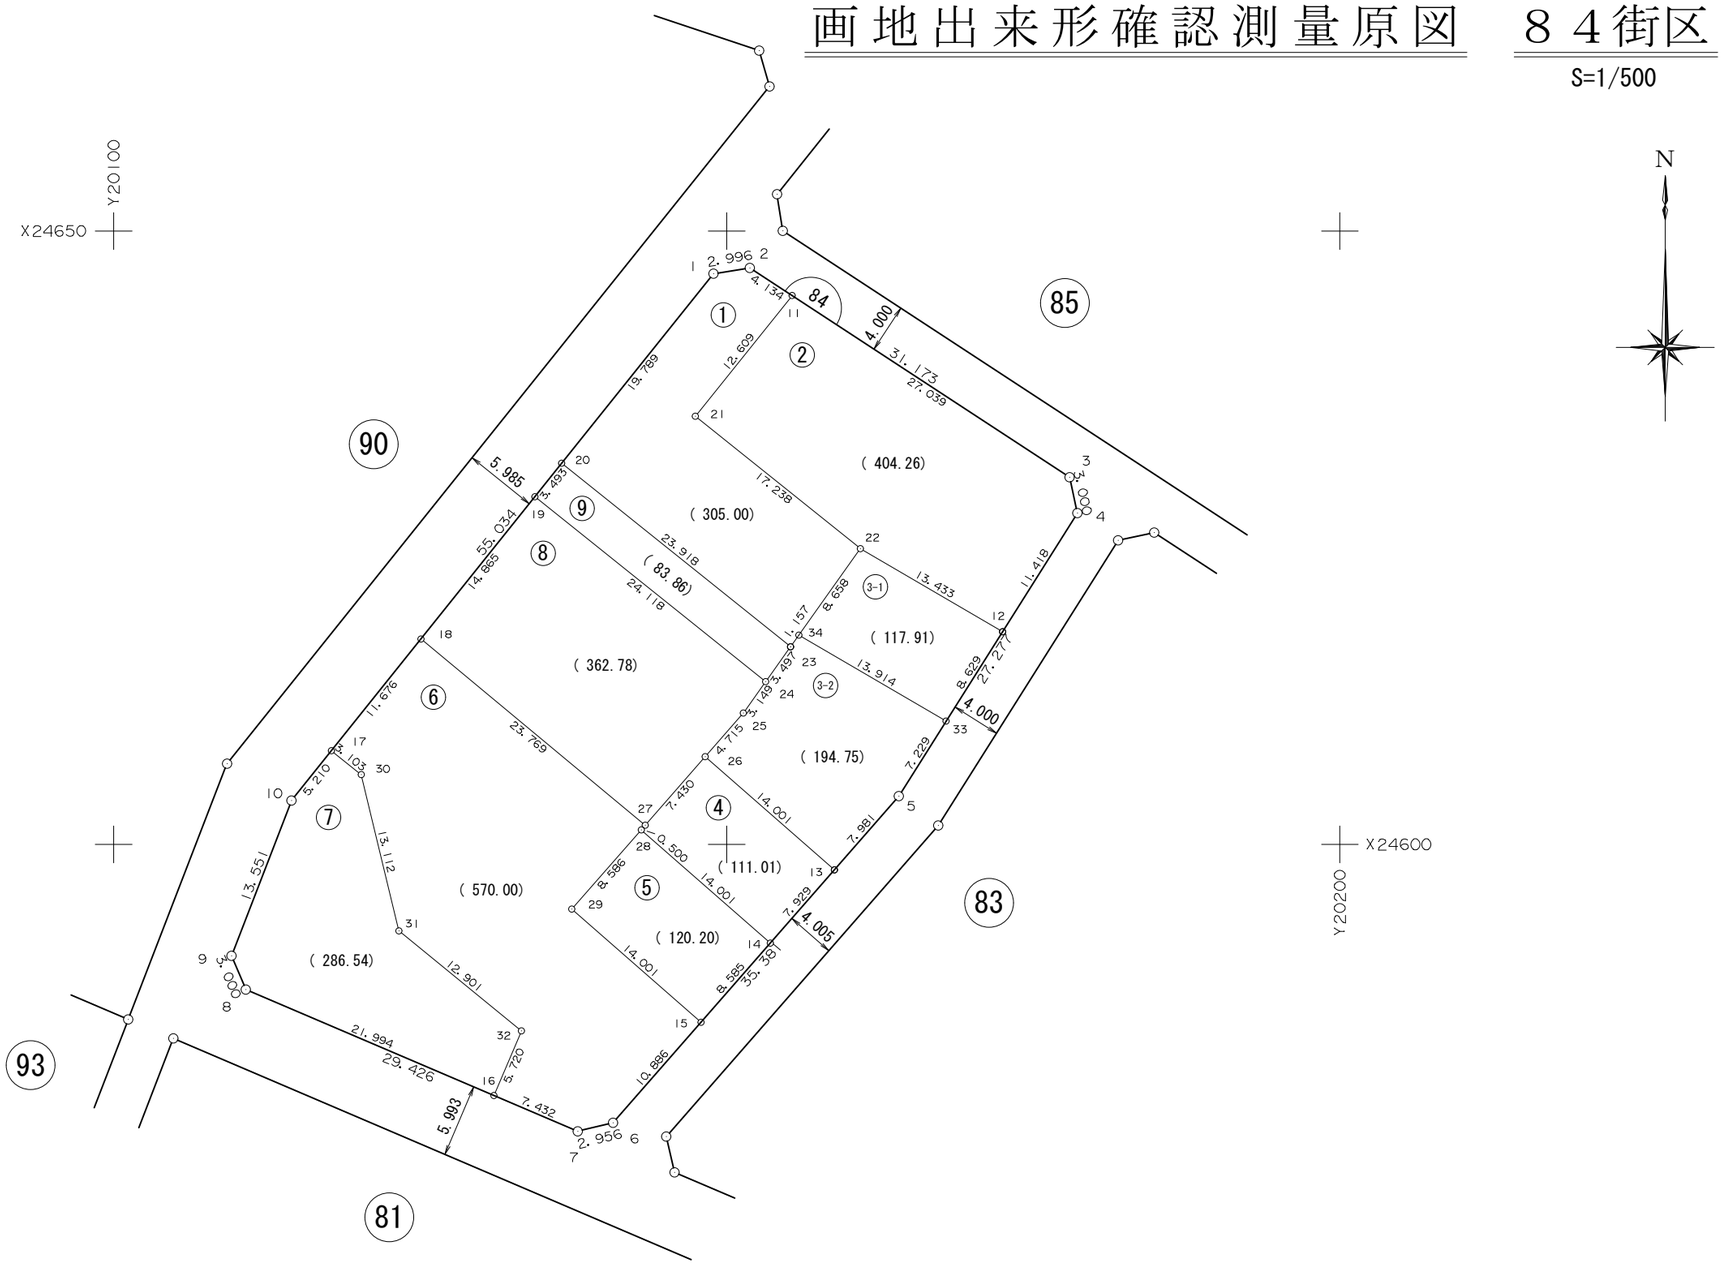

面　積　一　覧　表

種　　別	地　　番	地　　目	面　　積	地　　積	備　　考
	8401:84-1		305.0071520	305.00	
	8402:84-2		404.2659595	404.26	
	8403:84-3-1		117.9136645	117.91	
	8404:84-3-2		194.7599780	194.75	
	8405:84-4		111.0156495	111.01	
	8406:84-5		120.2025355	120.20	
	8407:84-6		570.0092490	570.00	
	8408:84-7		286.5483655	286.54	
	8409:84-8		362.7846870	362.78	
	8410:84-9		83.8689580	83.86	
			2556.3761985	2556.31	
			2556.3761985	2556.31	

座　標　リ　ス　ト

測　　点	X　座　標	Y　座　標
8401:84-1	24646.522	20148.911
8402:84-2	24647.001	20151.868
8403:84-3	24629.936	20177.955
8404:84-4	24627.005	20178.593
8405:84-5	24603.940	20164.032
8406:84-6	24577.324	20140.721
8407:84-7	24576.627	20137.848
8408:84-8	24588.171	20110.781
8409:84-9	24590.935	20109.614
8410:84-10	24603.575	20114.498
8411:84-11	24644.738	20155.327
8412:84-12	24617.350	20172.497
8413:84-13	24597.936	20158.774
8414:84-14	24591.971	20153.550
8415:84-15	24585.513	20147.894
8416:84-16	24579.543	20131.012
8417:84-17	24607.641	20117.756
8418:84-18	24616.753	20125.057
8419:84-19	24628.353	20134.353
8420:84-20	24631.079	20136.537
8421:84-21	24634.898	20147.442
8422:84-22	24624.119	20160.894
8423:84-23	24616.122	20155.202
8424:84-24	24613.273	20153.175
8425:84-25	24610.708	20151.349
8426:84-26	24607.161	20148.242
8427:84-27	24601.572	20143.347
8428:84-28	24601.196	20143.018
8429:84-29	24594.737	20137.361
8430:84-30	24605.701	20120.178
8431:84-31	24592.956	20123.257


測　　点	X　座　標	Y　座　標
8432:84-32	24584.804	20133.256
8433:84-33	24610.053	20167.891
8434:84-34	24617.065	20155.873

測　　点	X　座　標	Y　座　標

座 標 面 積 計 算 書

地 番	84-1	地 目	

筆 界 点	X	Y	辺長	方向角	備　考
84-20	24631.079	20136.537	23.918	308-42-24	
84-1	24646.522	20148.911	19.789	38-42-15	
84-2	24647.001	20151.868	2.996	80-47-55	
84-11	24644.738	20155.327	4.134	123-11-39	
84-21	24634.898	20147.442	12.609	218-42-21	
84-22	24624.119	20160.894	17.238	128-42-18	
84-34	24617.065	20155.873	8.658	215-26-35	
84-23	24616.122	20155.202	1.157	215-26-03	

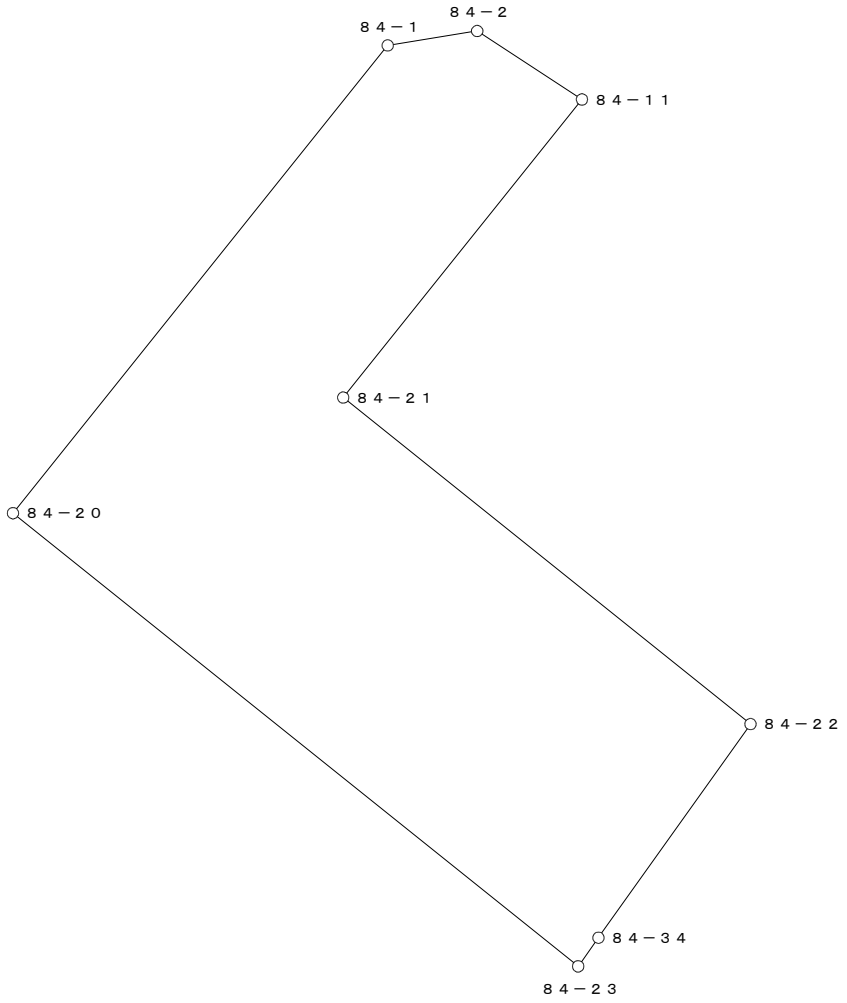


○：筆界点

面積算出公式	倍 面 積　２Ａ	610.014304	土 地 の 所 在			
Ａ＝ 1／2 ΣXn(Y(n+1)－Y(n-1))	面　　積　　Ａ	305.0071520	土地 の 所有者		縮 尺	1／　250

座 標 面 積 計 算 書

地 番	84-2	地 目	

筆 界 点	X	Y	辺長	方向角	備　考
84-11	24644.738	20155.327	12.609	38-42-21	
84-3	24629.936	20177.955	27.039	123-11-26	
84-4	24627.005	20178.593	3.000	167-43-11	
84-12	24617.350	20172.497	11.418	212-16-03	
84-22	24624.119	20160.894	13.433	300-15-31	
84-21	24634.898	20147.442	17.238	308-42-18	

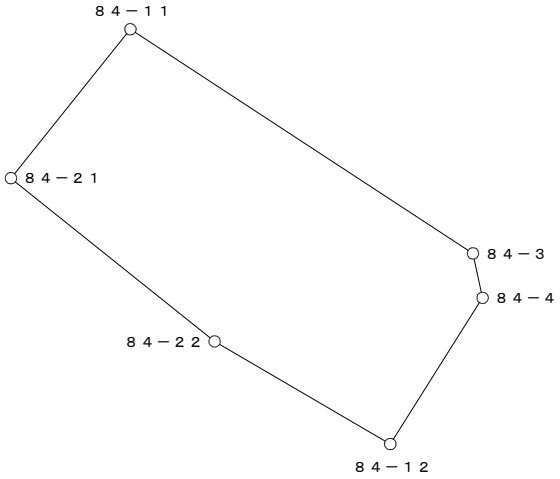


○：筆界点

面積算出公式	倍 面 積　２Ａ	808.531919	土 地 の 所 在			
Ａ＝ 1／2 ΣXn(Y(n+1)－Y(n-1))	面　積　Ａ	404.2659595	土地 の 所有者		縮 尺	1／　500

座 標 面 積 計 算 書

地 番	84-3-1	地 目	

筆 界 点	X	Y	辺長	方向角	備　考
84-12	24617.350	20172.497	13.433	120-15-31	
84-33	24610.053	20167.891	8.629	212-15-39	
84-34	24617.065	20155.873	13.914	300-15-42	
84-22	24624.119	20160.894	8.658	35-26-35	

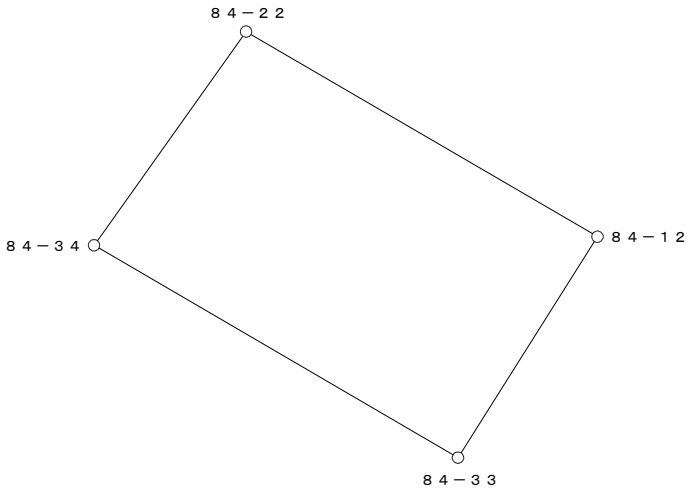


○：筆界点

面積算出公式	倍 面 積　２Ａ	235.827329	土 地 の 所 在			
Ａ＝ 1／2 ΣXn(Y(n+1)－Y(n-1))	面　　積　　Ａ	117.9136645	土地 の 所有者		縮 尺	1／　250

座 標 面 積 計 算 書

地 番	84-3-2	地 目	

筆 界 点	X	Y	辺長	方向角	備　考
84-33	24610.053	20167.891	13.914	120-15-42	
84-5	24603.940	20164.032	7.229	212-15-48	
84-13	24597.936	20158.774	7.981	221-12-37	
84-26	24607.161	20148.242	14.001	311-12-55	
84-25	24610.708	20151.349	4.715	41-13-00	
84-24	24613.273	20153.175	3.149	35-26-48	
84-23	24616.122	20155.202	3.497	35-25-52	
84-34	24617.065	20155.873	1.157	35-26-03	

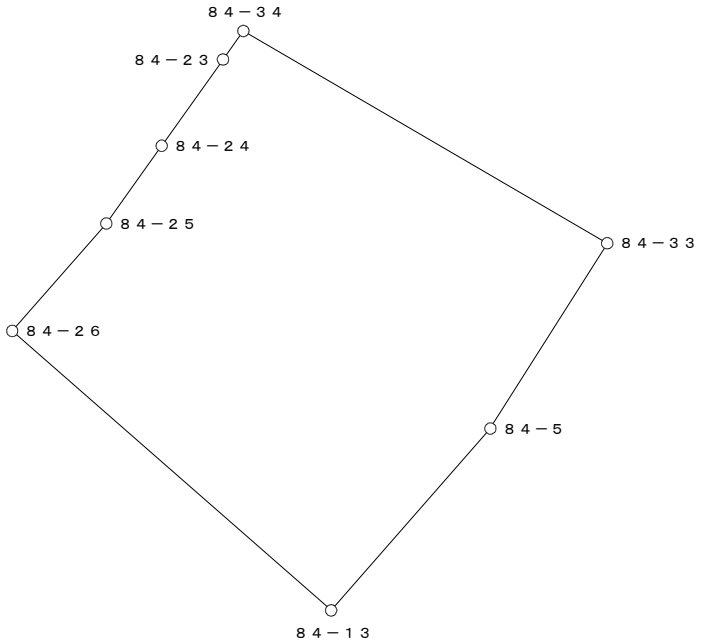


○：筆界点

面積算出公式	倍 面 積　２Ａ	389.519956	土 地 の 所 在			
Ａ＝ 1／2 ΣXn(Y(n+1)－Y(n-1))	面　積　Ａ	194.7599780	土地 の 所有者		縮 尺	1／　250

座 標 面 積 計 算 書

地 番	84-4	地 目	

筆 界 点	X	Y	辺長	方向角	備　考
84-13	24597.936	20158.774	14.001	131-12-55	
84-14	24591.971	20153.550	7.929	221-12-40	
84-28	24601.196	20143.018	14.001	311-12-55	
84-27	24601.572	20143.347	0.500	41-11-09	
84-26	24607.161	20148.242	7.430	41-12-46	

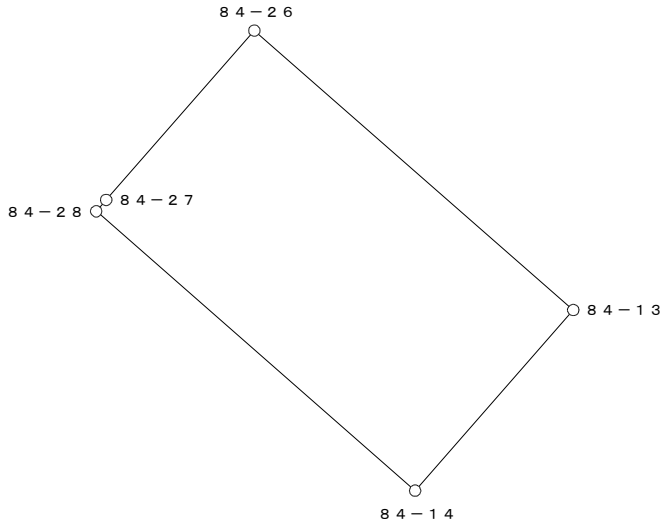


○：筆界点

面積算出公式	倍 面 積　２Ａ	222.031299	土 地 の 所 在			
Ａ＝ 1／2 ΣXn(Y(n+1)－Y(n-1))	面　　積　　Ａ	111.0156495	土地 の 所有者		縮 尺	1／　250

座 標 面 積 計 算 書

地 番	84-5	地 目	

筆 界 点	X	Y	辺長	方向角	備　考
84-14	24591.971	20153.550	14.001	131-12-55	
84-15	24585.513	20147.894	8.585	221-12-44	
84-29	24594.737	20137.361	14.001	311-12-34	
84-28	24601.196	20143.018	8.586	41-12-47	

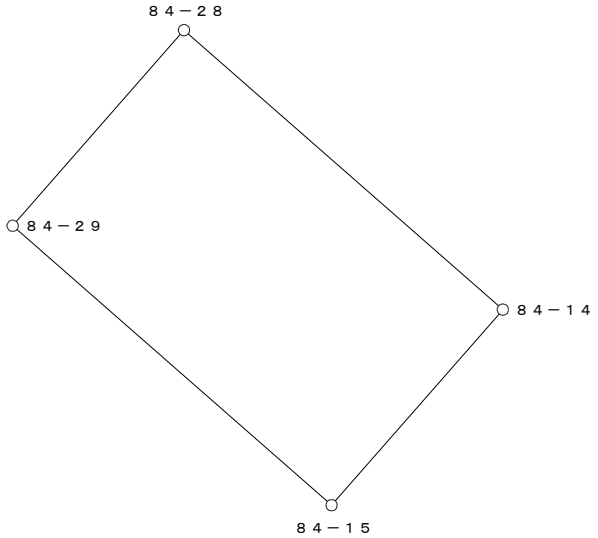


○：筆界点

面積算出公式	倍 面 積　２Ａ	240.405071	土 地 の 所 在			
Ａ＝ 1／2 ΣXn(Y(n+1)－Y(n-1))	面　　積　　Ａ	120.2025355	土地 の 所有者		縮 尺	1／　250

座 標 面 積 計 算 書

地 番	84-6	地 目	

筆 界 点	X	Y	辺長	方向角	備　考
84-15	24585.513	20147.894	14.001	131-12-34	
84-6	24577.324	20140.721	10.886	221-12-58	
84-7	24576.627	20137.848	2.956	256-21-48	
84-16	24579.543	20131.012	7.432	293-06-05	
84-32	24584.804	20133.256	5.720	23-06-00	
84-31	24592.956	20123.257	12.901	309-11-23	
84-30	24605.701	20120.178	13.112	346-25-06	
84-17	24607.641	20117.756	3.103	308-41-40	
84-18	24616.753	20125.057	11.676	38-42-13	
84-27	24601.572	20143.347	23.769	129-41-36	
84-28	24601.196	20143.018	0.500	221-11-09	
84-29	24594.737	20137.361	8.586	221-12-47	

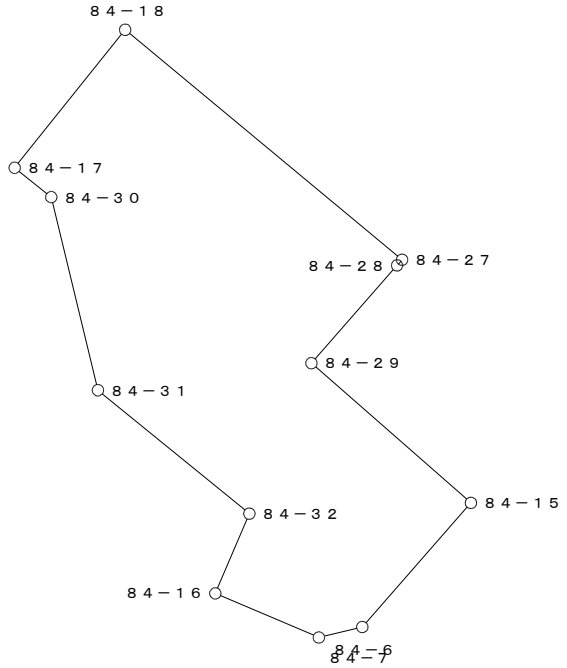


○：筆界点

面積算出公式	倍 面 積　２Ａ　1140.018498	土 地 の 所 在			
Ａ＝ 1／2 ΣXn(Y(n+1)－Y(n-1))	面　積　Ａ　570.0092490	土地 の 所有者		縮 尺	1／　500

座 標 面 積 計 算 書

地 番	84-7	地 目	

筆 界 点	X	Y	辺長	方向角	備　考
84-16	24579.543	20131.012	5.720	203-06-00	
84-8	24588.171	20110.781	21.994	293-05-49	
84-9	24590.935	20109.614	3.000	337-06-35	
84-10	24603.575	20114.498	13.551	21-07-34	
84-17	24607.641	20117.756	5.210	38-42-16	
84-30	24605.701	20120.178	3.103	128-41-40	
84-31	24592.956	20123.257	13.112	166-25-06	
84-32	24584.804	20133.256	12.901	129-11-23	

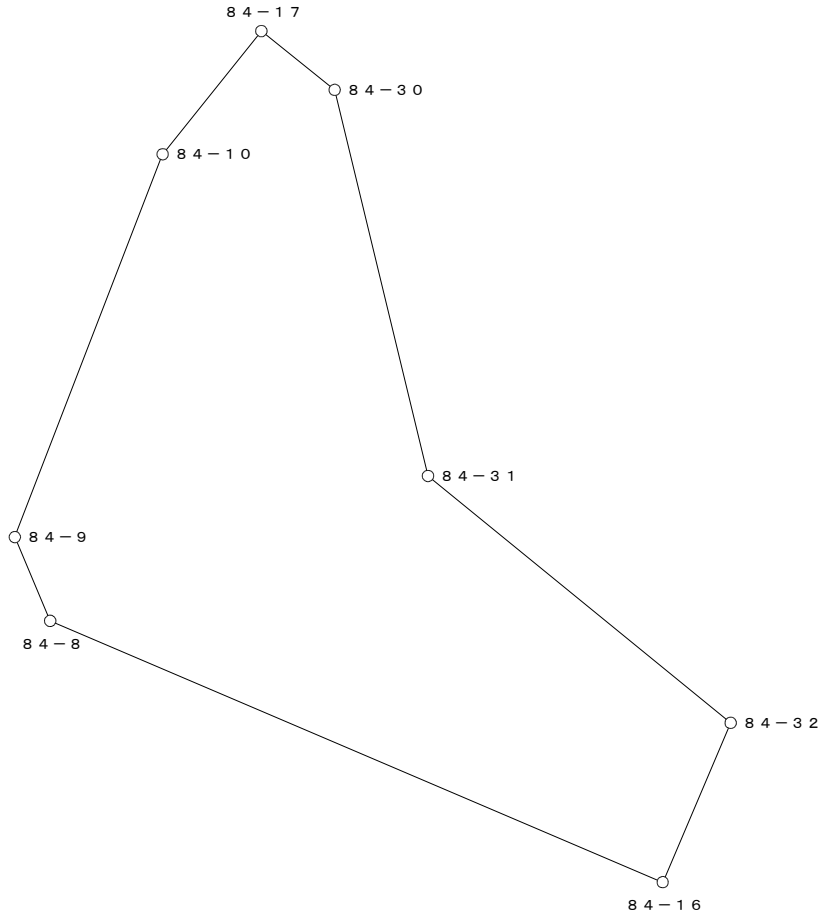


○：筆界点

面積算出公式	倍 面 積　２Ａ	573.096731	土 地 の 所 在			
Ａ＝ 1／2 ΣXn(Y(n+1)－Y(n-1))	面　　積　　Ａ	286.5483655	土地 の 所有者		縮 尺	1／　250

座 標 面 積 計 算 書

地 番	84-8	地 目	

筆 界 点	X	Y	辺長	方向角	備　考
84-18	24616.753	20125.057	23.769	309-41-36	
84-19	24628.353	20134.353	14.865	38-42-29	
84-24	24613.273	20153.175	24.118	128-42-05	
84-25	24610.708	20151.349	3.149	215-26-48	
84-26	24607.161	20148.242	4.715	221-13-00	
84-27	24601.572	20143.347	7.430	221-12-46	

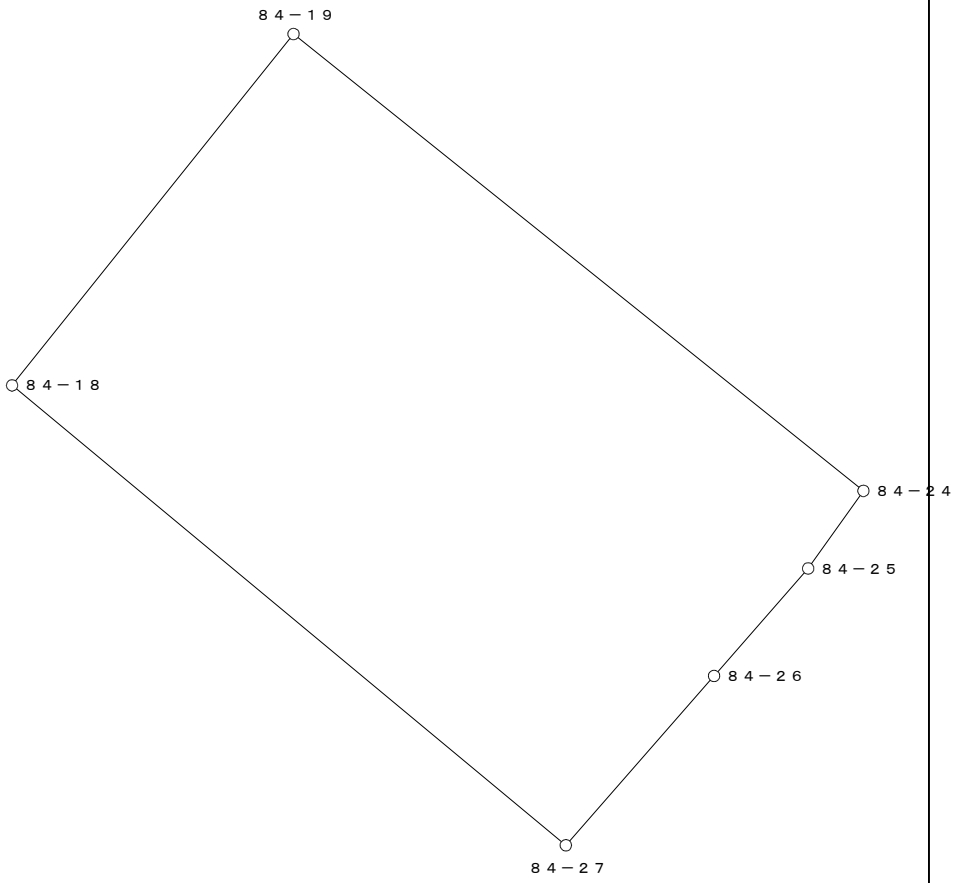


○：筆界点

面積算出公式	倍 面 積　２Ａ	725.569374	土 地 の 所 在			
Ａ＝ 1／2 ΣXn(Y(n+1)－Y(n-1))	面　　積　　Ａ	362.7846870	土地 の 所有者		縮 尺	1／　250

座 標 面 積 計 算 書

地 番	84-9	地 目	

筆 界 点	X	Y	辺長	方向角	備　考
84-19	24628.353	20134.353	24.118	308-42-05	
84-20	24631.079	20136.537	3.493	38-42-03	
84-23	24616.122	20155.202	23.918	128-42-24	
84-24	24613.273	20153.175	3.497	215-25-52	

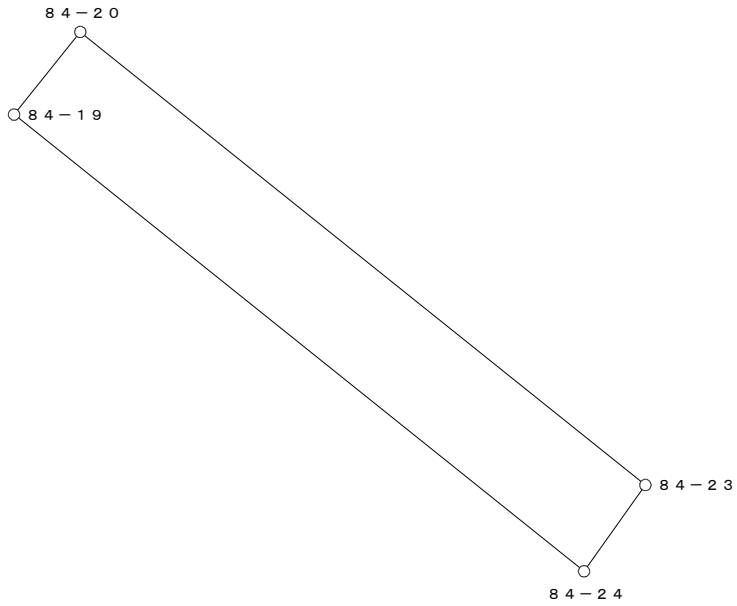

○：筆界点

面積算出公式	倍 面 積　２Ａ	167.737916	土 地 の 所 在			
Ａ＝ 1／2 ΣXn(Y(n+1)－Y(n-1))	面　　積　　Ａ	83.8689580	土地 の 所有者		縮 尺	1／　250