換　地　図

縮尺　５００分の１

所 在　　那覇市真嘉比一丁目




凡例						
	施行地区界	町界	丁目界	地番	換地	

那覇広域都市計画事業真嘉比古島第二土地区画整理事業

画地出来形確認測量原図　８５街区

S=1/500

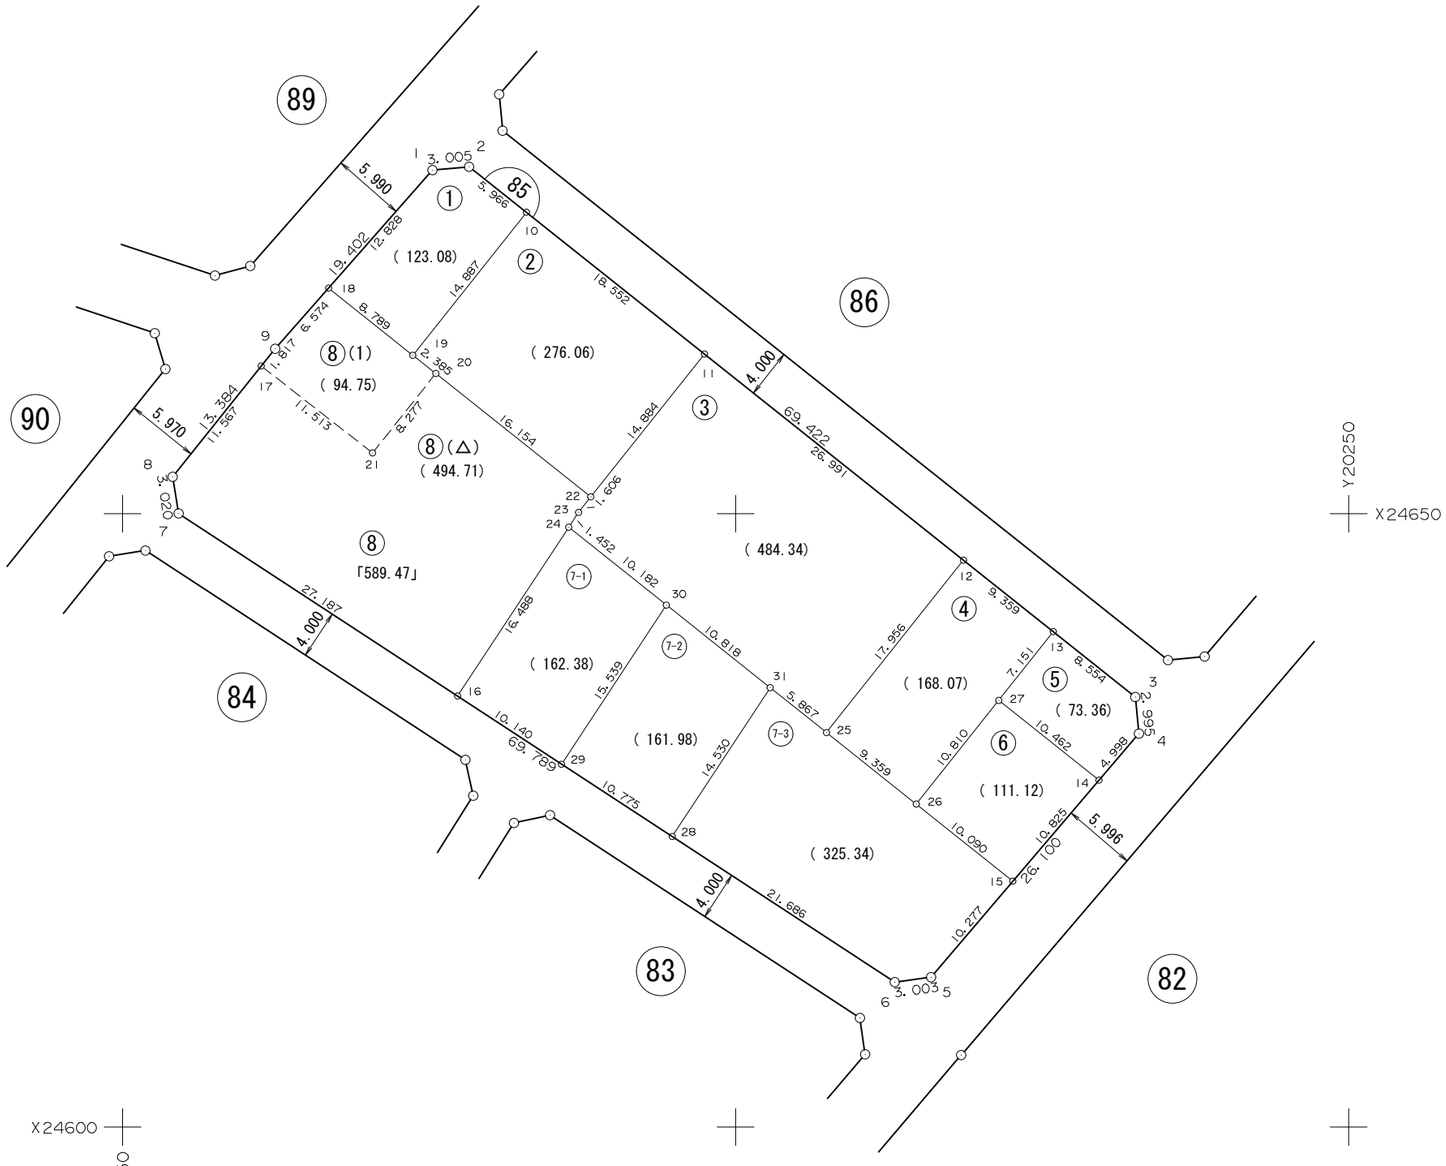

面　積　一　覧　表

種　　別	地　　番	地　　目	面　　積	地　　積	備　　考
	8501:85-1		123.0877660	123.08	
	8502:85-2		276.0631355	276.06	
	8503:85-3		484.3468070	484.34	
	8504:85-4		168.0701880	168.07	
	8505:85-5		73.3629800	73.36	
	8506:85-6		111.1296610	111.12	
	8507:85-7-1		162.3840100	162.38	
	8508:85-7-2		161.9884460	161.98	
	8509:85-7-3		325.3457300	325.34	
	8510:85-8		589.4730650	589.47	
			2475.2517885	2475.20	
			2475.2517885	2475.20	

座　標　リ　ス　ト

測　　点	X　座　標	Y　座　標
8501:85-1	24678.004	20175.279
8502:85-2	24678.276	20178.272
8503:85-3	24635.058	20232.601
8504:85-4	24632.077	20232.887
8505:85-5	24612.222	20215.946
8506:85-6	24611.810	20212.971
8507:85-7	24650.014	20154.568
8508:85-8	24652.996	20154.091
8509:85-9	24663.447	20162.452
8510:85-10	24674.562	20182.941
8511:85-11	24663.013	20197.460
8512:85-12	24646.210	20218.583
8513:85-13	24640.383	20225.907
8514:85-14	24628.275	20229.643
8515:85-15	24620.040	20222.617
8516:85-16	24635.131	20177.320
8517:85-17	24662.028	20161.317
8518:85-18	24668.379	20166.798
8519:85-19	24662.908	20173.677
8520:85-20	24661.424	20175.544
8521:85-21	24654.945	20170.393
8522:85-22	24651.370	20188.188
8523:85-23	24650.112	20187.190
8524:85-24	24648.899	20186.392
8525:85-25	24632.158	20207.405
8526:85-26	24626.327	20214.725
8527:85-27	24634.787	20221.455
8529:85-29	24629.580	20185.806
8530:85-30	24642.555	20194.356
8531:85-31	24635.814	20202.817
8532:85-32	24623.681	20194.823


測　　点	X　座　標	Y　座　標

測　　点	X　座　標	Y　座　標

座 標 面 積 計 算 書

地 番	85-1	地 目	

筆 界 点	X	Y	辺長	方向角	備 考
85-18	24668.379	20166.798	8.789	308-29-45	
85-1	24678.004	20175.279	12.828	41-23-05	
85-2	24678.276	20178.272	3.005	84-48-26	
85-10	24674.562	20182.941	5.966	128-30-03	
85-19	24662.908	20173.677	14.887	218-28-55	

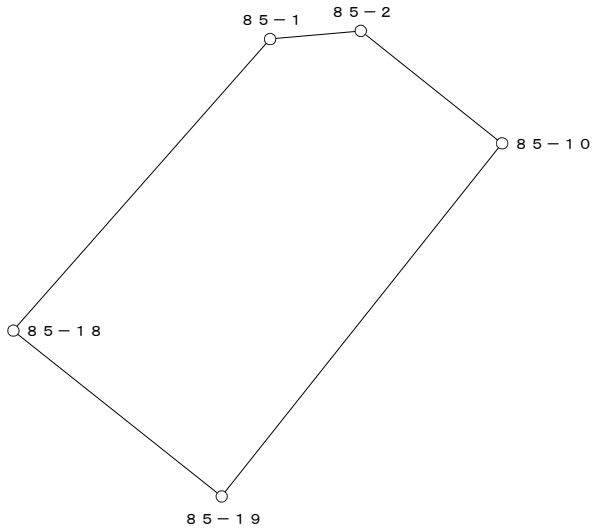


○：筆界点

面積算出公式	倍 面 積　２Ａ	246.175532	土 地 の 所 在			
Ａ＝ 1／2 ΣXn(Y(n+1)－Y(n-1))	面　　積　　Ａ	123.0877660	土地 の 所有者		縮 尺	1／　250

座 標 面 積 計 算 書

地 番	85-2	地 目	

筆 界 点	X	Y	辺長	方向角	備　考
85-10	24674.562	20182.941	14.887	38-28-55	
85-11	24663.013	20197.460	18.552	128-30-01	
85-22	24651.370	20188.188	14.884	218-31-56	
85-19	24662.908	20173.677	18.539	308-29-20	

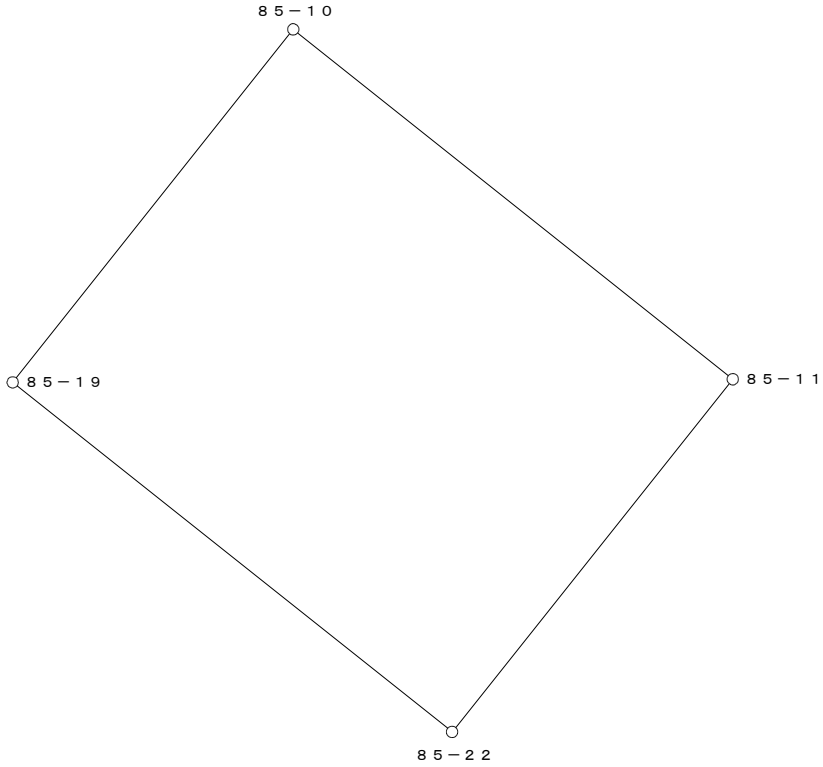


○：筆界点

面積算出公式	倍 面 積　２Ａ	552.126271	土 地 の 所 在			
Ａ＝ 1／2 ΣXn(Y(n+1)－Y(n-1))	面　　積　　Ａ	276.0631355	土地 の 所有者		縮 尺	1／　250

座 標 面 積 計 算 書

地 番	85-3	地 目	

筆 界 点	X	Y	辺長	方向角	備 考
85-11	24663.013	20197.460	14.884	38-31-56	
85-12	24646.210	20218.583	26.991	128-30-06	
85-25	24632.158	20207.405	17.956	218-30-05	
85-31	24635.814	20202.817	5.867	308-33-00	
85-30	24642.555	20194.356	10.818	308-32-41	
85-24	24648.899	20186.392	10.182	308-32-25	
85-23	24650.112	20187.190	1.452	33-20-23	
85-22	24651.370	20188.188	1.606	38-25-33	

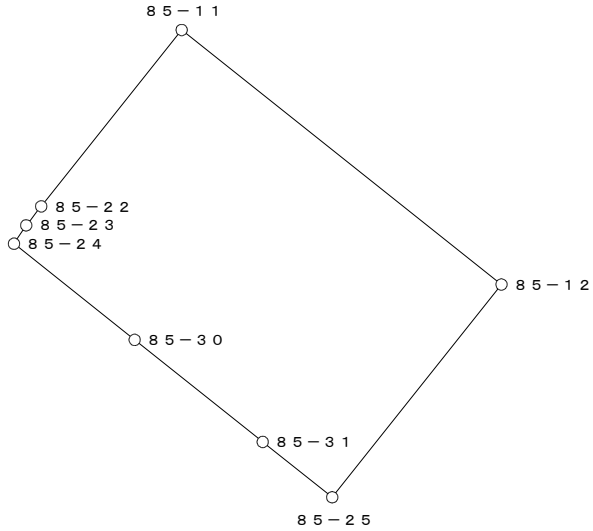


○：筆界点

面積算出公式	倍 面 積　２Ａ	968.693614	土 地 の 所 在			
Ａ＝ 1／2 ΣXn(Y(n+1)－Y(n-1))	面　　積　　Ａ	484.3468070	土地 の 所有者		縮 尺	1／　500

座 標 面 積 計 算 書

地 番	85-4	地 目	

筆 界 点	X	Y	辺長	方向角	備　考
85-12	24646.210	20218.583	17.956	38-30-05	
85-13	24640.383	20225.907	9.359	128-30-21	
85-27	24634.787	20221.455	7.151	218-30-17	
85-26	24626.327	20214.725	10.810	218-30-09	
85-25	24632.158	20207.405	9.359	308-32-25	

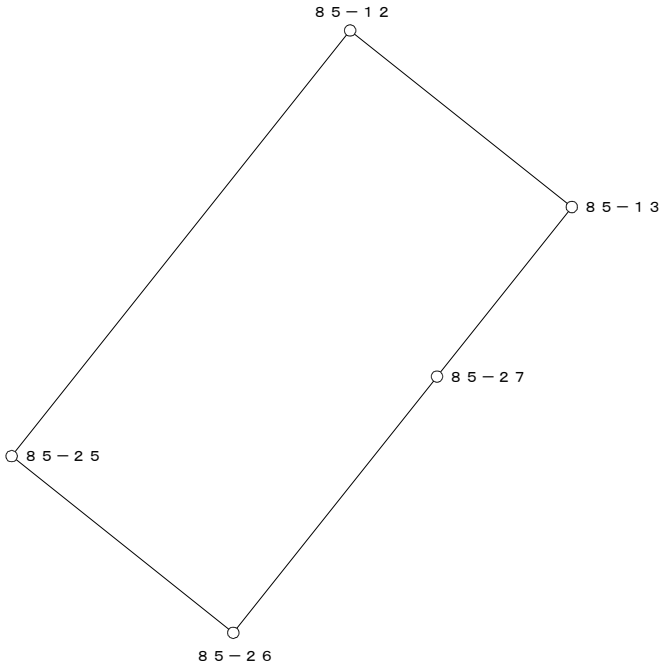


○：筆界点

面積算出公式	倍 面 積　２Ａ	336.140376	土 地 の 所 在			
Ａ＝ 1／2 ΣXn(Y(n+1)－Y(n-1))	面　　積　　Ａ	168.0701880	土地 の 所有者		縮 尺	1／　250

座 標 面 積 計 算 書

地 番	85-5	地 目	

筆 界 点	X	Y	辺長	方向角	備　考
85-13	24640.383	20225.907	7.151	38-30-17	
85-3	24635.058	20232.601	8.554	128-30-07	
85-4	24632.077	20232.887	2.995	174-31-11	
85-14	24628.275	20229.643	4.998	220-28-19	
85-27	24634.787	20221.455	10.462	308-29-44	

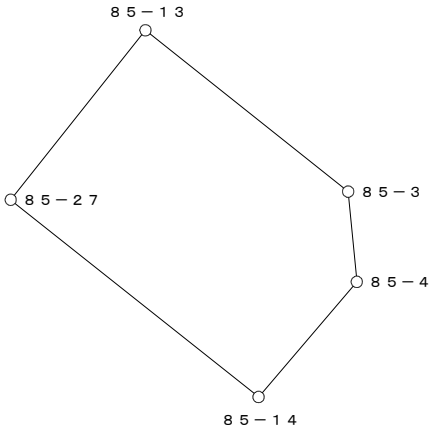


○：筆界点

面積算出公式	倍 面 積　２Ａ　146.725960	土 地 の 所 在			
Ａ＝ 1／2 ΣXn(Y(n+1)－Y(n-1))	面　積　Ａ　73.3629800	土地 の 所有者		縮 尺	1／　250

座 標 面 積 計 算 書

地 番	85-6	地 目	

筆 界 点	X	Y	辺長	方向角	備　考
85-14	24628.275	20229.643	10.462	128-29-44	
85-15	24620.040	20222.617	10.825	220-28-13	
85-26	24626.327	20214.725	10.090	308-32-31	
85-27	24634.787	20221.455	10.810	38-30-09	

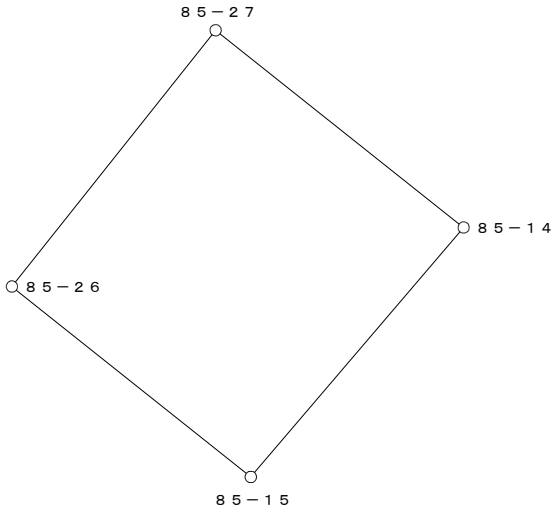


○：筆界点

面積算出公式	倍 面 積　２Ａ	222.259322	土 地 の 所 在			
Ａ＝ 1／2 ΣXn(Y(n+1)－Y(n-1))	面　　積　　Ａ	111.1296610	土地 の 所有者		縮 尺	1／　250

座 標 面 積 計 算 書

地 番	85-7-1	地 目	

筆 界 点	X	Y	辺長	方向角	備　考
85-29	24629.580	20185.806	15.539	213-23-00	
85-16	24635.131	20177.320	10.140	303-11-25	
85-24	24648.899	20186.392	16.488	33-22-54	
85-30	24642.555	20194.356	10.182	128-32-25	

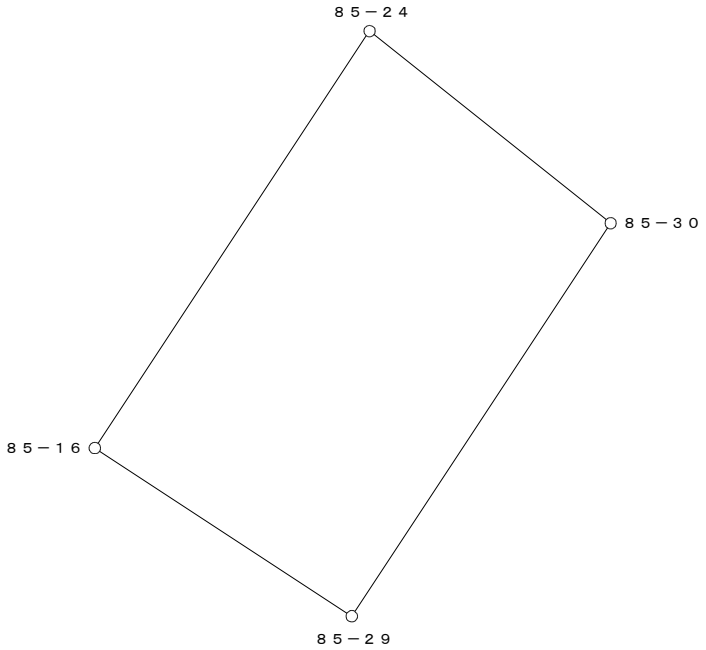


○：筆界点

面積算出公式	倍 面 積　２Ａ	324.768020	土 地 の 所 在			
Ａ＝ 1／2 ΣXn(Y(n+1)－Y(n-1))	面　　積　　Ａ	162.3840100	土地 の 所有者		縮 尺	1／　250

座 標 面 積 計 算 書

地 番	85-7-2	地 目	

筆 界 点	X	Y	辺長	方向角	備　考
85-32	24623.681	20194.823	14.530	213-22-46	
85-29	24629.580	20185.806	10.775	303-11-35	
85-30	24642.555	20194.356	15.539	33-23-00	
85-31	24635.814	20202.817	10.818	128-32-41	

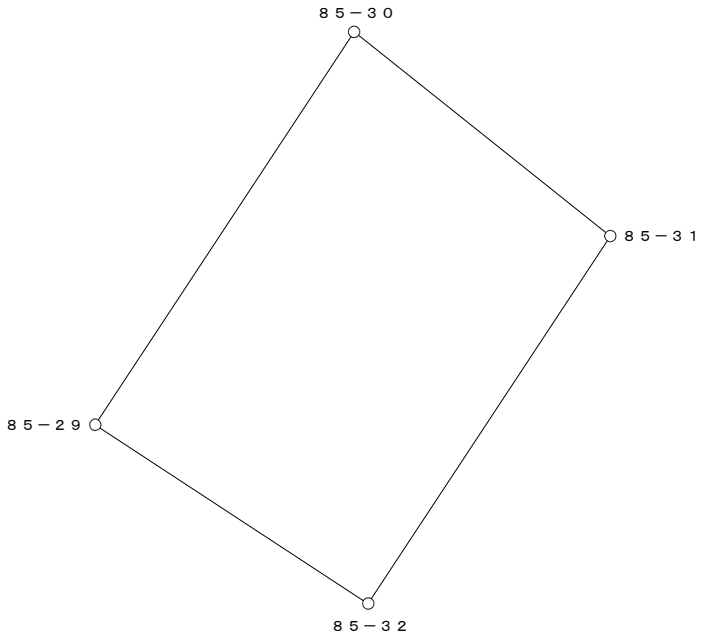


○：筆界点

面積算出公式	倍 面 積　２Ａ	323.976892	土 地 の 所 在			
Ａ＝ 1／2 ΣXn(Y(n+1)－Y(n-1))	面　　積　　Ａ	161.9884460	土地 の 所有者		縮 尺	1／　250

座 標 面 積 計 算 書

地 番	85-7-3	地 目	

筆 界 点	X	Y	辺長	方向角	備　考
85-15	24620.040	20222.617	10.090	128-32-31	
85-5	24612.222	20215.946	10.277	220-28-25	
85-6	24611.810	20212.971	3.003	262-06-55	
85-32	24623.681	20194.823	21.686	303-11-22	
85-31	24635.814	20202.817	14.530	33-22-46	
85-25	24632.158	20207.405	5.867	128-33-00	
85-26	24626.327	20214.725	9.359	128-32-25	

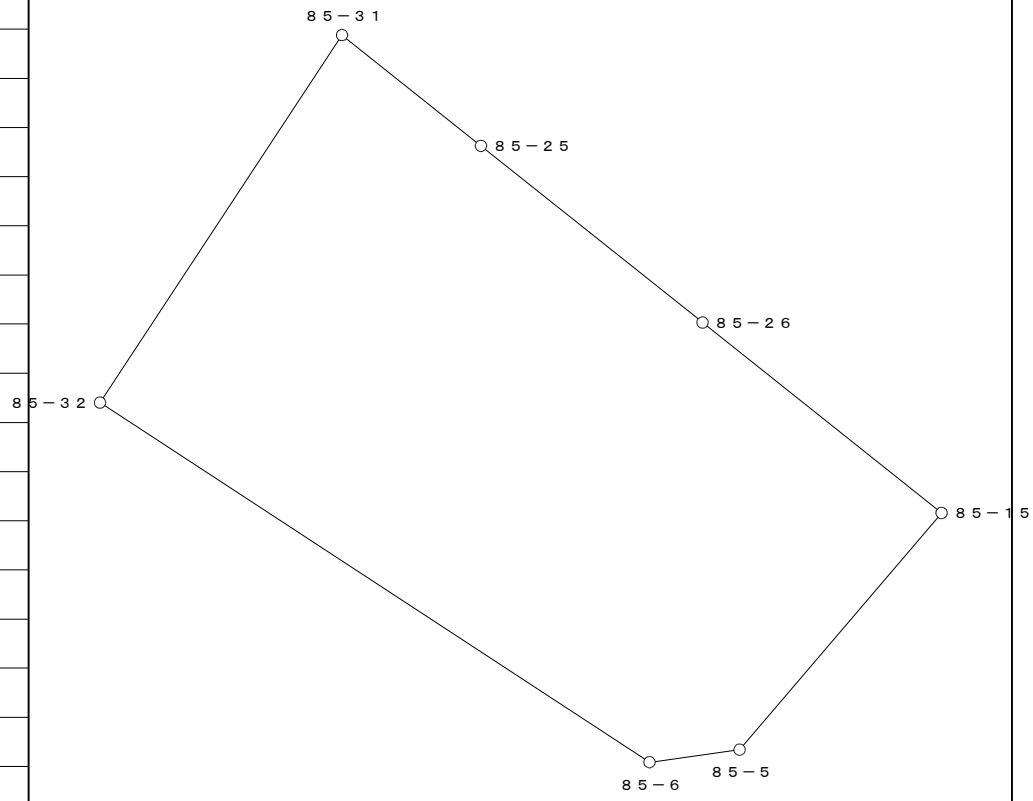


○：筆界点

面積算出公式	倍 面 積　２Ａ	650.691460	土 地 の 所 在			
Ａ＝ 1／2 ΣXn(Y(n+1)－Y(n-1))	面　積　Ａ	325.3457300	土地 の 所有者		縮 尺	1／　250

座 標 面 積 計 算 書

地 番	85-8	地 目	

筆 界 点	X	Y	辺長	方向角	備　考
85-18	24668.379	20166.798	6.574	41-23-10	
85-19	24662.908	20173.677	8.789	128-29-45	
85-22	24651.370	20188.188	18.539	128-29-20	
85-23	24650.112	20187.190	1.606	218-25-33	
85-24	24648.899	20186.392	1.452	213-20-23	
85-16	24635.131	20177.320	16.488	213-22-54	
85-7	24650.014	20154.568	27.187	303-11-25	
85-8	24652.996	20154.091	3.020	350-54-43	
DS-21	24661.865	20161.186	11.358	38-39-32	
85-9	24663.447	20162.452	2.026	38-40-07	

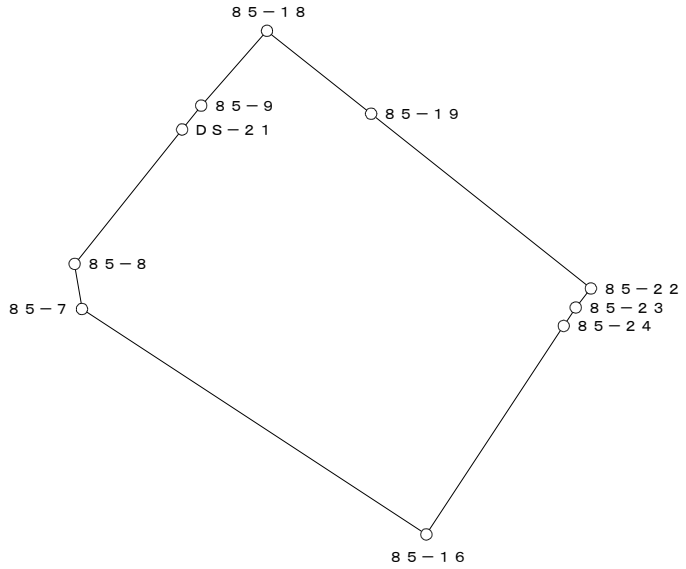

○：筆界点

面積算出公式	倍 面 積　２Ａ　1178.946130	土 地 の 所 在			
Ａ＝ 1／2 ΣXn(Y(n+1)－Y(n-1))	面　積　Ａ　589.4730650	土地 の 所有者		縮 尺	1／　500