

換　地　図

縮尺　５００分の１

所 在　那覇市真嘉比一丁目

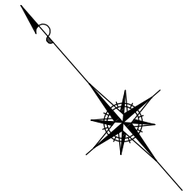

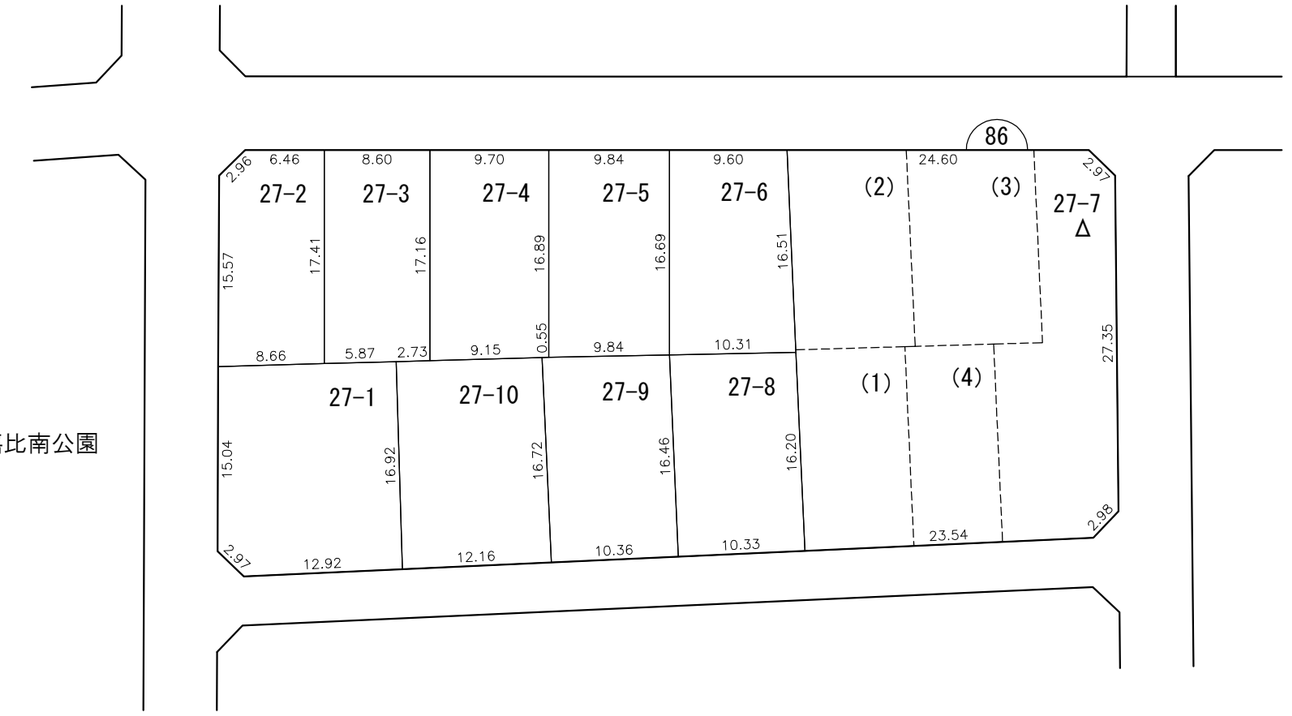


凡例	施行地区界	町界	丁目界	地番	換地	借地部分
				5-1		(3)

那覇広域都市計画事業真嘉比古島第二土地区画整理事業

画地出来形確認測量原図　８６街区

S=1/500

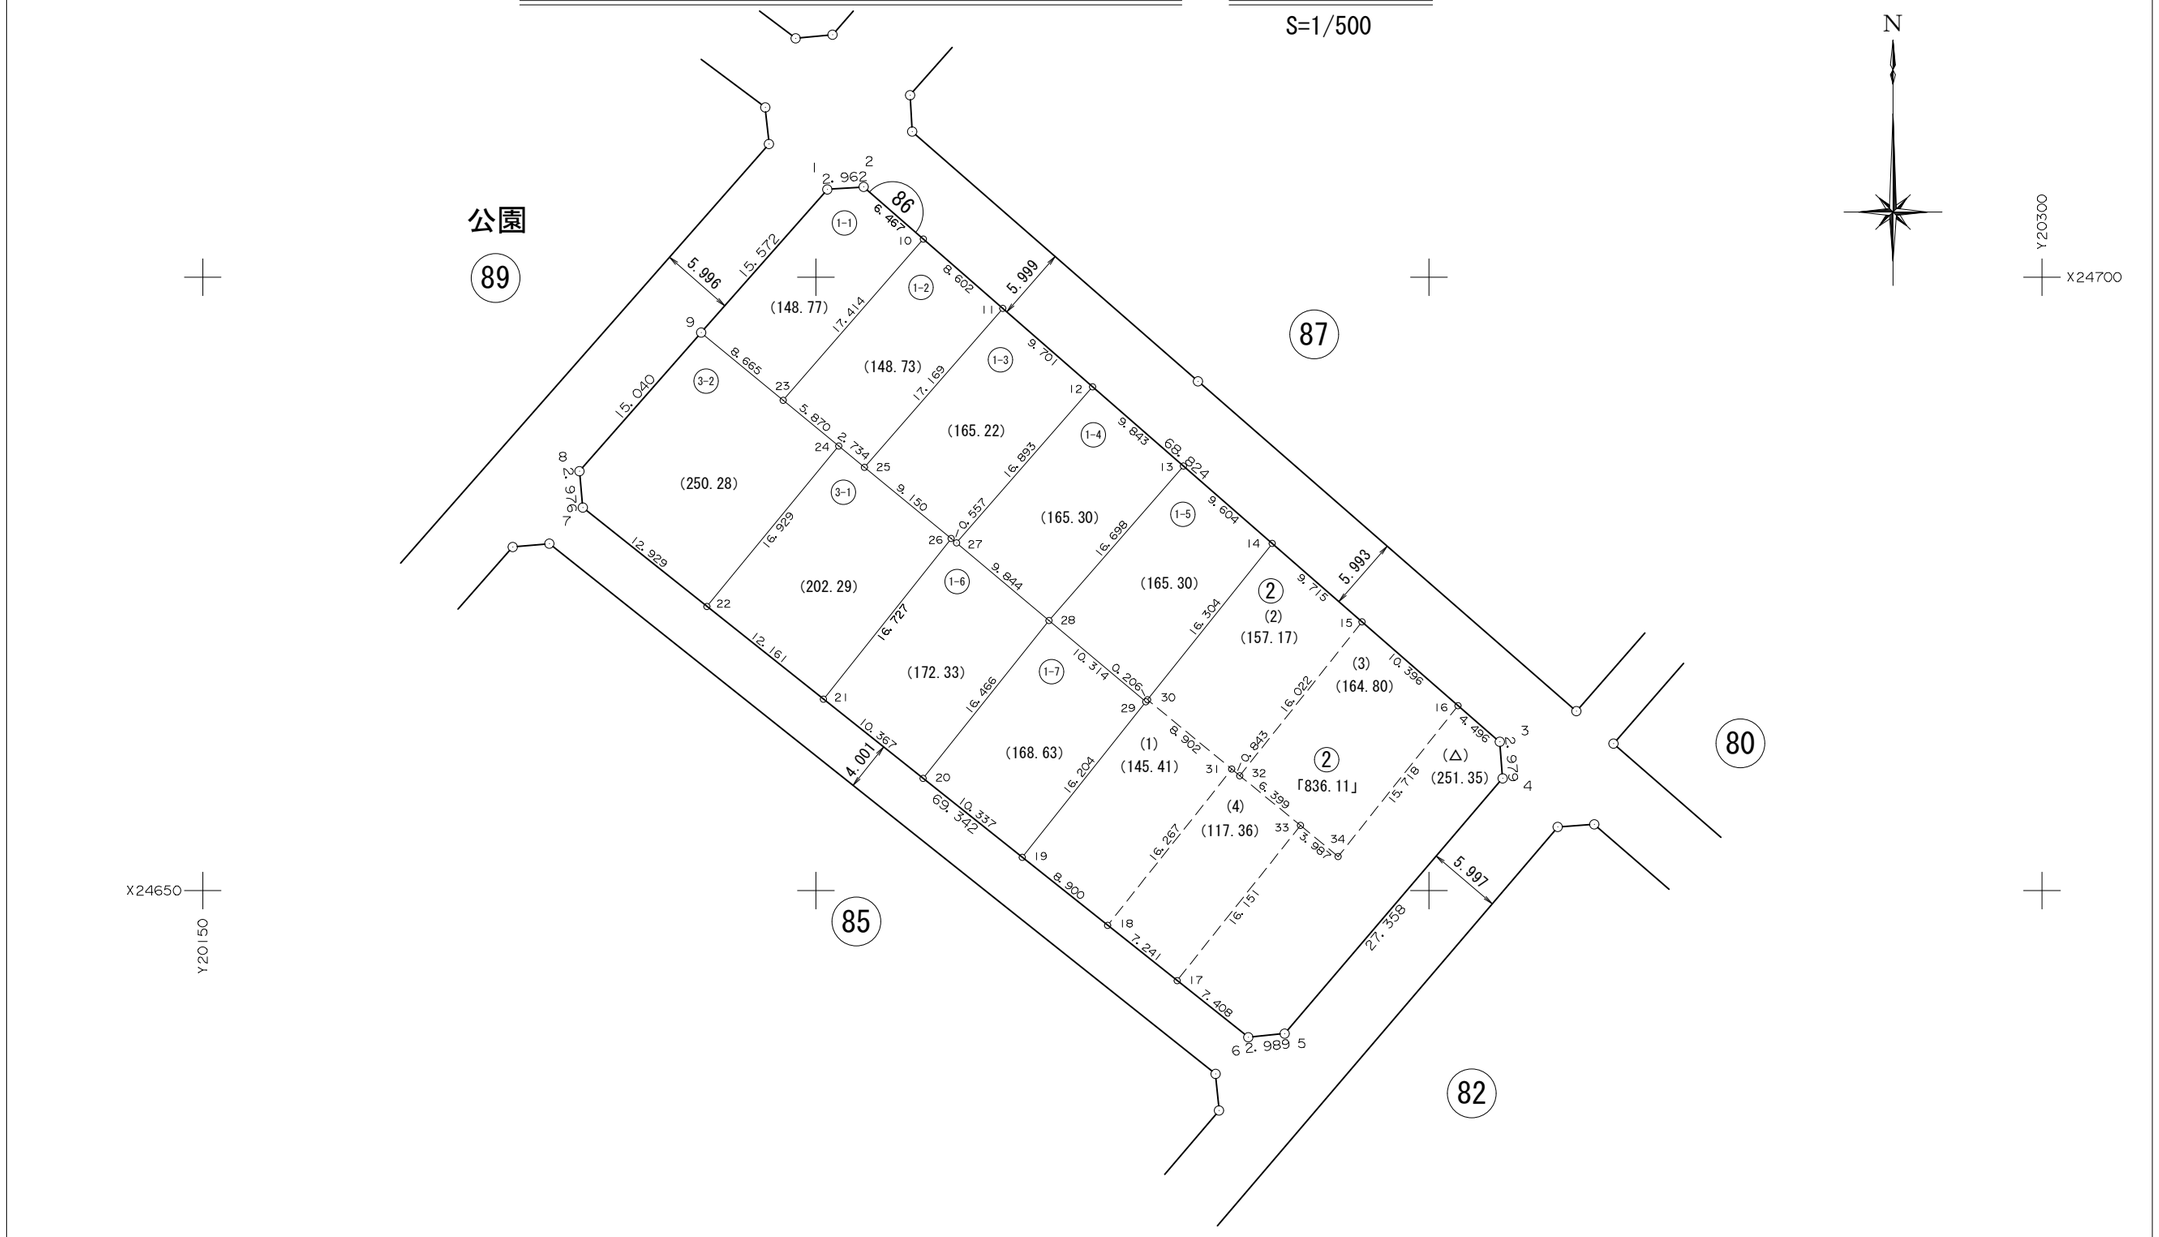

面　積　一　覧　表

種　　別	地　　番	地　　目	面　　積	地　　積	備　　考
	8601:86-1-1		148.7779420	148.77	
	8602:86-1-2		148.7336935	148.73	
	8603:86-1-3		165.2294285	165.22	
	8604:86-1-4		165.3050905	165.30	
	8605:86-1-5		165.3051520	165.30	
	8606:86-1-6		172.3323035	172.33	
	8607:86-1-7		168.6381140	168.63	
	8608:86-2		836.1160525	836.11	
	8613:86-3-1		202.2916765	202.29	
	8614:86-3-2		250.2804415	250.28	
			2423.0098945	2422.96	
			2423.0098945	2422.96	

座　標　リ　ス　ト

測　　点	X　座　標	Y　座　標
8601:86-1	24707.159	20200.942
8602:86-2	24707.353	20203.898
8603:86-3	24662.125	20255.774
8604:86-4	24659.155	20256.009
8605:86-5	24638.351	20238.242
8606:86-6	24638.057	20235.267
8607:86-7	24681.216	20180.993
8608:86-8	24684.179	20180.718
8609:86-9	24695.483	20190.638
8610:86-10	24703.103	20208.772
8611:86-11	24697.450	20215.256
8612:86-12	24691.075	20222.568
8613:86-13	24684.607	20229.987
8614:86-14	24678.296	20237.226
8615:86-15	24671.912	20244.549
8616:86-16	24665.080	20252.385
8617:86-17	24642.668	20229.469
8618:86-18	24647.175	20223.802
8619:86-19	24652.714	20216.836
8620:86-20	24659.148	20208.746
8621:86-21	24665.600	20200.631
8622:86-22	24673.169	20191.113
8623:86-23	24689.977	20197.329
8624:86-24	24686.247	20201.862
8625:86-25	24684.509	20203.973
8626:86-26	24678.695	20211.038
8627:86-27	24678.341	20211.468
8628:86-28	24672.020	20219.014
8629:86-29	24665.397	20226.921
8630:86-30	24665.558	20227.049
8631:86-31	24659.907	20233.927


測　　点	X　座　標	Y　座　標
8632:86-32	24659.371	20234.578
8633:86-33	24655.309	20239.522
8634:86-34	24652.777	20242.602

測　　点	X　座　標	Y　座　標

座 標 面 積 計 算 書

地 番	86-1-1	地 目	

筆 界 点	X	Y	辺長	方向角	備　考
86-9	24695.483	20190.638	8.665	309-27-03	
86-1	24707.159	20200.942	15.572	41-25-42	
86-2	24707.353	20203.898	2.962	86-14-42	
86-10	24703.103	20208.772	6.467	131-05-15	
86-23	24689.977	20197.329	17.414	221-04-53	

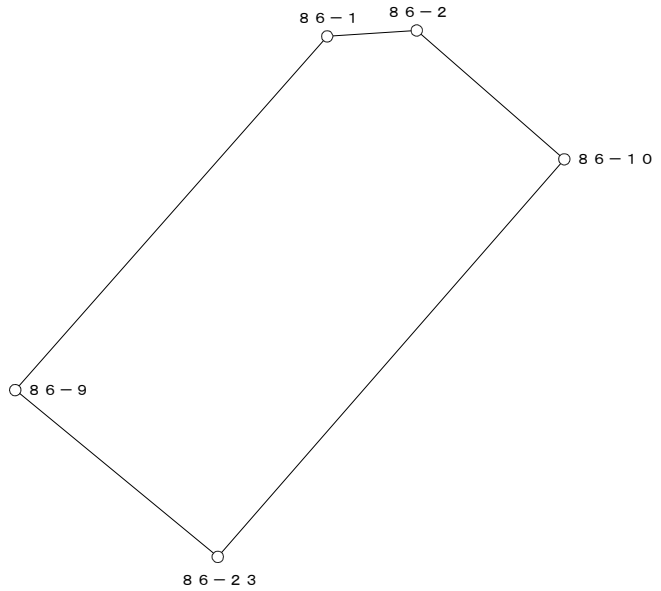


○：筆界点

面積算出公式	倍 面 積　２Ａ	297.555884	土 地 の 所 在			
Ａ＝ 1／2 ΣXn(Y(n+1)－Y(n-1))	面　　積　　Ａ	148.7779420	土地 の 所有者		縮 尺	1／　250

座 標 面 積 計 算 書

地 番	86-1-2	地 目	

筆 界 点	X	Y	辺長	方向角	備　考
86-10	24703.103	20208.772	17.414	41-04-53	
86-11	24697.450	20215.256	8.602	131-04-59	
86-25	24684.509	20203.973	17.169	221-05-04	
86-24	24686.247	20201.862	2.734	309-27-53	
86-23	24689.977	20197.329	5.870	309-26-58	

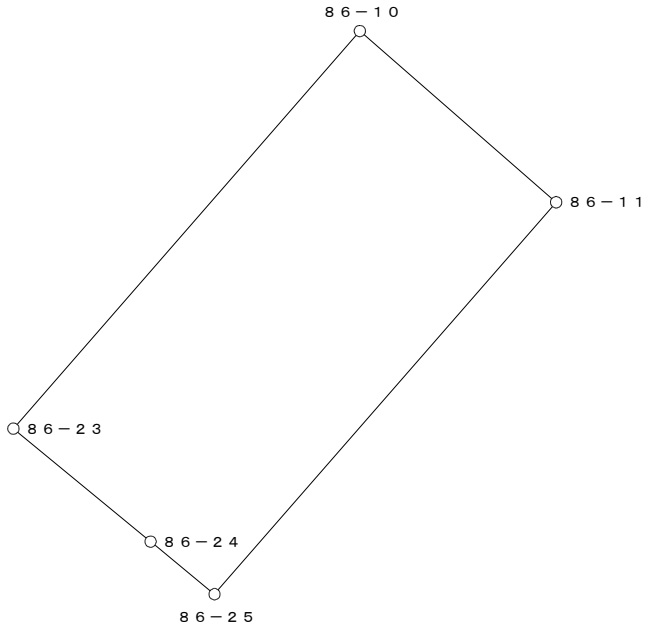


○：筆界点

面積算出公式	倍 面 積　２Ａ	297.467387	土 地 の 所 在			
Ａ＝ 1／2 ΣXn(Y(n+1)－Y(n-1))	面　　積　　Ａ	148.7336935	土地 の 所有者		縮 尺	1／　250

座 標 面 積 計 算 書

地 番	86-1-3	地 目	

筆 界 点	X	Y	辺長	方向角	備　考
86-11	24697.450	20215.256	17.169	41-05-04	
86-12	24691.075	20222.568	9.701	131-05-01	
86-27	24678.341	20211.468	16.893	221-04-41	
86-26	24678.695	20211.038	0.557	309-27-47	
86-25	24684.509	20203.973	9.150	309-27-07	

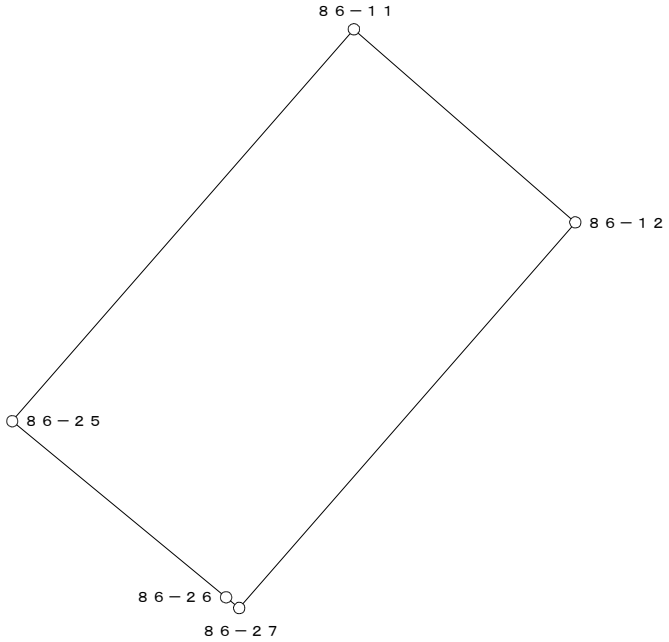


○：筆界点

面積算出公式	倍 面 積　２Ａ	330.458857	土 地 の 所 在			
Ａ＝ 1／2 ΣXn(Y(n+1)－Y(n-1))	面　　積　　Ａ	165.2294285	土地 の 所有者		縮 尺	1／　250

座 標 面 積 計 算 書

地 番	86-1-4	地 目	

筆 界 点	X	Y	辺長	方向角	備　考
86-12	24691.075	20222.568	16.893	41-04-41	
86-13	24684.607	20229.987	9.843	131-04-57	
86-28	24672.020	20219.014	16.698	221-04-52	
86-27	24678.341	20211.468	9.844	309-57-06	

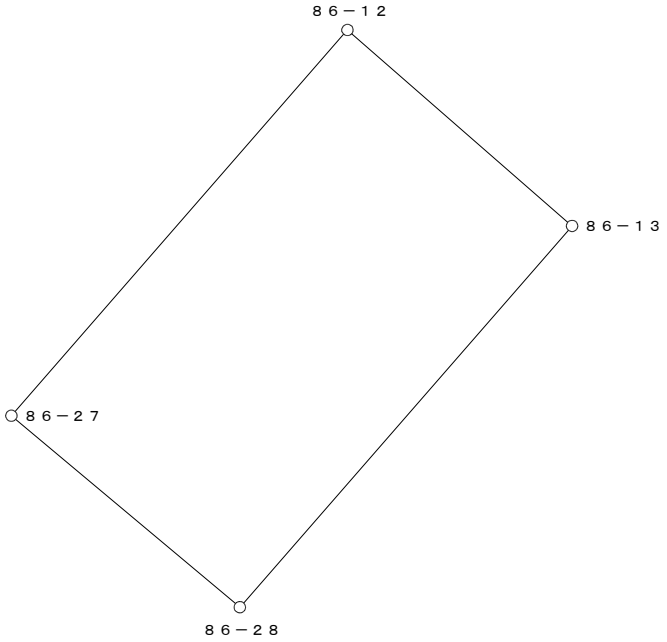


○：筆界点

面積算出公式	倍 面 積　２Ａ	330.610181	土 地 の 所 在			
Ａ＝ 1／2 ΣXn(Y(n+1)－Y(n-1))	面　　積　　Ａ	165.3050905	土地 の 所有者		縮 尺	1／　250

座 標 面 積 計 算 書

地 番	86-1-5	地 目	

筆 界 点	X	Y	辺長	方向角	備　考
86-13	24684.607	20229.987	16.698	41-04-52	
86-14	24678.296	20237.226	9.604	131-04-56	
86-29	24665.397	20226.921	16.510	218-37-17	
86-28	24672.020	20219.014	10.314	309-57-00	

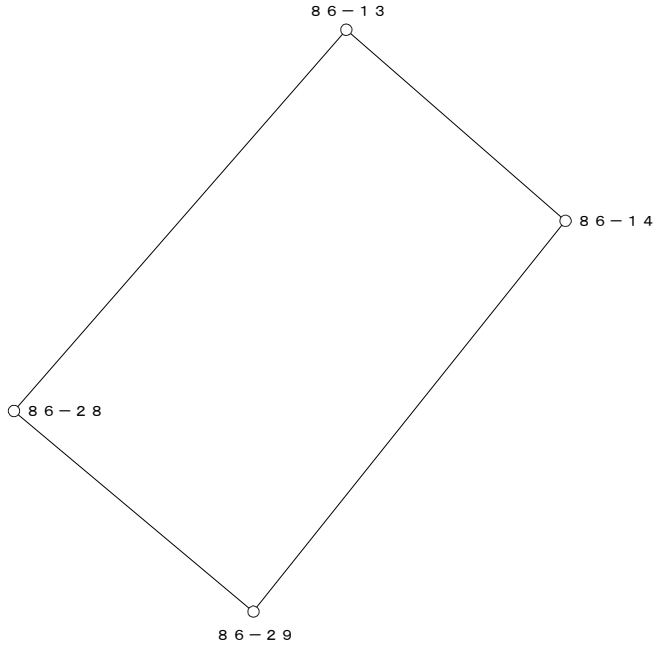


○：筆界点

面積算出公式	倍 面 積　２Ａ	330.610304	土 地 の 所 在			
Ａ＝ 1／2 ΣXn(Y(n+1)－Y(n-1))	面　　積　　Ａ	165.3051520	土地 の 所有者		縮 尺	1／　250

座 標 面 積 計 算 書

地 番	86-1-6	地 目	

筆 界 点	X	Y	辺長	方向角	備　考
86-20	24659.148	20208.746	16.466	218-34-46	
86-21	24665.600	20200.631	10.367	308-29-14	
86-26	24678.695	20211.038	16.727	38-28-31	
86-27	24678.341	20211.468	0.557	129-27-47	
86-28	24672.020	20219.014	9.844	129-57-06	

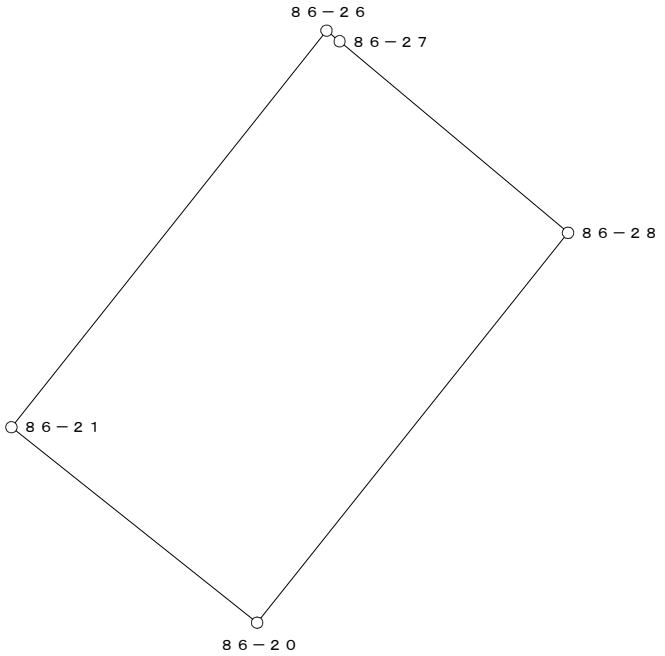


○：筆界点

面積算出公式	倍 面 積　２Ａ	344.664607	土 地 の 所 在			
Ａ＝ 1／2 ΣXn(Y(n+1)－Y(n-1))	面　　積　　Ａ	172.3323035	土地 の 所有者		縮 尺	1／　250

座 標 面 積 計 算 書

地 番	86-1-7	地 目	

筆 界 点	X	Y	辺長	方向角	備　考
86-19	24652.714	20216.836	16.204	218-29-25	
86-20	24659.148	20208.746	10.337	308-29-43	
86-28	24672.020	20219.014	16.466	38-34-46	
86-29	24665.397	20226.921	10.314	129-57-00	

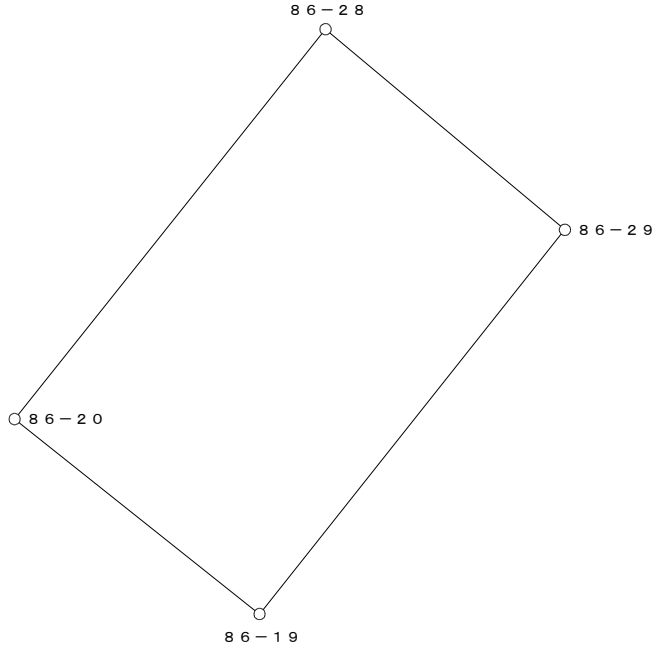


○：筆界点

面積算出公式	倍 面 積　２Ａ	337.276228	土 地 の 所 在			
Ａ＝ 1／2 ΣXn(Y(n+1)－Y(n-1))	面　　積　　Ａ	168.6381140	土地 の 所有者		縮 尺	1／　250

座 標 面 積 計 算 書

地 番	86-2	地 目	

筆 界 点	X	Y	辺長	方向角	備　考
86-14	24678.296	20237.226	16.510	38-37-17	
86-3	24662.125	20255.774	24.608	131-05-00	
86-4	24659.155	20256.009	2.979	175-28-33	
86-5	24638.351	20238.242	27.358	220-29-53	
86-6	24638.057	20235.267	2.989	264-21-22	
86-19	24652.714	20216.836	23.548	308-29-35	
86-29	24665.397	20226.921	16.204	38-29-25	

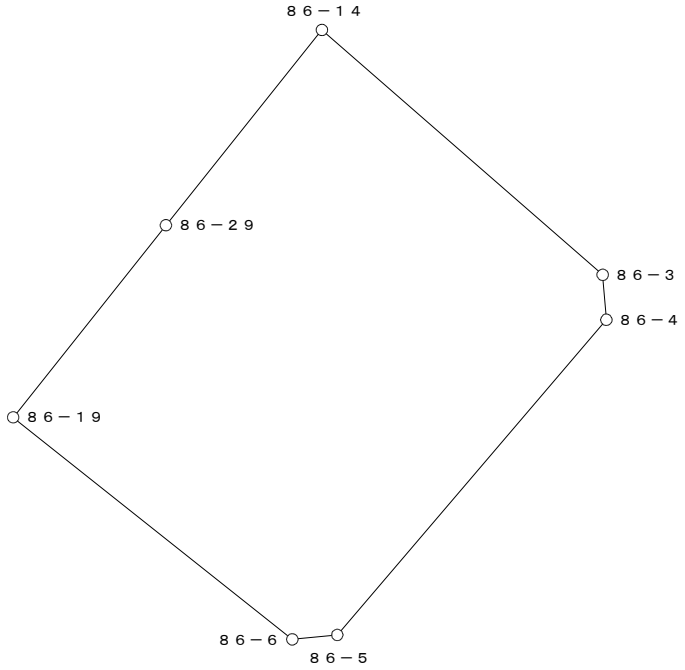


○：筆界点

面積算出公式	倍 面 積　２Ａ　1672.232105	土 地 の 所 在			
Ａ＝ 1／2 ΣXn(Y(n+1)－Y(n-1))	面　積　Ａ　836.1160525	土地 の 所有者		縮 尺	1／　500

座 標 面 積 計 算 書

地 番	86-3-1	地 目	

筆 界 点	X	Y	辺長	方向角	備　考
86-21	24665.600	20200.631	16.727	218-28-31	
86-22	24673.169	20191.113	12.161	308-29-34	
86-24	24686.247	20201.862	16.929	39-25-02	
86-25	24684.509	20203.973	2.734	129-27-53	
86-26	24678.695	20211.038	9.150	129-27-07	

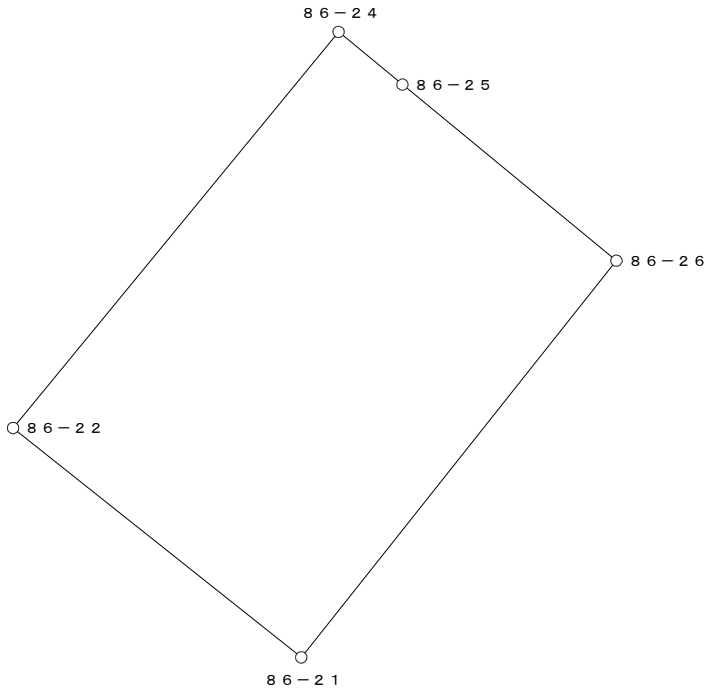


○：筆界点

面積算出公式	倍 面 積　２Ａ	404.583353	土 地 の 所 在			
Ａ＝ 1／2 ΣXn(Y(n+1)－Y(n-1))	面　　積　　Ａ	202.2916765	土地 の 所有者		縮 尺	1／　250

座 標 面 積 計 算 書

地 番	86-3-2	地 目	

筆 界 点	X	Y	辺長	方向角	備　考
86-22	24673.169	20191.113	16.929	219-25-02	
86-7	24681.216	20180.993	12.929	308-29-25	
86-8	24684.179	20180.718	2.976	354-41-51	
86-9	24695.483	20190.638	15.040	41-16-09	
86-23	24689.977	20197.329	8.665	129-27-03	
86-24	24686.247	20201.862	5.870	129-26-58	

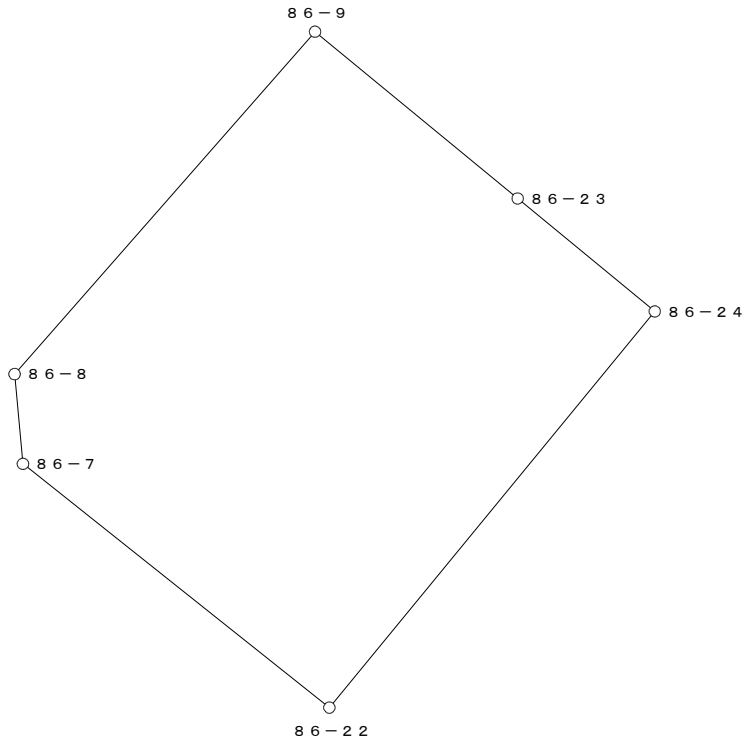

○：筆界点

面積算出公式	倍 面 積　２Ａ	500.560883	土 地 の 所 在			
Ａ＝ 1／2 ΣXn(Y(n+1)－Y(n-1))	面　　積　　Ａ	250.2804415	土地 の 所有者		縮 尺	1／　250