
換　地　図

縮尺　５００分の１

所 在　那覇市真嘉比一丁目

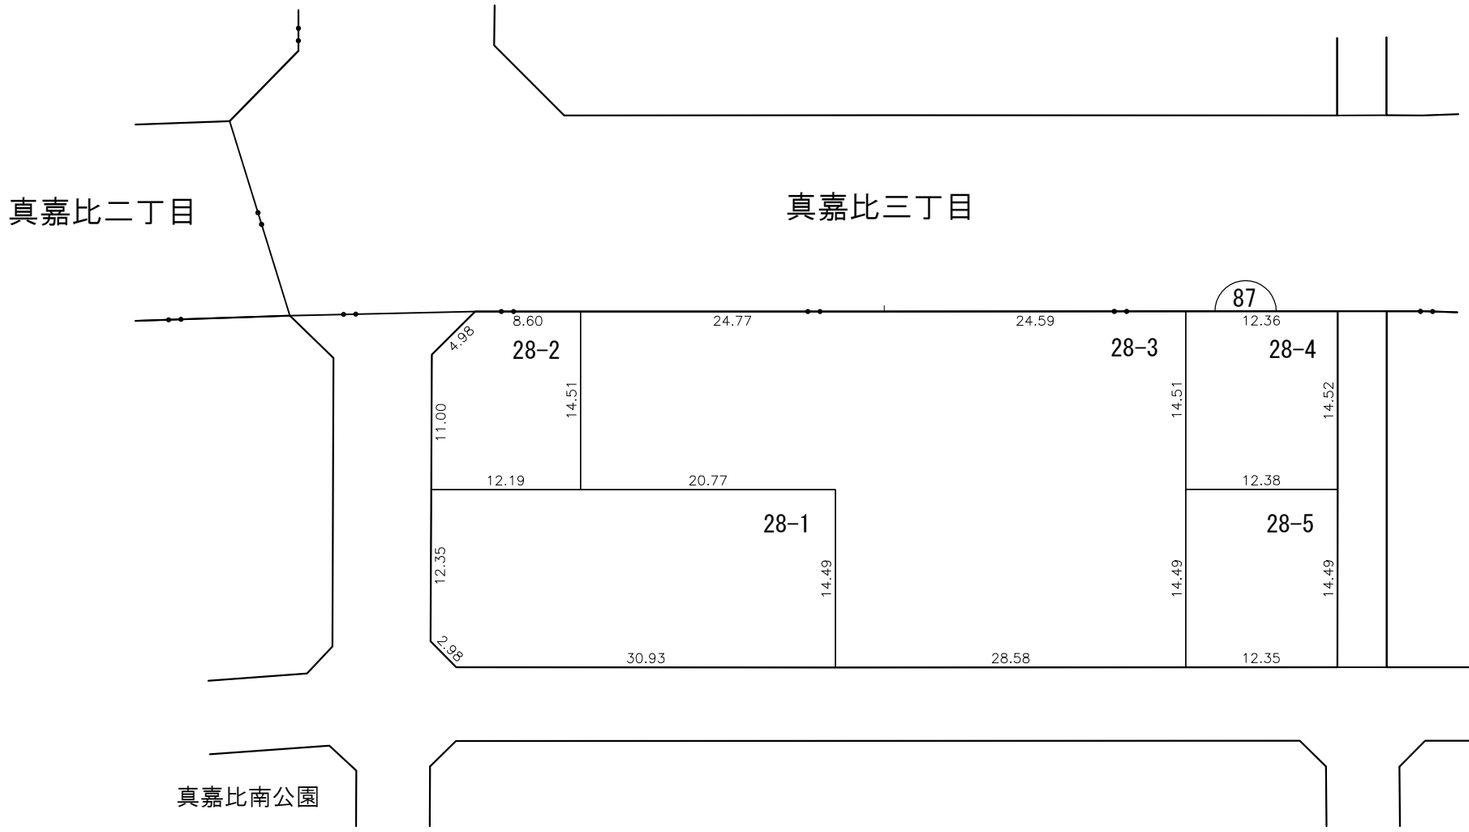


凡例						
	施行地区界	町界	丁目界	5-1 地番	換地	

那覇広域都市計画事業真嘉比古島第二土地区画整理事業

画地出来形確認測量原図　８７街区

S=1/500

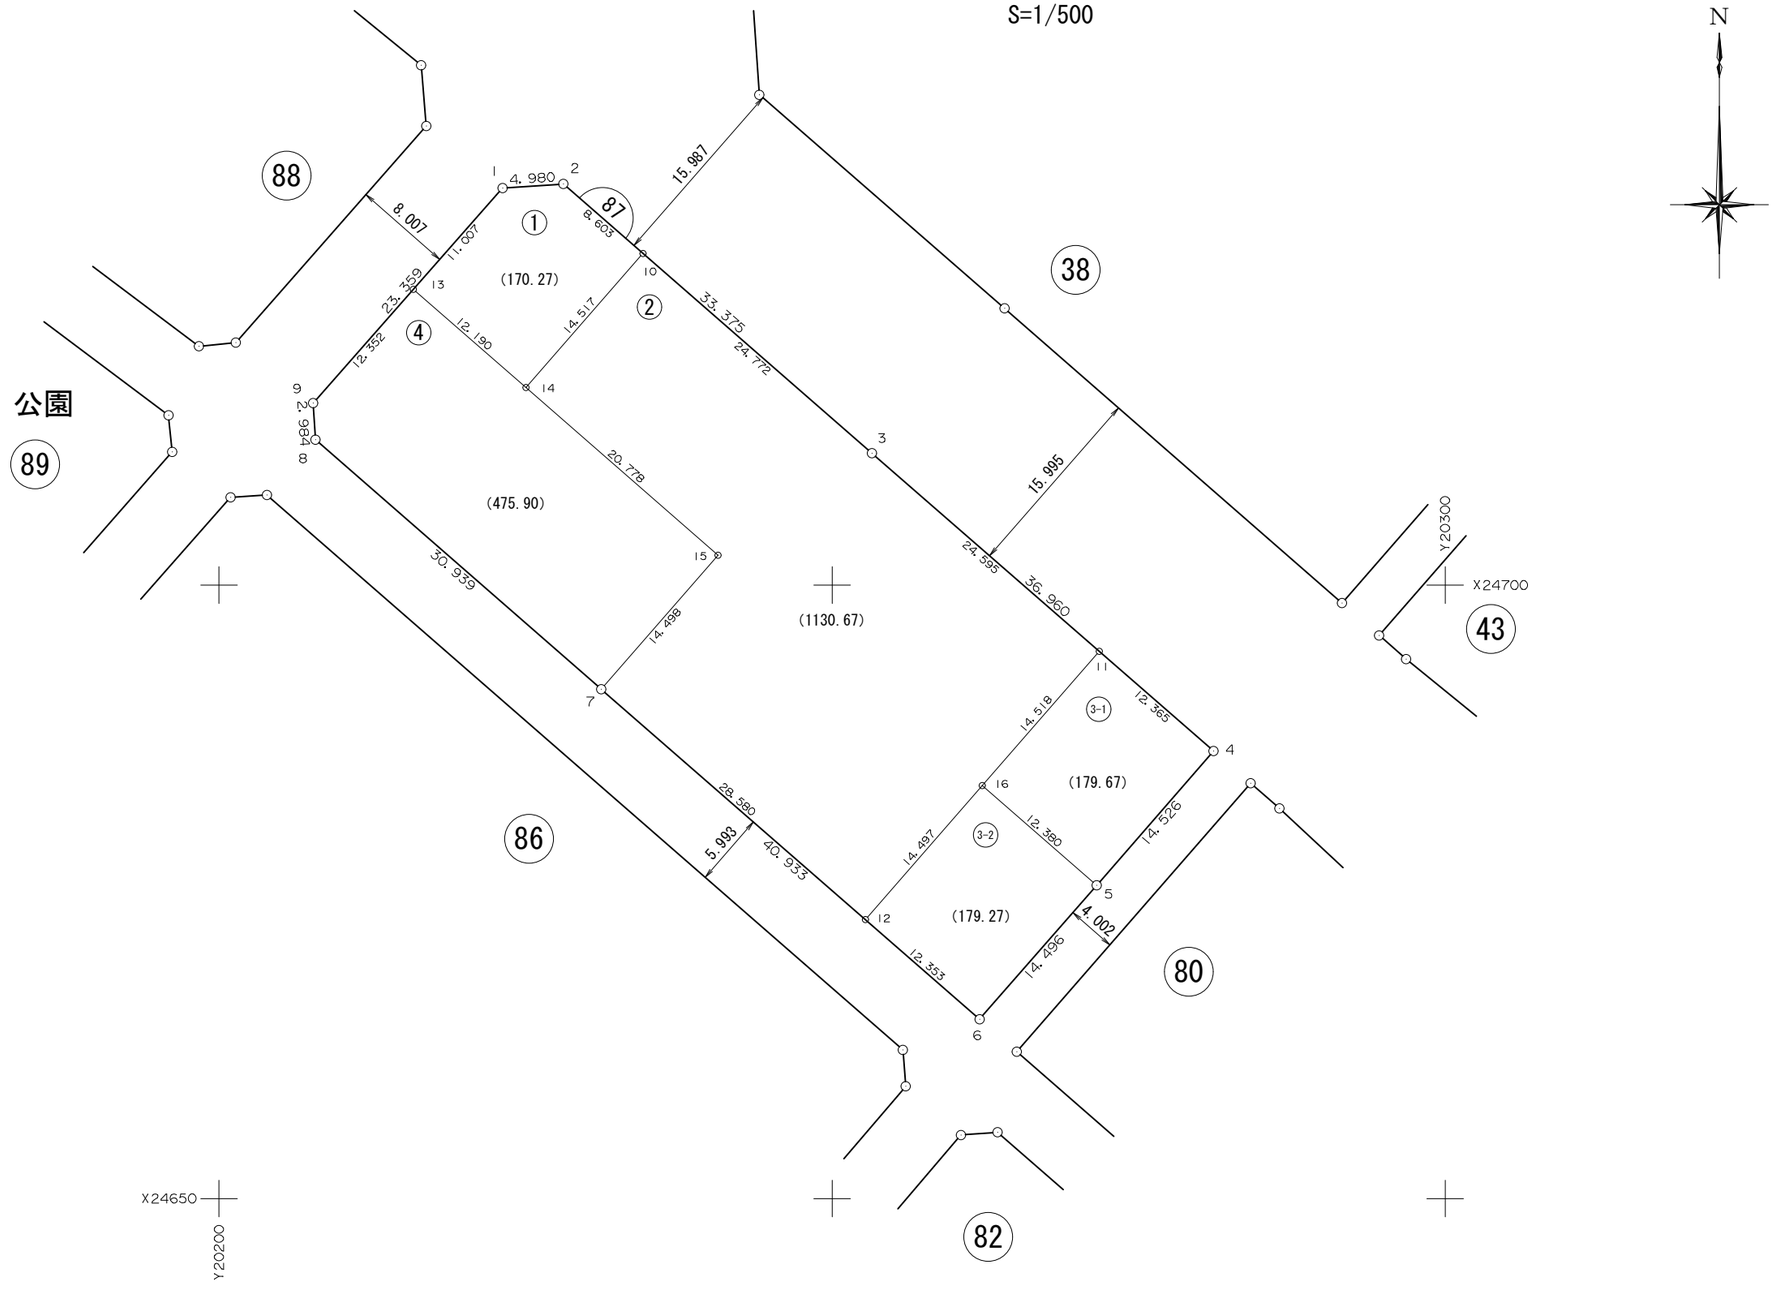

面　積　一　覧　表

種　　別	地　　番	地　　目	面　　積	地　　積	備　　考
	8701:87-1		170.2703575	170.27	
	8702:87-2		1130.6766385	1130.67	
	8703:87-3-1		179.6748010	179.67	
	8704:87-3-2		179.2728660	179.27	
	8705:87-4		475.9028065	475.90	
			2135.7974695	2135.78	
			2135.7974695	2135.78	

座　標　リ　ス　ト

測　　点	X　座　標	Y　座　標
8701:87-1	24732.372	20223.121
8702:87-2	24732.702	20228.090
8703:87-3	24710.759	20253.238
8704:87-4	24686.490	20281.114
8705:87-5	24675.533	20271.577
8706:87-6	24664.626	20262.028
8707:87-7	24691.522	20231.171
8708:87-8	24711.867	20207.862
8709:87-9	24714.845	20207.680
8710:87-10	24727.046	20234.573
8711:87-11	24694.609	20271.788
8712:87-12	24672.743	20252.716
8713:87-13	24724.113	20215.845
8714:87-14	24716.103	20225.034
8715:87-15	24702.451	20240.697
8716:87-16	24683.668	20262.245


測　　点	X　座　標	Y　座　標

測　　点	X　座　標	Y　座　標

座 標 面 積 計 算 書

地 番	87-1	地 目	

筆 界 点	X	Y	辺長	方向角	備　考
87-13	24724.113	20215.845	12.190	311-04-43	
87-1	24732.372	20223.121	11.007	41-22-46	
87-2	24732.702	20228.090	4.980	86-12-02	
87-10	24727.046	20234.573	8.603	131-06-09	
87-14	24716.103	20225.034	14.517	221-04-43	

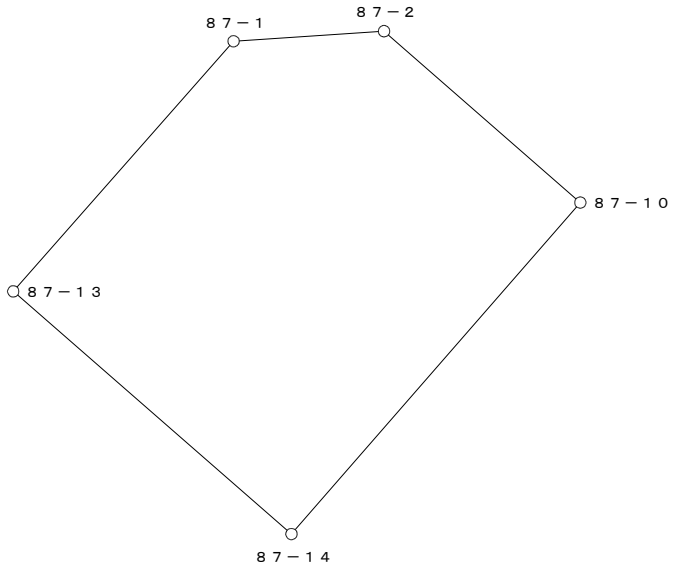


○：筆界点

面積算出公式	倍 面 積　２Ａ	340.540715	土 地 の 所 在			
Ａ＝ 1／2 ΣXn(Y(n+1)－Y(n-1))	面　　積　　Ａ	170.2703575	土地 の 所有者		縮 尺	1／　250

座 標 面 積 計 算 書

地 番	87-2	地 目	

筆 界 点	X	Y	辺長	方向角	備　考
87-10	24727.046	20234.573	14.517	41-04-43	
87-3	24710.759	20253.238	24.772	131-06-28	
87-11	24694.609	20271.788	24.595	131-02-37	
87-16	24683.668	20262.245	14.518	221-05-45	
87-12	24672.743	20252.716	14.497	221-05-44	
87-7	24691.522	20231.171	28.580	311-04-34	
87-15	24702.451	20240.697	14.498	41-04-35	
87-14	24716.103	20225.034	20.778	311-04-32	

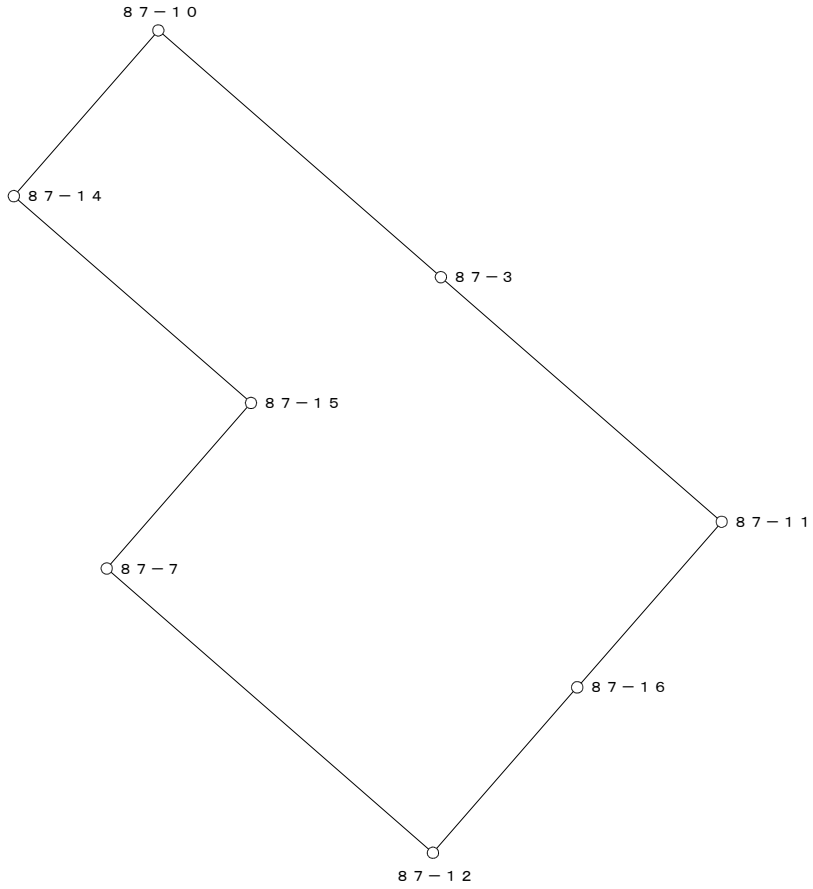


○：筆界点

面積算出公式	倍 面 積　２Ａ　2261.353277	土 地 の 所 在			
Ａ＝ 1／2 ΣXn(Y(n+1)－Y(n-1))	面　積　Ａ　1130.6766385	土地 の 所有者		縮 尺	1／　500

座 標 面 積 計 算 書

地 番	87-3-1	地 目	

筆 界 点	X	Y	辺長	方向角	備　考
87-11	24694.609	20271.788	14.518	41-05-45	
87-4	24686.490	20281.114	12.365	131-02-31	
87-5	24675.533	20271.577	14.526	221-02-11	
87-16	24683.668	20262.245	12.380	311-04-47	

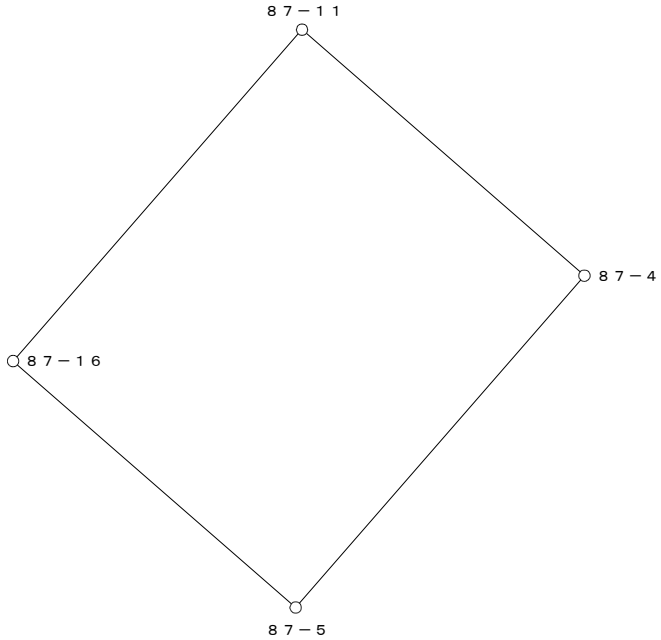


○：筆界点

面積算出公式	倍 面 積　２Ａ	359.349602	土 地 の 所 在			
Ａ＝ 1／2 ΣXn(Y(n+1)－Y(n-1))	面　　積　　Ａ	179.6748010	土地 の 所有者		縮 尺	1／　250

座 標 面 積 計 算 書

地 番	87-3-2	地 目	

筆 界 点	X	Y	辺長	方向角	備　考
87-5	24675.533	20271.577	12.380	131-04-47	
87-6	24664.626	20262.028	14.496	221-12-07	
87-12	24672.743	20252.716	12.353	311-04-40	
87-16	24683.668	20262.245	14.497	41-05-44	

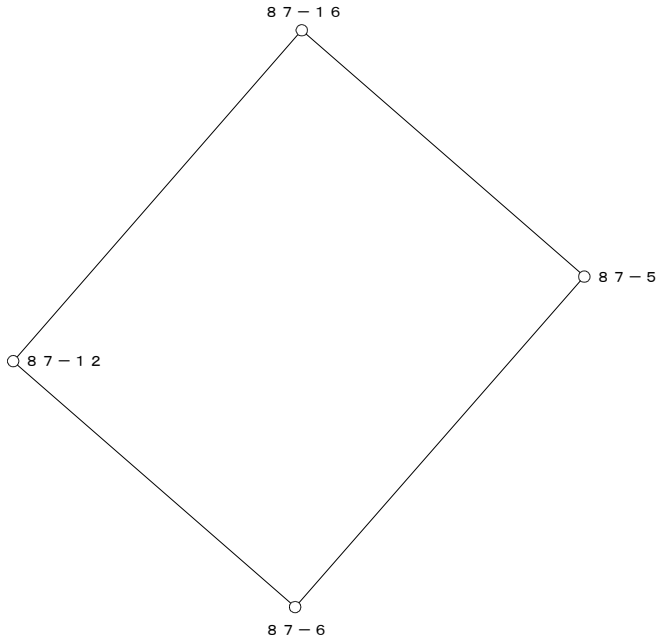


○：筆界点

面積算出公式	倍 面 積　２Ａ	358.545732	土 地 の 所 在			
Ａ＝ 1／2 ΣXn(Y(n+1)－Y(n-1))	面　　積　　Ａ	179.2728660	土地 の 所有者		縮 尺	1／　250

座 標 面 積 計 算 書

地 番	87-4	地 目	

筆 界 点	X	Y	辺長	方向角	備　考
87-7	24691.522	20231.171	14.498	221-04-35	
87-8	24711.867	20207.862	30.939	311-06-57	
87-9	24714.845	20207.680	2.984	356-30-10	
87-13	24724.113	20215.845	12.352	41-22-47	
87-14	24716.103	20225.034	12.190	131-04-43	
87-15	24702.451	20240.697	20.778	131-04-32	

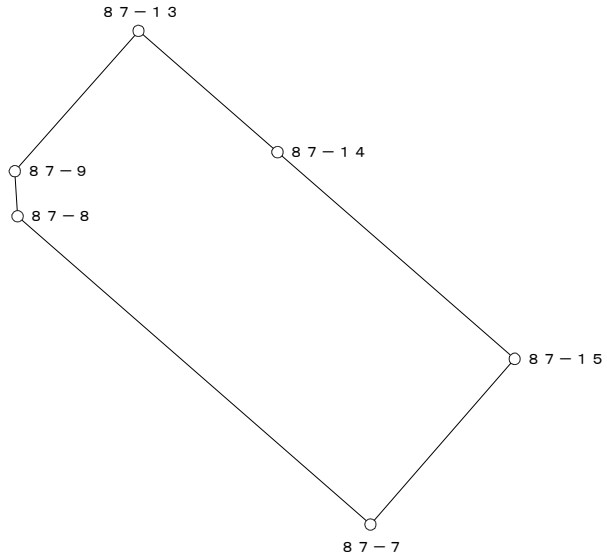

○：筆界点

面積算出公式	倍 面 積　２Ａ	951.805613	土 地 の 所 在			
Ａ＝ 1／2 ΣXn(Y(n+1)－Y(n-1))	面　　積　　Ａ	475.9028065	土地 の 所有者		縮 尺	1／　500