
換　地　図

縮尺　５００分の１

所 在　那覇市真嘉比一丁目

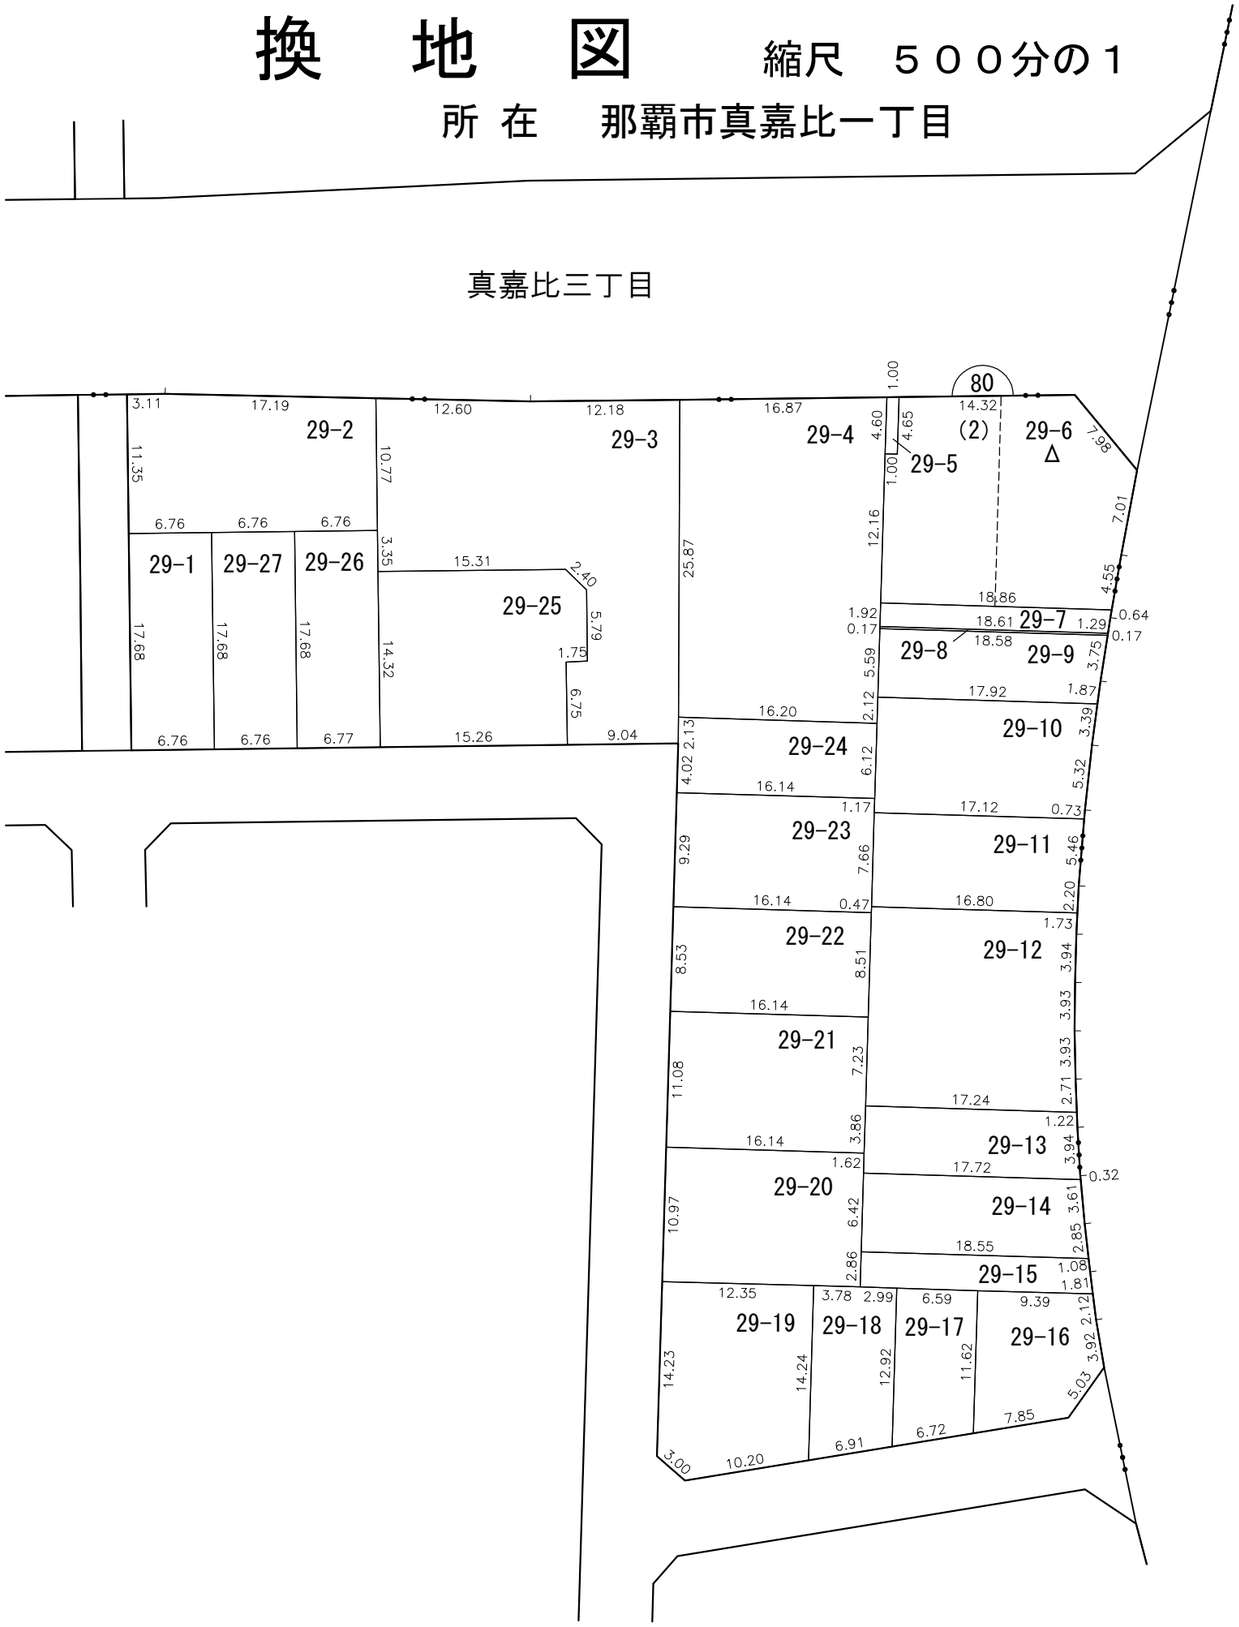

凡例	
	施行地区界
	町界
	丁目界
5-1	地番
	換地
	借地部分

那覇広域都市計画事業真嘉比古島第二土地区画整理事業

画地出来形確認測量原図　８０街区

S=1/500



面　積　一　覧　表

種　　別	地　　番	地　　目	面　　積	地　　積	備　　考
	8001:80-1-1		225.3139590	225.31	
	8002:80-1-2		119.6062070	119.60	
	8003:80-1-3		119.6081620	119.60	
	8004:80-1-4		119.6165220	119.61	
	8005:80-2-1		230.0770035	230.07	
	8006:80-2-2		460.7753535	460.77	
	8007:80-3		433.6715125	433.67	
	8008:80-4		4.6304440	4.63	
	8009:80-5		323.2610650	323.26	
	8011:80-6		36.0619630	36.06	
	8012:80-7		3.2837790	3.28	
	8013:80-8		101.9852075	101.98	
	8014:80-9		164.8061745	164.80	
	8015:80-10		129.9255585	129.92	
	8016:80-11		274.3459555	274.34	
	8017:80-12		95.7645055	95.76	
	8018:80-13		116.3450630	116.34	
	8019:80-14		102.8751315	102.87	
	8020:80-15-1		54.0144405	54.01	
	8021:80-15-2		80.9522280	80.95	
	8022:80-16		92.1325015	92.13	
	8023:80-17		187.6272050	187.62	
	8024:80-18		176.5224680	176.52	
	8025:80-19		179.0050110	179.00	
	8026:80-20(1)		137.6606010	137.66	
	8027:80-21		150.2324730	150.23	
	8028:80-22		99.1353785	99.13	
			4219.2358730	4219.12	
			4219.2358730	4219.12	

座　標　リ　ス　ト

測　　点	X　座　標	Y　座　標
8001:80-1	24683.858	20284.138
8002:80-2	24681.805	20286.481
8003:80-3	24661.499	20308.291
8004:80-4	24653.463	20317.452
8005:80-5	24632.315	20341.737
8006:80-6	24624.336	20341.437
8007:80-7	24620.066	20335.870
8008:80-8	24616.831	20331.808
8009:80-9	24613.523	20327.759
8010:80-10	24610.086	20323.755
8011:80-11	24606.525	20319.799
8012:80-12	24602.243	20315.306
8013:80-13	24599.441	20312.535
8014:80-14	24596.572	20309.829
8015:80-15	24593.666	20307.174
8016:80-16	24590.680	20304.610
8017:80-17	24587.641	20302.107
8018:80-18	24584.551	20299.652
8019:80-19	24581.387	20297.314
8020:80-20	24578.183	20295.020
8021:80-21	24574.940	20292.780
8022:80-22	24571.620	20290.687
8023:80-23	24570.484	20285.779
8024:80-24	24587.517	20259.055
8025:80-25	24590.502	20258.673
8026:80-26	24632.671	20298.695
8027:80-27	24661.975	20265.059
8028:80-28	24670.090	20299.064
8029:80-29	24642.381	20330.178
8030:80-30	24641.724	20330.933
8031:80-31	24636.252	20337.216


測　　点	X　座　標	Y　座　標
8032:80-32	24617.231	20332.310
8033:80-33	24616.009	20330.802
8034:80-34	24615.896	20330.664
8035:80-35	24612.299	20326.333
8036:80-36	24606.015	20319.264
8037:80-37	24600.673	20313.753
8038:80-38	24588.584	20302.884
8039:80-39	24584.292	20299.460
8040:80-40	24579.062	20295.650
8041:80-41	24576.687	20293.987
8042:80-42	24574.707	20279.153
8043:80-43	24578.320	20273.485
8044:80-44	24582.034	20267.658
8045:80-45	24600.825	20268.470
8046:80-46	24608.783	20276.023
8047:80-47	24616.820	20283.651
8048:80-48	24623.013	20289.528
8049:80-49	24629.755	20295.927
8050:80-50	24638.611	20291.877
8051:80-51	24648.638	20280.368
8052:80-52	24653.088	20275.260
8053:80-53	24657.531	20270.160
8054:80-54	24675.303	20276.679
8055:80-55	24670.859	20281.779
8056:80-56	24666.415	20286.880
8057:80-57	24661.974	20291.977
8058:80-58	24659.445	20289.768
8059:80-59	24649.380	20301.305
8060:80-60	24646.977	20301.456
8061:80-61	24642.608	20297.643
8062:80-62	24643.723	20296.288

測　　点	X　座　標	Y　座　標
8063:80-63	24634.254	20300.123
8064:80-64	24639.039	20327.005
8065:80-65	24638.350	20327.730
8066:80-66	24630.216	20318.628
8067:80-67	24623.794	20325.394
8068:80-68	24628.820	20317.302
8069:80-69	24628.692	20317.181
8070:80-70	24624.637	20313.331
8071:80-71	24623.094	20311.866
8072:80-72	24618.655	20307.651
8073:80-73	24617.804	20306.843
8074:80-74	24612.242	20301.563
8075:80-75	24611.899	20301.237
8076:80-76	24605.722	20295.372
8077:80-77	24600.476	20290.391
8078:80-78	24597.672	20287.729
8079:80-79	24596.492	20286.609
8080:80-80	24591.836	20282.188
8081:80-81	24592.359	20277.468
8082:80-82	24589.757	20280.214
8083:80-83	24587.688	20282.385
8084:80-84	24583.138	20287.157

座 標 面 積 計 算 書

地 番	80-1-1	地 目	

筆 界 点	X	Y	辺長	方向角	備　考
80-54	24675.303	20276.679	6.765	311-04-05	
80-1	24683.858	20284.138	11.350	41-05-05	
80-2	24681.805	20286.481	3.115	131-13-33	
80-28	24670.090	20299.064	17.192	132-57-15	
80-57	24661.974	20291.977	10.775	221-07-40	
80-56	24666.415	20286.880	6.760	311-03-56	
80-55	24670.859	20281.779	6.765	311-03-45	

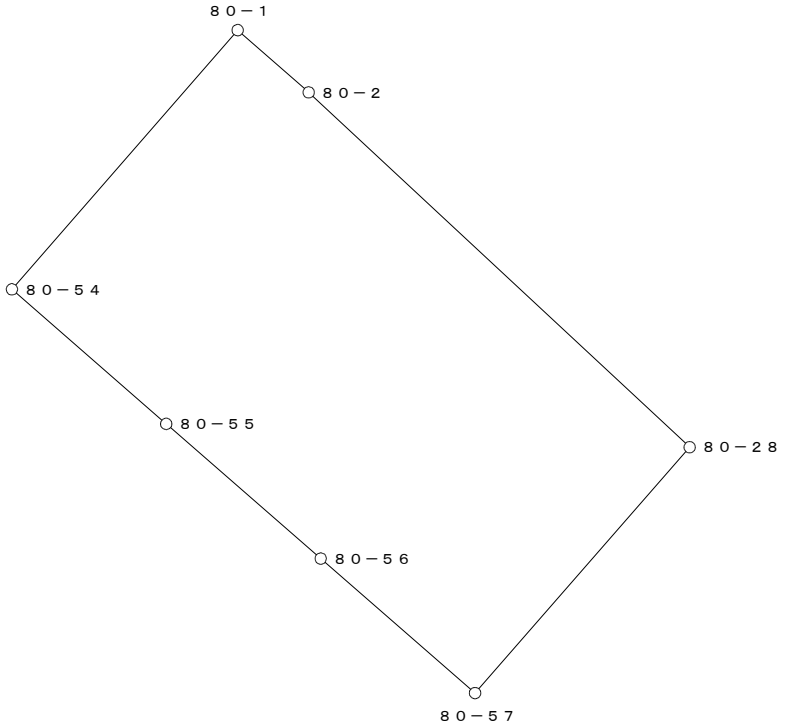


○：筆界点

面積算出公式	倍 面 積　２Ａ	450.627918	土 地 の 所 在			
Ａ＝ 1／2 ΣXn(Y(n+1)－Y(n-1))	面　　積　　Ａ	225.3139590	土地 の 所有者		縮 尺	1／　250

座 標 面 積 計 算 書

地 番	80-1-2	地 目	

筆 界 点	X	Y	辺長	方向角	備　考
80-51	24648.638	20280.368	14.323	221-01-01	
80-52	24653.088	20275.260	6.775	311-03-43	
80-56	24666.415	20286.880	17.681	41-05-08	
80-57	24661.974	20291.977	6.760	131-03-56	
80-58	24659.445	20289.768	3.358	221-08-10	

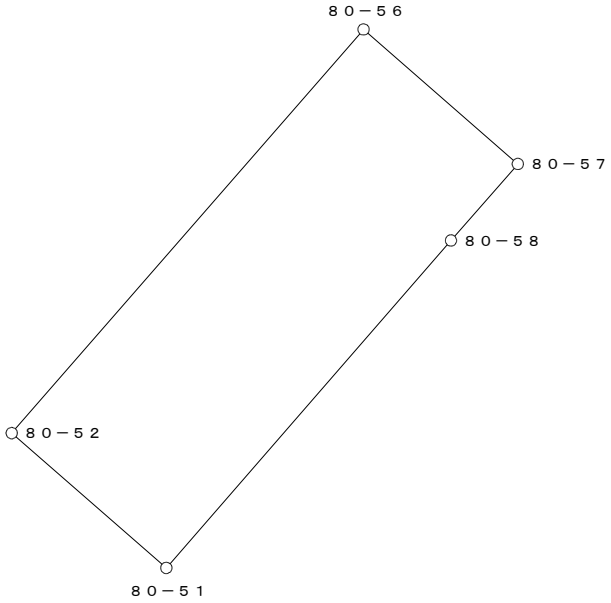


○：筆界点

面積算出公式	倍 面 積　２Ａ	239.212414	土 地 の 所 在			
Ａ＝ 1／2 ΣXn(Y(n+1)－Y(n-1))	面　　積　　Ａ	119.6062070	土地 の 所有者		縮 尺	1／　250

座 標 面 積 計 算 書

地 番	80-1-3	地 目	

筆 界 点	X	Y	辺長	方向角	備　考
80-52	24653.088	20275.260	17.681	221-05-08	
80-53	24657.531	20270.160	6.764	311-03-42	
80-55	24670.859	20281.779	17.682	41-04-52	
80-56	24666.415	20286.880	6.765	131-03-45	

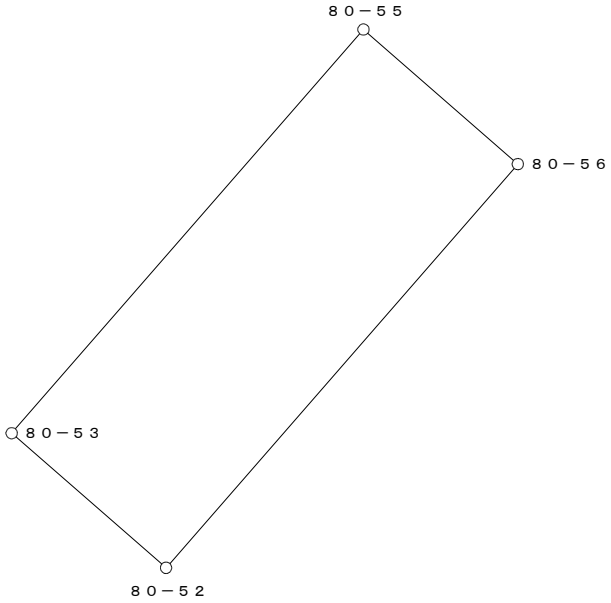


○：筆界点

面積算出公式	倍 面 積　２Ａ	239.216324	土 地 の 所 在			
Ａ＝ 1／2 ΣXn(Y(n+1)－Y(n-1))	面　　積　　Ａ	119.6081620	土地 の 所有者		縮 尺	1／　250

座 標 面 積 計 算 書

地 番	80-1-4	地 目	

筆 界 点	X	Y	辺長	方向角	備　考
80-53	24657.531	20270.160	17.682	221-04-52	
80-27	24661.975	20265.059	6.765	311-03-45	
80-54	24675.303	20276.679	17.682	41-05-01	
80-55	24670.859	20281.779	6.765	131-04-05	

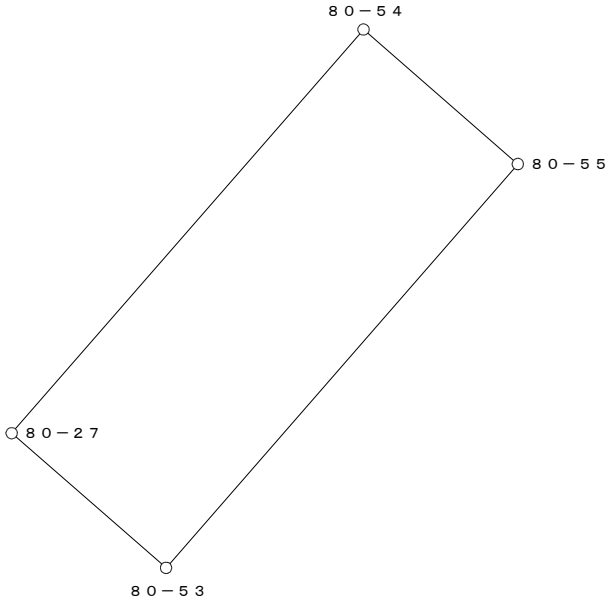


○：筆界点

面積算出公式	倍 面 積　２Ａ	239.233044	土 地 の 所 在			
Ａ＝ 1／2 ΣXn(Y(n+1)－Y(n-1))	面　　積　　Ａ	119.6165220	土地 の 所有者		縮 尺	1／　250

座 標 面 積 計 算 書

地 番	80-2-1	地 目	

筆 界 点	X	Y	辺長	方向角	備　考
80-50	24638.611	20291.877	6.752	220-47-24	
80-51	24648.638	20280.368	15.264	311-03-48	
80-58	24659.445	20289.768	14.323	41-01-01	
80-59	24649.380	20301.305	15.310	131-06-06	
80-60	24646.977	20301.456	2.408	176-24-16	
80-61	24642.608	20297.643	5.799	221-06-45	
80-62	24643.723	20296.288	1.755	309-27-01	

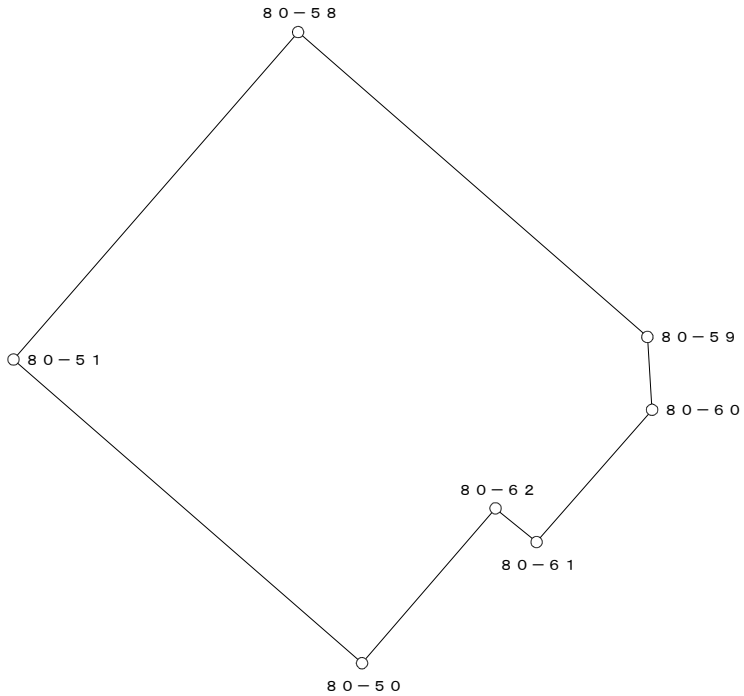


○：筆界点

面積算出公式	倍 面 積　２Ａ	460.154007	土 地 の 所 在			
Ａ＝ 1／2 ΣXn(Y(n+1)－Y(n-1))	面　　積　　Ａ	230.0770035	土地 の 所有者		縮 尺	1／　250

座 標 面 積 計 算 書

地 番	80-2-2	地 目	

筆 界 点	X	Y	辺長	方向角	備 考
80-26	24632.671	20298.695	2.132	222-03-11	
80-50	24638.611	20291.877	9.043	311-03-47	
80-62	24643.723	20296.288	6.752	40-47-24	
80-61	24642.608	20297.643	1.755	129-27-01	
80-60	24646.977	20301.456	5.799	41-06-45	
80-59	24649.380	20301.305	2.408	356-24-16	
80-58	24659.445	20289.768	15.310	311-06-06	
80-57	24661.974	20291.977	3.358	41-08-10	
80-28	24670.090	20299.064	10.775	41-07-40	
80-3	24661.499	20308.291	12.607	132-57-21	
80-4	24653.463	20317.452	12.186	131-15-26	
80-63	24634.254	20300.123	25.870	222-03-16	

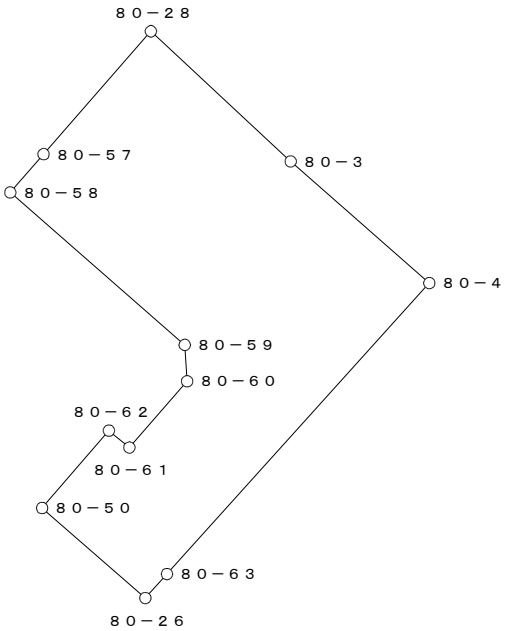


○：筆界点

面積算出公式	倍 面 積　２Ａ	921.550707	土 地 の 所 在			
Ａ＝ 1／2 ΣXn(Y(n+1)－Y(n-1))	面　　積　　Ａ	460.7753535	土地 の 所有者		縮 尺	1／　500

座 標 面 積 計 算 書

地 番	80-3	地 目	

筆 界 点	X	Y	辺長	方向角	備　考
80-4	24653.463	20317.452	25.870	42-03-16	
80-29	24642.381	20330.178	16.875	131-02-59	
80-64	24639.039	20327.005	4.608	223-30-51	
80-66	24630.216	20318.628	12.166	223-30-53	
80-68	24628.820	20317.302	1.925	223-31-37	
80-69	24628.692	20317.181	0.176	223-23-23	
80-70	24624.637	20313.331	5.592	223-30-52	
80-71	24623.094	20311.866	2.128	223-30-53	
80-63	24634.254	20300.123	16.200	313-32-31	

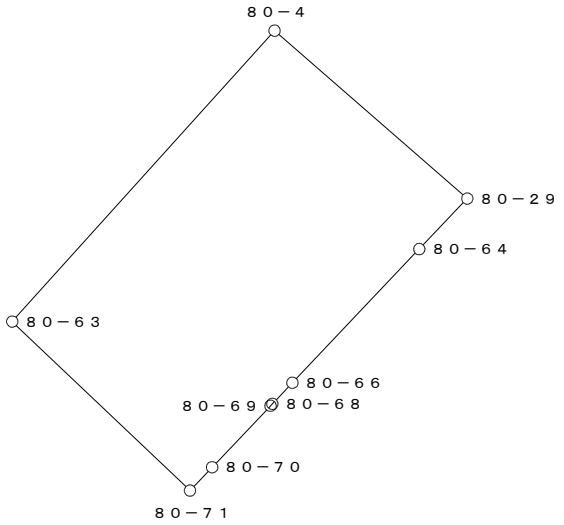


○：筆界点

面積算出公式	倍 面 積　２Ａ	867.343025	土 地 の 所 在			
Ａ＝ 1／2 ΣXn(Y(n+1)－Y(n-1))	面　　積　　Ａ	433.6715125	土地 の 所有者		縮 尺	1／　500

座 標 面 積 計 算 書

地 番	80-4	地 目	

筆 界 点	X	Y	辺長	方向角	備　考
80-29	24642.381	20330.178	4.608	43-30-51	
80-30	24641.724	20330.933	1.001	131-01-47	
80-65	24638.350	20327.730	4.652	223-30-38	
80-64	24639.039	20327.005	1.000	313-32-30	

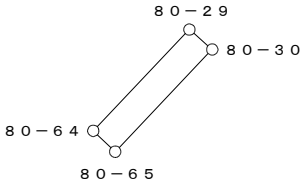


○：筆界点

面積算出公式	倍 面 積　２Ａ	9.260888	土 地 の 所 在			
Ａ＝ 1／2 ΣXn(Y(n+1)－Y(n-1))	面　　積　　Ａ	4.6304440	土地 の 所有者		縮 尺	1／　250

座 標 面 積 計 算 書

地 番	80-5	地 目	

筆 界 点	X	Y	辺長	方向角	備　考
80-30	24641.724	20330.933	4.652	43-30-38	
80-5	24632.315	20341.737	14.327	131-03-07	
80-6	24624.336	20341.437	7.985	182-09-12	
80-7	24620.066	20335.870	7.016	232-30-40	
80-32	24617.231	20332.310	4.551	231-28-05	
80-66	24630.216	20318.628	18.863	313-30-10	
80-64	24639.039	20327.005	12.166	43-30-53	
80-65	24638.350	20327.730	1.000	133-32-30	

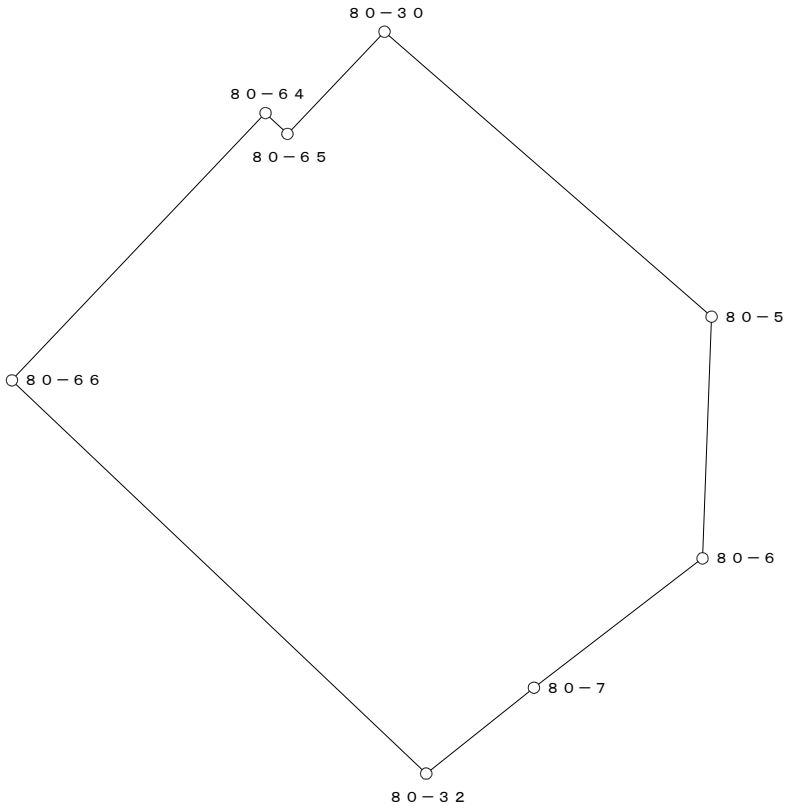


○：筆界点

面積算出公式	倍 面 積　２Ａ	646.522130	土 地 の 所 在			
Ａ＝ 1／2 ΣXn(Y(n+1)－Y(n-1))	面　　積　　Ａ	323.2610650	土地 の 所有者		縮 尺	1／　250

座 標 面 積 計 算 書

地 番	80-6	地 目	

筆 界 点	X	Y	辺長	方向角	備　考
80-32	24617.231	20332.310	18.863	133-30-10	
80-8	24616.831	20331.808	0.642	231-27-06	
80-33	24616.009	20330.802	1.299	230-44-52	
80-68	24628.820	20317.302	18.611	313-30-00	
80-66	24630.216	20318.628	1.925	43-31-37	

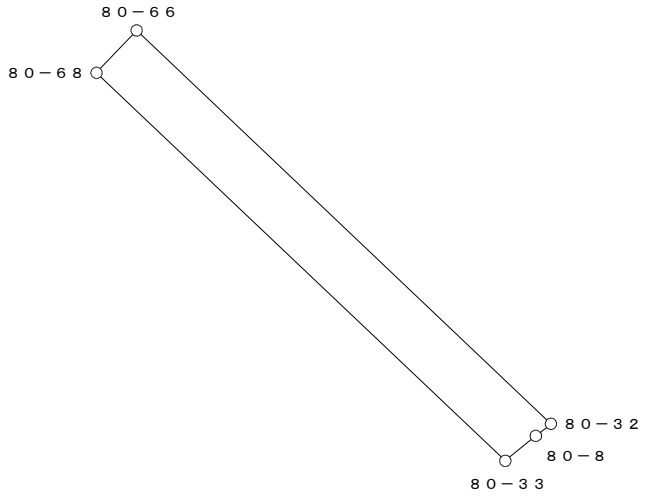


○：筆界点

面積算出公式	倍 面 積　２Ａ	72.123926	土 地 の 所 在			
Ａ＝ 1／2 ΣXn(Y(n+1)－Y(n-1))	面　　積　　Ａ	36.0619630	土地 の 所有者		縮 尺	1／　250

座 標 面 積 計 算 書

地 番	80-7	地 目	

筆 界 点	X	Y	辺長	方向角	備　考
80-33	24616.009	20330.802	18.611	133-30-00	
80-34	24615.896	20330.664	0.178	230-41-17	
80-69	24628.692	20317.181	18.588	313-30-09	
80-68	24628.820	20317.302	0.176	43-23-23	

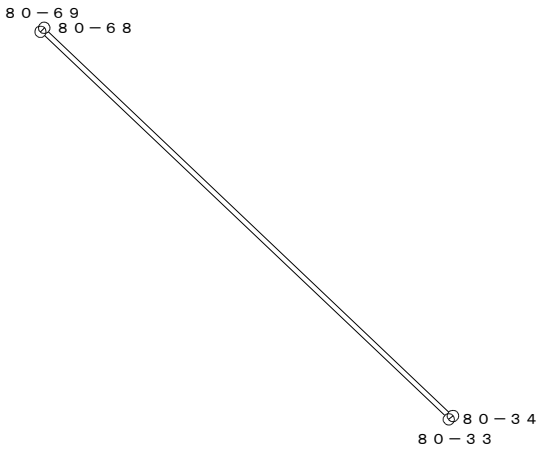


○：筆界点

面積算出公式	倍 面 積　２Ａ	6.567558	土 地 の 所 在			
Ａ＝ 1／2 ΣXn(Y(n+1)－Y(n-1))	面　　積　　Ａ	3.2837790	土地 の 所有者		縮 尺	1／　250

座 標 面 積 計 算 書

地 番	80-8	地 目	

筆 界 点	X	Y	辺長	方向角	備　考
80-34	24615.896	20330.664	18.588	133-30-09	
80-9	24613.523	20327.759	3.751	230-45-21	
80-35	24612.299	20326.333	1.879	229-21-32	
80-70	24624.637	20313.331	17.924	313-29-56	
80-69	24628.692	20317.181	5.592	43-30-52	

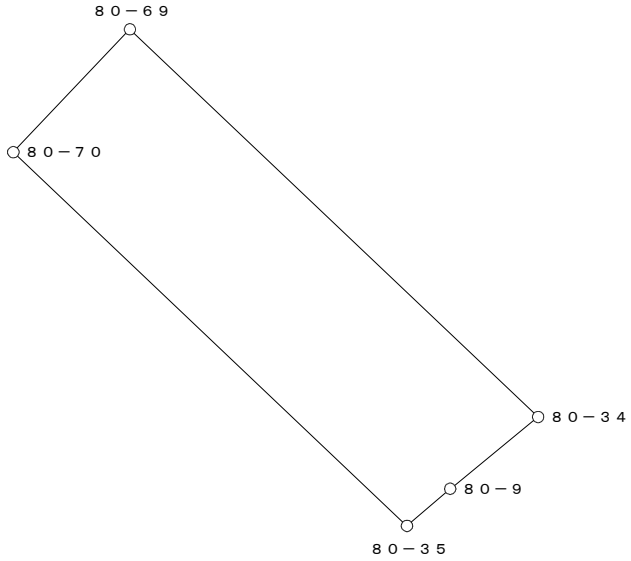


○：筆界点

面積算出公式	倍 面 積　２Ａ　203.970415	土 地 の 所 在			
Ａ＝ 1／2 ΣXn(Y(n+1)－Y(n-1))	面　積　Ａ　101.9852075	土地 の 所有者		縮 尺	1／　250

座 標 面 積 計 算 書

地 番	80-9	地 目	

筆 界 点	X	Y	辺長	方向角	備　考
80-35	24612.299	20326.333	17.924	133-29-56	
80-10	24610.086	20323.755	3.398	229-21-24	
80-11	24606.525	20319.799	5.323	228-00-29	
80-36	24606.015	20319.264	0.739	226-22-14	
80-73	24617.804	20306.843	17.125	313-30-17	
80-72	24618.655	20307.651	1.173	43-30-55	
80-71	24623.094	20311.866	6.121	43-31-02	
80-70	24624.637	20313.331	2.128	43-30-53	

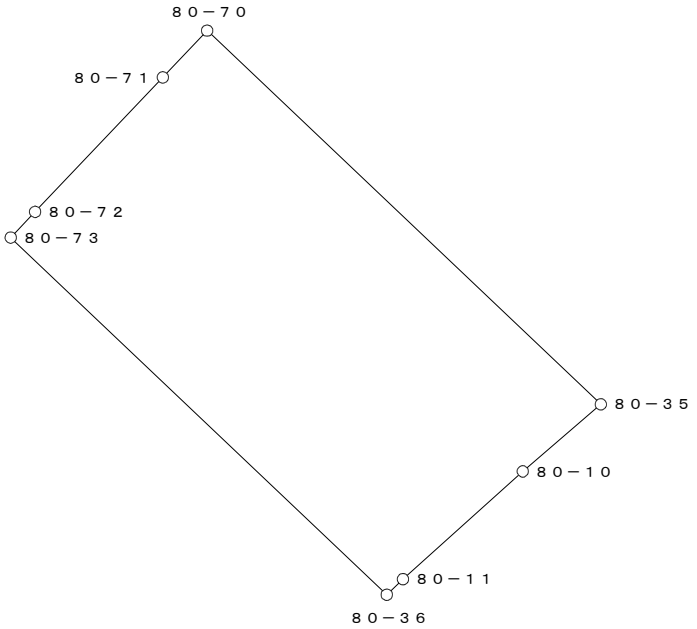


○：筆界点

面積算出公式	倍 面 積　２Ａ	329.612349	土 地 の 所 在			
Ａ＝ 1／2 ΣXn(Y(n+1)－Y(n-1))	面　　積　　Ａ	164.8061745	土地 の 所有者		縮 尺	1／　250

座 標 面 積 計 算 書

地 番	80-10	地 目	

筆 界 点	X	Y	辺長	方向角	備　考
80-36	24606.015	20319.264	17.125	133-30-17	
80-12	24602.243	20315.306	5.468	226-22-42	
80-37	24600.673	20313.753	2.208	224-41-17	
80-74	24612.242	20301.563	16.806	313-30-10	
80-73	24617.804	20306.843	7.669	43-30-36	

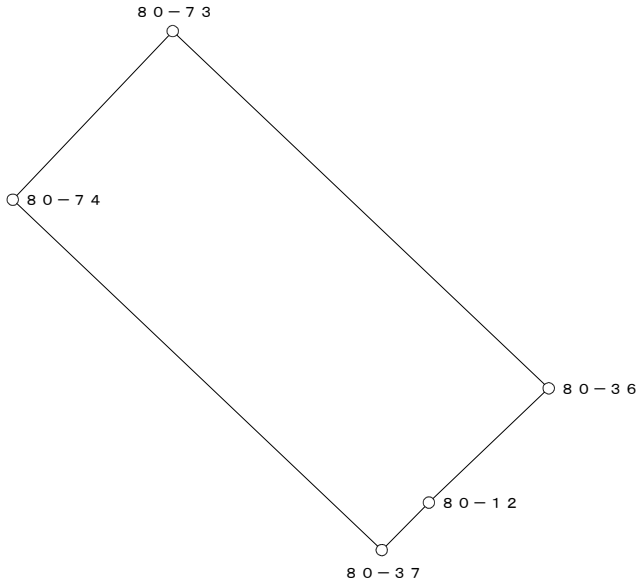


○：筆界点

面積算出公式	倍 面 積　２Ａ	259.851117	土 地 の 所 在			
Ａ＝ 1／2 ΣXn(Y(n+1)－Y(n-1))	面　　積　　Ａ	129.9255585	土地 の 所有者		縮 尺	1／　250

座 標 面 積 計 算 書

地 番	80-11	地 目	

筆 界 点	X	Y	辺長	方向角	備 考
80-37	24600.673	20313.753	16.806	133-30-10	
80-13	24599.441	20312.535	1.732	224-40-21	
80-14	24596.572	20309.829	3.944	223-19-31	
80-15	24593.666	20307.174	3.936	222-24-56	
80-16	24590.680	20304.610	3.936	220-39-07	
80-38	24588.584	20302.884	2.715	219-28-14	
80-77	24600.476	20290.391	17.248	313-35-17	
80-76	24605.722	20295.372	7.234	43-30-57	
80-75	24611.899	20301.237	8.518	43-30-57	
80-74	24612.242	20301.563	0.473	43-32-40	

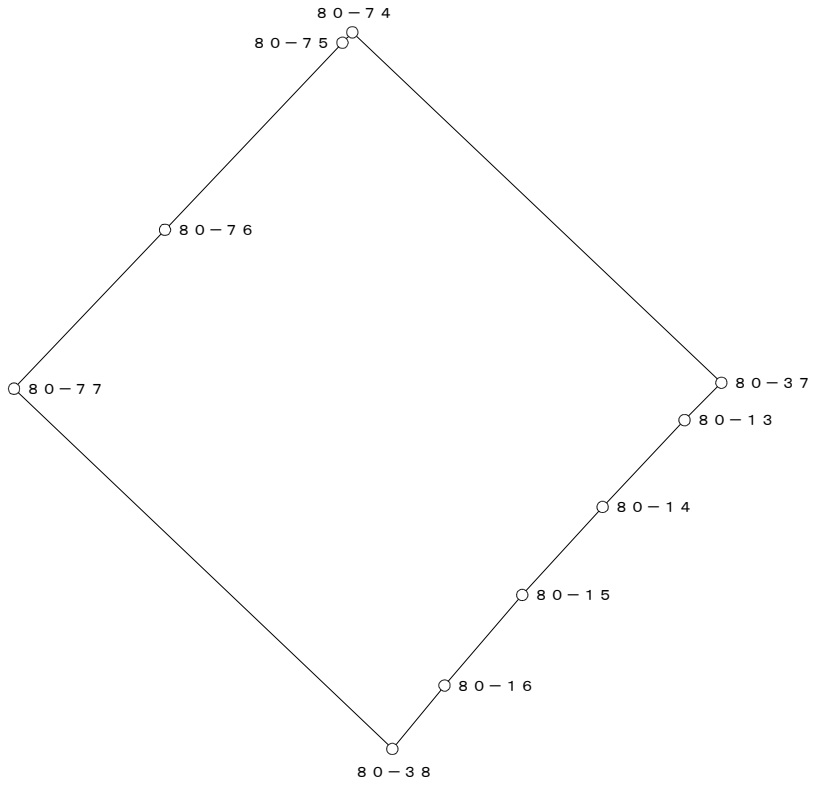


○：筆界点

面積算出公式	倍 面 積 ２Ａ	548.691911	土 地 の 所 在			
Ａ＝ 1／2 ΣXn(Y(n+1)－Y(n-1))	面 積 Ａ	274.3459555	土地 の 所有者		縮 尺	1／ 250

座 標 面 積 計 算 書

地 番	80-12	地 目	

筆 界 点	X	Y	辺長	方向角	備　考
80-38	24588.584	20302.884	17.248	133-35-17	
80-17	24587.641	20302.107	1.222	219-29-15	
80-18	24584.551	20299.652	3.947	218-28-02	
80-39	24584.292	20299.460	0.322	216-33-00	
80-79	24596.492	20286.609	17.720	313-30-41	
80-78	24597.672	20287.729	1.627	43-30-20	
80-77	24600.476	20290.391	3.866	43-30-43	

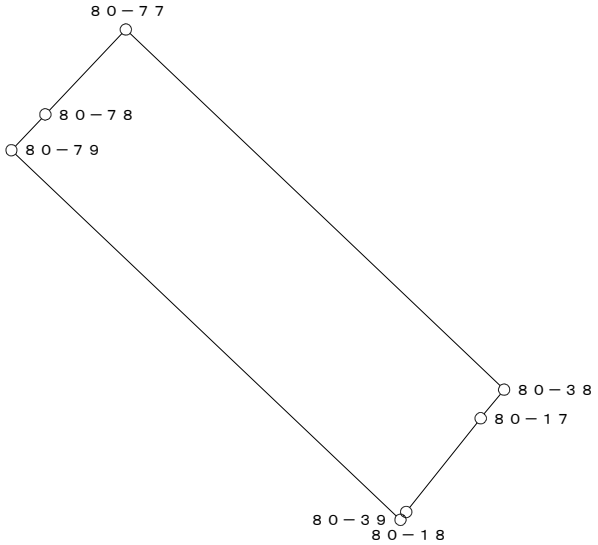


○：筆界点

面積算出公式	倍 面 積　２Ａ	191.529011	土 地 の 所 在			
Ａ＝ 1／2 ΣXn(Y(n+1)－Y(n-1))	面　　積　　Ａ	95.7645055	土地 の 所有者		縮 尺	1／　250

座 標 面 積 計 算 書

地 番	80-13	地 目	

筆 界 点	X	Y	辺長	方向角	備　考
80-39	24584.292	20299.460	17.720	133-30-41	
80-19	24581.387	20297.314	3.612	216-27-15	
80-40	24579.062	20295.650	2.859	215-35-29	
80-80	24591.836	20282.188	18.558	313-29-52	
80-79	24596.492	20286.609	6.421	43-31-01	

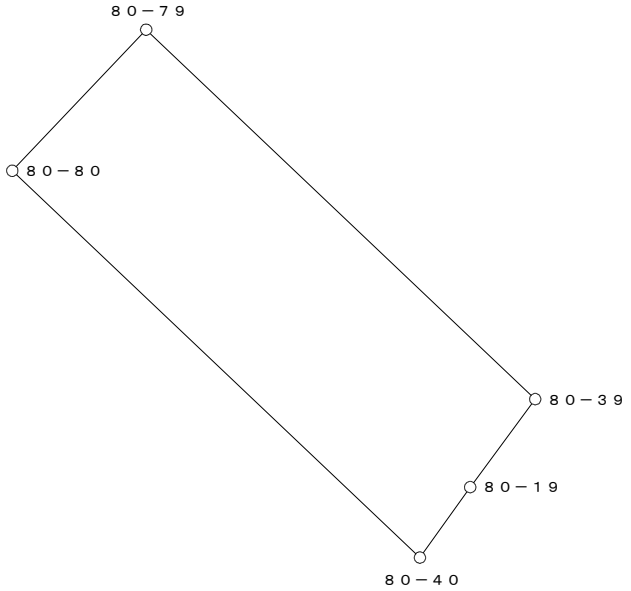


○：筆界点

面積算出公式	倍 面 積　２Ａ	232.690126	土 地 の 所 在			
Ａ＝ 1／2 ΣXn(Y(n+1)－Y(n-1))	面　　積　　Ａ	116.3450630	土地 の 所有者		縮 尺	1／　250

座 標 面 積 計 算 書

地 番	80-14	地 目	

筆 界 点	X	Y	辺長	方向角	備　考
80-41	24576.687	20293.987	9.395	133-21-55	
80-21	24574.940	20292.780	2.123	214-38-26	
80-22	24571.620	20290.687	3.925	212-13-42	
80-23	24570.484	20285.779	5.038	256-58-04	
80-42	24574.707	20279.153	7.857	302-30-39	
80-84	24583.138	20287.157	11.625	43-30-42	

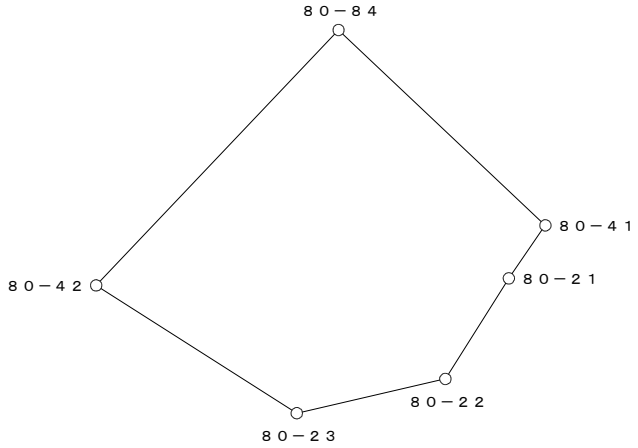


○：筆界点

面積算出公式	倍 面 積　２Ａ	205.750263	土 地 の 所 在			
Ａ＝ 1／2 ΣXn(Y(n+1)－Y(n-1))	面　　積　　Ａ	102.8751315	土地 の 所有者		縮 尺	1／　250

座 標 面 積 計 算 書

地 番	80-15-1	地 目	

筆 界 点	X	Y	辺長	方向角	備　考
80-40	24579.062	20295.650	18.558	133-29-52	
80-20	24578.183	20295.020	1.081	215-37-48	
80-41	24576.687	20293.987	1.818	214-37-31	
80-84	24583.138	20287.157	9.395	313-21-55	
80-83	24587.688	20282.385	6.594	313-38-09	
80-82	24589.757	20280.214	2.999	313-37-19	
80-80	24591.836	20282.188	2.867	43-30-58	

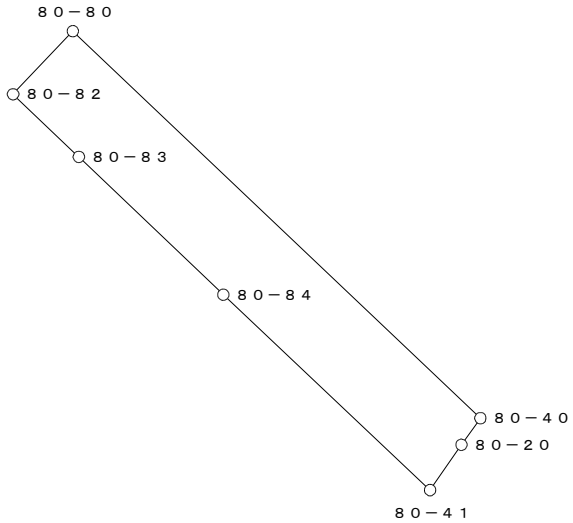


○：筆界点

面積算出公式	倍 面 積　２Ａ	108.028881	土 地 の 所 在			
Ａ＝ 1／2 ΣXn(Y(n+1)－Y(n-1))	面　積　Ａ	54.0144405	土地 の 所有者		縮 尺	1／　250

座 標 面 積 計 算 書

地 番	80-15-2	地 目	

筆 界 点	X	Y	辺長	方向角	備　考
80-42	24574.707	20279.153	11.625	223-30-42	
80-43	24578.320	20273.485	6.722	302-30-54	
80-83	24587.688	20282.385	12.922	43-31-57	
80-84	24583.138	20287.157	6.594	133-38-09	

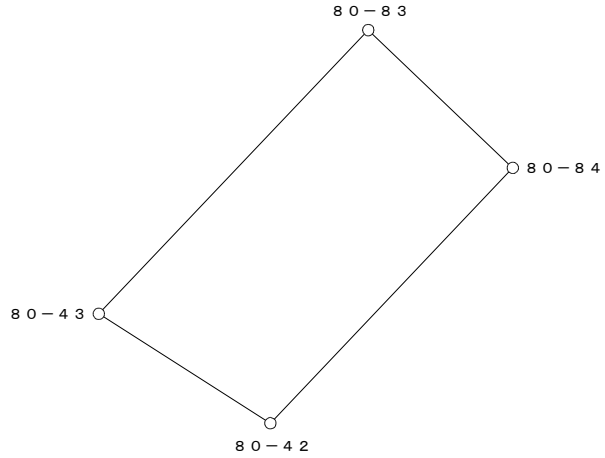


○：筆界点

面積算出公式	倍 面 積　２Ａ	161.904456	土 地 の 所 在			
Ａ＝ 1／2 ΣXn(Y(n+1)－Y(n-1))	面　　積　　Ａ	80.9522280	土地 の 所有者		縮 尺	1／　250

座 標 面 積 計 算 書

地 番	80-16	地 目	

筆 界 点	X	Y	辺長	方向角	備　考
80-43	24578.320	20273.485	12.922	223-31-57	
80-44	24582.034	20267.658	6.910	302-30-45	
80-81	24592.359	20277.468	14.242	43-32-05	
80-82	24589.757	20280.214	3.783	133-27-27	
80-83	24587.688	20282.385	2.999	133-37-19	

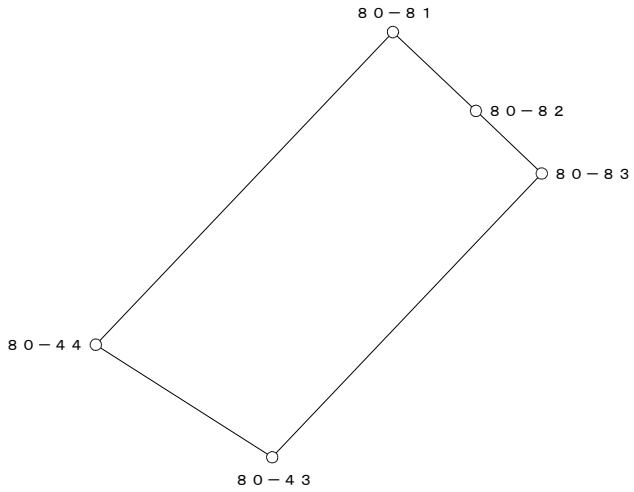


○：筆界点

面積算出公式	倍 面 積　２Ａ　184.265003	土 地 の 所 在			
Ａ＝ 1／2 ΣXn(Y(n+1)－Y(n-1))	面　積　Ａ　92.1325015	土地 の 所有者		縮 尺	1／　250

座 標 面 積 計 算 書

地 番	80-17	地 目	

筆 界 点	X	Y	辺長	方向角	備　考
80-44	24582.034	20267.658	14.242	223-32-05	
80-24	24587.517	20259.055	10.202	302-30-39	
80-25	24590.502	20258.673	3.009	352-42-26	
80-45	24600.825	20268.470	14.232	43-30-09	
80-81	24592.359	20277.468	12.355	133-15-19	

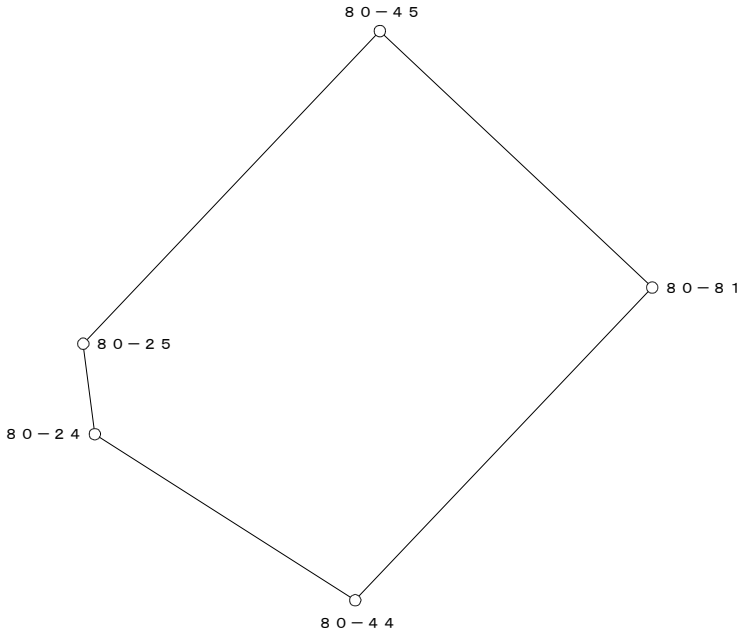


○：筆界点

面積算出公式	倍 面 積　２Ａ	375.254410	土 地 の 所 在			
Ａ＝ 1／2 ΣXn(Y(n+1)－Y(n-1))	面　　積　　Ａ	187.6272050	土地 の 所有者		縮 尺	1／　250

座 標 面 積 計 算 書

地 番	80-18	地 目	

筆 界 点	X	Y	辺長	方向角	備　考
80-45	24600.825	20268.470	12.355	313-15-19	
80-46	24608.783	20276.023	10.972	43-30-16	
80-78	24597.672	20287.729	16.140	133-30-22	
80-79	24596.492	20286.609	1.627	223-30-20	
80-80	24591.836	20282.188	6.421	223-31-01	
80-82	24589.757	20280.214	2.867	223-30-58	
80-81	24592.359	20277.468	3.783	313-27-27	

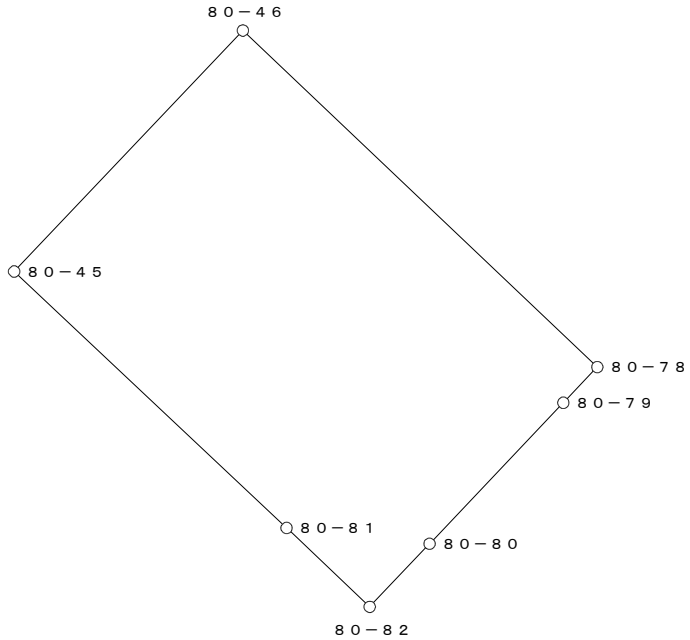


○：筆界点

面積算出公式	倍 面 積　２Ａ	353.044936	土 地 の 所 在			
Ａ＝ 1／2 ΣXn(Y(n+1)－Y(n-1))	面　　積　　Ａ	176.5224680	土地 の 所有者		縮 尺	1／　250

座 標 面 積 計 算 書

地 番	80-19	地 目	

筆 界 点	X	Y	辺長	方向角	備　考
80-46	24608.783	20276.023	16.140	313-30-22	
80-47	24616.820	20283.651	11.081	43-30-16	
80-76	24605.722	20295.372	16.141	133-26-10	
80-77	24600.476	20290.391	7.234	223-30-57	
80-78	24597.672	20287.729	3.866	223-30-43	

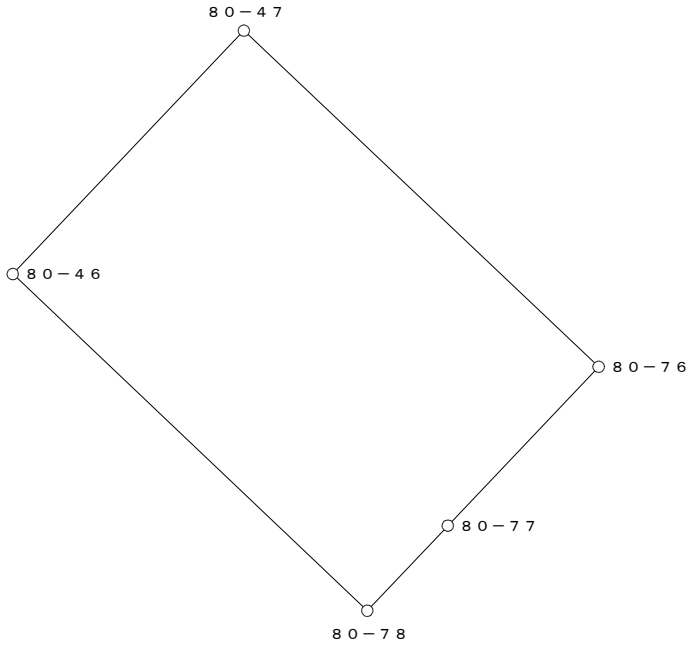


○：筆界点

面積算出公式	倍 面 積　２Ａ	358.010022	土 地 の 所 在			
Ａ＝ 1／2 ΣXn(Y(n+1)－Y(n-1))	面　　積　　Ａ	179.0050110	土地 の 所有者		縮 尺	1／　250

座 標 面 積 計 算 書

地 番	80-20(1)	地 目	

筆 界 点	X	Y	辺長	方向角	備　考
80-47	24616.820	20283.651	16.141	313-26-10	
80-48	24623.013	20289.528	8.538	43-30-01	
80-75	24611.899	20301.237	16.144	133-30-24	
80-76	24605.722	20295.372	8.518	223-30-57	

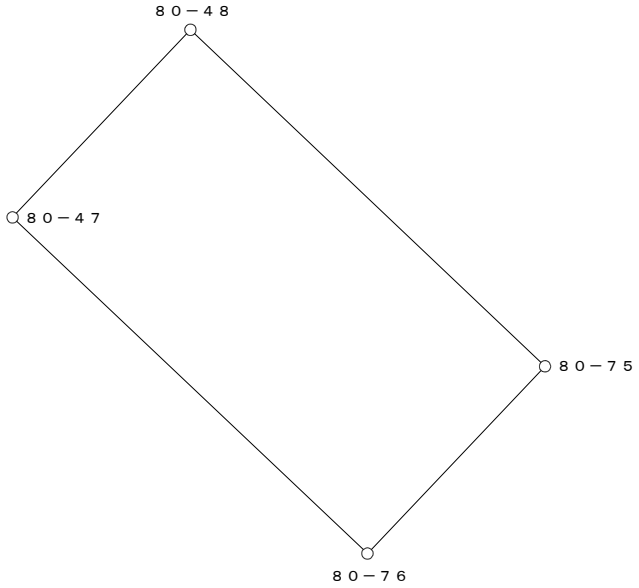


○：筆界点

面積算出公式	倍 面 積　２Ａ	275.321202	土 地 の 所 在			
Ａ＝ 1／2 ΣXn(Y(n+1)－Y(n-1))	面　　積　　Ａ	137.6606010	土地 の 所有者		縮 尺	1／　250

座 標 面 積 計 算 書

地 番	80-21	地 目	

筆 界 点	X	Y	辺長	方向角	備　考
80-48	24623.013	20289.528	16.144	313-30-24	
80-49	24629.755	20295.927	9.295	43-30-17	
80-72	24618.655	20307.651	16.145	133-26-02	
80-73	24617.804	20306.843	1.173	223-30-55	
80-74	24612.242	20301.563	7.669	223-30-36	
80-75	24611.899	20301.237	0.473	223-32-40	

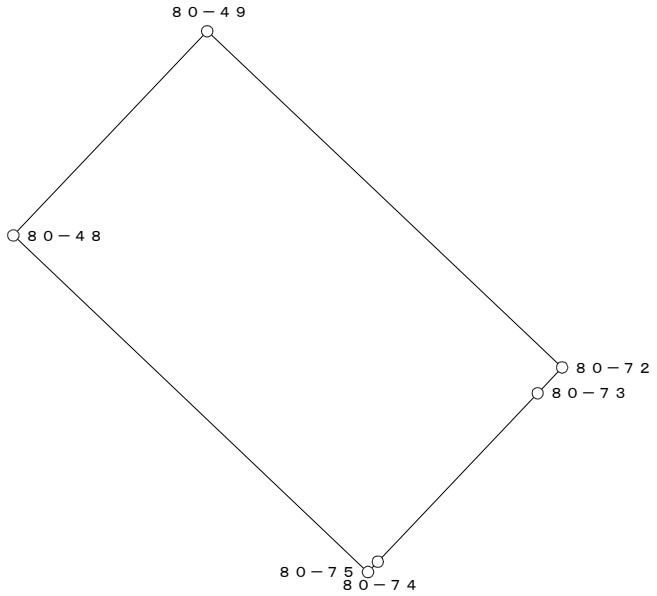


○：筆界点

面積算出公式	倍 面 積　２Ａ	300.464946	土 地 の 所 在			
Ａ＝ 1／2 ΣXn(Y(n+1)－Y(n-1))	面　　積　　Ａ	150.2324730	土地 の 所有者		縮 尺	1／　250

座 標 面 積 計 算 書

地 番	80-22	地 目	

筆 界 点	X	Y	辺長	方向角	備　考
80-49	24629.755	20295.927	16.145	313-26-02	
80-26	24632.671	20298.695	4.021	43-30-30	
80-63	24634.254	20300.123	2.132	42-03-11	
80-71	24623.094	20311.866	16.200	133-32-31	
80-72	24618.655	20307.651	6.121	223-31-02	

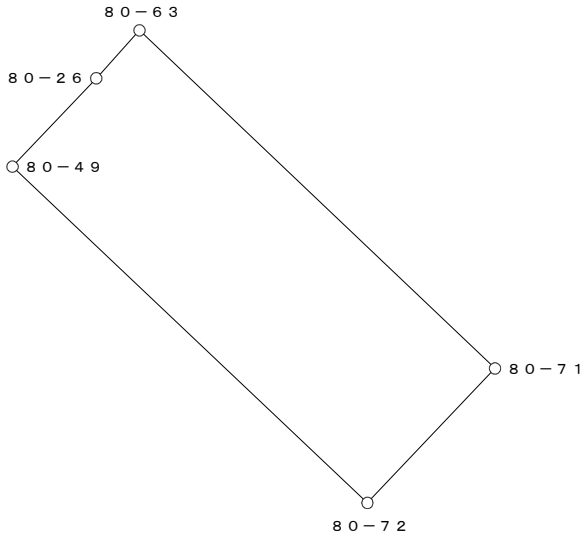

○：筆界点

面積算出公式	倍 面 積　２Ａ　198.270757	土 地 の 所 在			
Ａ＝ 1／2 ΣXn(Y(n+1)－Y(n-1))	面　積　Ａ　99.1353785	土地 の 所有者		縮 尺	1／　250