
換　地　図

縮尺　５００分の１

所 在　　那覇市真嘉比二丁目

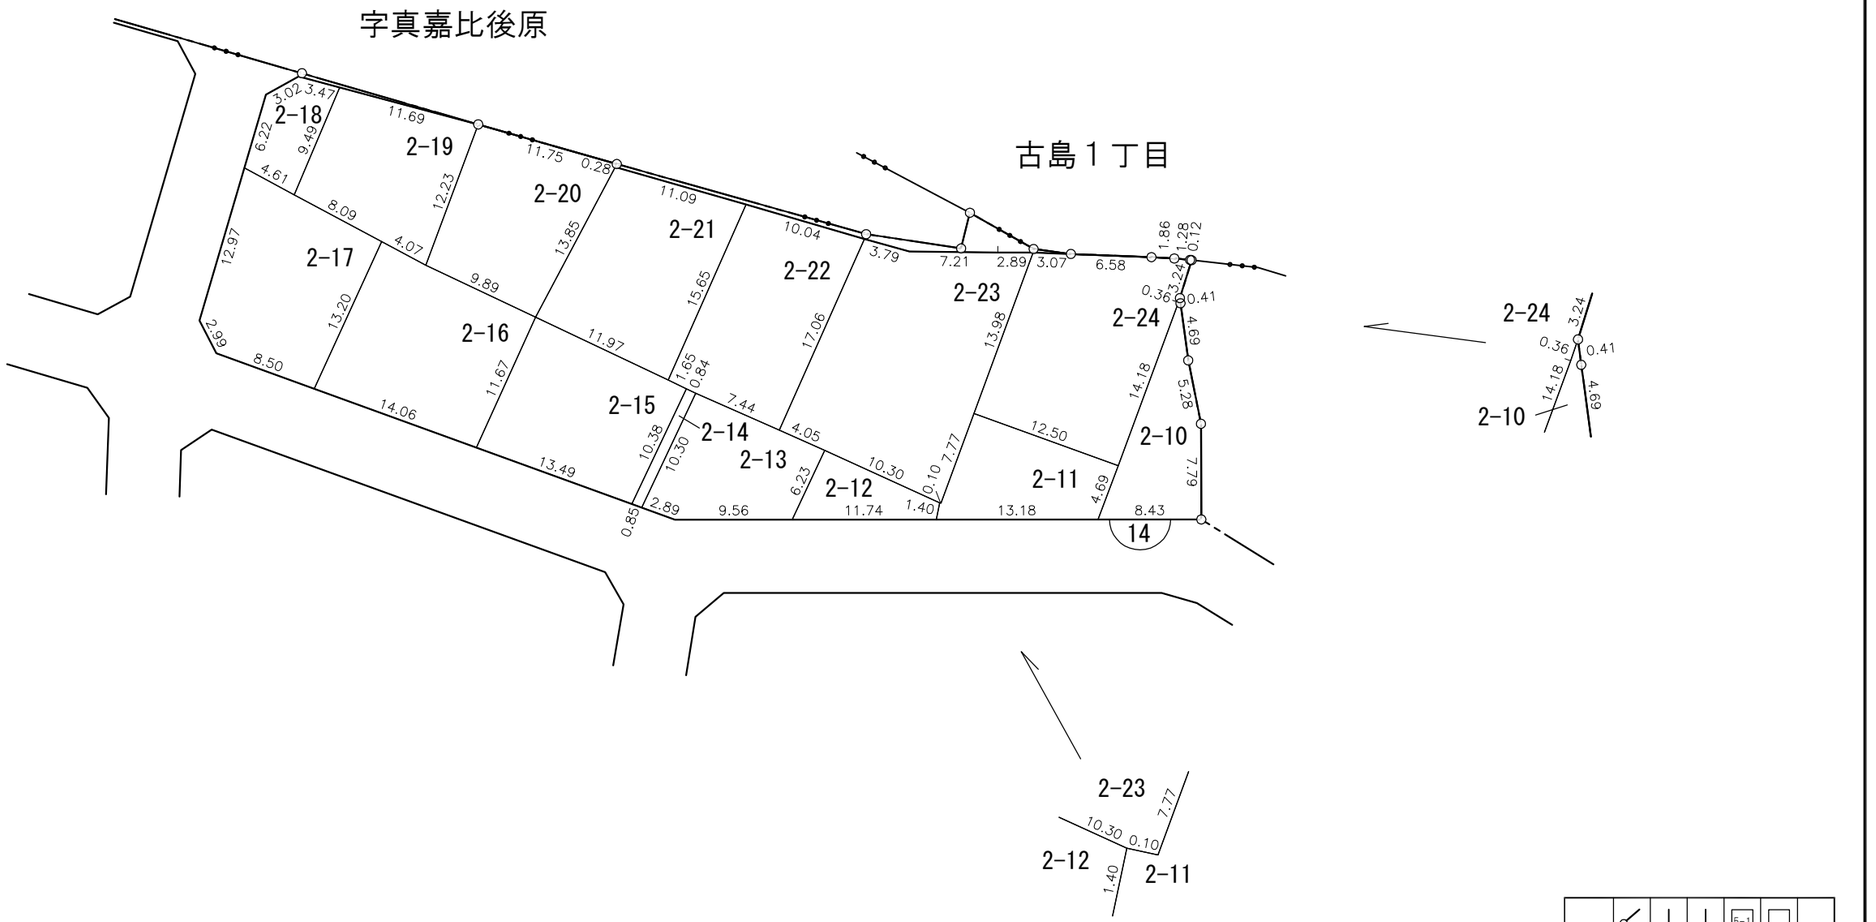

凡例	
施行地区界	
町界	
丁目界	
地番	5-1
換地	

那覇広域都市計画事業真嘉比古島第二土地区画整理事業

画地出来形確認測量原図　１４街区

S=1/500



面　積　一　覧　表

種　　別	地　　番	地　　目	面　　積	地　　積	備　　考
	1401:14-1		42.8759945	42.87	
	1402:14-2		128.7776570	128.77	
	1403:14-3-1		141.6410895	141.64	
	1404:14-3-2		168.8325515	168.83	
	1405:14-4		163.1323075	163.13	
	1406:14-5		262.8135645	262.81	
	1407:14-6-1		199.4297180	199.42	
	1408:14-6-2		86.7662030	86.76	
	1409:14-7		81.4565030	81.45	
	1410:14-8		40.1906880	40.19	
	1411:14-9		99.8777920	99.87	
	1412:14-10-1		8.7798965	8.77	
	1413:14-10-2		149.3286780	149.32	
	1414:14-11		173.0377715	173.03	
	1415:14-12		160.8041415	160.80	
			1907.7445560	1907.66	
			1907.7445560	1907.66	

座　標　リ　ス　ト

測　　点	X　座　標	Y　座　標
1401:14-1	25158.424	20265.431
1402:14-2	25161.091	20264.061
1403:14-3	25179.510	20269.488
1404:14-4	25180.979	20272.136
1405:14-5	25177.075	20286.794
1406:14-6	25173.851	20298.095
1407:14-7	25173.594	20297.975
1408:14-8	25170.542	20308.642
1409:14-9	25167.734	20318.290
1410:14-10	25166.717	20321.949
1411:14-11	25166.633	20329.162
1412:14-12	25166.629	20332.055
1413:14-13	25166.516	20335.126
1414:14-14	25166.256	20341.701
1415:14-15	25166.148	20343.566
1416:14-16	25166.035	20344.848
1417:14-17	25166.017	20344.975
1418:14-18	25162.914	20344.017
1419:14-19	25162.501	20344.071
1420:14-20	25157.846	20344.701
1421:14-21	25152.667	20345.738
1422:14-22	25144.831	20345.843
1423:14-23	25144.874	20345.767
1424:14-24	25144.861	20302.849
1425:14-25	25145.846	20300.130
1426:14-26	25150.735	20286.642
1427:14-27	25155.527	20273.424
1428:14-28	25173.541	20267.729
1429:14-29	25180.085	20275.493
1430:14-30	25144.871	20337.336
1431:14-31	25144.867	20324.151


測　　点	X　座　標	Y　座　標
1432:14-32	25144.864	20312.410
1433:14-33	25171.343	20271.787
1434:14-34	25167.529	20278.928
1435:14-35	25165.608	20282.524
1436:14-36	25161.367	20291.463
1437:14-37	25156.237	20302.279
1438:14-38	25155.154	20304.541
1439:14-39	25152.147	20311.353
1440:14-40	25150.512	20315.059
1441:14-41	25146.237	20324.438
1442:14-42	25146.215	20324.540
1443:14-43	25153.507	20327.224
1444:14-44	25149.265	20338.988
1445:14-45	25162.568	20343.899
1446:14-46	25146.137	20299.328
1447:14-47	25155.521	20303.776
19418:No.271-1	25177.075	20286.794
19419:No.271-2	25173.851	20298.095
19366:BK110	25144.874	20345.767
19367:BK111	25152.667	20345.738
19368:BK112	25157.846	20344.701
19369:BK113	25162.501	20344.071
19370:BK113-1	25162.914	20344.017
19371:BK113-2	25166.017	20344.975
19372:BK113-3	25166.035	20344.848
19373:BK113-4	25166.148	20343.566
19374:BK113-5	25166.256	20341.701
19376:BK114	25166.516	20335.126

測　　点	X　座　標	Y　座　標

座 標 面 積 計 算 書

地 番	14-1	地 目	

筆 界 点	X	Y	辺長	方向角	備　考
14-3	25179.510	20269.488	6.223	16-25-11	
14-4	25180.979	20272.136	3.028	60-58-49	
14-29	25180.085	20275.493	3.474	104-54-44	
14-33	25171.343	20271.787	9.495	202-58-25	
14-28	25173.541	20267.729	4.615	298-26-31	

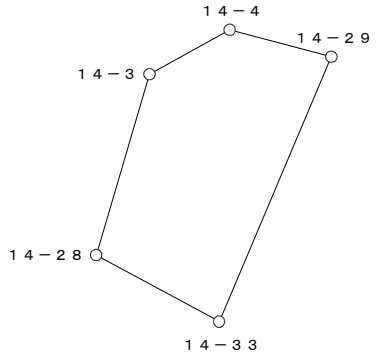


○：筆界点

面積算出公式	倍 面 積　２Ａ	85.751989	土 地 の 所 在			
Ａ＝ 1／2 ΣXn(Y(n+1)－Y(n-1))	面　　積　　Ａ	42.8759945	土地 の 所有者		縮 尺	1／　250

座 標 面 積 計 算 書

地 番	14-2	地 目	

筆 界 点	X	Y	辺長	方向角	備　考
14-29	25180.085	20275.493	9.495	22-58-25	
No.271-1	25177.075	20286.794	11.695	104-54-52	
14-35	25165.608	20282.524	12.236	200-25-26	
14-34	25167.529	20278.928	4.077	298-06-41	
14-33	25171.343	20271.787	8.096	298-06-24	

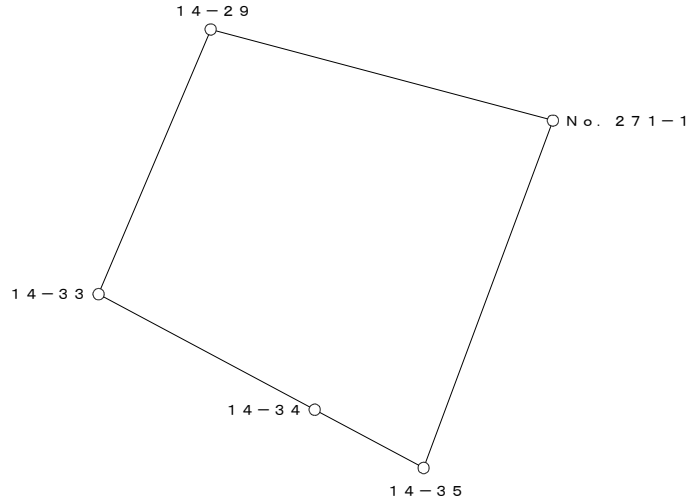


○：筆界点

面積算出公式	倍 面 積　２Ａ	257.555314	土 地 の 所 在			
Ａ＝ 1／2 ΣXn(Y(n+1)－Y(n-1))	面　　積　　Ａ	128.7776570	土地 の 所有者		縮 尺	1／　250

座 標 面 積 計 算 書

地 番	14-3-1	地 目	

筆 界 点	X	Y	辺長	方向角	備　考
No.271-1	25177.075	20286.794	12.236	20-25-26	
No.271-2	25173.851	20298.095	11.752	105-55-21	
14-7	25173.594	20297.975	0.284	205-01-45	
14-36	25161.367	20291.463	13.853	208-02-22	
14-35	25165.608	20282.524	9.894	295-22-53	

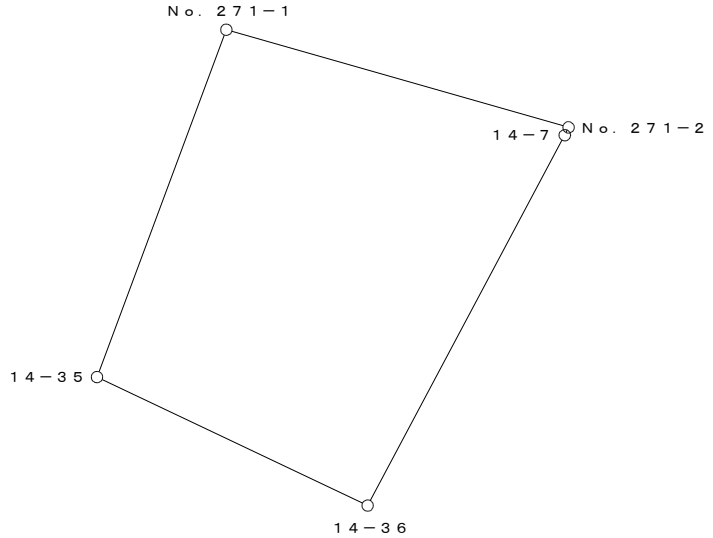


○：筆界点

面積算出公式	倍 面 積　2A	283.282179	土 地 の 所 在			
A＝ 1／2 ΣXn(Y(n+1)－Y(n-1))	面　積　A	141.6410895	土地 の 所有者		縮 尺	1／　250

座 標 面 積 計 算 書

地 番	14-3-2	地 目	

筆 界 点	X	Y	辺長	方向角	備　考
14-36	25161.367	20291.463	11.971	295-22-29	
14-7	25173.594	20297.975	13.853	28-02-22	
14-8	25170.542	20308.642	11.095	105-58-00	
14-37	25156.237	20302.279	15.656	203-58-48	

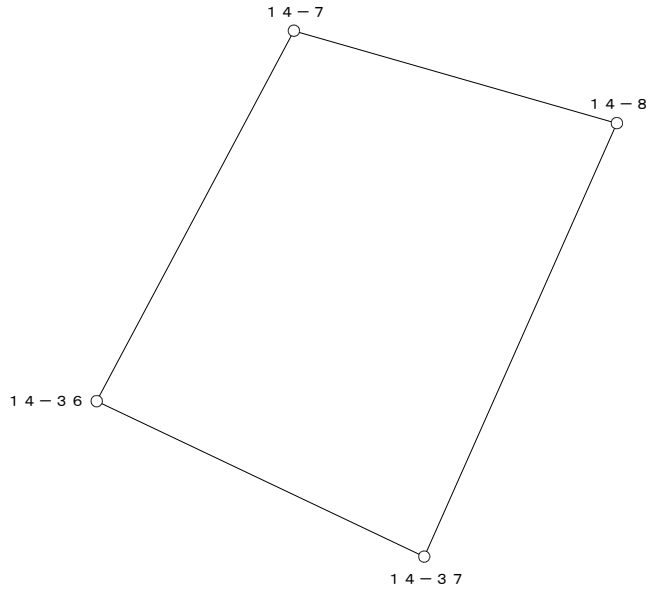


○：筆界点

面積算出公式	倍 面 積　２Ａ	337.665103	土 地 の 所 在			
Ａ＝ 1／2 ΣXn(Y(n+1)－Y(n-1))	面　　積　　Ａ	168.8325515	土地 の 所有者		縮 尺	1／　250

座 標 面 積 計 算 書

地 番	14-4	地 目	

筆 界 点	X	Y	辺長	方向角	備 考
14-37	25156.237	20302.279	1.659	295-33-41	
14-8	25170.542	20308.642	15.656	23-58-48	
14-9	25167.734	20318.290	10.048	106-13-38	
14-39	25152.147	20311.353	17.061	203-59-29	
14-38	25155.154	20304.541	7.446	293-49-05	
14-47	25155.521	20303.776	0.848	295-37-44	

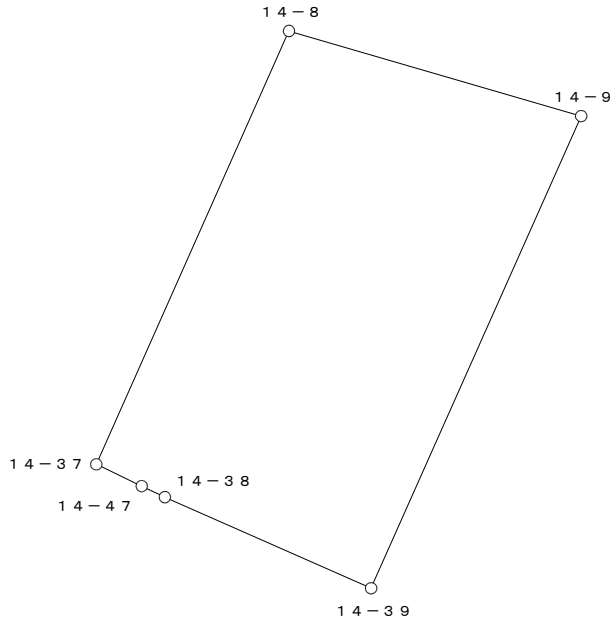


○：筆界点

面積算出公式	倍 面 積　２Ａ	326.264615	土 地 の 所 在			
Ａ＝ 1／2 ΣXn(Y(n+1)－Y(n-1))	面　　積　　Ａ	163.1323075	土地 の 所有者		縮 尺	1／　250

座 標 面 積 計 算 書

地 番	14-5	地 目	

筆 界 点	X	Y	辺長	方向角	備　考
14-39	25152.147	20311.353	4.051	293-48-21	
14-9	25167.734	20318.290	17.061	23-59-29	
14-10	25166.717	20321.949	3.798	105-31-59	
14-11	25166.633	20329.162	7.213	90-40-02	
14-12	25166.629	20332.055	2.893	90-04-45	
14-43	25153.507	20327.224	13.983	200-12-42	
14-42	25146.215	20324.540	7.770	200-12-27	
14-41	25146.237	20324.438	0.104	282-10-17	
14-40	25150.512	20315.059	10.307	294-30-14	

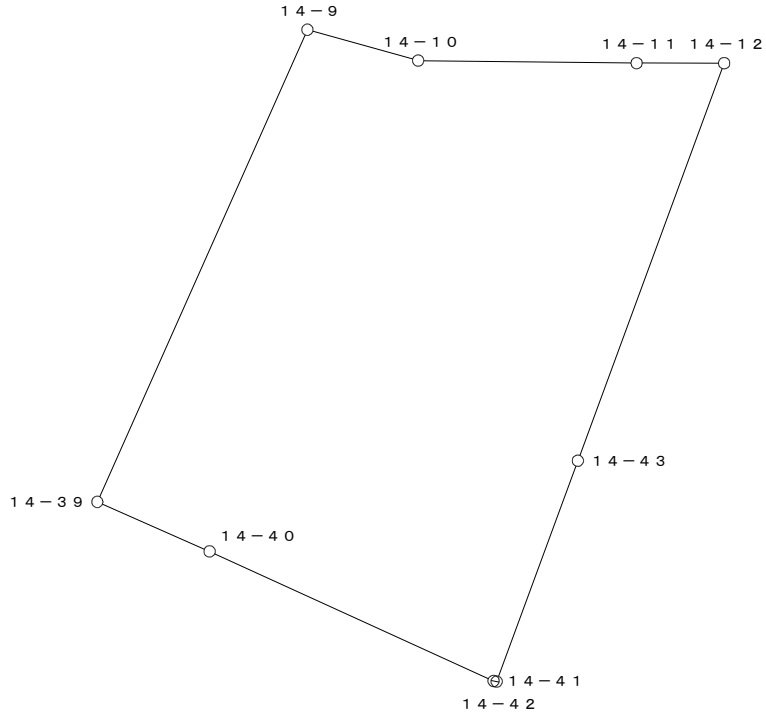


○：筆界点

面積算出公式	倍 面 積　２Ａ	525.627129	土 地 の 所 在			
Ａ＝ 1／2 ΣXn(Y(n+1)－Y(n-1))	面　　積　　Ａ	262.8135645	土地 の 所有者		縮 尺	1／　250

座 標 面 積 計 算 書

地 番	14-6-1	地 目	

筆 界 点	X	Y	辺長	方向角	備　考
14-43	25153.507	20327.224	12.505	289-49-44	
14-12	25166.629	20332.055	13.983	20-12-42	
BK114	25166.516	20335.126	3.073	92-06-26	
BK113-5	25166.256	20341.701	6.580	92-15-52	
BK113-4	25166.148	20343.566	1.868	93-18-51	
BK113-3	25166.035	20344.848	1.287	95-02-14	
BK113-2	25166.017	20344.975	0.128	98-04-01	
BK113-1	25162.914	20344.017	3.248	197-09-26	
14-45	25162.568	20343.899	0.366	198-49-53	
14-44	25149.265	20338.988	14.181	200-15-45	

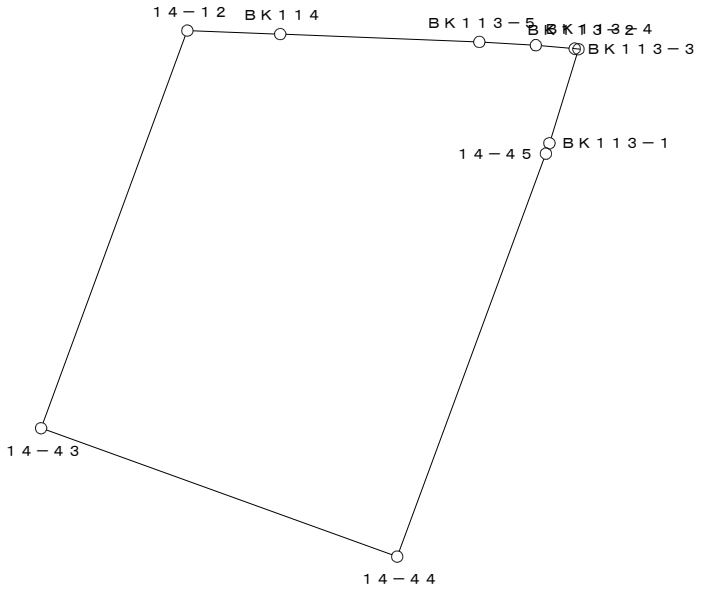


○：筆界点

面積算出公式	倍 面 積　２Ａ	398.859436	土 地 の 所 在			
Ａ＝ 1／2 ΣXn(Y(n+1)－Y(n-1))	面　　積　　Ａ	199.4297180	土地 の 所有者		縮 尺	1／　250

座 標 面 積 計 算 書

地 番	14-6-2	地 目	

筆 界 点	X	Y	辺長	方向角	備 考
14-42	25146.215	20324.540	0.104	102-10-17	
14-43	25153.507	20327.224	7.770	20-12-27	
14-44	25149.265	20338.988	12.505	109-49-44	
14-30	25144.871	20337.336	4.694	200-36-17	
14-31	25144.867	20324.151	13.185	269-58-57	
14-41	25146.237	20324.438	1.400	11-49-54	

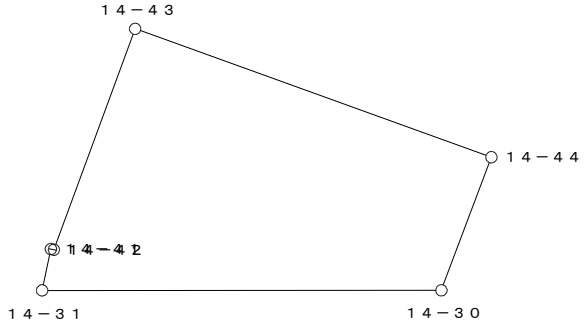


○：筆界点

面積算出公式	倍 面 積　２Ａ　173.532406	土 地 の 所 在			
Ａ＝ 1／2 ΣXn(Y(n+1)－Y(n-1))	面　積　Ａ　86.7662030	土地 の 所有者		縮 尺	1／　250

座 標 面 積 計 算 書

地 番	14-7	地 目	

筆 界 点	X	Y	辺長	方向角	備　考
BK113-1	25162.914	20344.017	0.366	18-49-53	
BK113	25162.501	20344.071	0.417	172-33-03	
BK112	25157.846	20344.701	4.697	172-17-33	
BK111	25152.667	20345.738	5.282	168-40-38	
BK110	25144.874	20345.767	7.793	179-47-12	
14-30	25144.871	20337.336	8.431	269-58-47	
14-44	25149.265	20338.988	4.694	20-36-17	
14-45	25162.568	20343.899	14.181	20-15-45	

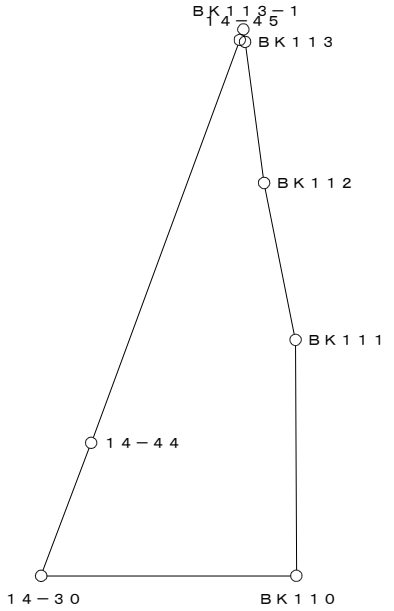


○：筆界点

面積算出公式	倍 面 積　2A	162.913006	土 地 の 所 在			
A＝ 1／2 ΣXn(Y(n+1)－Y(n-1))	面　積　A	81.4565030	土地 の 所有者		縮 尺	1／　250

座 標 面 積 計 算 書

地 番	14-8	地 目	

筆 界 点	X	Y	辺長	方向角	備　考
14-31	25144.867	20324.151	1.400	191-49-54	
14-32	25144.864	20312.410	11.741	269-59-07	
14-40	25150.512	20315.059	6.238	25-07-38	
14-41	25146.237	20324.438	10.307	114-30-14	

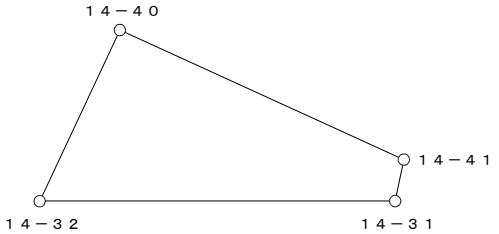


○：筆界点

面積算出公式	倍 面 積　２Ａ	80.381376	土 地 の 所 在			
Ａ＝ 1／2 ΣXn(Y(n+1)－Y(n-1))	面　　積　　Ａ	40.1906880	土地 の 所有者		縮 尺	1／　250

座 標 面 積 計 算 書

地 番	14-9	地 目	

筆 界 点	X	Y	辺長	方向角	備　考
14-24	25144.861	20302.849	9.561	269-58-55	
14-25	25145.846	20300.130	2.892	289-54-49	
14-38	25155.154	20304.541	10.300	25-21-21	
14-39	25152.147	20311.353	7.446	113-49-05	
14-40	25150.512	20315.059	4.051	113-48-21	
14-32	25144.864	20312.410	6.238	205-07-38	

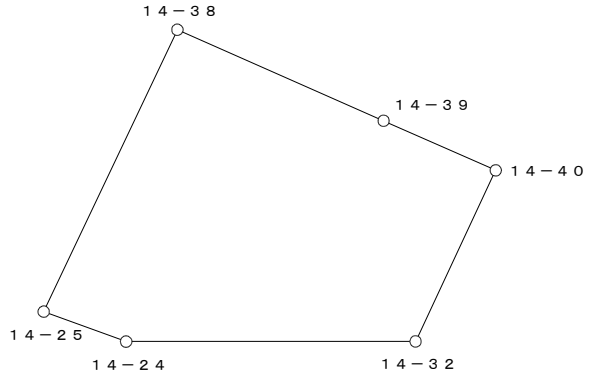


○：筆界点

面積算出公式	倍 面 積　２Ａ	199.755584	土 地 の 所 在			
Ａ＝ 1／2 ΣXn(Y(n+1)－Y(n-1))	面　積　Ａ	99.8777920	土地 の 所有者		縮 尺	1／　250

座 標 面 積 計 算 書

地 番	14-10-1	地 目	

筆 界 点	X	Y	辺長	方向角	備 考
14-38	25155.154	20304.541	0.848	115-37-44	
14-25	25145.846	20300.130	10.300	205-21-21	
14-46	25146.137	20299.328	0.853	289-56-35	
14-47	25155.521	20303.776	10.385	25-21-39	

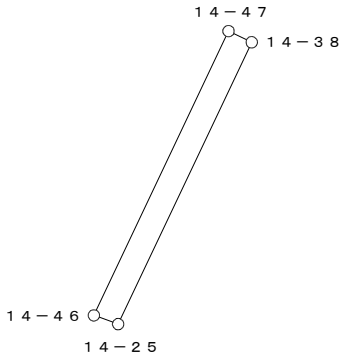


○：筆界点

面積算出公式	倍 面 積　２Ａ	17.559793	土 地 の 所 在			
Ａ＝ 1／2 ΣXn(Y(n+1)－Y(n-1))	面　　積　　Ａ	8.7798965	土地 の 所有者		縮 尺	1／　250

座 標 面 積 計 算 書

地 番	14-10-2	地 目	

筆 界 点	X	Y	辺長	方向角	備　考
14-46	25146.137	20299.328	10.385	205-21-39	
14-26	25150.735	20286.642	13.494	289-55-22	
14-36	25161.367	20291.463	11.674	24-23-30	
14-37	25156.237	20302.279	11.971	115-22-29	
14-47	25155.521	20303.776	1.659	115-33-41	

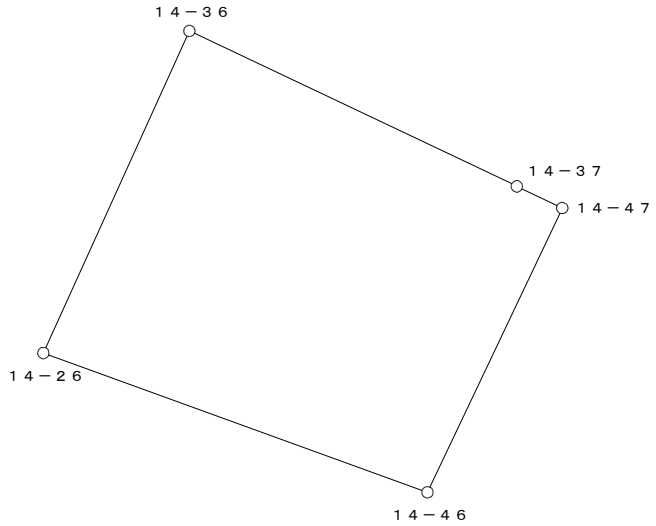


○：筆界点

面積算出公式	倍 面 積　２Ａ	298.657356	土 地 の 所 在			
Ａ＝ 1／2 ΣXn(Y(n+1)－Y(n-1))	面　　積　　Ａ	149.3286780	土地 の 所有者		縮 尺	1／　250

座 標 面 積 計 算 書

地 番	14-11	地 目	

筆 界 点	X	Y	辺長	方向角	備　考
14-26	25150.735	20286.642	11.674	204-23-30	
14-27	25155.527	20273.424	14.060	289-55-39	
14-34	25167.529	20278.928	13.204	24-38-09	
14-35	25165.608	20282.524	4.077	118-06-41	
14-36	25161.367	20291.463	9.894	115-22-53	

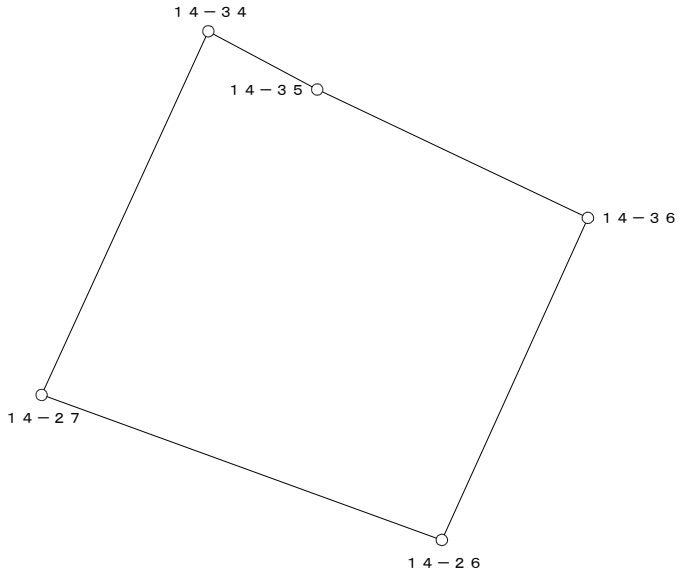


○：筆界点

面積算出公式	倍 面 積　２Ａ	346.075543	土 地 の 所 在			
Ａ＝ 1／2 ΣXn(Y(n+1)－Y(n-1))	面　　積　　Ａ	173.0377715	土地 の 所有者		縮 尺	1／　250

座 標 面 積 計 算 書

地 番	14-12	地 目	

筆 界 点	X	Y	辺長	方向角	備 考
14-1	25158.424	20265.431	8.502	289-55-22	
14-2	25161.091	20264.061	2.998	332-48-40	
14-28	25173.541	20267.729	12.979	16-24-57	
14-33	25171.343	20271.787	4.615	118-26-31	
14-34	25167.529	20278.928	8.096	118-06-24	
14-27	25155.527	20273.424	13.204	204-38-09	

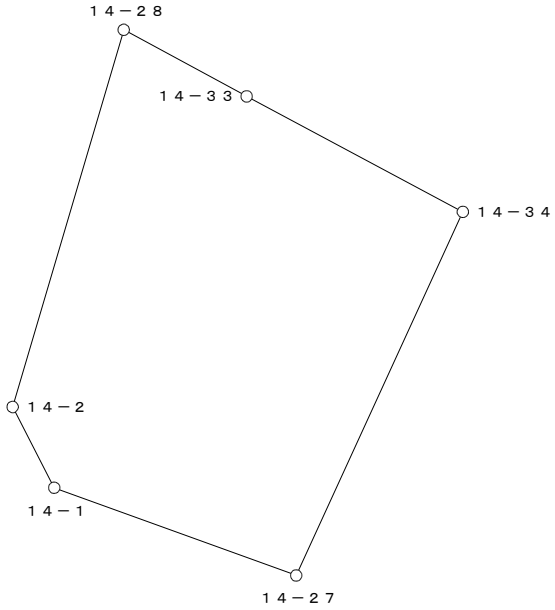

○：筆界点

面積算出公式	倍 面 積　２Ａ	321.608283	土 地 の 所 在			
Ａ＝ 1／2 ΣXn(Y(n+1)－Y(n-1))	面　　積　　Ａ	160.8041415	土地 の 所有者		縮 尺	1／　250