
換　地　図　　縮尺　５００分の１

所 在　　那覇市真嘉比二丁目

字真嘉比後原

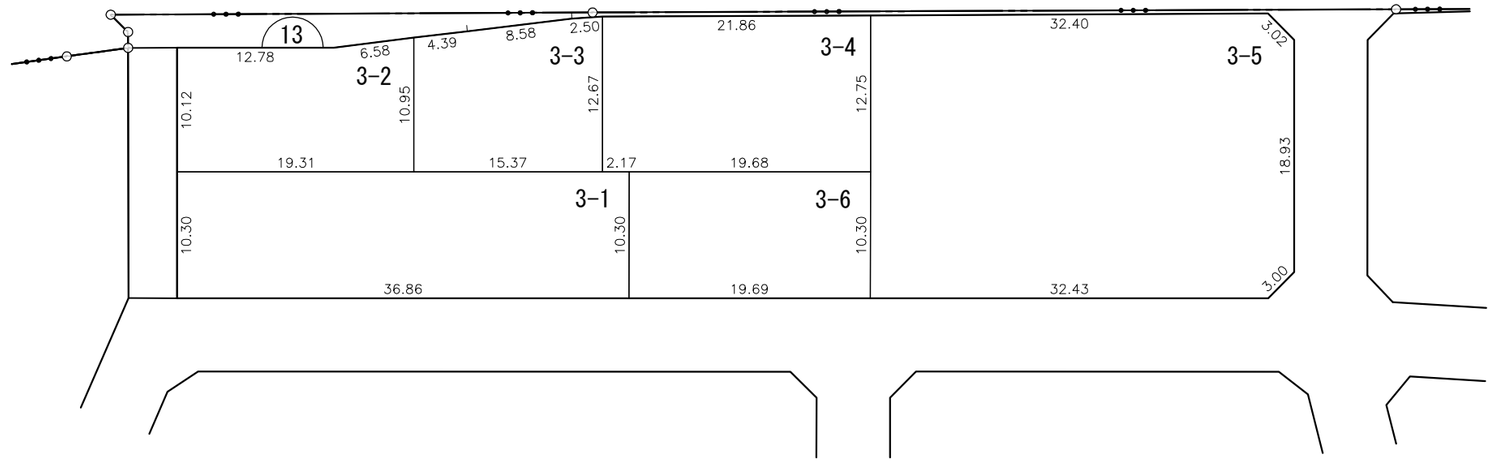


凡例						
	施行地区界	町界	丁目界	5-1 地番	換地	

那覇広域都市計画事業真嘉比古島第二土地区画整理事業

画地出来形確認測量原図　１３街区

S=1/500

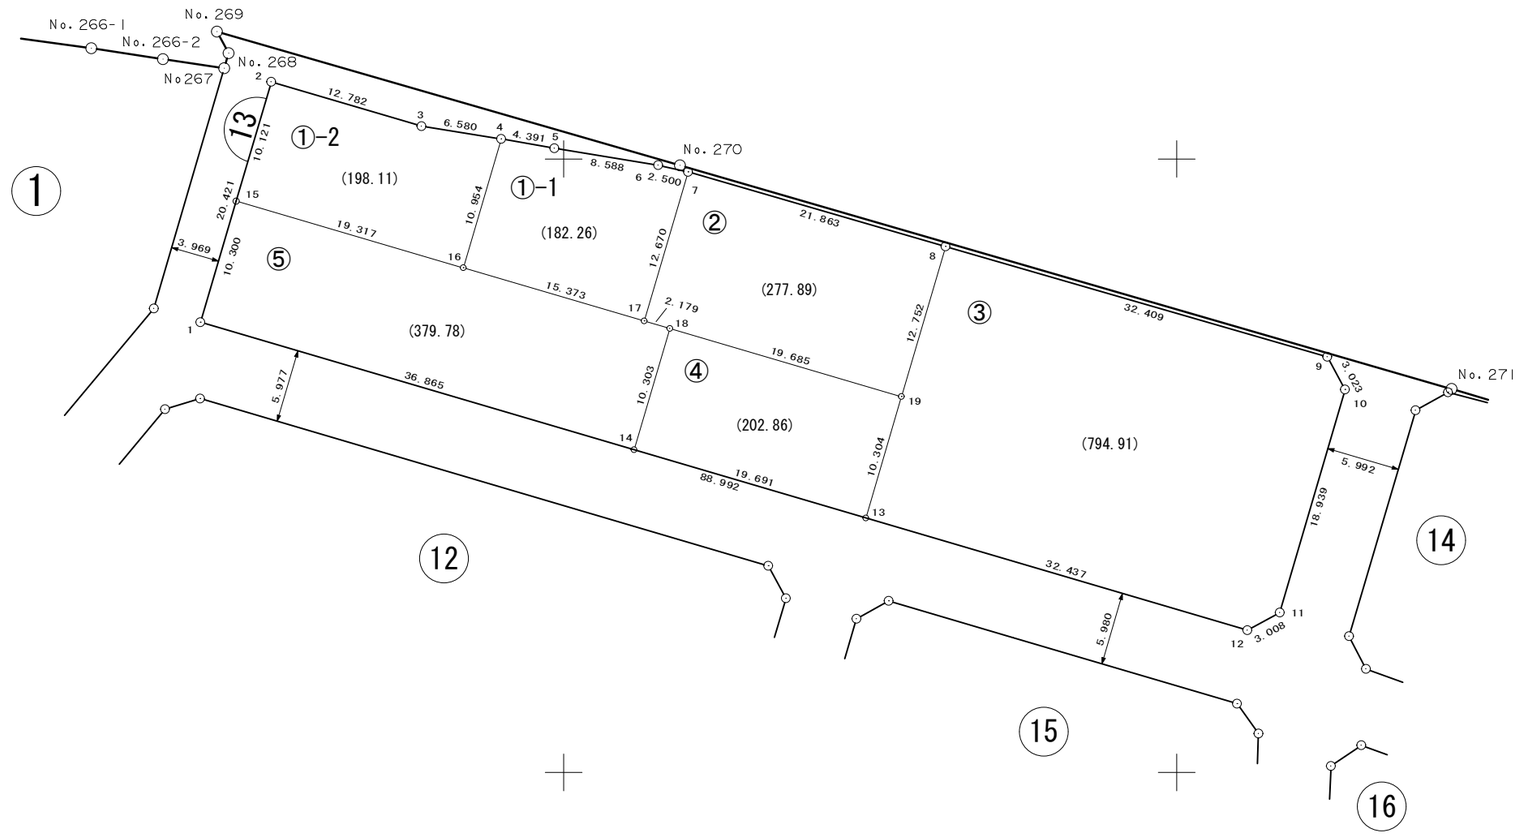

面　積　一　覧　表

種　　別	地　　番	地　　目	面　　積	地　　積	備　　考
	1301:13-1-1		182.2622690	182.26	
	1302:13-1-2		198.1187200	198.11	
	1303:13-2		277.8996100	277.89	
	1304:13-3		794.9172135	794.91	
	1305:13-4		202.8609510	202.86	
	1306:13-5		379.7849455	379.78	
			2035.8437090	2035.81	
			2035.8437090	2035.81	

座　標　リ　ス　ト

測　　点	X　座　標	Y　座　標
1301:13-1	25186.689	20170.384
1302:13-2	25206.277	20176.155
1303:13-3	25202.668	20188.417
1304:13-4	25201.633	20194.915
1305:13-5	25200.874	20199.240
1306:13-6	25199.483	20207.715
1307:13-7	25198.942	20210.156
1308:13-8	25192.857	20231.155
1309:13-9	25183.863	20262.291
1310:13-10	25181.205	20263.732
1311:13-11	25163.030	20258.406
1312:13-12	25161.591	20255.764
1313:13-13	25170.739	20224.644
1314:13-14	25176.292	20205.752
1315:13-15	25196.569	20173.295
1316:13-16	25191.123	20191.828
1317:13-17	25186.788	20206.577
1318:13-18	25186.174	20208.668
1319:13-19	25180.624	20227.554


測　　点	X　座　標	Y　座　標

測　　点	X　座　標	Y　座　標

座 標 面 積 計 算 書

地 番	13-1-1	地 目	

筆 界 点	X	Y	辺長	方向角	備　考
13-4	25201.633	20194.915	10.954	16-22-07	
13-5	25200.874	20199.240	4.391	99-57-13	
13-6	25199.483	20207.715	8.588	99-19-15	
13-7	25198.942	20210.156	2.500	102-29-47	
13-17	25186.788	20206.577	12.670	196-24-29	
13-16	25191.123	20191.828	15.373	286-22-44	

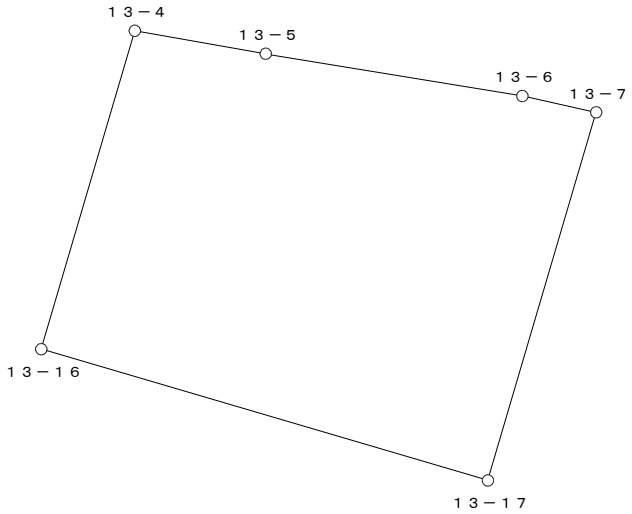


○：筆界点

面積算出公式	倍 面 積　２Ａ	364.524538	土 地 の 所 在			
Ａ＝ 1／2 ΣXn(Y(n+1)－Y(n-1))	面　　積　　Ａ	182.2622690	土地 の 所有者		縮 尺	1／　250

座 標 面 積 計 算 書

地 番	13-1-2	地 目	

筆 界 点	X	Y	辺長	方向角	備　考
13-2	25206.277	20176.155	10.121	16-24-54	
13-3	25202.668	20188.417	12.782	106-24-02	
13-4	25201.633	20194.915	6.580	99-03-00	
13-16	25191.123	20191.828	10.954	196-22-07	
13-15	25196.569	20173.295	19.317	286-22-32	

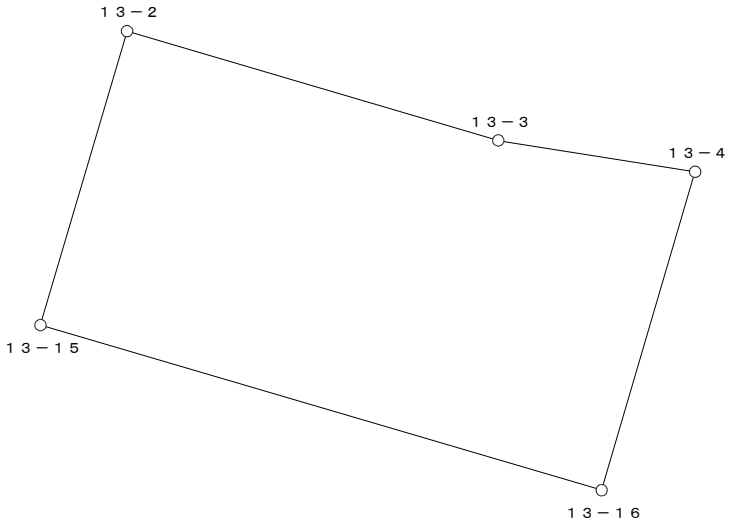


○：筆界点

面積算出公式	倍 面 積　２Ａ	396.237440	土 地 の 所 在			
Ａ＝ 1／2 ΣXn(Y(n+1)－Y(n-1))	面　　積　　Ａ	198.1187200	土地 の 所有者		縮 尺	1／　250

座 標 面 積 計 算 書

地 番	13-2	地 目	

筆 界 点	X	Y	辺長	方向角	備　考
13-7	25198.942	20210.156	12.670	16-24-29	
13-8	25192.857	20231.155	21.863	106-09-37	
13-19	25180.624	20227.554	12.752	196-24-10	
13-18	25186.174	20208.668	19.685	286-22-35	
13-17	25186.788	20206.577	2.179	286-21-52	

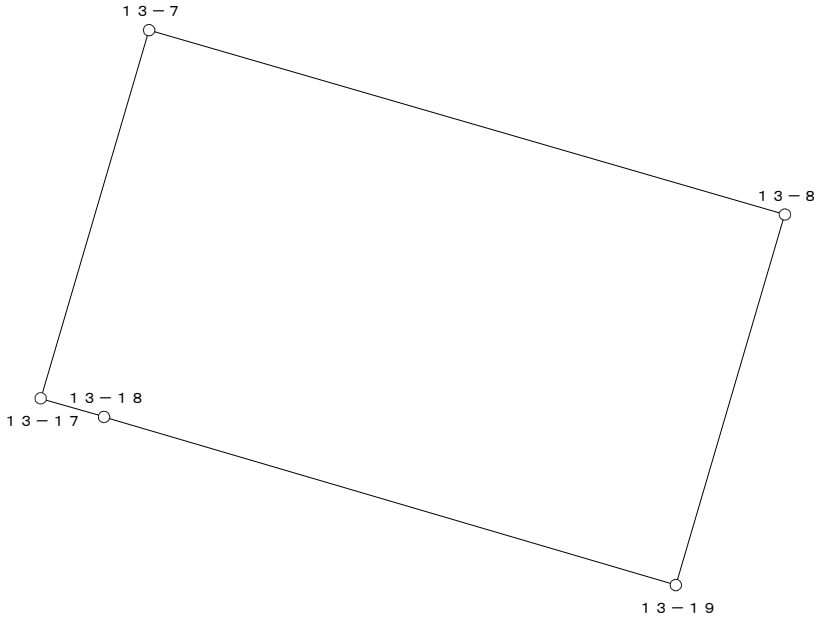


○：筆界点

面積算出公式	倍 面 積　２Ａ	555.799220	土 地 の 所 在			
Ａ＝ 1／2 ΣXn(Y(n+1)－Y(n-1))	面　　積　　Ａ	277.8996100	土地 の 所有者		縮 尺	1／　250

座 標 面 積 計 算 書

地 番	13-3	地 目	

筆 界 点	X	Y	辺長	方向角	備　考
13-8	25192.857	20231.155	12.752	16-24-10	
13-9	25183.863	20262.291	32.409	106-06-43	
13-10	25181.205	20263.732	3.023	151-32-10	
13-11	25163.030	20258.406	18.939	196-19-58	
13-12	25161.591	20255.764	3.008	241-25-28	
13-13	25170.739	20224.644	32.437	286-22-52	
13-19	25180.624	20227.554	10.304	16-24-13	

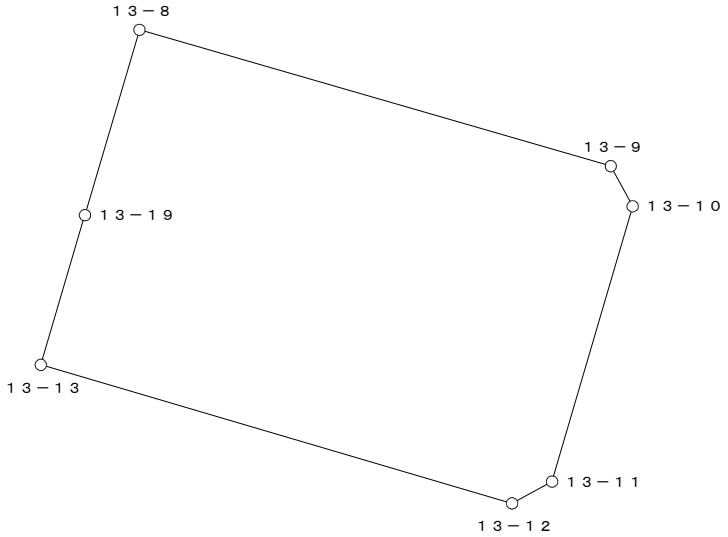


○：筆界点

面積算出公式	倍 面 積　２Ａ　1589.834427	土 地 の 所 在			
Ａ＝ 1／2 ΣXn(Y(n+1)－Y(n-1))	面　積　Ａ　794.9172135	土地 の 所有者		縮 尺	1／　500

座 標 面 積 計 算 書

地 番	13-4	地 目	

筆 界 点	X	Y	辺長	方向角	備　考
13-13	25170.739	20224.644	10.304	196-24-13	
13-14	25176.292	20205.752	19.691	286-22-47	
13-18	25186.174	20208.668	10.303	16-26-25	
13-19	25180.624	20227.554	19.685	106-22-35	

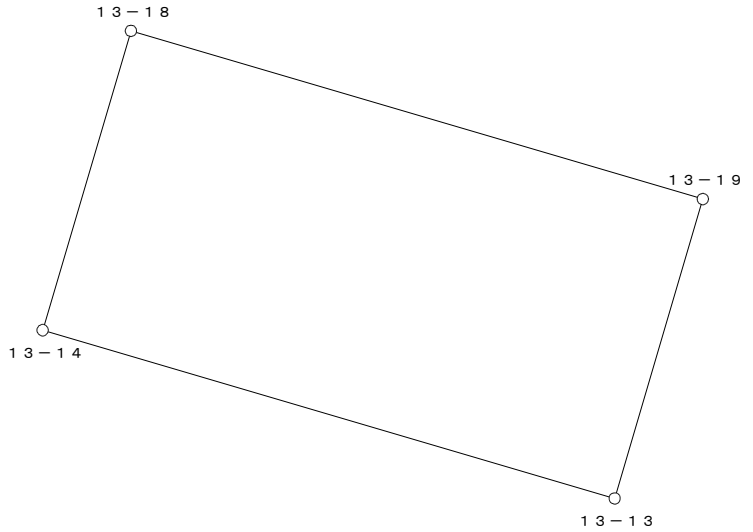


○：筆界点

面積算出公式	倍 面 積　２Ａ	405.721902	土 地 の 所 在			
Ａ＝ 1／2 ΣXn(Y(n+1)－Y(n-1))	面　　積　　Ａ	202.8609510	土地 の 所有者		縮 尺	1／　250

座 標 面 積 計 算 書

地 番	13-5	地 目	

筆 界 点	X	Y	辺長	方向角	備　考
13-1	25186.689	20170.384	10.300	196-25-01	
13-14	25176.292	20205.752	36.865	106-22-54	
13-18	25186.174	20208.668	10.303	16-26-25	
13-17	25186.788	20206.577	2.179	286-21-52	
13-16	25191.123	20191.828	15.373	286-22-44	
13-15	25196.569	20173.295	19.317	286-22-32	

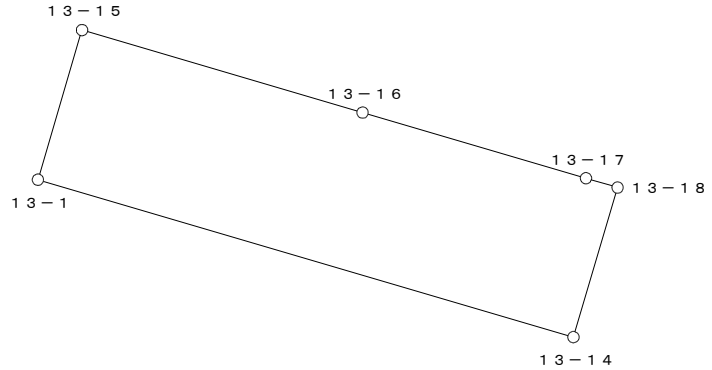

○：筆界点

面積算出公式	倍 面 積　２Ａ	759.569891	土 地 の 所 在			
Ａ＝ 1／2 ΣXn(Y(n+1)－Y(n-1))	面　　積　　Ａ	379.7849455	土地 の 所有者		縮 尺	1／　500