
換　地　図　　縮尺　５００分の１

所 在　　那覇市真嘉比二丁目

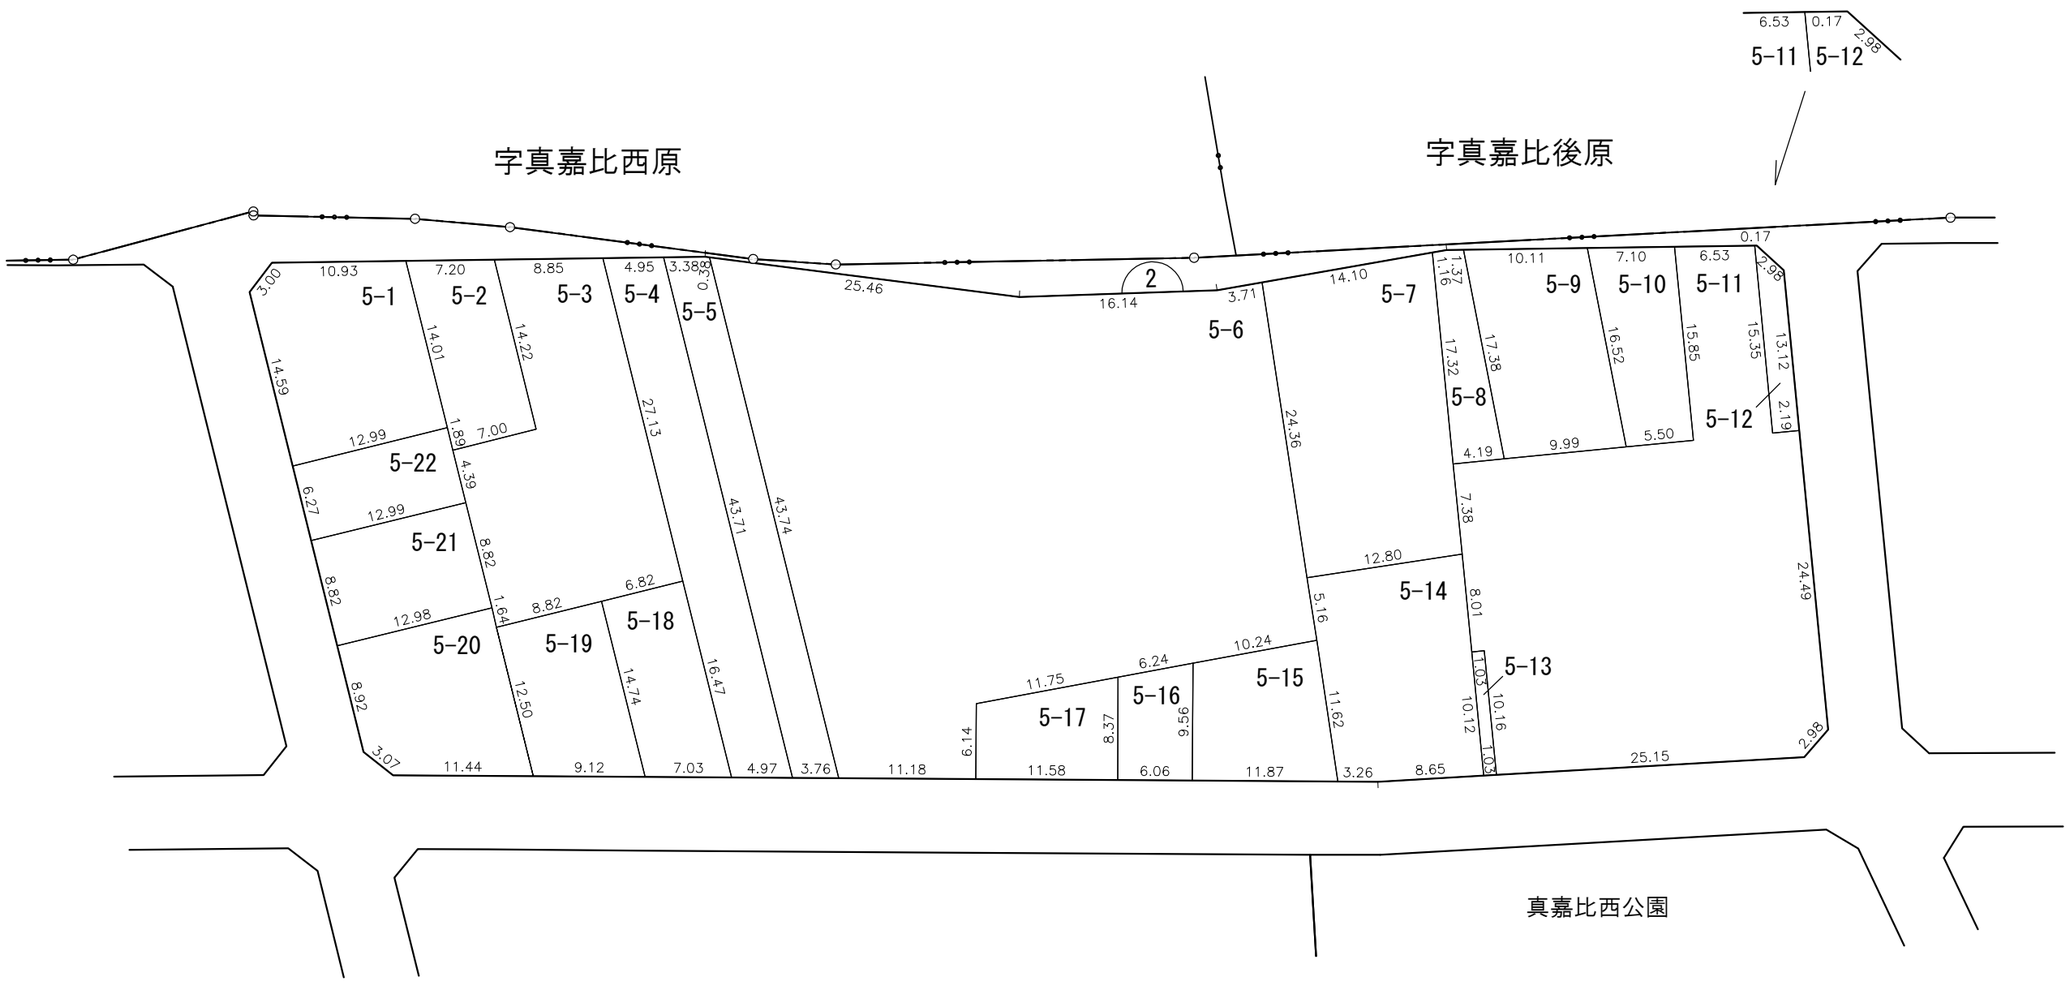

凡例	施行地区界	町界	丁目界	地番	換地	借地部分

那覇広域都市計画事業真嘉比古島第二土地区画整理事業

画地出来形確認測量原図　２街区

S=1/500



面　積　一　覧　表

種　　別	地　　番	地　　目	面　　積	地　　積	備　　考
	201:2-1		828.1744785	828.17	
	202:2-2		10.5016650	10.50	
	203:2-3		216.0892605	216.08	
	204:2-4		116.3436400	116.34	
	205:2-5		54.6845725	54.68	
	206:2-6		83.9660010	83.96	
	207:2-7		1837.2527390	1837.25	
	208:2-8		106.4695360	106.46	
	209:2-9		120.3165175	120.31	
	210:2-10		160.4550985	160.45	
	211:2-11		114.6766960	114.67	
	212:2-12		81.6063690	81.60	
	213:2-13		198.7740660	198.77	
	214:2-14		105.6309350	105.63	
	215:2-15		347.0565685	347.05	
	216:2-16		329.6371255	329.63	
	217:2-17-1		101.3750110	101.37	
	218:2-17-2		168.7188915	168.71	
	219:2-17-3		58.3584620	58.35	
	220:2-18		31.2994040	31.29	
			5071.3870370	5071.27	
			5071.3870370	5071.27	

座　標　リ　ス　ト

測　　点	X　座　標	Y　座　標
201:2-1	25104.189	20094.439
202:2-2	25101.248	20094.921
203:2-3	25080.257	20079.264
204:2-4	25073.317	20074.088
205:2-5	25061.781	20064.280
206:2-6	25027.804	20035.379
207:2-7	25012.127	20022.077
208:2-8	25011.509	20019.062
209:2-9	25028.481	19984.372
210:2-10	25031.412	19983.705
211:2-11	25058.792	20006.034
212:2-12	25076.320	20025.027
213:2-13	25089.033	20034.981
214:2-14	25105.476	20044.483
215:2-15	25125.086	20060.474
216:2-16	25125.487	20063.436
217:2-17	25118.056	20074.252
218:2-18	25081.087	20079.883
219:2-19	25070.831	20071.975
220:2-20	25057.163	20060.352
221:2-21	25048.342	20052.848
222:2-22	25033.161	20039.936
223:2-23	25020.850	20029.478
224:2-24	25015.430	20011.047
225:2-25	25019.310	20003.117
226:2-26	25022.065	19997.485
227:2-27	25039.884	19990.614
228:2-28	25045.469	19995.169
229:2-29	25052.330	20000.764
230:2-30	25092.252	20036.841
231:2-31	25104.467	20043.900


測　　点	X　座　標	Y　座　標
232:2-32	25106.540	20045.351
233:2-33	25114.381	20051.744
234:2-34	25119.884	20056.232
235:2-35	25124.951	20060.364
236:2-36	25116.251	20073.012
237:2-37	25110.924	20069.314
238:2-38	25106.382	20066.206
239:2-39	25098.134	20060.563
240:2-40	25094.670	20058.193
241:2-41	25090.512	20064.294
242:2-42	25085.980	20070.910
243:2-43	25086.832	20071.499
244:2-44	25079.569	20057.641
245:2-45	25076.906	20062.063
246:2-46	25067.991	20057.007
247:2-47	25062.556	20053.940
248:2-48	25052.315	20048.165
249:2-49	25040.404	20025.135
250:2-50	25034.273	20022.132
251:2-51	25026.346	20018.250
252:2-52	25027.083	20016.783
253:2-53	25030.966	20008.855
254:2-54	25032.901	20004.905
255:2-55	25033.732	20003.204
256:2-56	25039.208	20007.947

測　　点	X　座　標	Y　座　標

座 標 面 積 計 算 書

地 番	2-1	地 目	

筆 界 点	X	Y	辺長	方向角	備　考
2-1	25104.189	20094.439	24.491	124-29-10	
2-2	25101.248	20094.921	2.980	170-41-33	
2-18	25081.087	20079.883	25.152	216-43-09	
2-43	25086.832	20071.499	10.163	304-25-13	
2-42	25085.980	20070.910	1.036	214-39-24	
2-41	25090.512	20064.294	8.019	304-24-41	
2-40	25094.670	20058.193	7.383	304-16-32	
2-39	25098.134	20060.563	4.197	34-22-45	
2-38	25106.382	20066.206	9.994	34-22-43	
2-37	25110.924	20069.314	5.504	34-22-59	
2-34	25119.884	20056.232	15.856	304-24-28	
2-35	25124.951	20060.364	6.538	39-11-47	
2-36	25116.251	20073.012	15.351	124-31-21	
2-17	25118.056	20074.252	2.190	34-29-18	

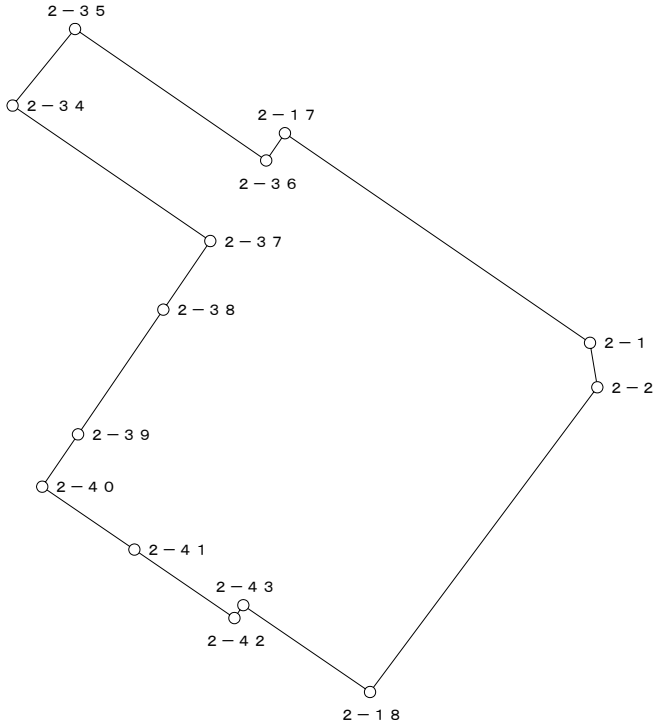


○：筆界点

面積算出公式	倍 面 積　２Ａ	1656.348957	土 地 の 所 在			
Ａ＝ 1／2 ΣXn(Y(n+1)－Y(n-1))	面　　積　　Ａ	828.1744785	土地 の 所有者		縮 尺	1／　500

座 標 面 積 計 算 書

地 番	2-2	地 目	

筆 界 点	X	Y	辺長	方向角	備　考
2-18	25081.087	20079.883	1.035	36-42-54	
2-43	25086.832	20071.499	10.163	304-25-13	
2-42	25085.980	20070.910	1.036	214-39-24	
2-3	25080.257	20079.264	10.126	124-24-49	

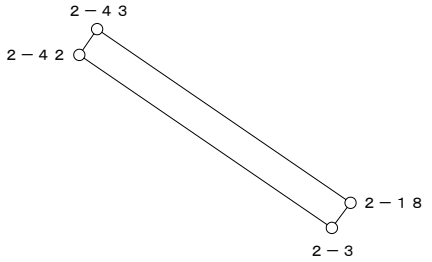


○：筆界点

面積算出公式	倍 面 積　２Ａ	21.003330	土 地 の 所 在			
Ａ＝ 1／2 ΣXn(Y(n+1)－Y(n-1))	面　　積　　Ａ	10.5016650	土地 の 所有者		縮 尺	1／　250

座 標 面 積 計 算 書

地 番	2-3	地 目	

筆 界 点	X	Y	辺長	方向角	備 考
2-3	25080.257	20079.264	8.658	36-42-59	
2-42	25085.980	20070.910	10.126	304-24-49	
2-41	25090.512	20064.294	8.019	304-24-41	
2-44	25079.569	20057.641	12.807	211-17-54	
2-45	25076.906	20062.063	5.162	121-03-25	
2-19	25070.831	20071.975	11.626	121-30-14	
2-4	25073.317	20074.088	3.263	40-21-48	

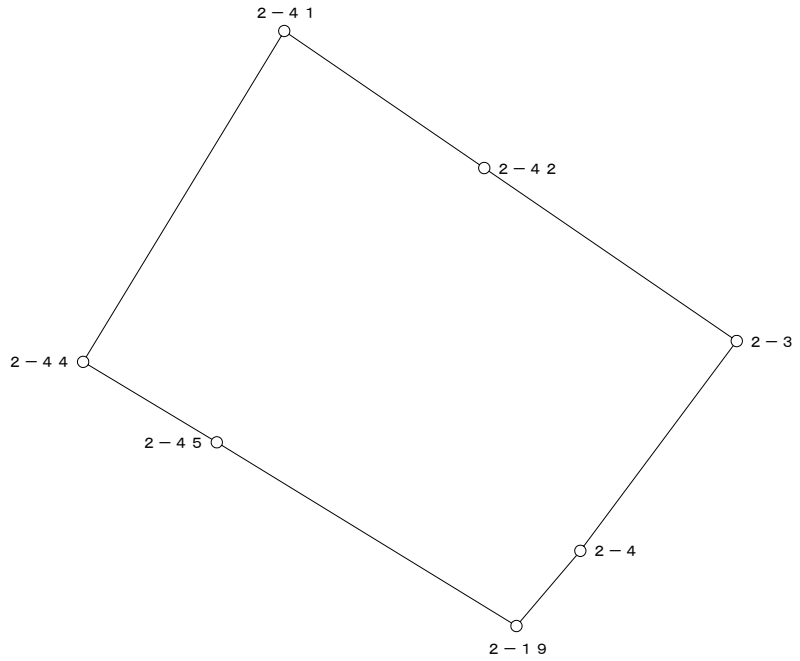


○：筆界点

面積算出公式	倍 面 積 ２Ａ	432.178521	土 地 の 所 在			
Ａ＝ 1／2 ΣXn(Y(n+1)－Y(n-1))	面 積 Ａ	216.0892605	土地 の 所有者		縮 尺	1／ 250

座 標 面 積 計 算 書

地 番	2-4	地 目	

筆 界 点	X	Y	辺長	方向角	備　考
2-19	25070.831	20071.975	11.879	40-22-25	
2-45	25076.906	20062.063	11.626	301-30-14	
2-46	25067.991	20057.007	10.249	209-33-33	
2-5	25061.781	20064.280	9.564	130-29-32	

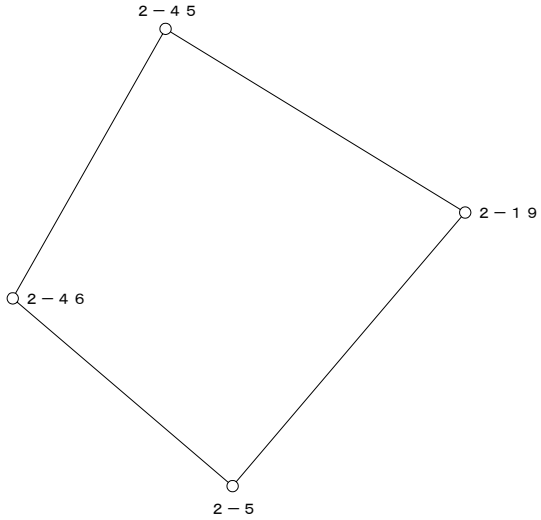


○：筆界点

面積算出公式	倍 面 積　２Ａ	232.687280	土 地 の 所 在			
Ａ＝ 1／2 ΣXn(Y(n+1)－Y(n-1))	面　　積　　Ａ	116.3436400	土地 の 所有者		縮 尺	1／　250

座 標 面 積 計 算 書

地 番	2-5	地 目	

筆 界 点	X	Y	辺長	方向角	備　考
2-5	25061.781	20064.280	9.564	130-29-32	
2-20	25057.163	20060.352	6.063	220-23-02	
2-47	25062.556	20053.940	8.378	310-03-59	
2-46	25067.991	20057.007	6.241	29-26-11	

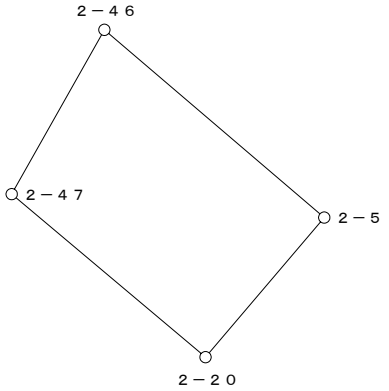


○：筆界点

面積算出公式	倍 面 積　２Ａ　109.369145	土 地 の 所 在			
Ａ＝ 1／2 ΣXn(Y(n+1)－Y(n-1))	面　積　Ａ　54.6845725	土地 の 所有者		縮 尺	1／　250

座 標 面 積 計 算 書

地 番	2-6	地 目	

筆 界 点	X	Y	辺長	方向角	備　考
2-20	25057.163	20060.352	8.378	130-03-59	
2-21	25048.342	20052.848	11.581	220-23-16	
2-48	25052.315	20048.165	6.141	310-18-39	
2-47	25062.556	20053.940	11.757	29-25-09	

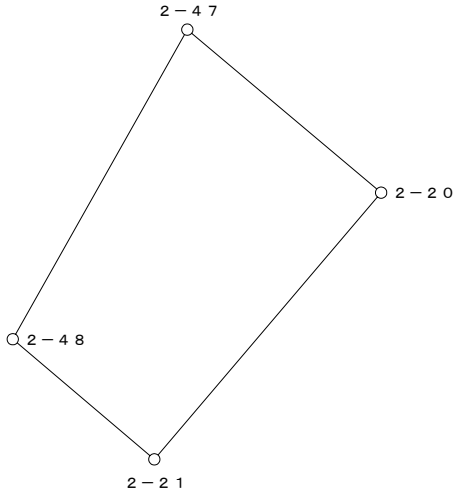


○：筆界点

面積算出公式	倍 面 積　２Ａ　167.932002	土 地 の 所 在			
Ａ＝ 1／2 ΣXn(Y(n+1)－Y(n-1))	面　積　Ａ　83.9660010	土地 の 所有者		縮 尺	1／　250

座 標 面 積 計 算 書

地 番	2-7	地 目	

筆 界 点	X	Y	辺長	方向角	備　考
2-21	25048.342	20052.848	19.929	40-22-57	
2-48	25052.315	20048.165	6.141	310-18-39	
2-47	25062.556	20053.940	11.757	29-25-09	
2-46	25067.991	20057.007	6.241	29-26-11	
2-45	25076.906	20062.063	10.249	29-33-33	
2-44	25079.569	20057.641	5.162	301-03-25	
2-30	25092.252	20036.841	24.362	301-22-23	
2-13	25089.033	20034.981	3.718	210-01-13	
2-12	25076.320	20025.027	16.146	218-03-37	
2-11	25058.792	20006.034	25.845	227-17-50	
2-29	25052.330	20000.764	8.338	219-11-55	
2-49	25040.404	20025.135	27.133	116-04-30	
2-22	25033.161	20039.936	16.478	116-04-31	

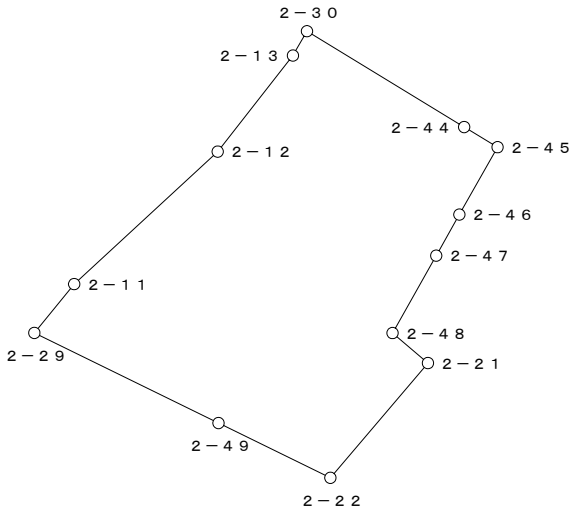


○：筆界点

面積算出公式	倍 面 積　２Ａ　3674.505478	土 地 の 所 在			
Ａ＝ 1／2 ΣXn(Y(n+1)－Y(n-1))	面　積　Ａ　1837.2527390	土地 の 所有者		縮 尺	1／　1000

座 標 面 積 計 算 書

地 番	2-8	地 目	

筆 界 点	X	Y	辺長	方向角	備 考
2-6	25027.804	20035.379	14.742	116-01-41	
2-22	25033.161	20039.936	7.033	40-23-12	
2-49	25040.404	20025.135	16.478	296-04-31	
2-50	25034.273	20022.132	6.827	206-05-45	

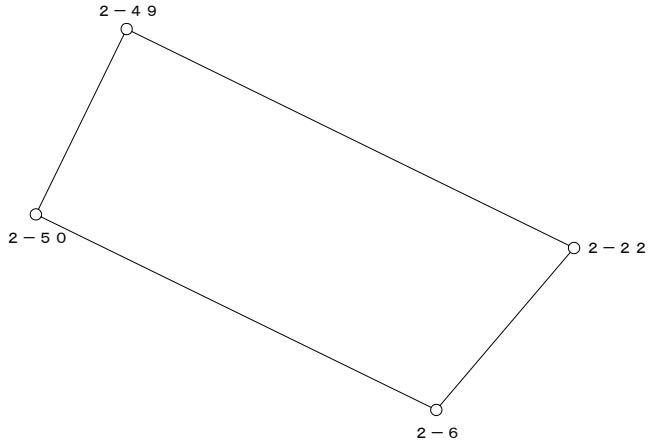


○：筆界点

面積算出公式	倍 面 積 ２Ａ	212.939072	土 地 の 所 在			
Ａ＝ 1／2 ΣXn(Y(n+1)－Y(n-1))	面 積 Ａ	106.4695360	土地 の 所有者		縮 尺	1／ 250

座 標 面 積 計 算 書

地 番	2-9	地 目	

筆 界 点	X	Y	辺長	方向角	備　考
2-23	25020.850	20029.478	12.501	116-04-53	
2-6	25027.804	20035.379	9.120	40-19-02	
2-50	25034.273	20022.132	14.742	296-01-41	
2-51	25026.346	20018.250	8.827	206-05-31	

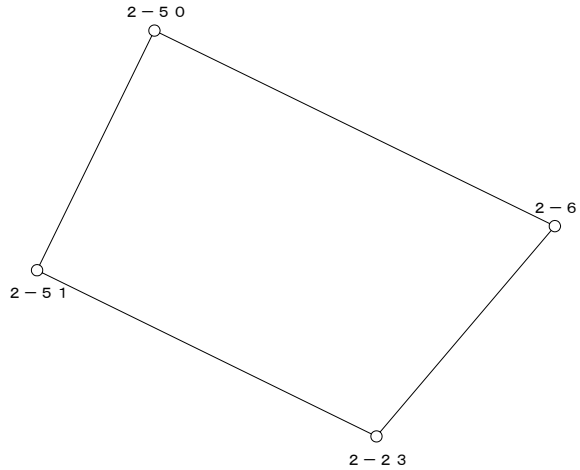


○：筆界点

面積算出公式	倍 面 積　２Ａ	240.633035	土 地 の 所 在			
Ａ＝ 1／2 ΣXn(Y(n+1)－Y(n-1))	面　　積　　Ａ	120.3165175	土地 の 所有者		縮 尺	1／　250

座 標 面 積 計 算 書

地 番	2-10	地 目	

筆 界 点	X	Y	辺長	方向角	備　考
2-23	25020.850	20029.478	11.440	40-18-46	
2-51	25026.346	20018.250	12.501	296-04-53	
2-52	25027.083	20016.783	1.642	296-40-27	
2-24	25015.430	20011.047	12.988	206-12-29	
2-8	25011.509	20019.062	8.923	116-04-06	
2-7	25012.127	20022.077	3.078	78-24-58	

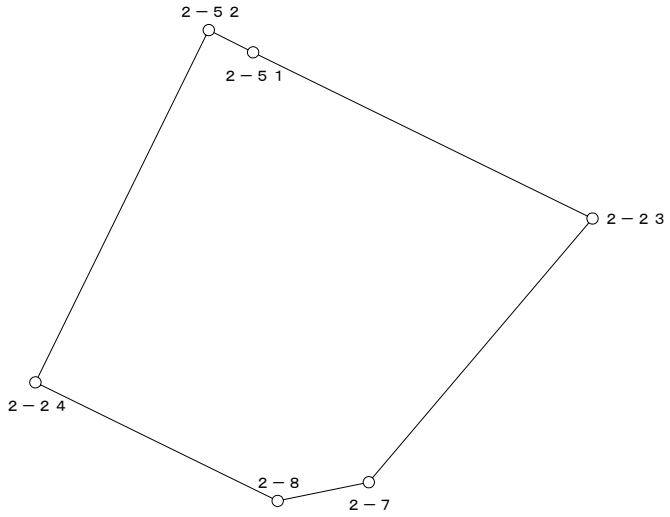


○：筆界点

面積算出公式	倍 面 積　２Ａ	320.910197	土 地 の 所 在			
Ａ＝ 1／2 ΣXn(Y(n+1)－Y(n-1))	面　積　Ａ	160.4550985	土地 の 所有者		縮 尺	1／　250

座 標 面 積 計 算 書

地 番	2-11	地 目	

筆 界 点	X	Y	辺長	方向角	備　考
2-52	25027.083	20016.783	12.988	26-12-29	
2-53	25030.966	20008.855	8.828	296-05-41	
2-25	25019.310	20003.117	12.992	206-12-36	
2-24	25015.430	20011.047	8.828	116-04-18	

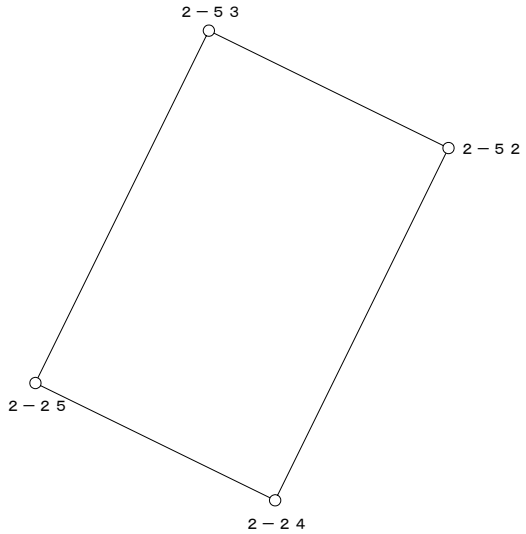


○：筆界点

面積算出公式	倍 面 積　２Ａ	229.353392	土 地 の 所 在			
Ａ＝ 1／2 ΣXn(Y(n+1)－Y(n-1))	面　　積　　Ａ	114.6766960	土地 の 所有者		縮 尺	1／　250

座 標 面 積 計 算 書

地 番	2-12	地 目	

筆 界 点	X	Y	辺長	方向角	備　考
2-53	25030.966	20008.855	12.992	26-12-36	
2-54	25032.901	20004.905	4.398	296-05-56	
2-55	25033.732	20003.204	1.893	296-02-14	
2-26	25022.065	19997.485	12.993	206-06-48	
2-25	25019.310	20003.117	6.270	116-03-59	

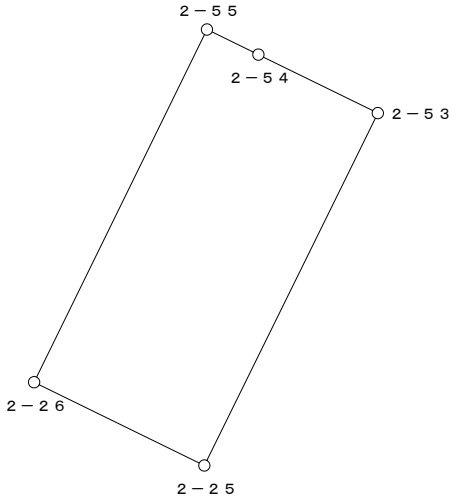


○：筆界点

面積算出公式	倍 面 積　２Ａ　163.212738	土 地 の 所 在			
Ａ＝ 1／2 ΣXn(Y(n+1)－Y(n-1))	面　積　Ａ　81.6063690	土地 の 所有者		縮 尺	1／　250

座 標 面 積 計 算 書

地 番	2-13	地 目	

筆 界 点	X	Y	辺長	方向角	備　考
2-27	25039.884	19990.614	14.013	296-02-31	
2-10	25031.412	19983.705	10.932	219-11-51	
2-9	25028.481	19984.372	3.006	167-10-47	
2-26	25022.065	19997.485	14.598	116-04-19	
2-55	25033.732	20003.204	12.993	26-06-48	

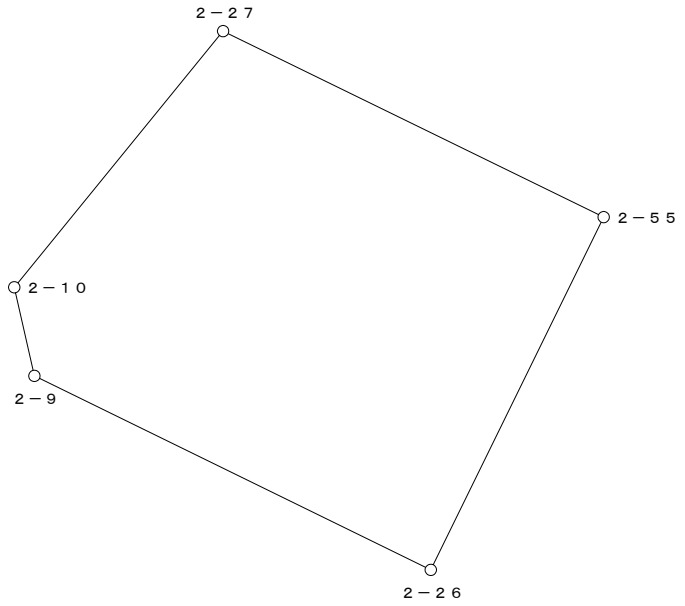


○：筆界点

面積算出公式	倍 面 積　２Ａ	397.548132	土 地 の 所 在			
Ａ＝ 1／2 ΣXn(Y(n+1)－Y(n-1))	面　　積　　Ａ	198.7740660	土地 の 所有者		縮 尺	1／　250

座 標 面 積 計 算 書

地 番	2-14	地 目	

筆 界 点	X	Y	辺長	方向角	備 考
2-54	25032.901	20004.905	1.893	116-02-14	
2-56	25039.208	20007.947	7.002	25-44-56	
2-28	25045.469	19995.169	14.229	296-06-15	
2-27	25039.884	19990.614	7.207	219-12-00	
2-55	25033.732	20003.204	14.013	116-02-31	

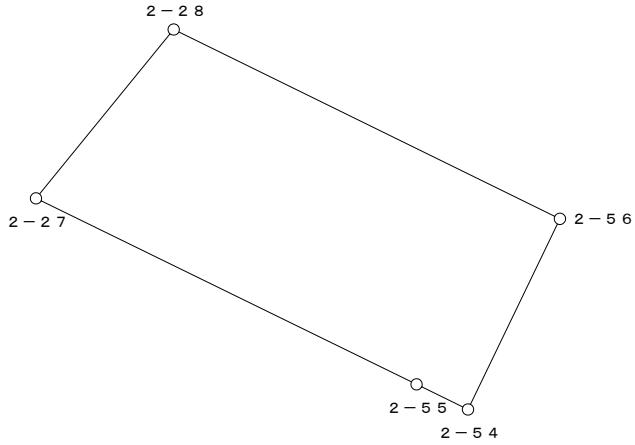


○：筆界点

面積算出公式	倍 面 積 ２Ａ	211.261870	土 地 の 所 在			
Ａ＝ 1／2 ΣXn(Y(n+1)－Y(n-1))	面 積 Ａ	105.6309350	土地 の 所有者		縮 尺	1／ 250

座 標 面 積 計 算 書

地 番	2-15	地 目	

筆 界 点	X	Y	辺長	方向角	備　考
2-29	25052.330	20000.764	8.853	39-11-47	
2-49	25040.404	20025.135	27.133	116-04-30	
2-50	25034.273	20022.132	6.827	206-05-45	
2-51	25026.346	20018.250	8.827	206-05-31	
2-52	25027.083	20016.783	1.642	296-40-27	
2-53	25030.966	20008.855	8.828	296-05-41	
2-54	25032.901	20004.905	4.398	296-05-56	
2-56	25039.208	20007.947	7.002	25-44-56	
2-28	25045.469	19995.169	14.229	296-06-15	

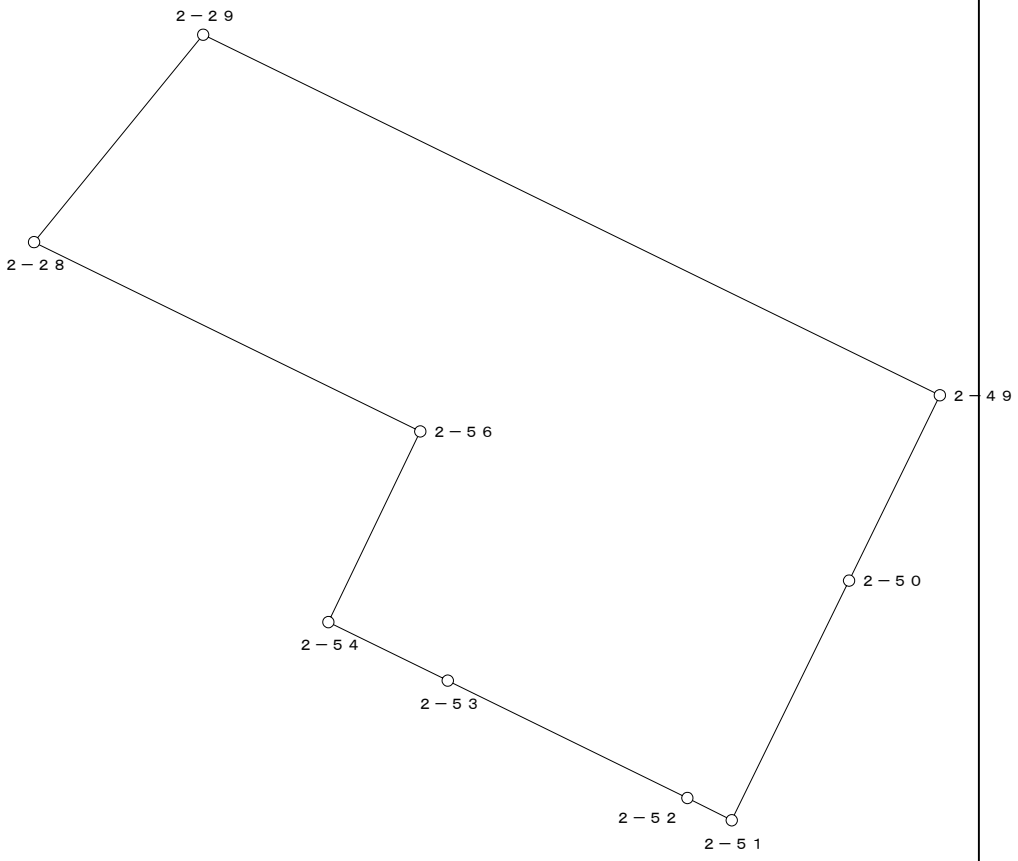


○：筆界点

面積算出公式	倍 面 積　２Ａ	694.113137	土 地 の 所 在			
Ａ＝ 1／2 ΣXn(Y(n+1)－Y(n-1))	面　　積　　Ａ	347.0565685	土地 の 所有者		縮 尺	1／　250

座 標 面 積 計 算 書

地 番	2-16	地 目	

筆 界 点	X	Y	辺長	方向角	備 考
2-30	25092.252	20036.841	14.108	210-01-24	
2-44	25079.569	20057.641	24.362	121-22-23	
2-41	25090.512	20064.294	12.807	31-17-54	
2-40	25094.670	20058.193	7.383	304-16-32	
2-31	25104.467	20043.900	17.328	304-25-42	

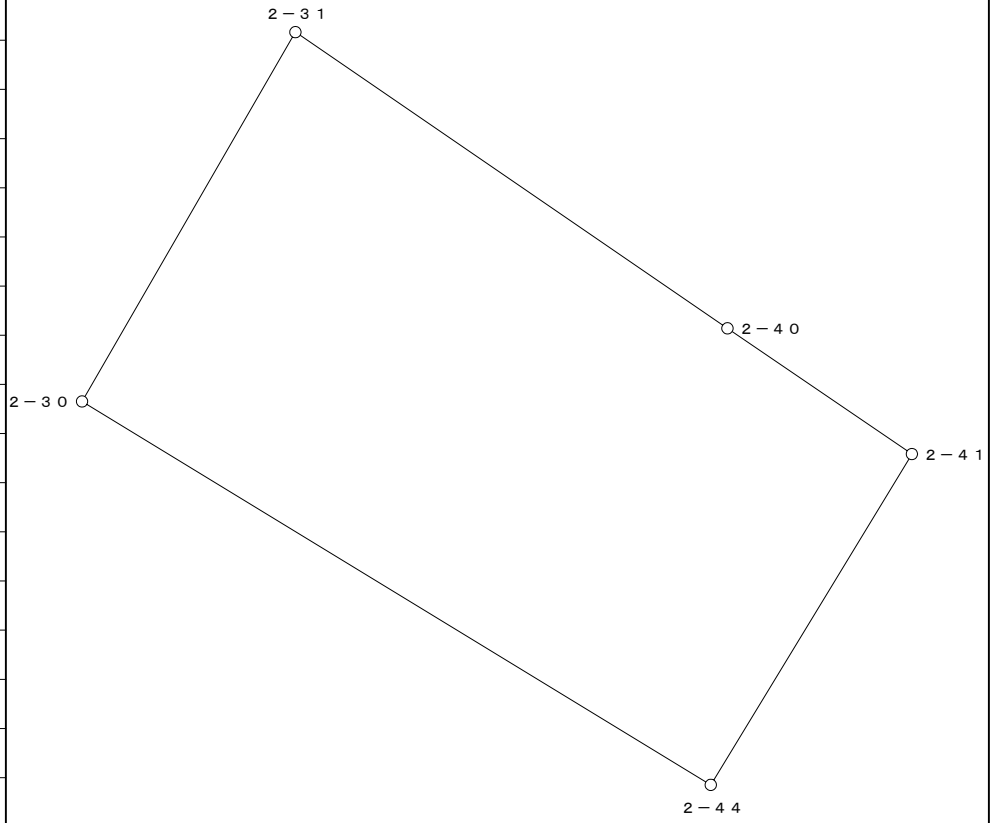


○：筆界点

面積算出公式	倍 面 積 ２Ａ	659.274251	土 地 の 所 在			
Ａ＝ 1／2 ΣXn(Y(n+1)－Y(n-1))	面 積 Ａ	329.6371255	土地 の 所有者		縮 尺	1／ 250

座 標 面 積 計 算 書

地 番	2-17-1	地 目	

筆 界 点	X	Y	辺長	方向角	備　考
2-34	25119.884	20056.232	15.856	304-24-28	
2-33	25114.381	20051.744	7.101	219-11-57	
2-38	25106.382	20066.206	16.527	118-56-50	
2-37	25110.924	20069.314	5.504	34-22-59	

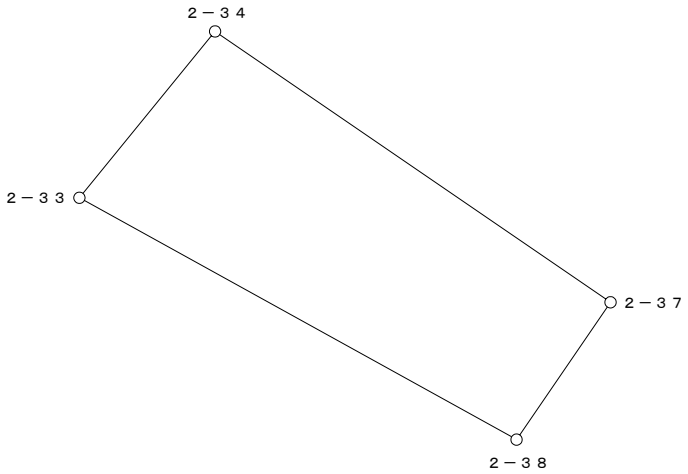


○：筆界点

面積算出公式	倍 面 積　２Ａ	202.750022	土 地 の 所 在			
Ａ＝ 1／2 ΣXn(Y(n+1)－Y(n-1))	面　　積　　Ａ	101.3750110	土地 の 所有者		縮 尺	1／　250

座 標 面 積 計 算 書

地 番	2-17-2	地 目	

筆 界 点	X	Y	辺長	方向角	備　考
2-33	25114.381	20051.744	16.527	298-56-50	
2-32	25106.540	20045.351	10.117	219-11-29	
2-39	25098.134	20060.563	17.380	118-55-29	
2-38	25106.382	20066.206	9.994	34-22-43	

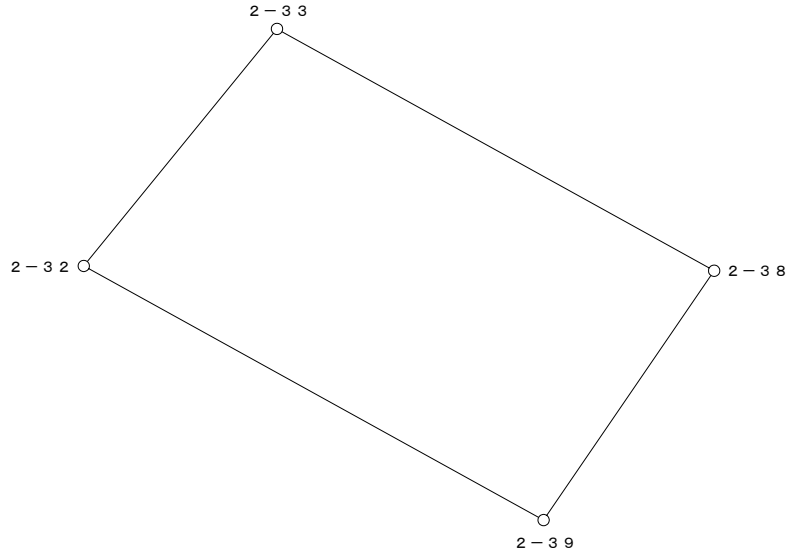


○：筆界点

面積算出公式	倍 面 積　２Ａ	337.437783	土 地 の 所 在			
Ａ＝ 1／2 ΣXn(Y(n+1)－Y(n-1))	面　積　Ａ	168.7188915	土地 の 所有者		縮 尺	1／　250

座 標 面 積 計 算 書

地 番	2-17-3	地 目	

筆 界 点	X	Y	辺長	方向角	備 考
2-32	25106.540	20045.351	17.380	298-55-29	
2-14	25105.476	20044.483	1.373	219-12-26	
2-31	25104.467	20043.900	1.165	210-01-10	
2-40	25094.670	20058.193	17.328	124-25-42	
2-39	25098.134	20060.563	4.197	34-22-45	

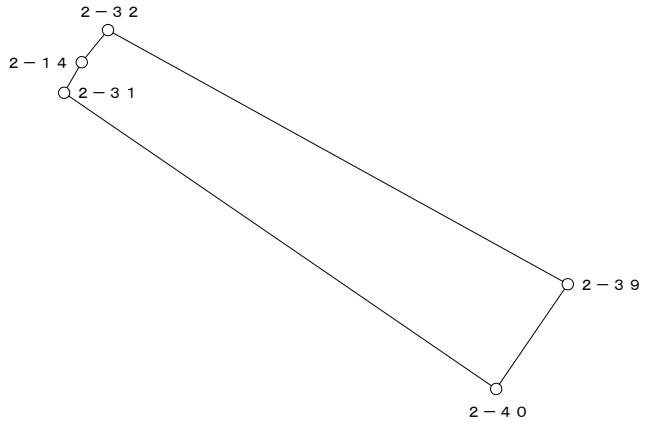


○：筆界点

面積算出公式	倍 面 積 ２Ａ	116.716924	土 地 の 所 在			
Ａ＝ 1／2 ΣXn(Y(n+1)－Y(n-1))	面 積 Ａ	58.3584620	土地 の 所有者		縮 尺	1／ 250

座 標 面 積 計 算 書

地 番	2-18	地 目	

筆 界 点	X	Y	辺長	方向角	備　考
2-35	25124.951	20060.364	15.351	304-31-21	
2-15	25125.086	20060.474	0.174	39-10-25	
2-16	25125.487	20063.436	2.989	82-17-24	
2-17	25118.056	20074.252	13.123	124-29-26	
2-36	25116.251	20073.012	2.190	214-29-18	

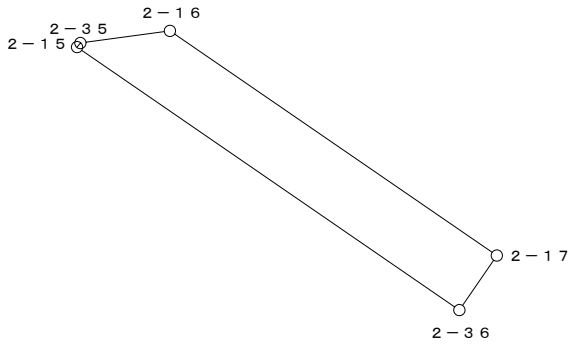

○：筆界点

面積算出公式	倍 面 積　２Ａ	62.598808	土 地 の 所 在			
Ａ＝ 1／2 ΣXn(Y(n+1)－Y(n-1))	面　積　Ａ	31.2994040	土地 の 所有者		縮 尺	1／　250