換　地　図

縮尺　５００分の１

所 在　那覇市真嘉比二丁目




凡例	施行地区界	町界	丁目界	5-1 地番	換地

那覇広域都市計画事業真嘉比古島第二土地区画整理事業

画地出来形確認測量原図　７街区

S=1/500

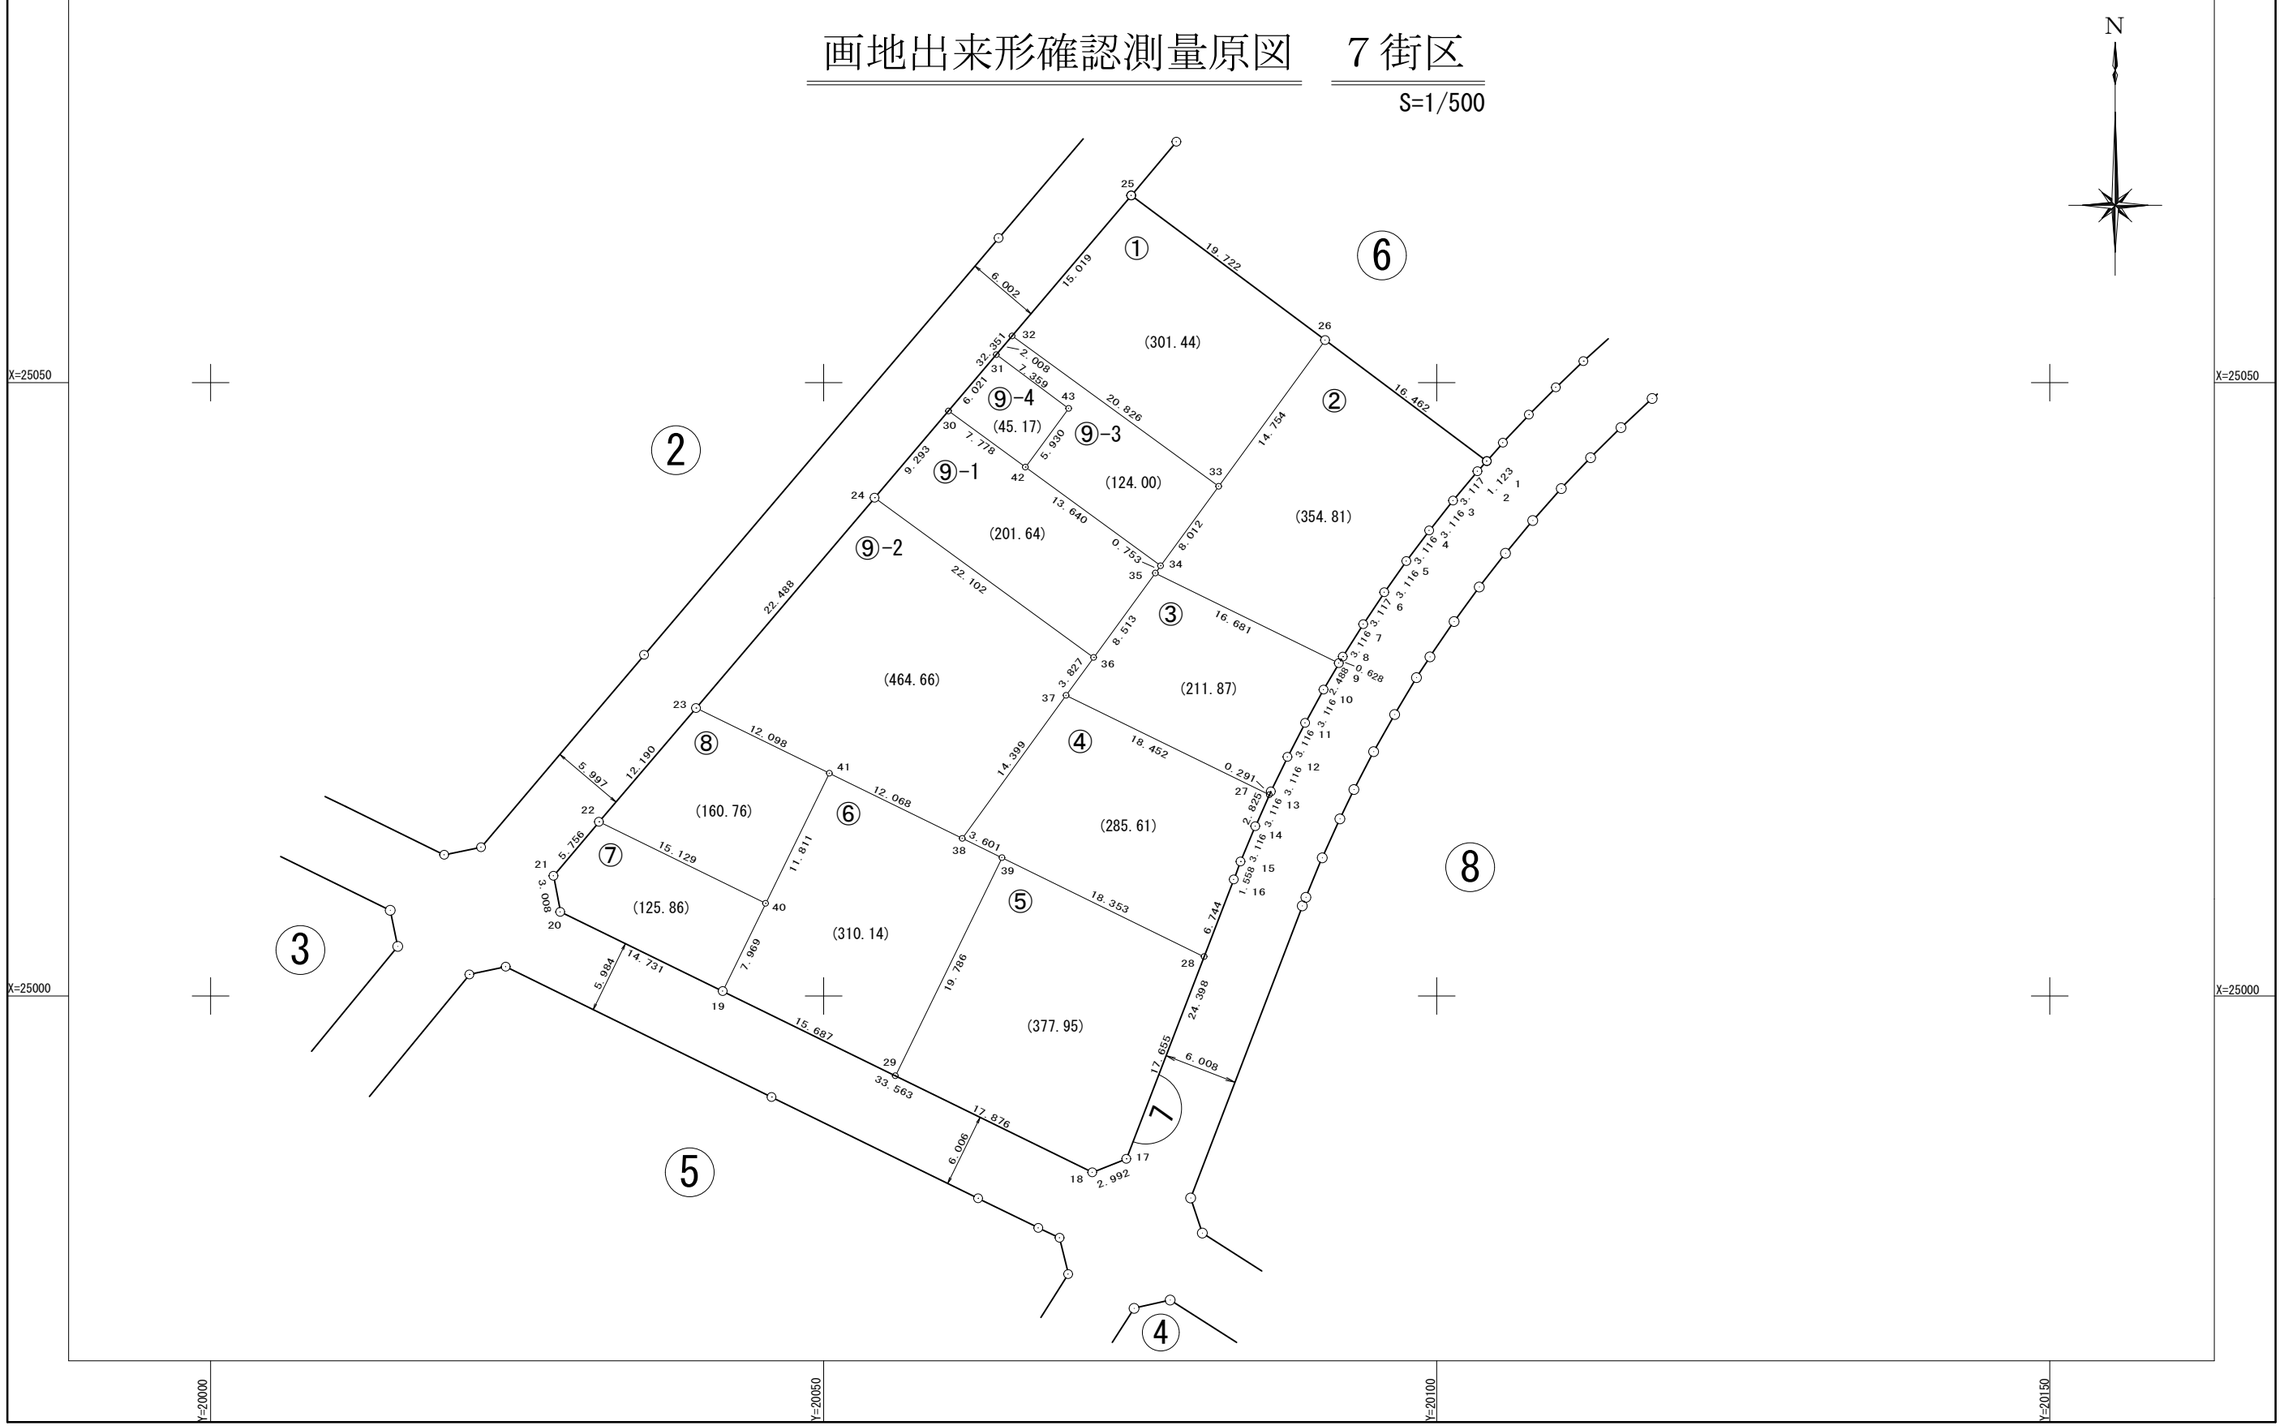

面　積　一　覧　表

種　　別	地　　番	地　　目	面　　積	地　　積	備　　考
	701:7-1		301.4486000	301.44	
	702:7-2		354.8171075	354.81	
	703:7-3		211.8761710	211.87	
	704:7-4		285.6160870	285.61	
	705:7-5		377.9533060	377.95	
	706:7-6		310.1457460	310.14	
	707:7-7		125.8614720	125.86	
	708:7-8		160.7623600	160.76	
	709:7-9-1		201.6414090	201.64	
	710:7-9-2		464.6682600	464.66	
	711:7-9-3		124.0025195	124.00	
	712:7-9-4		45.1730000	45.17	
			2963.9660380	2963.91	
			2963.9660380	2963.91	

座　標　リ　ス　ト

測　　点	X　座　標	Y　座　標
701:7-1	25043.606	20104.093
702:7-2	25042.776	20103.337
703:7-3	25040.387	20101.335
704:7-4	25037.944	20099.400
705:7-5	25035.449	20097.534
706:7-6	25032.903	20095.737
707:7-7	25030.308	20094.010
708:7-8	25027.667	20092.356
709:7-9	25027.128	20092.033
710:7-10	25024.981	20090.775
711:7-11	25022.253	20089.269
712:7-12	25019.484	20087.839
713:7-13	25016.677	20086.486
714:7-14	25013.833	20085.211
715:7-15	25010.956	20084.014
716:7-16	25009.501	20083.456
717:7-17	24986.726	20074.704
718:7-18	24985.634	20071.918
719:7-19	25000.392	20041.774
720:7-20	25006.849	20028.534
721:7-21	25009.805	20027.977
722:7-22	25014.201	20031.692
723:7-23	25023.471	20039.608
724:7-24	25040.605	20054.173
725:7-25	25065.260	20075.104
726:7-26	25053.470	20090.914
727:7-27	25016.411	20086.367
728:7-28	25003.206	20081.037
729:7-29	24993.494	20055.863
730:7-30	25047.689	20060.187
731:7-31	25052.279	20064.084


測　　点	X　座　標	Y　座　標
732:7-32	25053.810	20065.384
733:7-33	25041.550	20082.219
734:7-34	25035.077	20077.498
735:7-35	25034.469	20077.054
736:7-36	25027.591	20072.037
737:7-37	25024.499	20069.782
738:7-38	25012.852	20061.316
739:7-39	25011.270	20064.551
740:7-40	25007.548	20045.280
741:7-41	25018.155	20050.476
742:7-42	25043.109	20066.474
743:7-43	25047.886	20069.988

測　　点	X　座　標	Y　座　標

座 標 面 積 計 算 書

地 番	7-1	地 目	

筆 界 点	X	Y	辺長	方向角	備　考
7-25	25065.260	20075.104	15.019	40-19-42	
7-26	25053.470	20090.914	19.722	126-42-47	
7-33	25041.550	20082.219	14.754	216-06-31	
7-32	25053.810	20065.384	20.826	306-03-50	

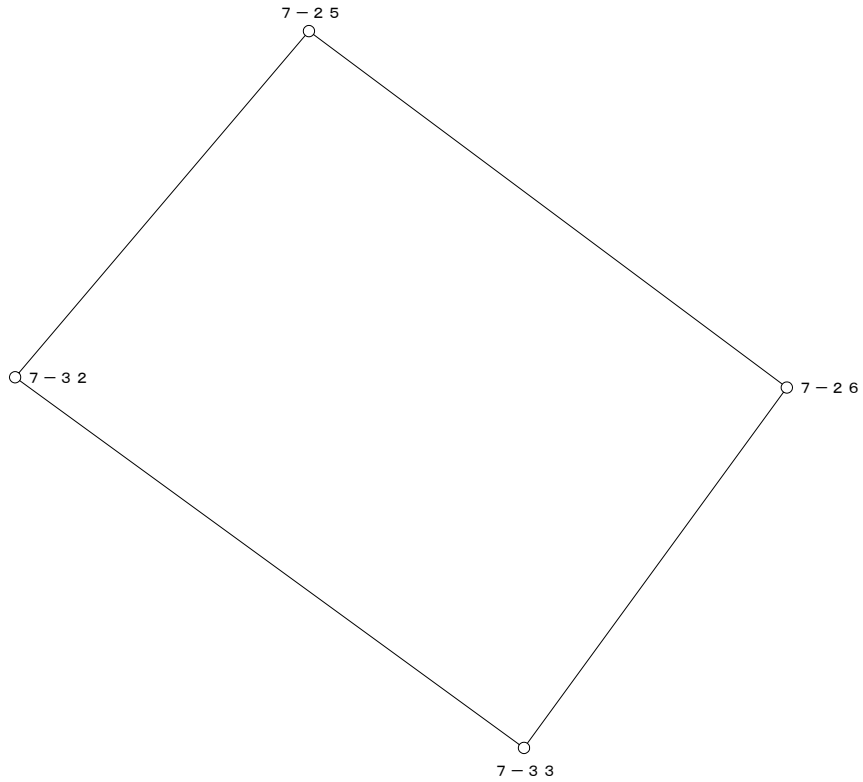


○：筆界点

面積算出公式	倍 面 積　２Ａ	602.897200	土 地 の 所 在			
Ａ＝ 1／2 ΣXn(Y(n+1)－Y(n-1))	面　　積　　Ａ	301.4486000	土地 の 所有者		縮 尺	1／　250

座 標 面 積 計 算 書

地 番	7-2	地 目	

筆 界 点	X	Y	辺長	方向角	備　考
7-1	25043.606	20104.093	16.462	126-48-49	
7-2	25042.776	20103.337	1.123	222-19-43	
7-3	25040.387	20101.335	3.117	219-57-48	
7-4	25037.944	20099.400	3.116	218-22-53	
7-5	25035.449	20097.534	3.116	216-47-34	
7-6	25032.903	20095.737	3.116	215-12-54	
7-7	25030.308	20094.010	3.117	213-38-39	
7-8	25027.667	20092.356	3.116	212-03-29	
7-9	25027.128	20092.033	0.628	210-55-57	
7-35	25034.469	20077.054	16.681	296-06-32	
7-34	25035.077	20077.498	0.753	36-08-21	
7-33	25041.550	20082.219	8.012	36-06-17	
7-26	25053.470	20090.914	14.754	36-06-31	

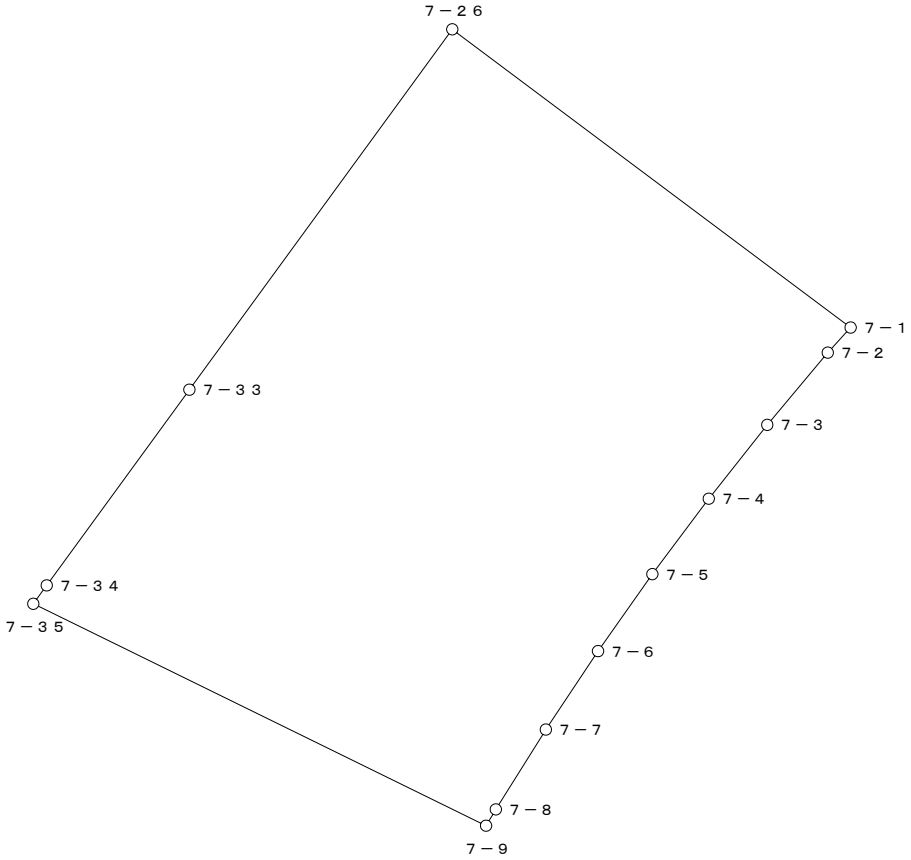


○：筆界点

面積算出公式	倍 面 積　２Ａ	709.634215	土 地 の 所 在			
Ａ＝ 1／2 ΣXn(Y(n+1)－Y(n-1))	面　　積　　Ａ	354.8171075	土地 の 所有者		縮 尺	1／　250

座 標 面 積 計 算 書

地 番	7-3	地 目	

筆 界 点	X	Y	辺長	方向角	備　考
7-9	25027.128	20092.033	16.681	116-06-32	
7-10	25024.981	20090.775	2.488	210-22-03	
7-11	25022.253	20089.269	3.116	208-54-04	
7-12	25019.484	20087.839	3.116	207-18-48	
7-13	25016.677	20086.486	3.116	205-44-04	
7-27	25016.411	20086.367	0.291	204-06-08	
7-37	25024.499	20069.782	18.452	295-59-50	
7-36	25027.591	20072.037	3.827	36-06-12	
7-35	25034.469	20077.054	8.513	36-06-29	

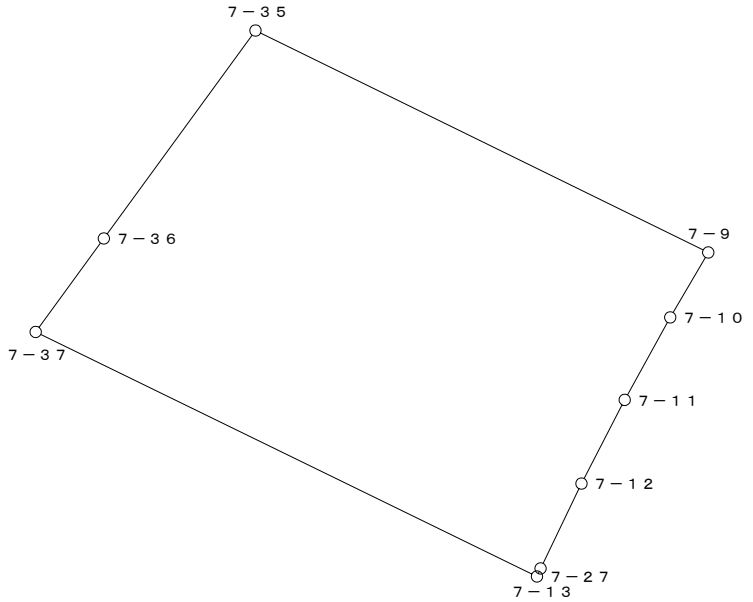


○：筆界点

面積算出公式	倍 面 積　２Ａ	423.752342	土 地 の 所 在			
Ａ＝ 1／2 ΣXn(Y(n+1)－Y(n-1))	面　　積　　Ａ	211.8761710	土地 の 所有者		縮 尺	1／　250

座 標 面 積 計 算 書

地 番	7-4	地 目	

筆 界 点	X	Y	辺長	方向角	備　考
7-27	25016.411	20086.367	18.452	115-59-50	
7-14	25013.833	20085.211	2.825	204-09-07	
7-15	25010.956	20084.014	3.116	202-35-25	
7-16	25009.501	20083.456	1.558	200-58-55	
7-28	25003.206	20081.037	6.744	201-01-14	
7-39	25011.270	20064.551	18.353	296-03-55	
7-38	25012.852	20061.316	3.601	296-03-35	
7-37	25024.499	20069.782	14.399	36-00-46	

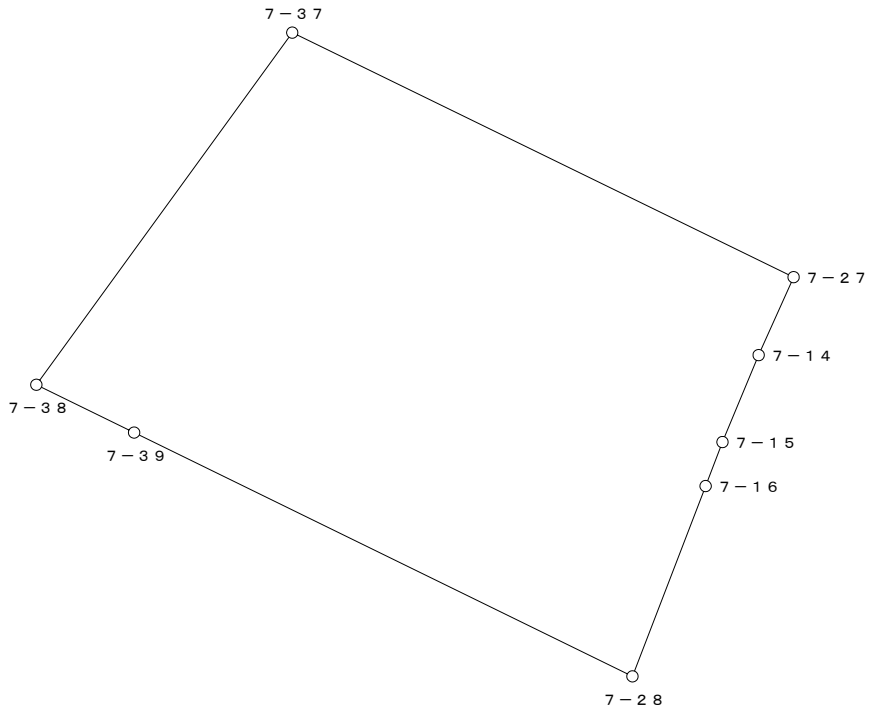


○：筆界点

面積算出公式	倍 面 積　２Ａ	571.232174	土 地 の 所 在			
Ａ＝ 1／2 ΣXn(Y(n+1)－Y(n-1))	面　　積　　Ａ	285.6160870	土地 の 所有者		縮 尺	1／　250

座 標 面 積 計 算 書

地 番	7-5	地 目	

筆 界 点	X	Y	辺長	方向角	備　考
7-28	25003.206	20081.037	18.353	116-03-55	
7-17	24986.726	20074.704	17.655	201-01-15	
7-18	24985.634	20071.918	2.992	248-35-49	
7-29	24993.494	20055.863	17.876	296-05-05	
7-39	25011.270	20064.551	19.786	26-02-49	

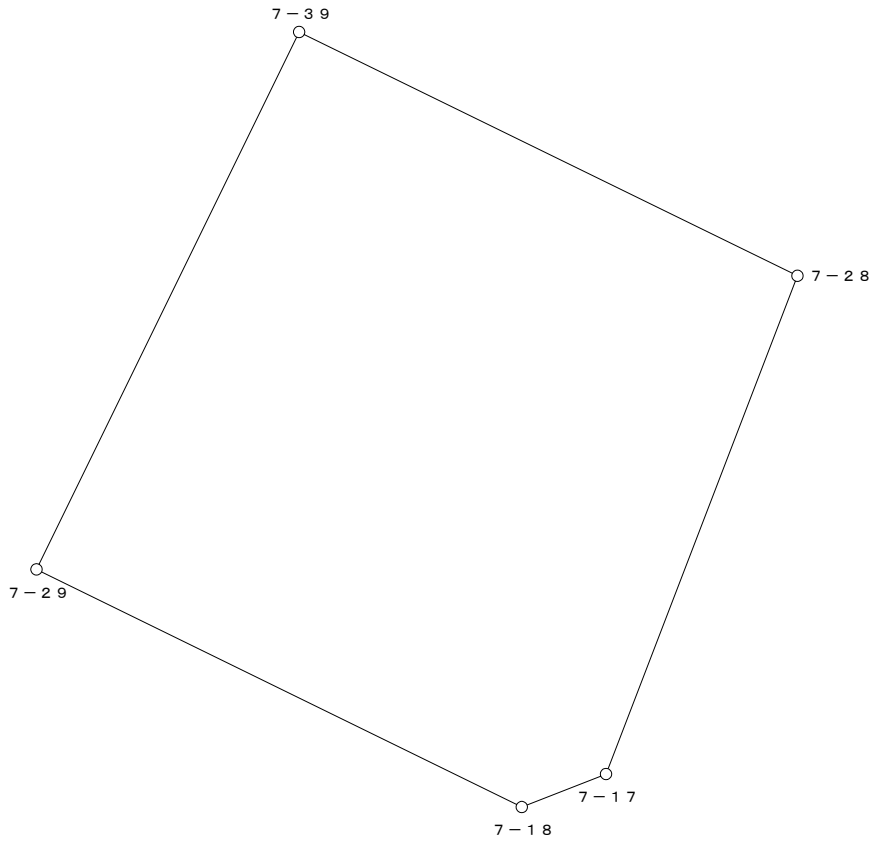


○：筆界点

面積算出公式	倍 面 積　２Ａ	755.906612	土 地 の 所 在			
Ａ＝ 1／2 ΣXn(Y(n+1)－Y(n-1))	面　　積　　Ａ	377.9533060	土地 の 所有者		縮 尺	1／　250

座 標 面 積 計 算 書

地 番	7-6	地 目	

筆 界 点	X	Y	辺長	方向角	備　考
7-29	24993.494	20055.863	19.786	206-02-49	
7-19	25000.392	20041.774	15.687	296-05-11	
7-40	25007.548	20045.280	7.969	26-06-07	
7-41	25018.155	20050.476	11.811	26-05-55	
7-38	25012.852	20061.316	12.068	116-04-05	
7-39	25011.270	20064.551	3.601	116-03-35	

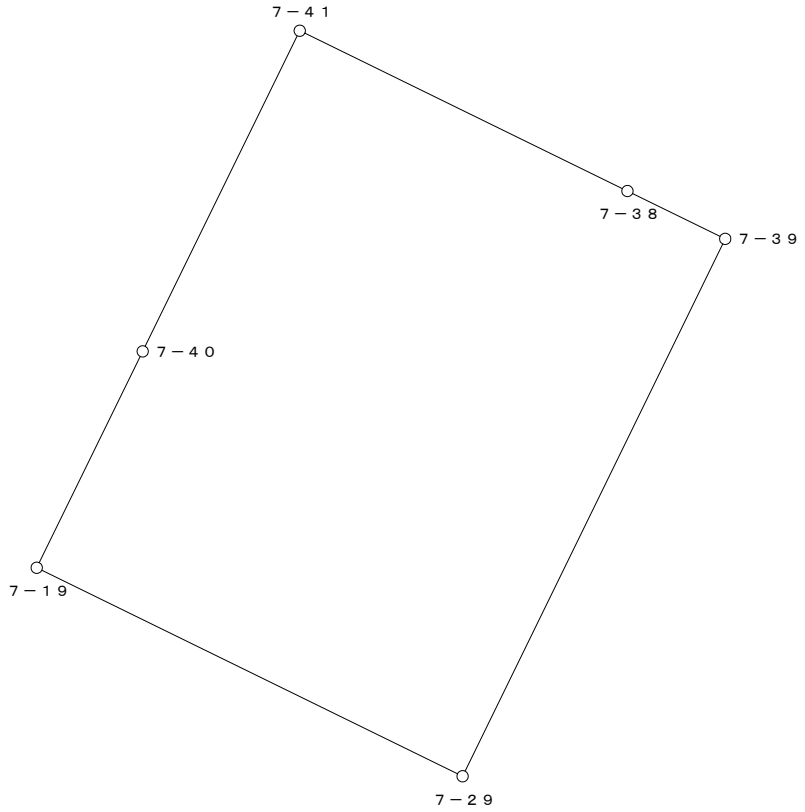


○：筆界点

面積算出公式	倍 面 積　２Ａ	620.291492	土 地 の 所 在			
Ａ＝ 1／2 ΣXn(Y(n+1)－Y(n-1))	面　　積　　Ａ	310.1457460	土地 の 所有者		縮 尺	1／　250

座 標 面 積 計 算 書

地 番	7-7	地 目	

筆 界 点	X	Y	辺長	方向角	備　考
7-19	25000.392	20041.774	7.969	206-06-07	
7-20	25006.849	20028.534	14.731	295-59-53	
7-21	25009.805	20027.977	3.008	349-19-44	
7-22	25014.201	20031.692	5.756	40-12-03	
7-40	25007.548	20045.280	15.129	116-05-15	

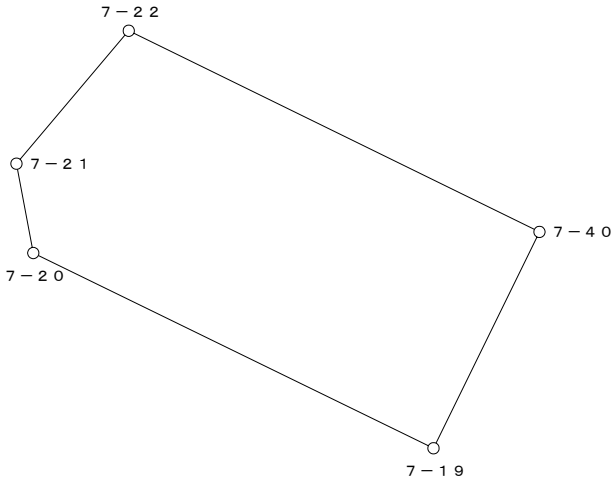


○：筆界点

面積算出公式	倍 面 積　２Ａ	251.722944	土 地 の 所 在			
Ａ＝ 1／2 ΣXn(Y(n+1)－Y(n-1))	面　積　Ａ	125.8614720	土地 の 所有者		縮 尺	1／　250

座 標 面 積 計 算 書

地 番	7-8	地 目	

筆 界 点	X	Y	辺長	方向角	備　考
7-22	25014.201	20031.692	15.129	296-05-15	
7-23	25023.471	20039.608	12.190	40-29-43	
7-41	25018.155	20050.476	12.098	116-03-55	
7-40	25007.548	20045.280	11.811	206-05-55	

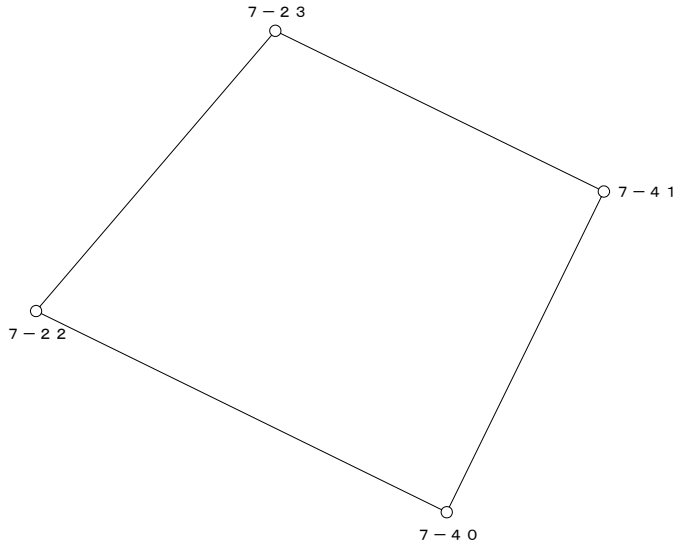


○：筆界点

面積算出公式	倍 面 積　２Ａ	321.524720	土 地 の 所 在			
Ａ＝ 1／2 ΣXn(Y(n+1)－Y(n-1))	面　　積　　Ａ	160.7623600	土地 の 所有者		縮 尺	1／　250

座 標 面 積 計 算 書

地 番	7-9-1	地 目	

筆 界 点	X	Y	辺長	方向角	備　考
7-24	25040.605	20054.173	22.102	306-04-25	
7-30	25047.689	20060.187	9.293	40-19-47	
7-42	25043.109	20066.474	7.778	126-04-22	
7-34	25035.077	20077.498	13.640	126-04-36	
7-35	25034.469	20077.054	0.753	216-08-21	
7-36	25027.591	20072.037	8.513	216-06-29	

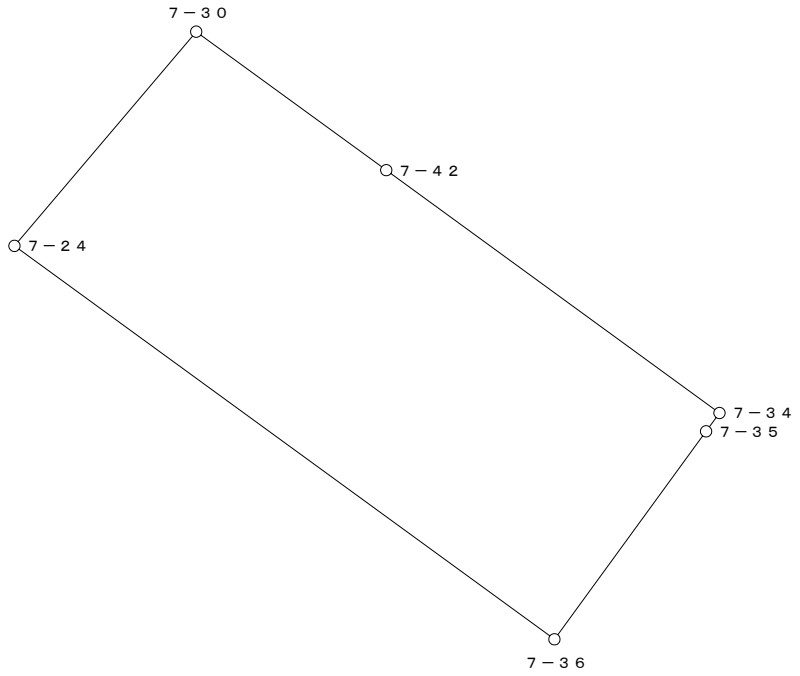


○：筆界点

面積算出公式	倍 面 積　２Ａ	403.282818	土 地 の 所 在			
Ａ＝ 1／2 ΣXn(Y(n+1)－Y(n-1))	面　　積　　Ａ	201.6414090	土地 の 所有者		縮 尺	1／　250

座 標 面 積 計 算 書

地 番	7-9-2	地 目	

筆 界 点	X	Y	辺長	方向角	備　考
7-23	25023.471	20039.608	22.488	220-22-00	
7-41	25018.155	20050.476	12.098	116-03-55	
7-38	25012.852	20061.316	12.068	116-04-05	
7-37	25024.499	20069.782	14.399	36-00-46	
7-36	25027.591	20072.037	3.827	36-06-12	
7-24	25040.605	20054.173	22.102	306-04-25	

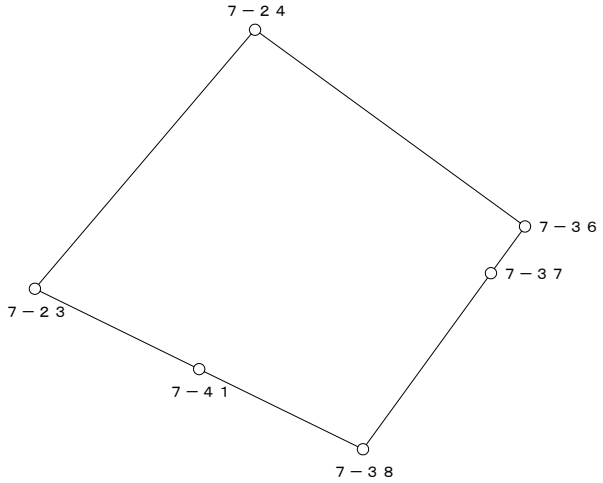


○：筆界点

面積算出公式	倍 面 積　２Ａ	929.336520	土 地 の 所 在			
Ａ＝ 1／2 ΣXn(Y(n+1)－Y(n-1))	面　　積　　Ａ	464.6682600	土地 の 所有者		縮 尺	1／　500

座 標 面 積 計 算 書

地 番	7-9-3	地 目	

筆 界 点	X	Y	辺長	方向角	備　考
7-31	25052.279	20064.084	7.359	306-39-07	
7-32	25053.810	20065.384	2.008	40-20-07	
7-33	25041.550	20082.219	20.826	126-03-50	
7-34	25035.077	20077.498	8.012	216-06-17	
7-42	25043.109	20066.474	13.640	306-04-36	
7-43	25047.886	20069.988	5.930	36-20-19	

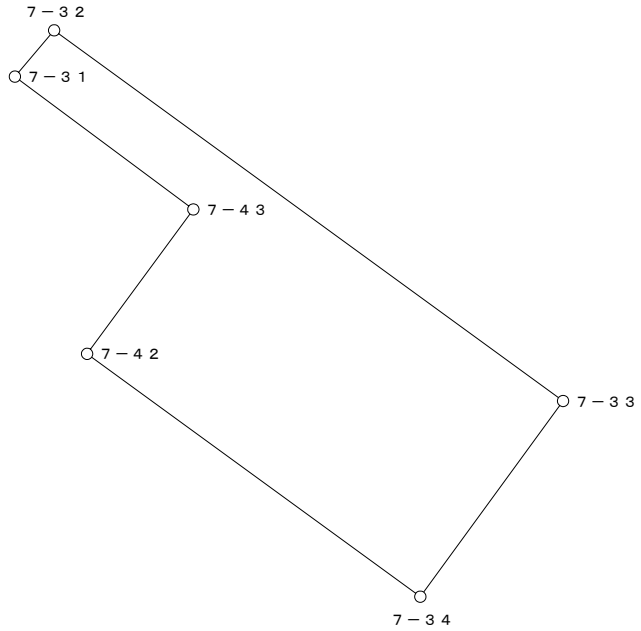


○：筆界点

面積算出公式	倍 面 積　２Ａ	248.005039	土 地 の 所 在			
Ａ＝ 1／2 ΣXn(Y(n+1)－Y(n-1))	面　　積　　Ａ	124.0025195	土地 の 所有者		縮 尺	1／　250

座 標 面 積 計 算 書

地 番	7-9-4	地 目	

筆 界 点	X	Y	辺長	方向角	備　考
7-30	25047.689	20060.187	6.021	220-19-55	
7-42	25043.109	20066.474	7.778	126-04-22	
7-43	25047.886	20069.988	5.930	36-20-19	
7-31	25052.279	20064.084	7.359	306-39-07	

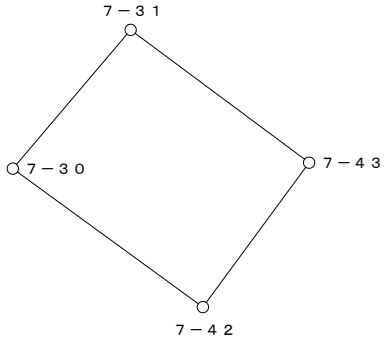

○：筆界点

面積算出公式	倍 面 積　２Ａ	90.346000	土 地 の 所 在			
Ａ＝ 1／2 ΣXn(Y(n+1)－Y(n-1))	面　　積　　Ａ	45.1730000	土地 の 所有者		縮 尺	1／　250