換　地　図

縮尺　５００分の１

所 在　　那覇市真嘉比二丁目




凡例	施行地区界	町界	丁目界	地番	換地	借地部分
				5-1		(1)

那覇広域都市計画事業真嘉比古島第二土地区画整理事業

画地出来形確認測量原図　１０街区

S=1/500

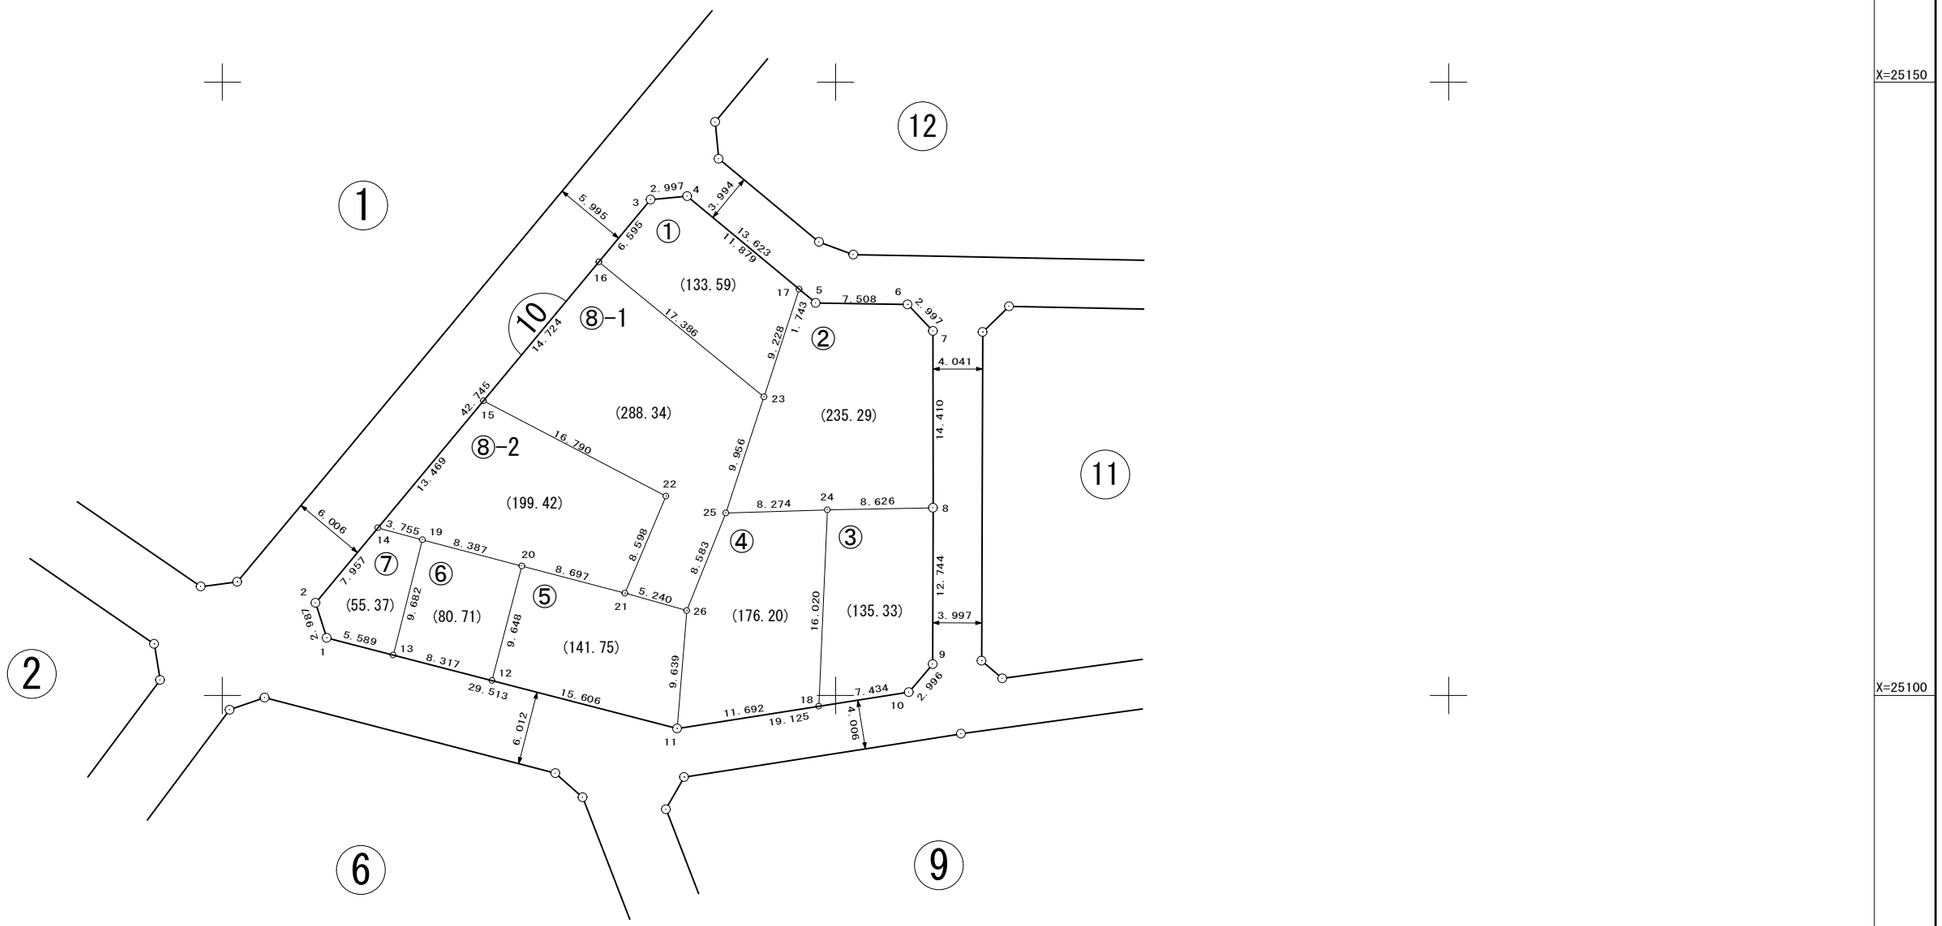

座　標　リ　ス　ト

測　　点	X　座　標	Y　座　標
1001:10-1	25104.692	20108.522
1002:10-2	25107.535	20107.605
1003:10-3	25140.411	20134.923
1004:10-4	25140.692	20137.907
1005:10-5	25131.990	20148.388
1006:10-6	25131.871	20155.895
1007:10-7	25129.696	20157.957
1008:10-8	25115.286	20157.959
1009:10-9	25102.542	20157.930
1010:10-10	25100.260	20155.989
1011:10-11	25097.300	20137.094
1012:10-12	25101.209	20121.985
1013:10-13	25103.292	20113.933
1014:10-14	25113.655	20112.690
1015:10-15	25124.014	20121.298
1016:10-16	25135.339	20130.708
1017:10-17	25133.104	20147.047
1018:10-18	25099.109	20148.645
1019:10-19	25112.676	20116.315
1020:10-20	25110.543	20124.426
1021:10-21	25108.332	20132.837
1022:10-22	25116.251	20136.186
1023:10-23	25124.336	20144.169
1024:10-24	25115.114	20149.335
1025:10-25	25114.877	20141.064
1026:10-26	25106.907	20137.879

測　　点	X　座　標	Y　座　標

測　　点	X　座　標	Y　座　標


面　積　一　覧　表

種　　別	地　　番	地　　目	面　　積	地　　積	備　　考
	1001:10-1		133.5977735	133.59	
	1002:10-2		235.2901115	235.29	
	1003:10-3		135.3309200	135.33	
	1004:10-4		176.2029335	176.20	
	1005:10-5		141.7519120	141.75	
	1006:10-6		80.7182005	80.71	
	1007:10-7		55.3758330	55.37	
	1008:10-8-1		288.3433045	288.34	
	1009:10-8-2		199.4273980	199.42	
			1446.0383865	1446.00	
			1446.0383865	1446.00	

座 標 面 積 計 算 書

地 番	10-1	地 目	

筆 界 点	X	Y	辺長	方向角	備 考
10-3	25140.411	20134.923	6.595	39-43-40	
10-4	25140.692	20137.907	2.997	84-37-13	
10-17	25133.104	20147.047	11.879	129-41-58	
10-23	25124.336	20144.169	9.228	198-10-19	
10-16	25135.339	20130.708	17.386	309-15-45	

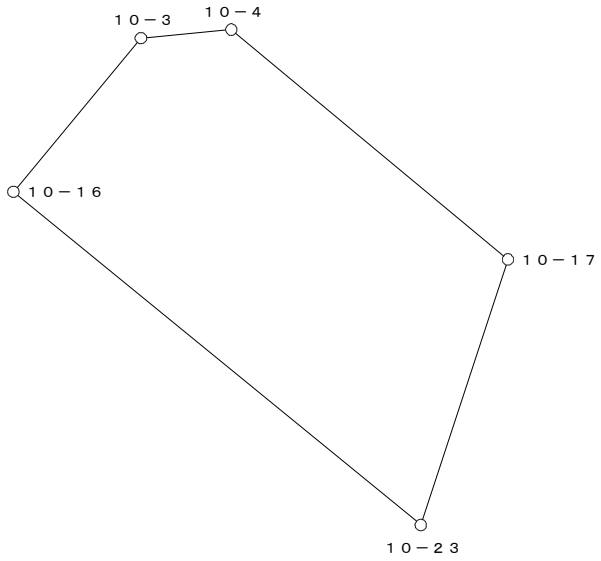


○：筆界点

面積算出公式	倍 面 積　２Ａ	267.195547	土 地 の 所 在			
Ａ＝ 1／2 ΣXn(Y(n+1)－Y(n-1))	面　　積　　Ａ	133.5977735	土地 の 所有者		縮 尺	1／　250

座 標 面 積 計 算 書

地 番	10-2	地 目	

筆 界 点	X	Y	辺長	方向角	備　考
10-5	25131.990	20148.388	1.743	129-43-02	
10-6	25131.871	20155.895	7.508	90-54-29	
10-7	25129.696	20157.957	2.997	136-31-40	
10-8	25115.286	20157.959	14.410	179-59-31	
10-24	25115.114	20149.335	8.626	268-51-27	
10-25	25114.877	20141.064	8.274	268-21-31	
10-23	25124.336	20144.169	9.956	18-10-22	
10-17	25133.104	20147.047	9.228	18-10-19	

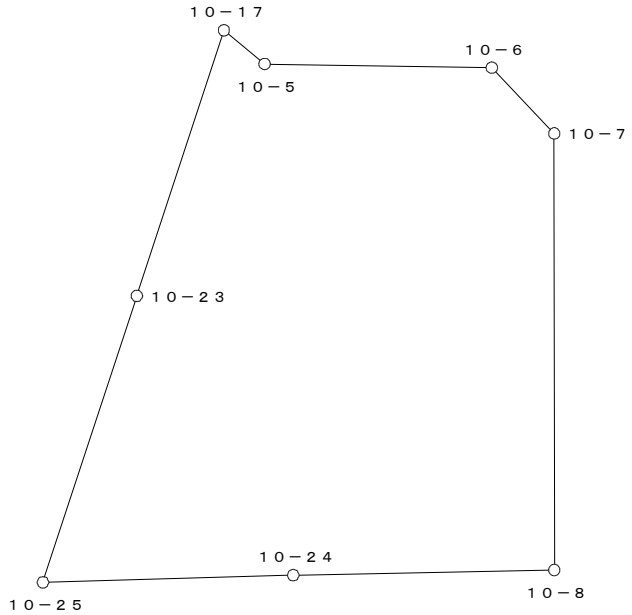


○：筆界点

面積算出公式	倍 面 積　２Ａ	470.580223	土 地 の 所 在			
Ａ＝ 1／2 ΣXn(Y(n+1)－Y(n-1))	面　　積　　Ａ	235.2901115	土地 の 所有者		縮 尺	1／　250

座 標 面 積 計 算 書

地 番	10-3	地 目	

筆 界 点	X	Y	辺長	方向角	備　考
10-8	25115.286	20157.959	8.626	88-51-27	
10-9	25102.542	20157.930	12.744	180-07-49	
10-10	25100.260	20155.989	2.996	220-23-01	
10-18	25099.109	20148.645	7.434	261-05-34	
10-24	25115.114	20149.335	16.020	2-28-07	

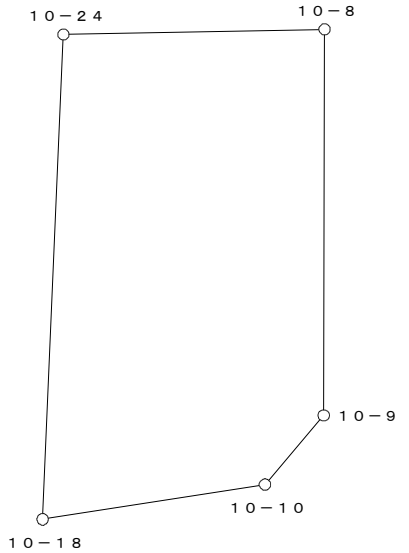


○：筆界点

面積算出公式	倍 面 積　２Ａ	270.661840	土 地 の 所 在			
Ａ＝ 1／2 ΣＸn(Ｙ(ｎ+1)－Ｙ(ｎ-1))	面　　積　　Ａ	135.3309200	土地 の 所有者		縮 尺	1／　250

座 標 面 積 計 算 書

地 番	10-4	地 目	

筆 界 点	X	Y	辺長	方向角	備　考
10-11	25097.300	20137.094	11.692	261-05-57	
10-26	25106.907	20137.879	9.639	4-40-17	
10-25	25114.877	20141.064	8.583	21-46-58	
10-24	25115.114	20149.335	8.274	88-21-31	
10-18	25099.109	20148.645	16.020	182-28-07	

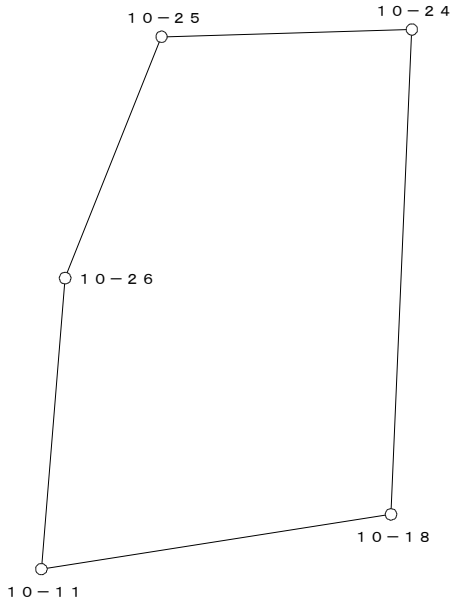


○：筆界点

面積算出公式	倍 面 積　２Ａ	352.405867	土 地 の 所 在			
Ａ＝ 1／2 ΣXn(Y(n+1)－Y(n-1))	面　　積　　Ａ	176.2029335	土地 の 所有者		縮 尺	1／　250

座 標 面 積 計 算 書

地 番	10-5	地 目	

筆 界 点	X	Y	辺長	方向角	備 考
10-11	25097.300	20137.094	9.639	184-40-17	
DS-1	25098.293	20133.256	3.964	284-30-21	
10-12	25101.209	20121.985	11.642	284-30-19	
10-20	25110.543	20124.426	9.648	14-39-20	
10-21	25108.332	20132.837	8.697	104-43-41	
10-26	25106.907	20137.879	5.240	105-46-54	

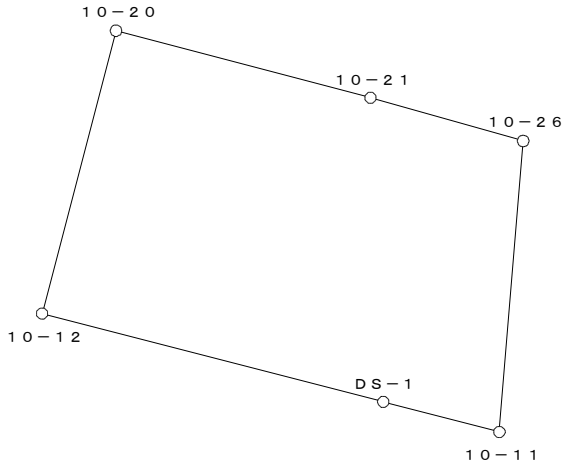


○：筆界点

面積算出公式	倍 面 積 ２Ａ	283.503824	土 地 の 所 在			
Ａ＝ 1／2 ΣXn(Y(n+1)－Y(n-1))	面 積 Ａ	141.7519120	土地 の 所有者		縮 尺	1／ 250

座 標 面 積 計 算 書

地 番	10-6	地 目	

筆 界 点	X	Y	辺長	方向角	備　考
10-12	25101.209	20121.985	9.648	194-39-20	
10-13	25103.292	20113.933	8.317	284-30-15	
10-19	25112.676	20116.315	9.682	14-14-35	
10-20	25110.543	20124.426	8.387	104-44-02	

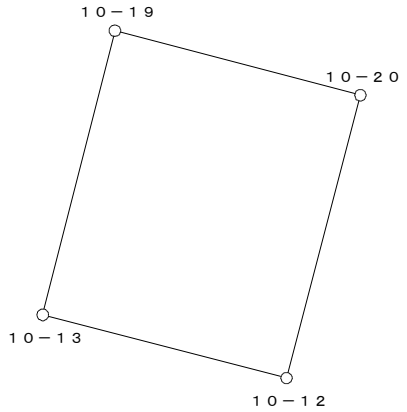


○：筆界点

面積算出公式	倍 面 積　２Ａ	161.436401	土 地 の 所 在			
Ａ＝ 1／2 ΣＸn(Ｙ(ｎ+1)－Ｙ(ｎ-1))	面　　積　　Ａ	80.7182005	土地 の 所有者		縮 尺	1／　250

座 標 面 積 計 算 書

地 番	10-7	地 目	

筆 界 点	X	Y	辺長	方向角	備　考
10-1	25104.692	20108.522	5.589	284-30-22	
10-2	25107.535	20107.605	2.987	342-07-23	
10-14	25113.655	20112.690	7.957	39-43-21	
10-19	25112.676	20116.315	3.755	105-06-48	
10-13	25103.292	20113.933	9.682	194-14-35	

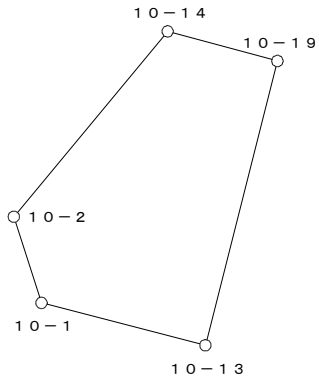


○：筆界点

面積算出公式	倍 面 積　２Ａ　110.751666	土 地 の 所 在			
Ａ＝ 1／2 ΣＸn(Ｙ(ｎ+1)－Ｙ(ｎ-1))	面　積　Ａ　55.3758330	土地 の 所有者		縮 尺	1／　250

座 標 面 積 計 算 書

地 番	10-8-1	地 目	

筆 界 点	X	Y	辺長	方向角	備　考
10-15	25124.014	20121.298	14.724	219-43-24	
10-22	25116.251	20136.186	16.790	117-32-19	
10-21	25108.332	20132.837	8.598	202-55-26	
10-26	25106.907	20137.879	5.240	105-46-54	
10-25	25114.877	20141.064	8.583	21-46-58	
10-23	25124.336	20144.169	9.956	18-10-22	
10-16	25135.339	20130.708	17.386	309-15-45	

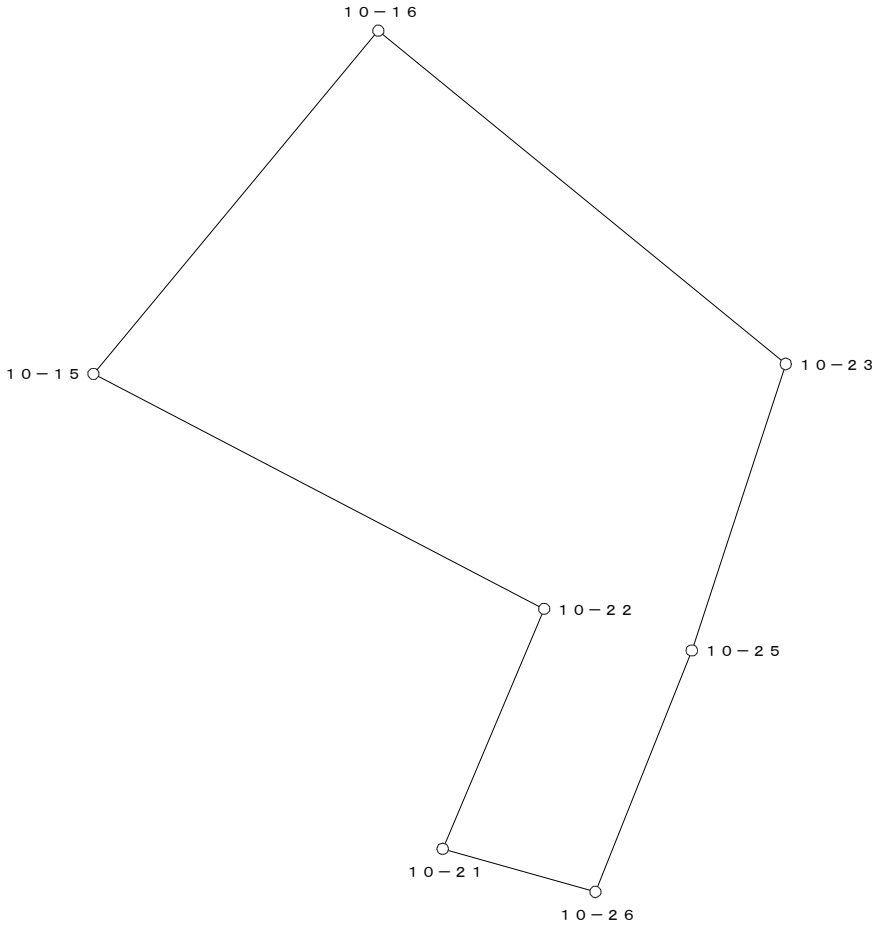


○：筆界点

面積算出公式	倍 面 積　２Ａ	576.686609	土 地 の 所 在			
Ａ＝ 1／2 ΣXn(Y(n+1)－Y(n-1))	面　　積　　Ａ	288.3433045	土地 の 所有者		縮 尺	1／　250

座 標 面 積 計 算 書

地 番	10-8-2	地 目	

筆 界 点	X	Y	辺長	方向角	備　考
10-14	25113.655	20112.690	13.469	219-43-32	
10-19	25112.676	20116.315	3.755	105-06-48	
10-20	25110.543	20124.426	8.387	104-44-02	
10-21	25108.332	20132.837	8.697	104-43-41	
10-22	25116.251	20136.186	8.598	22-55-26	
10-15	25124.014	20121.298	16.790	297-32-19	

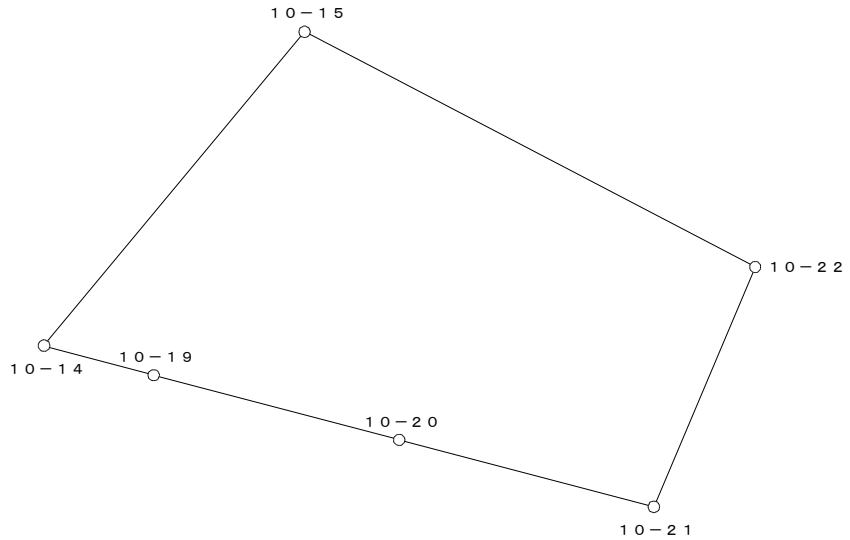

○：筆界点

面積算出公式	倍 面 積　２Ａ	398.854796	土 地 の 所 在			
Ａ＝ 1／2 Σ Xn(Y(n+1)－Y(n-1))	面　　積　　Ａ	199.4273980	土地 の 所有者		縮 尺	1／　250