
換　地　図

縮尺　５００分の１

所 在　　那覇市真嘉比二丁目

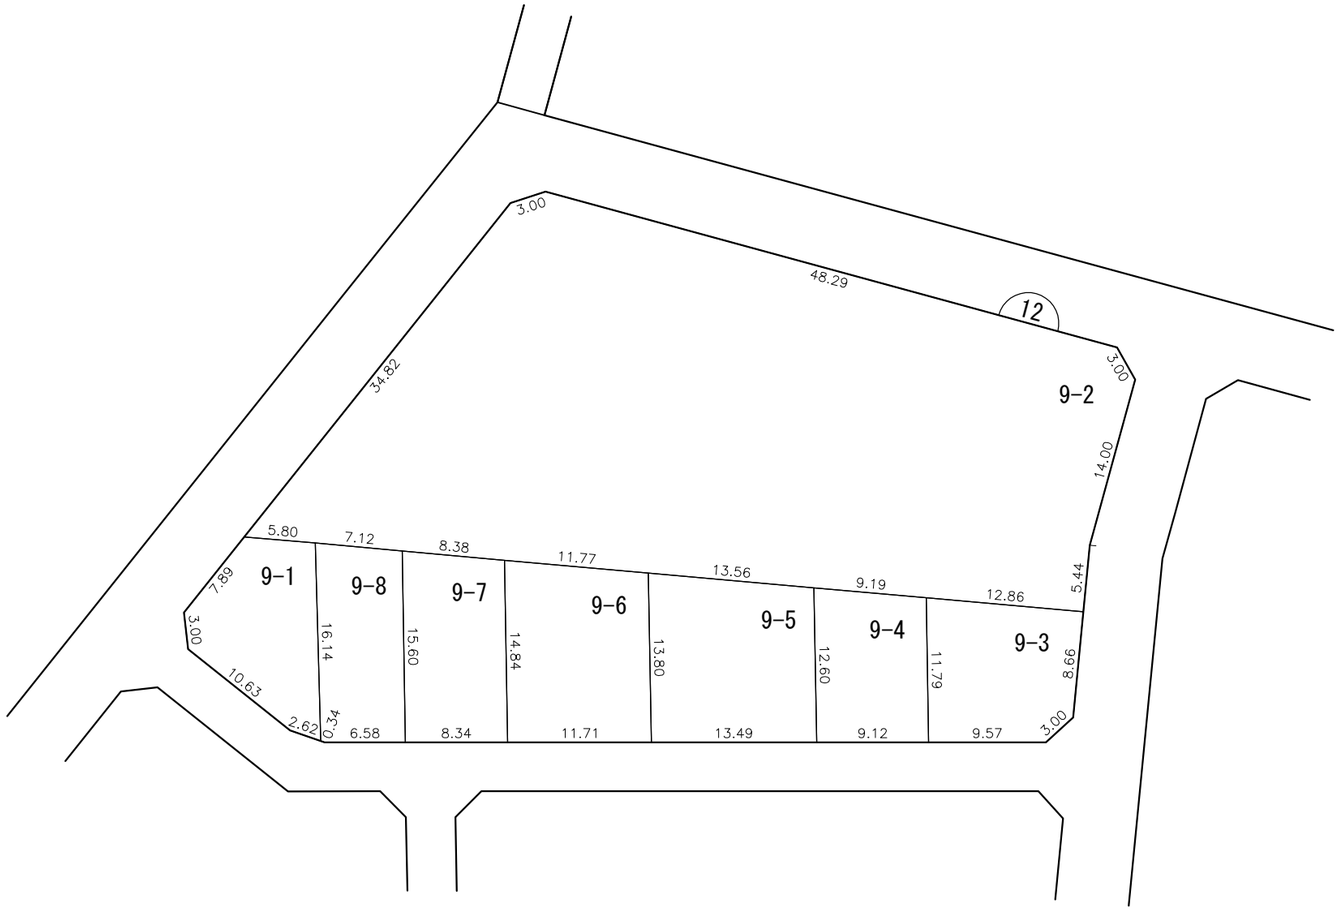


凡例	施行地区界	町界	丁目界	5-1 地番	換地	

那覇広域都市計画事業真嘉比古島第二土地区画整理事業

画地出来形確認測量原図　１２街区

S=1/500

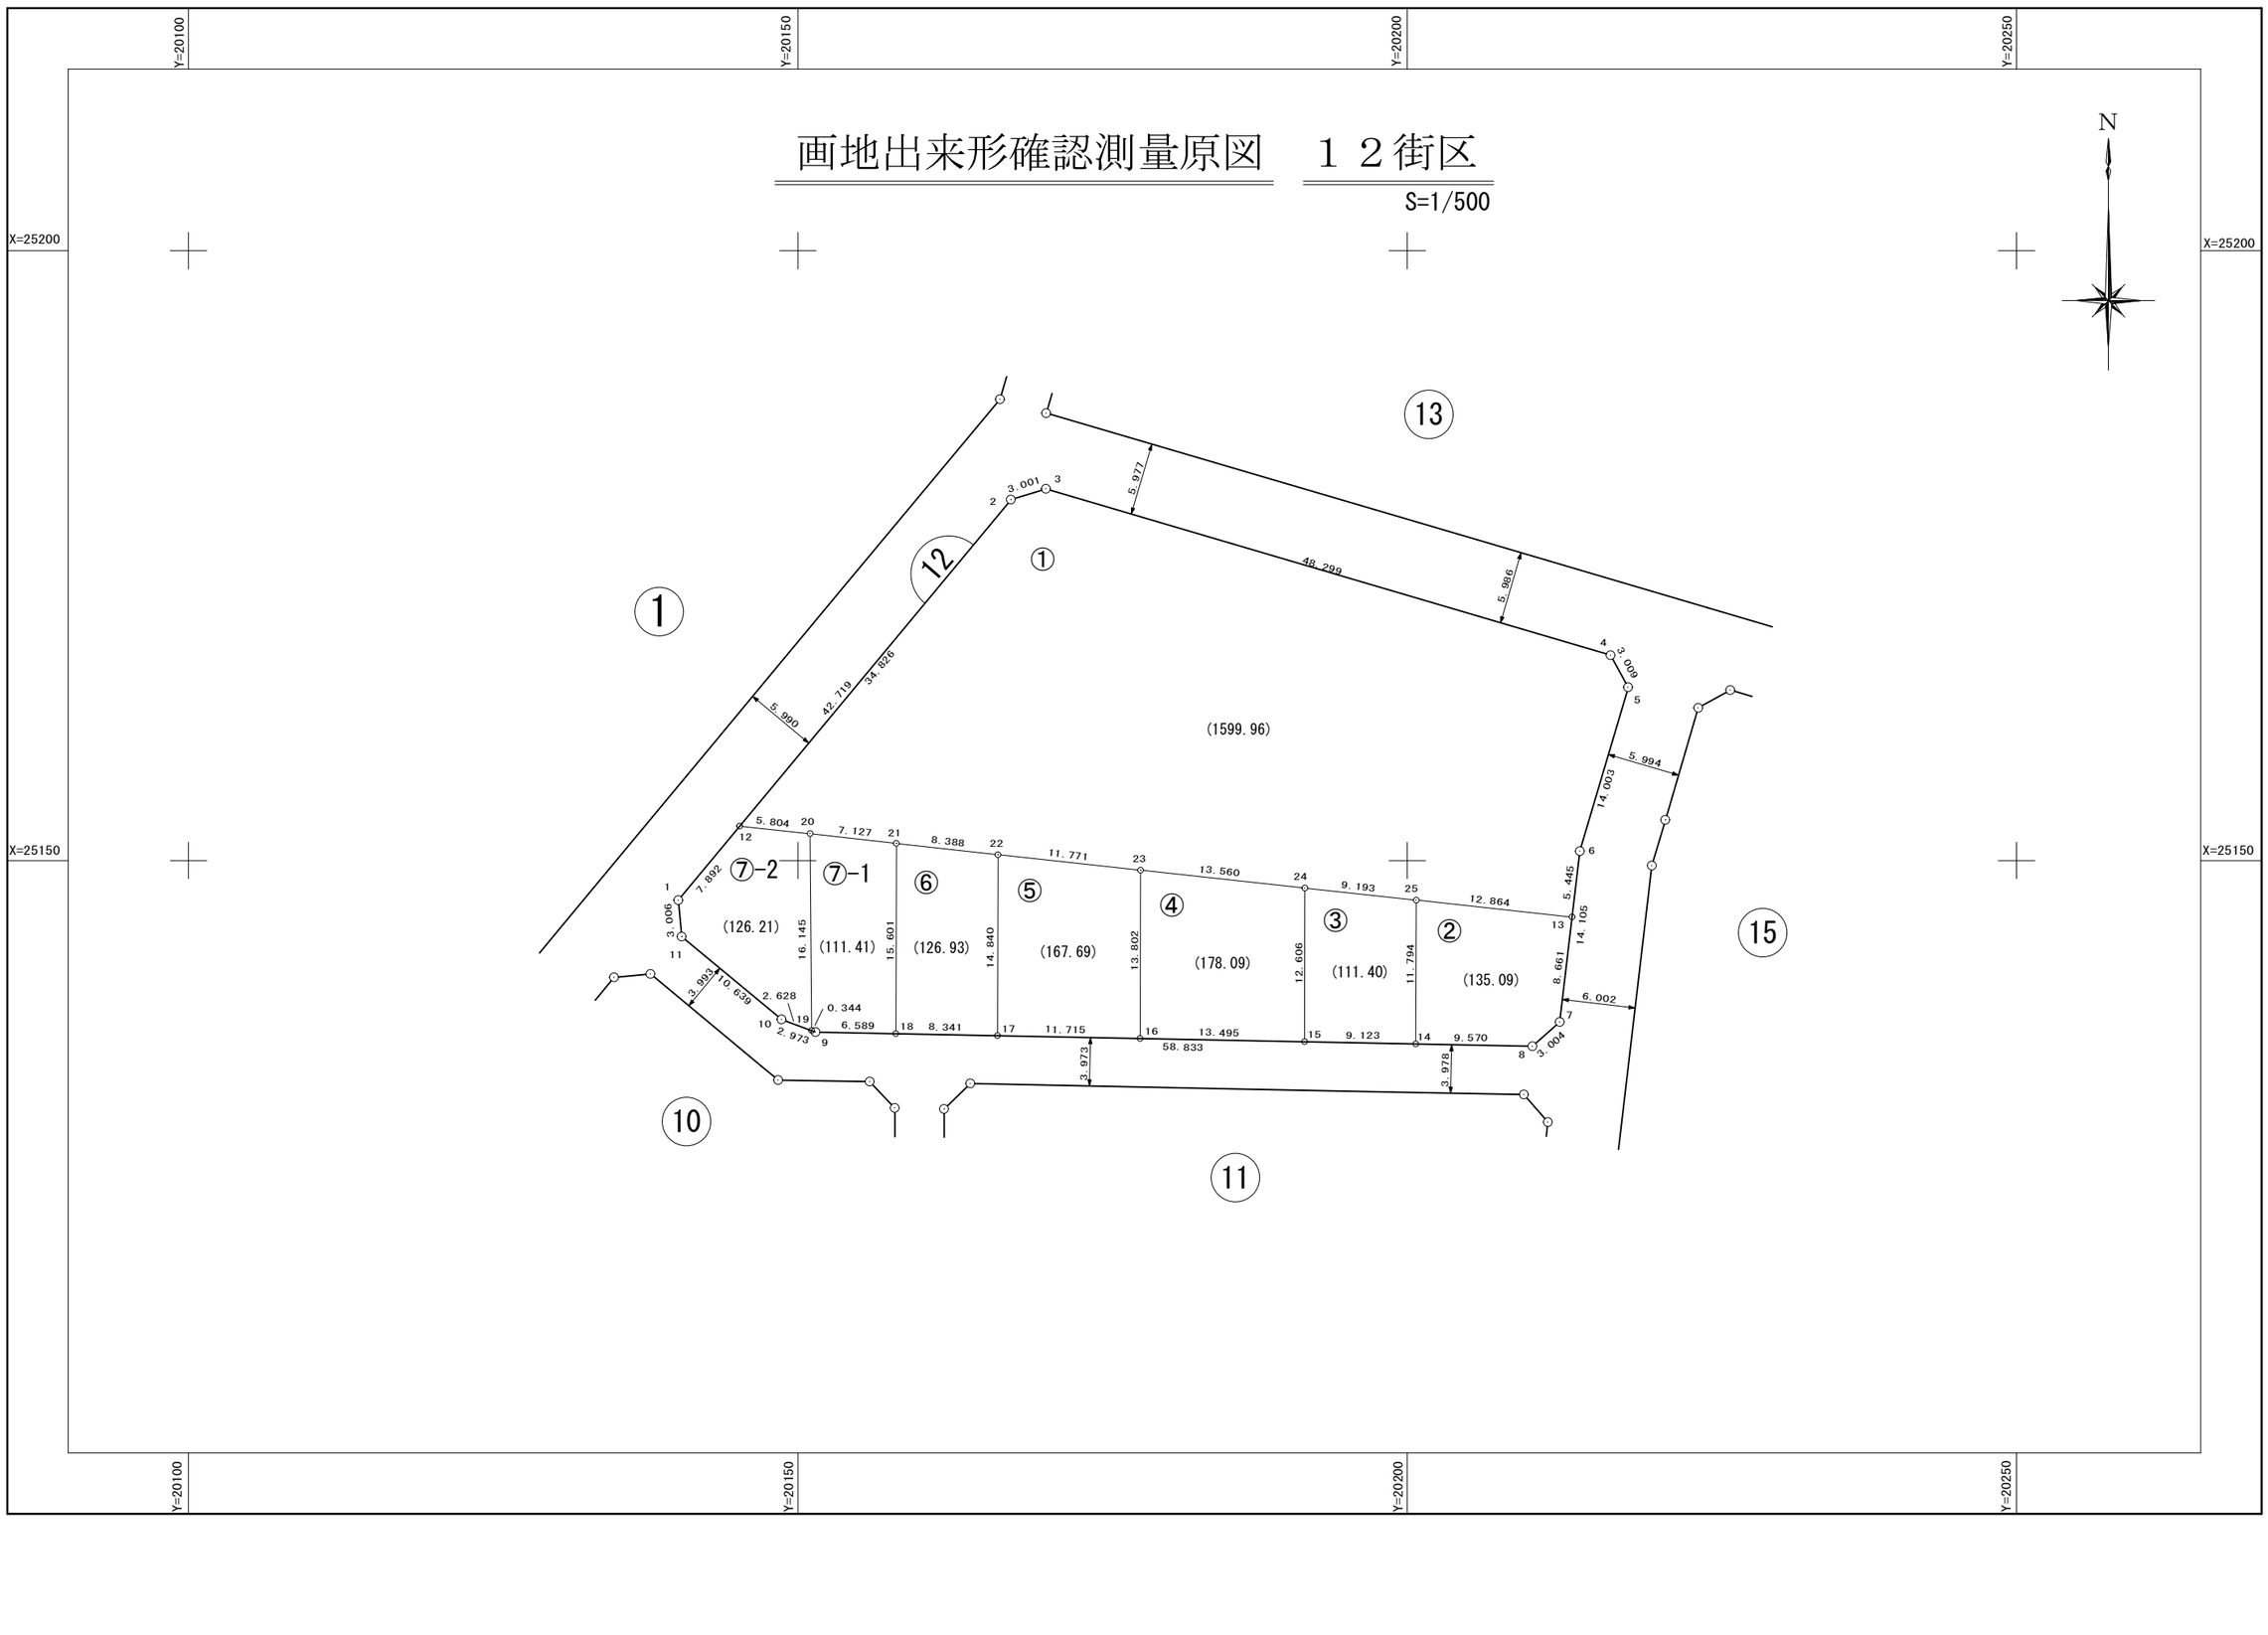

面　積　一　覧　表

種　　別	地　　番	地　　目	面　　積	地　　積	備　　考
	1201:12-1		1599.9671960	1599.96	
	1202:12-2		135.0922210	135.09	
	1203:12-3		111.4036100	111.40	
	1204:12-4		178.0986685	178.09	
	1205:12-5		167.6913075	167.69	
	1206:12-6		126.9325310	126.93	
	1207:12-7-1		111.4128085	111.41	
	1208:12-7-2		126.2177185	126.21	
			2556.8160610	2556.78	
			2556.8160610	2556.78	

座　標　リ　ス　ト

測　　点	X　座　標	Y　座　標
1201:12-1	25146.740	20140.190
1202:12-2	25179.597	20167.489
1203:12-3	25180.468	20170.361
1204:12-4	25166.834	20216.696
1205:12-5	25164.194	20218.140
1206:12-6	25150.765	20214.173
1207:12-7	25136.757	20212.521
1208:12-8	25134.762	20210.275
1209:12-9	25135.929	20151.454
1210:12-10	25136.955	20148.664
1211:12-11	25143.748	20140.476
1212:12-12	25152.810	20145.233
1213:12-13	25145.358	20213.535
1214:12-14	25134.952	20200.707
1215:12-15	25135.133	20191.586
1216:12-16	25135.400	20178.094
1217:12-17	25135.633	20166.381
1218:12-18	25135.798	20158.042
1219:12-19	25136.048	20151.131
1220:12-20	25152.193	20151.004
1221:12-21	25151.399	20158.087
1222:12-22	25150.473	20166.424
1223:12-23	25149.202	20178.126
1224:12-24	25147.739	20191.607
1225:12-25	25146.746	20200.746


測　　点	X　座　標	Y　座　標

測　　点	X　座　標	Y　座　標

座 標 面 積 計 算 書

地 番	12-1	地 目	

筆 界 点	X	Y	辺長	方向角	備　考
12-2	25179.597	20167.489	34.826	39-43-17	
12-3	25180.468	20170.361	3.001	73-07-44	
12-4	25166.834	20216.696	48.299	106-23-47	
12-5	25164.194	20218.140	3.009	151-19-22	
12-6	25150.765	20214.173	14.003	196-27-27	
12-13	25145.358	20213.535	5.445	186-43-46	
12-25	25146.746	20200.746	12.864	276-11-39	
12-24	25147.739	20191.607	9.193	276-12-04	
12-23	25149.202	20178.126	13.560	276-11-37	
12-22	25150.473	20166.424	11.771	276-11-56	
12-21	25151.399	20158.087	8.388	276-20-17	
12-20	25152.193	20151.004	7.127	276-23-46	
12-12	25152.810	20145.233	5.804	276-06-09	

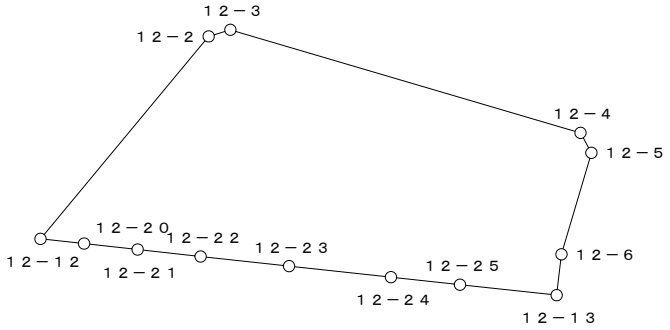


○：筆界点

面積算出公式	倍 面 積　２Ａ	3199.934392	土 地 の 所 在			
Ａ＝ 1／2 ΣXn(Y(n+1)－Y(n-1))	面　　積　　Ａ	1599.9671960	土地 の 所有者		縮 尺	1／　1000

座 標 面 積 計 算 書

地 番	12-2	地 目	

筆 界 点	X	Y	辺長	方向角	備　考
12-7	25136.757	20212.521	8.661	186-43-26	
12-8	25134.762	20210.275	3.004	228-23-13	
12-14	25134.952	20200.707	9.570	271-08-15	
12-25	25146.746	20200.746	11.794	0-11-22	
12-13	25145.358	20213.535	12.864	96-11-39	

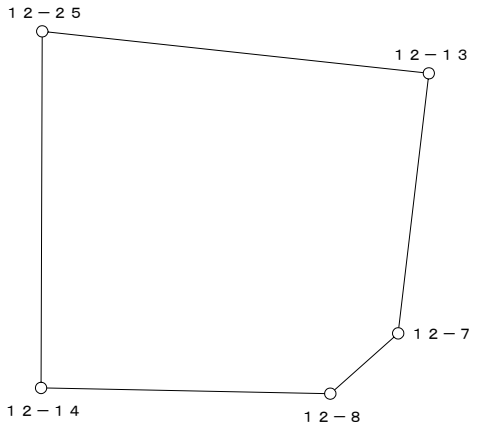


○：筆界点

面積算出公式	倍 面 積　２Ａ	270.184442	土 地 の 所 在			
Ａ＝ 1／2 ΣXn(Y(n+1)－Y(n-1))	面　　積　　Ａ	135.0922210	土地 の 所有者		縮 尺	1／　250

座 標 面 積 計 算 書

地 番	12-3	地 目	

筆 界 点	X	Y	辺長	方向角	備　考
12-14	25134.952	20200.707	11.794	180-11-22	
12-15	25135.133	20191.586	9.123	271-08-13	
12-24	25147.739	20191.607	12.606	0-05-44	
12-25	25146.746	20200.746	9.193	96-12-04	

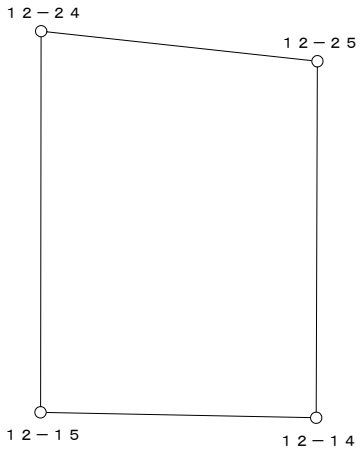


○：筆界点

面積算出公式	倍 面 積　２Ａ	222.807220	土 地 の 所 在			
Ａ＝ 1／2 ΣXn(Y(n+1)－Y(n-1))	面　積　Ａ	111.4036100	土地 の 所有者		縮 尺	1／　250

座 標 面 積 計 算 書

地 番	12-4	地 目	

筆 界 点	X	Y	辺長	方向角	備　考
12-15	25135.133	20191.586	13.495	91-08-01	
12-24	25147.739	20191.607	12.606	0-05-44	
12-23	25149.202	20178.126	13.560	276-11-37	
12-16	25135.400	20178.094	13.802	180-07-58	

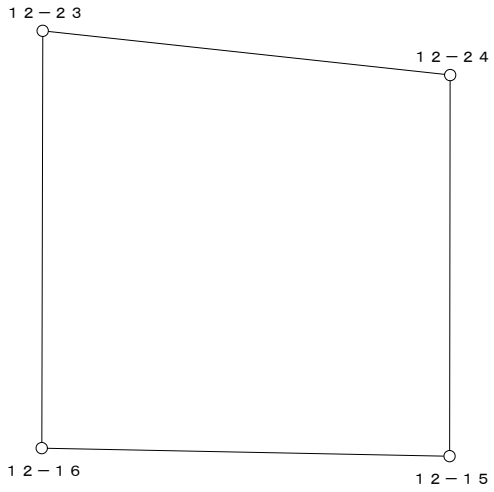


○：筆界点

面積算出公式	倍 面 積　２Ａ	356.197337	土 地 の 所 在			
Ａ＝ 1／2 ΣXn(Y(n+1)－Y(n-1))	面　積　Ａ	178.0986685	土地 の 所有者		縮 尺	1／　250

座 標 面 積 計 算 書

地 番	12-5	地 目	

筆 界 点	X	Y	辺長	方向角	備　考
12-16	25135.400	20178.094	11.715	91-08-23	
12-23	25149.202	20178.126	13.802	0-07-58	
12-22	25150.473	20166.424	11.771	276-11-56	
12-17	25135.633	20166.381	14.840	180-09-58	

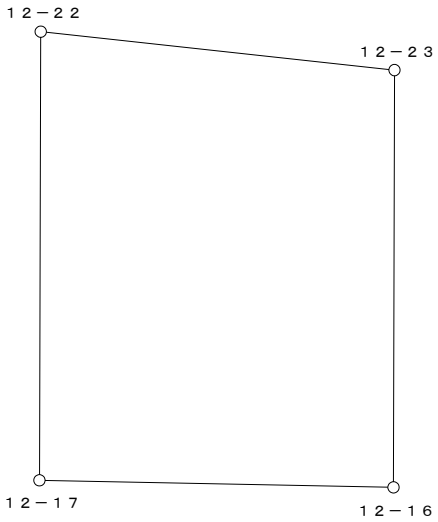


○：筆界点

面積算出公式	倍 面 積　２Ａ	335.382615	土 地 の 所 在			
Ａ＝ 1／2 ΣXn(Y(n+1)－Y(n-1))	面　積　Ａ	167.6913075	土地 の 所有者		縮 尺	1／　250

座 標 面 積 計 算 書

地 番	12-6	地 目	

筆 界 点	X	Y	辺長	方向角	備　考
12-18	25135.798	20158.042	15.601	180-09-55	
12-17	25135.633	20166.381	8.341	91-08-01	
12-22	25150.473	20166.424	14.840	0-09-58	
12-21	25151.399	20158.087	8.388	276-20-17	

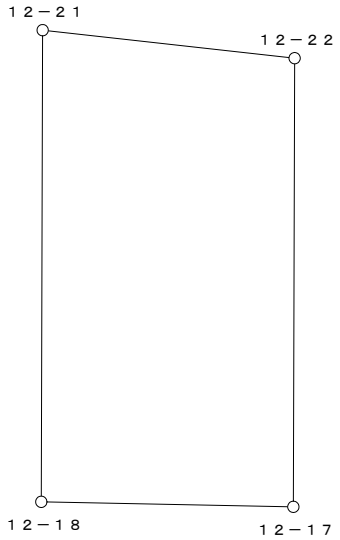


○：筆界点

面積算出公式	倍 面 積　２Ａ	253.865062	土 地 の 所 在			
Ａ＝ 1／2 ΣXn(Y(n+1)－Y(n-1))	面　　積　　Ａ	126.9325310	土地 の 所有者		縮 尺	1／　250

座 標 面 積 計 算 書

地 番	12-7-1	地 目	

筆 界 点	X	Y	辺長	方向角	備　考
12-19	25136.048	20151.131	16.145	179-32-58	
12-9	25135.929	20151.454	0.344	110-13-29	
12-18	25135.798	20158.042	6.589	91-08-21	
12-21	25151.399	20158.087	15.601	0-09-55	
12-20	25152.193	20151.004	7.127	276-23-46	

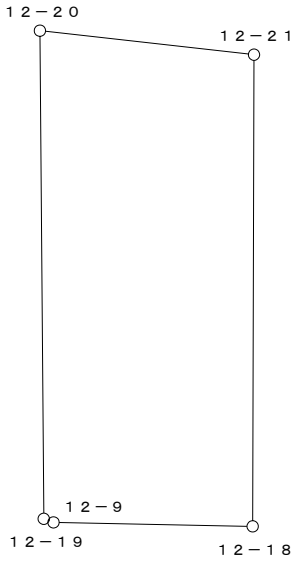


○：筆界点

面積算出公式	倍 面 積　２Ａ	222.825617	土 地 の 所 在			
Ａ＝ 1／2 ΣXn(Y(n+1)－Y(n-1))	面　積　Ａ	111.4128085	土地 の 所有者		縮 尺	1／　250

座 標 面 積 計 算 書

地 番	12-7-2	地 目	

筆 界 点	X	Y	辺長	方向角	備　考
12-1	25146.740	20140.190	7.892	219-43-12	
12-11	25143.748	20140.476	3.006	174-32-23	
12-10	25136.955	20148.664	10.639	129-40-48	
12-19	25136.048	20151.131	2.628	110-11-10	
12-20	25152.193	20151.004	16.145	359-32-58	
12-12	25152.810	20145.233	5.804	276-06-09	

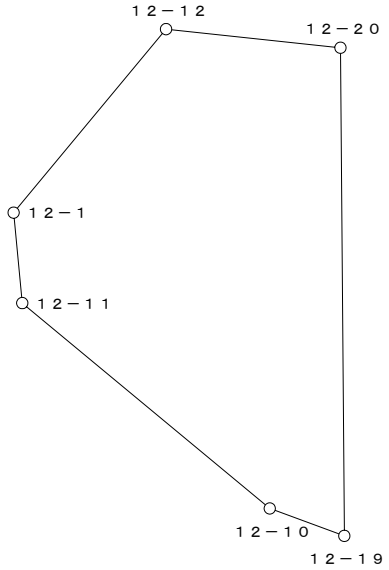

○：筆界点

面積算出公式	倍 面 積　２Ａ	252.435437	土 地 の 所 在			
Ａ＝ 1／2 ΣXn(Y(n+1)－Y(n-1))	面　　積　　Ａ	126.2177185	土地 の 所有者		縮 尺	1／　250