
換　地　図

縮尺　５００分の１

所 在　　那覇市真嘉比二丁目

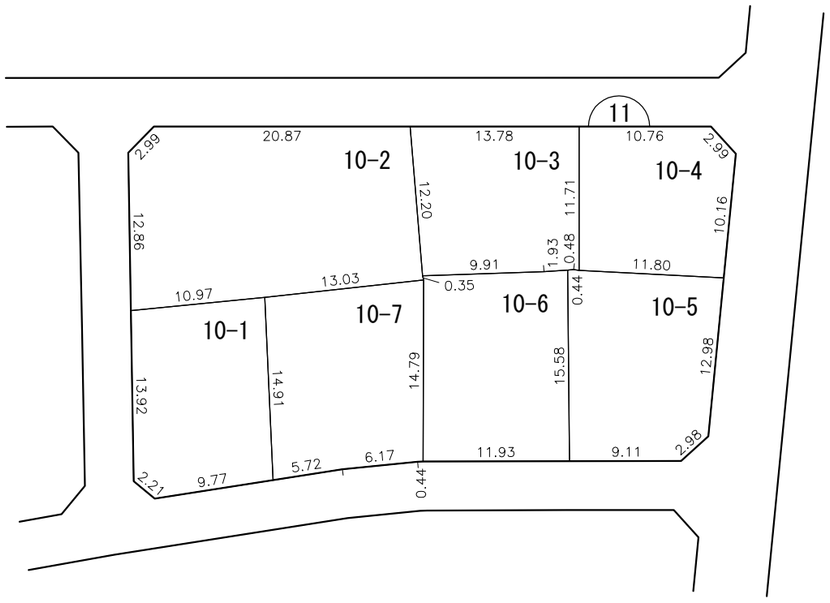


凡例						
	施行地区界	町界	丁目界	5-1 地番	換地	

那覇広域都市計画事業真嘉比古島第二土地区画整理事業

画地出来形確認測量原図　１１街区

S=1/500

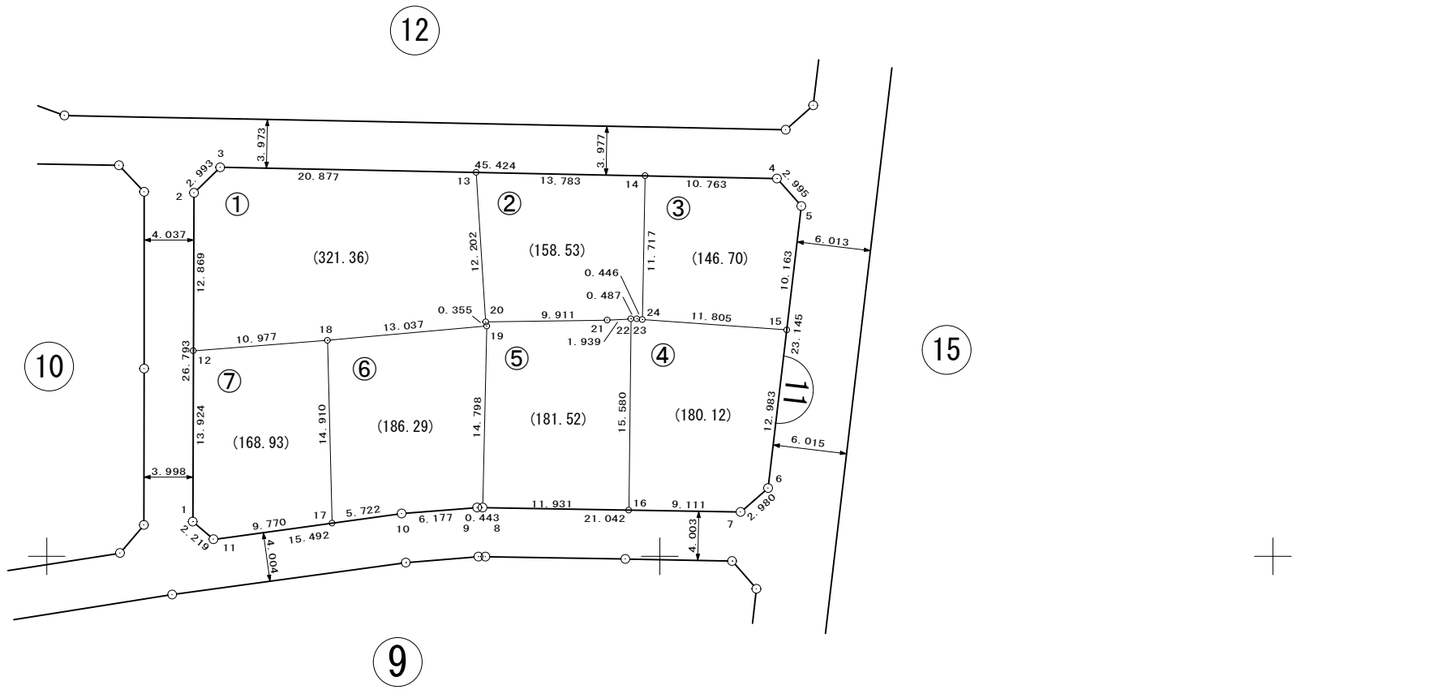

面　積　一　覧　表

種　　別	地　　番	地　　目	面　　積	地　　積	備　　考
	1101:11-1		321.3602480	321.36	
	1102:11-2		158.5389310	158.53	
	1103:11-3		146.7085945	146.70	
	1104:11-4		180.1222580	180.12	
	1105:11-5		181.5238455	181.52	
	1106:11-6		186.2904220	186.29	
	1107:11-7		168.9390730	168.93	
			1343.4833720	1343.45	
			1343.4833720	1343.45	

座　標　リ　ス　ト

測　　点	X　座　標	Y　座　標
1101:11-1	25102.826	20161.925
1102:11-2	25129.619	20162.010
1103:11-3	25131.704	20164.157
1104:11-4	25130.796	20209.571
1105:11-5	25128.545	20211.547
1106:11-6	25105.558	20208.842
1107:11-7	25103.603	20206.593
1108:11-8	25103.972	20185.554
1109:11-9	25103.963	20185.111
1110:11-10	25103.477	20178.953
1111:11-11	25101.375	20163.604
1112:11-12	25116.750	20161.969
1113:11-13	25131.287	20185.030
1114:11-14	25131.011	20198.810
1115:11-15	25118.452	20210.359
1116:11-16	25103.763	20197.483
1117:11-17	25102.701	20173.284
1118:11-18	25117.606	20172.913
1119:11-19	25118.766	20185.898
1120:11-20	25119.110	20185.809
1121:11-21	25119.247	20195.719
1122:11-22	25119.342	20197.656
1123:11-23	25119.360	20198.143
1124:11-24	25119.296	20198.584


測　　点	X　座　標	Y　座　標

測　　点	X　座　標	Y　座　標

座 標 面 積 計 算 書

地 番	11-1	地 目	

筆 界 点	X	Y	辺長	方向角	備 考
11-3	25131.704	20164.157	20.877	271-08-40	
11-2	25129.619	20162.010	2.993	225-50-22	
11-12	25116.750	20161.969	12.869	180-10-57	
11-18	25117.606	20172.913	10.977	85-31-39	
11-19	25118.766	20185.898	13.037	84-53-42	
11-20	25119.110	20185.809	0.355	345-29-40	
11-13	25131.287	20185.030	12.202	356-20-23	

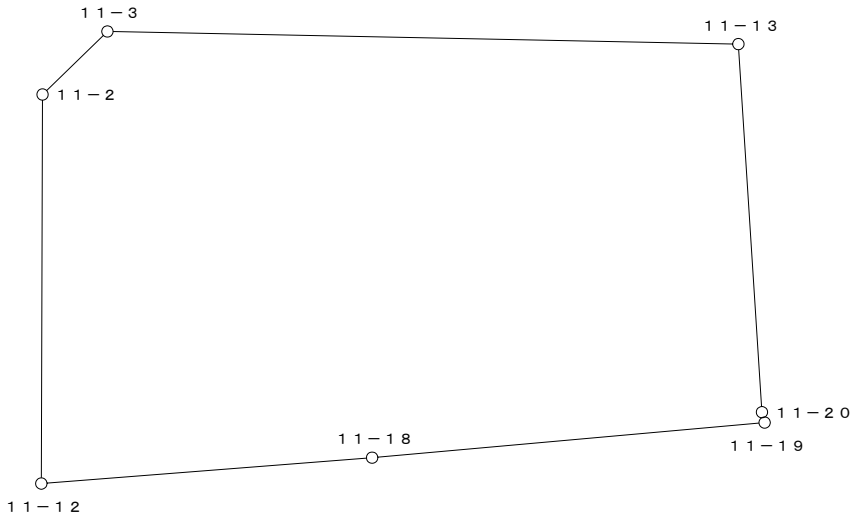


○：筆界点

面積算出公式	倍 面 積　２Ａ	642.720496	土 地 の 所 在			
Ａ＝ 1／2 ΣXn(Y(n+1)－Y(n-1))	面　　積　　Ａ	321.3602480	土地 の 所有者		縮 尺	1／　250

座 標 面 積 計 算 書

地 番	11-2	地 目	

筆 界 点	X	Y	辺長	方向角	備　考
11-13	25131.287	20185.030	12.202	356-20-23	
11-14	25131.011	20198.810	13.783	91-08-51	
11-24	25119.296	20198.584	11.717	181-06-19	
11-23	25119.360	20198.143	0.446	278-15-27	
11-22	25119.342	20197.656	0.487	267-53-00	
11-21	25119.247	20195.719	1.939	267-11-32	
11-20	25119.110	20185.809	9.911	269-12-29	

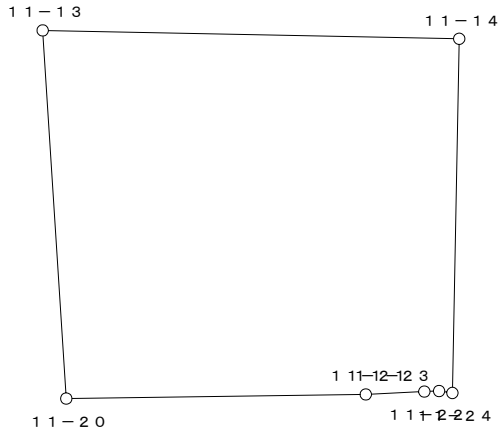


○：筆界点

面積算出公式	倍 面 積　２Ａ	317.077862	土 地 の 所 在			
Ａ＝ 1／2 ΣXn(Y(n+1)－Y(n-1))	面　　積　　Ａ	158.5389310	土地 の 所有者		縮 尺	1／　250

座 標 面 積 計 算 書

地 番	11-3	地 目	

筆 界 点	X	Y	辺長	方向角	備　考
11-14	25131.011	20198.810	11.717	1-06-19	
11-4	25130.796	20209.571	10.763	91-08-41	
11-5	25128.545	20211.547	2.995	138-43-20	
11-15	25118.452	20210.359	10.163	186-42-47	
11-24	25119.296	20198.584	11.805	274-05-59	

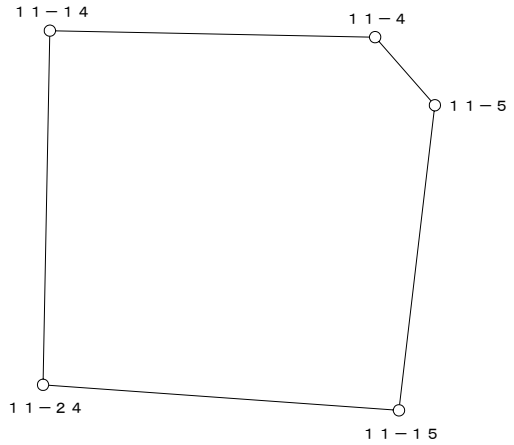


○：筆界点

面積算出公式	倍 面 積　２Ａ	293.417189	土 地 の 所 在			
Ａ＝ 1／2 ΣXn(Y(n+1)－Y(n-1))	面　　積　　Ａ	146.7085945	土地 の 所有者		縮 尺	1／　250

座 標 面 積 計 算 書

地 番	11-4	地 目	

筆 界 点	X	Y	辺長	方向角	備　考
11-15	25118.452	20210.359	11.805	94-05-59	
11-6	25105.558	20208.842	12.983	186-42-36	
11-7	25103.603	20206.593	2.980	229-00-01	
11-16	25103.763	20197.483	9.111	271-00-22	
11-22	25119.342	20197.656	15.580	0-38-10	
11-23	25119.360	20198.143	0.487	87-53-00	
11-24	25119.296	20198.584	0.446	98-15-27	

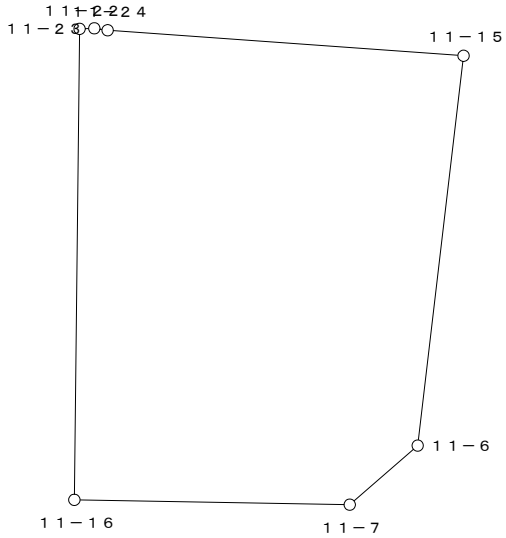


○：筆界点

面積算出公式	倍 面 積　2A	360.244516	土 地 の 所 在			
A＝ 1／2 ΣXn(Y(n+1)－Y(n-1))	面　積　A	180.1222580	土地 の 所有者		縮 尺	1／　250

座 標 面 積 計 算 書

地 番	11-5	地 目	

筆 界 点	X	Y	辺長	方向角	備　考
11-8	25103.972	20185.554	14.798	181-19-55	
11-16	25103.763	20197.483	11.931	91-00-13	
11-22	25119.342	20197.656	15.580	0-38-10	
11-21	25119.247	20195.719	1.939	267-11-32	
11-20	25119.110	20185.809	9.911	269-12-29	
11-19	25118.766	20185.898	0.355	165-29-40	

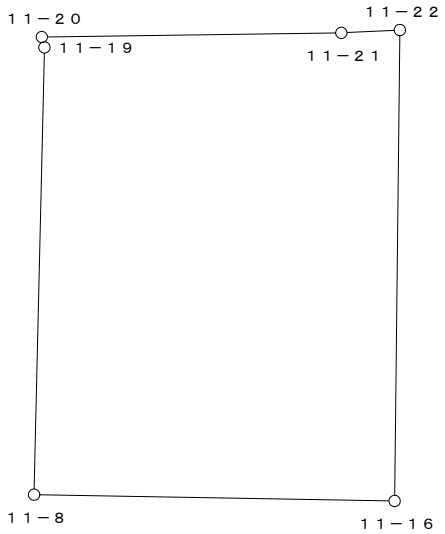


○：筆界点

面積算出公式	倍 面 積　２Ａ	363.047691	土 地 の 所 在			
Ａ＝ 1／2 ΣXn(Y(n+1)－Y(n-1))	面　　積　　Ａ	181.5238455	土地 の 所有者		縮 尺	1／　250

座 標 面 積 計 算 書

地 番	11-6	地 目	

筆 界 点	X	Y	辺長	方向角	備　考
11-17	25102.701	20173.284	14.910	178-34-27	
11-10	25103.477	20178.953	5.722	82-12-20	
11-9	25103.963	20185.111	6.177	85-29-15	
11-8	25103.972	20185.554	0.443	88-50-10	
11-19	25118.766	20185.898	14.798	1-19-55	
11-18	25117.606	20172.913	13.037	264-53-42	

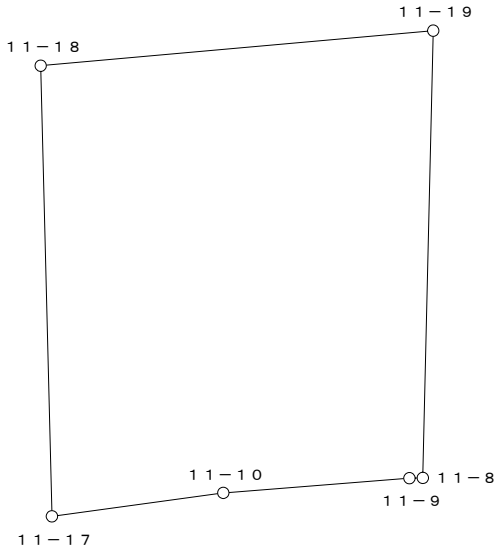


○：筆界点

面積算出公式	倍 面 積　２Ａ	372.580844	土 地 の 所 在			
Ａ＝ 1／2 ΣXn(Y(n+1)－Y(n-1))	面　積　Ａ	186.2904220	土地 の 所有者		縮 尺	1／　250

座 標 面 積 計 算 書

地 番	11-7	地 目	

筆 界 点	X	Y	辺長	方向角	備 考
11-1	25102.826	20161.925	13.924	180-10-52	
11-11	25101.375	20163.604	2.219	130-50-01	
11-17	25102.701	20173.284	9.770	82-12-00	
11-18	25117.606	20172.913	14.910	358-34-27	
11-12	25116.750	20161.969	10.977	265-31-39	

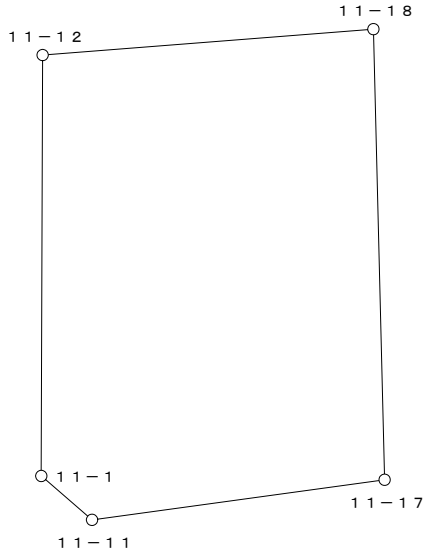

○：筆界点

面積算出公式	倍 面 積　２Ａ	337.878146	土 地 の 所 在			
Ａ＝ 1／2 ΣXn(Y(n+1)－Y(n-1))	面　　積　　Ａ	168.9390730	土地 の 所有者		縮 尺	1／　250