
換　地　図

縮尺　５００分の１

所 在　　那覇市真嘉比二丁目

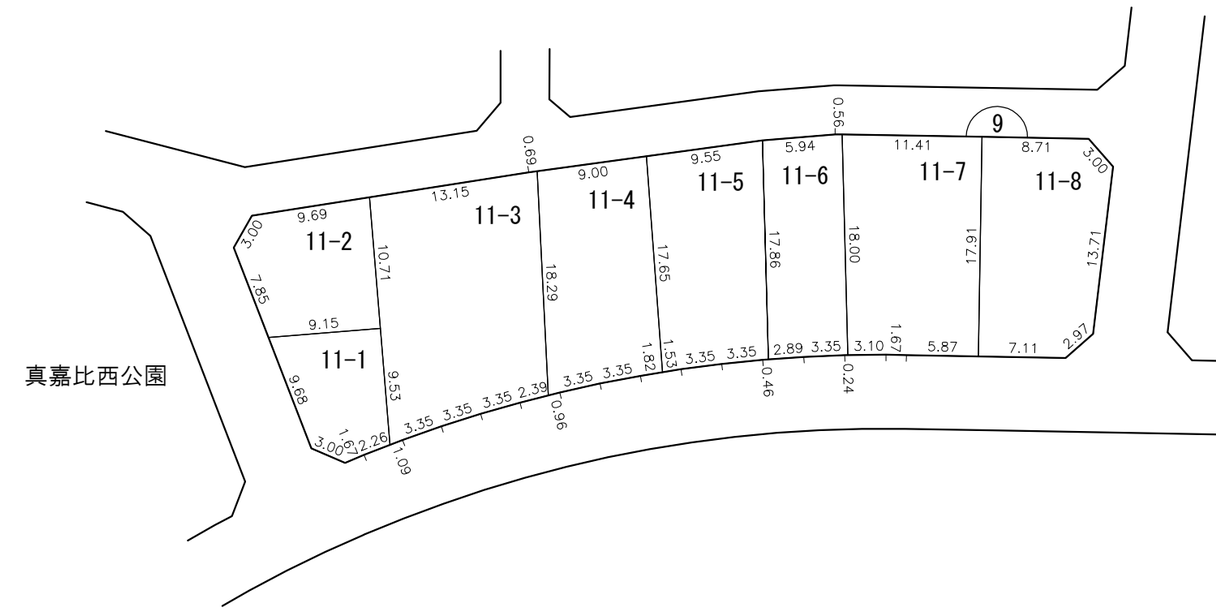


凡例						
	施行地区界	町界	丁目界	5-1 地番	換地	

那覇広域都市計画事業真嘉比古島第二土地区画整理事業

画地出来形確認測量原図　９街区

S=1/500

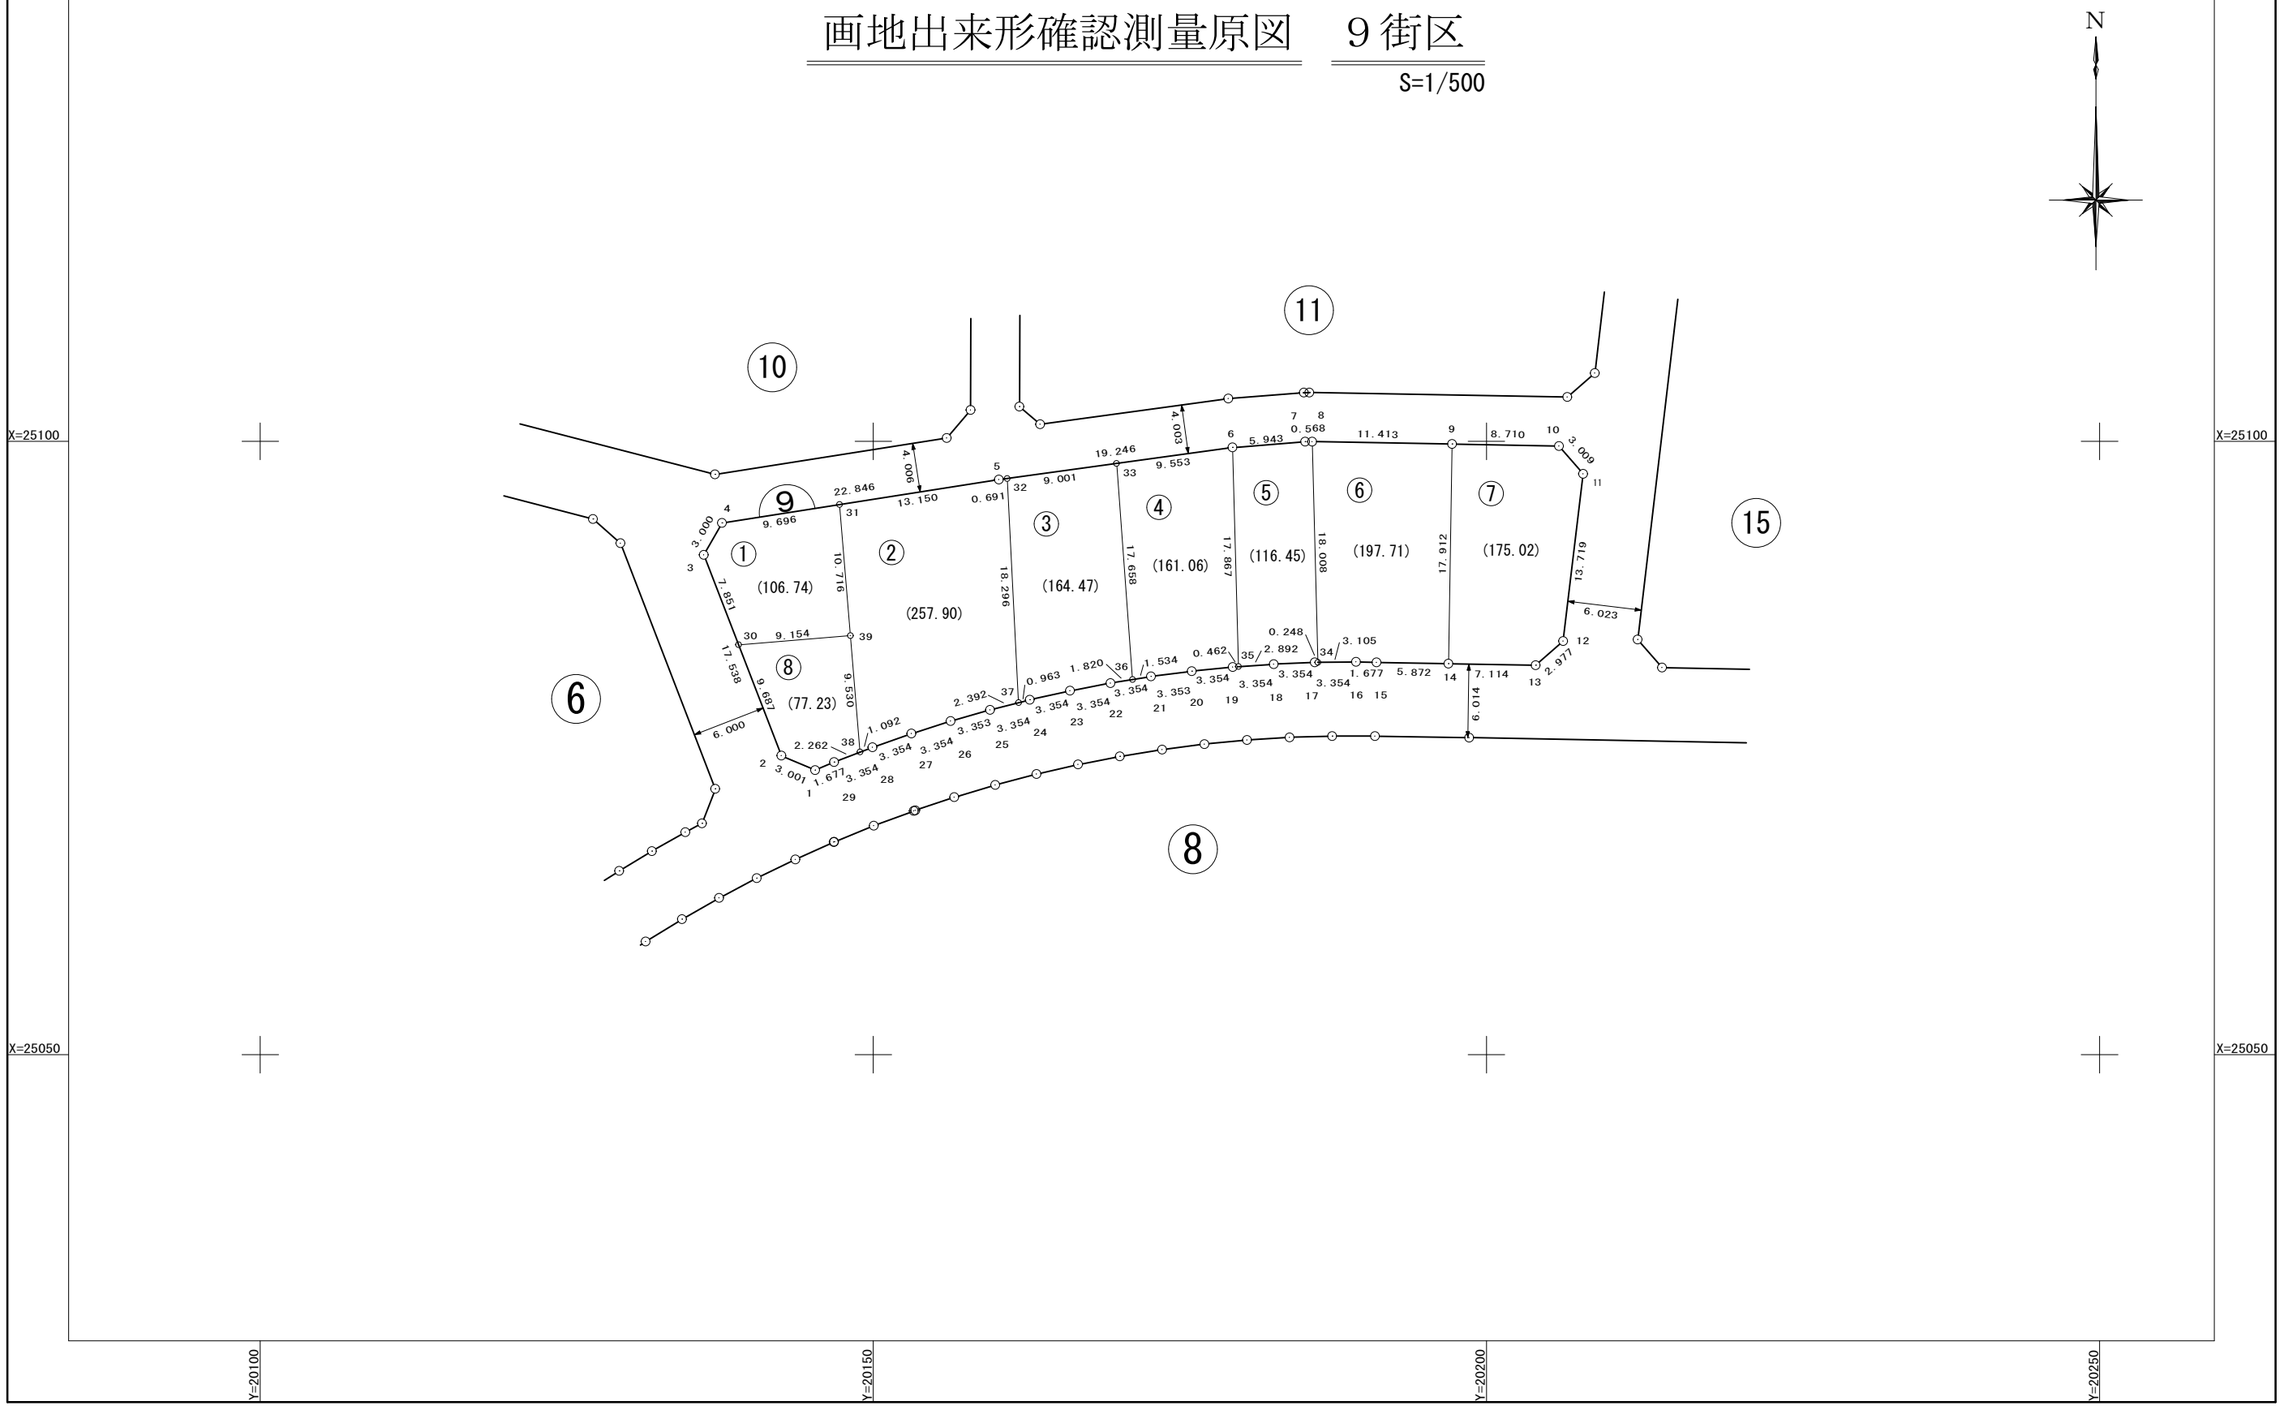

面　積　一　覧　表

種　　別	地　　番	地　　目	面　　積	地　　積	備　　考
	901:9-1		106.7438815	106.74	
	902:9-2		257.9043175	257.90	
	903:9-3		164.4740830	164.47	
	904:9-4		161.0600825	161.06	
	905:9-5		116.4506055	116.45	
	906:9-6		197.7191280	197.71	
	907:9-7		175.0254250	175.02	
	908:9-8		77.2363515	77.23	
			1256.6138745	1256.58	
			1256.6138745	1256.58	

座　標　リ　ス　ト

測　　点	X　座　標	Y　座　標
901:9-1	25073.198	20145.262
902:9-2	25074.368	20142.498
903:9-3	25090.728	20136.178
904:9-4	25093.334	20137.665
905:9-5	25096.870	20160.236
906:9-6	25099.486	20179.303
907:9-7	25099.958	20185.227
908:9-8	25099.971	20185.795
909:9-9	25099.773	20197.206
910:9-10	25099.607	20205.914
911:9-11	25097.339	20207.891
912:9-12	25083.717	20206.259
913:9-13	25081.748	20204.026
914:9-14	25081.863	20196.913
915:9-15	25081.974	20191.042
916:9-16	25082.005	20189.365
917:9-17	25081.967	20186.012
918:9-18	25081.829	20182.661
919:9-19	25081.592	20179.315
920:9-20	25081.256	20175.978
921:9-21	25080.821	20172.653
922:9-22	25080.288	20169.342
923:9-23	25079.657	20166.048
924:9-24	25078.928	20162.774
925:9-25	25078.102	20159.523
926:9-26	25077.180	20156.299
927:9-27	25076.163	20153.103
928:9-28	25075.052	20149.938
929:9-29	25073.847	20146.808
930:9-30	25083.404	20139.007
931:9-31	25094.835	20147.244


測　　点	X　座　標	Y　座　標
932:9-32	25096.964	20160.921
933:9-33	25098.187	20169.839
934:9-34	25081.969	20186.260
935:9-35	25081.625	20179.776
936:9-36	25080.577	20171.139
937:9-37	25078.691	20161.841
938:9-38	25074.659	20148.919
939:9-39	25084.156	20148.130

測　　点	X　座　標	Y　座　標

座 標 面 積 計 算 書

地 番	9-1	地 目	

筆 界 点	X	Y	辺長	方向角	備　考
9-3	25090.728	20136.178	7.851	338-52-49	
9-4	25093.334	20137.665	3.000	29-42-34	
9-31	25094.835	20147.244	9.696	81-05-40	
9-39	25084.156	20148.130	10.716	175-15-26	
9-30	25083.404	20139.007	9.154	265-17-16	

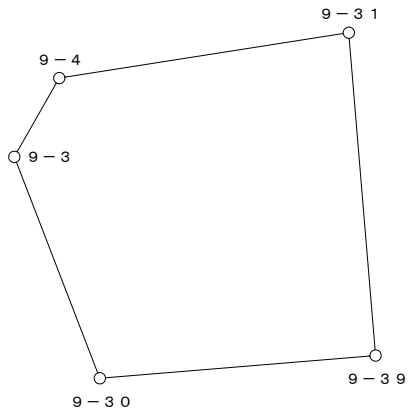


○：筆界点

面積算出公式	倍 面 積　２Ａ	213.487763	土 地 の 所 在			
Ａ＝ 1／2 ΣXn(Y(n+1)－Y(n-1))	面　　積　　Ａ	106.7438815	土地 の 所有者		縮 尺	1／　250

座 標 面 積 計 算 書

地 番	9-2	地 目	

筆 界 点	X	Y	辺長	方向角	備 考
9-5	25096.870	20160.236	13.150	81-05-52	
9-32	25096.964	20160.921	0.691	82-11-11	
9-37	25078.691	20161.841	18.296	177-07-04	
9-25	25078.102	20159.523	2.392	255-44-35	
9-26	25077.180	20156.299	3.353	254-02-26	
9-27	25076.163	20153.103	3.354	252-20-54	
9-28	25075.052	20149.938	3.354	250-39-27	
9-38	25074.659	20148.919	1.092	248-54-35	
9-39	25084.156	20148.130	9.530	355-15-03	
9-31	25094.835	20147.244	10.716	355-15-26	

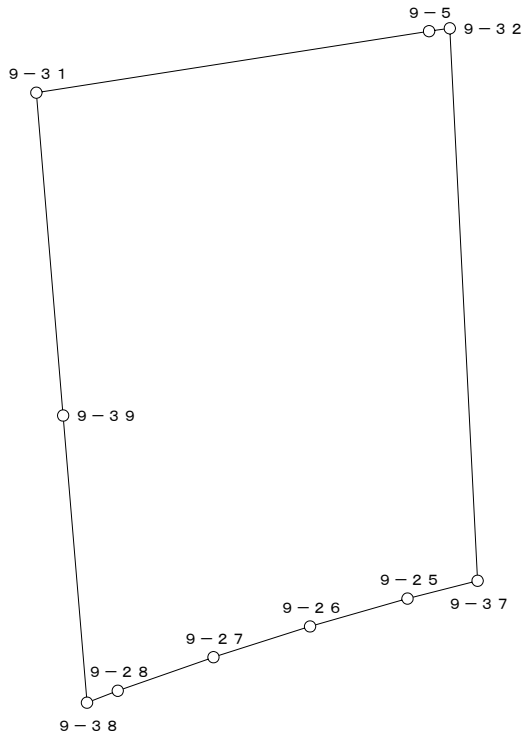


○：筆界点

面積算出公式	倍 面 積 ２Ａ	515.808635	土 地 の 所 在			
Ａ＝ １／２ ΣＸｎ(Ｙ(ｎ+1)－Ｙ(ｎ-1))	面 積 Ａ	257.9043175	土地 の 所有者		縮 尺	1／ 250

座 標 面 積 計 算 書

地 番	9-3	地 目	

筆 界 点	X	Y	辺長	方向角	備 考
9-22	25080.288	20169.342	1.820	260-51-49	
9-23	25079.657	20166.048	3.354	259-09-21	
9-24	25078.928	20162.774	3.354	257-26-50	
9-37	25078.691	20161.841	0.963	255-44-50	
9-32	25096.964	20160.921	18.296	357-07-04	
9-33	25098.187	20169.839	9.001	82-11-29	
9-36	25080.577	20171.139	17.658	175-46-41	

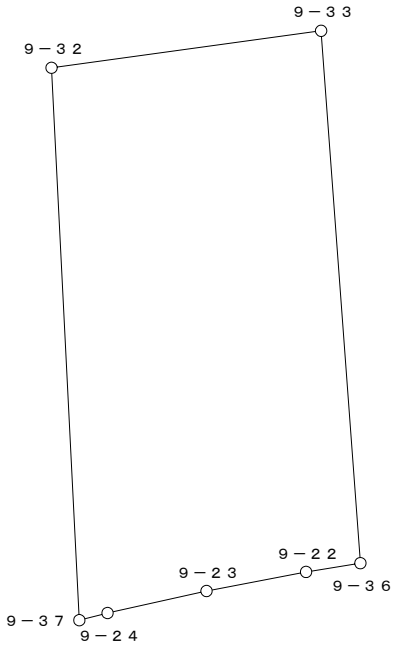


○：筆界点

面積算出公式	倍 面 積 ２Ａ	328.948166	土 地 の 所 在			
Ａ＝ １／２ ΣＸｎ(Ｙ(ｎ+1)－Ｙ(ｎ-1))	面 積 Ａ	164.4740830	土地 の 所有者		縮 尺	1／ 250

座 標 面 積 計 算 書

地 番	9-4	地 目	

筆 界 点	X	Y	辺長	方向角	備　考
9-6	25099.486	20179.303	9.553	82-11-05	
9-35	25081.625	20179.776	17.867	178-28-59	
9-19	25081.592	20179.315	0.462	265-54-20	
9-20	25081.256	20175.978	3.354	264-15-01	
9-21	25080.821	20172.653	3.353	262-32-47	
9-36	25080.577	20171.139	1.534	260-50-41	
9-33	25098.187	20169.839	17.658	355-46-41	

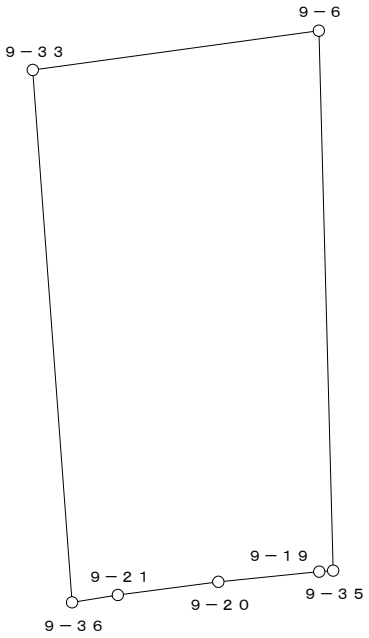


○：筆界点

面積算出公式	倍 面 積　2A	322.120165	土 地 の 所 在			
A＝ 1／2 ΣXn(Y(n+1)－Y(n-1))	面　積　A	161.0600825	土地 の 所有者		縮 尺	1／　250

座 標 面 積 計 算 書

地 番	9-5	地 目	

筆 界 点	X	Y	辺長	方向角	備　考
9-6	25099.486	20179.303	17.867	358-28-59	
9-7	25099.958	20185.227	5.943	85-26-40	
9-8	25099.971	20185.795	0.568	88-41-20	
9-34	25081.969	20186.260	18.008	178-31-13	
9-17	25081.967	20186.012	0.248	269-32-17	
9-18	25081.829	20182.661	3.354	267-38-30	
9-35	25081.625	20179.776	2.892	265-57-19	

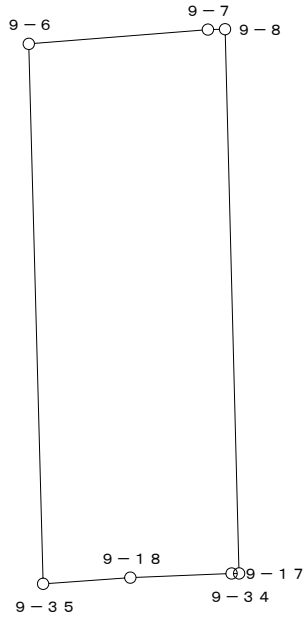


○：筆界点

面積算出公式	倍 面 積　２Ａ	232.901211	土 地 の 所 在			
Ａ＝ 1／2 ΣXn(Y(n+1)－Y(n-1))	面　積　Ａ	116.4506055	土地 の 所有者		縮 尺	1／　250

座 標 面 積 計 算 書

地 番	9-6	地 目	

筆 界 点	X	Y	辺長	方向角	備　考
9-8	25099.971	20185.795	18.008	358-31-13	
9-9	25099.773	20197.206	11.413	90-59-39	
9-14	25081.863	20196.913	17.912	180-56-14	
9-15	25081.974	20191.042	5.872	271-04-59	
9-16	25082.005	20189.365	1.677	271-03-32	
9-34	25081.969	20186.260	3.105	269-20-09	

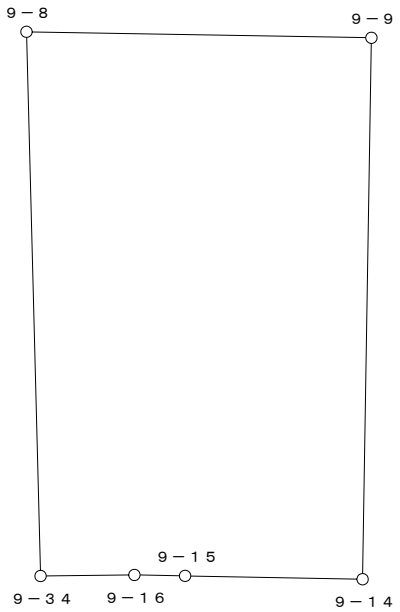


○：筆界点

面積算出公式	倍 面 積　２Ａ	395.438256	土 地 の 所 在			
Ａ＝ 1／2 ΣXn(Y(n+1)－Y(n-1))	面　積　Ａ	197.7191280	土地 の 所有者		縮 尺	1／　250

座 標 面 積 計 算 書

地 番	9-7	地 目	

筆 界 点	X	Y	辺長	方向角	備　考
9-9	25099.773	20197.206	17.912	0-56-14	
9-10	25099.607	20205.914	8.710	91-05-32	
9-11	25097.339	20207.891	3.009	138-55-18	
9-12	25083.717	20206.259	13.719	186-49-55	
9-13	25081.748	20204.026	2.977	228-35-42	
9-14	25081.863	20196.913	7.114	270-55-35	

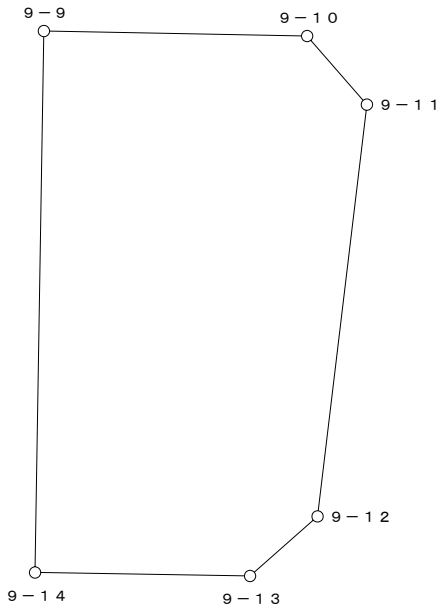


○：筆界点

面積算出公式	倍 面 積　２Ａ	350.050850	土 地 の 所 在			
Ａ＝ 1／2 ΣXn(Y(n+1)－Y(n-1))	面　積　Ａ	175.0254250	土地 の 所有者		縮 尺	1／　250

座 標 面 積 計 算 書

地 番	9-8	地 目	

筆 界 点	X	Y	辺長	方向角	備　考
9-1	25073.198	20145.262	1.677	247-13-40	
9-2	25074.368	20142.498	3.001	292-56-35	
9-30	25083.404	20139.007	9.687	338-52-35	
9-39	25084.156	20148.130	9.154	85-17-16	
9-38	25074.659	20148.919	9.530	175-15-03	
9-29	25073.847	20146.808	2.262	248-57-38	

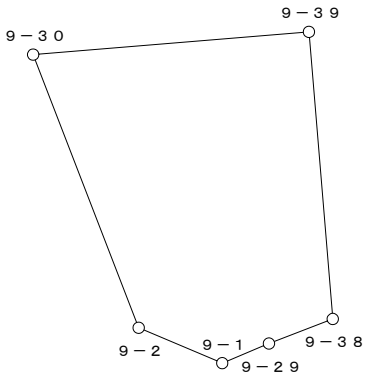

○：筆界点

面積算出公式	倍 面 積　2A	154.472703	土 地 の 所 在			
A＝ 1／2 ΣXn(Y(n+1)－Y(n-1))	面　積　A	77.2363515	土地 の 所有者		縮 尺	1／　250