
換　地　図

縮尺　５００分の１

所 在　　那覇市真嘉比二丁目

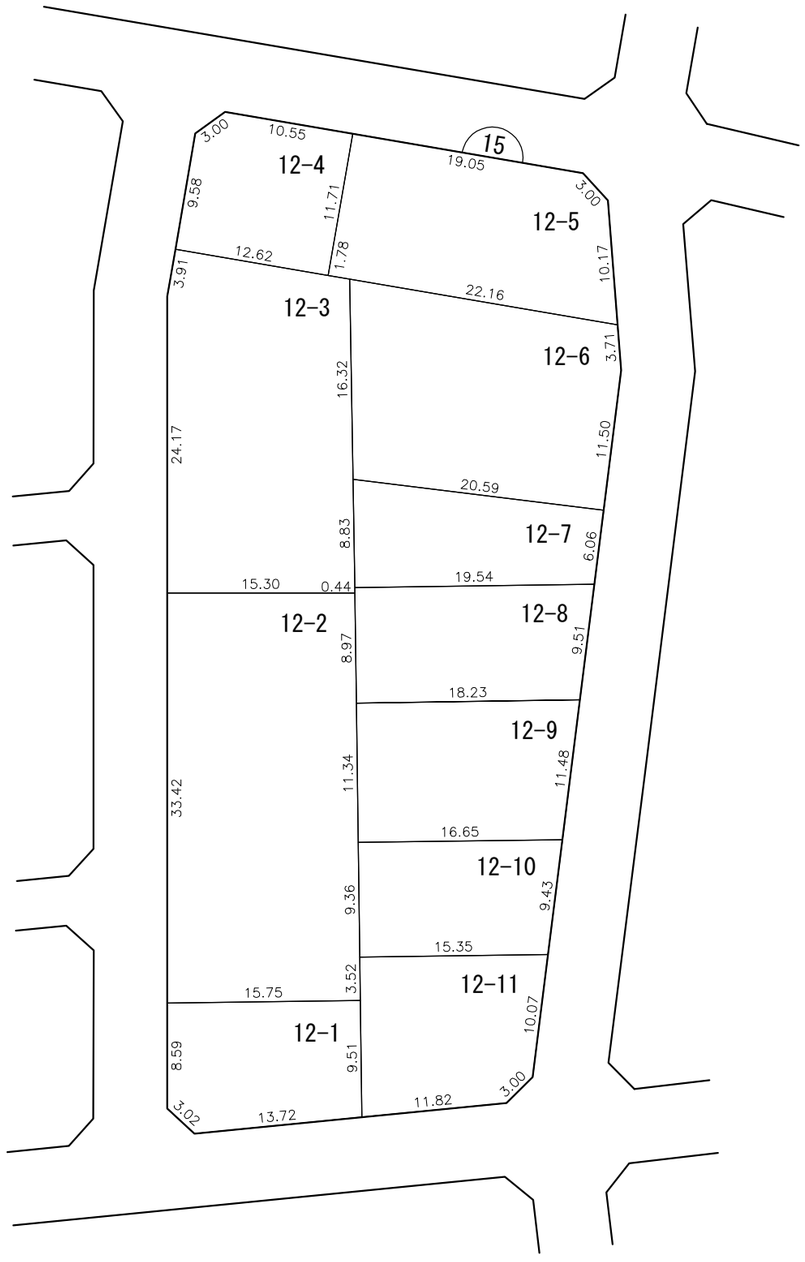

凡例

	施行地区界
	町界
	丁目界
5-1	地番
	換地

那覇広域都市計画事業真嘉比古島第二土地区画整理事業

画地出来形確認測量原図　１５街区

S=1/500



面　積　一　覧　表

種　　別	地　　番	地　　目	面　　積	地　　積	備　　考
	1501:15-1		145.9950565	145.99	
	1502:15-2		261.3059720	261.30	
	1503:15-3		338.0797710	338.07	
	1504:15-4-1		148.7580360	148.75	
	1505:15-4-2		177.9621250	177.96	
	1506:15-4-3		198.1394000	198.13	
	1507:15-4-4		149.7451140	149.74	
	1508:15-5-1		517.2342510	517.23	
	1509:15-5-2		158.5975610	158.59	
	1510:15-6		404.0027380	404.00	
	1511:15-7		178.7714905	178.77	
			2678.5915150	2678.53	
			2678.5915150	2678.53	

座　標　リ　ス　ト

測　　点	X　座　標	Y　座　標
1501:15-1	25083.834	20212.344
1502:15-2	25149.571	20220.072
1503:15-3	25153.321	20221.194
1504:15-4	25162.517	20223.885
1505:15-5	25163.969	20226.520
1506:15-6	25155.601	20254.924
1507:15-7	25153.160	20256.673
1508:15-8	25139.278	20256.145
1509:15-9	25082.901	20242.240
1510:15-10	25081.056	20239.864
1511:15-11	25081.546	20214.322
1512:15-12	25125.562	20217.250
1513:15-13	25160.986	20236.645
1514:15-14	25142.988	20256.286
1515:15-15	25128.110	20253.390
1516:15-16	25122.225	20251.939
1517:15-17	25112.989	20249.661
1518:15-18	25101.841	20246.911
1519:15-19	25092.681	20244.652
1520:15-20	25081.283	20228.039
1521:15-21	25094.253	20229.379
1522:15-22	25103.570	20230.342
1523:15-23	25114.849	20231.519
1524:15-24	25123.778	20232.450
1525:15-25	25124.219	20232.495
1526:15-26	25133.008	20233.382
1527:15-27	25149.250	20235.021
1528:15-28	25149.754	20233.308
1529:15-29	25092.368	20213.347
1530:15-30	25090.744	20229.016


測　　点	X　座　標	Y　座　標

測　　点	X　座　標	Y　座　標

座 標 面 積 計 算 書

地 番	15-1	地 目	

筆 界 点	X	Y	辺長	方向角	備　考
15-3	25153.321	20221.194	12.628	286-24-26	
15-4	25162.517	20223.885	9.582	16-18-39	
15-5	25163.969	20226.520	3.009	61-08-36	
15-13	25160.986	20236.645	10.555	106-24-57	
15-28	25149.754	20233.308	11.717	196-32-48	

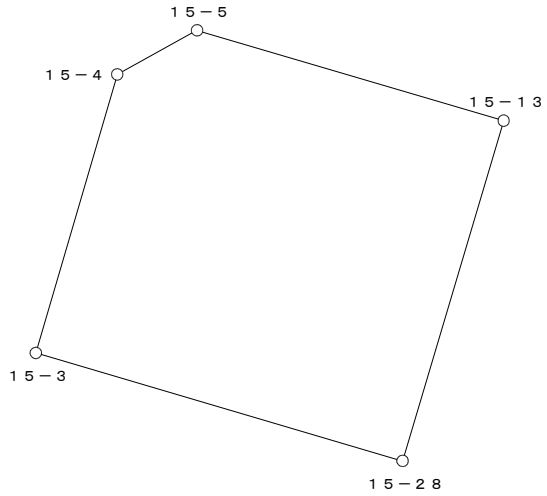


○：筆界点

面積算出公式	倍 面 積　２Ａ	291.990113	土 地 の 所 在			
Ａ＝ 1／2 ΣXn(Y(n+1)－Y(n-1))	面　　積　　Ａ	145.9950565	土地 の 所有者		縮 尺	1／　250

座 標 面 積 計 算 書

地 番	15-2	地 目	

筆 界 点	X	Y	辺長	方向角	備　考
15-13	25160.986	20236.645	11.717	16-32-48	
15-6	25155.601	20254.924	19.056	106-24-54	
15-7	25153.160	20256.673	3.003	144-22-41	
15-14	25142.988	20256.286	10.179	182-10-44	
15-27	25149.250	20235.021	22.168	286-24-30	
15-28	25149.754	20233.308	1.786	286-23-42	

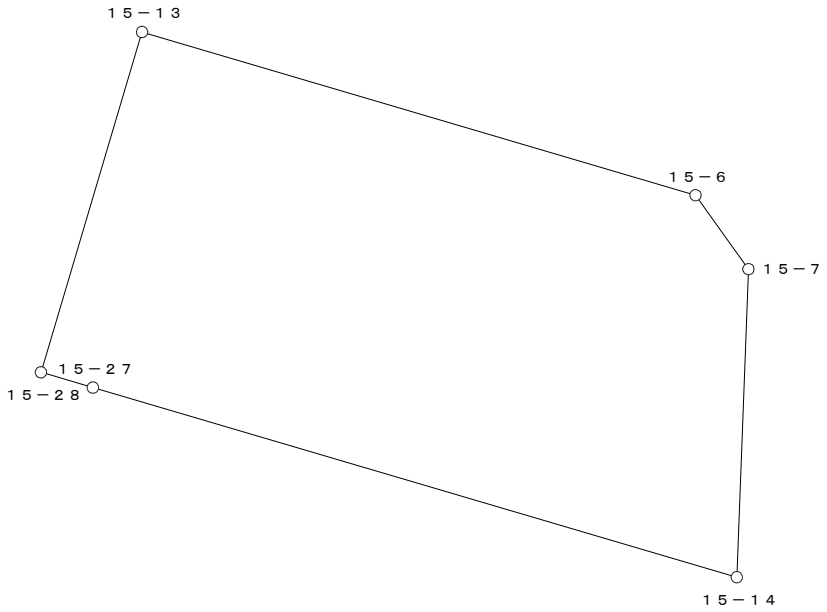


○：筆界点

面積算出公式	倍 面 積　２Ａ	522.611944	土 地 の 所 在			
Ａ＝ 1／2 ΣXn(Y(n+1)－Y(n-1))	面　　積　　Ａ	261.3059720	土地 の 所有者		縮 尺	1／　250

座 標 面 積 計 算 書

地 番	15-3	地 目	

筆 界 点	X	Y	辺長	方向角	備　考
15-14	25142.988	20256.286	22.168	106-24-30	
15-8	25139.278	20256.145	3.713	182-10-35	
15-15	25128.110	20253.390	11.503	193-51-27	
15-26	25133.008	20233.382	20.599	283-45-20	
15-27	25149.250	20235.021	16.324	5-45-44	

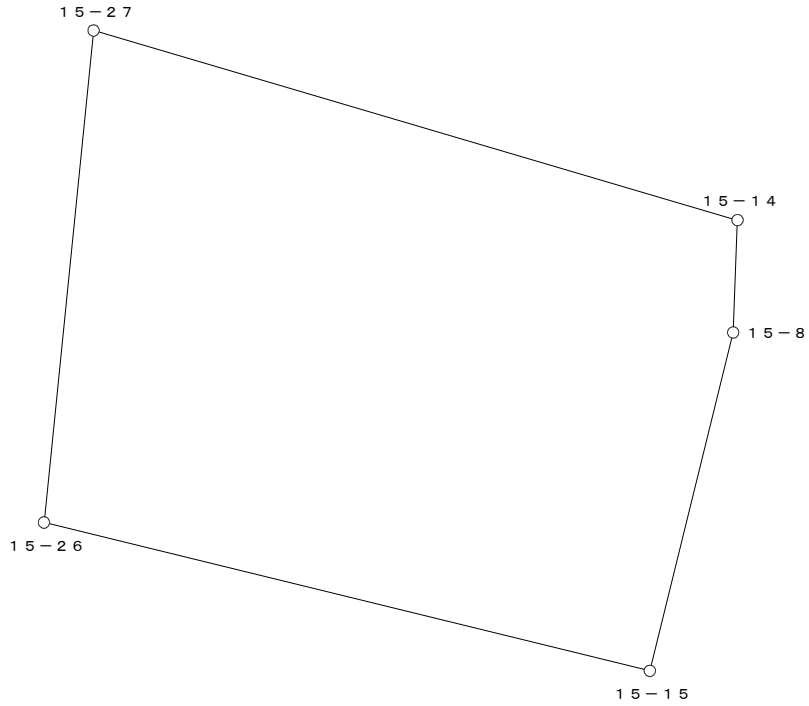


○：筆界点

面積算出公式	倍 面 積　２Ａ	676.159542	土 地 の 所 在			
Ａ＝ 1／2 ΣXn(Y(n+1)－Y(n-1))	面　　積　　Ａ	338.0797710	土地 の 所有者		縮 尺	1／　250

座 標 面 積 計 算 書

地 番	15-4-1	地 目	

筆 界 点	X	Y	辺長	方向角	備　考
15-26	25133.008	20233.382	8.834	5-45-46	
15-15	25128.110	20253.390	20.599	103-45-20	
15-16	25122.225	20251.939	6.061	193-51-02	
15-25	25124.219	20232.495	19.546	275-51-19	

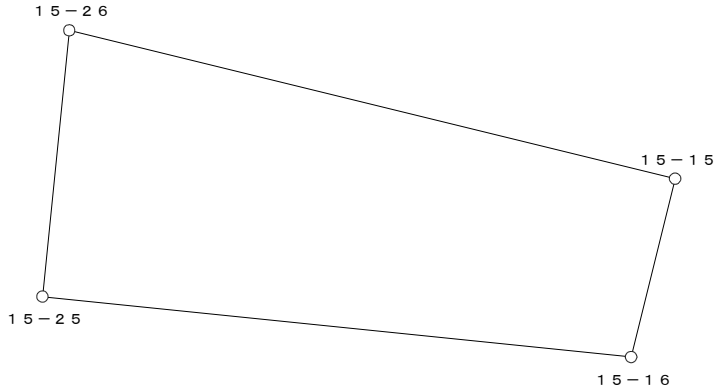


○：筆界点

面積算出公式	倍 面 積　２Ａ	297.516072	土 地 の 所 在			
Ａ＝ 1／2 ΣXn(Y(n+1)－Y(n-1))	面　　積　　Ａ	148.7580360	土地 の 所有者		縮 尺	1／　250

座 標 面 積 計 算 書

地 番	15-4-2	地 目	

筆 界 点	X	Y	辺長	方向角	備 考
15-23	25114.849	20231.519	18.237	275-51-14	
15-24	25123.778	20232.450	8.977	5-57-09	
15-25	25124.219	20232.495	0.443	5-49-35	
15-16	25122.225	20251.939	19.546	95-51-19	
15-17	25112.989	20249.661	9.513	193-51-18	

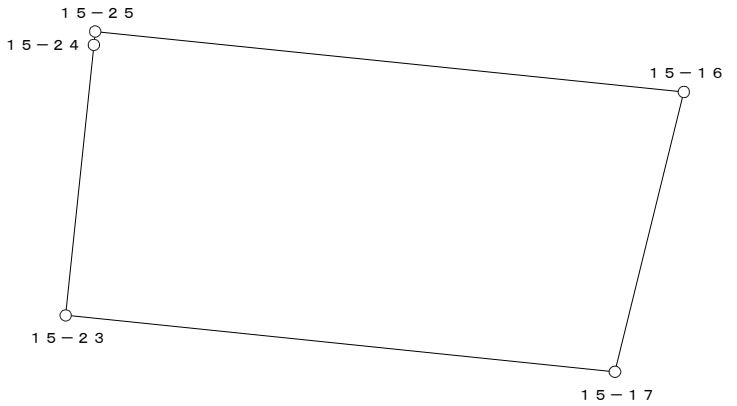


○：筆界点

面積算出公式	倍 面 積　２Ａ	355.924250	土 地 の 所 在			
Ａ＝ 1／2 ΣXn(Y(n+1)－Y(n-1))	面　　積　　Ａ	177.9621250	土地 の 所有者		縮 尺	1／　250

座 標 面 積 計 算 書

地 番	15-4-3	地 目	

筆 界 点	X	Y	辺長	方向角	備　考
15-23	25114.849	20231.519	11.340	5-57-27	
15-17	25112.989	20249.661	18.237	95-51-14	
15-18	25101.841	20246.911	11.482	193-51-26	
15-22	25103.570	20230.342	16.659	275-57-26	

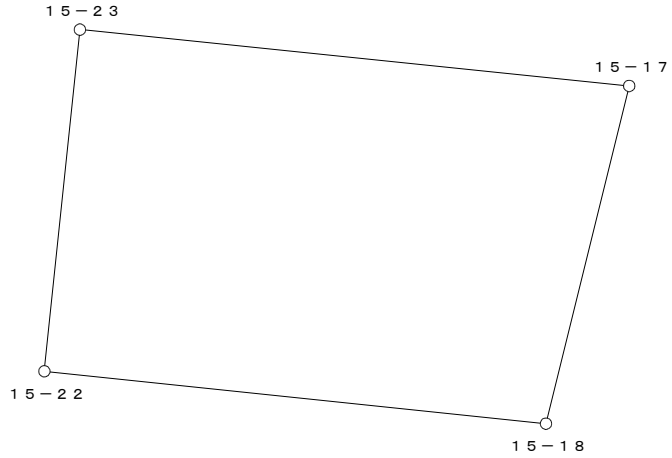


○：筆界点

面積算出公式	倍 面 積　２Ａ	396.278800	土 地 の 所 在			
Ａ＝ 1／2 ΣXn(Y(n+1)－Y(n-1))	面　　積　　Ａ	198.1394000	土地 の 所有者		縮 尺	1／　250

座 標 面 積 計 算 書

地 番	15-4-4	地 目	

筆 界 点	X	Y	辺長	方向角	備　考
15-22	25103.570	20230.342	9.367	5-54-04	
15-18	25101.841	20246.911	16.659	95-57-26	
15-19	25092.681	20244.652	9.434	193-51-13	
15-21	25094.253	20229.379	15.354	275-52-36	

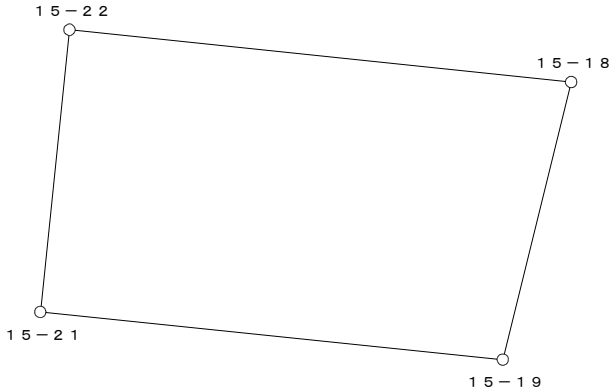


○：筆界点

面積算出公式	倍 面 積　２Ａ	299.490228	土 地 の 所 在			
Ａ＝ 1／2 ΣXn(Y(n+1)－Y(n-1))	面　　積　　Ａ	149.7451140	土地 の 所有者		縮 尺	1／　250

座 標 面 積 計 算 書

地 番	15-5-1	地 目	

筆 界 点	X	Y	辺長	方向角	備　考
15-12	25125.562	20217.250	15.304	276-41-39	
15-29	25092.368	20213.347	33.423	186-42-22	
15-30	25090.744	20229.016	15.753	95-55-02	
15-21	25094.253	20229.379	3.528	5-54-22	
15-22	25103.570	20230.342	9.367	5-54-04	
15-23	25114.849	20231.519	11.340	5-57-27	
15-24	25123.778	20232.450	8.977	5-57-09	

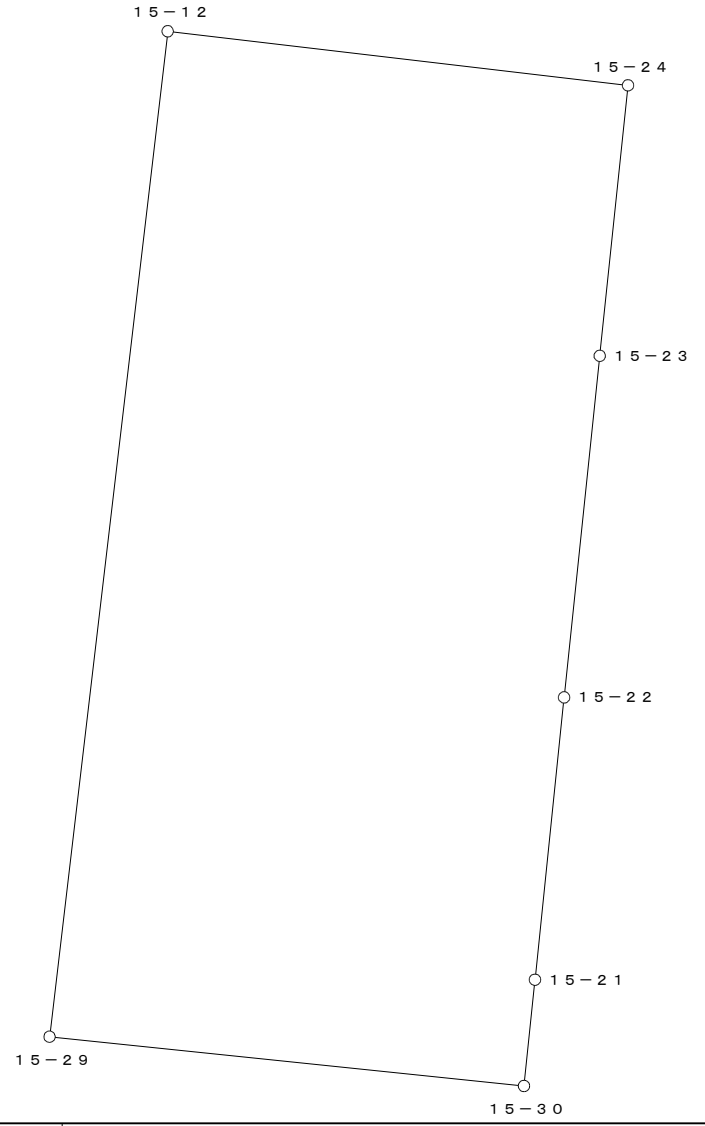


○：筆界点

面積算出公式	倍 面 積　２Ａ　1034.468502	土 地 の 所 在			
Ａ＝ 1／2 ΣXn(Y(n+1)－Y(n-1))	面　積　Ａ　517.2342510	土地 の 所有者		縮 尺	1／　250

座 標 面 積 計 算 書

地 番	15-5-2	地 目	

筆 界 点	X	Y	辺長	方向角	備　考
15-20	25081.283	20228.039	9.511	185-53-45	
15-11	25081.546	20214.322	13.720	271-05-54	
15-1	25083.834	20212.344	3.024	319-09-22	
15-29	25092.368	20213.347	8.593	6-42-12	
15-30	25090.744	20229.016	15.753	95-55-02	

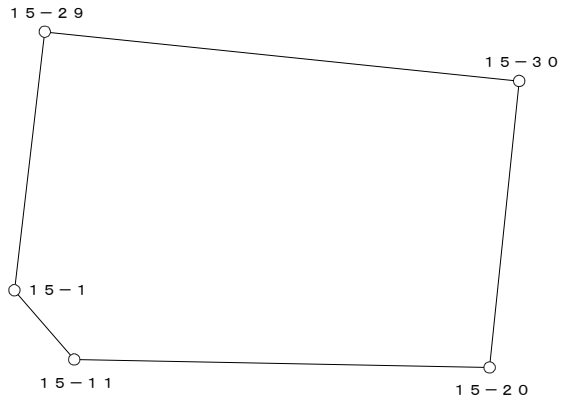


○：筆界点

面積算出公式	倍 面 積　２Ａ	317.195122	土 地 の 所 在			
Ａ＝ 1／2 ΣXn(Y(n+1)－Y(n-1))	面　　積　　Ａ	158.5975610	土地 の 所有者		縮 尺	1／　250

座 標 面 積 計 算 書

地 番	15-6	地 目	

筆 界 点	X	Y	辺長	方向角	備　考
15-12	25125.562	20217.250	24.174	186-42-13	
15-24	25123.778	20232.450	15.304	96-41-39	
15-25	25124.219	20232.495	0.443	5-49-35	
15-26	25133.008	20233.382	8.834	5-45-46	
15-27	25149.250	20235.021	16.324	5-45-44	
15-28	25149.754	20233.308	1.786	286-23-42	
15-3	25153.321	20221.194	12.628	286-24-26	
15-2	25149.571	20220.072	3.914	196-39-26	

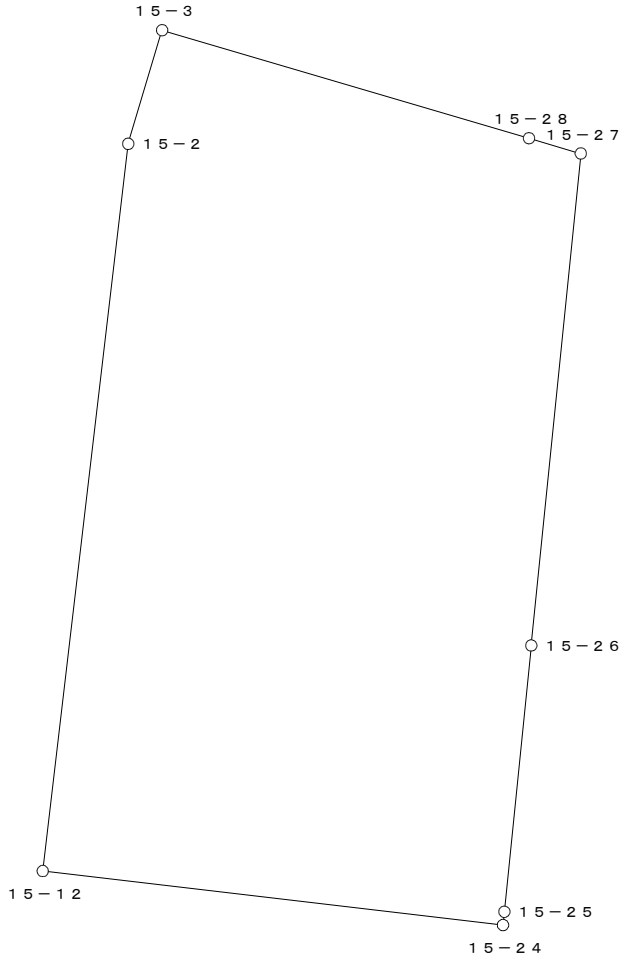


○：筆界点

面積算出公式	倍 面 積　２Ａ	808.005476	土 地 の 所 在			
Ａ＝ 1／2 ΣXn(Y(n+1)－Y(n-1))	面　　積　　Ａ	404.0027380	土地 の 所有者		縮 尺	1／　250

座 標 面 積 計 算 書

地 番	15-7	地 目	

筆 界 点	X	Y	辺長	方向角	備　考
15-20	25081.283	20228.039	11.827	271-05-59	
15-30	25090.744	20229.016	9.511	5-53-45	
15-21	25094.253	20229.379	3.528	5-54-22	
15-19	25092.681	20244.652	15.354	95-52-36	
15-9	25082.901	20242.240	10.073	193-51-15	
15-10	25081.056	20239.864	3.008	232-10-12	

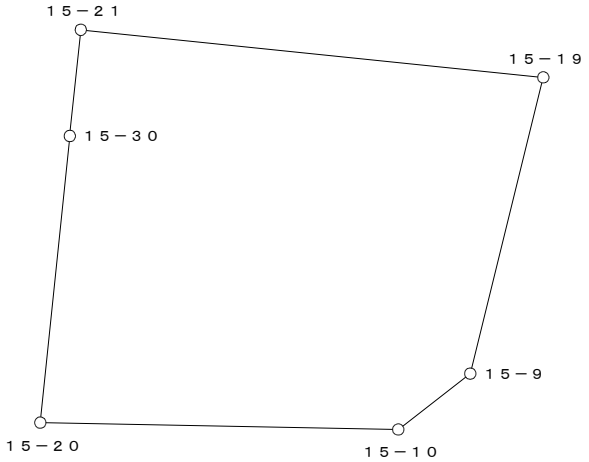

○：筆界点

面積算出公式	倍 面 積　２Ａ	357.542981	土 地 の 所 在			
Ａ＝ 1／2 ΣXn(Y(n+1)－Y(n-1))	面　　積　　Ａ	178.7714905	土地 の 所有者		縮 尺	1／　250