換　地　図

縮尺　５００分の１

所 在　那覇市真嘉比二丁目




凡例	施行地区界	町界	丁目界	5-1 地番	換地	

那覇広域都市計画事業真嘉比古島第二土地区画整理事業

画地出来形確認測量原図　１６街区

S=1/500

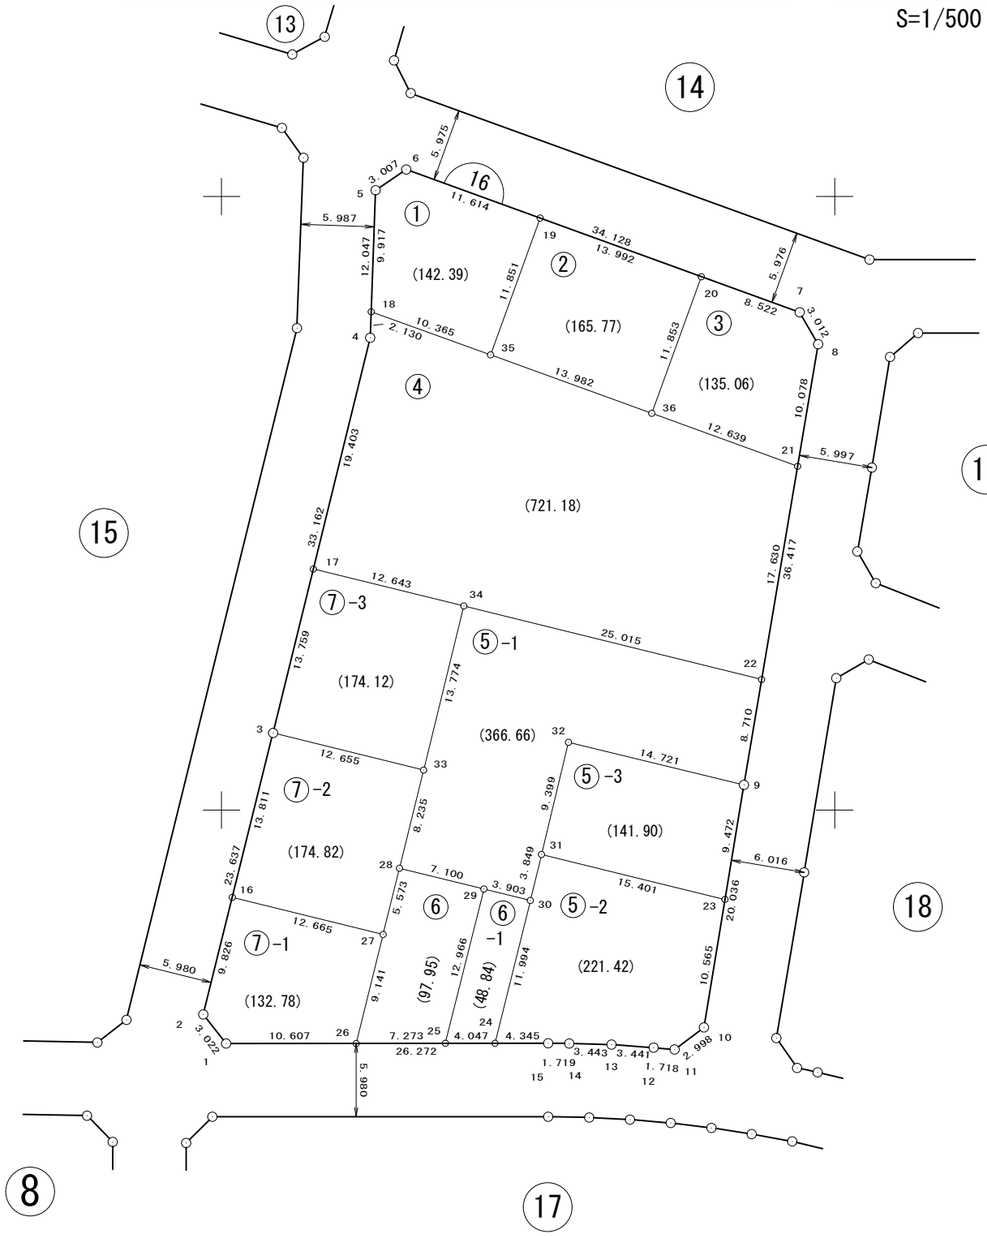

面　積　一　覧　表

種　　別	地　　番	地　　目	面　　積	地　　積	備　　考
	1601:16-1		142.3993880	142.39	
	1602:16-2		165.7713360	165.77	
	1603:16-3		135.0620425	135.06	
	1604:16-4		721.1895615	721.18	
	1605:16-5-1		366.6676910	366.66	
	1606:16-5-2		221.4245655	221.42	
	1607:16-5-3		141.9038355	141.90	
	1608:16-6		97.9510010	97.95	
	1609:16-6-1		48.8481020	48.84	
	1610:16-7-1		132.7806185	132.78	
	1611:16-7-2		174.8203535	174.82	
	1612:16-7-3		174.1255900	174.12	
			2522.9440850	2522.89	
			2522.9440850	2522.89	

座　標　リ　ス　ト

測　　点	X　座　標	Y　座　標
1601:16-1	25080.962	20250.368
1602:16-2	25083.344	20248.508
1603:16-3	25106.286	20254.196
1604:16-4	25138.487	20262.120
1605:16-5	25150.526	20262.564
1606:16-6	25152.203	20265.060
1607:16-7	25140.572	20297.145
1608:16-8	25137.961	20298.646
1609:16-9	25102.049	20292.602
1610:16-10	25082.281	20289.333
1611:16-11	25080.470	20286.944
1612:16-12	25080.626	20285.233
1613:16-13	25080.875	20281.801
1614:16-14	25080.976	20278.359
1615:16-15	25080.997	20276.640
1616:16-16	25092.881	20250.872
1617:16-17	25119.646	20257.484
1618:16-18	25140.616	20262.199
1619:16-19	25148.245	20275.979
1620:16-20	25143.476	20289.133
1621:16-21	25128.023	20296.974
1622:16-22	25110.638	20294.048
1623:16-23	25092.704	20291.057
1624:16-24	25080.991	20272.295
1625:16-25	25080.986	20268.248
1626:16-26	25080.976	20260.975
1627:16-27	25089.850	20263.169
1628:16-28	25095.260	20264.506
1629:16-29	25093.563	20271.400
1630:16-30	25092.630	20275.190
1631:16-31	25096.370	20276.099


測　　点	X　座　標	Y　座　標
1632:16-32	25105.509	20278.293
1633:16-33	25103.254	20266.482
1634:16-34	25116.632	20269.762
1635:16-35	25137.100	20271.949
1636:16-36	25132.333	20285.093

測　　点	X　座　標	Y　座　標

座 標 面 積 計 算 書

地 番	16-1	地 目	

筆 界 点	X	Y	辺長	方向角	備　考
16-18	25140.616	20262.199	10.365	289-49-48	
16-5	25150.526	20262.564	9.917	2-06-34	
16-6	25152.203	20265.060	3.007	56-06-14	
16-19	25148.245	20275.979	11.614	109-55-30	
16-35	25137.100	20271.949	11.851	199-52-47	

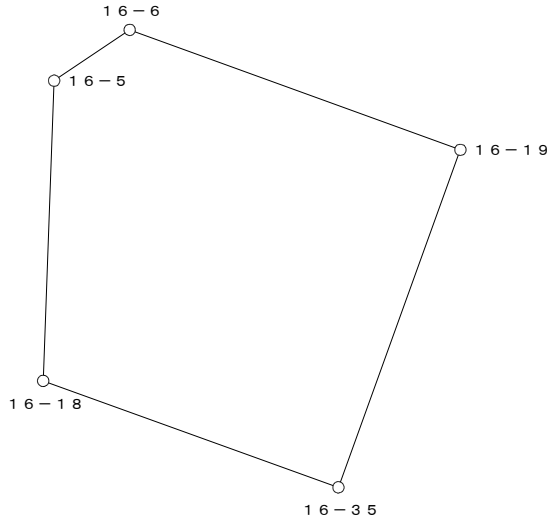


○：筆界点

面積算出公式	倍 面 積　２Ａ	284.798776	土 地 の 所 在			
Ａ＝ 1／2 ΣXn(Y(n+1)－Y(n-1))	面　　積　　Ａ	142.3993880	土地 の 所有者		縮 尺	1／　250

座 標 面 積 計 算 書

地 番	16-2	地 目	

筆 界 点	X	Y	辺長	方向角	備　考
16-19	25148.245	20275.979	11.851	19-52-47	
16-20	25143.476	20289.133	13.992	109-55-41	
16-36	25132.333	20285.093	11.853	199-55-43	
16-35	25137.100	20271.949	13.982	289-56-04	

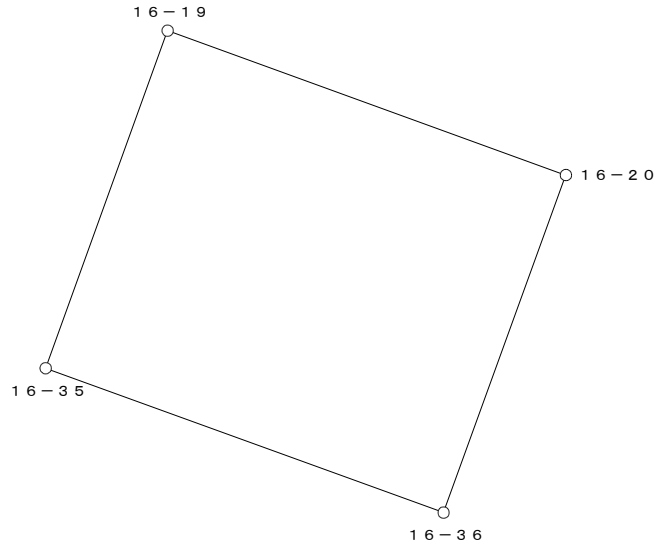


○：筆界点

面積算出公式	倍 面 積　２Ａ	331.542672	土 地 の 所 在			
Ａ＝ 1／2 ΣXn(Y(n+1)－Y(n-1))	面　　積　　Ａ	165.7713360	土地 の 所有者		縮 尺	1／　250

座 標 面 積 計 算 書

地 番	16-3	地 目	

筆 界 点	X	Y	辺長	方向角	備　考
16-20	25143.476	20289.133	11.853	19-55-43	
16-7	25140.572	20297.145	8.522	109-55-24	
16-8	25137.961	20298.646	3.012	150-06-23	
16-21	25128.023	20296.974	10.078	189-33-01	
16-36	25132.333	20285.093	12.639	289-56-20	

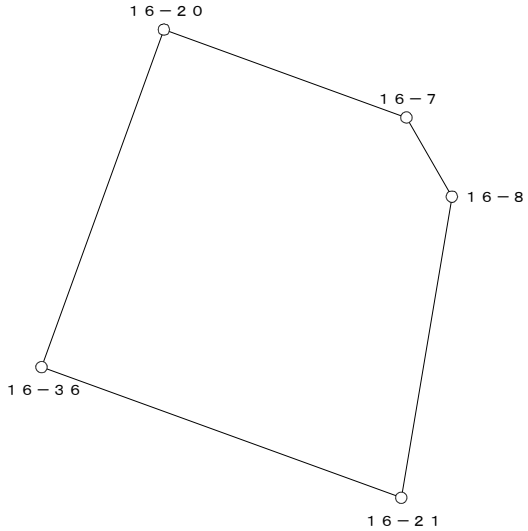


○：筆界点

面積算出公式	倍 面 積　２Ａ	270.124085	土 地 の 所 在			
Ａ＝ 1／2 ΣXn(Y(n+1)－Y(n-1))	面　　積　　Ａ	135.0620425	土地 の 所有者		縮 尺	1／　250

座 標 面 積 計 算 書

地 番	16-4	地 目	

筆 界 点	X	Y	辺長	方向角	備　考
16-17	25119.646	20257.484	12.643	283-47-32	
16-4	25138.487	20262.120	19.403	13-49-25	
16-18	25140.616	20262.199	2.130	2-07-30	
16-35	25137.100	20271.949	10.365	109-49-48	
16-36	25132.333	20285.093	13.982	109-56-04	
16-21	25128.023	20296.974	12.639	109-56-20	
16-22	25110.638	20294.048	17.630	189-33-13	
16-34	25116.632	20269.762	25.015	283-51-51	

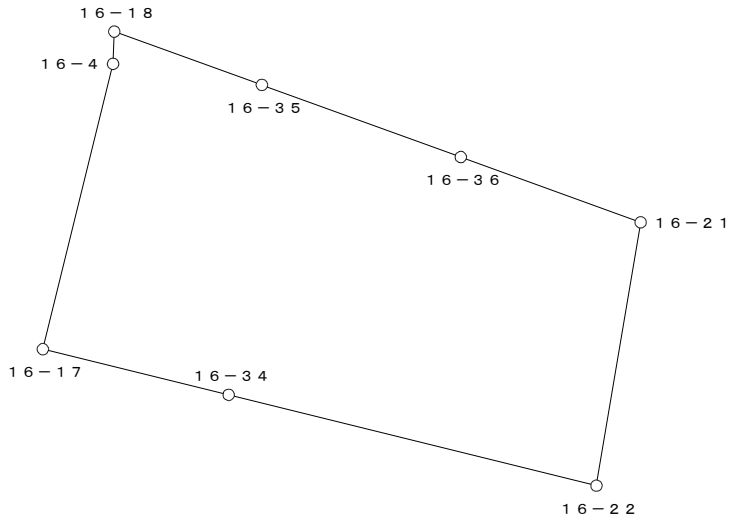


○：筆界点

面積算出公式	倍 面 積　２Ａ　1442.379123	土 地 の 所 在			
Ａ＝ 1／2 ΣXn(Y(n+1)－Y(n-1))	面　積　Ａ　721.1895615	土地 の 所有者		縮 尺	1／　500

座 標 面 積 計 算 書

地 番	16-5-1	地 目	

筆 界 点	X	Y	辺長	方向角	備　考
16-22	25110.638	20294.048	25.015	103-51-51	
16-9	25102.049	20292.602	8.710	189-33-23	
16-32	25105.509	20278.293	14.721	283-35-37	
16-31	25096.370	20276.099	9.399	193-29-58	
16-30	25092.630	20275.190	3.849	193-39-39	
16-29	25093.563	20271.400	3.903	283-49-47	
16-28	25095.260	20264.506	7.100	283-49-44	
16-33	25103.254	20266.482	8.235	13-53-04	
16-34	25116.632	20269.762	13.774	13-46-33	

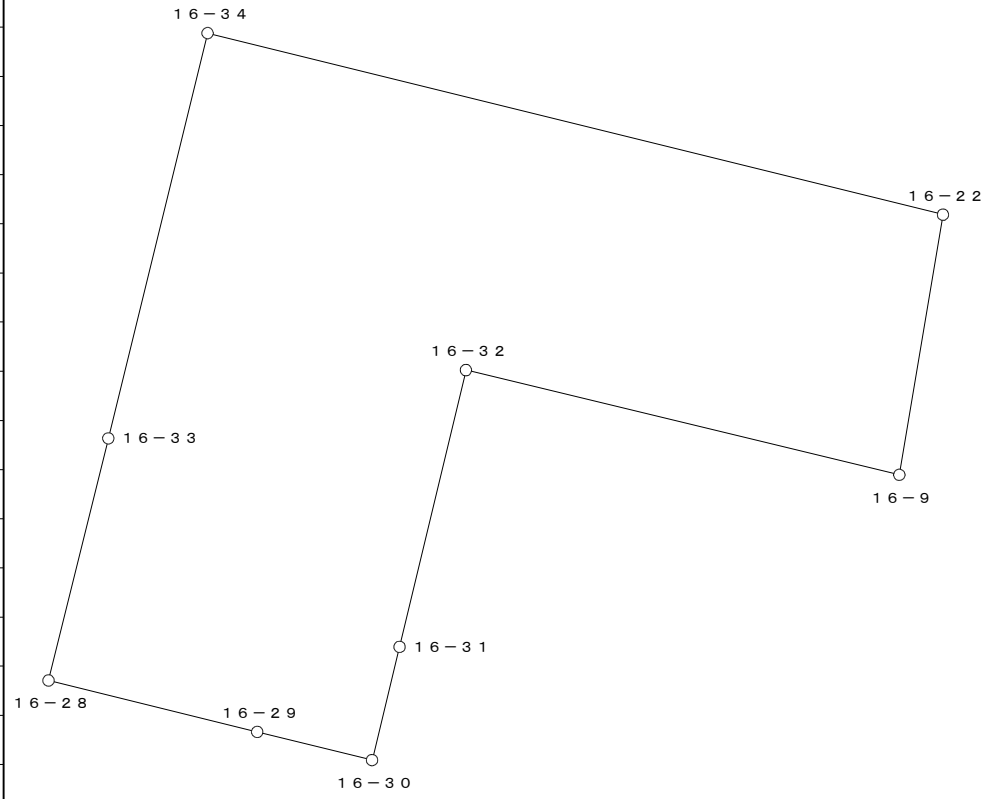


○：筆界点

面積算出公式	倍 面 積　２Ａ	733.335382	土 地 の 所 在			
Ａ＝ 1／2 ΣXn(Y(n+1)－Y(n-1))	面　　積　　Ａ	366.6676910	土地 の 所有者		縮 尺	1／　250

座 標 面 積 計 算 書

地 番	16-5-2	地 目	

筆 界 点	X	Y	辺長	方向角	備 考
16-23	25092.704	20291.057	15.401	103-46-15	
16-10	25082.281	20289.333	10.565	189-23-31	
16-11	25080.470	20286.944	2.998	232-50-09	
16-12	25080.626	20285.233	1.718	275-12-34	
16-13	25080.875	20281.801	3.441	274-08-59	
16-14	25080.976	20278.359	3.443	271-40-51	
16-15	25080.997	20276.640	1.719	270-42-00	
16-24	25080.991	20272.295	4.345	269-55-15	
16-30	25092.630	20275.190	11.994	13-58-04	
16-31	25096.370	20276.099	3.849	13-39-39	

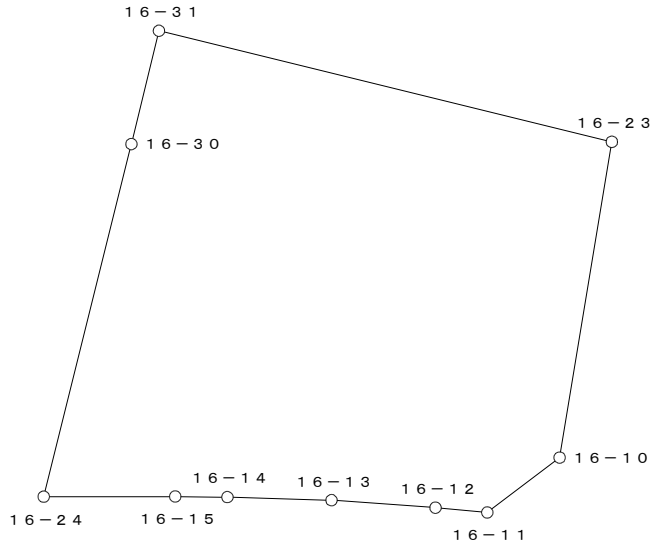


○：筆界点

面積算出公式	倍 面 積 ２Ａ	442.849131	土 地 の 所 在			
Ａ＝ 1／2 ΣXn(Y(n+1)－Y(n-1))	面 積 Ａ	221.4245655	土地 の 所有者		縮 尺	1／ 250

座 標 面 積 計 算 書

地 番	16-5-3	地 目	

筆 界 点	X	Y	辺長	方向角	備　考
16-9	25102.049	20292.602	14.721	103-35-37	
16-23	25092.704	20291.057	9.472	189-23-16	
16-31	25096.370	20276.099	15.401	283-46-15	
16-32	25105.509	20278.293	9.399	13-29-58	

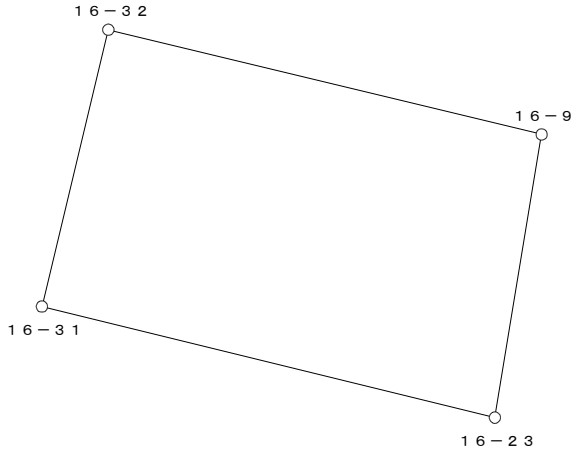


○：筆界点

面積算出公式	倍 面 積　２Ａ	283.807671	土 地 の 所 在			
Ａ＝ 1／2 ΣXn(Y(n+1)－Y(n-1))	面　　積　　Ａ	141.9038355	土地 の 所有者		縮 尺	1／　250

座 標 面 積 計 算 書

地 番	16-6	地 目	

筆 界 点	X	Y	辺長	方向角	備　考
16-25	25080.986	20268.248	12.966	194-04-10	
16-26	25080.976	20260.975	7.273	269-55-16	
16-27	25089.850	20263.169	9.141	13-53-14	
16-28	25095.260	20264.506	5.573	13-52-54	
16-29	25093.563	20271.400	7.100	103-49-44	

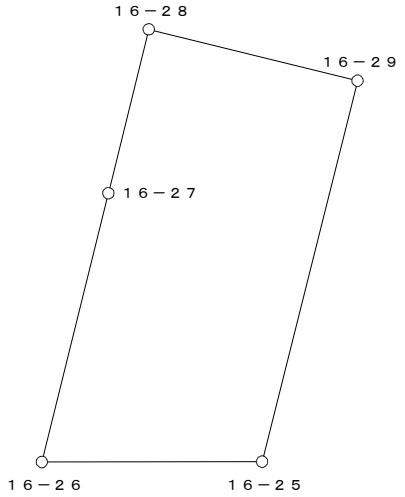


○：筆界点

面積算出公式	倍 面 積　２Ａ　195.902002	土 地 の 所 在			
Ａ＝ 1／2 ΣXn(Y(n+1)－Y(n-1))	面　積　Ａ　97.9510010	土地 の 所有者		縮 尺	1／　250

座 標 面 積 計 算 書

地 番	16-6-1	地 目	

筆 界 点	X	Y	辺長	方向角	備　考
16-24	25080.991	20272.295	11.994	193-58-04	
16-25	25080.986	20268.248	4.047	269-55-45	
16-29	25093.563	20271.400	12.966	14-04-10	
16-30	25092.630	20275.190	3.903	103-49-47	

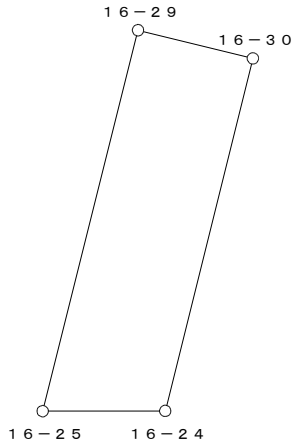


○：筆界点

面積算出公式	倍 面 積　２Ａ	97.696204	土 地 の 所 在			
Ａ＝ 1／2 ΣXn(Y(n+1)－Y(n-1))	面　　積　　Ａ	48.8481020	土地 の 所有者		縮 尺	1／　250

座 標 面 積 計 算 書

地 番	16-7-1	地 目	

筆 界 点	X	Y	辺長	方向角	備 考
16-26	25080.976	20260.975	9.141	193-53-14	
16-1	25080.962	20250.368	10.607	269-55-28	
16-2	25083.344	20248.508	3.022	322-00-55	
16-16	25092.881	20250.872	9.826	13-55-18	
16-27	25089.850	20263.169	12.665	103-50-47	

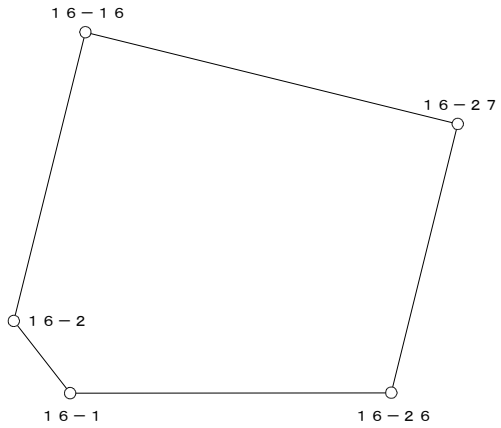


○：筆界点

面積算出公式	倍 面 積　２Ａ	265.561237	土 地 の 所 在			
Ａ＝ 1／2 ΣXn(Y(n+1)－Y(n-1))	面　　積　　Ａ	132.7806185	土地 の 所有者		縮 尺	1／　250

座 標 面 積 計 算 書

地 番	16-7-2	地 目	

筆 界 点	X	Y	辺長	方向角	備 考
16-16	25092.881	20250.872	12.665	283-50-47	
16-3	25106.286	20254.196	13.811	13-55-36	
16-33	25103.254	20266.482	12.655	103-51-46	
16-28	25095.260	20264.506	8.235	193-53-04	
16-27	25089.850	20263.169	5.573	193-52-54	

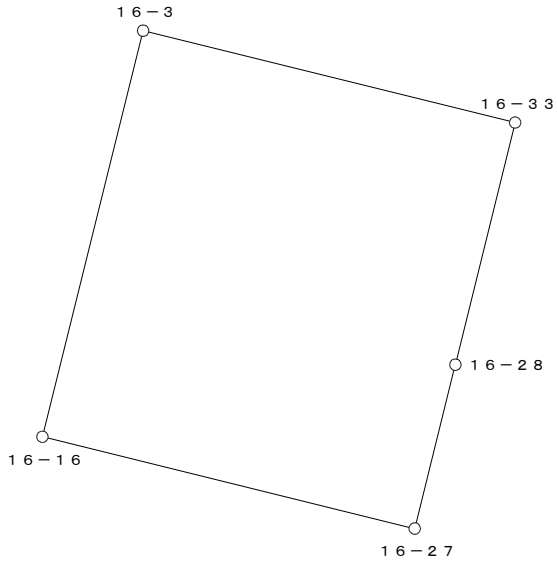


○：筆界点

面積算出公式	倍 面 積　２Ａ	349.640707	土 地 の 所 在			
Ａ＝ 1／2 ΣXn(Y(n+1)－Y(n-1))	面　　積　　Ａ	174.8203535	土地 の 所有者		縮 尺	1／　250

座 標 面 積 計 算 書

地 番	16-7-3	地 目	

筆 界 点	X	Y	辺長	方向角	備　考
16-3	25106.286	20254.196	12.655	283-51-46	
16-17	25119.646	20257.484	13.759	13-49-34	
16-34	25116.632	20269.762	12.643	103-47-32	
16-33	25103.254	20266.482	13.774	193-46-33	

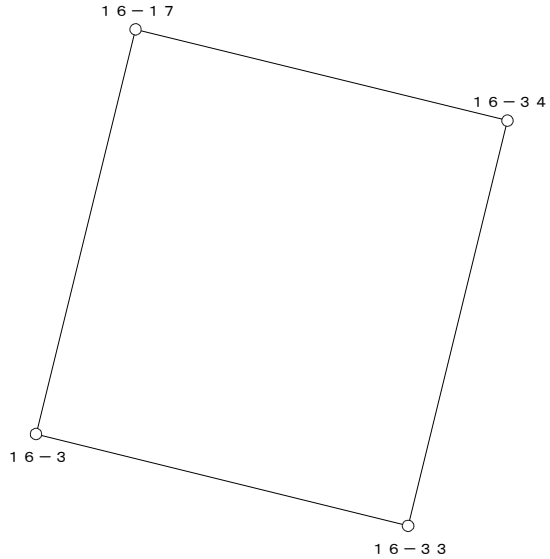

○：筆界点

面積算出公式	倍 面 積　２Ａ	348.251180	土 地 の 所 在			
Ａ＝ 1／2 ΣXn(Y(n+1)－Y(n-1))	面　　積　　Ａ	174.1255900	土地 の 所有者		縮 尺	1／　250