
換　地　図

縮尺　５００分の１

所 在　那覇市真嘉比二丁目

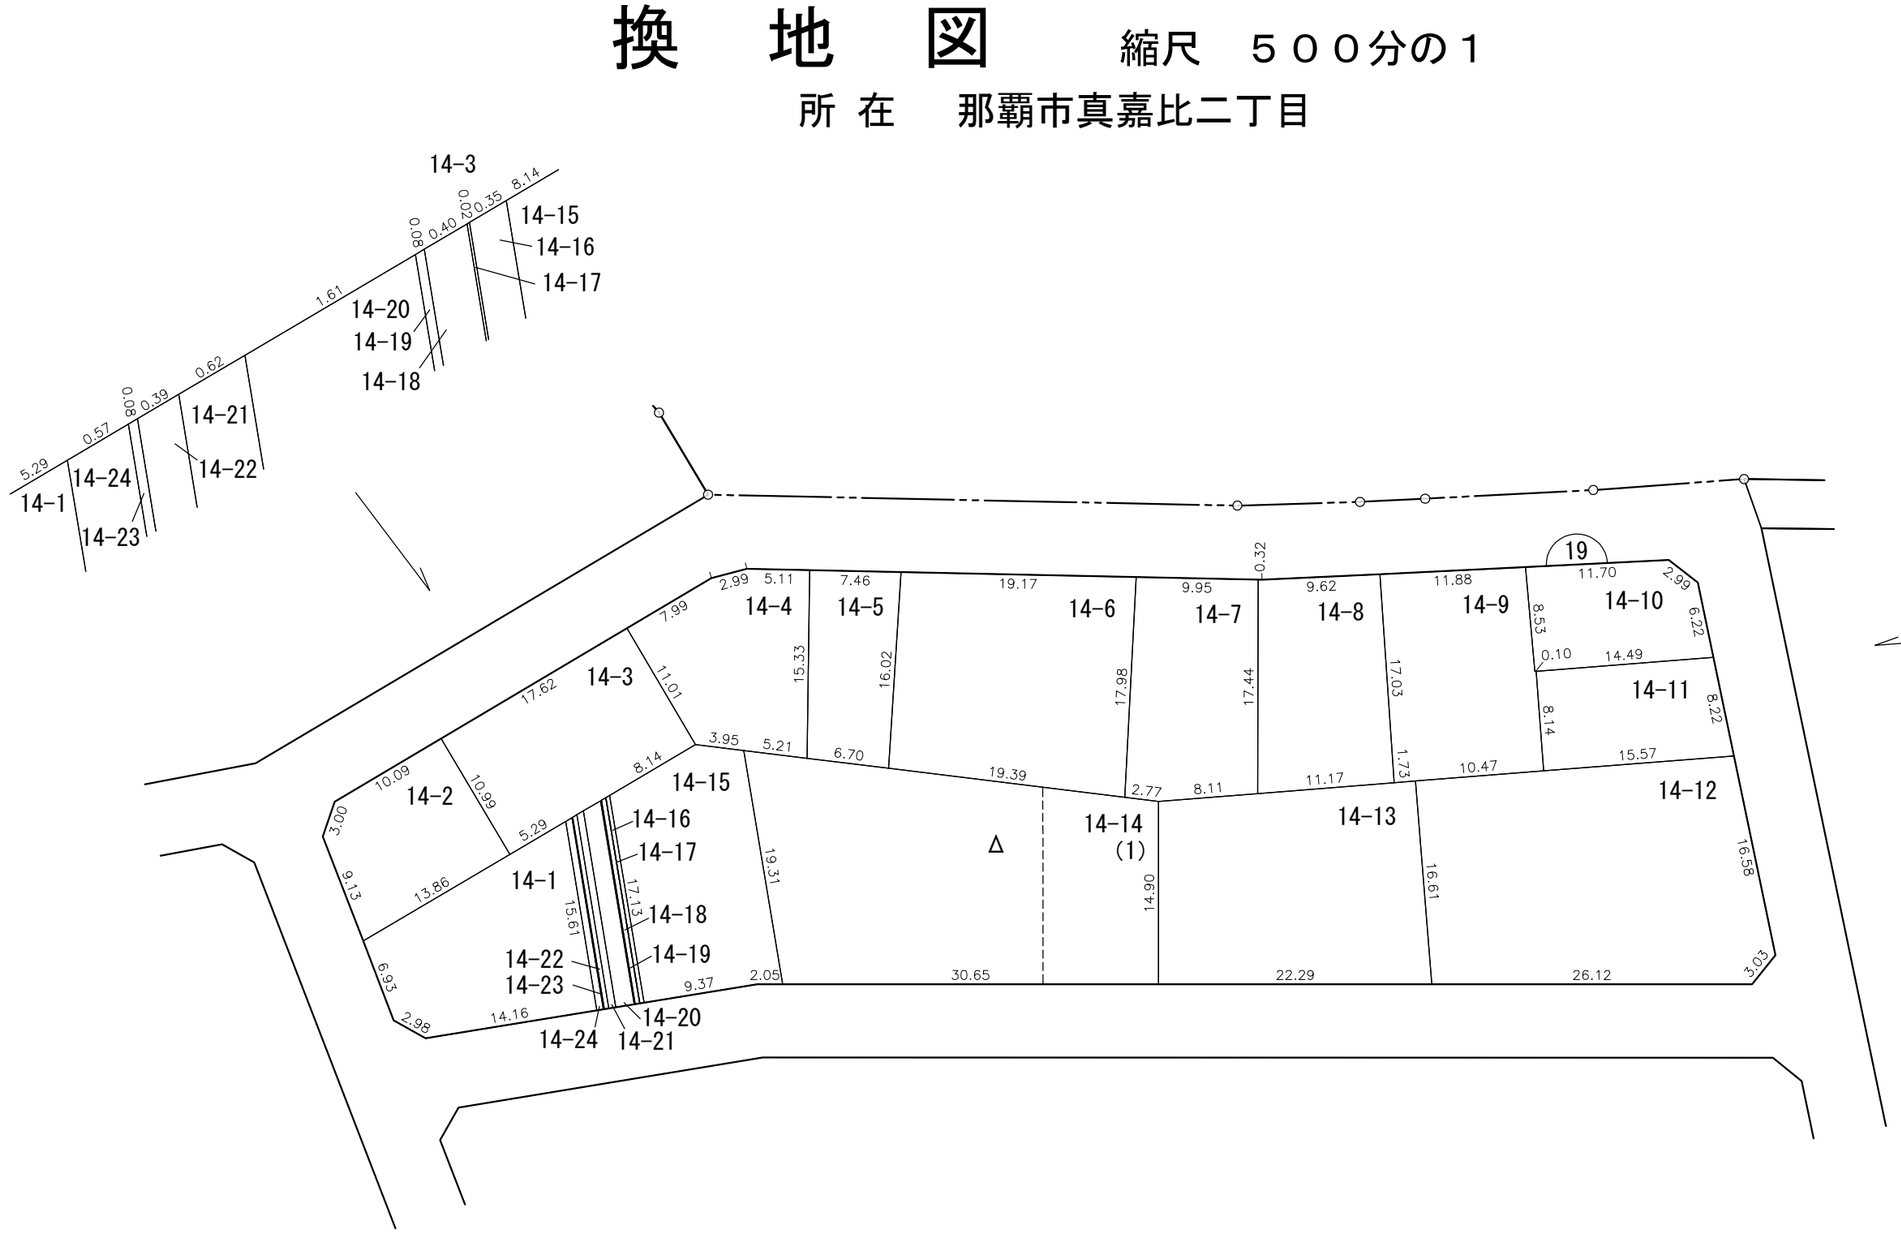


凡例	施行地区界	町界	丁目界	地番	換地	借地部分
				5-1		(1)

別図

換　地　図

縮尺　１００分の１

所 在　　那覇市真嘉比二丁目

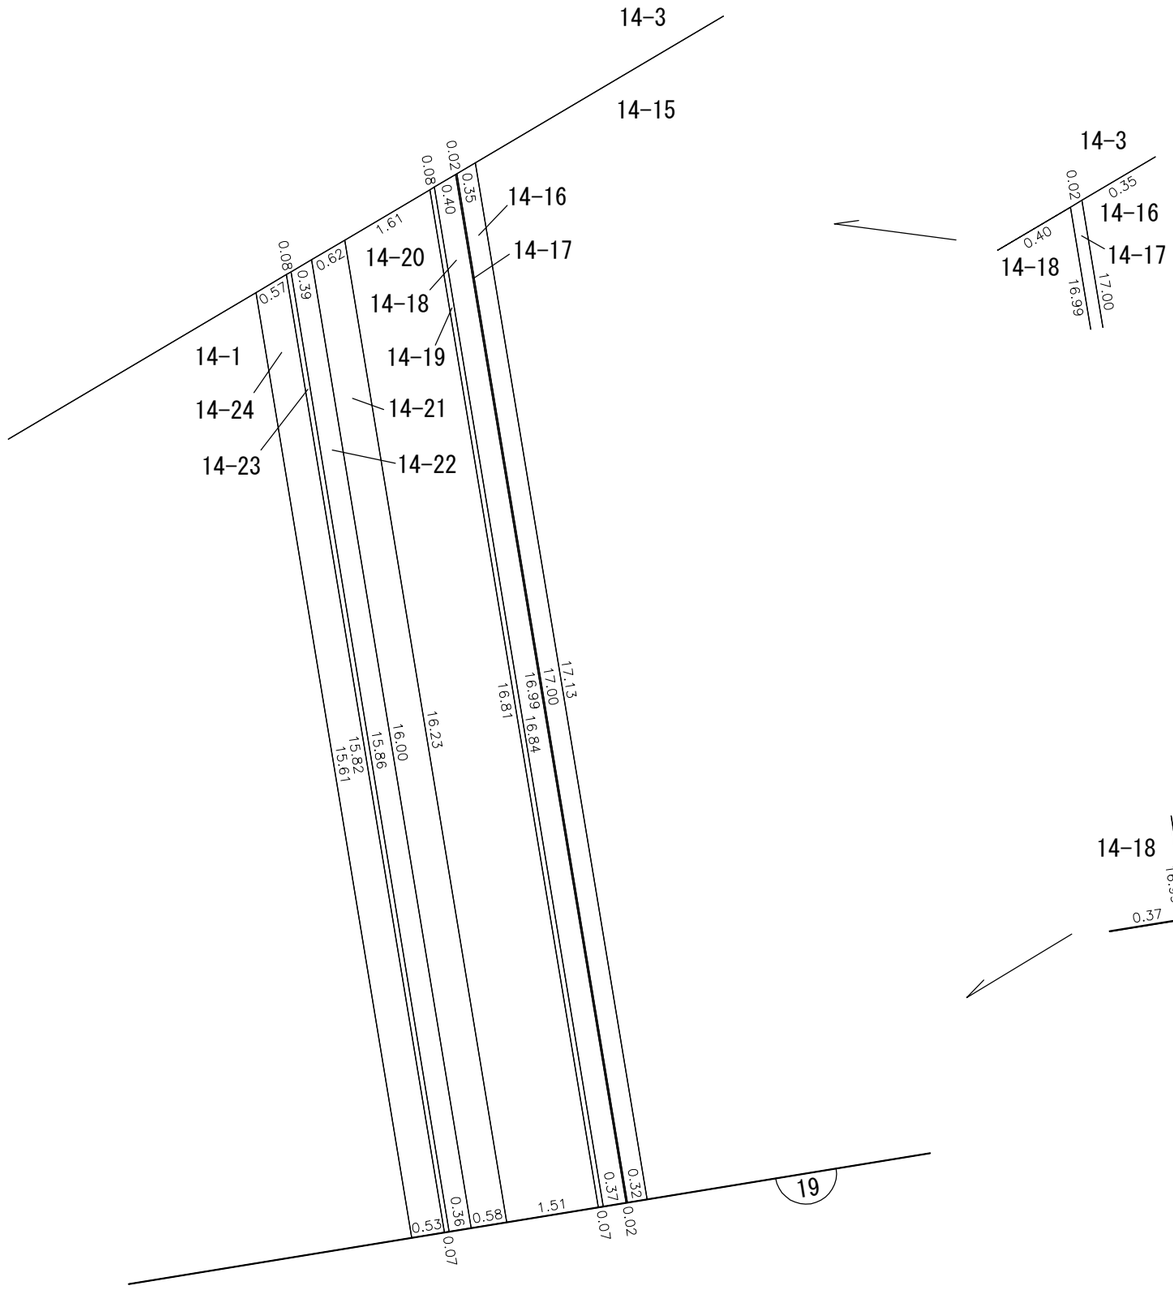

凡例		
	施行地区界	
	町界	
	丁目界	
5-1	地番	
	換地	

那覇広域都市計画事業真嘉比古島第二土地区画整理事業

画地出来形確認測量原図　１９街区（１／２）

S=1/500

N

Y20300　Y20350　Y20400

X25150　X25100　X25050

14　16　18　19　20

BK111　BK110　BK109　BK108　BK107　BK106　BK105　BK104

7.780　43.197　9.993　5.330　13.725　12.323　11.491

①　②　③(1)　④-5　④-3　④-2　④-6　④-7　④-4　④-1　⑤　⑥　⑦　⑦(1)　⑦Δ　⑧　⑨～⑪

(140.33)　(193.74)　(169.94)　(110.88)　(207.42)　(215.90)　(398.22)　(327.41)　(186.25)　(181.70)　(203.56)　(115.75)　(122.55)　(340.85)　(479.00)　(145.85)　(544.08)

別紙参照


35.710　10.090　17.627　7.993　2.999　5.117　17.467　5.994　42.032　19.172　9.951　9.620　9.325　17.442　11.881　23.584　11.703　9.969　8.533　9.103　8.144　14.498　6.228　8.223　5.978　31.035　16.584　26.121　3.057　81.127　22.293　5.976　9.418　14.901　16.038　21.239　2.775　8.118　11.176　1.737　17.032　10.475　16.618　15.578　2.056　9.370　27.422　8.988　14.163　6.982　6.935　5.988　9.133　4.005　13.866　5.297　4.159　8.140　3.958　5.210　6.703　12.669　6.723　19.316　15.619　17.132　16.028　15.338　19.772　16.101　11.011

那覇広域都市計画事業真嘉比古島第二土地区画整理事業

画地出来形確認測量原図　１９街区（２/２）

（９～１７）

S=1/100

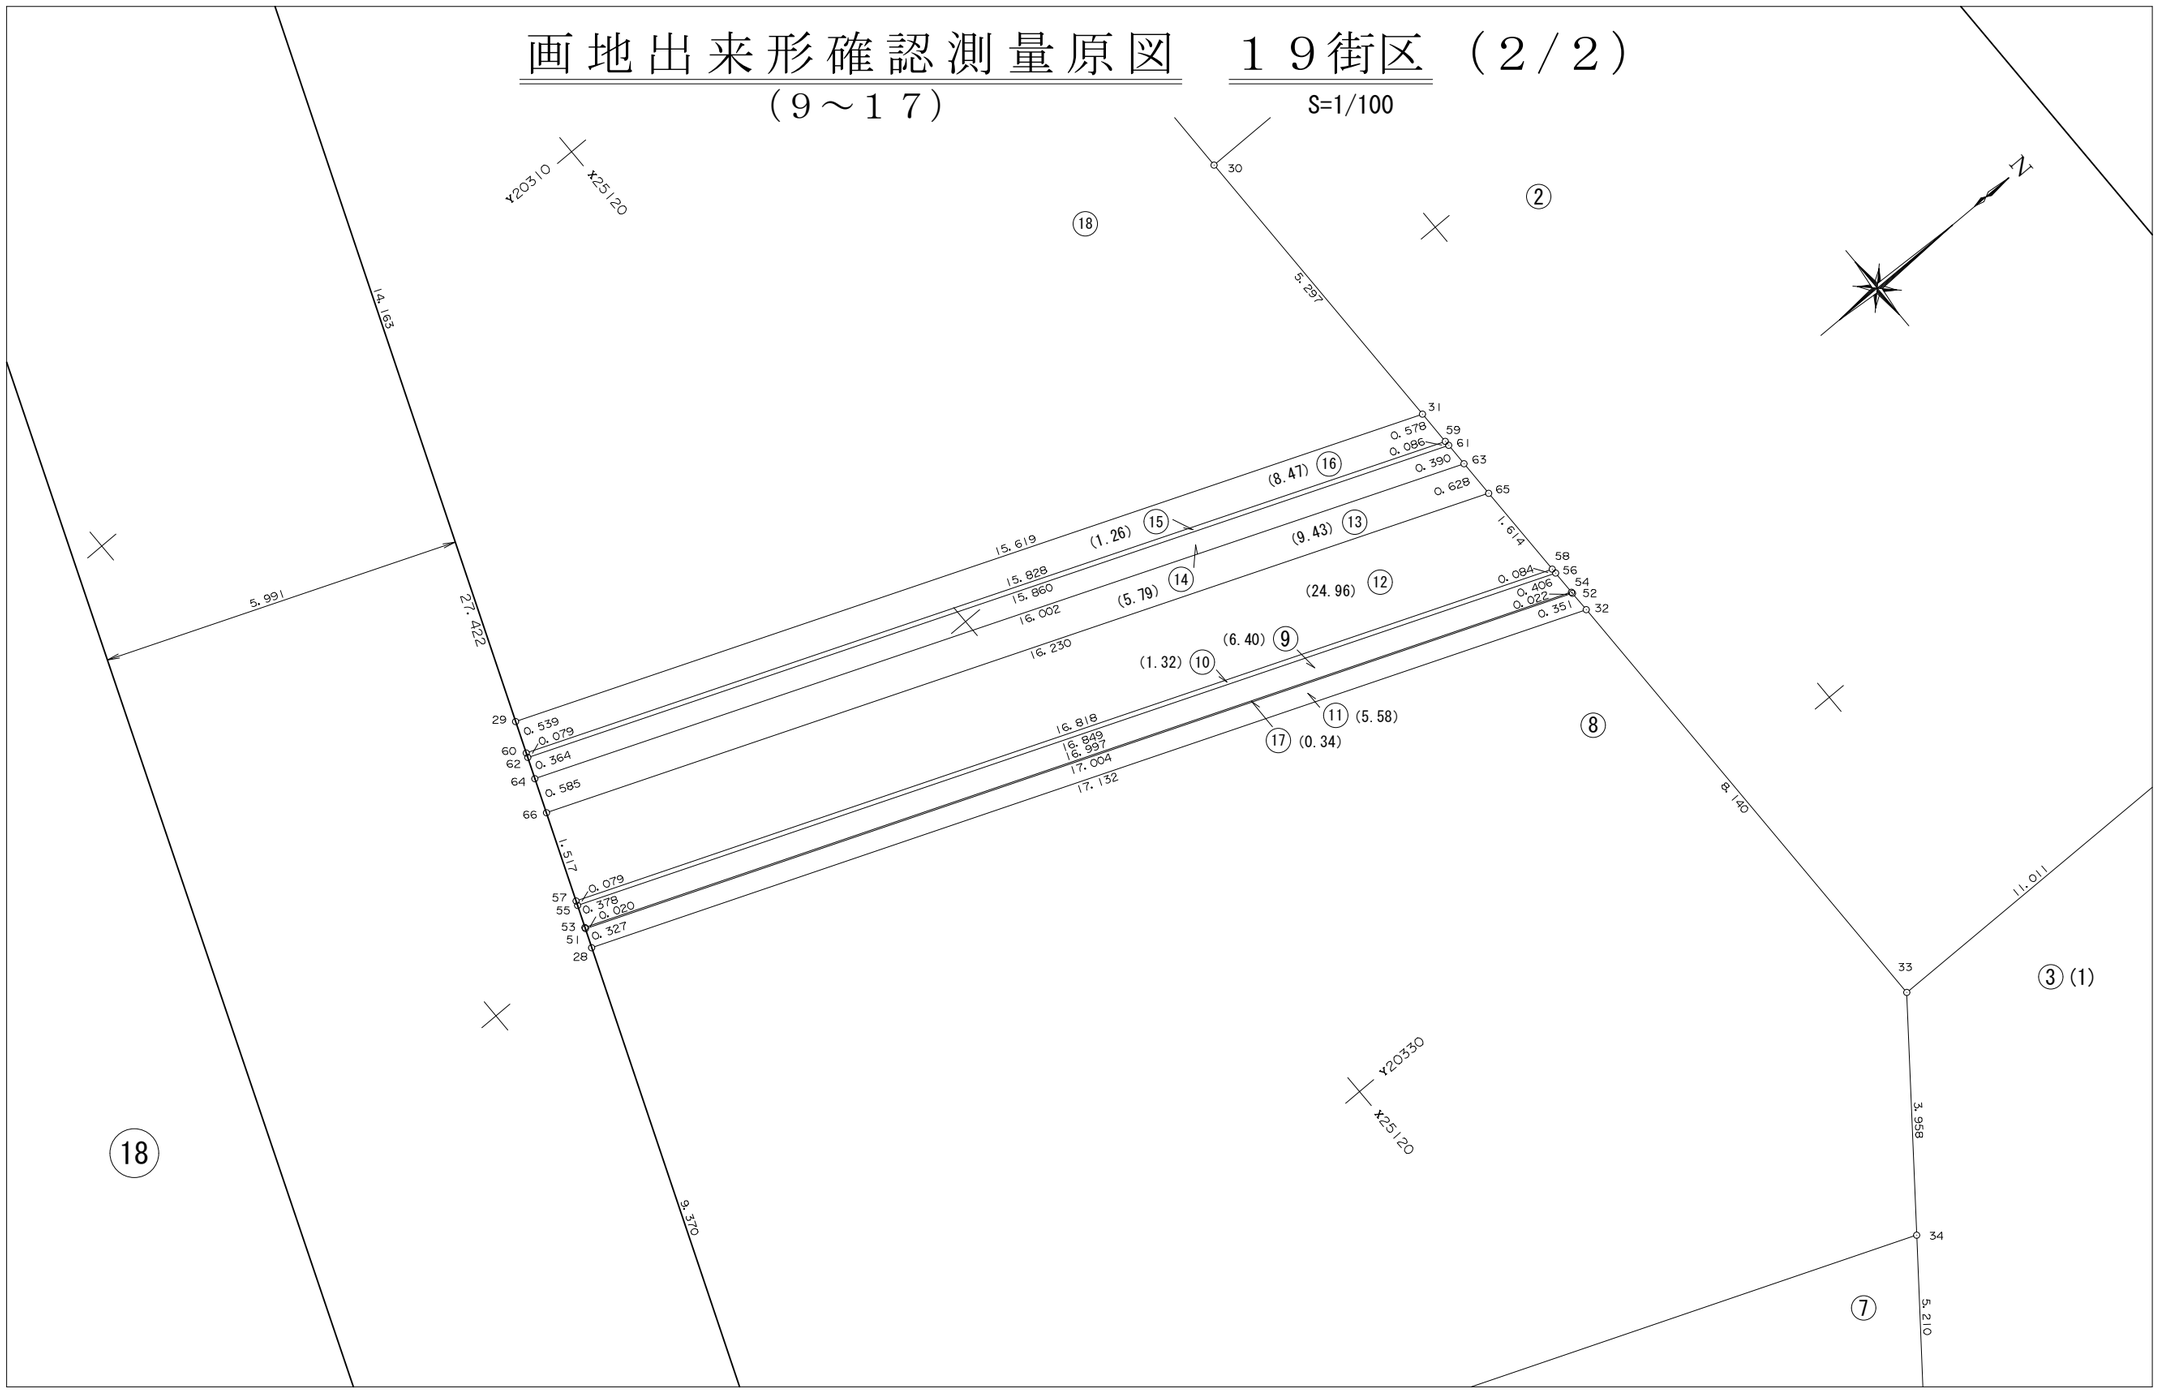

面　積　一　覧　表

種　　別	地　　番	地　　目	面　　積	地　　積	備　　考
	1901:19-1		140.3381040	140.33	
	1902:19-2		193.7403895	193.74	
	1903:19-3(1)		169.9470320	169.94	
	1904:19-4-1		122.5564790	122.55	
	1905:19-4-2		186.2535380	186.25	
	1906:19-4-3		327.4125425	327.41	
	1907:19-4-4		115.7535925	115.75	
	1908:19-4-5		110.8828270	110.88	
	1909:19-4-6		181.7044185	181.70	
	1910:19-4-7		203.5614730	203.56	
	1911:19-5		479.0056460	479.00	
	1912:19-6		340.8554845	340.85	
	1913:19-7		544.0875830	544.08	
	1914:19-8		215.9047845	215.90	
	1915:19-9		6.4010060	6.40	
	1916:19-10		1.3200540	1.32	
	1917:19-11		5.5859360	5.58	
	1918:19-12		24.9644630	24.96	
	1919:19-13		9.4333670	9.43	
	1920:19-14		5.7953565	5.79	
	1921:19-15		1.2644695	1.26	
	1922:19-16		8.4739495	8.47	
	1923:19-17		0.3463910	0.34	
	1924:19-18		207.4294105	207.42	
			3603.0182970	3602.91	
			3603.0182970	3602.91	

座　標　リ　ス　ト

測　　点	X　座　標	Y　座　標
1901:19-1	25118.496	20303.343
1902:19-2	25121.083	20301.859
1903:19-3	25127.917	20303.037
1904:19-4	25136.928	20304.522
1905:19-5	25138.877	20306.809
1906:19-6	25138.887	20342.519
1907:19-7	25138.066	20345.403
1908:19-8	25115.880	20381.103
1909:19-9	25111.359	20389.595
1910:19-10	25100.348	20410.451
1911:19-11	25097.560	20411.555
1912:19-12	25068.194	20401.514
1913:19-13	25067.135	20398.668
1914:19-14	25108.496	20328.877
1915:19-15	25138.880	20316.899
1916:19-16	25138.885	20334.526
1917:19-17	25135.365	20349.749
1918:19-18	25131.424	20356.091
1919:19-19	25121.304	20372.375
1920:19-20	25116.052	20380.827
1921:19-21	25105.812	20400.102
1922:19-22	25091.667	20409.540
1923:19-23	25083.886	20406.880
1924:19-24	25080.452	20376.197
1925:19-25	25091.818	20357.019
1926:19-26	25096.620	20348.917
1927:19-27	25107.448	20330.646
1928:19-28	25111.913	20320.152
1929:19-29	25113.331	20316.531
1930:19-30	25127.890	20316.903
1931:19-31	25127.885	20322.200


測　　点	X　座　標	Y　座　標
1932:19-32	25127.881	20326.359
1933:19-33	25127.874	20334.499
1934:19-34	25125.456	20337.633
1935:19-35	25122.273	20341.758
1936:19-36	25118.179	20347.065
1937:19-37	25110.440	20357.095
1938:19-38	25106.333	20362.418
1939:19-39	25104.638	20364.615
1940:19-40	25101.065	20371.904
1941:19-41	25096.145	20381.939
1942:19-42	25095.380	20383.499
1943:19-43	25090.769	20392.905
1944:19-44	25098.062	20396.529
1945:19-45	25098.107	20396.436
1951:19-51	25112.032	20319.847
1952:19-52	25127.881	20326.008
1953:19-53	25112.039	20319.828
1954:19-54	25127.881	20325.986
1955:19-55	25112.177	20319.476
1956:19-56	25127.881	20325.580
1957:19-57	25112.206	20319.403
1958:19-58	25127.881	20325.496
1959:19-59	25127.884	20322.778
1960:19-60	25113.135	20317.033
1961:19-61	25127.884	20322.864
1962:19-62	25113.106	20317.107
1963:19-63	25127.884	20323.254
1964:19-64	25112.973	20317.446
1965:19-65	25127.883	20323.882
1966:19-66	25112.760	20317.991

測　　点	X　座　標	Y　座　標

座 標 面 積 計 算 書

地 番	19-1	地 目	

筆 界 点	X	Y	辺長	方向角	備 考
19-3	25127.917	20303.037	13.866	270-06-42	
19-4	25136.928	20304.522	9.133	9-21-29	
19-5	25138.877	20306.809	3.005	49-33-44	
19-15	25138.880	20316.899	10.090	89-58-59	
19-30	25127.890	20316.903	10.990	179-58-45	

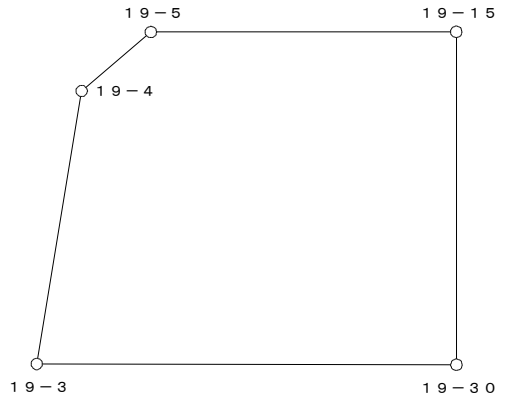


○：筆界点

面積算出公式	倍 面 積 ２Ａ	280.676208	土 地 の 所 在			
Ａ＝ 1／2 Σ Xn(Y(n+1)－Y(n-1))	面 積 Ａ	140.3381040	土地 の 所有者		縮 尺	1／ 250

座 標 面 積 計 算 書

地 番	19-2	地 目	

筆 界 点	X	Y	辺長	方向角	備　考
19-15	25138.880	20316.899	10.990	359-58-45	
19-16	25138.885	20334.526	17.627	89-59-01	
19-33	25127.874	20334.499	11.011	180-08-26	
19-32	25127.881	20326.359	8.140	270-02-57	
19-52	25127.881	20326.008	0.351	270-00-00	
19-54	25127.881	20325.986	0.022	270-00-00	
19-56	25127.881	20325.580	0.406	270-00-00	
19-58	25127.881	20325.496	0.084	270-00-00	
19-65	25127.883	20323.882	1.614	270-04-16	
19-63	25127.884	20323.254	0.628	270-05-28	
19-61	25127.884	20322.864	0.390	270-00-00	
19-59	25127.884	20322.778	0.086	270-00-00	
19-31	25127.885	20322.200	0.578	270-05-57	
19-30	25127.890	20316.903	5.297	270-03-15	

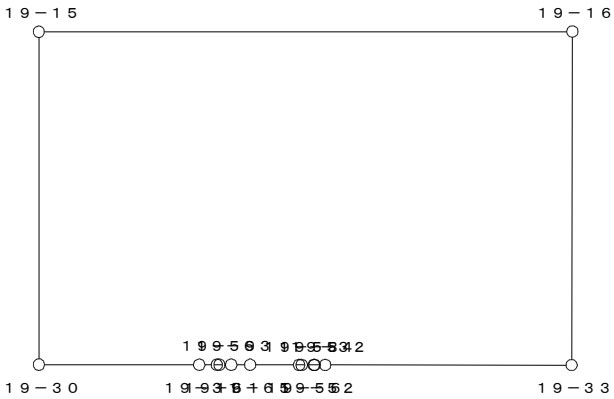


○：筆界点

面積算出公式	倍 面 積　２Ａ	387.480779	土 地 の 所 在			
Ａ＝ １／２ ΣＸｎ(Ｙ(ｎ+1)－Ｙ(ｎ-1))	面　　積　　Ａ	193.7403895	土地 の 所有者		縮 尺	1／　250

座 標 面 積 計 算 書

地 番	19-3(1)	地 目	

筆 界 点	X	Y	辺長	方向角	備　考
19-16	25138.885	20334.526	11.011	0-08-26	
19-6	25138.887	20342.519	7.993	89-59-08	
19-7	25138.066	20345.403	2.999	105-53-25	
19-17	25135.365	20349.749	5.117	121-51-38	
19-35	25122.273	20341.758	15.338	211-23-56	
19-34	25125.456	20337.633	5.210	307-39-18	
19-33	25127.874	20334.499	3.958	307-39-06	

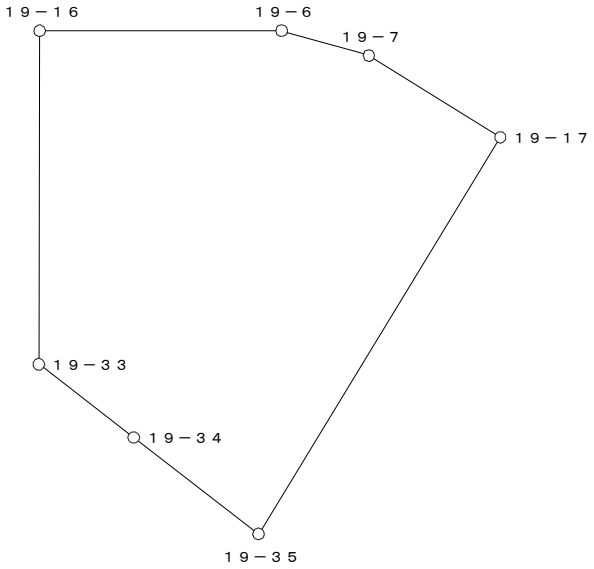


○：筆界点

面積算出公式	倍 面 積　２Ａ	339.894064	土 地 の 所 在			
Ａ＝ 1／2 Σ Xn(Y(n+1)－Y(n-1))	面　　積　　Ａ	169.9470320	土地 の 所有者		縮 尺	1／　250

座 標 面 積 計 算 書

地 番	19-4-1	地 目	

筆 界 点	X	Y	辺長	方向角	備　考
19-22	25091.667	20409.540	14.498	116-10-28	
19-23	25083.886	20406.880	8.223	198-52-24	
19-43	25090.769	20392.905	15.578	296-13-17	
19-44	25098.062	20396.529	8.144	26-25-24	

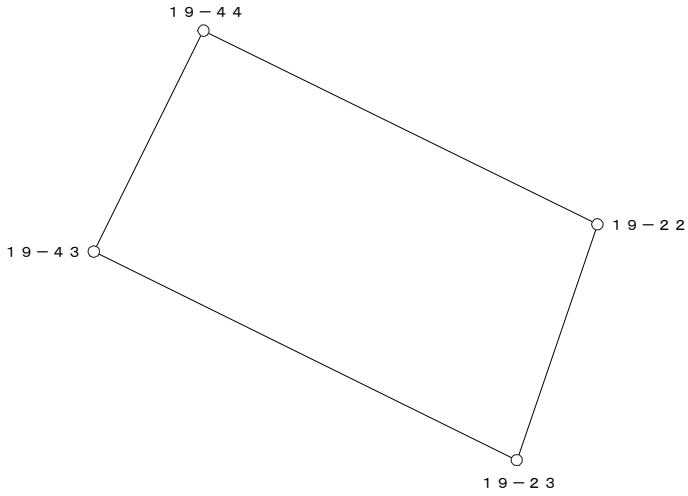


○：筆界点

面積算出公式	倍 面 積　２Ａ	245.112958	土 地 の 所 在			
Ａ＝ 1／2 Σ Xn(Y(n+1)－Y(n-1))	面　　積　　Ａ	122.5564790	土地 の 所有者		縮 尺	1／　250

座 標 面 積 計 算 書

地 番	19-4-2	地 目	

筆 界 点	X	Y	辺長	方向角	備　考
19-19	25121.304	20372.375	17.980	33-37-38	
19-20	25116.052	20380.827	9.951	121-51-23	
19-40	25101.065	20371.904	17.442	210-46-08	
19-39	25104.638	20364.615	8.118	296-06-49	
19-38	25106.333	20362.418	2.775	307-39-02	

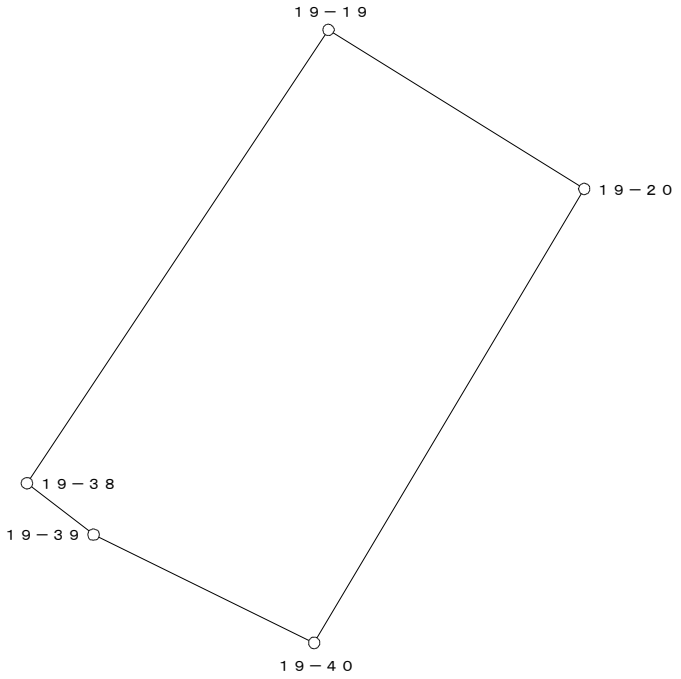


○：筆界点

面積算出公式	倍 面 積　２Ａ	372.507076	土 地 の 所 在			
Ａ＝ 1／2 ΣXn(Y(n+1)－Y(n-1))	面　　積　　Ａ	186.2535380	土地 の 所有者		縮 尺	1／　250

座 標 面 積 計 算 書

地 番	19-4-3	地 目	

筆 界 点	X	Y	辺長	方向角	備　考
19-18	25131.424	20356.091	16.028	34-16-23	
19-19	25121.304	20372.375	19.172	121-51-35	
19-38	25106.333	20362.418	17.980	213-37-38	
19-36	25118.179	20347.065	19.392	307-39-10	

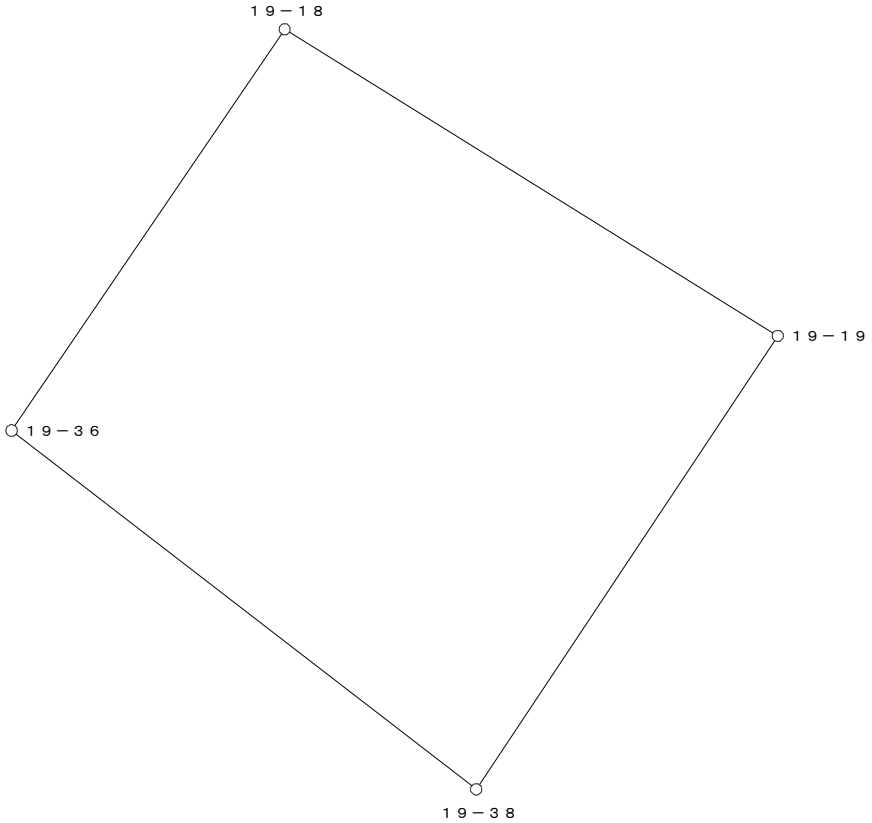


○：筆界点

面積算出公式	倍 面 積　２Ａ	654.825085	土 地 の 所 在			
Ａ＝ 1／2 ΣXn(Y(n+1)－Y(n-1))	面　　積　　Ａ	327.4125425	土地 の 所有者		縮 尺	1／　250

座 標 面 積 計 算 書

地 番	19-4-4	地 目	

筆 界 点	X	Y	辺長	方向角	備　考
19-21	25105.812	20400.102	8.533	25-26-42	
19-10	25100.348	20410.451	11.703	117-49-58	
19-11	25097.560	20411.555	2.999	158-23-50	
19-22	25091.667	20409.540	6.228	198-52-38	
19-44	25098.062	20396.529	14.498	296-10-28	
19-45	25098.107	20396.436	0.103	295-49-16	

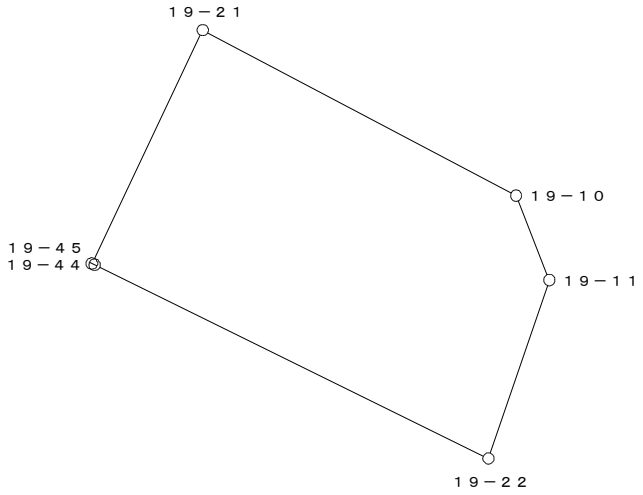


○：筆界点

面積算出公式	倍 面 積　２Ａ	231.507185	土 地 の 所 在			
Ａ＝ 1／2 ΣＸn(Ｙ(ｎ+1)－Ｙ(ｎ-1))	面　　積　　Ａ	115.7535925	土地 の 所有者		縮 尺	1／　250

座 標 面 積 計 算 書

地 番	19-4-5	地 目	

筆 界 点	X	Y	辺長	方向角	備　考
19-17	25135.365	20349.749	15.338	31-23-56	
19-18	25131.424	20356.091	7.467	121-51-26	
19-36	25118.179	20347.065	16.028	214-16-23	
19-35	25122.273	20341.758	6.703	307-38-52	

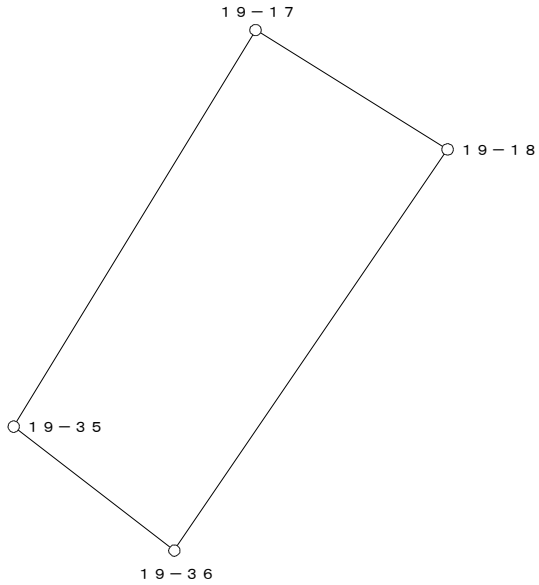


○：筆界点

面積算出公式	倍 面 積　２Ａ	221.765654	土 地 の 所 在			
Ａ＝ 1／2 ΣXn(Y(n+1)－Y(n-1))	面　　積　　Ａ	110.8828270	土地 の 所有者		縮 尺	1／　250

座 標 面 積 計 算 書

地 番	19-4-6	地 目	

筆 界 点	X	Y	辺長	方向角	備　考
19-20	25116.052	20380.827	17.442	30-46-08	
19-8	25115.880	20381.103	0.325	121-55-50	
19-9	25111.359	20389.595	9.620	118-01-48	
19-41	25096.145	20381.939	17.032	206-42-45	
19-40	25101.065	20371.904	11.176	296-07-05	

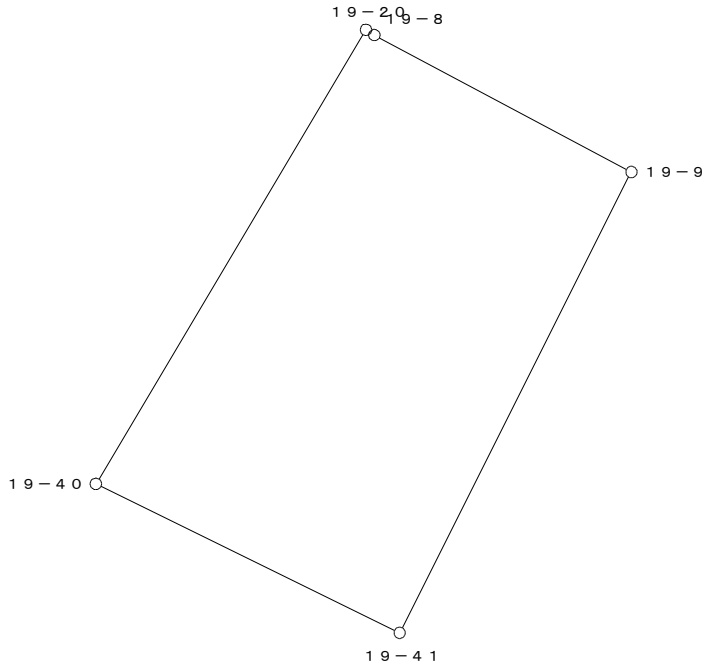


○：筆界点

面積算出公式	倍 面 積　２Ａ	363.408837	土 地 の 所 在			
Ａ＝ 1／2 Σ Xn(Y(n+1)－Y(n-1))	面　　積　　Ａ	181.7044185	土地 の 所有者		縮 尺	1／　250

座 標 面 積 計 算 書

地 番	19-4-7	地 目	

筆 界 点	X	Y	辺長	方向角	備　考
19-9	25111.359	20389.595	17.032	26-42-45	
19-21	25105.812	20400.102	11.881	117-49-52	
19-45	25098.107	20396.436	8.533	205-26-42	
19-44	25098.062	20396.529	0.103	115-49-16	
19-43	25090.769	20392.905	8.144	206-25-24	
19-42	25095.380	20383.499	10.475	296-06-54	
19-41	25096.145	20381.939	1.737	296-07-21	

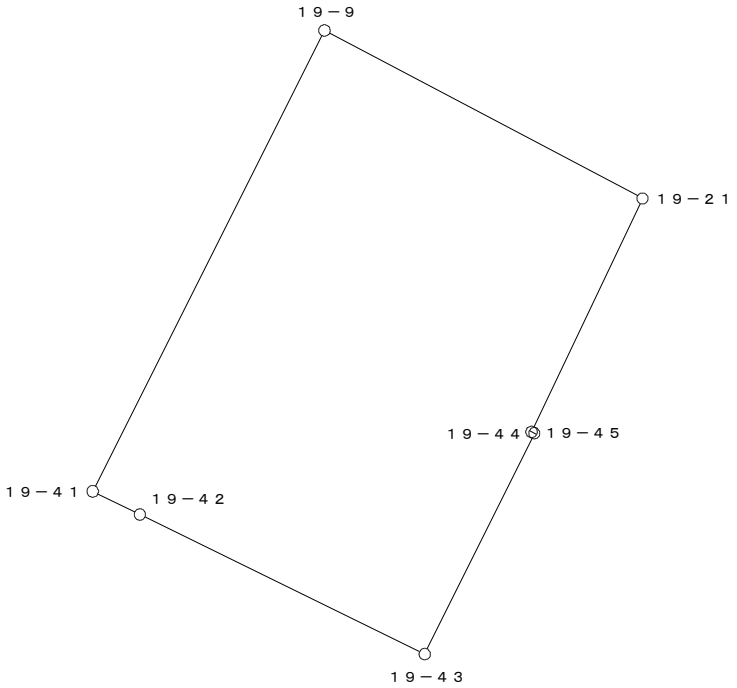


○：筆界点

面積算出公式	倍 面 積　２Ａ	407.122946	土 地 の 所 在			
Ａ＝ 1／2 ΣXn(Y(n+1)－Y(n-1))	面　　積　　Ａ	203.5614730	土地 の 所有者		縮 尺	1／　　250

座 標 面 積 計 算 書

地 番	19-5	地 目	

筆 界 点	X	Y	辺長	方向角	備　考
19-23	25083.886	20406.880	15.578	116-13-17	
19-12	25068.194	20401.514	16.584	198-52-43	
19-13	25067.135	20398.668	3.037	249-35-23	
19-24	25080.452	20376.197	26.121	300-39-08	
19-42	25095.380	20383.499	16.618	26-03-56	
19-43	25090.769	20392.905	10.475	116-06-54	

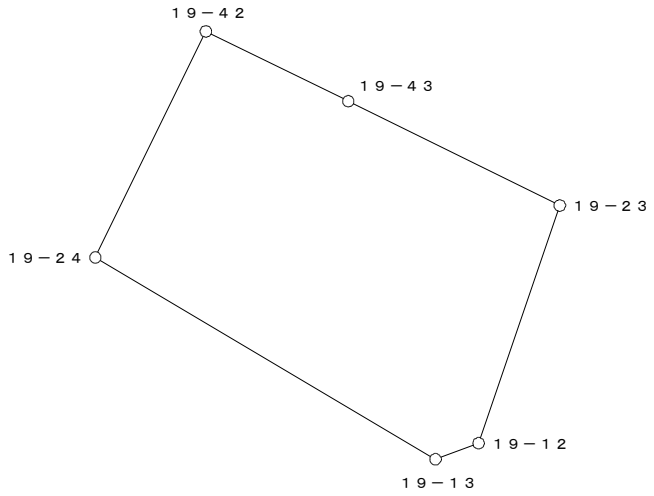


○：筆界点

面積算出公式	倍 面 積　２Ａ　958.011292	土 地 の 所 在			
Ａ＝ 1／2 Σ Xn(Y(n+1)－Y(n-1))	面　積　Ａ　479.0056460	土地 の 所有者		縮 尺	1／　500

座 標 面 積 計 算 書

地 番	19-6	地 目	

筆 界 点	X	Y	辺長	方向角	備　考
19-24	25080.452	20376.197	16.618	206-03-56	
19-25	25091.818	20357.019	22.293	300-39-12	
19-39	25104.638	20364.615	14.901	30-38-50	
19-40	25101.065	20371.904	8.118	116-06-49	
19-41	25096.145	20381.939	11.176	116-07-05	
19-42	25095.380	20383.499	1.737	116-07-21	

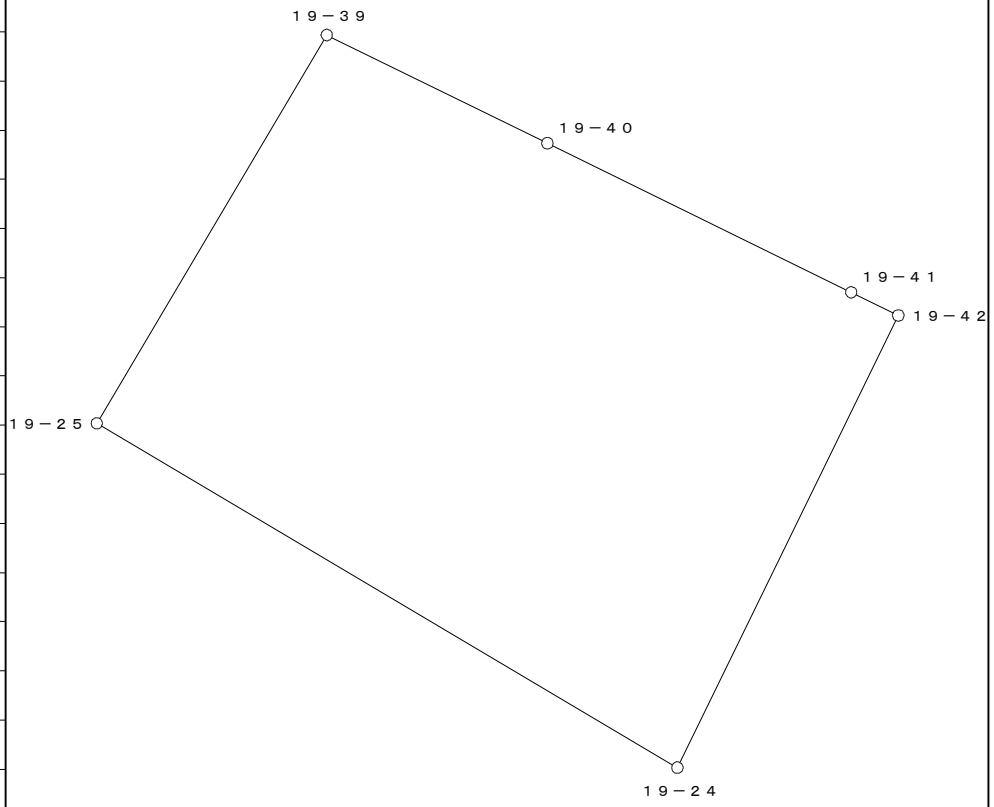


○：筆界点

面積算出公式	倍 面 積　２Ａ	681.710969	土 地 の 所 在			
Ａ＝ 1／2 ΣXn(Y(n+1)－Y(n-1))	面　　積　　Ａ	340.8554845	土地 の 所有者		縮 尺	1／　250

座 標 面 積 計 算 書

地 番	19-7	地 目	

筆 界 点	X	Y	辺長	方向角	備　考
19-25	25091.818	20357.019	14.901	210-38-50	
19-27	25107.448	20330.646	30.657	300-39-11	
19-34	25125.456	20337.633	19.316	21-12-21	
19-35	25122.273	20341.758	5.210	127-39-18	
19-36	25118.179	20347.065	6.703	127-38-52	
19-38	25106.333	20362.418	19.392	127-39-10	
19-39	25104.638	20364.615	2.775	127-39-02	

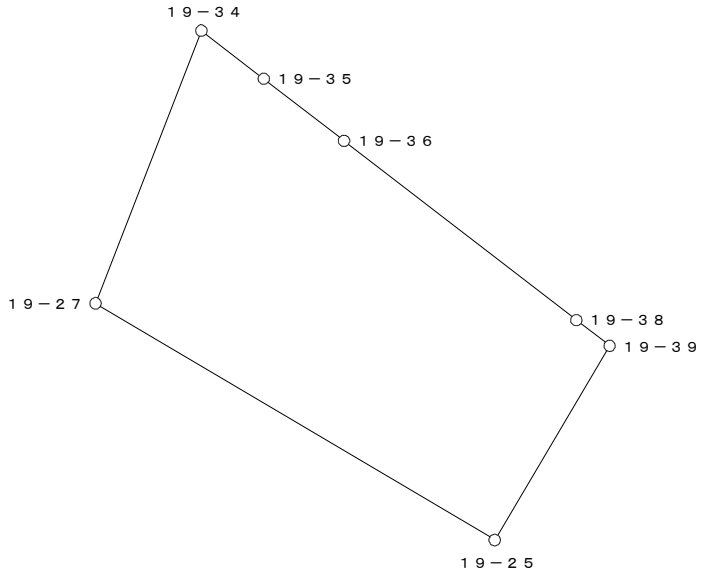


○：筆界点

面積算出公式	倍 面 積　２Ａ	1088.175166	土 地 の 所 在			
Ａ＝ 1／2 ΣＸn(Ｙ(ｎ+1)－Ｙ(ｎ-1))	面　　積　　Ａ	544.0875830	土地 の 所有者		縮 尺	1／　500

座 標 面 積 計 算 書

地 番	19-8	地 目	

筆 界 点	X	Y	辺長	方向角	備　考
19-27	25107.448	20330.646	19.316	201-12-21	
19-14	25108.496	20328.877	2.056	300-38-37	
19-28	25111.913	20320.152	9.370	291-23-13	
19-32	25127.881	20326.359	17.132	21-14-31	
19-33	25127.874	20334.499	8.140	90-02-57	
19-34	25125.456	20337.633	3.958	127-39-06	

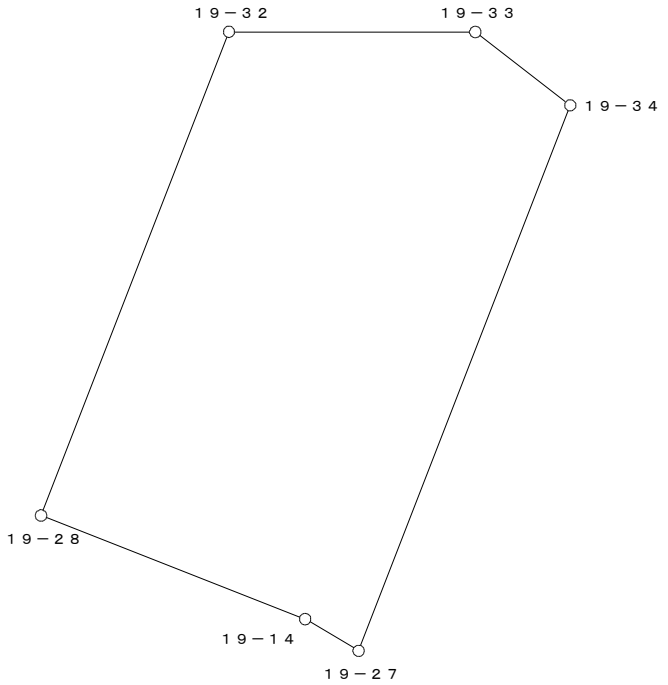


○：筆界点

面積算出公式	倍 面 積　２Ａ	431.809569	土 地 の 所 在			
Ａ＝ 1／2 ΣXn(Y(n+1)－Y(n-1))	面　　積　　Ａ	215.9047845	土地 の 所有者		縮 尺	1／　250

座 標 面 積 計 算 書

地 番	19-9	地 目	

筆 界 点	X	Y	辺長	方向角	備　考
19-53	25112.039	20319.828	16.997	201-14-30	
19-55	25112.177	20319.476	0.378	291-24-27	
19-56	25127.881	20325.580	16.849	21-14-26	
19-54	25127.881	20325.986	0.406	90-00-00	

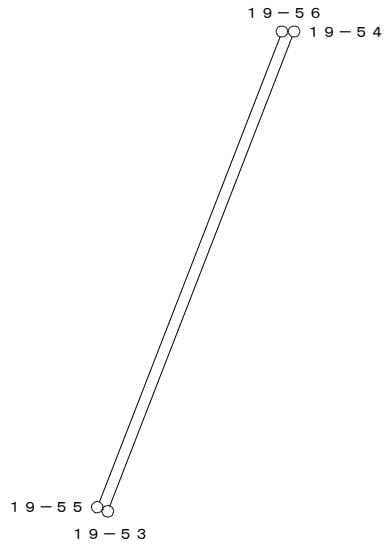


○：筆界点

面積算出公式	倍 面 積　２Ａ	12.802012	土 地 の 所 在			
Ａ＝ 1／2 ΣＸn(Ｙ(ｎ+1)－Ｙ(ｎ-1))	面　　積　　Ａ	6.4010060	土地 の 所有者		縮 尺	1／　250

座 標 面 積 計 算 書

地 番	19-10	地 目	

筆 界 点	X	Y	辺長	方向角	備　考
19-55	25112.177	20319.476	16.849	201-14-26	
19-57	25112.206	20319.403	0.079	291-39-57	
19-58	25127.881	20325.496	16.818	21-14-29	
19-56	25127.881	20325.580	0.084	90-00-00	

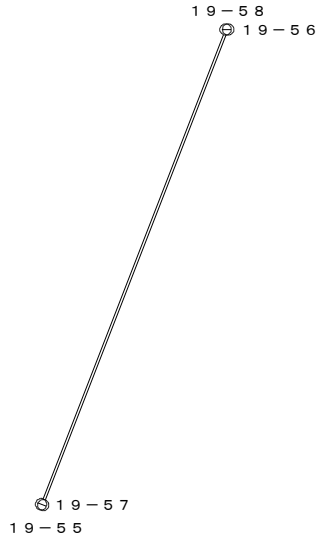


○：筆界点

面積算出公式	倍 面 積　２Ａ	2.640108	土 地 の 所 在			
Ａ＝ 1／2 ΣＸn(Ｙ(ｎ+1)－Ｙ(ｎ-1))	面　　積　　Ａ	1.3200540	土地 の 所有者		縮 尺	1／　250

座 標 面 積 計 算 書

地 番	19-11	地 目	

筆 界 点	X	Y	辺長	方向角	備　考
19-28	25111.913	20320.152	17.132	201-14-31	
19-51	25112.032	20319.847	0.327	291-18-50	
19-52	25127.881	20326.008	17.004	21-14-34	
19-32	25127.881	20326.359	0.351	90-00-00	

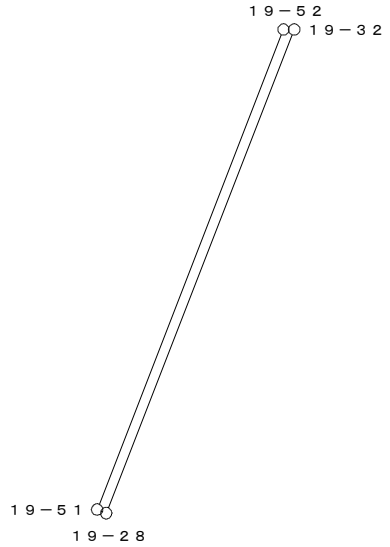


○：筆界点

面積算出公式	倍 面 積　２Ａ　11.171872	土 地 の 所 在			
Ａ＝ 1／2 ΣXn(Y(n+1)－Y(n-1))	面　積　Ａ　5.5859360	土地 の 所有者		縮 尺	1／　250

座 標 面 積 計 算 書

地 番	19-12	地 目	

筆 界 点	X	Y	辺長	方向角	備 考
19-66	25112.760	20317.991	16.230	201-16-58	
19-57	25112.206	20319.403	1.517	111-25-21	
19-58	25127.881	20325.496	16.818	21-14-29	
19-65	25127.883	20323.882	1.614	270-04-16	

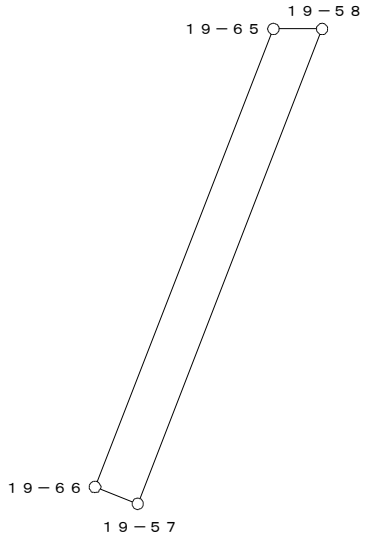


○：筆界点

面積算出公式	倍 面 積 ２Ａ	49.928926	土 地 の 所 在			
Ａ＝ 1／2 ΣXn(Y(n+1)－Y(n-1))	面 積 Ａ	24.9644630	土地 の 所有者		縮 尺	1／ 250

座 標 面 積 計 算 書

地 番	19-13	地 目	

筆 界 点	X	Y	辺長	方向角	備　考
19-63	25127.884	20323.254	16.002	21-16-53	
19-65	25127.883	20323.882	0.628	90-05-28	
19-66	25112.760	20317.991	16.230	201-16-58	
19-64	25112.973	20317.446	0.585	291-20-49	

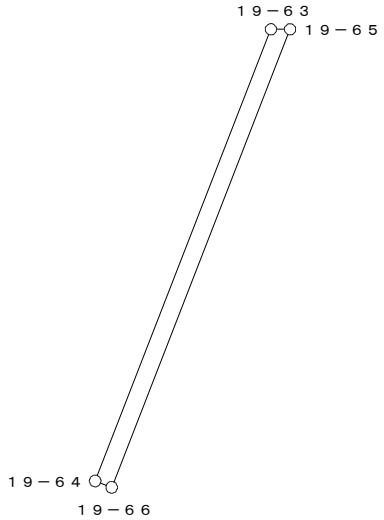


○：筆界点

面積算出公式	倍 面 積　２Ａ	18.866734	土 地 の 所 在			
Ａ＝ 1／2 ΣXn(Y(n+1)－Y(n-1))	面　　積　　Ａ	9.4333670	土地 の 所有者		縮 尺	1／　250

座 標 面 積 計 算 書

地 番	19-14	地 目	

筆 界 点	X	Y	辺長	方向角	備　考
19-62	25113.106	20317.107	0.364	291-25-18	
19-61	25127.884	20322.864	15.860	21-17-03	
19-63	25127.884	20323.254	0.390	90-00-00	
19-64	25112.973	20317.446	16.002	201-16-53	

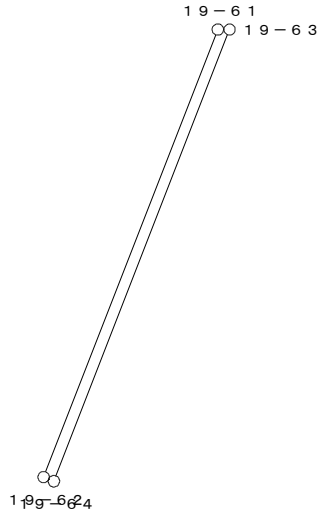


○：筆界点

面積算出公式	倍 面 積　２Ａ	11.590713	土 地 の 所 在			
Ａ＝ 1／2 ΣXn(Y(n+1)－Y(n-1))	面　　積　　Ａ	5.7953565	土地 の 所有者		縮 尺	1／　250

座 標 面 積 計 算 書

地 番	19-15	地 目	

筆 界 点	X	Y	辺長	方向角	備　考
19-60	25113.135	20317.033	0.079	291-23-59	
19-59	25127.884	20322.778	15.828	21-16-55	
19-61	25127.884	20322.864	0.086	90-00-00	
19-62	25113.106	20317.107	15.860	201-17-03	

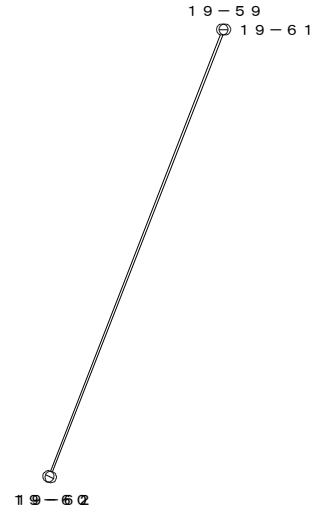


○：筆界点

面積算出公式	倍 面 積　２Ａ	2.528939	土 地 の 所 在			
Ａ＝ 1／2 ΣＸn(Ｙ(ｎ+1)－Ｙ(ｎ-1))	面　　積　　Ａ	1.2644695	土地 の 所有者		縮 尺	1／　250

座 標 面 積 計 算 書

地 番	19-16	地 目	

筆 界 点	X	Y	辺長	方向角	備　考
19-31	25127.885	20322.200	15.619	21-16-54	
19-59	25127.884	20322.778	0.578	90-05-57	
19-60	25113.135	20317.033	15.828	201-16-55	
19-29	25113.331	20316.531	0.539	291-19-39	

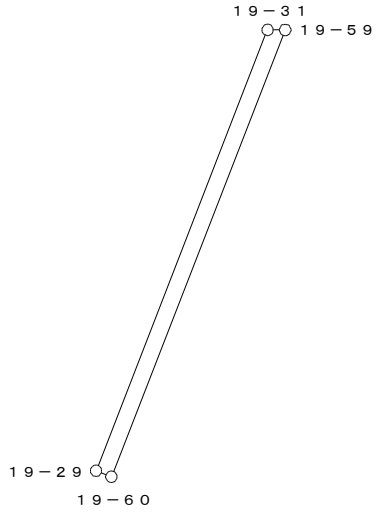


○：筆界点

面積算出公式	倍 面 積　２Ａ	16.947899	土 地 の 所 在			
Ａ＝ 1／2 Σ Xn(Y(n+1)－Y(n-1))	面　　積　　Ａ	8.4739495	土地 の 所有者		縮 尺	1／　250

座 標 面 積 計 算 書

地 番	19-17	地 目	

筆 界 点	X	Y	辺長	方向角	備　考
19-52	25127.881	20326.008	0.022	90-00-00	
19-51	25112.032	20319.847	17.004	201-14-34	
19-53	25112.039	20319.828	0.020	290-13-29	
19-54	25127.881	20325.986	16.997	21-14-30	

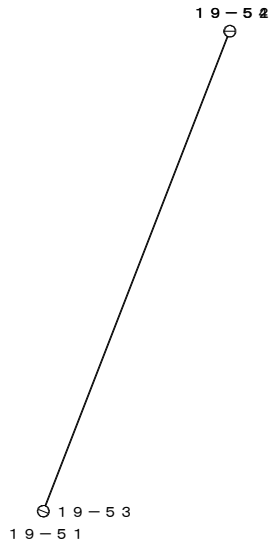


○：筆界点

面積算出公式	倍 面 積　２Ａ	0.692782	土 地 の 所 在			
Ａ＝ 1／2 ΣXn(Y(n+1)－Y(n-1))	面　　積　　Ａ	0.3463910	土地 の 所有者		縮 尺	1／　250

座 標 面 積 計 算 書

地 番	19-18	地 目	

筆 界 点	X	Y	辺長	方向角	備 考
19-29	25113.331	20316.531	15.619	201-16-54	
19-1	25118.496	20303.343	14.163	291-23-15	
19-2	25121.083	20301.859	2.982	330-09-35	
19-3	25127.917	20303.037	6.935	9-46-49	
19-30	25127.890	20316.903	13.866	90-06-42	
19-31	25127.885	20322.200	5.297	90-03-15	

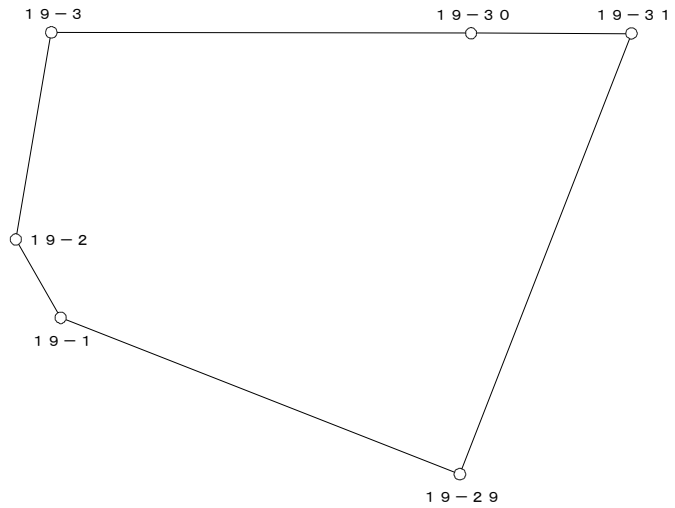

○：筆界点

面積算出公式	倍 面 積 ２Ａ	414.858821	土 地 の 所 在			
Ａ＝ 1／2 ΣＸn(Ｙ(ｎ+1)－Ｙ(ｎ-1))	面 積 Ａ	207.4294105	土地 の 所有者		縮 尺	1／ 250