
換　地　図

縮尺　５００分の１

所 在　那覇市真嘉比二丁目

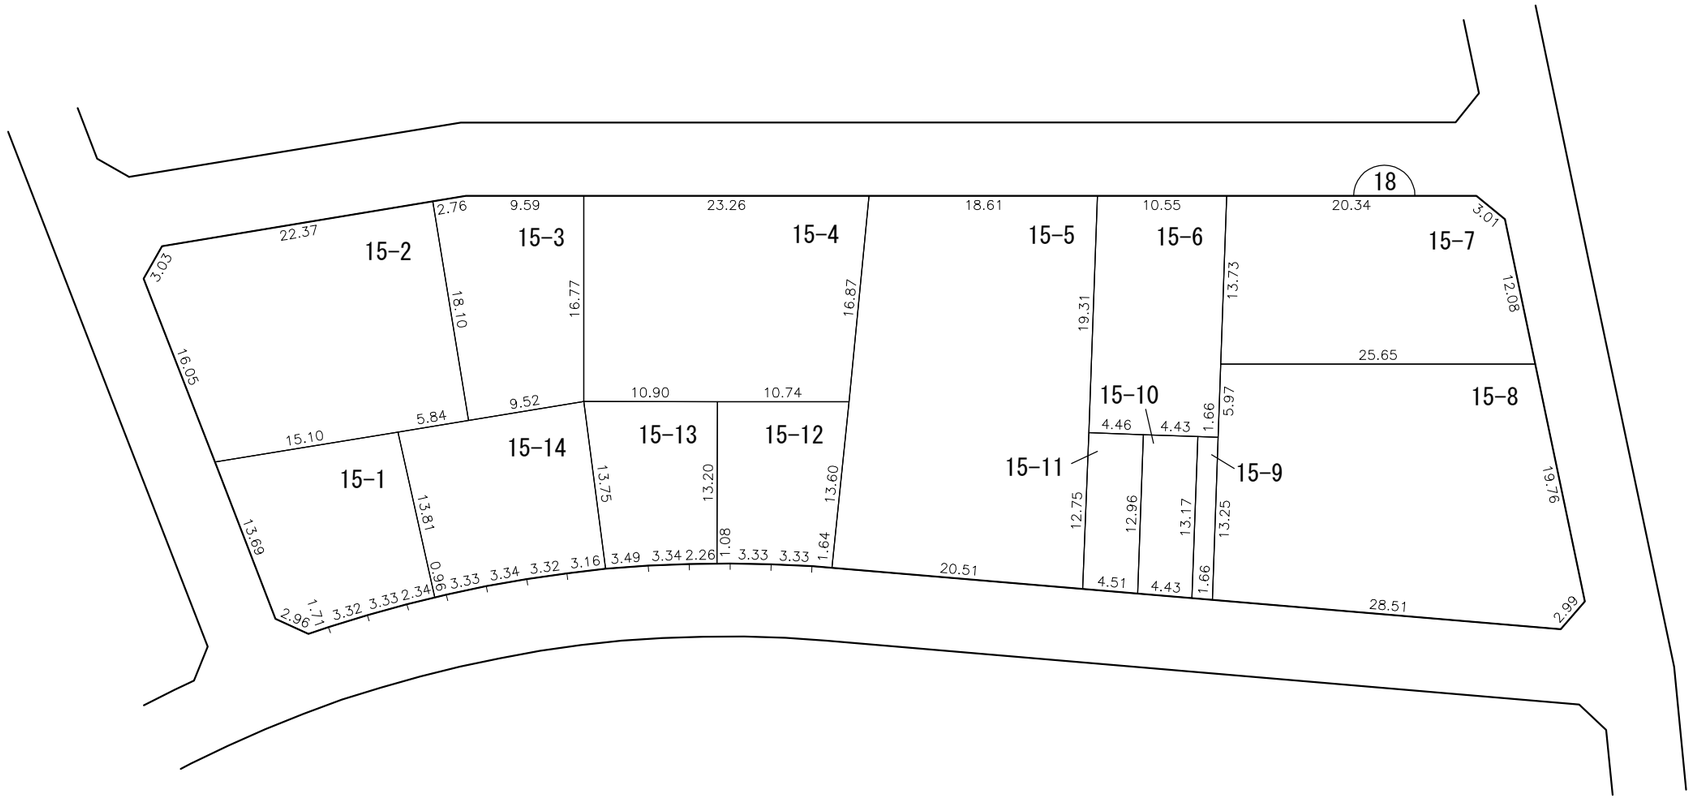

凡例						
	施行地区界	町界	丁目界	地番	換地	

那覇広域都市計画事業真嘉比古島第二土地区画整理事業

画地出来形確認測量原図　１８街区

S=1/500

N

Y20300　Y20350　Y20400

X25100　X25050

16　17　18　19　20

①　②　③　④　⑤　⑥　⑦　⑨-1　⑨-2　⑨-3　⑨-4　8-1　8-2　8-3

(410.63)　(191.70)　(376.86)　(200.89)　(200.76)　(133.72)　(134.05)　(610.50)　(205.95)　(327.16)　(57.69)　(57.91)　(21.99)　(574.61)

25.141　22.374　5.995　16.050　6.016　15.107　18.100　9.595　2.767　16.772　23.269　13.696　5.841　9.524　13.815　10.902　16.870　82.399　18.619　5.995　10.558　19.316　13.731　20.349　12.081　6.001　31.848　19.767　28.515　20.512　5.974　61.284　12.755　12.966　13.203　13.606　1.640　1.082　13.751　10.743　13.606　1.640　1.665　5.978　4.464　4.430　4.437　4.513　1.666　25.653　2.993　2.016　3.038　1.717　2.960　3.325　3.338　3.306　3.331　3.345　3.320　3.493　3.348　3.344　3.339　3.336　0.980　2.346　2.261

面　積　一　覧　表

種　　別	地　　番	地　　目	面　　積	地　　積	備　　考
	1801:18-1		410.6317230	410.63	
	1802:18-2		191.7088985	191.70	
	1803:18-3		376.8674670	376.86	
	1804:18-4		610.5094330	610.50	
	1805:18-5		205.9539070	205.95	
	1806:18-6		327.1612375	327.16	
	1807:18-7		574.6164465	574.61	
	1808:18-8-1		21.9936230	21.99	
	1809:18-8-2		57.9147850	57.91	
	1810:18-8-3		57.6970200	57.69	
	1811:18-9-1		200.8991345	200.89	
	1812:18-9-2		200.7604505	200.76	
	1813:18-9-3		133.7260490	133.72	
	1814:18-9-4		134.0560850	134.05	
			3504.4962595	3504.42	
			3504.4962595	3504.42	

座　標　リ　ス　ト

測　　点	X　座　標	Y　座　標
1801:18-1	25078.983	20296.933
1802:18-2	25081.412	20295.238
1803:18-3	25094.917	20297.520
1804:18-4	25110.752	20300.141
1805:18-5	25112.267	20302.774
1806:18-6	25103.141	20326.200
1807:18-7	25061.117	20397.066
1808:18-8	25058.290	20398.117
1809:18-9	25028.156	20387.809
1810:18-10	25027.210	20384.969
1811:18-11	25062.785	20335.068
1812:18-12	25064.606	20332.271
1813:18-13	25066.376	20329.440
1814:18-14	25068.044	20326.542
1815:18-15	25069.645	20323.602
1816:18-16	25071.187	20320.468
1817:18-17	25072.466	20317.571
1818:18-18	25073.755	20314.511
1819:18-19	25074.937	20311.382
1820:18-20	25076.001	20308.225
1821:18-21	25076.969	20305.064
1822:18-22	25077.847	20301.844
1823:18-23	25078.626	20298.612
1824:18-24	25104.145	20323.622
1825:18-25	25098.247	20334.453
1826:18-26	25086.378	20354.467
1827:18-27	25076.882	20370.482
1828:18-28	25071.497	20379.563
1829:18-29	25046.859	20394.207
1830:18-30	25043.763	20361.750
1831:18-31	25049.926	20353.105


測　　点	X　座　標	Y　座　標
1832:18-32	25061.833	20336.403
1833:18-33	25066.916	20328.502
1834:18-34	25076.282	20307.307
1835:18-35	25089.416	20311.590
1836:18-36	25087.288	20317.030
1837:18-37	25083.820	20325.900
1838:18-38	25078.251	20335.272
1839:18-39	25072.762	20344.507
1840:18-40	25060.634	20360.036
1841:18-41	25054.914	20368.911
1842:18-42	25059.944	20372.142
1843:18-43	25044.730	20360.393
1844:18-44	25055.816	20367.512
1845:18-45	25047.306	20356.780
1846:18-46	25058.215	20363.788

測　　点	X　座　標	Y　座　標

座 標 面 積 計 算 書

地 番	18-1	地 目	

筆 界 点	X	Y	辺長	方向角	備　考
18-3	25094.917	20297.520	15.107	291-21-15	
18-4	25110.752	20300.141	16.050	9-23-54	
18-5	25112.267	20302.774	3.038	60-05-04	
18-24	25104.145	20323.622	22.374	111-17-06	
18-36	25087.288	20317.030	18.100	201-21-29	
18-35	25089.416	20311.590	5.841	291-21-51	

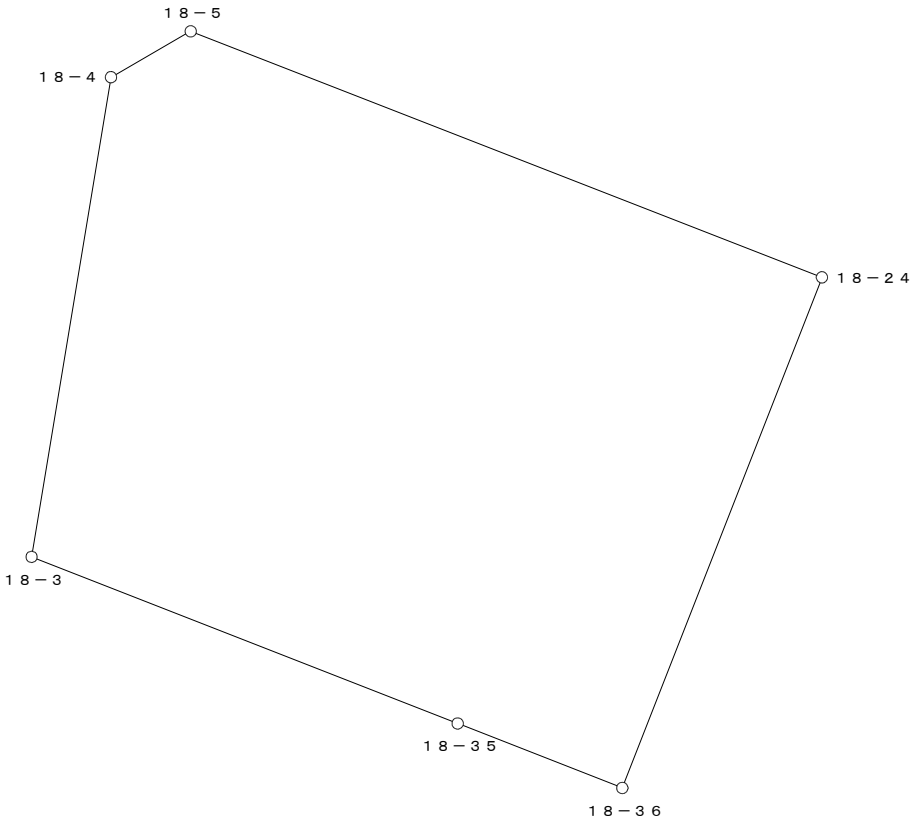


○：筆界点

面積算出公式	倍 面 積　２Ａ	821.263446	土 地 の 所 在			
Ａ＝ 1／2 ΣXn(Y(n+1)－Y(n-1))	面　　積　　Ａ	410.6317230	土地 の 所有者		縮 尺	1／　250

座 標 面 積 計 算 書

地 番	18-2	地 目	

筆 界 点	X	Y	辺長	方向角	備　考
18-24	25104.145	20323.622	18.100	21-21-29	
18-6	25103.141	20326.200	2.767	111-16-42	
18-25	25098.247	20334.453	9.595	120-40-04	
18-37	25083.820	20325.900	16.772	210-39-41	
18-36	25087.288	20317.030	9.524	291-21-16	

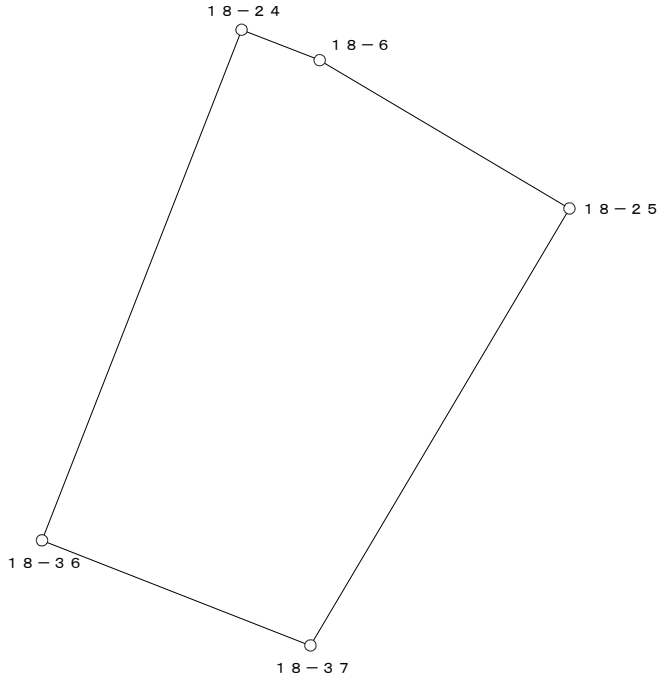


○：筆界点

面積算出公式	倍 面 積　２Ａ	383.417797	土 地 の 所 在			
Ａ＝ 1／2 ΣXn(Y(n+1)－Y(n-1))	面　積　Ａ	191.7088985	土地 の 所有者		縮 尺	1／　250

座 標 面 積 計 算 書

地 番	18-3	地 目	

筆 界 点	X	Y	辺長	方向角	備　考
18-25	25098.247	20334.453	16.772	30-39-41	
18-26	25086.378	20354.467	23.269	120-40-10	
18-39	25072.762	20344.507	16.870	216-11-07	
18-38	25078.251	20335.272	10.743	300-43-33	
18-37	25083.820	20325.900	10.902	300-43-10	

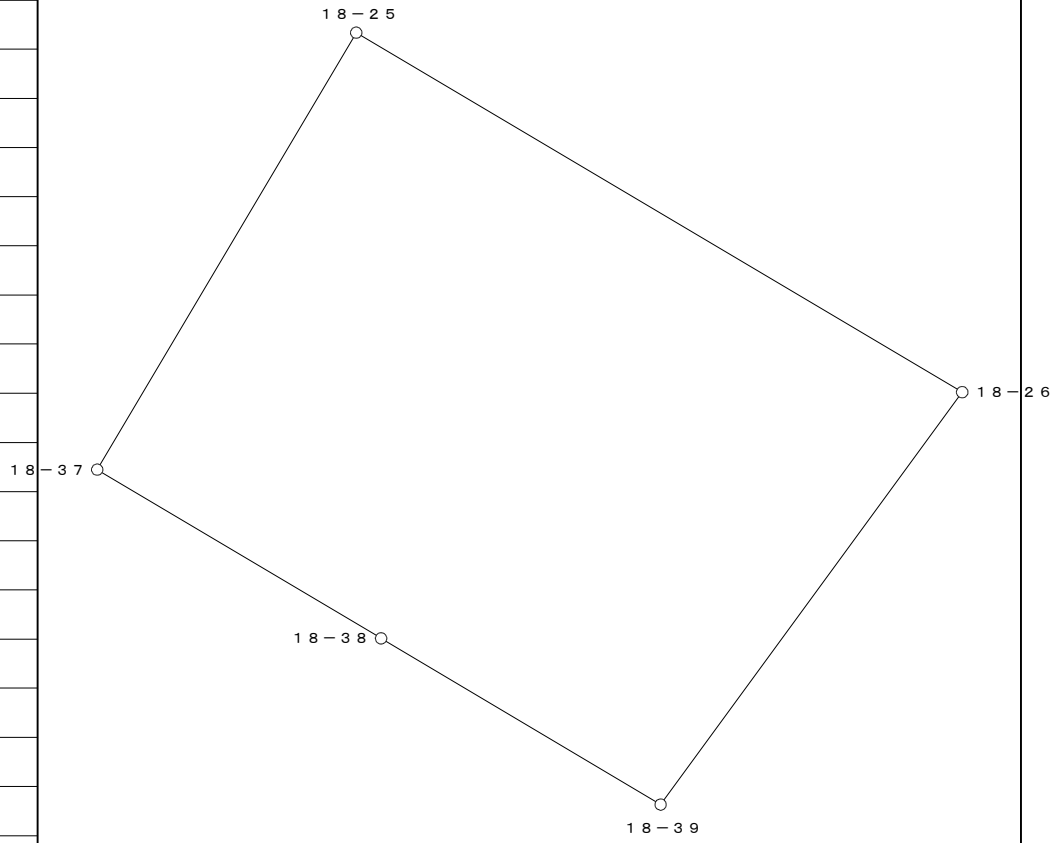


○：筆界点

面積算出公式	倍 面 積　２Ａ	753.734934	土 地 の 所 在			
Ａ＝ 1／2 ΣXn(Y(n+1)－Y(n-1))	面　　積　　Ａ	376.8674670	土地 の 所有者		縮 尺	1／　250

座 標 面 積 計 算 書

地 番	18-4	地 目	

筆 界 点	X	Y	辺長	方向角	備　考
18-26	25086.378	20354.467	16.870	36-11-07	
18-27	25076.882	20370.482	18.619	120-39-56	
18-40	25060.634	20360.036	19.316	212-44-15	
18-31	25049.926	20353.105	12.755	212-54-50	
18-32	25061.833	20336.403	20.512	305-29-07	
18-39	25072.762	20344.507	13.606	36-33-27	

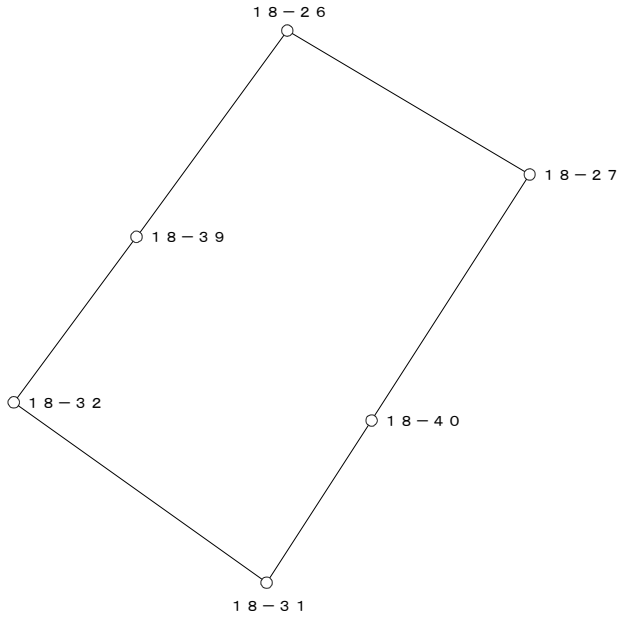


○：筆界点

面積算出公式	倍 面 積　２Ａ　1221.018866	土 地 の 所 在			
Ａ＝ 1／2 ΣXn(Y(n+1)－Y(n-1))	面　積　Ａ　610.5094330	土地 の 所有者		縮 尺	1／　500

座 標 面 積 計 算 書

地 番	18-5	地 目	

筆 界 点	X	Y	辺長	方向角	備　考
18-27	25076.882	20370.482	19.316	32-44-15	
18-28	25071.497	20379.563	10.558	120-40-04	
18-42	25059.944	20372.142	13.731	212-42-52	
18-41	25054.914	20368.911	5.978	212-42-52	
18-44	25055.816	20367.512	1.665	302-48-42	
18-46	25058.215	20363.788	4.430	302-47-23	
18-40	25060.634	20360.036	4.464	302-48-39	

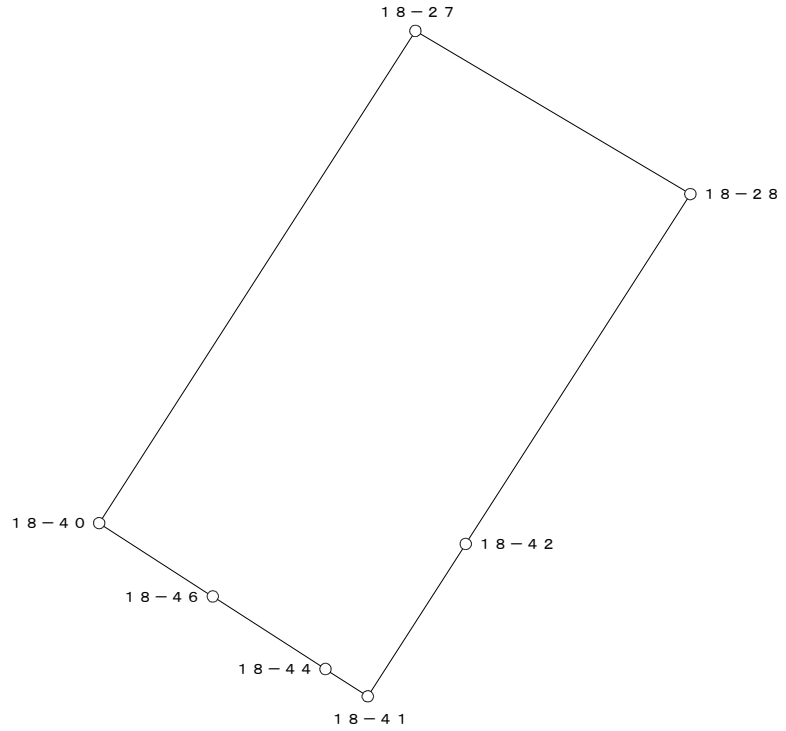


○：筆界点

面積算出公式	倍 面 積　２Ａ	411.907814	土 地 の 所 在			
Ａ＝ 1／2 ΣXn(Y(n+1)－Y(n-1))	面　　積　　Ａ	205.9539070	土地 の 所有者		縮 尺	1／　250

座 標 面 積 計 算 書

地 番	18-6	地 目	

筆 界 点	X	Y	辺長	方向角	備　考
18-28	25071.497	20379.563	13.731	32-42-52	
18-7	25061.117	20397.066	20.349	120-40-11	
18-8	25058.290	20398.117	3.016	159-36-23	
18-29	25046.859	20394.207	12.081	198-53-00	
18-42	25059.944	20372.142	25.653	300-40-08	

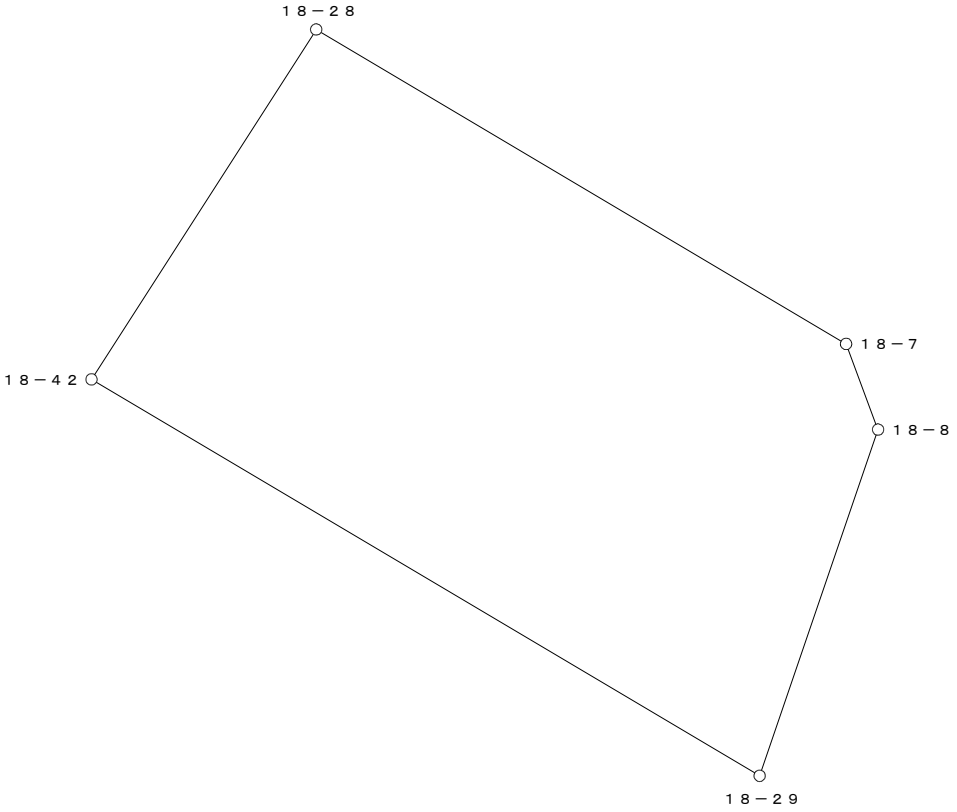


○：筆界点

面積算出公式	倍 面 積　２Ａ	654.322475	土 地 の 所 在			
Ａ＝ 1／2 ΣXn(Y(n+1)－Y(n-1))	面　　積　　Ａ	327.1612375	土地 の 所有者		縮 尺	1／　250

座 標 面 積 計 算 書

地 番	18-7	地 目	

筆 界 点	X	Y	辺長	方向角	備　考
18-29	25046.859	20394.207	25.653	120-40-08	
18-9	25028.156	20387.809	19.767	198-53-06	
18-10	25027.210	20384.969	2.993	251-34-38	
18-30	25043.763	20361.750	28.515	305-29-07	
18-41	25054.914	20368.911	13.252	32-42-29	
18-42	25059.944	20372.142	5.978	32-42-52	

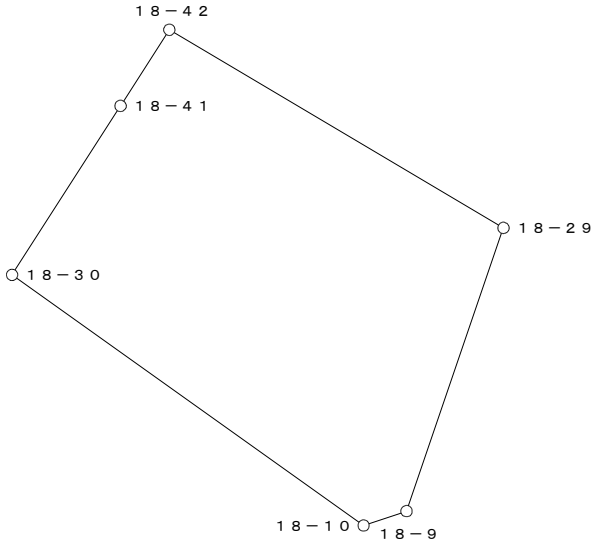


○：筆界点

面積算出公式	倍 面 積　２Ａ　1149.232893	土 地 の 所 在			
Ａ＝ 1／2 ΣXn(Y(n+1)－Y(n-1))	面　積　Ａ　574.6164465	土地 の 所有者		縮 尺	1／　500

座 標 面 積 計 算 書

地 番	18-8-1	地 目	

筆 界 点	X	Y	辺長	方向角	備　考
18-30	25043.763	20361.750	13.252	212-42-29	
18-43	25044.730	20360.393	1.666	305-28-25	
18-44	25055.816	20367.512	13.175	32-42-25	
18-41	25054.914	20368.911	1.665	122-48-42	

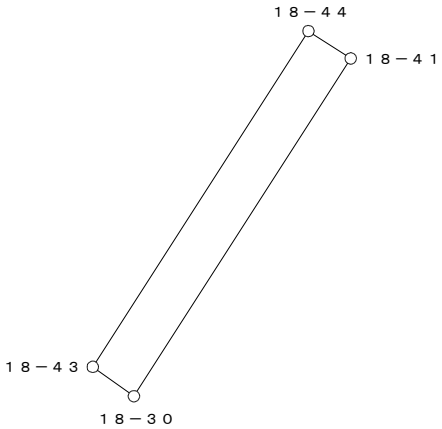


○：筆界点

面積算出公式	倍 面 積　２Ａ	43.987246	土 地 の 所 在			
Ａ＝ 1／2 ΣXn(Y(n+1)－Y(n-1))	面　　積　　Ａ	21.9936230	土地 の 所有者		縮 尺	1／　250

座 標 面 積 計 算 書

地 番	18-8-2	地 目	

筆 界 点	X	Y	辺長	方向角	備　考
18-43	25044.730	20360.393	13.175	212-42-25	
18-45	25047.306	20356.780	4.437	305-29-17	
18-46	25058.215	20363.788	12.966	32-43-01	
18-44	25055.816	20367.512	4.430	122-47-23	

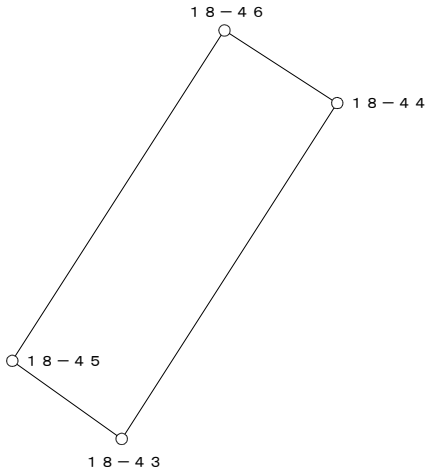


○：筆界点

面積算出公式	倍 面 積　２Ａ　115.829570	土 地 の 所 在			
Ａ＝ 1／2 ΣXn(Y(n+1)－Y(n-1))	面　積　Ａ　57.9147850	土地 の 所有者		縮 尺	1／　250

座 標 面 積 計 算 書

地 番	18-8-3	地 目	

筆 界 点	X	Y	辺長	方向角	備　考
18-45	25047.306	20356.780	12.966	212-43-01	
18-31	25049.926	20353.105	4.513	305-29-10	
18-40	25060.634	20360.036	12.755	32-54-50	
18-46	25058.215	20363.788	4.464	122-48-39	

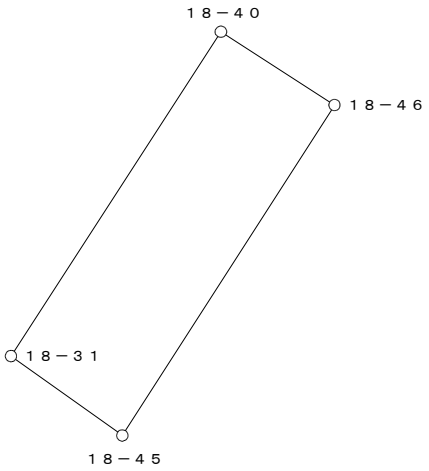


○：筆界点

面積算出公式	倍 面 積　２Ａ	115.394040	土 地 の 所 在			
Ａ＝ 1／2 ΣXn(Y(n+1)－Y(n-1))	面　　積　　Ａ	57.6970200	土地 の 所有者		縮 尺	1／　250

座 標 面 積 計 算 書

地 番	18-9-1	地 目	

筆 界 点	X	Y	辺長	方向角	備　考
18-34	25076.282	20307.307	13.815	198-03-40	
18-21	25076.969	20305.064	2.346	287-01-45	
18-22	25077.847	20301.844	3.338	285-15-08	
18-23	25078.626	20298.612	3.325	283-33-05	
18-1	25078.983	20296.933	1.717	282-00-14	
18-2	25081.412	20295.238	2.962	325-05-31	
18-3	25094.917	20297.520	13.696	9-35-27	
18-35	25089.416	20311.590	15.107	111-21-15	

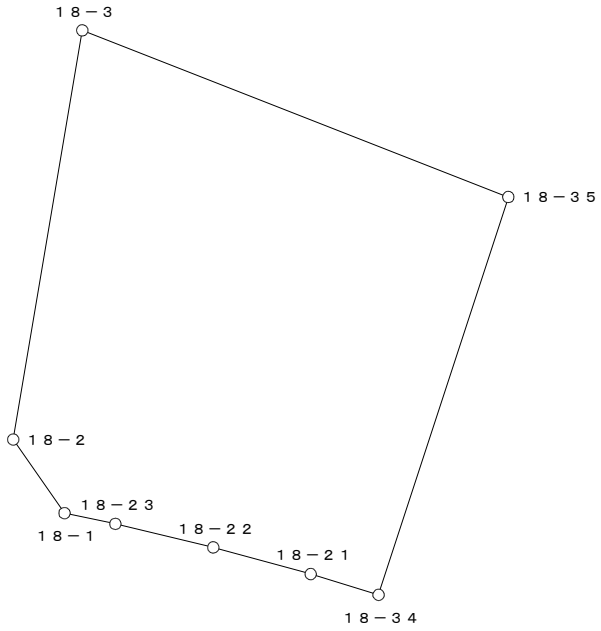


○：筆界点

面積算出公式	倍 面 積　２Ａ	401.798269	土 地 の 所 在			
Ａ＝ 1／2 ΣXn(Y(n+1)－Y(n-1))	面　　積　　Ａ	200.8991345	土地 の 所有者		縮 尺	1／　250

座 標 面 積 計 算 書

地 番	18-9-2	地 目	

筆 界 点	X	Y	辺長	方向角	備　考
18-16	25071.187	20320.468	13.751	203-16-01	
18-17	25072.466	20317.571	3.167	293-49-16	
18-18	25073.755	20314.511	3.320	292-50-34	
18-19	25074.937	20311.382	3.345	290-41-40	
18-20	25076.001	20308.225	3.331	288-37-31	
18-34	25076.282	20307.307	0.960	287-01-10	
18-35	25089.416	20311.590	13.815	18-03-40	
18-36	25087.288	20317.030	5.841	111-21-51	
18-37	25083.820	20325.900	9.524	111-21-16	

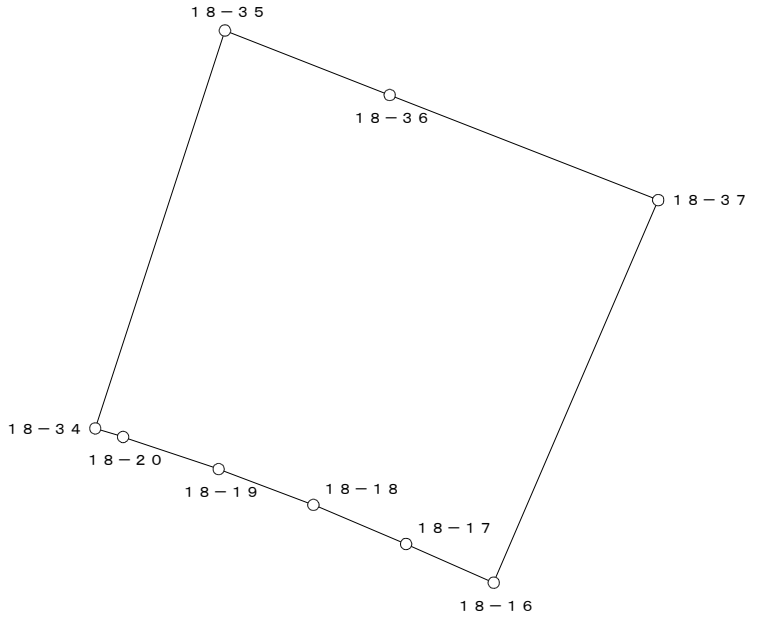


○：筆界点

面積算出公式	倍 面 積　２Ａ	401.520901	土 地 の 所 在			
Ａ＝ 1／2 ΣXn(Y(n+1)－Y(n-1))	面　　積　　Ａ	200.7604505	土地 の 所有者		縮 尺	1／　250

座 標 面 積 計 算 書

地 番	18-9-3	地 目	

筆 界 点	X	Y	辺長	方向角	備 考
18-33	25066.916	20328.502	13.203	210-50-54	
18-14	25068.044	20326.542	2.261	299-55-15	
18-15	25069.645	20323.602	3.348	298-34-15	
18-16	25071.187	20320.468	3.493	296-11-54	
18-37	25083.820	20325.900	13.751	23-16-01	
18-38	25078.251	20335.272	10.902	120-43-10	

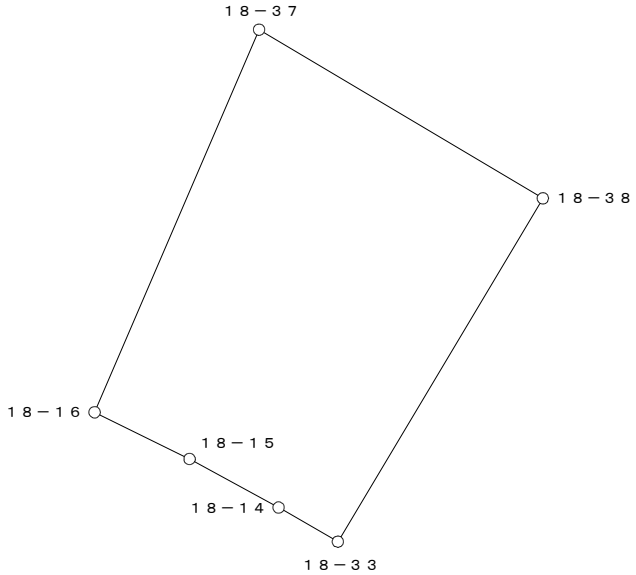


○：筆界点

面積算出公式	倍 面 積　２Ａ　267.452098	土 地 の 所 在			
Ａ＝ 1／2 ΣXn(Y(n+1)－Y(n-1))	面　積　Ａ　133.7260490	土地 の 所有者		縮 尺	1／　250

座 標 面 積 計 算 書

地 番	18-9-4	地 目	

筆 界 点	X	Y	辺長	方向角	備　考
18-32	25061.833	20336.403	13.606	216-33-27	
18-11	25062.785	20335.068	1.640	305-29-35	
18-12	25064.606	20332.271	3.338	303-03-59	
18-13	25066.376	20329.440	3.339	302-00-52	
18-33	25066.916	20328.502	1.082	299-55-43	
18-38	25078.251	20335.272	13.203	30-50-54	
18-39	25072.762	20344.507	10.743	120-43-33	

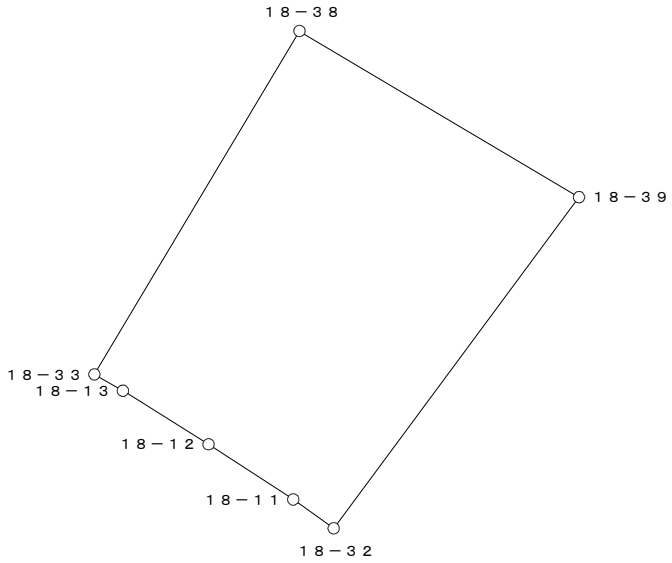

○：筆界点

面積算出公式	倍 面 積　２Ａ	268.112170	土 地 の 所 在			
Ａ＝ 1／2 ΣXn(Y(n+1)－Y(n-1))	面　　積　　Ａ	134.0560850	土地 の 所有者		縮 尺	1／　250