
換　地　図

縮尺　５００分の１

所 在　那覇市真嘉比二丁目

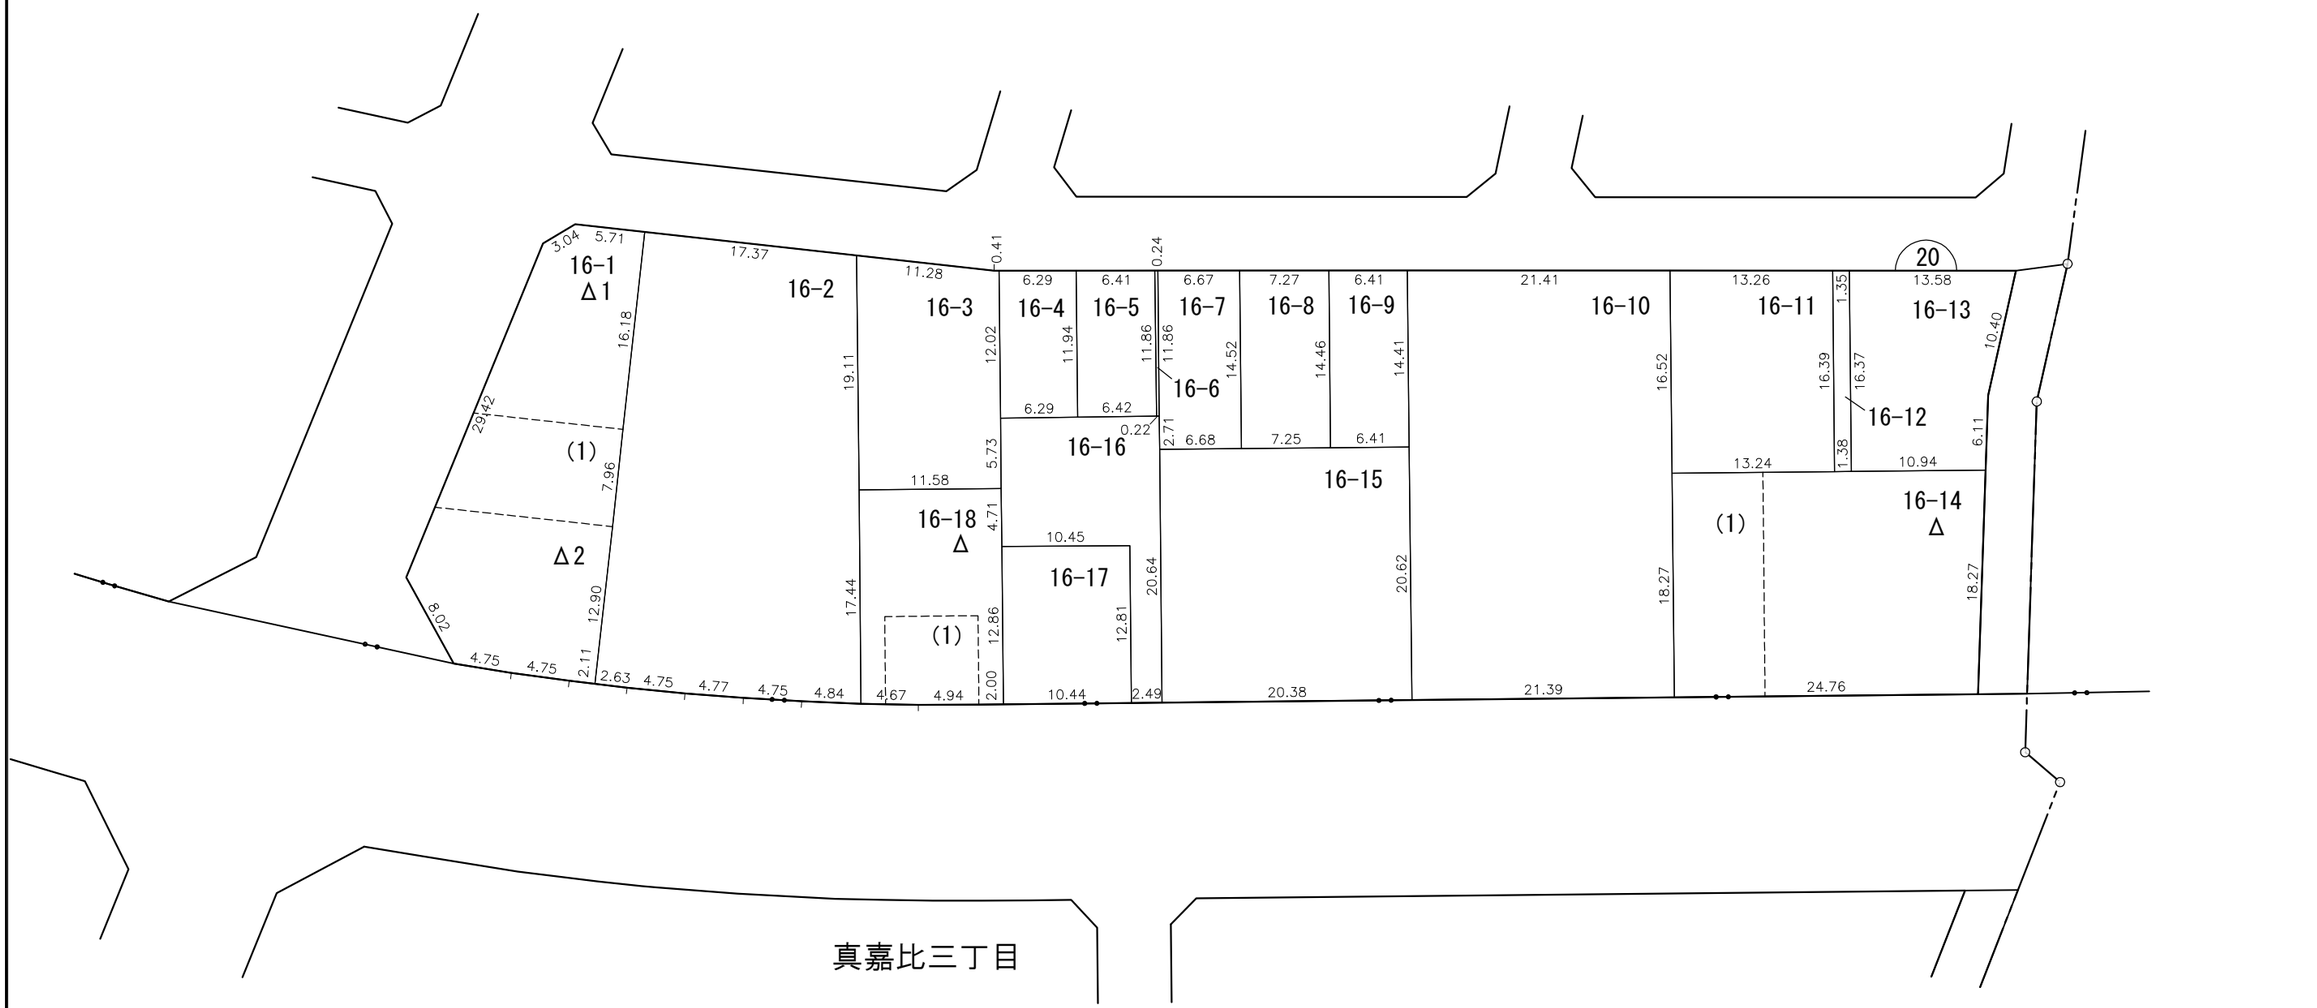

凡例	施行地区界	町界	丁目界	地番	換地	借地部分

那覇広域都市計画事業真嘉比古島第二土地区画整理事業

画地出来形確認測量原図　２０街区

S=1/500



面　積　一　覧　表

種　　別	地　　番	地　　目	面　　積	地　　積	備　　考
	2001:20-1		194.2189775	194.21	
	2002:20-2		459.7980820	459.79	
	2004:20-3		747.6267330	747.62	
	2005:20-4		420.3144360	420.31	
	2006:20-5		167.9798490	167.97	
	2007:20-6		134.1488825	134.14	
	2008:20-7		203.4695300	203.46	
	2010:20-8		721.9154965	721.91	
	2011:20-9		451.9497645	451.94	
	2014:20-10		213.5885850	213.58	
	2015:20-11		75.4474195	75.44	
	2016:20-12		76.4350745	76.43	
	2017:20-12-1		2.8142250	2.81	
	2018:20-13		97.1776320	97.17	
	2019:20-14		105.3052600	105.30	
	2020:20-15		92.5558940	92.55	
	2021:20-16		218.1674545	218.16	
	2022:20-17		22.4769660	22.47	
			4405.3902615	4405.26	
			4405.3902615	4405.26	

座　標　リ　ス　ト

測　　点	X　座　標	Y　座　標
2001:20-1	24967.817	20407.439
2002:20-2	24966.403	20399.542
2003:20-3	24985.764	20377.383
2004:20-4	24988.738	20376.748
2005:20-5	25019.850	20391.360
2006:20-6	25051.772	20402.217
2007:20-7	25098.729	20418.272
2008:20-8	25093.310	20427.153
2009:20-9	25084.653	20449.953
2010:20-10	25007.267	20424.430
2011:20-11	25002.582	20422.858
2012:20-12	24998.182	20421.277
2013:20-13	24993.673	20419.511
2014:20-14	24989.274	20417.711
2015:20-15	24984.878	20415.846
2016:20-16	24980.553	20413.868
2017:20-17	24976.265	20411.814
2018:20-18	24972.018	20409.676
2019:20-19	24970.473	20394.884
2020:20-20	24975.935	20388.633
2021:20-21	24993.908	20379.176
2022:20-22	25009.635	20386.563
2023:20-23	25020.239	20391.492
2024:20-24	25026.200	20393.520
2025:20-25	25032.269	20395.584
2026:20-26	25032.501	20395.663
2027:20-27	25038.818	20397.811
2028:20-28	25045.703	20400.153
2029:20-29	25072.036	20409.145
2030:20-30	25084.589	20413.438
2031:20-31	25085.875	20413.877


測　　点	X　座　標	Y　座　標
2032:20-32	25091.141	20432.866
2033:20-33	25068.159	20444.513
2034:20-34	25061.134	20442.196
2035:20-35	25040.819	20435.496
2036:20-36	25021.458	20429.111
2037:20-37	25019.086	20428.328
2038:20-38	25009.166	20425.056
2039:20-39	25000.070	20421.955
2040:20-40	24978.176	20412.729
2041:20-41	24983.676	20401.060
2042:20-42	24987.025	20393.829
2043:20-43	25003.678	20404.726
2044:20-44	25002.309	20415.171
2045:20-45	25009.536	20417.555
2046:20-46	25013.197	20412.838
2047:20-47	25014.673	20408.362
2048:20-48	25016.471	20402.914
2049:20-49	25022.452	20404.865
2050:20-50	25023.105	20416.161
2051:20-51	25027.930	20409.508
2052:20-52	25028.563	20406.858
2053:20-53	25028.781	20406.929
2054:20-54	25034.275	20411.607
2055:20-55	25041.166	20413.887
2056:20-56	25047.253	20415.901
2057:20-57	25066.860	20424.839
2058:20-58	25073.895	20427.165
2059:20-59	25079.437	20428.997
2060:20-60	25080.752	20429.432

測　　点	X　座　標	Y　座　標

座 標 面 積 計 算 書

地 番	20-1	地 目	

筆 界 点	X	Y	辺長	方向角	備　考
20-31	25085.875	20413.877	16.377	288-13-45	
20-7	25098.729	20418.272	13.585	18-52-35	
20-8	25093.310	20427.153	10.404	121-23-26	
20-32	25091.141	20432.866	6.111	110-47-23	
20-60	25080.752	20429.432	10.942	198-17-27	

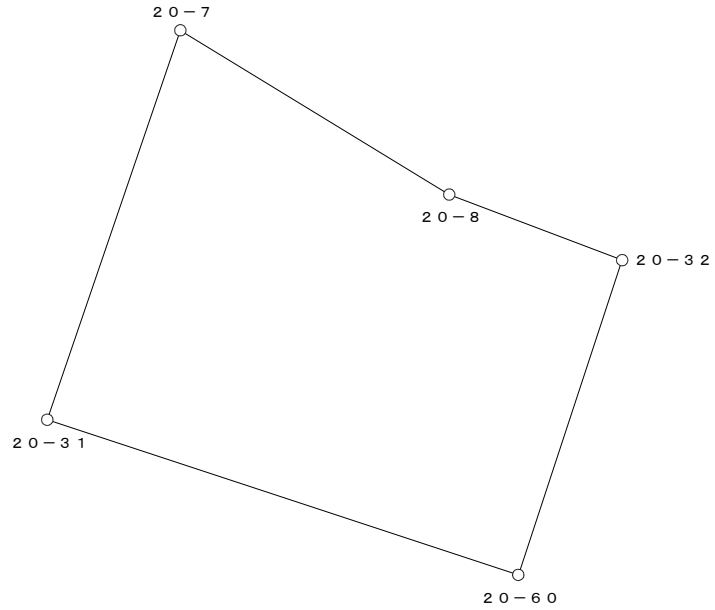


○：筆界点

面積算出公式	倍 面 積　２Ａ	388.437955	土 地 の 所 在			
Ａ＝ 1／2 ΣXn(Y(n+1)－Y(n-1))	面　　積　　Ａ	194.2189775	土地 の 所有者		縮 尺	1／　250

座 標 面 積 計 算 書

地 番	20-2	地 目	

筆 界 点	X	Y	辺長	方向角	備　考
20-9	25084.653	20449.953	18.277	110-47-31	
20-34	25061.134	20442.196	24.765	198-15-13	
20-57	25066.860	20424.839	18.277	288-15-27	
20-59	25079.437	20428.997	13.247	18-17-39	
20-60	25080.752	20429.432	1.385	18-18-15	
20-32	25091.141	20432.866	10.942	18-17-27	

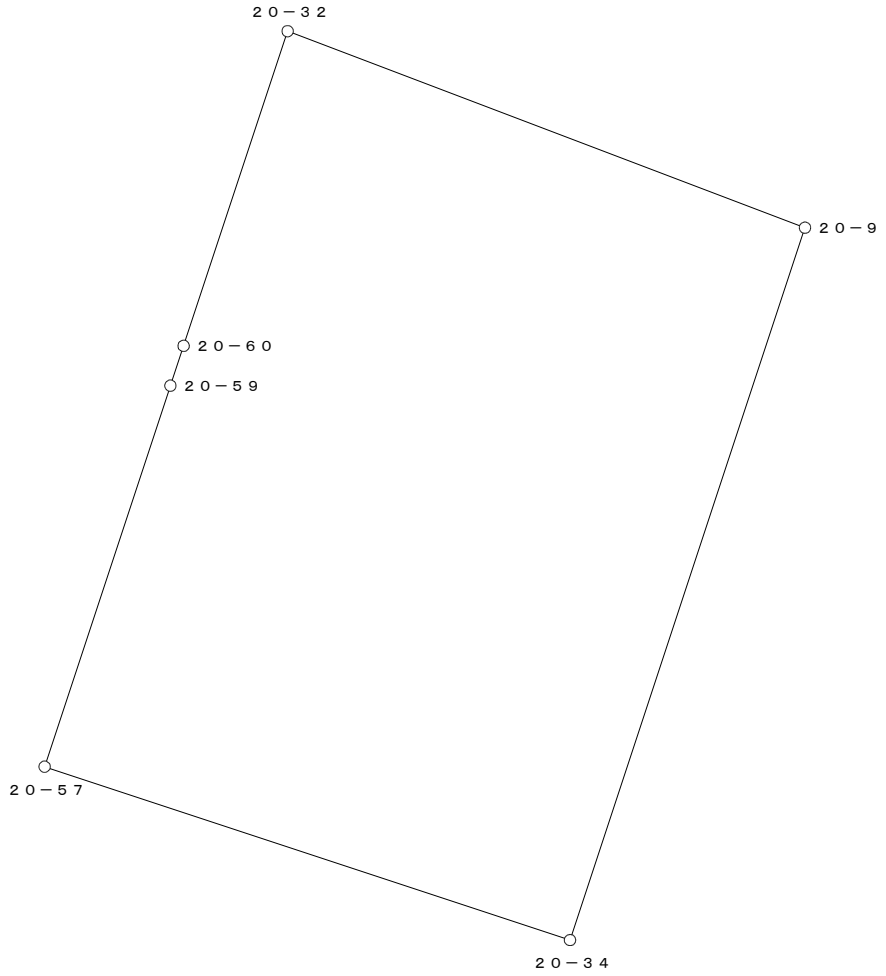


○：筆界点

面積算出公式	倍 面 積　２Ａ	919.596164	土 地 の 所 在			
Ａ＝ 1／2 ΣXn(Y(n+1)－Y(n-1))	面　　積　　Ａ	459.7980820	土地 の 所有者		縮 尺	1／　250

座 標 面 積 計 算 書

地 番	20-3	地 目	

筆 界 点	X	Y	辺長	方向角	備　考
20-34	25061.134	20442.196	18.277	108-15-27	
20-35	25040.819	20435.496	21.391	198-15-10	
20-56	25047.253	20415.901	20.624	288-10-39	
20-6	25051.772	20402.217	14.411	288-16-31	
20-29	25072.036	20409.145	21.416	18-52-30	
20-57	25066.860	20424.839	16.526	108-15-11	

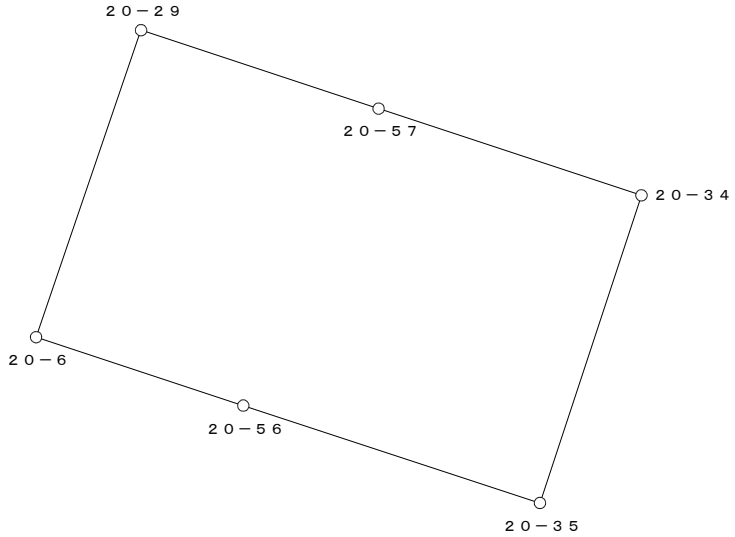


○：筆界点

面積算出公式	倍 面 積　２Ａ　1495.253466	土 地 の 所 在			
Ａ＝ 1／2 ΣXn(Y(n+1)－Y(n-1))	面　積　Ａ　747.6267330	土地 の 所有者		縮 尺	1／　500

座 標 面 積 計 算 書

地 番	20-4	地 目	

筆 界 点	X	Y	辺長	方向角	備　考
20-35	25040.819	20435.496	20.624	108-10-39	
20-36	25021.458	20429.111	20.387	198-15-07	
20-51	25027.930	20409.508	20.644	288-16-15	
20-54	25034.275	20411.607	6.683	18-18-17	
20-55	25041.166	20413.887	7.258	18-18-28	
20-56	25047.253	20415.901	6.412	18-18-28	

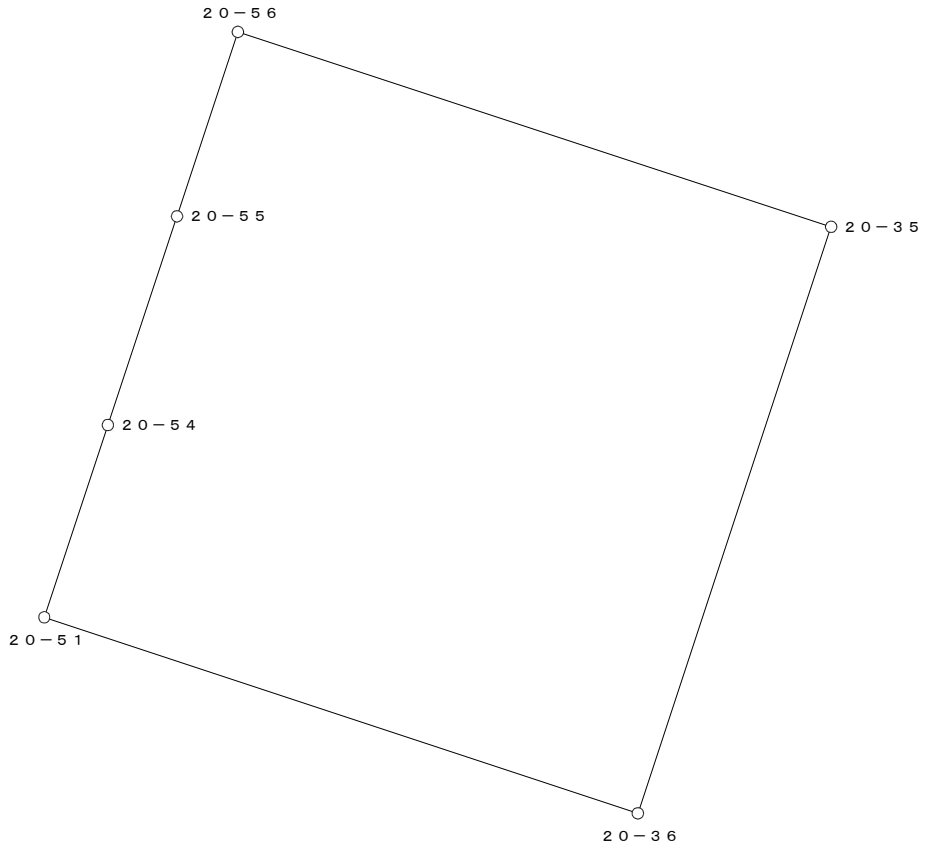


○：筆界点

面積算出公式	倍 面 積　２Ａ	840.628872	土 地 の 所 在			
Ａ＝ 1／2 ΣXn(Y(n+1)－Y(n-1))	面　　積　　Ａ	420.3144360	土地 の 所有者		縮 尺	1／　250

座 標 面 積 計 算 書

地 番	20-5	地 目	

筆 界 点	X	Y	辺長	方向角	備 考
20-36	25021.458	20429.111	20.644	108-16-15	
20-37	25019.086	20428.328	2.498	198-16-05	
20-50	25023.105	20416.161	12.814	288-16-46	
20-46	25013.197	20412.838	10.450	198-32-27	
20-47	25014.673	20408.362	4.713	288-15-02	
20-48	25016.471	20402.914	5.737	288-15-52	
20-49	25022.452	20404.865	6.291	18-03-59	
20-52	25028.563	20406.858	6.428	18-03-46	
20-53	25028.781	20406.929	0.229	18-02-23	
20-51	25027.930	20409.508	2.716	108-15-41	

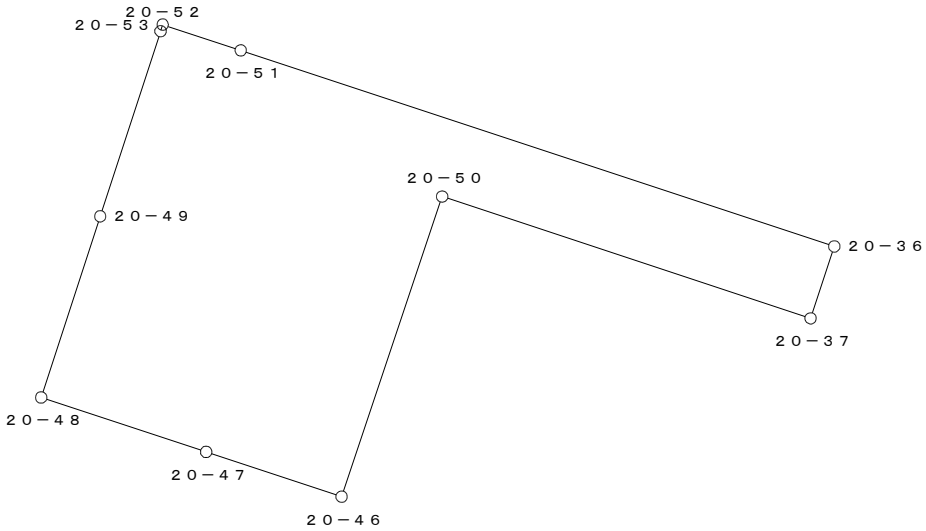


○：筆界点

面積算出公式	倍 面 積 ２Ａ	335.959698	土 地 の 所 在			
Ａ＝ 1／2 ΣXn(Y(n+1)－Y(n-1))	面 積 Ａ	167.9798490	土地 の 所有者		縮 尺	1／ 250

座 標 面 積 計 算 書

地 番	20-6	地 目	

筆 界 点	X	Y	辺長	方向角	備　考
20-37	25019.086	20428.328	12.814	108-16-46	
20-38	25009.166	20425.056	10.446	198-15-16	
20-46	25013.197	20412.838	12.866	288-15-32	
20-50	25023.105	20416.161	10.450	18-32-27	

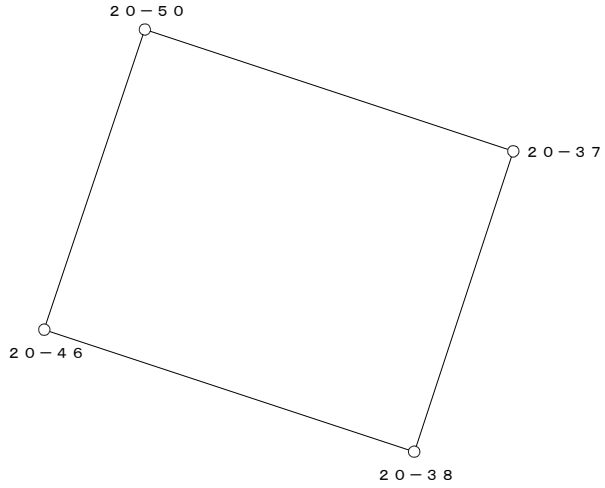


○：筆界点

面積算出公式	倍 面 積　２Ａ	268.297765	土 地 の 所 在			
Ａ＝ 1／2 ΣXn(Y(n+1)－Y(n-1))	面　　積　　Ａ	134.1488825	土地 の 所有者		縮 尺	1／　250

座 標 面 積 計 算 書

地 番	20-7	地 目	

筆 界 点	X	Y	辺長	方向角	備　考
20-38	25009.166	20425.056	12.866	108-15-32	
20-10	25007.267	20424.430	2.000	198-14-41	
20-11	25002.582	20422.858	4.942	198-32-55	
20-12	24998.182	20421.277	4.675	199-45-51	
20-43	25003.678	20404.726	17.440	288-22-10	
20-47	25014.673	20408.362	11.581	18-17-56	
20-46	25013.197	20412.838	4.713	108-15-02	

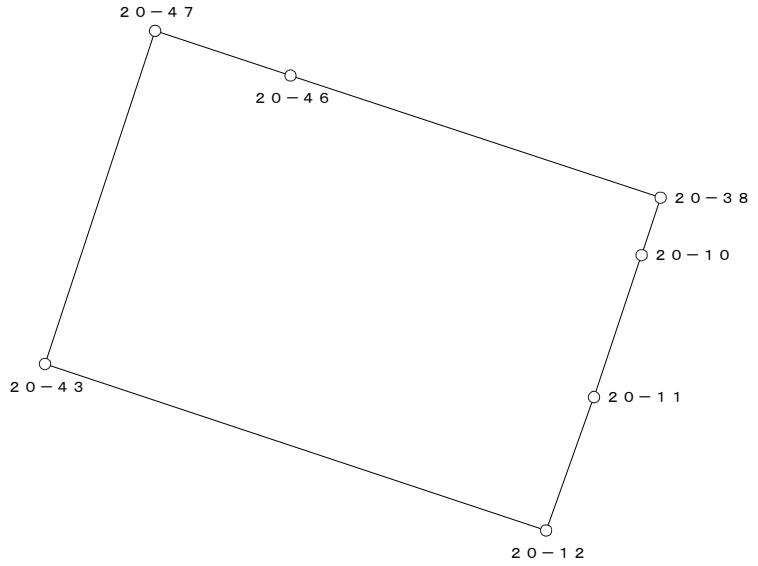


○：筆界点

面積算出公式	倍 面 積　２Ａ	406.939060	土 地 の 所 在			
Ａ＝ 1／2 ΣXn(Y(n+1)－Y(n-1))	面　　積　　Ａ	203.4695300	土地 の 所有者		縮 尺	1／　250

座 標 面 積 計 算 書

地 番	20-8	地 目	

筆 界 点	X	Y	辺長	方向角	備 考
20-12	24998.182	20421.277	17.440	108-22-10	
20-13	24993.673	20419.511	4.843	201-23-18	
20-14	24989.274	20417.711	4.753	202-15-13	
20-15	24984.878	20415.846	4.775	202-59-21	
20-16	24980.553	20413.868	4.756	204-34-36	
20-40	24978.176	20412.729	2.636	205-36-09	
20-41	24983.676	20401.060	12.900	295-14-10	
20-42	24987.025	20393.829	7.969	294-51-03	
20-21	24993.908	20379.176	16.189	295-09-40	
20-22	25009.635	20386.563	17.375	25-09-34	
20-43	25003.678	20404.726	19.115	108-09-29	

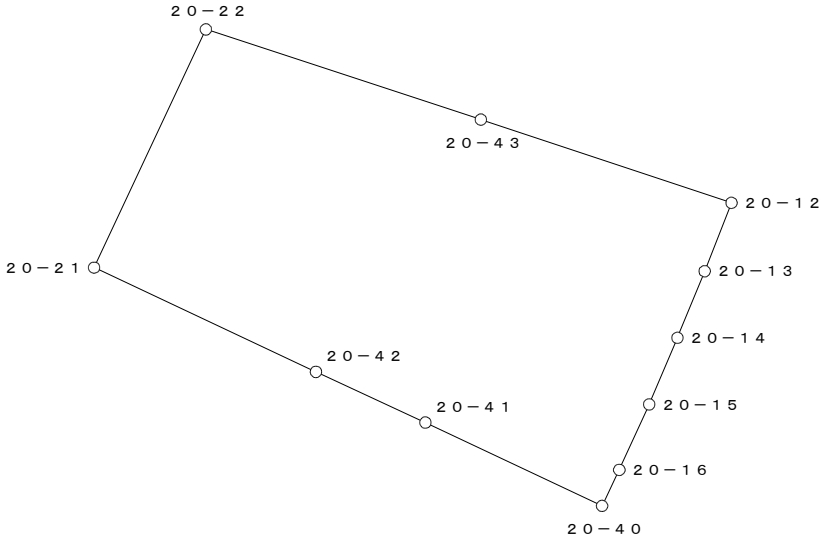


○：筆界点

面積算出公式	倍 面 積　２Ａ　1443.830993	土 地 の 所 在			
Ａ＝ 1／2 ΣXn(Y(n+1)－Y(n-1))	面　積　Ａ　721.9154965	土地 の 所有者		縮 尺	1／　500

座 標 面 積 計 算 書

地 番	20-9	地 目	

筆 界 点	X	Y	辺長	方向角	備 考
20-40	24978.176	20412.729	12.900	115-14-10	
20-17	24976.265	20411.814	2.119	205-35-08	
20-18	24972.018	20409.676	4.755	206-43-17	
20-1	24967.817	20407.439	4.759	208-02-06	
20-2	24966.403	20399.542	8.023	259-50-54	
20-3	24985.764	20377.383	29.426	311-08-41	
20-4	24988.738	20376.748	3.041	347-56-50	
20-21	24993.908	20379.176	5.712	25-09-23	
20-42	24987.025	20393.829	16.189	115-09-40	
20-41	24983.676	20401.060	7.969	114-51-03	

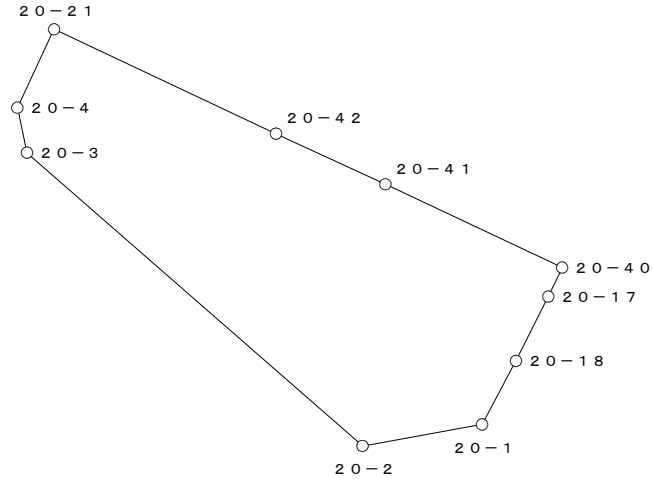


○：筆界点

面積算出公式	倍 面 積 ２Ａ	903.899529	土 地 の 所 在			
Ａ＝ 1／2 ΣXn(Y(n+1)－Y(n-1))	面 積 Ａ	451.9497645	土地 の 所有者		縮 尺	1／ 500

座 標 面 積 計 算 書

地 番	20-10	地 目	

筆 界 点	X	Y	辺長	方向角	備　考
20-22	25009.635	20386.563	19.115	288-09-29	
20-5	25019.850	20391.360	11.285	25-09-18	
20-23	25020.239	20391.492	0.411	18-44-37	
20-48	25016.471	20402.914	12.027	108-15-26	
20-47	25014.673	20408.362	5.737	108-15-52	
20-43	25003.678	20404.726	11.581	198-17-56	

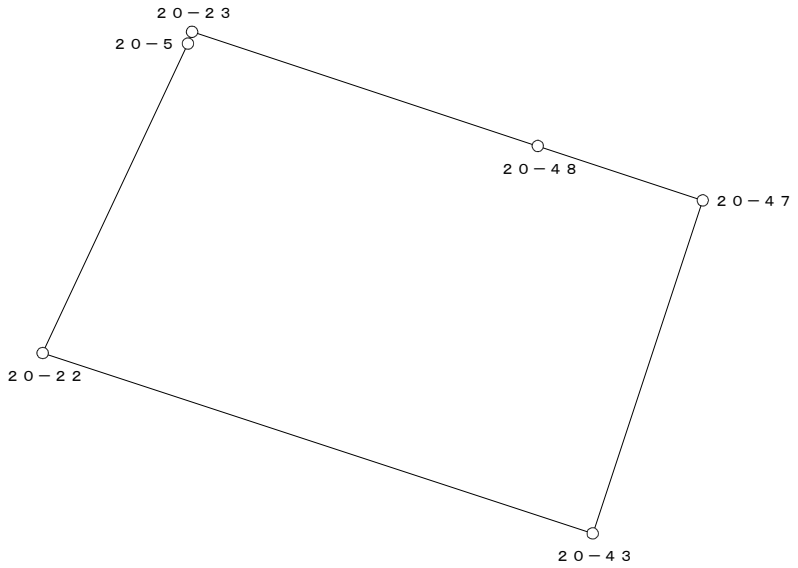


○：筆界点

面積算出公式	倍 面 積　２Ａ	427.177170	土 地 の 所 在			
Ａ＝ 1／2 ΣXn(Y(n+1)－Y(n-1))	面　　積　　Ａ	213.5885850	土地 の 所有者		縮 尺	1／　250

座 標 面 積 計 算 書

地 番	20-11	地 目	

筆 界 点	X	Y	辺長	方向角	備　考
20-23	25020.239	20391.492	12.027	288-15-26	
20-24	25026.200	20393.520	6.297	18-47-20	
20-49	25022.452	20404.865	11.948	108-16-54	
20-48	25016.471	20402.914	6.291	198-03-59	

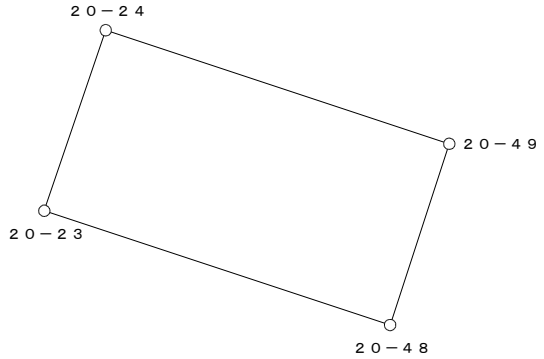


○：筆界点

面積算出公式	倍 面 積　２Ａ	150.894839	土 地 の 所 在			
Ａ＝ 1／2 ΣXn(Y(n+1)－Y(n-1))	面　積　Ａ	75.4474195	土地 の 所有者		縮 尺	1／　250

座 標 面 積 計 算 書

地 番	20-12	地 目	

筆 界 点	X	Y	辺長	方向角	備　考
20-24	25026.200	20393.520	11.948	288-16-54	
20-25	25032.269	20395.584	6.410	18-46-57	
20-52	25028.563	20406.858	11.867	108-11-48	
20-49	25022.452	20404.865	6.428	198-03-46	

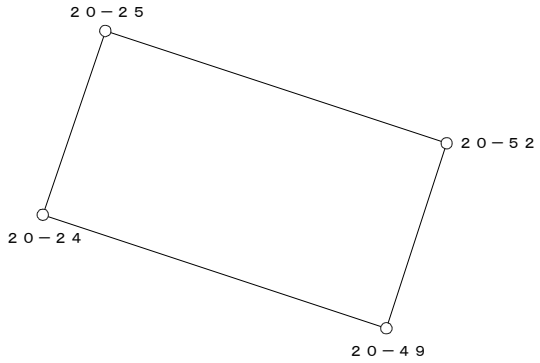


○：筆界点

面積算出公式	倍 面 積　２Ａ　152.870149	土 地 の 所 在			
Ａ＝ 1／2 ΣXn(Y(n+1)－Y(n-1))	面　積　Ａ　76.4350745	土地 の 所有者		縮 尺	1／　250

座 標 面 積 計 算 書

地 番	20-12-1	地 目	

筆 界 点	X	Y	辺長	方向角	備 考
20-25	25032.269	20395.584	11.867	288-11-48	
20-26	25032.501	20395.663	0.245	18-48-17	
20-53	25028.781	20406.929	11.864	108-16-23	
20-52	25028.563	20406.858	0.229	198-02-23	

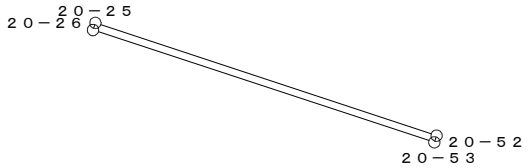


○：筆界点

面積算出公式	倍 面 積　２Ａ	5.628450	土 地 の 所 在			
Ａ＝ 1／2 ΣXn(Y(n+1)－Y(n-1))	面　　積　　Ａ	2.8142250	土地 の 所有者		縮 尺	1／　250

座 標 面 積 計 算 書

地 番	20-13	地 目	

筆 界 点	X	Y	辺長	方向角	備　考
20-26	25032.501	20395.663	11.864	288-16-23	
20-27	25038.818	20397.811	6.672	18-46-47	
20-54	25034.275	20411.607	14.525	108-13-36	
20-51	25027.930	20409.508	6.683	198-18-17	
20-53	25028.781	20406.929	2.716	288-15-41	

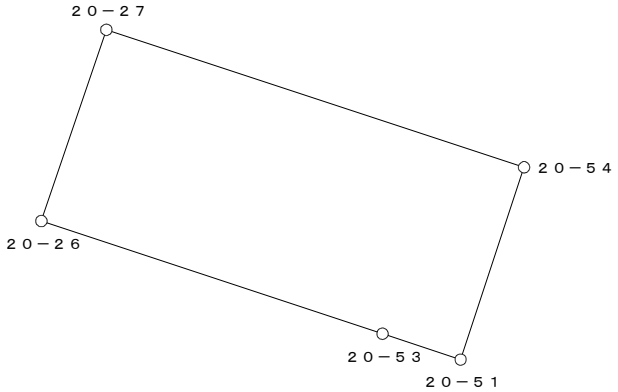


○：筆界点

面積算出公式	倍 面 積　２Ａ	194.355264	土 地 の 所 在			
Ａ＝ 1／2 ΣXn(Y(n+1)－Y(n-1))	面　　積　　Ａ	97.1776320	土地 の 所有者		縮 尺	1／　250

座 標 面 積 計 算 書

地 番	20-14	地 目	

筆 界 点	X	Y	辺長	方向角	備　考
20-27	25038.818	20397.811	14.525	288-13-36	
20-28	25045.703	20400.153	7.272	18-47-10	
20-55	25041.166	20413.887	14.464	108-16-51	
20-54	25034.275	20411.607	7.258	198-18-28	

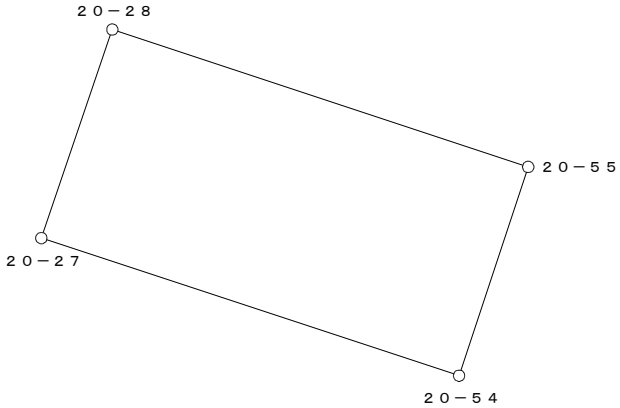


○：筆界点

面積算出公式	倍 面 積　２Ａ	210.610520	土 地 の 所 在			
Ａ＝ 1／2 ΣXn(Y(n+1)－Y(n-1))	面　　積　　Ａ	105.3052600	土地 の 所有者		縮 尺	1／　250

座 標 面 積 計 算 書

地 番	20-15	地 目	

筆 界 点	X	Y	辺長	方向角	備　考
20-28	25045.703	20400.153	14.464	288-16-51	
20-6	25051.772	20402.217	6.410	18-46-57	
20-56	25047.253	20415.901	14.411	108-16-31	
20-55	25041.166	20413.887	6.412	198-18-28	

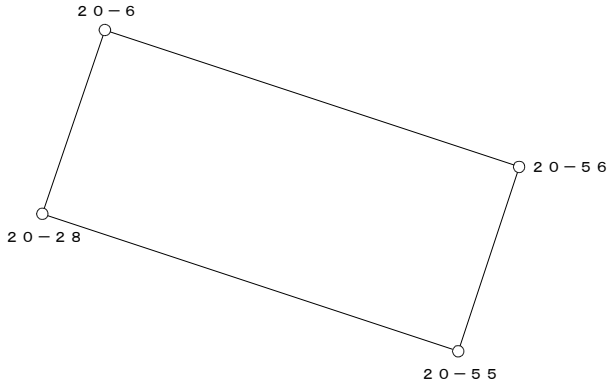


○：筆界点

面積算出公式	倍 面 積　２Ａ　185.111788	土 地 の 所 在			
Ａ＝ 1／2 ΣXn(Y(n+1)－Y(n-1))	面　積　Ａ　92.5558940	土地 の 所有者		縮 尺	1／　250

座 標 面 積 計 算 書

地 番	20-16	地 目	

筆 界 点	X	Y	辺長	方向角	備　考
20-29	25072.036	20409.145	16.526	288-15-11	
20-30	25084.589	20413.438	13.267	18-52-49	
20-59	25079.437	20428.997	16.390	108-19-16	
20-57	25066.860	20424.839	13.247	198-17-39	

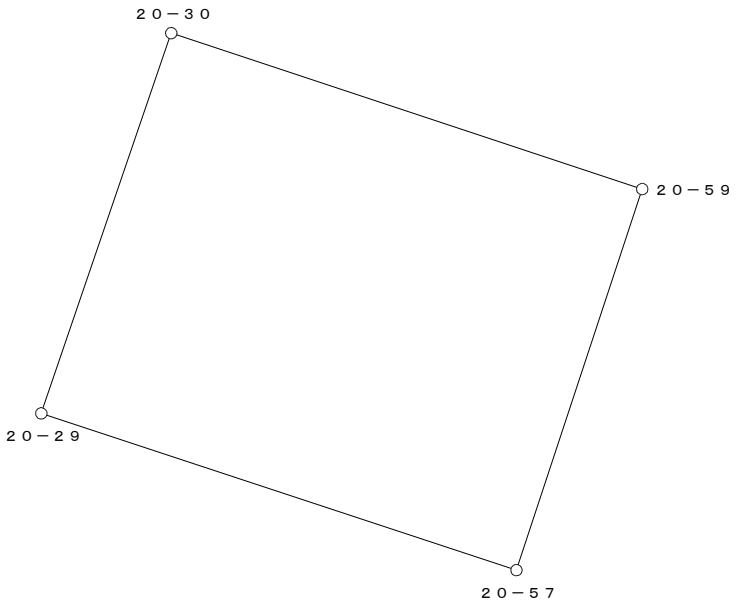


○：筆界点

面積算出公式	倍 面 積　２Ａ	436.334909	土 地 の 所 在			
Ａ＝ 1／2 ΣXn(Y(n+1)－Y(n-1))	面　積　Ａ	218.1674545	土地 の 所有者		縮 尺	1／　250

座 標 面 積 計 算 書

地 番	20-17	地 目	

筆 界 点	X	Y	辺長	方向角	備　考
20-30	25084.589	20413.438	16.390	288-19-16	
20-31	25085.875	20413.877	1.359	18-50-54	
20-60	25080.752	20429.432	16.377	108-13-45	
20-59	25079.437	20428.997	1.385	198-18-15	

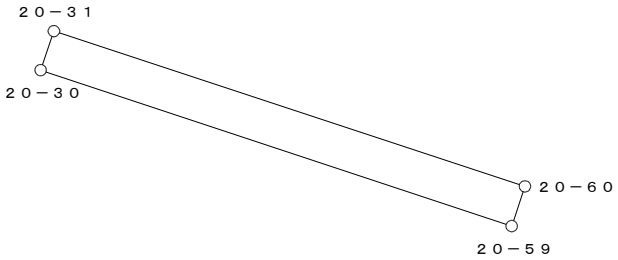

○：筆界点

面積算出公式	倍 面 積　２Ａ	44.953932	土 地 の 所 在			
Ａ＝ 1／2 ΣXn(Y(n+1)－Y(n-1))	面　　積　　Ａ	22.4769660	土地 の 所有者		縮 尺	1／　250