換　地　図

縮尺　５００分の１

所 在　　那覇市真嘉比二丁目



那覇広域都市計画事業真嘉比古島第二土地区画整理事業

画地出来形確認測量原図　１７街区

S=1/500

N

Y20250　Y20300　Y20350　Y20400

X25050　X25000

15　16　17　18　8　22　21　20

(165.47)　(217.68)　(328.52)　(398.64)　(258.00)　(344.93)　(899.84)　(580.17)　(253.57)　(96.97)　(65.12)　(82.22)　(69.25)　(385.24)

①　②-2　②-1　③　④　⑤-2　⑤-1　⑥　⑦　⑦(1)　⑧(1)　⑨-1　⑨　⑩　⑪

面　積　一　覧　表

種　　別	地　　番	地　　目	面　　積	地　　積	備　　考
	1701:17-1		398.6413495	398.64	
	1702:17-2-1		217.6837915	217.68	
	1703:17-2-2		165.4770480	165.47	
	1704:17-3		328.5210130	328.52	
	1705:17-4		899.8435955	899.84	
	1706:17-5-1		253.5774720	253.57	
	1707:17-5-2		580.1742365	580.17	
	1708:17-6		96.9760330	96.97	
	1709:17-7(1)		65.1220600	65.12	
	1710:17-8(1)		82.2213505	82.22	
	1711:17-9		385.2497360	385.24	
	1712:17-9-1		69.2570775	69.25	
	1713:17-10		344.9301595	344.93	
	1714:17-11		258.0078600	258.00	
			4145.6827825	4145.62	
			4145.6827825	4145.62	

座　標　リ　ス　ト

測　　点	X　座　標	Y　座　標
1701:17-1	25050.901	20249.208
1702:17-2	25053.057	20247.135
1703:17-3	25072.871	20247.117
1704:17-4	25074.992	20249.249
1705:17-5	25075.007	20276.632
1706:17-6	25074.937	20279.979
1707:17-7	25074.772	20283.308
1708:17-8	25074.481	20286.635
1709:17-9	25074.094	20289.951
1710:17-10	25073.581	20293.246
1711:17-11	25072.983	20296.533
1712:17-12	25072.209	20299.776
1713:17-13	25071.350	20302.996
1714:17-14	25070.386	20306.190
1715:17-15	25069.308	20309.353
1716:17-16	25068.153	20312.487
1717:17-17	25066.877	20315.568
1718:17-18	25065.480	20318.598
1719:17-19	25063.973	20321.579
1720:17-20	25062.355	20324.498
1721:17-21	25060.677	20327.384
1722:17-22	25058.866	20330.236
1723:17-23	25056.971	20332.969
1724:17-24	25021.169	20383.131
1725:17-25	25018.255	20383.971
1726:17-26	24993.379	20372.306
1727:17-27	24992.752	20369.382
1728:17-28	25012.562	20346.629
1729:17-29	25013.889	20345.068
1730:17-30	25016.631	20341.790
1731:17-31	25019.268	20338.421


測　　点	X　座　標	Y　座　標
1732:17-32	25021.796	20334.974
1733:17-33	25024.226	20331.459
1734:17-34	25026.585	20327.882
1735:17-35	25028.829	20324.231
1736:17-36	25030.971	20320.535
1737:17-37	25033.026	20316.784
1738:17-38	25034.954	20312.966
1739:17-39	25036.802	20309.099
1740:17-40	25038.526	20305.180
1741:17-41	25040.130	20301.218
1742:17-42	25041.632	20297.214
1743:17-43	25043.069	20293.190
1744:17-44	25044.366	20289.113
1745:17-45	25045.550	20285.006
1746:17-46	25046.597	20280.849
1747:17-47	25047.554	20276.688
1748:17-48	25048.398	20272.498
1749:17-49	25049.109	20268.282
1750:17-50	25049.708	20264.048
1751:17-51	25050.172	20259.792
1752:17-52	25050.564	20255.529
1753:17-53	25050.801	20251.266
1754:17-54	25075.000	20263.576
1755:17-55	25075.007	20275.826
1756:17-56	25073.972	20290.734
1757:17-57	25067.268	20314.624
1758:17-58	25049.387	20343.595
1759:17-59	25042.122	20353.774
1760:17-60	25031.982	20367.980
1761:17-61	25027.020	20374.933
1762:17-62	25023.687	20379.603

測　　点	X　座　標	Y　座　標
1763:17-63	25009.528	20379.879
1764:17-64	25005.942	20354.232
1765:17-65	25008.525	20351.266
1766:17-66	25026.816	20327.506
1767:17-67	25039.493	20302.792
1768:17-68	25045.915	20283.555
1769:17-69	25049.762	20263.556
1770:17-70	25060.991	20263.580
1771:17-71	25059.888	20273.985
1772:17-72	25058.533	20286.767
1773:17-73	25061.374	20287.497
1774:17-74	25054.749	20309.316
1775:17-75	25030.276	20345.324
1776:17-76	25020.168	20359.545
1777:17-77	25022.756	20361.386
1778:17-78	25020.468	20364.585
1779:17-79	25017.779	20368.343
1780:17-80	25014.443	20373.008

座 標 面 積 計 算 書

地 番	17-1	地 目	

筆 界 点	X	Y	辺長	方向角	備 考
17-1	25050.901	20249.208	2.060	272-46-55	
17-2	25053.057	20247.135	2.991	316-07-28	
17-3	25072.871	20247.117	19.814	359-56-53	
17-4	25074.992	20249.249	3.007	45-08-53	
17-54	25075.000	20263.576	14.327	89-58-05	
17-70	25060.991	20263.580	14.009	179-59-01	
17-69	25049.762	20263.556	11.229	180-07-21	
17-51	25050.172	20259.792	3.786	276-13-00	
17-52	25050.564	20255.529	4.281	275-15-14	
17-53	25050.801	20251.266	4.270	273-10-55	

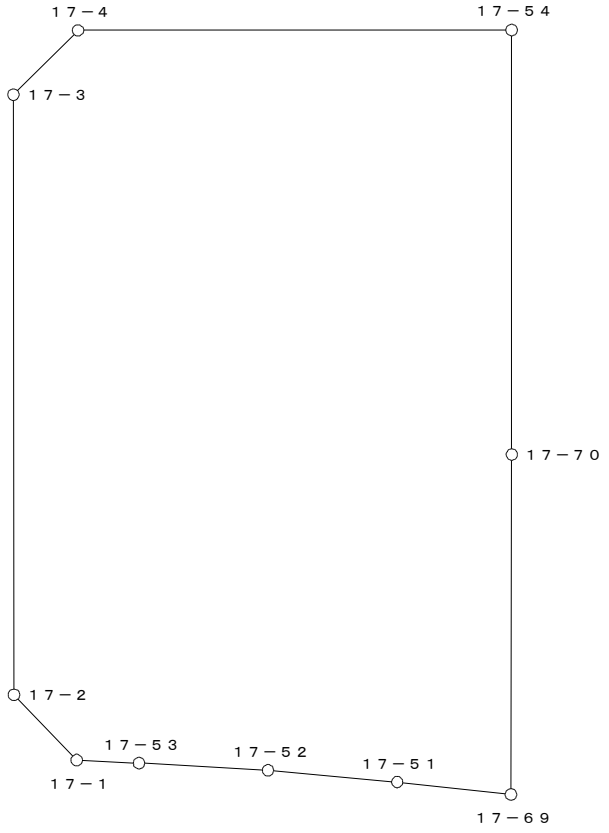


○：筆界点

面積算出公式	倍 面 積 ２Ａ	797.282699	土 地 の 所 在			
Ａ＝ １／２ ΣＸｎ(Ｙ(ｎ+1)－Ｙ(ｎ-1))	面 積 Ａ	398.6413495	土地 の 所有者		縮 尺	1／ 250

座 標 面 積 計 算 書

地 番	17-2-1	地 目	

筆 界 点	X	Y	辺長	方向角	備 考
17-55	25075.007	20275.826	15.231	6-56-33	
17-5	25075.007	20276.632	0.806	90-00-00	
17-6	25074.937	20279.979	3.348	91-11-53	
17-7	25074.772	20283.308	3.333	92-50-15	
17-8	25074.481	20286.635	3.340	94-59-55	
17-9	25074.094	20289.951	3.339	96-39-24	
17-56	25073.972	20290.734	0.792	98-51-22	
17-73	25061.374	20287.497	13.007	194-24-37	
17-72	25058.533	20286.767	2.933	194-24-38	
17-71	25059.888	20273.985	12.854	276-03-04	

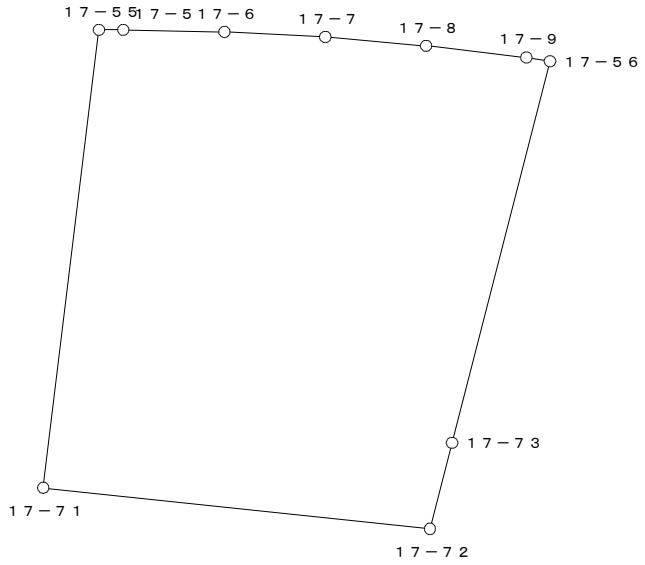


○：筆界点

面積算出公式	倍 面 積 ２Ａ	435.367583	土 地 の 所 在			
Ａ＝ 1／2 ΣXn(Y(n+1)－Y(n-1))	面 積 Ａ	217.6837915	土地 の 所有者		縮 尺	1／ 250

座 標 面 積 計 算 書

地 番	17-2-2	地 目	

筆 界 点	X	Y	辺長	方向角	備　考
17-54	25075.000	20263.576	14.009	359-59-01	
17-55	25075.007	20275.826	12.250	89-58-02	
17-71	25059.888	20273.985	15.231	186-56-33	
17-70	25060.991	20263.580	10.463	276-03-04	

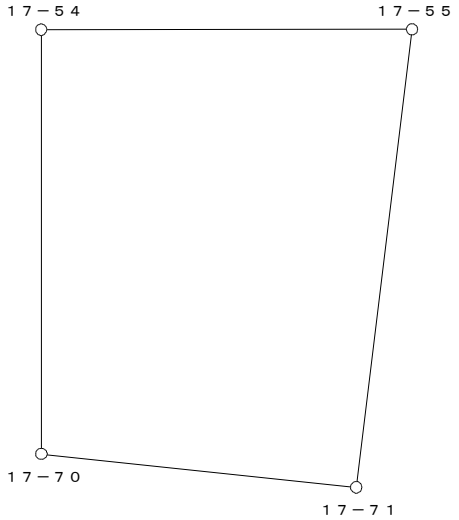


○：筆界点

面積算出公式	倍 面 積　２Ａ	330.954096	土 地 の 所 在			
Ａ＝ 1／2 ΣＸn(Ｙ(ｎ+1)－Ｙ(ｎ-1))	面　　積　　Ａ	165.4770480	土地 の 所有者		縮 尺	1／　250

座 標 面 積 計 算 書

地 番	17-3	地 目	

筆 界 点	X	Y	辺長	方向角	備　考
17-56	25073.972	20290.734	13.007	14-24-37	
17-10	25073.581	20293.246	2.542	98-50-50	
17-11	25072.983	20296.533	3.341	100-18-40	
17-12	25072.209	20299.776	3.334	103-25-25	
17-13	25071.350	20302.996	3.333	104-56-13	
17-14	25070.386	20306.190	3.336	106-47-41	
17-15	25069.308	20309.353	3.342	108-49-12	
17-16	25068.153	20312.487	3.340	110-13-51	
17-57	25067.268	20314.624	2.313	112-29-46	
17-74	25054.749	20309.316	13.598	202-58-36	
17-73	25061.374	20287.497	22.803	286-53-24	

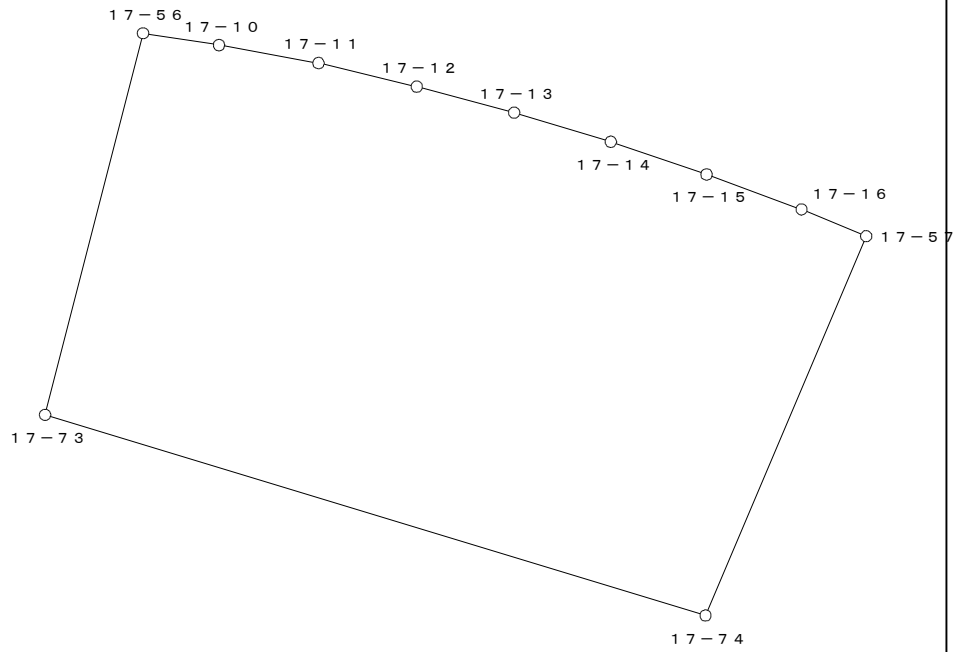


○：筆界点

面積算出公式	倍 面 積　２Ａ	657.042026	土 地 の 所 在			
Ａ＝ 1／2 ΣXn(Y(n+1)－Y(n-1))	面　　積　　Ａ	328.5210130	土地 の 所有者		縮 尺	1／　250

座 標 面 積 計 算 書

地 番	17-4	地 目	

筆 界 点	X	Y	辺長	方向角	備　考
17-57	25067.268	20314.624	13.598	22-58-36	
17-17	25066.877	20315.568	1.022	112-29-57	
17-18	25065.480	20318.598	3.337	114-45-08	
17-19	25063.973	20321.579	3.340	116-49-06	
17-20	25062.355	20324.498	3.337	118-59-58	
17-21	25060.677	20327.384	3.338	120-10-30	
17-22	25058.866	20330.236	3.378	122-24-55	
17-23	25056.971	20332.969	3.326	124-44-12	
17-58	25049.387	20343.595	13.055	125-30-58	
17-66	25026.816	20327.506	27.718	215-28-55	
17-35	25028.829	20324.231	3.844	301-34-38	
17-36	25030.971	20320.535	4.272	300-05-39	
17-37	25033.026	20316.784	4.277	298-42-59	
17-38	25034.954	20312.966	4.277	296-47-34	
17-39	25036.802	20309.099	4.286	295-32-34	
17-40	25038.526	20305.180	4.281	293-44-42	
17-67	25039.493	20302.792	2.576	292-02-42	
17-74	25054.749	20309.316	16.592	23-09-12	

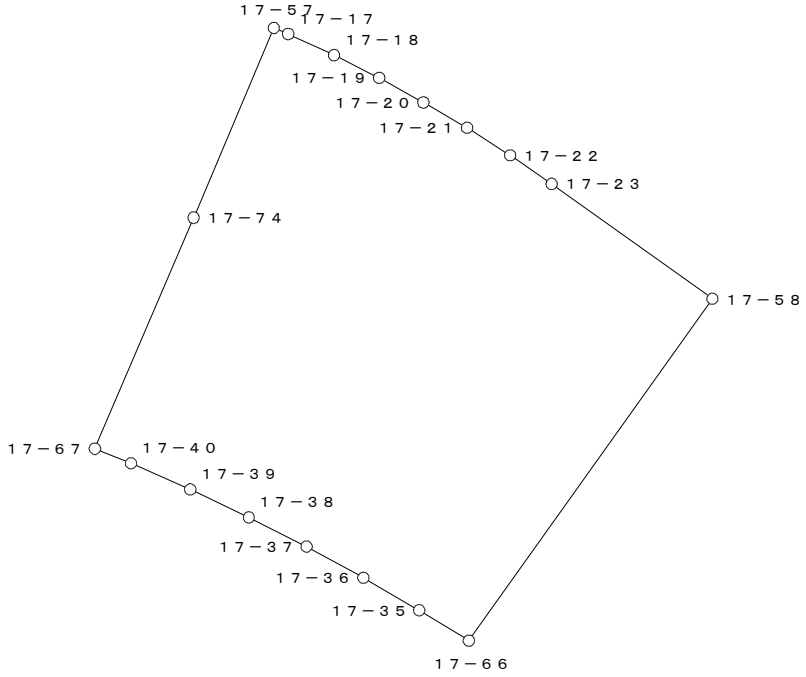


○：筆界点

面積算出公式	倍 面 積　２Ａ　1799.687191	土 地 の 所 在			
Ａ＝ 1／2 ΣXn(Y(n+1)－Y(n-1))	面　　積　　Ａ　899.8435955	土地 の 所有者		縮 尺	1／　500

座 標 面 積 計 算 書

地 番	17-5-1	地 目	

筆 界 点	X	Y	辺長	方向角	備　考
17-59	25042.122	20353.774	14.551	35-30-04	
17-60	25031.982	20367.980	17.454	125-31-07	
17-77	25022.756	20361.386	11.340	215-33-15	
17-76	25020.168	20359.545	3.176	215-25-36	
17-75	25030.276	20345.324	17.447	305-24-16	

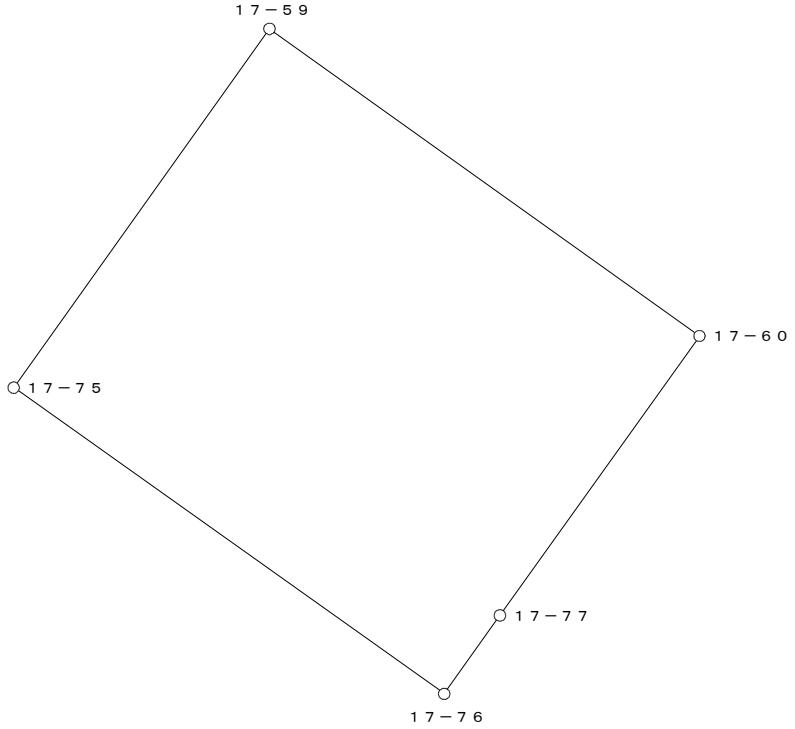


○：筆界点

面積算出公式	倍 面 積　２Ａ	507.154944	土 地 の 所 在			
Ａ＝ 1／2 ΣXn(Y(n+1)－Y(n-1))	面　　積　　Ａ	253.5774720	土地 の 所有者		縮 尺	1／　　250

座 標 面 積 計 算 書

地 番	17-5-2	地 目	

筆 界 点	X	Y	辺長	方向角	備　考
17-58	25049.387	20343.595	27.718	35-28-55	
17-59	25042.122	20353.774	12.506	125-30-59	
17-75	25030.276	20345.324	14.551	215-30-04	
17-76	25020.168	20359.545	17.447	125-24-16	
17-65	25008.525	20351.266	14.286	215-24-56	
17-28	25012.562	20346.629	6.148	311-02-35	
17-29	25013.889	20345.068	2.049	310-22-04	
17-30	25016.631	20341.790	4.274	309-54-43	
17-31	25019.268	20338.421	4.278	308-03-04	
17-32	25021.796	20334.974	4.275	306-15-22	
17-33	25024.226	20331.459	4.273	304-39-25	
17-34	25026.585	20327.882	4.285	303-24-16	
17-66	25026.816	20327.506	0.441	301-33-54	

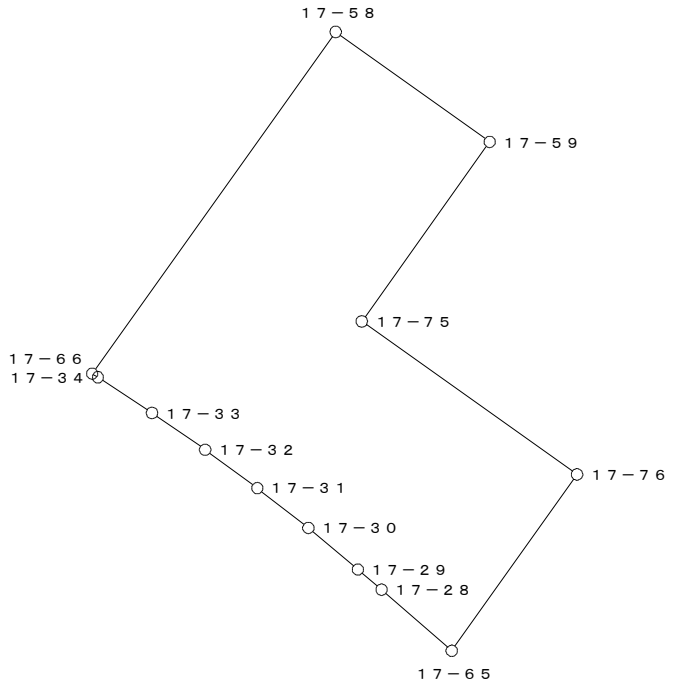


○：筆界点

面積算出公式	倍 面 積　２Ａ　1160.348473	土 地 の 所 在			
Ａ＝ 1／2 ΣXn(Y(n+1)－Y(n-1))	面　積　Ａ　580.1742365	土地 の 所有者		縮 尺	1／　500

座 標 面 積 計 算 書

地 番	17-6	地 目	

筆 界 点	X	Y	辺長	方向角	備　考
17-60	25031.982	20367.980	11.340	35-33-15	
17-61	25027.020	20374.933	8.542	125-30-49	
17-79	25017.779	20368.343	11.350	215-29-37	
17-78	25020.468	20364.585	4.621	305-35-07	
17-77	25022.756	20361.386	3.933	305-34-24	

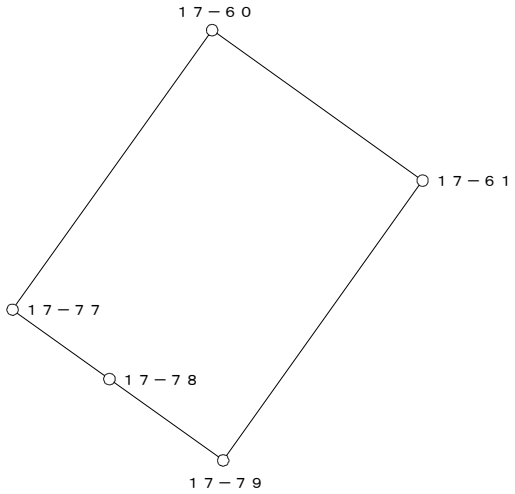


○：筆界点

面積算出公式	倍 面 積　２Ａ	193.952066	土 地 の 所 在			
Ａ＝ 1／2 Σ Xn(Y(n+1)－Y(n-1))	面　　積　　Ａ	96.9760330	土地 の 所有者		縮 尺	1／　250

座 標 面 積 計 算 書

地 番	17-7(1)	地 目	

筆 界 点	X	Y	辺長	方向角	備　考
17-61	25027.020	20374.933	11.350	35-29-37	
17-62	25023.687	20379.603	5.737	125-30-56	
17-80	25014.443	20373.008	11.355	215-30-20	
17-79	25017.779	20368.343	5.735	305-34-09	

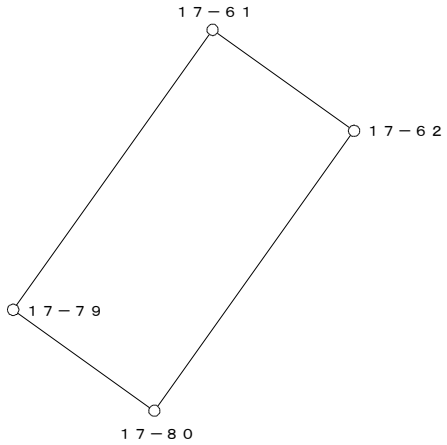


○：筆界点

面積算出公式	倍 面 積　２Ａ	130.244120	土 地 の 所 在			
Ａ＝ 1／2 ΣXn(Y(n+1)－Y(n-1))	面　　積　　Ａ	65.1220600	土地 の 所有者		縮 尺	1／　250

座 標 面 積 計 算 書

地 番	17-8(1)	地 目	

筆 界 点	X	Y	辺長	方向角	備　考
17-62	25023.687	20379.603	11.355	35-30-20	
17-24	25021.169	20383.131	4.334	125-30-58	
17-25	25018.255	20383.971	3.033	163-55-11	
17-63	25009.528	20379.879	9.639	205-07-17	
17-80	25014.443	20373.008	8.448	305-34-38	

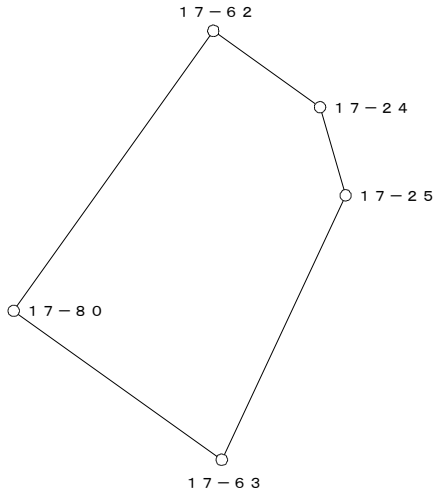


○：筆界点

面積算出公式	倍 面 積　２Ａ	164.442701	土 地 の 所 在			
Ａ＝ 1／2 ΣＸn(Ｙ(ｎ+1)－Ｙ(ｎ-1))	面　　積　　Ａ	82.2213505	土地 の 所有者		縮 尺	1／　250

座 標 面 積 計 算 書

地 番	17-9	地 目	

筆 界 点	X	Y	辺長	方向角	備　考
17-63	25009.528	20379.879	8.448	125-34-38	
17-26	24993.379	20372.306	17.836	205-07-26	
17-27	24992.752	20369.382	2.990	257-53-50	
17-64	25005.942	20354.232	20.087	311-02-37	
17-78	25020.468	20364.585	17.838	35-28-42	
17-79	25017.779	20368.343	4.621	125-35-07	
17-80	25014.443	20373.008	5.735	125-34-09	

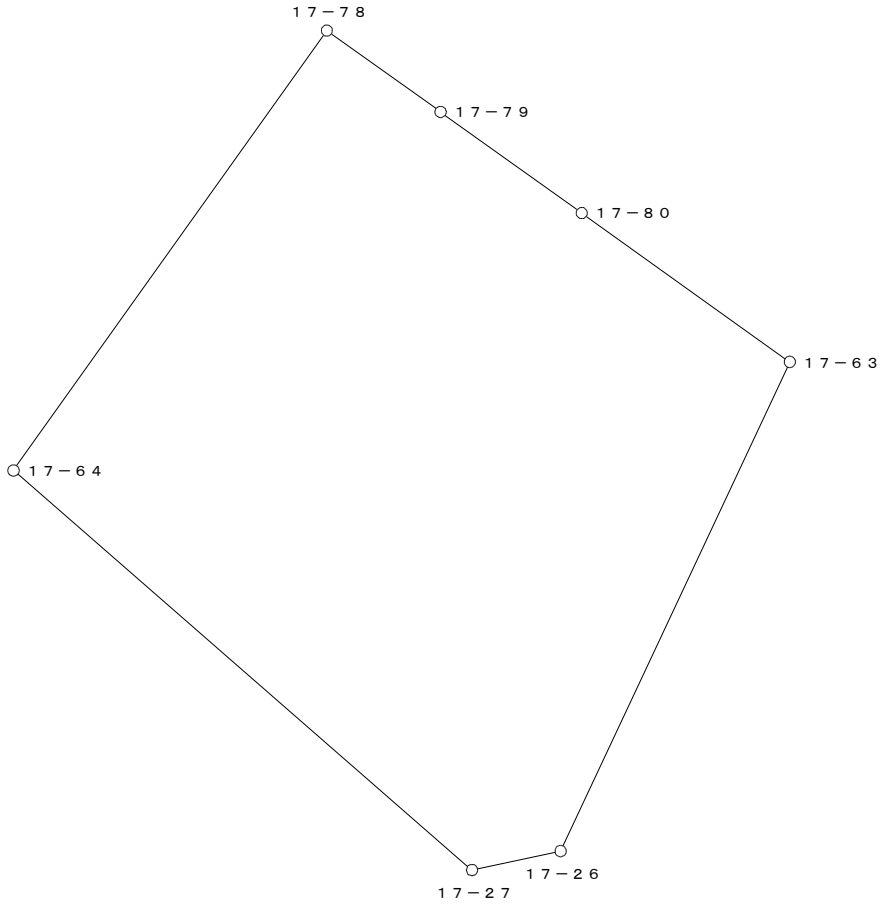


○：筆界点

面積算出公式	倍 面 積　２Ａ	770.499472	土 地 の 所 在			
Ａ＝ 1／2 ΣXn(Y(n+1)－Y(n-1))	面　　積　　Ａ	385.2497360	土地 の 所有者		縮 尺	1／　250

座 標 面 積 計 算 書

地 番	17-9-1	地 目	

筆 界 点	X	Y	辺長	方向角	備　考
17-64	25005.942	20354.232	17.838	215-28-42	
17-65	25008.525	20351.266	3.933	311-03-06	
17-76	25020.168	20359.545	14.286	35-24-56	
17-77	25022.756	20361.386	3.176	35-25-36	
17-78	25020.468	20364.585	3.933	125-34-24	

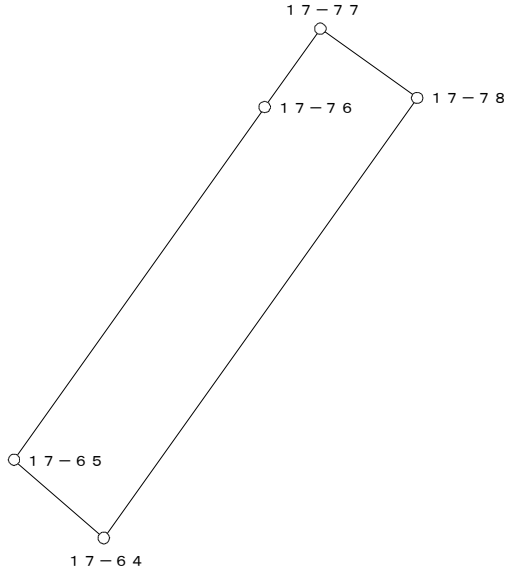


○：筆界点

面積算出公式	倍 面 積　２Ａ	138.514155	土 地 の 所 在			
Ａ＝ 1／2 ΣXn(Y(n+1)－Y(n-1))	面　　積　　Ａ	69.2570775	土地 の 所有者		縮 尺	1／　250

座 標 面 積 計 算 書

地 番	17-10	地 目	

筆 界 点	X	Y	辺長	方向角	備　考
17-67	25039.493	20302.792	16.592	203-09-12	
17-41	25040.130	20301.218	1.698	292-02-00	
17-42	25041.632	20297.214	4.276	290-33-44	
17-43	25043.069	20293.190	4.273	289-39-07	
17-44	25044.366	20289.113	4.278	287-38-50	
17-45	25045.550	20285.006	4.274	286-04-54	
17-68	25045.915	20283.555	1.496	284-07-11	
17-72	25058.533	20286.767	13.020	14-16-54	
17-73	25061.374	20287.497	2.933	14-24-38	
17-74	25054.749	20309.316	22.803	106-53-24	

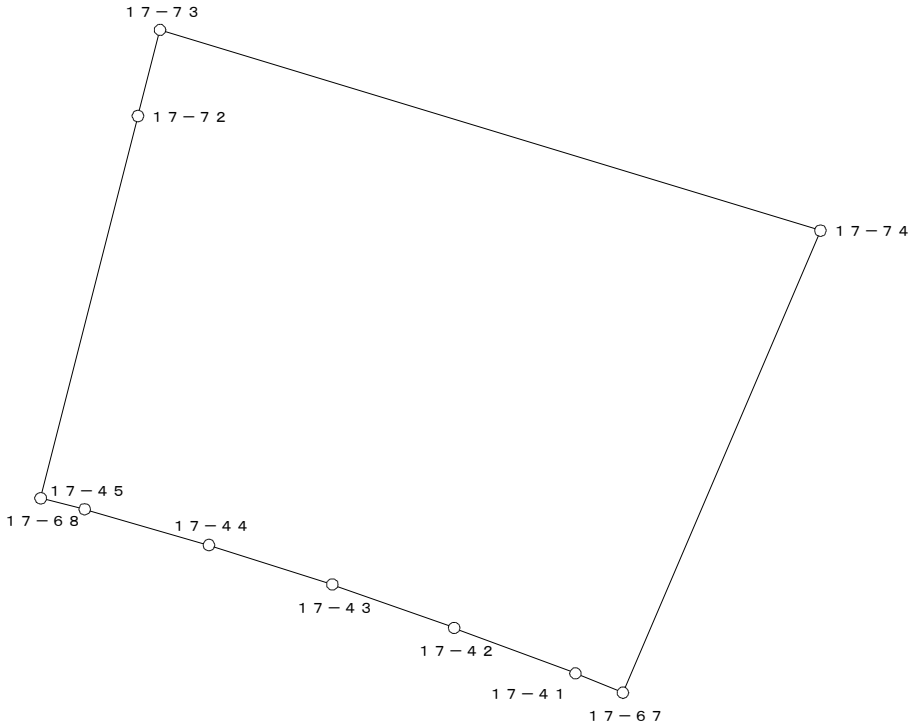


○：筆界点

面積算出公式	倍 面 積　２Ａ	689.860319	土 地 の 所 在			
Ａ＝ 1／2 ΣXn(Y(n+1)－Y(n-1))	面　　積　　Ａ	344.9301595	土地 の 所有者		縮 尺	1／　250

座 標 面 積 計 算 書

地 番	17-11	地 目	

筆 界 点	X	Y	辺長	方向角	備　考
17-68	25045.915	20283.555	13.020	194-16-54	
17-46	25046.597	20280.849	2.791	284-08-45	
17-47	25047.554	20276.688	4.270	282-57-09	
17-48	25048.398	20272.498	4.274	281-23-20	
17-49	25049.109	20268.282	4.276	279-34-21	
17-50	25049.708	20264.048	4.276	278-03-09	
17-69	25049.762	20263.556	0.495	276-15-49	
17-70	25060.991	20263.580	11.229	0-07-21	
17-71	25059.888	20273.985	10.463	96-03-04	
17-72	25058.533	20286.767	12.854	96-03-04	

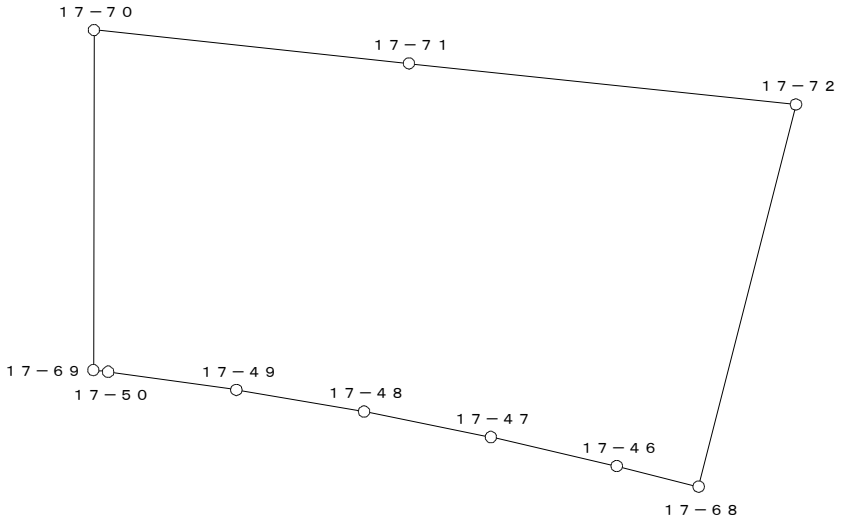

○：筆界点

面積算出公式	倍 面 積　２Ａ	516.015720	土 地 の 所 在			
Ａ＝ 1／2 ΣXn(Y(n+1)－Y(n-1))	面　　積　　Ａ	258.0078600	土地 の 所有者		縮 尺	1／　250